

Ark. mapy nr 262.123.203 SKALA 1:1000
Inwentaryzacja powykonawcza sieci kanalizacji
sanitarnej
Układ współrzędnych 1965, wysokości K 60
Obiekt niniejszy zinventaryzowano i stwierdza się,
że został wybudowany zgodnie z projektem
zagospodarowania terenu.
Opinia ZUD nr ODGK-III-7442/980/2010 z 2.02.2010
Opinia ZUD nr GGN-III-6630.747.2011 z 07.09.2011

Płock, dn.23.11.2016 Ark 1(4)

USŁUGI GEODEZYJNE
mgr inż. Czesław Owczarczyk
09-500 GOSTYNIN, ul. Prusa 4
tel.: 024 235 52 17, kom.: 0603 427 152
NIP: 971-010-01-35, zaśw. 9951

GEODETA UPRAWNIONY
mgr inż. Czesław Owczarczyk
Zaśw. nr 9951

Poświadczam się, że niniejszy dokument został opracowany w oparciu o prace geodezyjne i kartograficzne, których rezultaty zawarto w operacie technicznym wpisanym do ewidencji materiałów państwowego zasobu geodezyjnego i kartograficznego

Organ prowadzący państwowy zasób geodezyjny i kartograficzny	STAROSTA PŁOCKI
Identyfikator ewidencyjny materiału zasobu - operatu technicznego	P.1419 2016. 3975
Data wpisania operatu technicznego do ewidencji materiałów zasobu	06. 12. 2016
Imię, nazwisko i podpis osoby reprezentującej organ	z up. STAROSTY Małgorzata Dorota Kryczewska Inspektor w Wydziale Geodezji i Gospodarki Nieruchomościami



201

Gm Bodziszów pow. płoćkie

A wieś Bodzanów

204 B // Cierodkowo



1419 80 252 123 20

03200

Ident. zgi.GN.6640.1579.2016
woj. mazowieckie
powiat plocki
Jedn.ewid.141902_2, BODZANÓW
Obręb: Nr 0006, CHODKOWO
Ark. mapy nr 262.123.251 SKALA 1:1000
Inwentaryzacja powykonawcza sieci kanalizacji
sanitarnej
Układ współrzędnych 1965, wysokości K'60
Objekt niniejszy zinventaryzowano i stwierdza się,
że został wybudowany zgodnie z projektem
zagospodarowania terenu.
Opinia ZUD nr ODGK-III-7442/980/2010 z 2.02.2010
Opinia ZUD nr GGN-III-6630.747.2011 z 07.09.2011
Plock, dn.23.11.2016 Ark 2(4)

USŁUGI GEODEZYJNE
mgr inż. Czesław Owczarczyk
09-500 GOSTYNIN, ul. Prusa 4
tel.: 024 235 52 17, kom.: 0603 427 152
NIP: 971-010-01-35, zaśw. 9951

GEODETA UPRAWNIONY
mgr inż. Czesław Owczarczyk
Zaśw. nr 9951



Poświadczam, że niniejszy dokument został opracowany w wyniku prac geodezyjnych i kartograficznych, których rezultaty zawiera operat techniczny wpisany do ewidencji materiałów państwowego zasobu geodezyjnego i kartograficznego

Organ prowadzący państwowy zasób geodezyjny i kartograficzny	STAROSTA PŁOCKI
Identyfikator ewidencyjny materiału zasobu - operatu technicznego	P.1419 2016. 3975
Data wpisania operatu technicznego do ewidencji materiałów zasobu	06.12.2016
Imię, nazwisko i podpis osoby reprezentującej organ	z up. STAROSTY Marta Dąbrowska Inspektor w Wydziale Geodezji i Gospodarki Nieruchomościami

Obiekt niniejszy zinventoryzowano i stwierdza się,
że został wybudowany zgodnie z projektem
zagospodarowania *terenu*.
Opinia ZUD nr ODGK-III-7442/980/2010 z 2.02.2010
Opinia ZUD nr GGN-III-6630.747.2011 z 07.09.2011
Płock, dn.23.11.2016 Ark. 3(4)

USŁUGI GEODEZYJNE
mgr inż. Czesław Owczarczyk
09-500 GOSTYNIN, ul. Prusa 4
tel.: 024 235 52 17, kom.: 0603 427 152
NIP: 971-010-01-35, zaśw. 9951

GEODETA UPRAWNIENY
npr inż. Czesław Owczarczyk
Zaśw. nr 9951

Poświadczam, że niniejszy dokument został opracowany w wyniku prac geodezyjnych i kartograficznych, których rezultaty zawiera operat techniczny wpisany do ewidencji materiałów państwowego zasobu geodezyjnego i kartograficznego

Organ prowadzący
państwowy zasób
geodezyjny i kartograficzny

STAROSTA PŁOCKI

Identyfikator ewidencyjny
materiału zasobu -
operatu technicznego

P.1419. 2016. 3975


Data wpisania operatu
technicznego do ewidencji
materiałów zasobu

06.12.2016

Imię, nazwisko i podpis
osoby reprezentującej
organ

z up. STAROSTY

~~Marzenna Dorota Chyczewska~~
~~Inspektor w Wydziale Geodezji~~
~~i Gospodarki Nieruchomości nr. 1~~

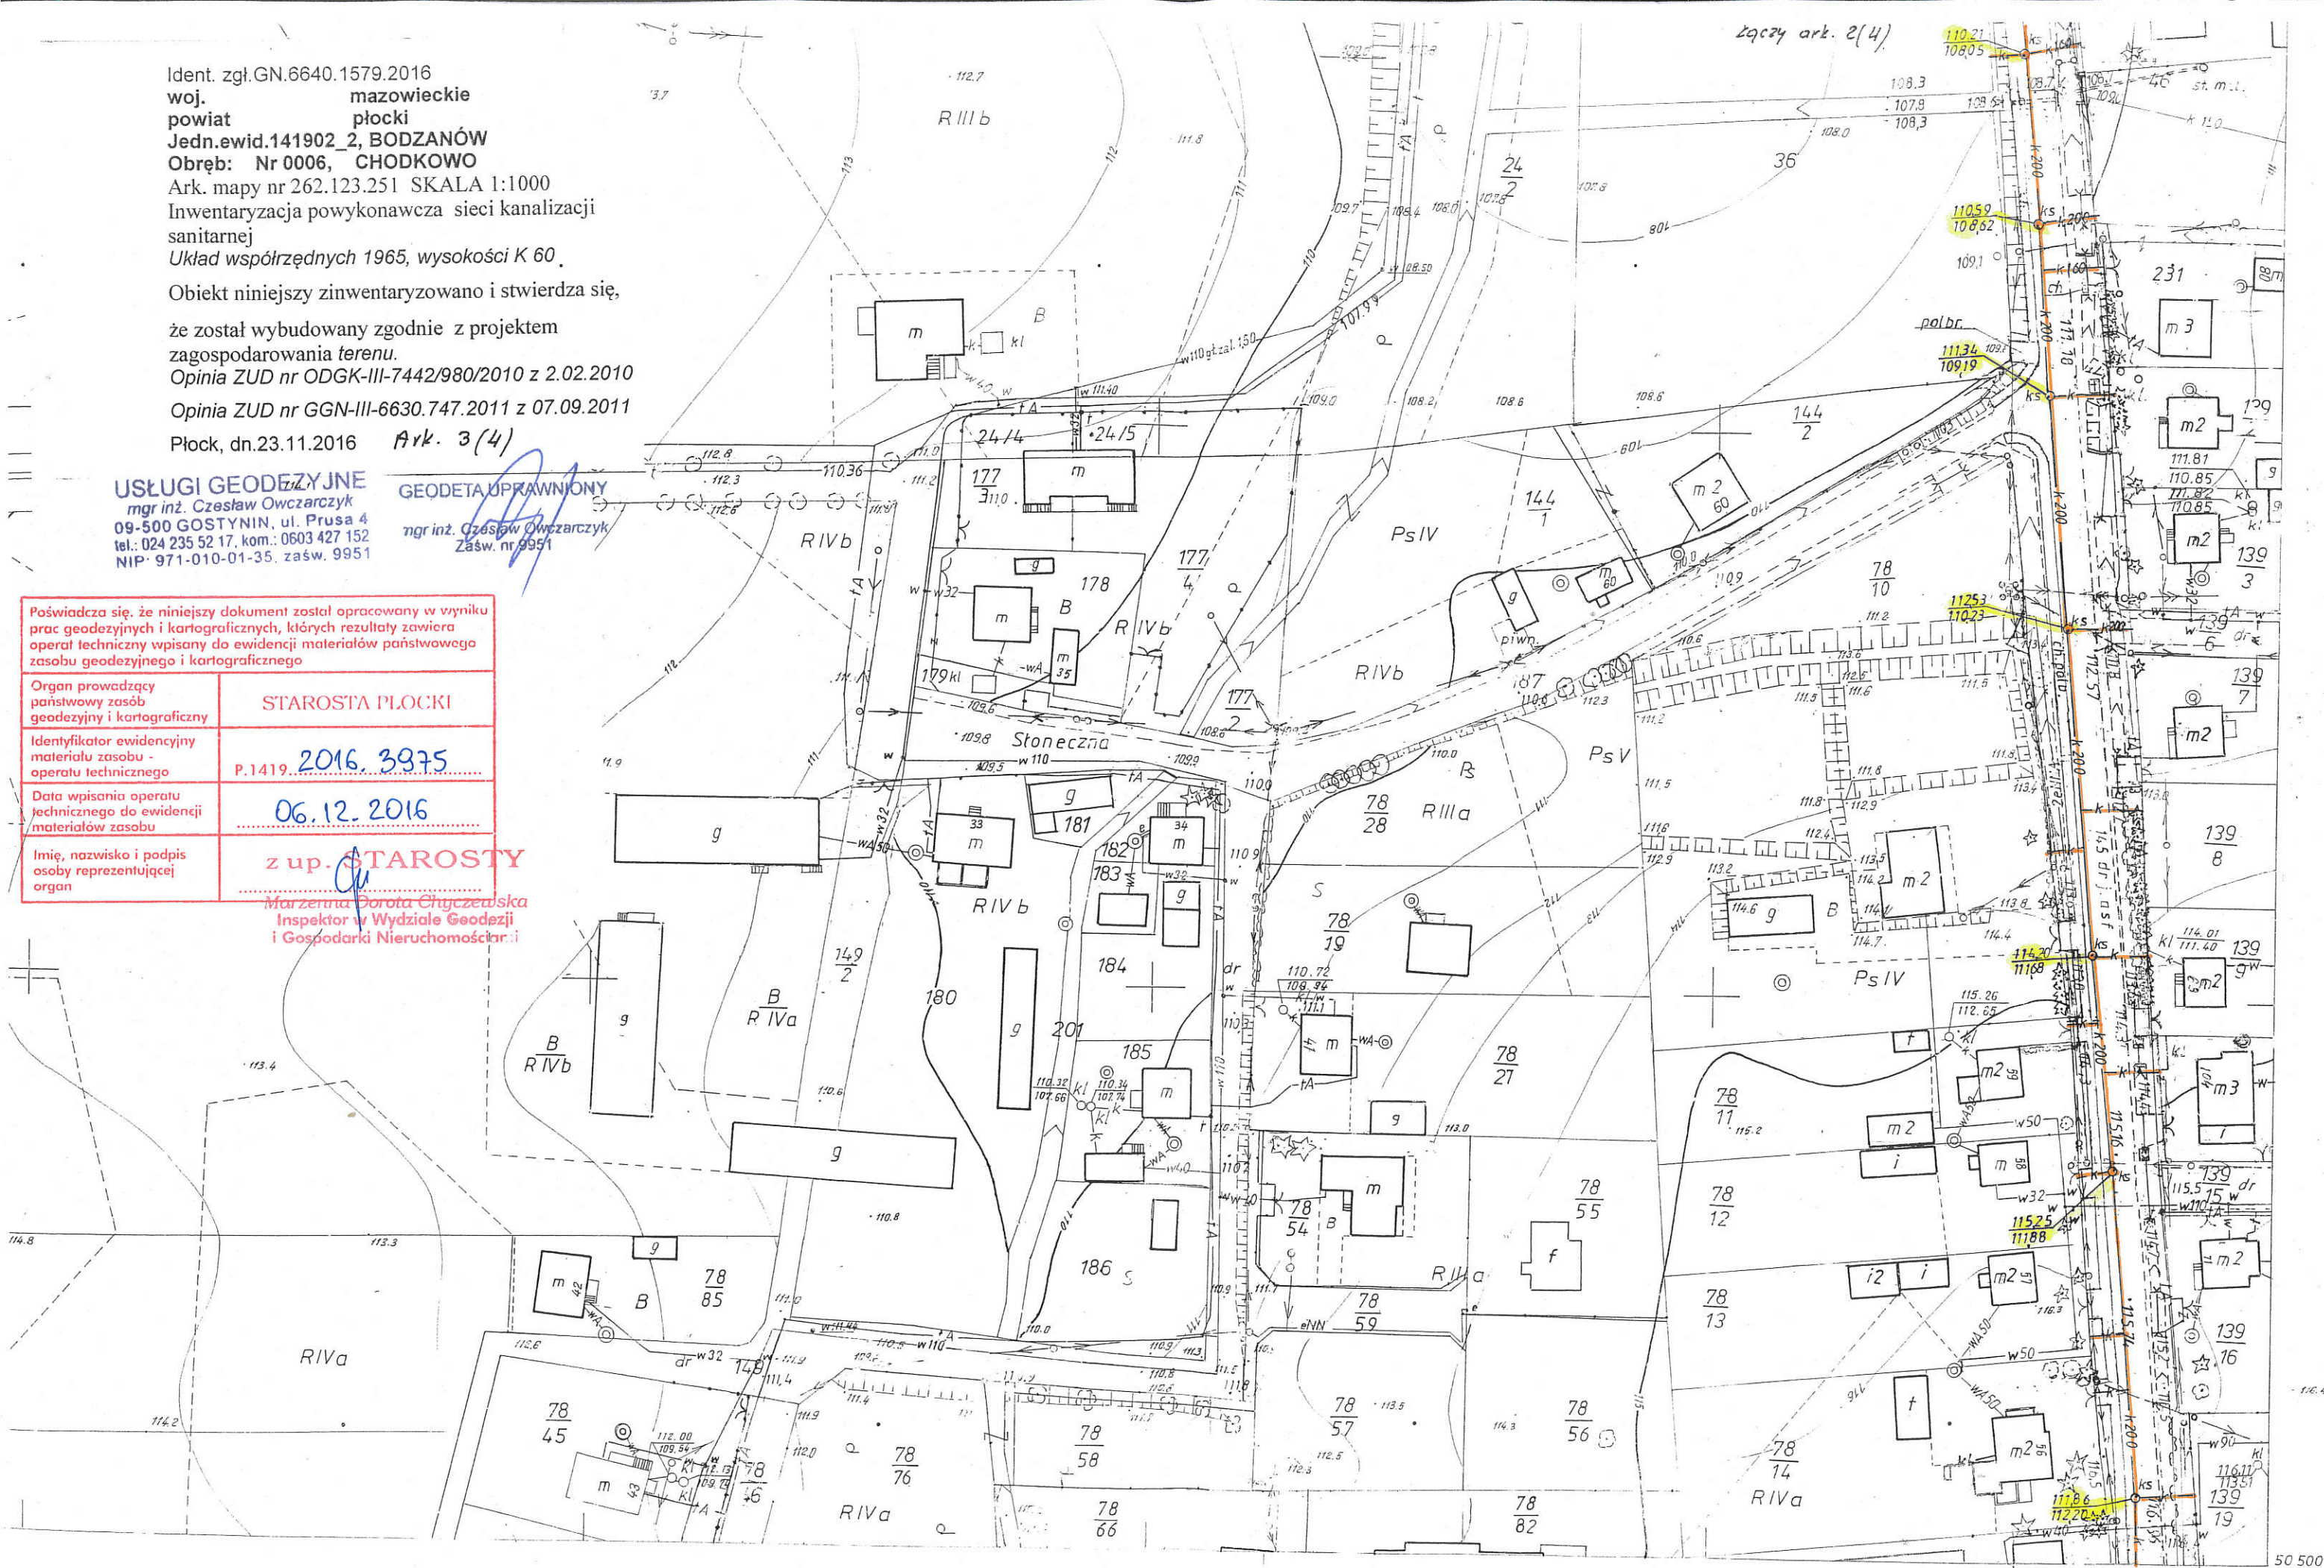

Ident. zgł. GN.6640.1579.2016
woj. mazowieckie
powiat płocki
Jedn.ewid.141902_2, BODZANÓW
Obręb: Nr 0006, CHODKOWO
Ark. mapy nr 262.123.253 SKALA 1:1000
Inwentaryzacja powykonawcza sieci kanalizacji
sanitarnej
Układ współrzędnych 1965, wysokości K 60

Obiekt niniejszy zinwentaryzowano i stwierdza się,

że został wybudowany zgodnie z projektem

zagospodarowania terenu.

Opinia ZUD nr ODGK-III-7442/980/2010 z 2.02.2010

Opinia ZUD nr GGN-III-6630.747.2011 z 07.09.2011

Płock, dn.23.11.2016 Ark 4(4)

USŁUGI GEODEZYJNE

mgr inż. Czesław Owczarczyk

09-500 GOSTYNIN, ul. Prusa 4

tel.: 024 235 52 17, kom.: 0603 427 152

NIP: 971-010-01-35, zaśw. 9951

GEODETA UPRAWNIONY

mgr inż. Czesław Owczarczyk

Zaśw. nr 9951

Poświadczam się, że niniejszy dokument został opracowany w wyniku prac geodezyjnych i kartograficznych, których rezultaty zawiera operat techniczny wpisany do ewidencji materiałów państwowego zasobu geodezyjnego i kartograficznego

Organ prowadzący państwowy zasób geodezyjny i kartograficzny
STAROSTA PŁOCKI

Identyfikator ewidencyjny materiału zasobu - operatu technicznego
P.1419.2016.3975

Data wpisania operatu technicznego do ewidencji materiałów zasobu
06.12.2016

Imię, nazwisko i podpis osoby reprezentującej organ
z up. STAROSTY

mgr inż. Józefa Młyńczewska
Inspektor w Wydziale Geodezji i Gospodarki Nieruchomości

78
24

78
29

78
30

