



*Szkic przeglądowy arkuszy map
z inwentaryzacją kanalizacji sanitarnej
Bodzanów - Chodkowo
gm. Bodzanów*

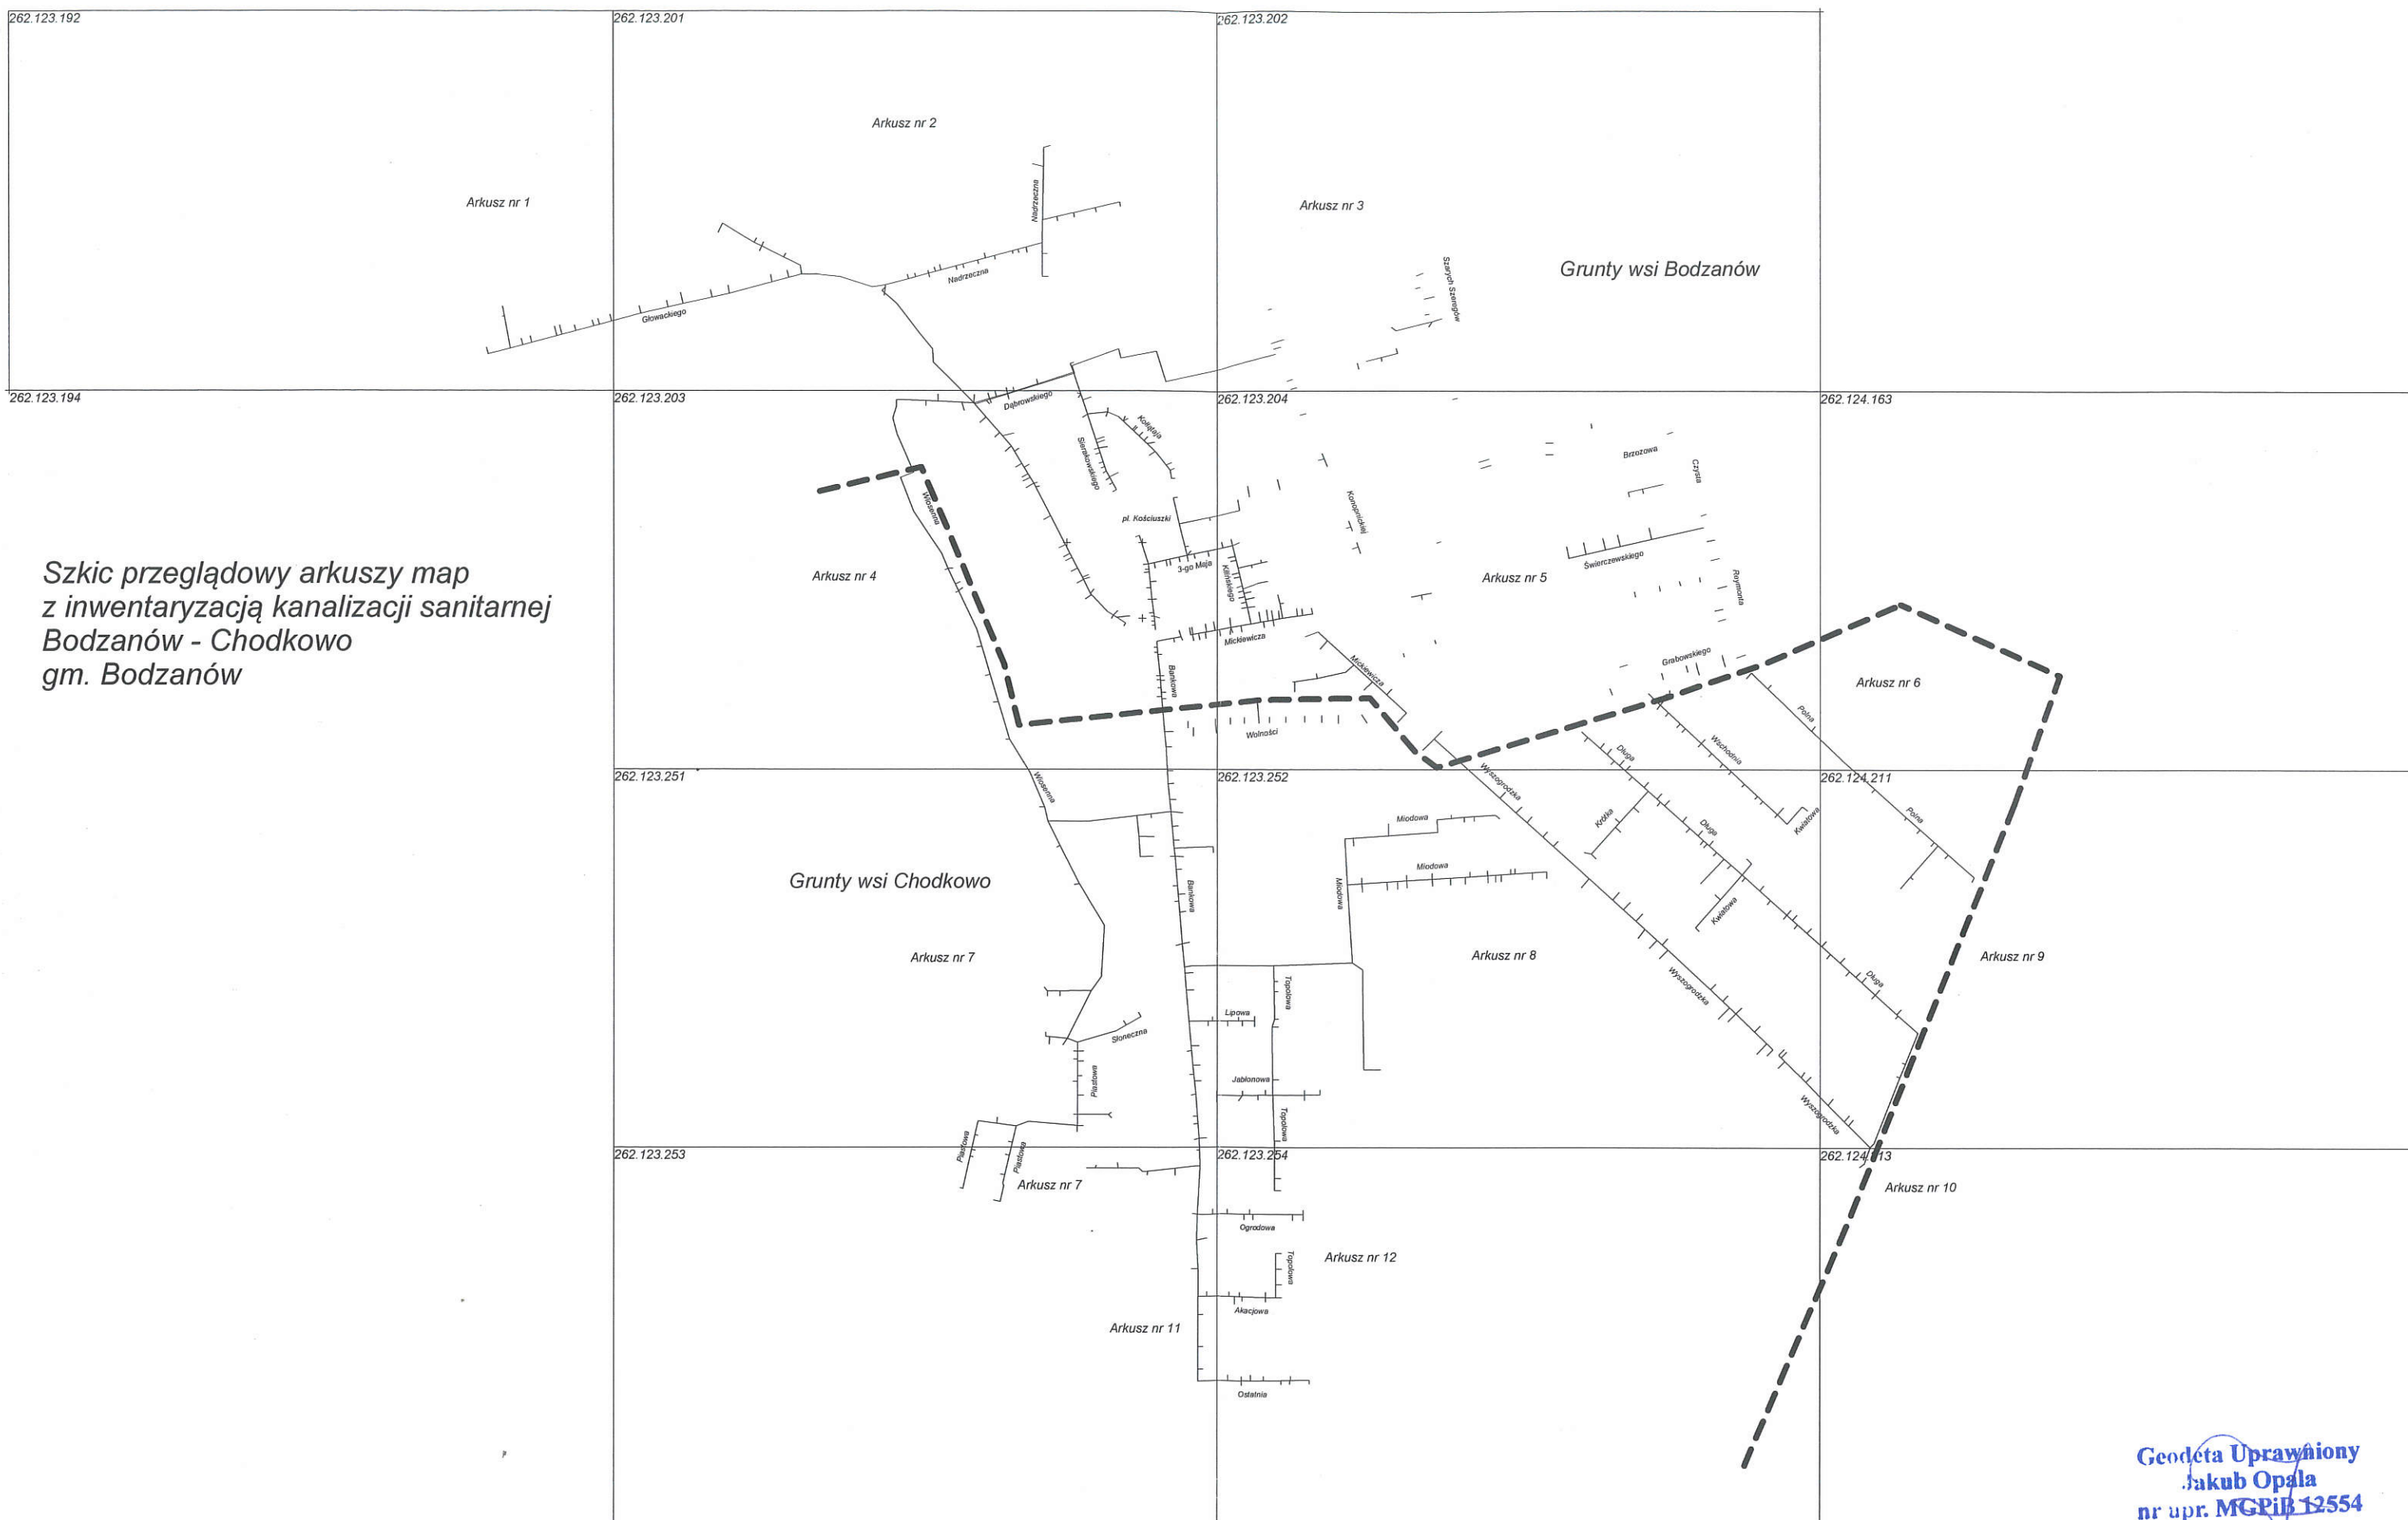

Geodeta Uprawniony
Jakub Opala
nr upr. MGPIB 12554

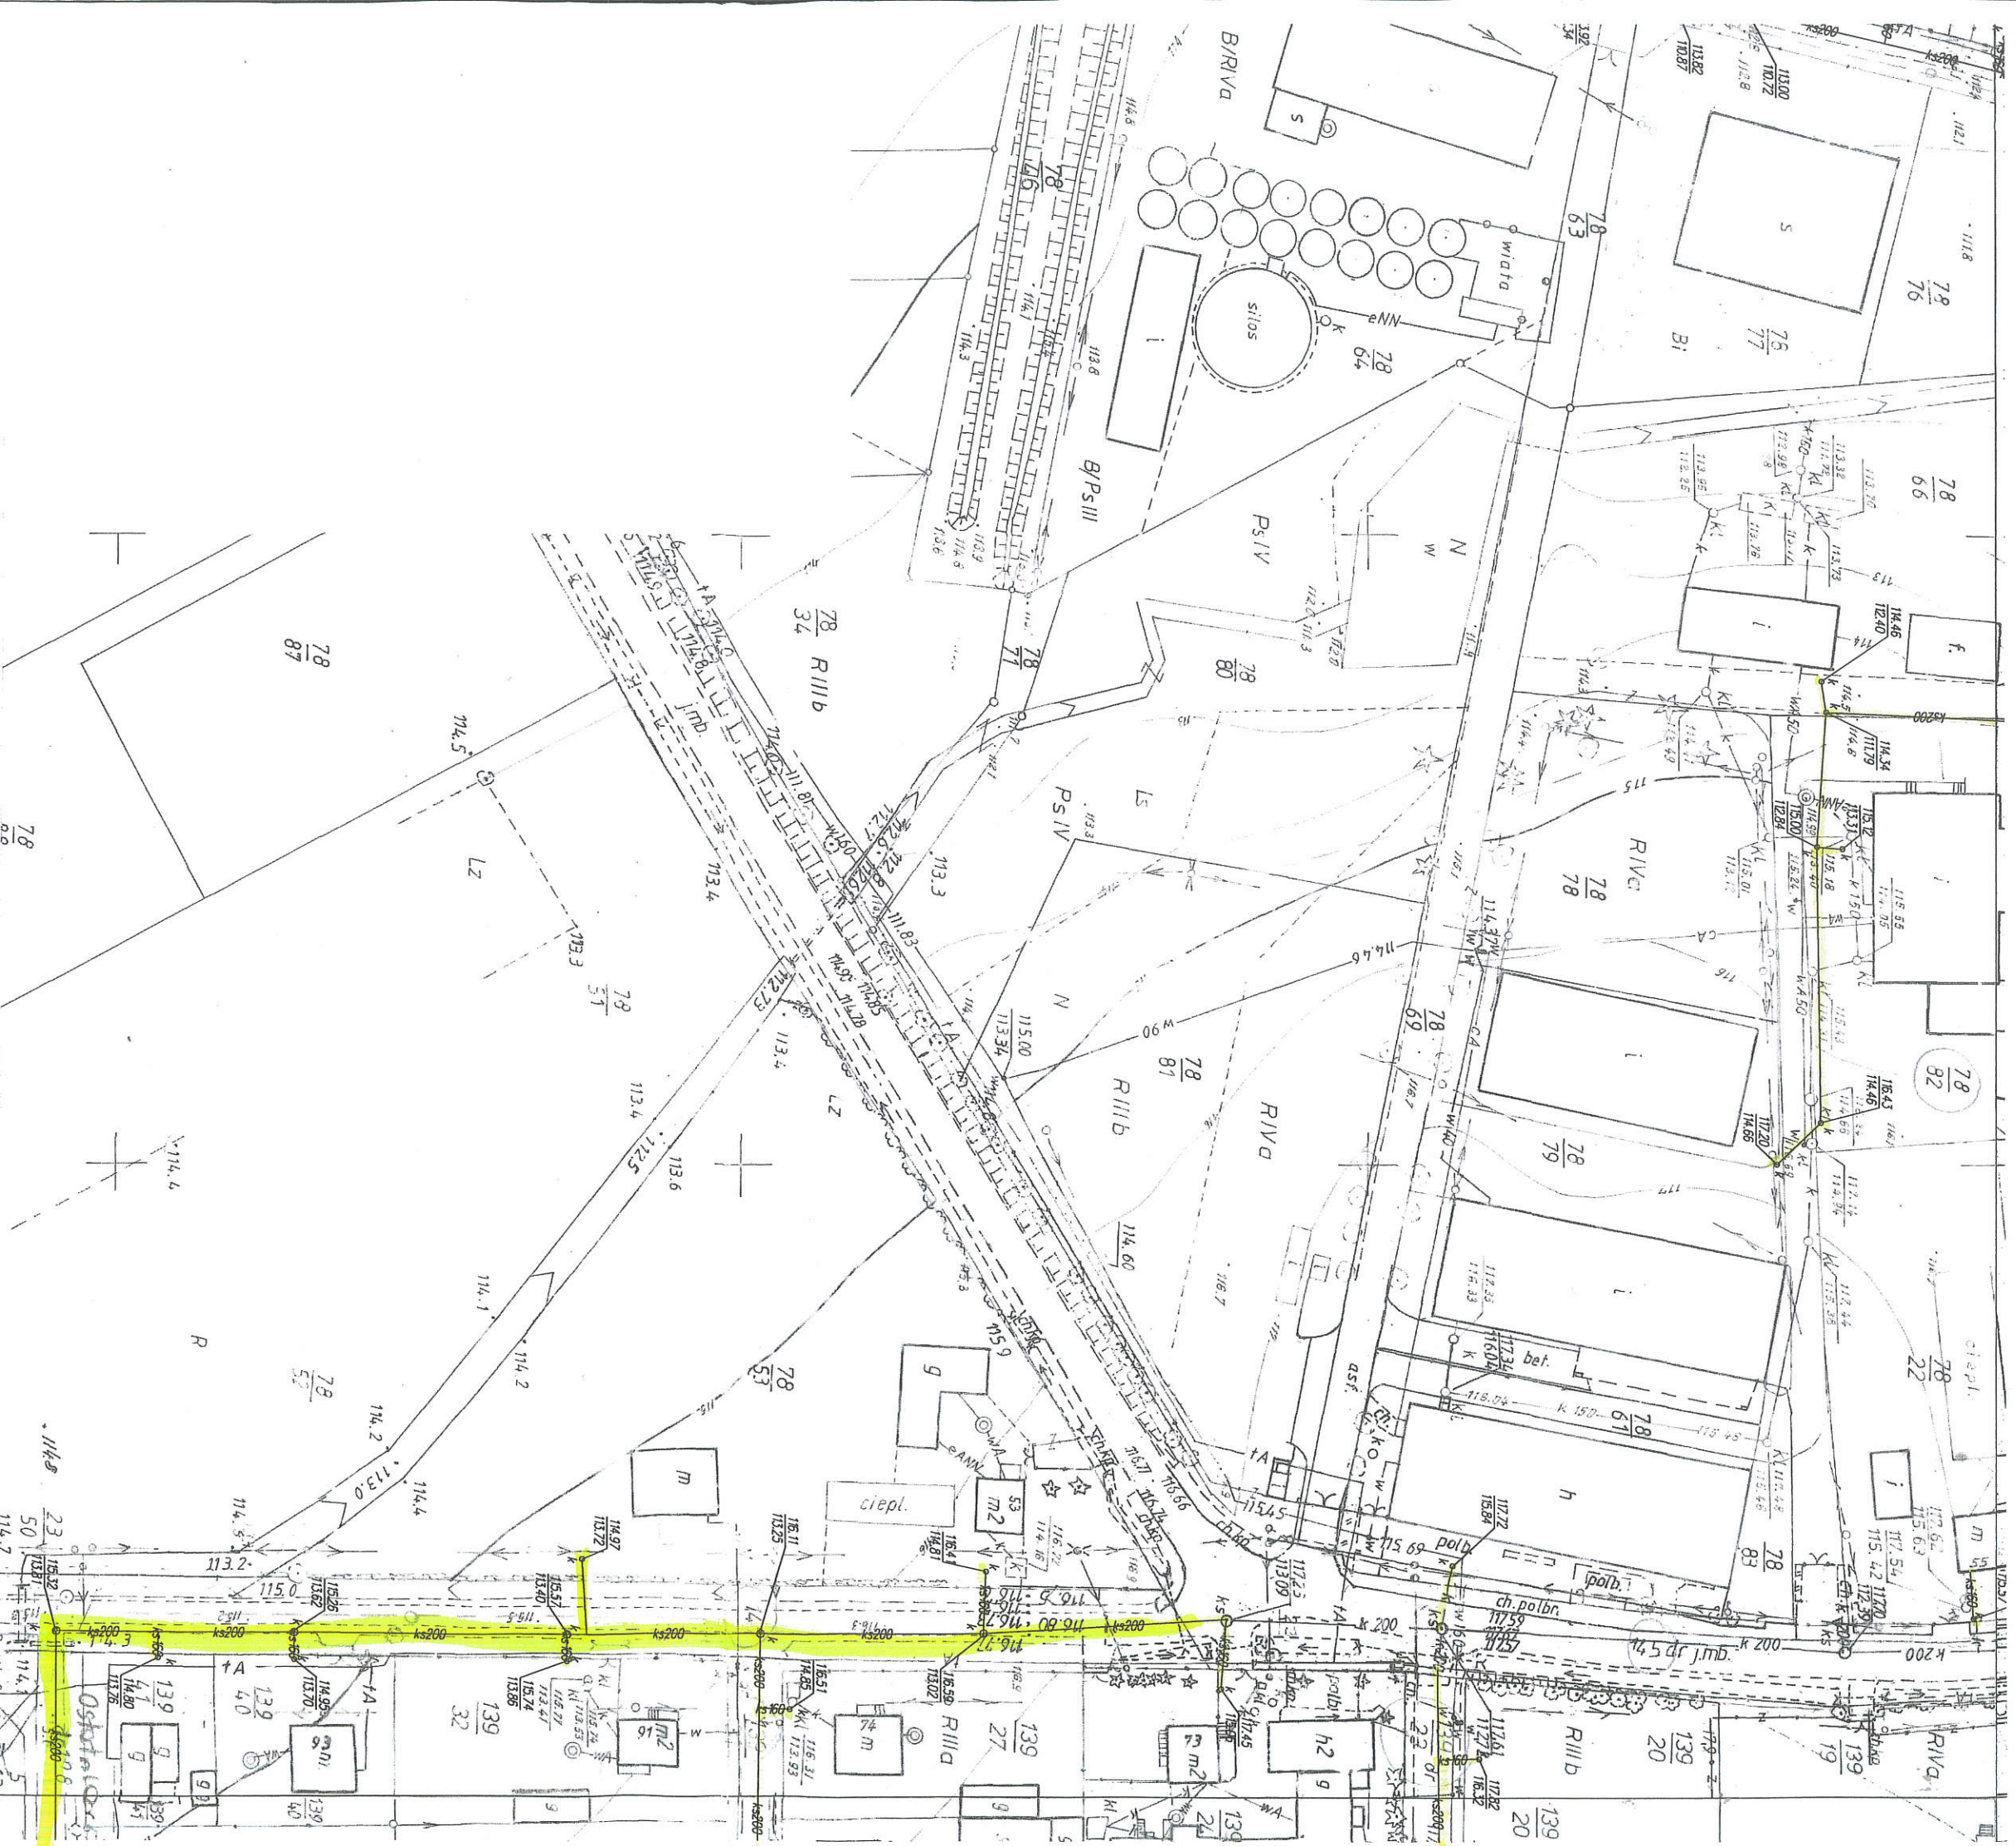

MAPA Z INWENTARYZACJĄ POWYKONAWCZĄ SIECI KANALIZACJI SANITARNEJ

Identyfikator zgłoszenia pracy geodezyjnej			GCN-III.6640.146.2018	
Skala mapy	1: 1000	Data opracowania mapy	17.12.2019	Arkusze 11 z 12
Arkusze mapy zasadniczej	262.123.253	Identyfikator	141902 2	
Jednostka ewidencyjna		nazwa	BODZANÓW	
Obręb ewidencyjny		Identyfikator	0006	
		nazwa	CHODKOWO	
Nazwa układu współrzędnych		prostokątnych płaskich	1965 stręła 2	
		wysokości	Kronsztadt 86	

USŁUGI GEODEZYJNE
Jakub Opala
ul. Grodzka 6
09-402 Plock, Reg. 610195431
NIP 774-115-99-67 tel. 262-78-40

Nazwa/Imię i nazwisko wykonawcy
oraz podpis osoby reprezentującej wykonawcę

Imię i nazwisko, nr uprawnień oraz podpis geodety, uprawnionego który opracował mapę

Geodeta Uprawniony
Jakub Opala
nr uprawnień 12554