Wstępne warunki techniczne włączenia do sieci wodociągowej, wydane przez EKO-SAN w Lublińcu, 18 października 2011r.



mgr inż. Ewa Fokczyńska

WODOCIAGI, KANALIZACJA I INSTALACJE SANITARNE

EKO/CIA/W/08/11

Lubliniec, 2011-10-18

Zakład Ogólnobudowlany OLBUD UI. Szeroka 34 42-700 Lubliniec

L.d. 2411/2011

Warunki Zapewnienia Dostawy Wody

"EKO-SAN" Wodociągi, Kanalizacja i Instalacje Sanitarne w Lublińcu wydaje następujące warunki zapewnienia dostawy wody do posesji położonej w Ciasnej (dz. 352/15) dla planowanego zamierzenia inwestycyjnego "Zagospodarowanie terenów zieleni w Ciasnej pomiędzy ul.Dobrodzieńską, ul.Lubliniecką (dk11) a ul.Stawową na cele turystyczne i rekreacyjne":

- W załączeniu przesyłamy zaakceptowaną koncepcję zagospodarowania terenu z naniesioną projektowaną trasą przyłącza.
- Przyłącze należy wykonać od wodociągu PCW φ 110 przebiegającego na tyłach ul. Lublinieckiej poprzez:
 - montaż nawiertki NCS do rur PCW 100/ 5/4" (AKWA, JAFAR, HAWLE)
 - położenie przewodu przyłączeniowego PE100 HD SDR11, PN 16 atm. o średnicy zewnętrznej
 40mm
 - zabudowę studni wodomierzowej szczelnej z tworzywa sztucznego, monolitycznej, z fabrycznie uszczelnionymi przejściami przez ściankę, z zestawem wodomierzowym składającym się w kolejności z: zaworu odcinającego 1" lub ¾", miejsca na wodomierz q_n= 1,5 m³/h, grzybkowego zaworu odcinającego ze spustem 1" lub ¾" oraz zaworu antyskażeniowego 1" lub ¾".
- 3. Warunkiem dostawy wody jest:
 - wykonanie przyłącza wody z rurociągu sieciowego do posesji przez wykonawcę posiadającego stosowne uprawnienia do wykonywania zewnętrznych sieci wodociągowych i zabudowa wodomierza przez "EKO-SAN"
 - przeprowadzenie odbioru przyłącza z próbą ciśnienia w obecności przedstawiciela eksploatatora wodociągu "EKO-SAN" w Lublińcu potwierdzonych wynikiem pozytywnym.

BIURO: 42-700 Lubliniec ul. Piłsudskiego 4 tel./fax 34 356 46 70 www.eko-san.com e-mail: biuro@eko-san.com NIP 575-160-23-28 IDS 151976942 konto: mBank 71 1140 2004 0000 3102 2471 7190 PKO Inteligo 50 1020 5558 1111 1796 7400 0026



mgr inż. Ewa Fokczyńska

WODOCIAGI, KANALIZACJA I INSTALACJE SANITARNE

- udzielenie pisemnej 36 miesięcznej gwarancji przez wykonawcę na wykonane przyłącze
- przedłożenie eksploatatorowi egzemplarza inwentaryzacji powykonawczej przyłącza
- 4. Granicę eksploatacji wyznacza się na zaworze głównym za wodomierzem.
- 5. Wszelkie zmiany ustaleń wymagają wydania nowych warunków technicznych.
- 6. Ważność niniejszych warunków ustala się na okres do 31.12.2013r.

Z poważaniem

ngr nž. Elva Fokczyńs



Wstępne warunki techniczne odprowadzania ścieków bytowo – gospodarczych wydane przez Wójta Gminy Ciasna, pismo nr RGK.SK.7021.30.4.2011, 28 października 2011r.

RGK.SK.7021.30.4.2011

Ciasna, dnia 28 października 2011r.

Zakład Ogólnobudowlany OLBUD ul. Szeroka 34 42 – 700 Lubliniec

W odpowiedzi na Państwa pismo dot. wydania wstępnych warunków technicznych odprowadzania ścieków bytowo – gospodarczych z modułowego systemu zaplecza sportowego oraz z planowanej toalety w rejonie parkingu wyjaśniamy, że miejsce włączenia się do istniejącej gminnej kanalizacji sanitarnej zostało zaznaczone na załączonej mapie. Lokalizacja studni sanitarnej do której należy się podłączyć znajduje się na terenie stanowiącym własność Gminy Ciasna (plac szkoły podstawowej).

Jednocześnie informuję, że przy projektowaniu należy zwrócić uwagę na rzędne posadowienia studni kanalizacji sanitarnej oraz rzędne posadowienia zaplecza sportowego oraz toalety. i


rozważyć ewentualną konieczność budowy przepompowni.

Zał. Mapa - szt. 1

Z poważaniem

WOJI

mgr inż Zzisiaw Kulej

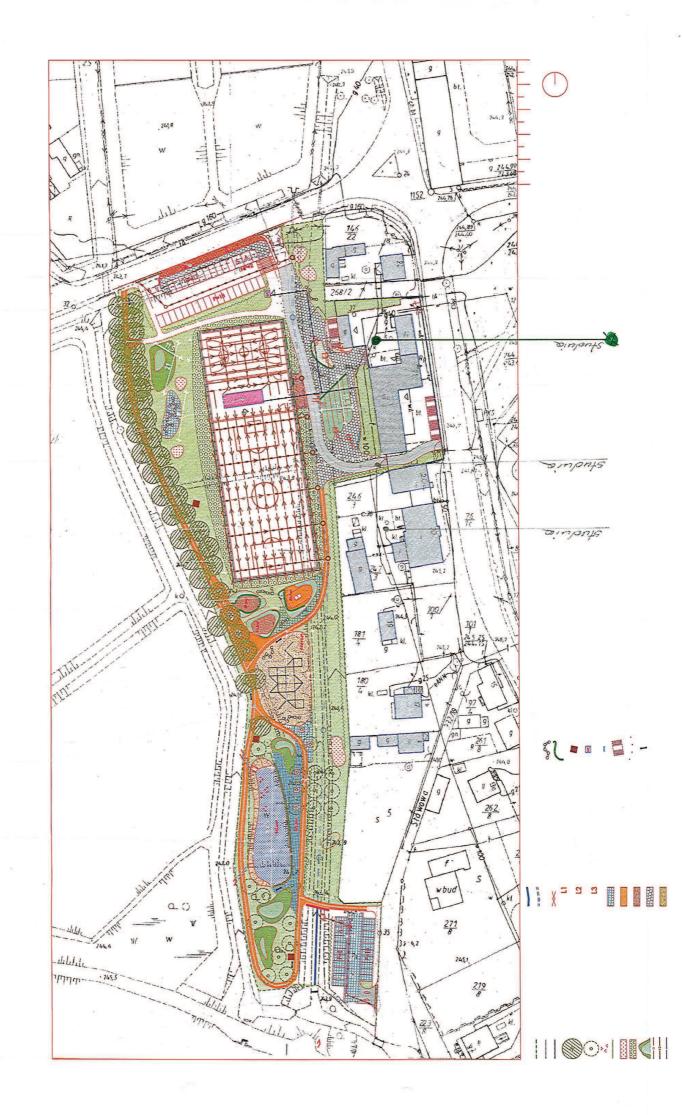

Wstępne warunki techniczne dotyczące rowów znajdujących się na działce nr 352/15 wydane przez Wójta Gminy Ciasna, pismo nr RGK.SK.7021.30.5.2011, 28 październik 2011r.

RGK.SK.7021.30.5.2011

Ciasna, dnia 28 października 2011r.

Zakład Ogólnobudowlany OLBUD ul. Szeroka 34 42 – 700 Lubliniec

W odpowiedzi na Państwa pismo dot. wydania wstępnych warunków technicznych dotyczących rowów znajdujących się na działce nr 352/15 pomiędzy ulicami Lubliniecką, Dobrodzieńską i ul. Stawową w Ciasnej wyjaśniamy, że istnieje:

- 1. możliwość przekładki istniejącego rowu melioracyjnego oraz zarurowanie go po opracowaniu operatu wodno-prawnego i uzyskaniu pozwolenia wodno-prawnego,
- 2. możliwość odprowadzania wód deszczowych i roztopowych do zarurowanego rowu po przez zainstalowanie seperatora,
- 3. możliwość likwidacji równoległego przebiegającego rowu po uzyskaniu pozytywnej decyzji w pozwoleniu wodno-prawnym.

Z poważaniem

mgr inz. Edzisław Kulej

Pismo dotyczące zasilania w wodę i odprowadzenia wody z planowanego do realizacji oczka wodnego wydane przez Wójta Gminy Ciasna, pismo nr RGK.SK.7021.30.5.2011, 9 listopada 2011r.

_

WÓJT GMINY CIASNA 42-793 Ciasna, ul. Nowa 1a

RGK.SK.7021.30.5.2011

Ciasna, dnia 9 listopada 2011r.

Zakład Ogólnobudowlany OLBUD ul. Szeroka 34 42 – 700 Lubliniec

W nawiązaniu do naszego pisma z dnia 28.10.2011r. dot. wstępnych warunków technicznych informuję, że istnieje możliwość zasilania i odprowadzania wody do planowanego oczka wodnego z istniejącego rowu melioracyjnego po uzyskaniu decyzji pozwolenia wodno prawnego na zasilanie i zrzut wody z w/w oczka wodnego.

Z poważaniem

mgr inz Zazisław Kulej

Oświadczenie o możliwości przyłączenia do sieci elektroenergetycznej oraz dostaw energii elektrycznej wydane przez TAURON Dystrybucja S.A., Oddział w Częstochowie, Rejon Dystrybucji Częstochowa Zachód w Lublińcu, pismo nr OCZ/RD3/ZM/PB/6599/2011, 14 października 2011r.

Adres do korespondencji: TAURON Dystrybucja S.A. Oddział w Częstochowie Rejon Dystrybucji Częstochowa Zachód ul. Klonowa 1, 42-700 Lubliniec

tel.: 34 351 53 00 fax: 34 356 12 03

e-mail: czestochowazachod.rd@tauron-dystrybucja.pl



Urząd Gminy Ciasna ul. Nowa 1 a 42-793 Ciasna

Lubliniec, data 14.10.2011 roku

Pismo Znak OCZ/RD3/ZM/PB/6599/2011

OŚWIADCZENIE O MOŻLIWOŚCI PRZYŁĄCZENIA DO SIECI ELEKTROENERGETYCZNEJ ORAZ DOSTAW ENERGII ELEKTRYCZNEJ

Wnioskodawca:

Urząd Gminy Ciasna

ul. Nowa 1 a 42-793 Ciasna

Obiekt:

boisko sportowe z zapleczem + oświetlenie terenu

Adres projektowanego obiektu:

42-793 Ciasna, teren między ulicą Dobrodzieńską i ulicą Lubliniecką, działki nr: 352/15, 269/2 i 140/26

- W odpowiedzi na Państwa wniosek z dnia 11.10.2011 roku w oparciu o Ustawę z dnia 10 kwietnia 1997 roku – Prawo energetyczne oraz Ustawę z dnia 07.07.2004 roku – Prawo budowlane oświadczamy, że istnieje możliwość przyłączenia projektowanych obiektów z moca 40 + 10 kW.
- 2. Przyłączenie będzie wymagać rozbudowy istniejącej sieci.
- Przyłączenie obiektu wymaga:
 - a) uzyskania warunków przyłączenia,
 - b) zawarcia i zrealizowania Umowy o przyłączenie.
- Niniejsze oświadczenie traci ważność po upływie jednego roku od daty jego wydania, jeżeli w tym okresie nie zostaną wydane warunki przyłączenia.
- 5. Niniejsze oświadczenie wydaje się w celu uzyskania warunków zabudowy / decyzji ULICP dla obiektu.
- Niniejsze oświadczenie nie stanowi podstawy do przystąpienia do prac projektowych i budowlanych w zakresie przyłączenia.
- Oświadczenie o możliwości przyłączenia do sieci elektroenergetycznej nie narzuca na Spółkę
 Dystrybucyjną obowiązku późniejszego przyłączenia klienta wg opłaty taryfowej oraz w ściśle
 określonym terminie.
- 8. Powyższe oświadczenie ma charakter informacyjny i może ulec zmianie.

Przygotował Piotr Budzyński

(Pełnomocnik OSD)

WNIK

Kopie: 1 x ZM a/a

Wstępne uzgodnienie lokalizacji wjazdu z ul. Stawowej na teren zespół parkingów dla planowanej inwestycji zagospodarowania terenów zieleni wydane przez Wójta Gminy Ciasna, pismo nr RGK.ID.7223.19.2011, 16 listopada 2011r.

Ciasna, dnia 16.11.2011r.

WOJT GMINY CIASNA 42-703 Ciasna ul Nowa 1a

Nr. RGK.ID.7223.19.2011

Zakład Ogólnobudowlany OLBUD ul. Szeroka 34 42-700 Lubliniec

W odpowiedzi na pismo w sprawie uzgodnienia wjazdu z ulicy Stawowej w Ciasnej na teren parkingu w obrębie planowanej inwestycji (zagospodarowanie terenów zieleni w Ciasnej pomiędzy ul. Dobrodzieńską, ul. Lubliniecką a ulicą Stawową na cele turystyczne i rekreacyjne), Gmina Ciasna uzgadnia wstępnie pozytywnie planowany wjazd. Jednocześnie zwraca uwagę na fakt niewystarczającej szerokości pasa drogowego ul. Stawowej. W związku z czym należy rozpatrzyć ewentualność jednokierunkowego wjazdu lub wyjazdu z planowanego parkingu.

wqjT

mgr inż. Ziżesław Kulej

Wstępne uzgodnienie lokalizacji zatoki autobusowej oraz wjazdów z ul. Dobrodzieńskiej na teren planowanego zespołu parkingów dla planowanej inwestycji zagospodarowania terenów zieleni w Ciasnej wydane przez Starostwo Powiatowe w Lublińcu, pismo nr WK.7111.153.2011, 14 październik 2011r.

STAROSTWO POWIATOW:
w Lublincu
ul. Paderewskiego 7, 42-700 hlinier
Wydział Komunika Drogownictwa i Transportu

WK. 7111.153.2011

URZAJI GMINY CIASNA
Ldz ZBI J
Wpt. 1 9. PAZ DB ods
dc.
Skier oo
Nr sptewy

Lubliniec, 14.10.2011 r.

Pan Zdzisław Kulej Wójt Gminy Ciasna

dotyczy:

wstępnego uzgodnienia lokalizacji zatoki autobusowej oraz wjazdów z ul. Dobrodzieńskiej na teren planowanego zespołu parkingów dla planowanej inwestycji zagospodarowania terenów zieleni w Ciasnej

W odpowiedzi na pismo z dnia 07.10.2011 r. w sprawie wstępnego uzgodnienia lokalizacji zatoki autobusowej oraz wjazdów z ul. Dobrodzieńskiej na teren planowanego zespołu parkingów dla projektowanej inwestycji zagospodarowania terenów zieleni w Ciasnej pozytywnie opiniuję

przedłożony projekt z następującymi warunkami:

- 1. Wjazdy z drogi powiatowej należy zaprojektować jako wjazdy publiczne, zgodnie z warunkami § 78 rozporządzenia Ministra Transportu i Gospodarki Morskiej z dnia 2 marca 1999 r. w sprawie warunków technicznych, jakim powinny odpowiadać drogi publiczne i ich usytuowanie (Dz. U. Nr 43, poz. 430).
- 2. Zatokę autobusową należy zaprojektować wg parametrów wskazanych w w/w rozporządzeniu.

STAROSTA

Tegr inż. Josephim Smyła