

Lubliniec, dnia 2013-10-29

WGK.6630.218.2013

Opinia Nr 218/2013
(uzgodnienia dokumentacji projektowej)

Przedmiot uzgodnienia: przyłącze wod-kan
dla: Gmina Ciasna
Nazwa projektanta: APPA Jan Pudło
na wniosek z dnia: **2013-10-18** znak nr: **218/2013**

Zespół Uzgadniania Dokumentacji Projektowej stwierdza uzgodnienie lokalizacji obiektu położonego:

opis lokalizacji: Zborowskie ul. Fabryczna dz. 264/9

Podstawa prawna :

Ustawa z dnia 17.05.1989r. Prawo geodezyjne i kartograficzne art.27 ust.2 pkt.1 , art.28 ust.1 (t.j. Dziennik Ustaw z 2010r. Nr 193 poz. 1287 ze zmianami) i Rozporządzenie MRRiB z dnia 02.04.2001 r. w „sprawie geodezyjnej ewidencji sieci uzbrojenia terenu oraz zespołów uzgadniania dokumentacji projektowej” (Dz.U. Nr 38 poz. 455).

Uwagi i zalecenia:

Wykonać zgodnie z warunkami technicznymi. W zbliżeniu z istniejącą siecią uzbrojenia podziemnego wykop należy wykonać ręcznie, a w przypadku wystąpienia kolizji powiadomić przedmiotową branżę w trakcie realizacji inwestycji. Zgodę na wejście na teren uliczny oraz w wypadku kolizji z drzewami zgodę na ewentualną wycinkę drzew należy uzyskać indywidualnie w odpowiednim organie. Przedłożony projekt został przez Zespół uzgodniony z zachowaniem n/w uwag oraz informacji Zespołu dotyczących obowiązujących warunków do realizacji budowy. Uzgodnienie niniejsze jest opinią techniczną i nie zastępuje pozwolenia na budowę wydawanego zgodnie z obowiązującymi przepisami Prawa Budowlanego. Punkty osnowy geodezyjnej podlegają ochronie -Prawo geodezyjne i kartograficzne z 1989r art.15 i 48 ust.1 pkt.3 (t.j. Dz.U. z 2010 r. Nr 193 poz. 1287 ze zmianami) oraz Rozporządzenie Ministra Spraw Wewnętrznych i Administracji w „sprawie ochrony znaków geodezyjnych, grawimetrycznych i magnetycznych” z dnia 15.04.1999r. (Dz.U. Nr 45 poz.454 z późniejszymi zmianami) dlatego też w/w pkt winny być zabezpieczone na czas budowy przez jednostkę wykonawstwa geodezyjnego, przed przystąpieniem do realizacji inwestycji. W przypadku narażenia punktów na trwałe zniszczenie należy porozumieć się ze Starostwem Powiatowym w Lublińcu. W przypadku przedłużającego się okresu realizacji inwestycji należy uzyskać informację w ZUDP Lubliniec o aktualności projektu (dotyczy to nowych projektów i zmian zaistniałych na mapach w zasobie geodezyjnym)

Lubliniec, dnia 2013-10-29

celem uniknięcia kolizji. Po zrealizowaniu niniejszego obiektu, należy zlecić uprawnionej jednostce wykonawstwa geodezyjnego wykonanie geodezyjnej inwentaryzacji powykonawczej (w przypadku przewodów podziemnych przed ich zasypaniem).

Integralną częścią niniejszej opinii stanowią mapy z uwidocznionym projektem inwestycji.

Projekt uzgodniono z następującymi uwagami:

1. Uzgodniono bez uwag.

Adam Berych / Wydział Komunikacji, Drogownictwa i Transportu.

2. Uzgodniono.

Jolanta Skubała / Śląski Zarząd Melioracji i Urządzeń Wodnych w Katowicach o/Częstochowa

3. Uzgodniono.

Ryszard Dzida / Wydział Ochrony Środowiska Rolnictwa i Leśnictwa-dział melioracji

4. Uzgodniono bez uwag.

Józef Sier / Tauron Dystrybucja S.A. Rejon Dystrybucji Częstochowa Zachód

5. Uzgodniono.


Olga Pilchowiec / Operator Gazociągów Przesyłowych S.A. Gaz System

6. Uzgodnić branżowo - Wydziału Ewidencji i Zarządzania Danymi o Infrastrukturze w Katowicach, ul. Sosnowskiego 20, 45-273 Opole, pok. 318.

Andrzej Skwara / TP S.A. Opole

Opinia jest ważna do dnia: 28.10.2016r.

Uzgodnienie traci ważność w przypadku o którym mowa w § 13 w/w rozporządzenia MRRIB z dnia 02.04.2001r.

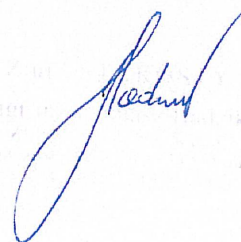

Lubliniec, dnia 2013-10-29

Po zapoznaniu się z treścią opinii, uzgodnioną dokumentację wraz z opinią otrzymałem:


data.....04.11.2013.....

podpis.....JAN PUDTO.....

Na podstawie art.3 ustawy o opłacie skarbowej z dnia 16 listopada 2006 r. (tekst jednolity Dz. U. z 2006 r. nr 225 poz. 1635) nie podlega opłacie skarbowej.

Lubliniec dnia 29.10.2013

adnotację zamieścił

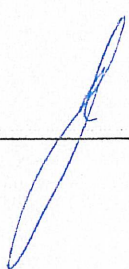


JEDNOSTKA EWIDENCYJNA CIASNA 240703_2
OBRĘB ZBOROWSKIEJ 2407003_2.0009AR_10
UKŁAD WSPÓRZĘDNYCH 2000'6 141.26.15.2.3 i 4
UKŁAD WYSOKOŚCI KRONSZTAD 86
SKALA 1 : 500
KRG-1157/2013

W granicach projektowanej inwestycji nie stwierdzono usług publicznych.

Granicę działki nr 264/9 wniesiono na podstawie pomiaru bezpośredniego poprzedzonego ustaleniem gminnej komisji granicznej. Pozostałe granice wniesiono na podstawie mapy ewidencyjnej i nie spełniają wymagań określonych w obowiązujących standardach technicznych.

20.6MNU.KDD.1ZLU - oznaczenia określające przeznaczenie terenu według planu zagospodarowania

linie rozoraniczające tereny o różnym przeznaczeniu

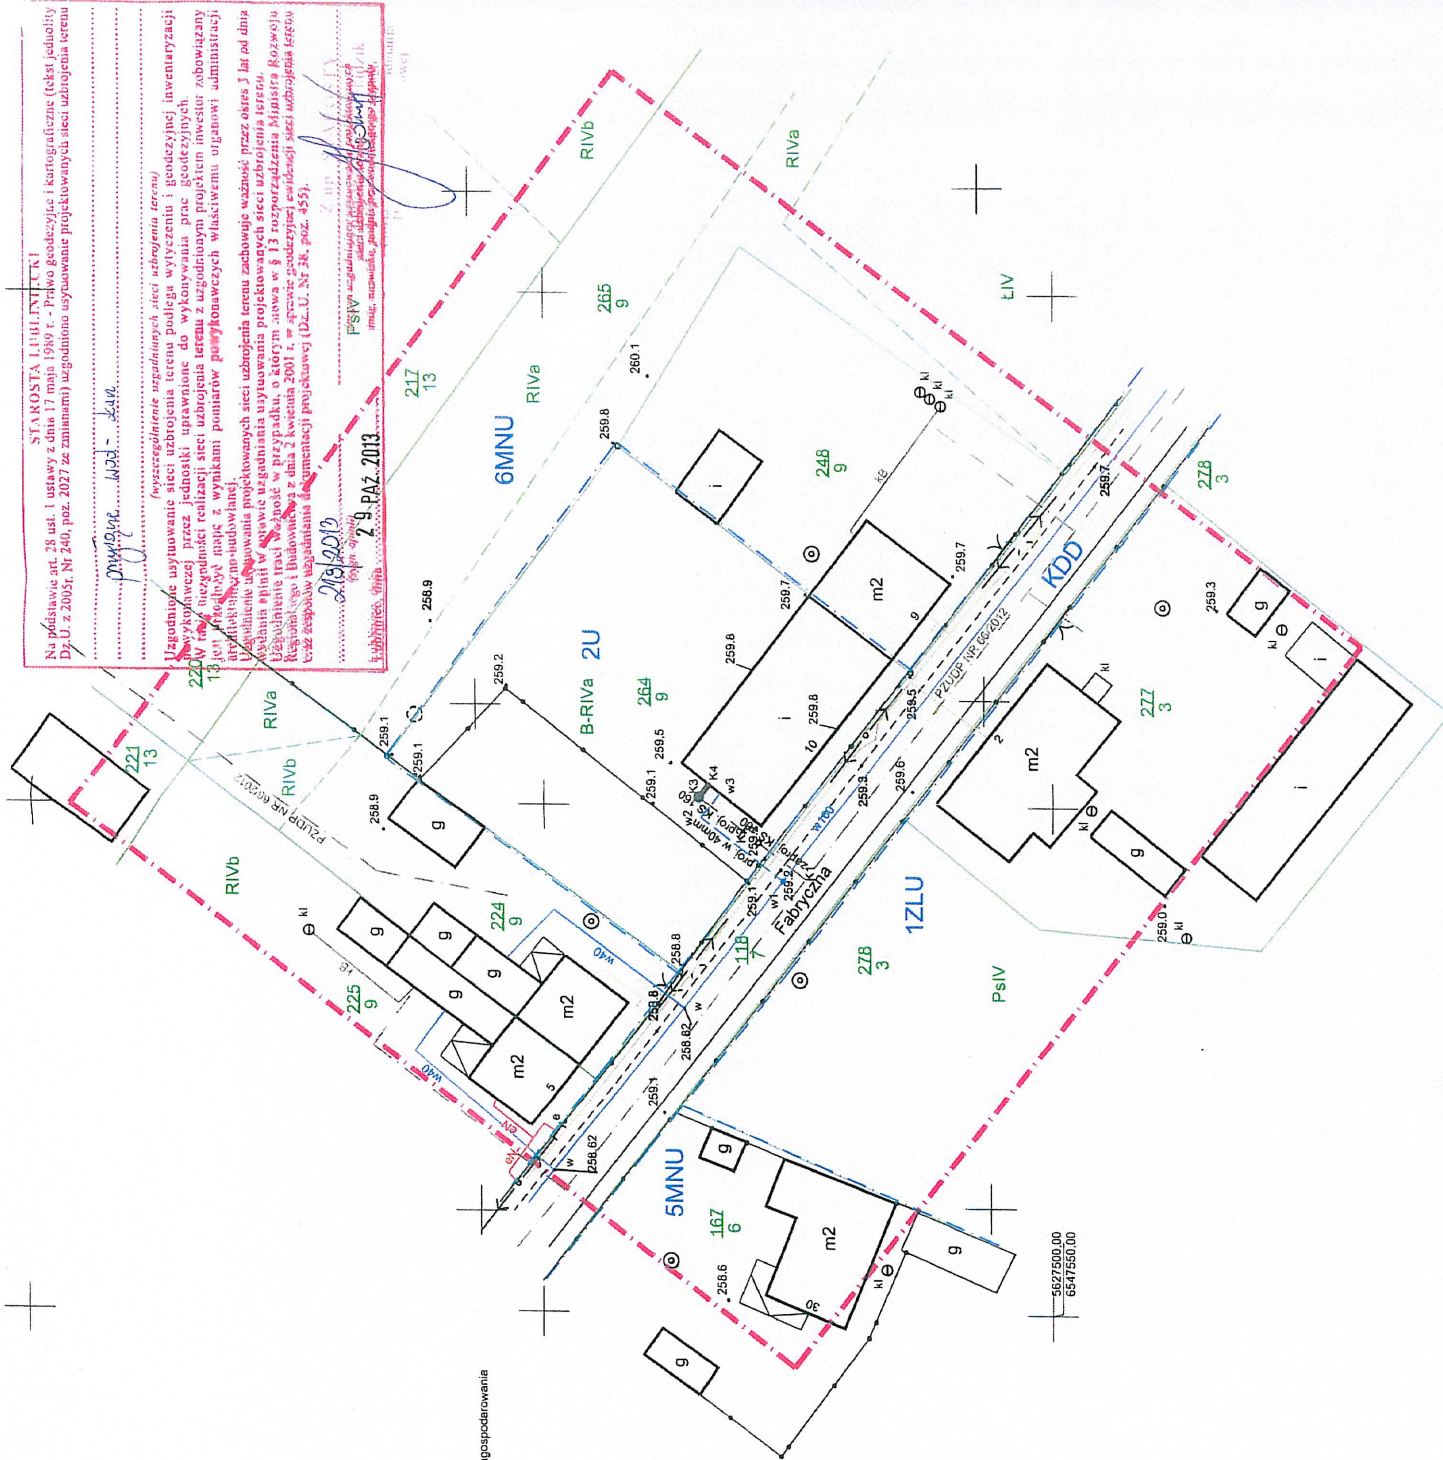

STAROSTA LUBLINI


Na podstawie art. 28 ust. 1 ustawy z dnia 17 maja 1989 r. – Prawo geodezyjne i kartograficzne (tekst jednolity Dz.U. z 2003r. Nr 240, poz. 2027 ze zmianami) uzgodniono usytuowanie projektowanych sieci uzbrojenia terenu

myogene Wd - kan

[illegible][illegible]

29 PAŹ. 2013

[illegible]

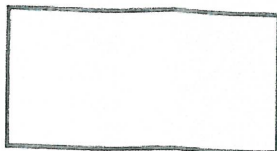

Istniejący Budynek Fabryki Fajek

w Ø 40/3,7

Projektowane przył. wod. Ø 40/3,78 mm (HDPE) do budynku

K.S. 160mm

Projektowane przyłącze kan. sanit. Ø 160/4,7 mm (PVC)

K.S. 160mm

Zaprojektowane przyłącze kan. deszczowej Ø 160 mm (PVC) (PZUDP NR 66/2012)

w A 160

Istniejący wodociąg Ø 160 mm

eNN

Istniejący kabel niskiego i wysokiego napięcia (linie napowietrzne)

i A

Istniejący kabel teletechniczny

L.G.


Linia graniczna

RO

Rury ochronne Ø 110 mm typu „AROT” dwudzielne na istn. kablach teltech.

Współrzędne punktów dla projektowanych przyłączy do Budynku
FABRYKI FAJEK

| PRZYŁ. KAN.SANIT | | | |
|------------------|-----|--------------|--------------|
| L.p. | Nr | X | Y |
| 1 | K_1 | 6547592,7904 | 5627524,1774 |
| 2 | K_2 | 6547997,5509 | 5627530,4238 |
| 3 | K_3 | 6547600,8793 | 5627534,7912 |
| 4 | K_4 | 6547602,1463 | 5627533,7950 |
| PRZYŁ.WOD. | | | |
| L.p. | Nr | X | Y |
| 1 | W_1 | 6547592,6509 | 5627526,4690 |
| 2 | W_2 | 6547598,8513 | 5627534,6048 |
| 3 | W_3 | 6547601,2640 | 5627532,7078 |

| | | | |
|---|----------------------------|---|------------|
|  | | autorska pracownia projektowania architektury "APPA Jan Rudo" | |
| ul. Świątki 38, 41-605 Świątki, tel. 032 245 39 61 | | | |
| <small>NP 627 103 24 02, Regon 1420729105, KRS 0000 2302 0025 0341, www.appa.pl, email: appa@appra.pl</small> | | | |
| P.B. PRZYŁĄCZY : wodociągowego i kanalizacji sanitarnej | | | |
| OBIEKT: | | | |
| BUDYNEK FABRYKI FAJEK – ZBOROWSKIE UL. Fabryczna 9 (Dz. NR 264/9) | | | |
| TREŚĆ RYS : | | | |
| SYTUACJA | | | |
| Projektował: | Piotr GŁOWACKI | | |
| | Upr Ewid. SKL/2165/PWOS/08 | | |
| Data: | 2013.08 | Skala : | 1: 500 |
| | | | Nr rys.: 2 |