

ZAPROSZENIE

Zaproszenie nie jest objęte przepisami ustawy Prawo zamówień publicznych na podstawie art. 4 pkt 8 Prawo zamówień publicznych (Dz. U. z 2017 r. poz. 1579).

Treść niniejszego ogłoszenia nie stanowi oferty w rozumieniu art. 66 i 71 Kodeksu Cywilnego (Dz. U. z 2018 r. poz. 1025).

GINA MIEJSKA GIŻYCKO

Zaprasza do złożenia oferty na wykonanie operatu szacunkowego

1. Zamawiający: Gmina Miejska Giżycko. ul. 1 Maja 14, 11-500 Giżycko

2. Opis przedmiotu zamówienia:

Sporządzenie operatu szacunkowego dotyczącego wyceny z tytułu ustanowienia służebności przesyłu na rzecz spółki PGE Dystrybucja S.A., polegającej na prawie korzystania z posadowionych na terenie Gminy Miejskiej Giżycko urządzeń infrastruktury energetycznej, jej eksploatacji, dokonywania kontroli, przeglądów, konserwacji, modernizacji, remontów, usuwania awarii, wymiany urządzeń tej infrastruktury, rozbudowy, przebudowy, przyłączania nowych odbiorców oraz na prawie wstępu na te nieruchomości w celu wykonywania wyżej wymienionych czynności, obejmującego swoim opracowaniem następujące nieruchomości:

1. służebność przesyłu w obrębie działki geod. Nr 2-988/7 położonej przy ul. Suwalskiej – przyłącze kablowe nN 0,4 kV
2. służebność przesyłu na działce geod. 3-630/9 przy ul. Łąkowej – przyłącze kablowe nN 0,4 kV
3. służebność przesyłu na działkach geod. 2-341/4, 2-340/2 i 2-338/10 przy ul. Przemysłowej - linia kablowa nN 0,4 kV
4. służebność przesyłu na działce geod. 2-327/37 przy ul. Przemysłowej - linia kablowa nN ,4 kV
5. służebność przesyłu na działce geod. 2-563/4 i 2-566/39 przy ul. Kętrzyńskiego- przyłącze kablowe nN 0,4 kV
6. służebność przesyłu na działce geod. 2-695/10 przy ul. Warszawskiej- przyłącze kablowe nN 0,4,kV
7. służebność przesyłu na działce geod. 2-695/30 przy ul. Warszawskiej - linia kablowa nN ,4 kV
8. służebność przesyłu na działce geod. 2-147/23 przy ul. Mazurskiej, przyłącze kablowe nN 0,4 kV
9. służebność przesyłu na działce geod. 2-165/32 przy ul. 1 Maja- linia kablowa nN 0,4 kV
10. służebność przesyłu na działce geod. 3-1021 przy ul. Perkunowskiej (2 odcinki), przyłącze i złącze kablowe nN 0,4 kV
11. służebność przesyłu na działce geod. 3-1037 przy ul. Wiejskiej- przyłącze kablowe nN 0,4 kV
12. służebność przesyłu na działkach o nr god. 2-233/49, 2-233/52, 2-233/69 przy ul. Smętka w Giżycku- linia kablowa nN 0,4 kV
13. służebność przesyłu na działce geod. 2-888 przy ul. Słowiańskiej- przyłącze kablowe nN 0,4 kV
14. służebność przesyłu na działce geod. 2-489/62 przy ul. Traugutta- przyłącze kablowe nN 0,4 kV i złącze kablowe nN 0,4 kV
15. służebność przesyłu na działce geod. 2-1204 - linia kablowa nN 0,4 kV przy ul. Obwodowej
16. służebność przesyłu na działce 2-540/2 – przyłącze kablowe 0,4nN przy Placu Targowym
17. służebność przesyłu na działce 2-165/36 – przyłącze kablowe 0,4 nN przy ul. Daszyńskiego
18. służebność przesyłu na działce 1-541 – przyłącze kablowe 0,4 nN przy ul. Moniuszki
19. służebność przesyłu na działce 2-157/45 – przyłącze kablowe nN oraz złącze kablowe przy ul. Kościuszki (2 odcinki)
20. służebność przesyłu na działkach 2-190/3 oraz 2-192/3 przy ul. Daszyńskiego, przyłącza kablowego 0,4 nN
21. służebność przesyłu na działce 2-1367 przy ul. 3 Maja – przyłącze kablowe nN 0,4 kV
22. służebność przesyłu na działce 2-989/34 przy ul. Suwalskiej – przyłącze kablowe nN 0,4 kV oraz złącze kablowe.
23. służebność przesyłu na działce 2-170/22 oraz 2-165/8 – przy ul. Suwalskiej -przyłącze kablowe nN 0,4 kV

3. Załącznikiem do zaproszenia są mapy w skali 1:500 z wrysowanym przebiegiem przedmiotowych przyłączy.

4. Kryterium wyboru oferty przez Zamawiającego:

- Cena: waga kryterium 100 %

B

5. Po zrealizowaniu zlecenia, wykonawca wystawi dwie odrębne FV za wykonanie poszczególnych operatów.

Cena wskazana w ofercie musi:

- a) być podana w PLN cyfrowo i słownie z wyodrębnieniem należnego podatku VAT – jeśli występuje;
- b) uwzględniać wszystkie zobowiązania, koszty i składniki związane z wykonaniem zamówienia.

Cena za wykonanie przedmiotu zamówienia może być tylko jedna (nie dopuszcza się wariantowości cen) oraz nie może ulec zmianie przez okres ważności oferty (związania ofertą).

6. Miejsce i termin złożenia oferty cenowej:

- a) Ofertę należy złożyć pocztą elektroniczną na adres: aleksandra.zalewska@gizycko.pl do dnia **9.07.2018 r. do godz. 12.00.**
- b) Oferta cenowa otrzymana przez Zamawiającego po terminie podanym powyżej nie będzie rozpatrywana.

7. Warunki udziału w postępowaniu:

- a) złożenie oferty w wyznaczonym terminie;
- b) oświadczenie, że osoby, które będą uczestniczyć w wykonywaniu zamówienia posiadają wymagane uprawnienia.

8. Termin związania ofertą:

- 14 dni (od ostatecznego terminu składania ofert)

9. Termin wykonania opracowania:

- 45 dni od momentu otrzymania zlecenia

10. Informacja o sposobie powiadomienia o wynikach prowadzonego postępowania

O wyborze najkorzystniejszej oferty Zamawiający niezwłocznie powiadomi osobę która uzyska największą ilość punktów w postępowaniu drogą mailową.

11. Podpisanie zamówienia

Wykonawcy, który złoży najkorzystniejszą ofertę Zamawiający zleci realizację zamówienia.

12. Osobą uprawnioną do kontaktów z Wykonawcami jest:

Aleksandra Zalewska tel. (87) 732 41 22

13. Postanowienia końcowe.

Zamawiający zastrzega sobie prawo do:

- a) zamknięcia zaproszenia do składania ofert
- b) zmiany terminu wyznaczonego w ogłoszeniu,




Droga wewnętrzna przy ul. Suwalskiej

2-988/7

skala 1:500

pobocze: 16,00 m x 0,11m = 1,76 m²

29,00 m x 0,04 m = 1,16 m²

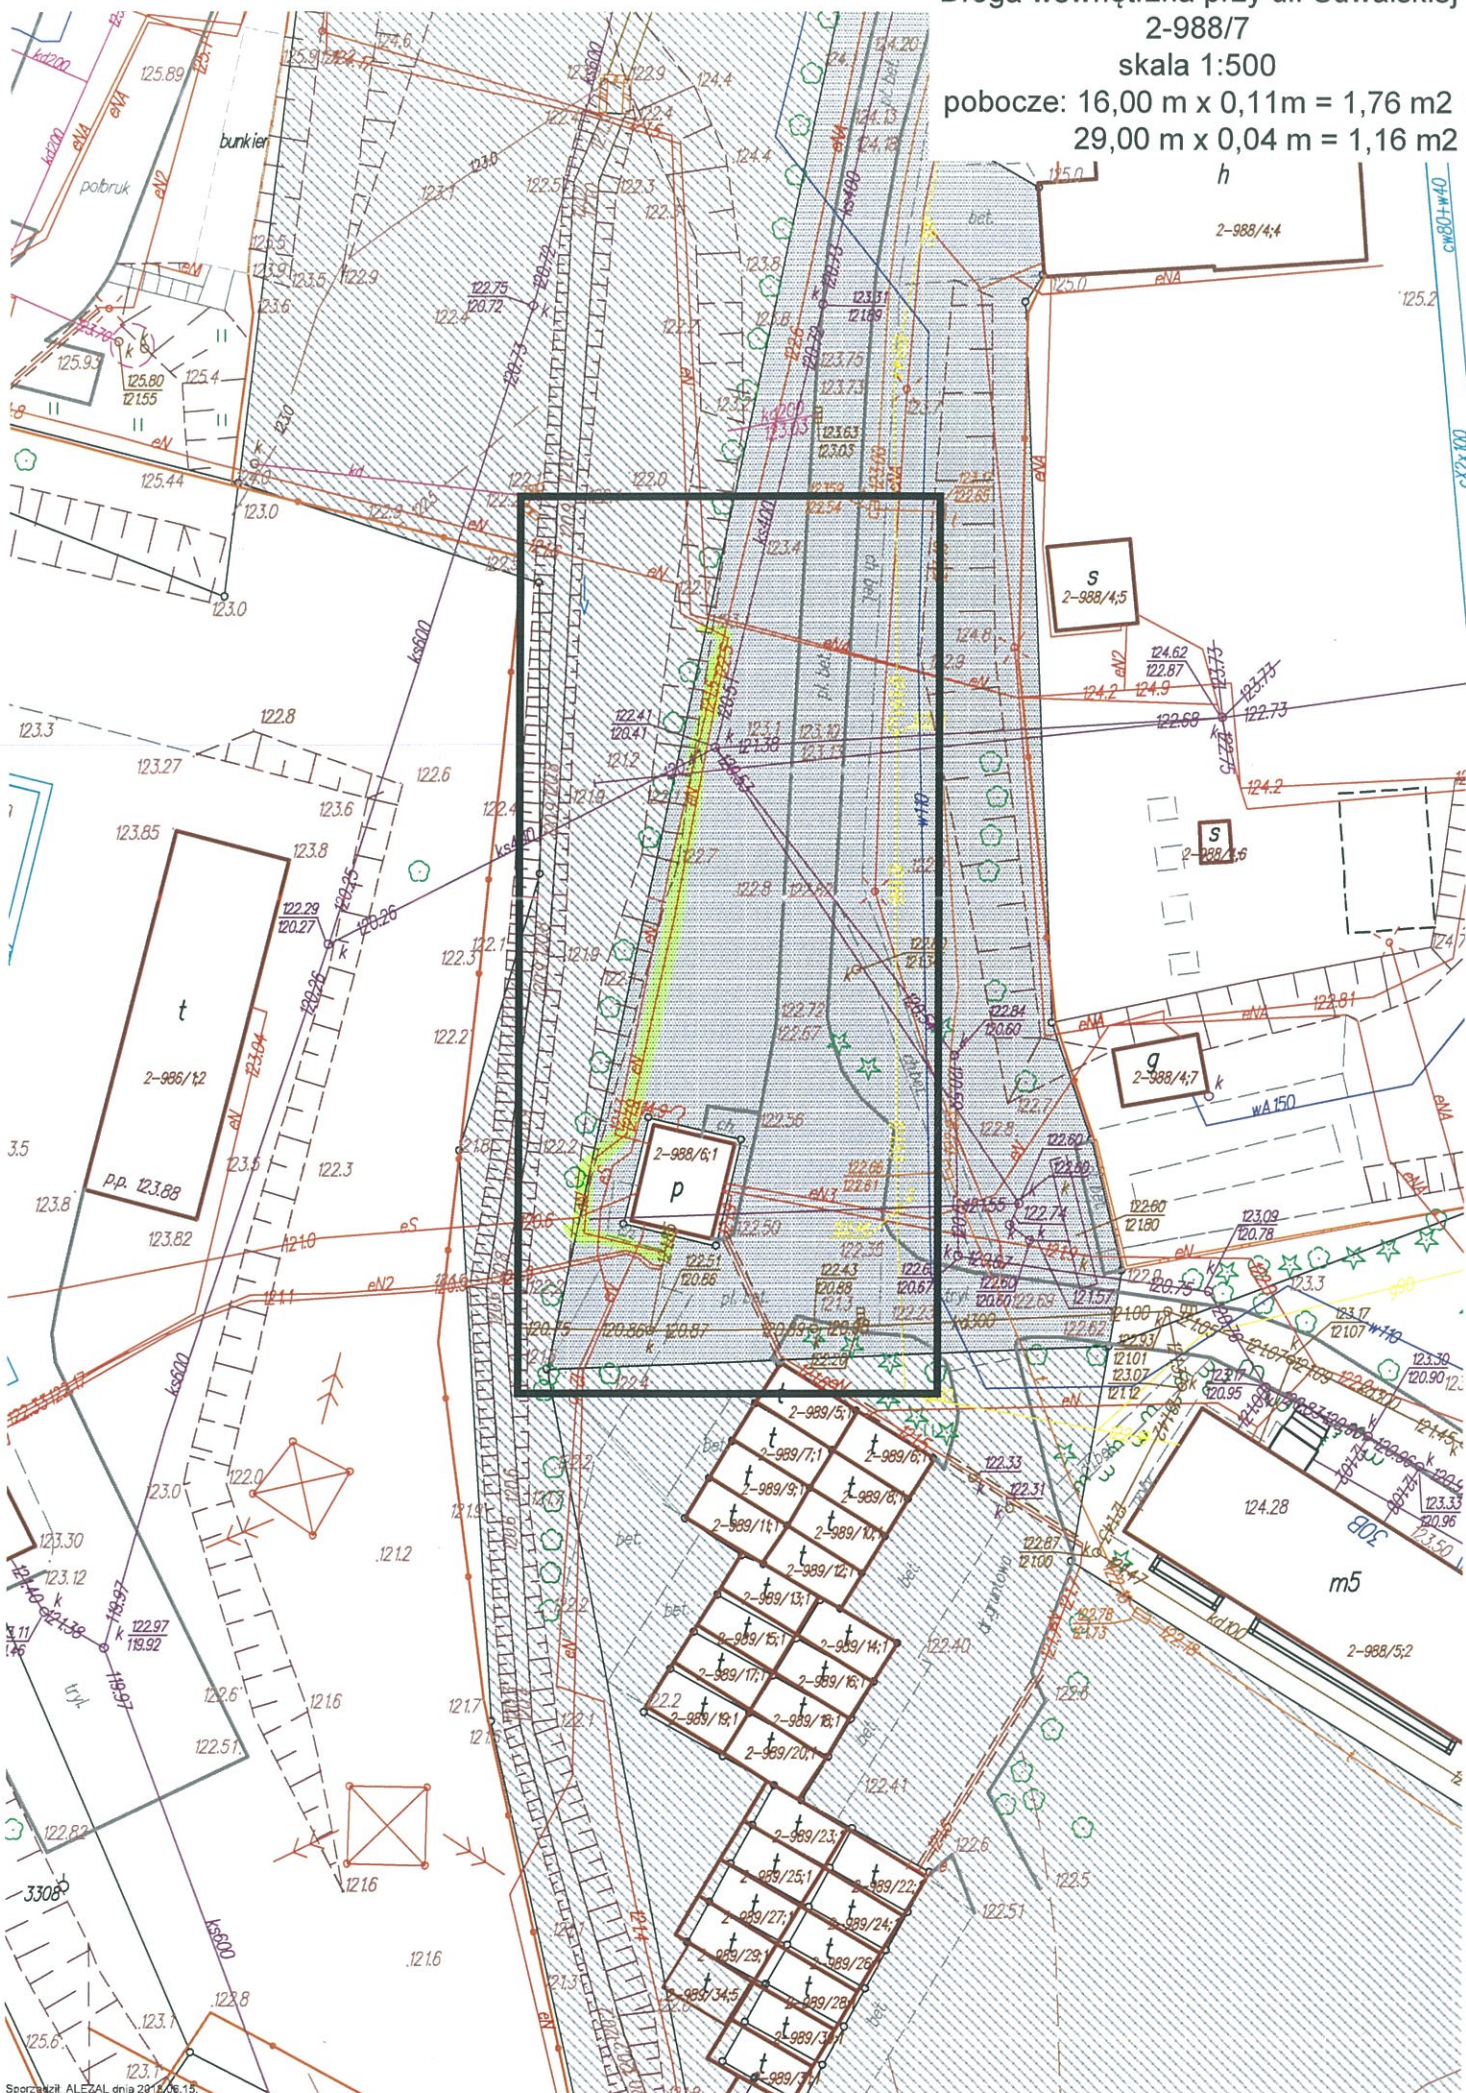

Odcinek ul. Łąkowej

Działka Nr. 3-630/9

skala 1:500

wbudowane urządzenia:

jezdnia:


rura osłonowa: $5,00 \text{ m} \times 0,11 \text{ m} = 0,55 \text{ m}^2$

pozostałe elementy drogi wewnętrznej:

- rura osłonowa - $6,00 \text{ m} \times 0,11 \text{ m} = 0,66 \text{ m}^2$

- przyłącze kablowe - $6,00 \text{ m} \times 0,02 \text{ m} = 0,12 \text{ m}^2$

- złącze kablowe - $0,40 \text{ m} \times 0,25 \text{ m} = 0,10 \text{ m}^2$

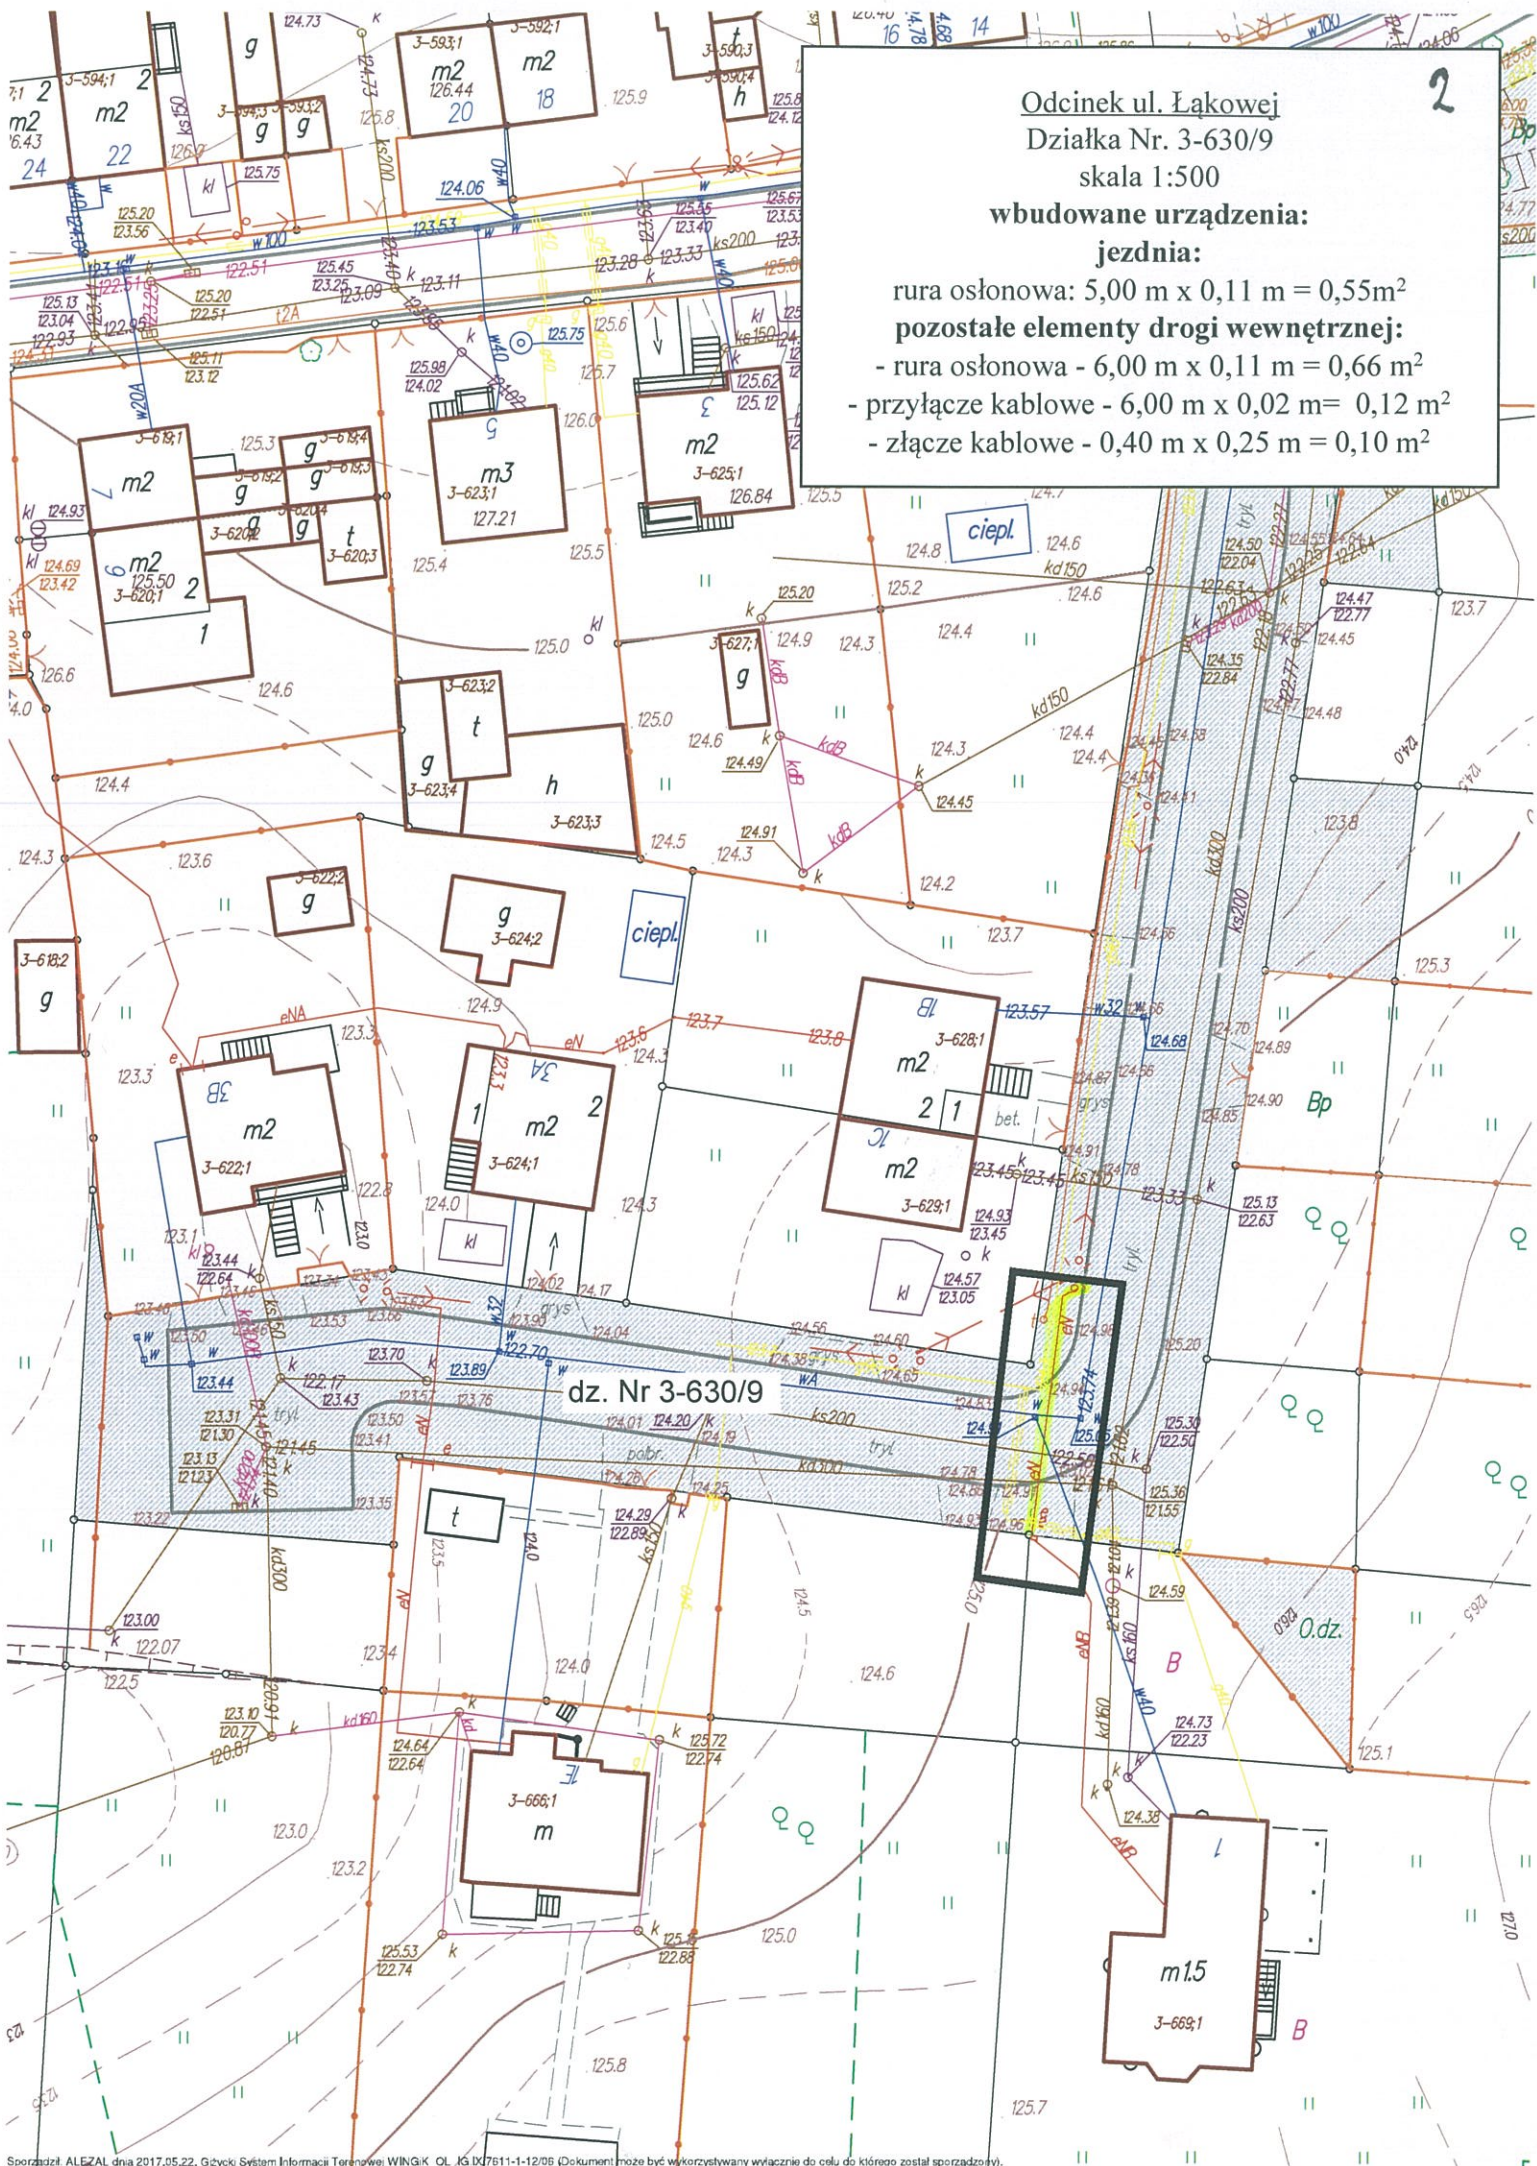

338

- 12



4

2

L

149

5

Droga wewnętrzna przy ul. Kętrzyńskiego


Dz. Nr. 2-563/4 oraz Dz. Nr. 2-566/39

skala 1:500


powierzchnia wbudowanych urządzeń:

jezdnia: $20,0\text{ m} \times 0,11\text{ m} = 2,2\text{ m}^2$

złącze kablowe: $0,25\text{ m} \times 0,4\text{ m} = 0,1\text{ m}^2$

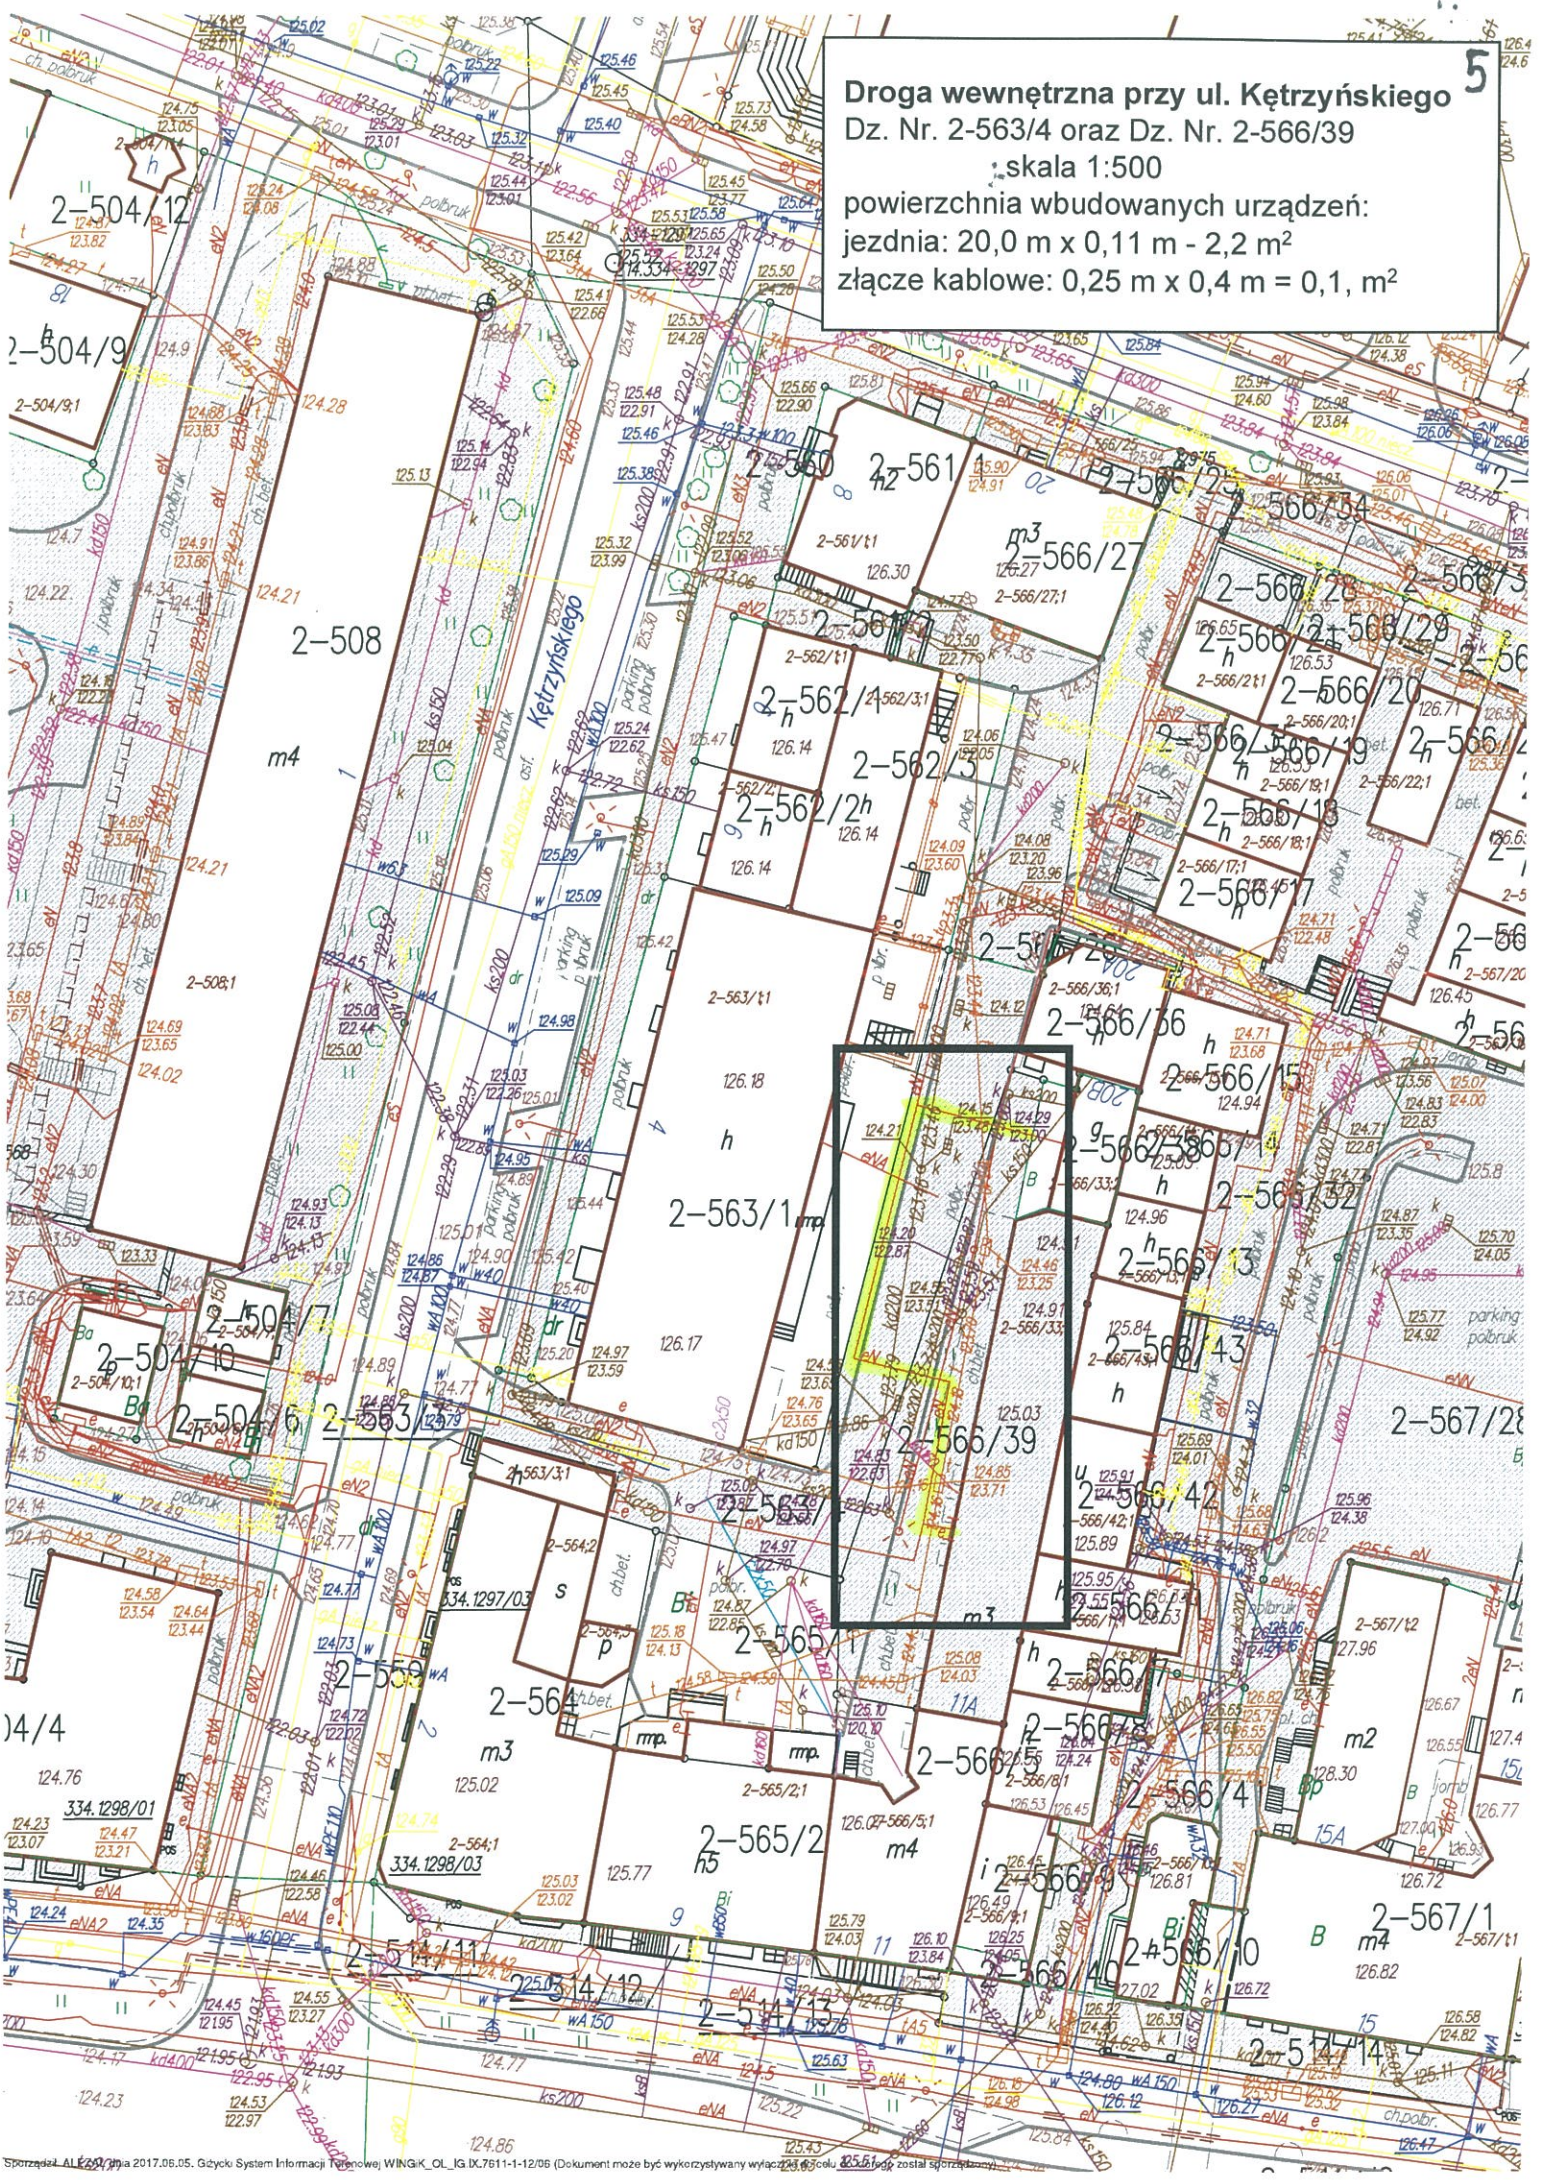


- jezdnia
- kabel nN w rurach osłonowych: $47 \text{ m} \times 0,11 \text{ m} = 5,17 \text{ m}^2$
- pozostałe elementy drogi wewnętrznej:
- kabel nN w rurach osłonowych $9,00 \text{ m} \times 0,075 \text{ m} = 0,675 \text{ m}^2$,
- złącze kablowe: $0,40 \text{ m} \times 0,25 \text{ m} = 0,100 \text{ m}^2$,

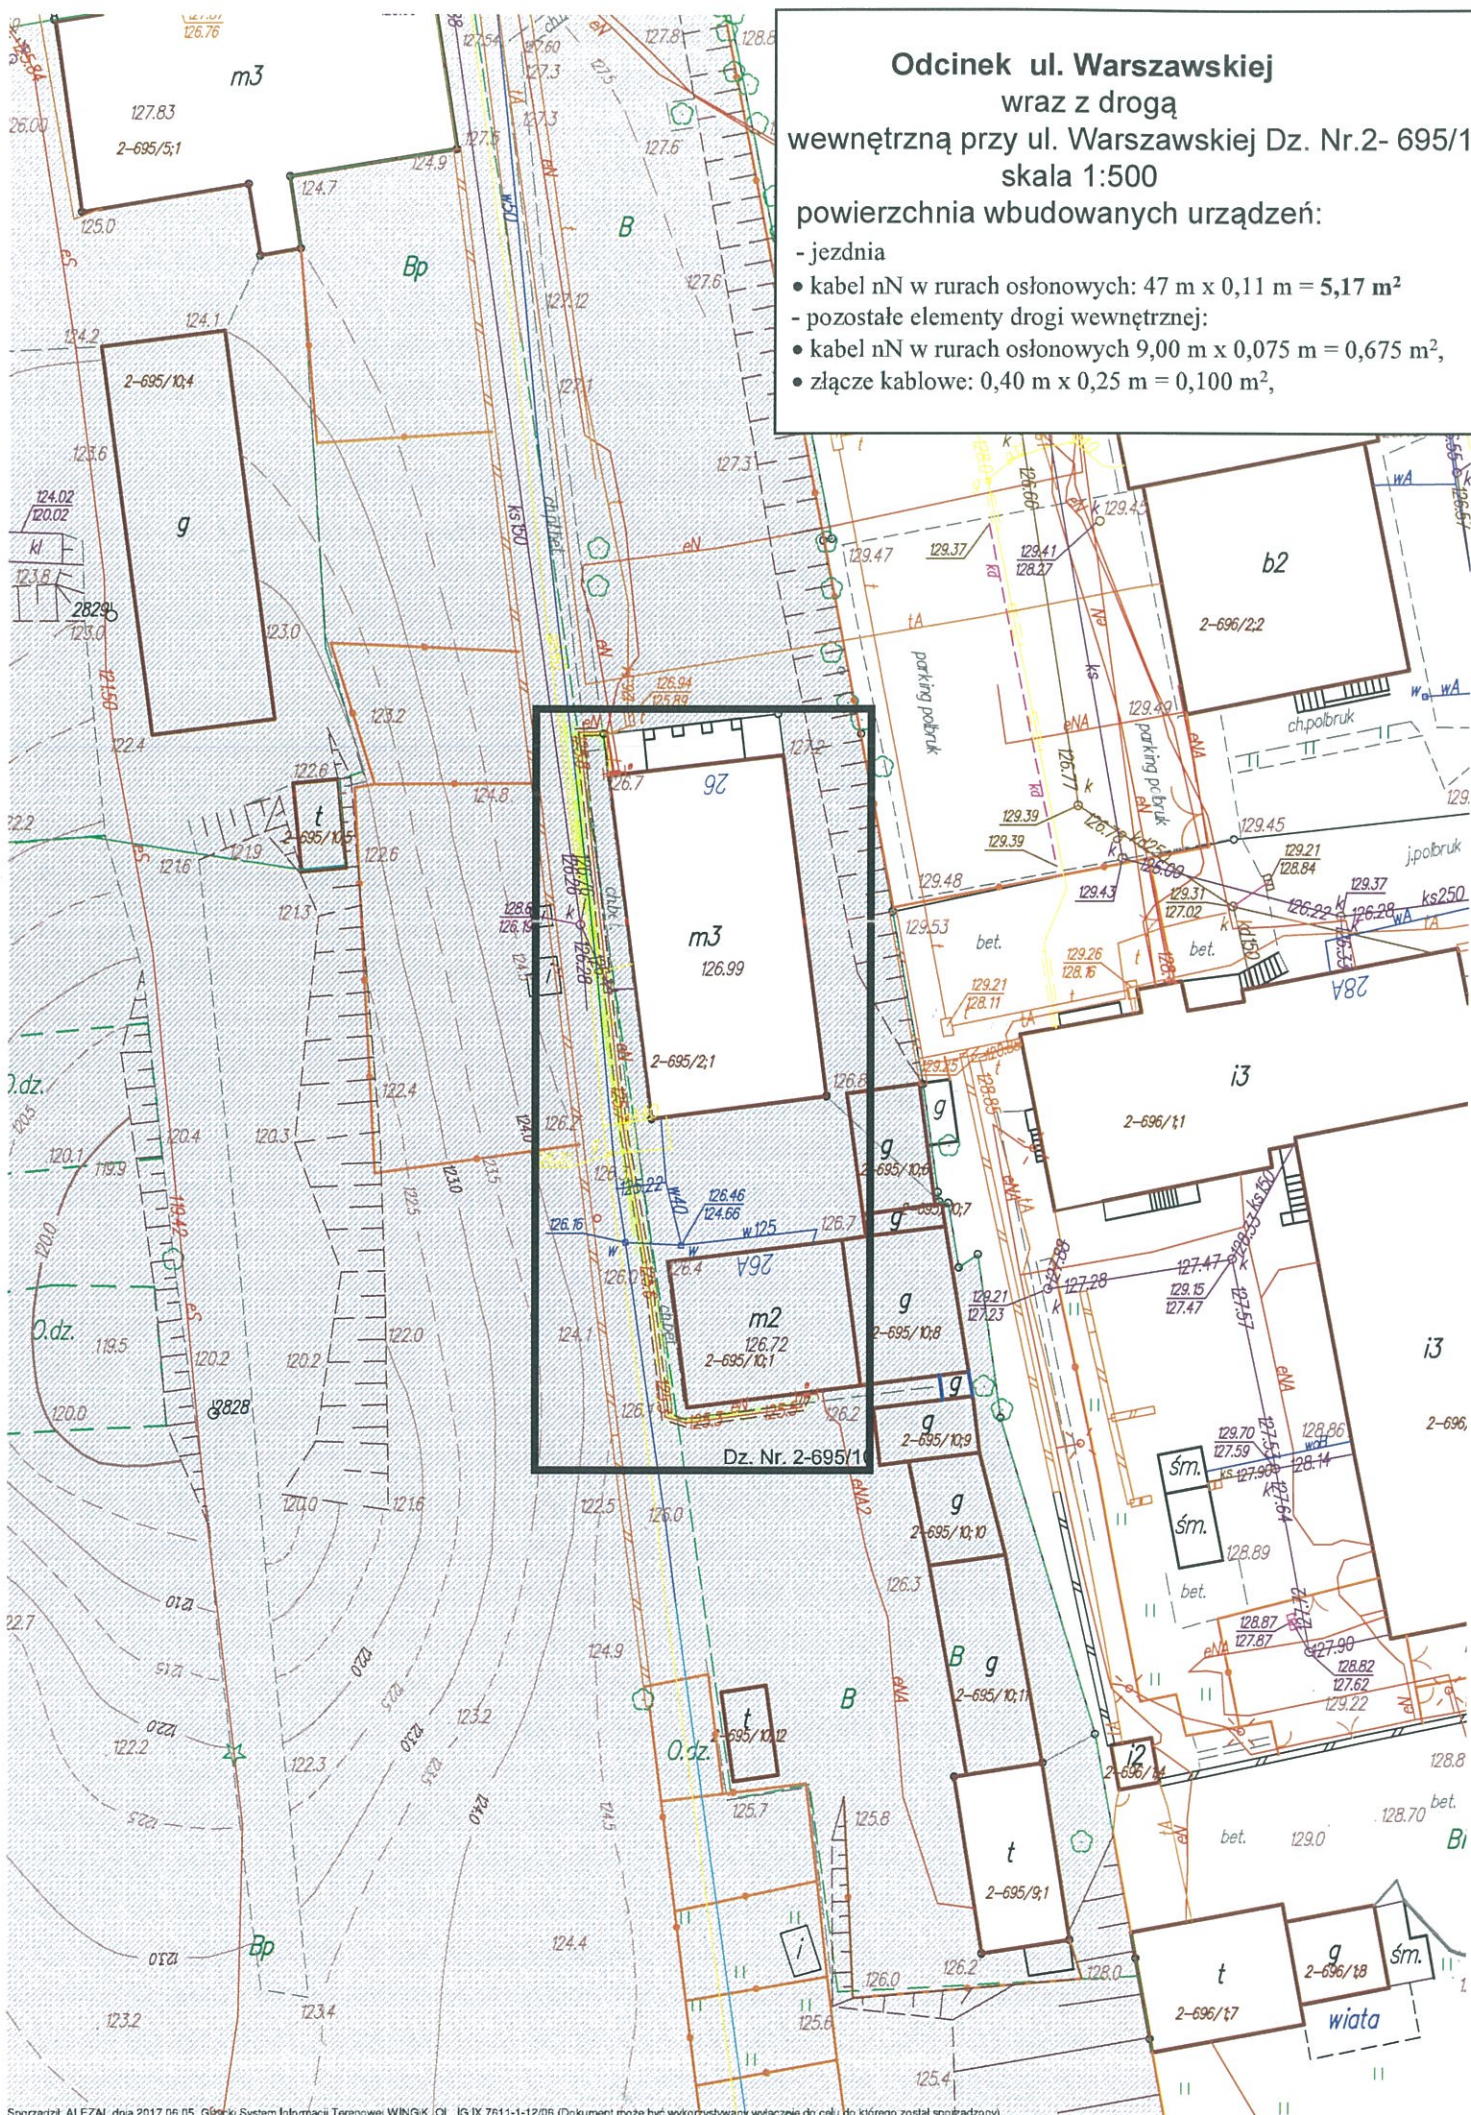

Odcinek ul. Warszawskiej
wraz z drogą
wewnętrzną przy ul. Warszawskiej Dz. Nr. 2-695/30
skala 1:500
powierzchnia wbudowanych urządzeń:
jezdni: $14,00 \text{ m} \times 0,11 \text{ m} = 1,54 \text{ m}^2$
 $32,00 \text{ m} \times 0,03 \text{ m} = 0,96 \text{ m}^2$



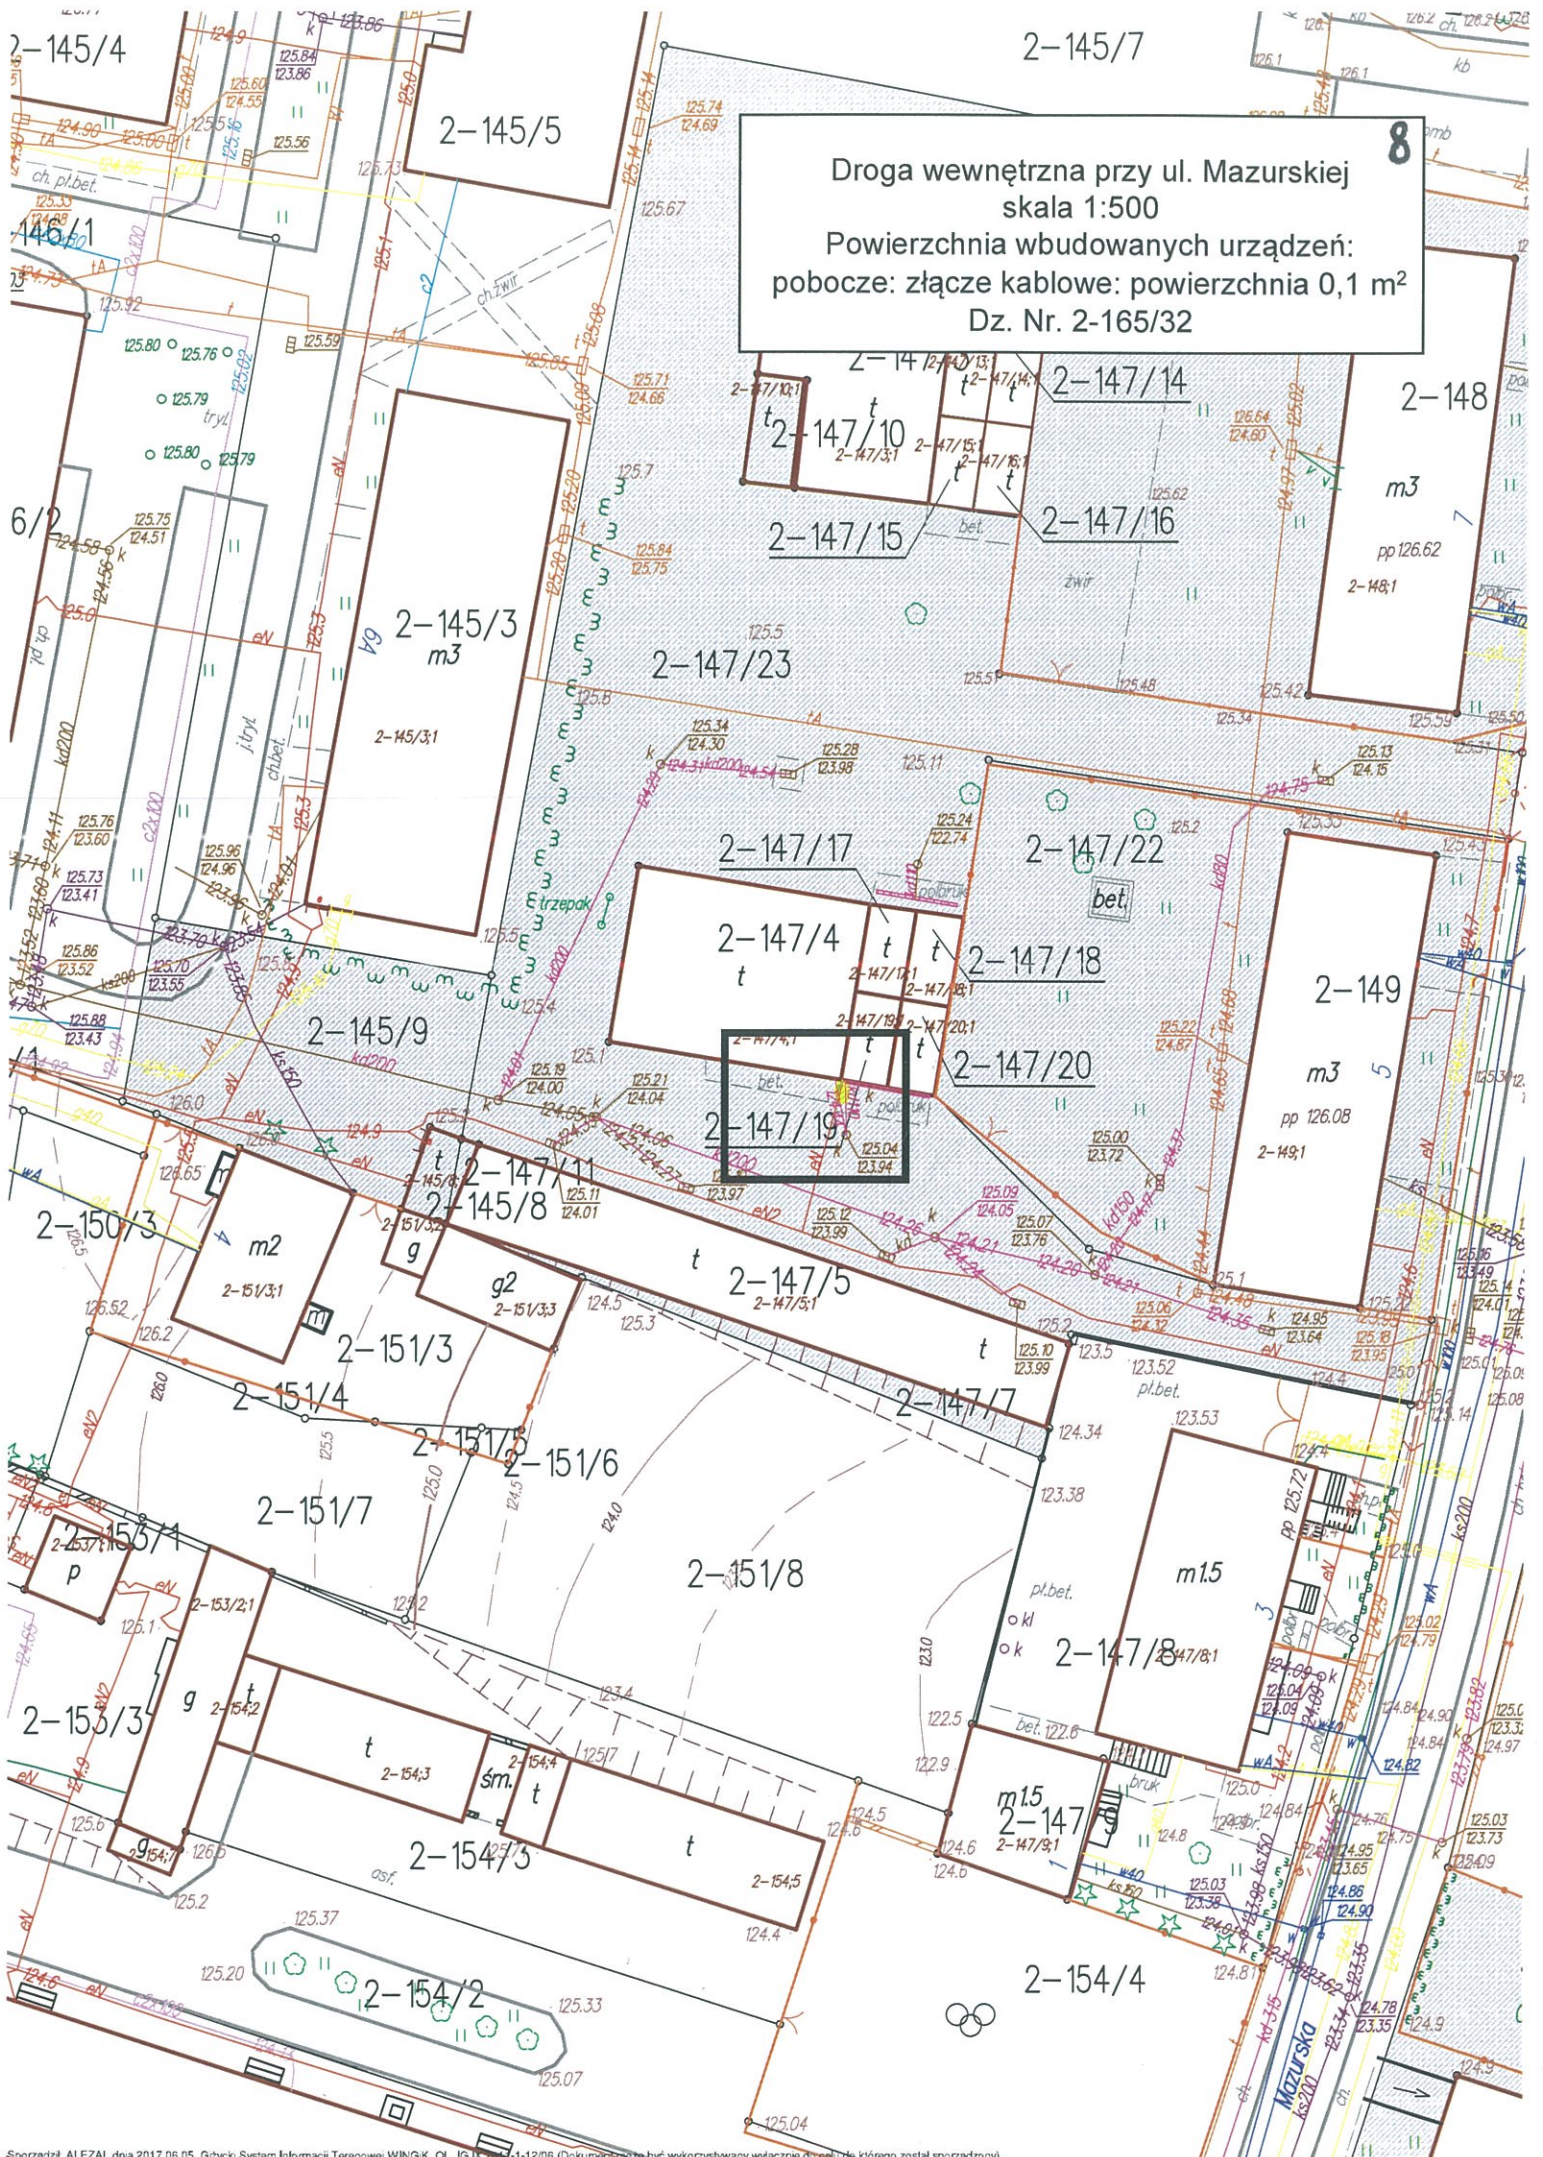


9

Odcinek ul. 1 maja
wraz z drogą
wewnętrzną Dz. Nr. 2-165/32
skala 1:500
powierzchnia wbudowanych urządzeń:
pobocze: 11,00 m x 0,04 m = 0,44 m²
17,00 m x 0,11 m = 1,87 m²
złącza kablowe 0,2 m²

10a

skala 1:500

powierzchnia wbudowanych urządzeń:
pobocze: długość 12 m

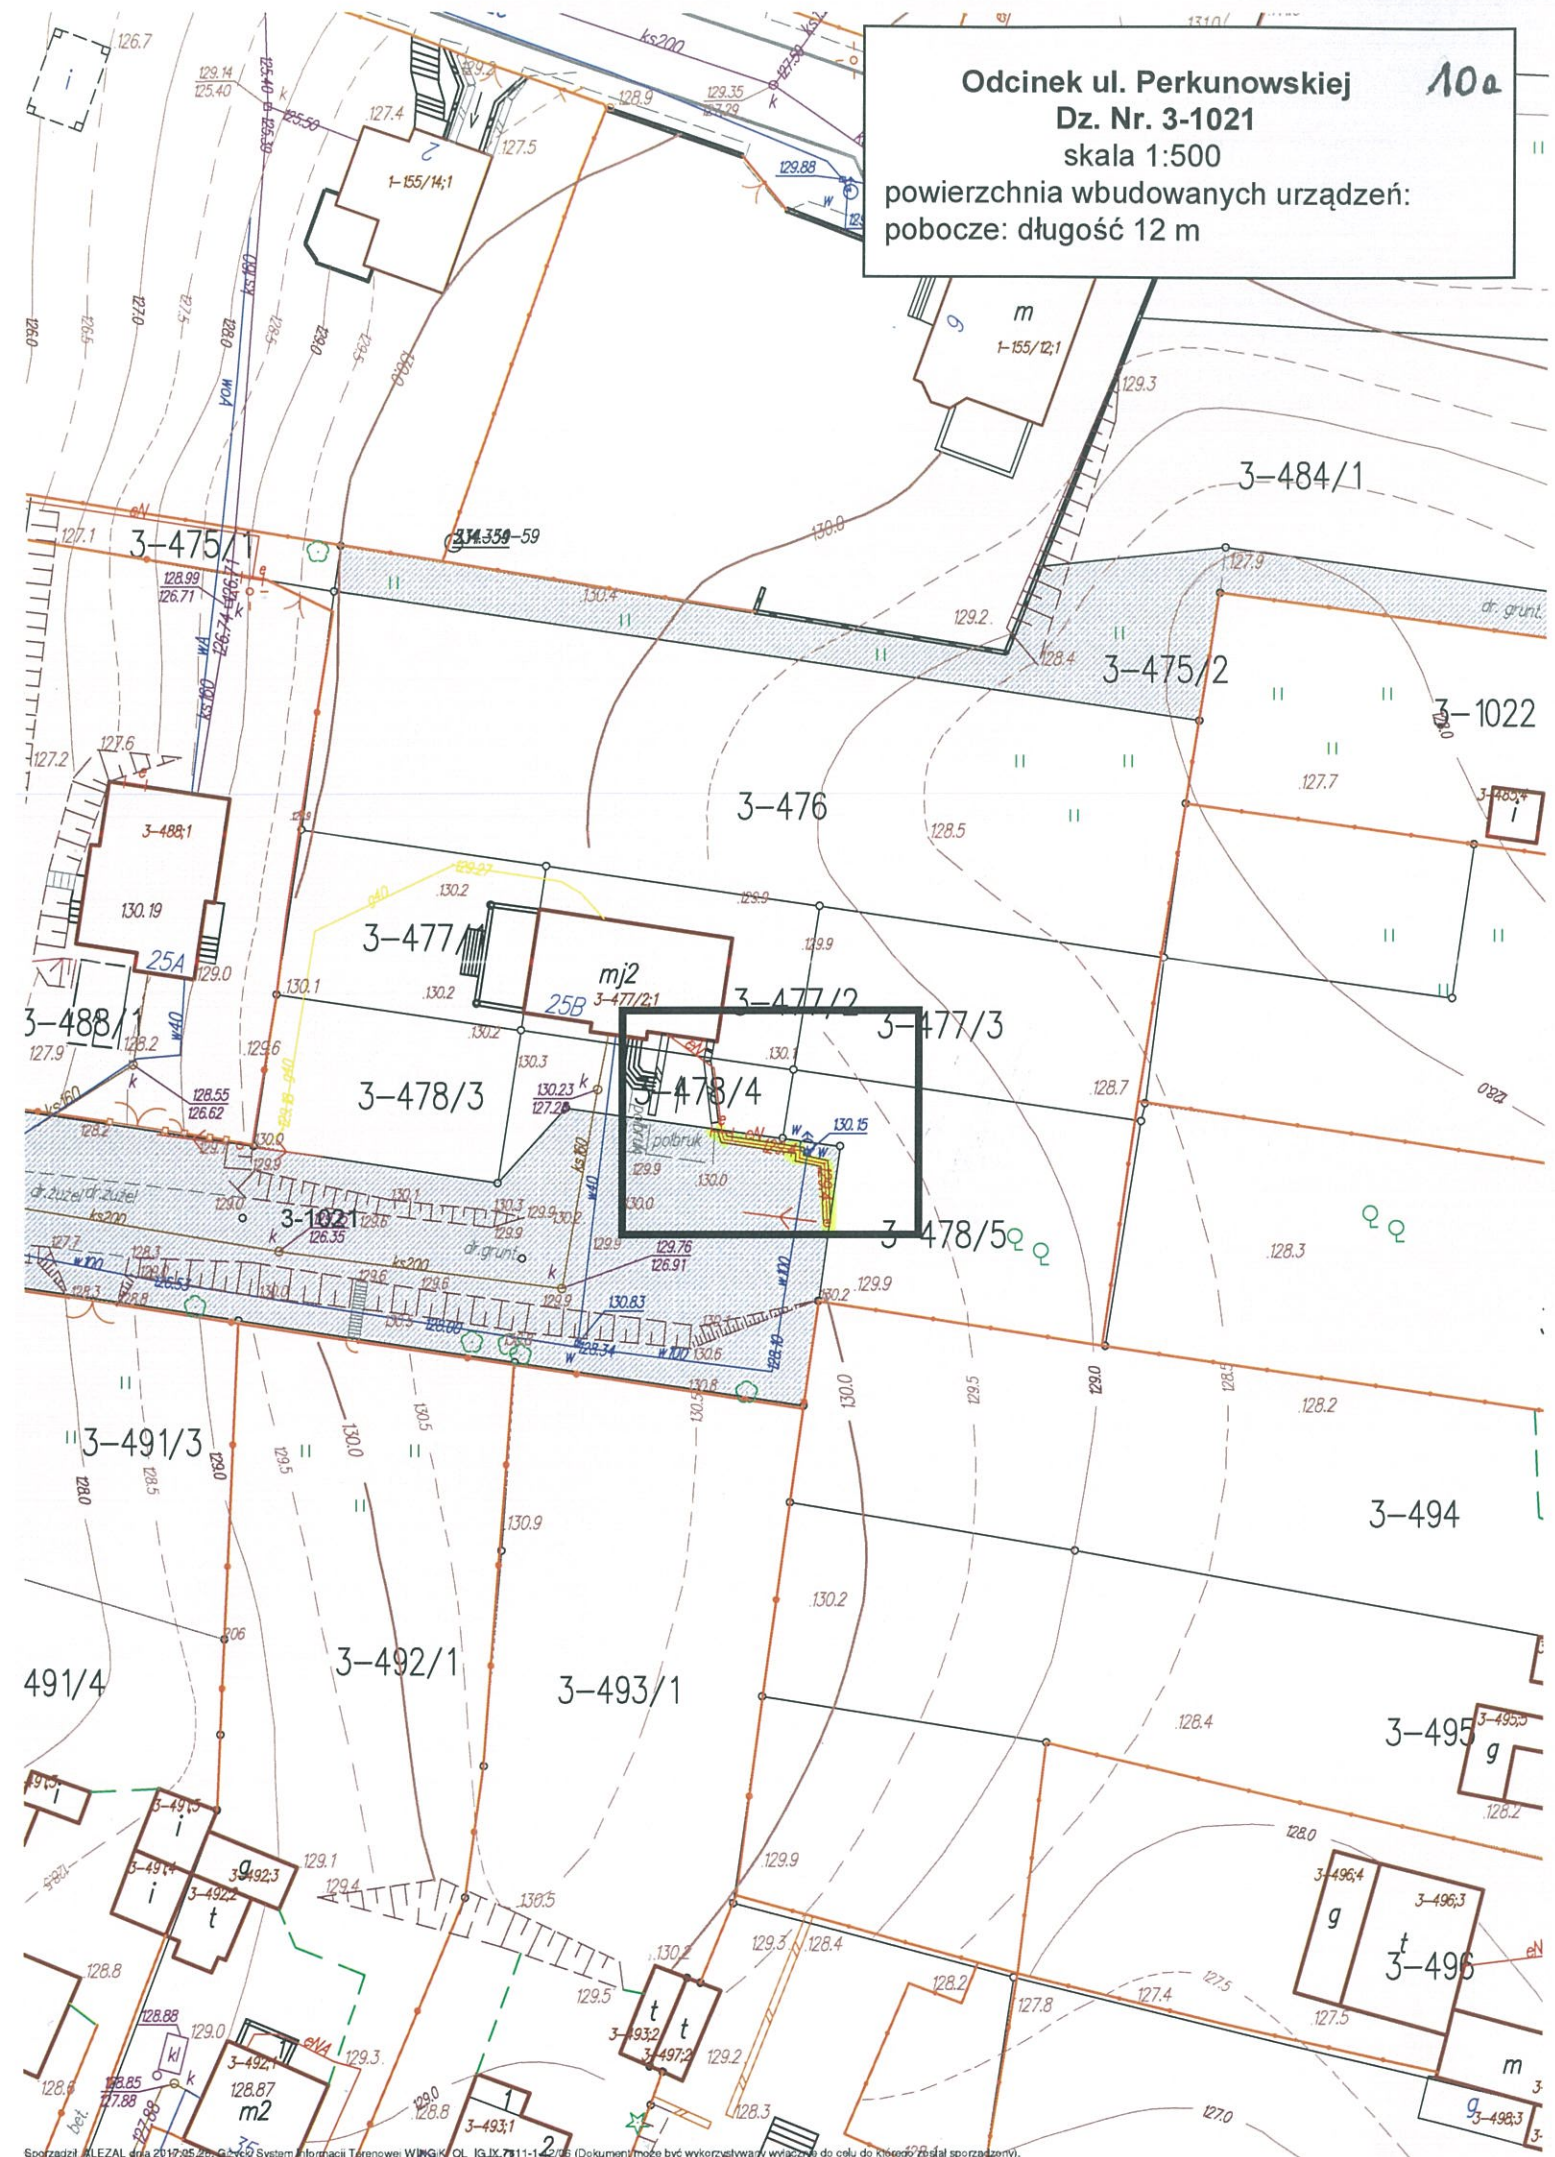

Odcinek ul. Perkunowskiej

106

Dz. Nr. 3-1021


skala 1:500

powierzchnia wbudowanych urządzeń:



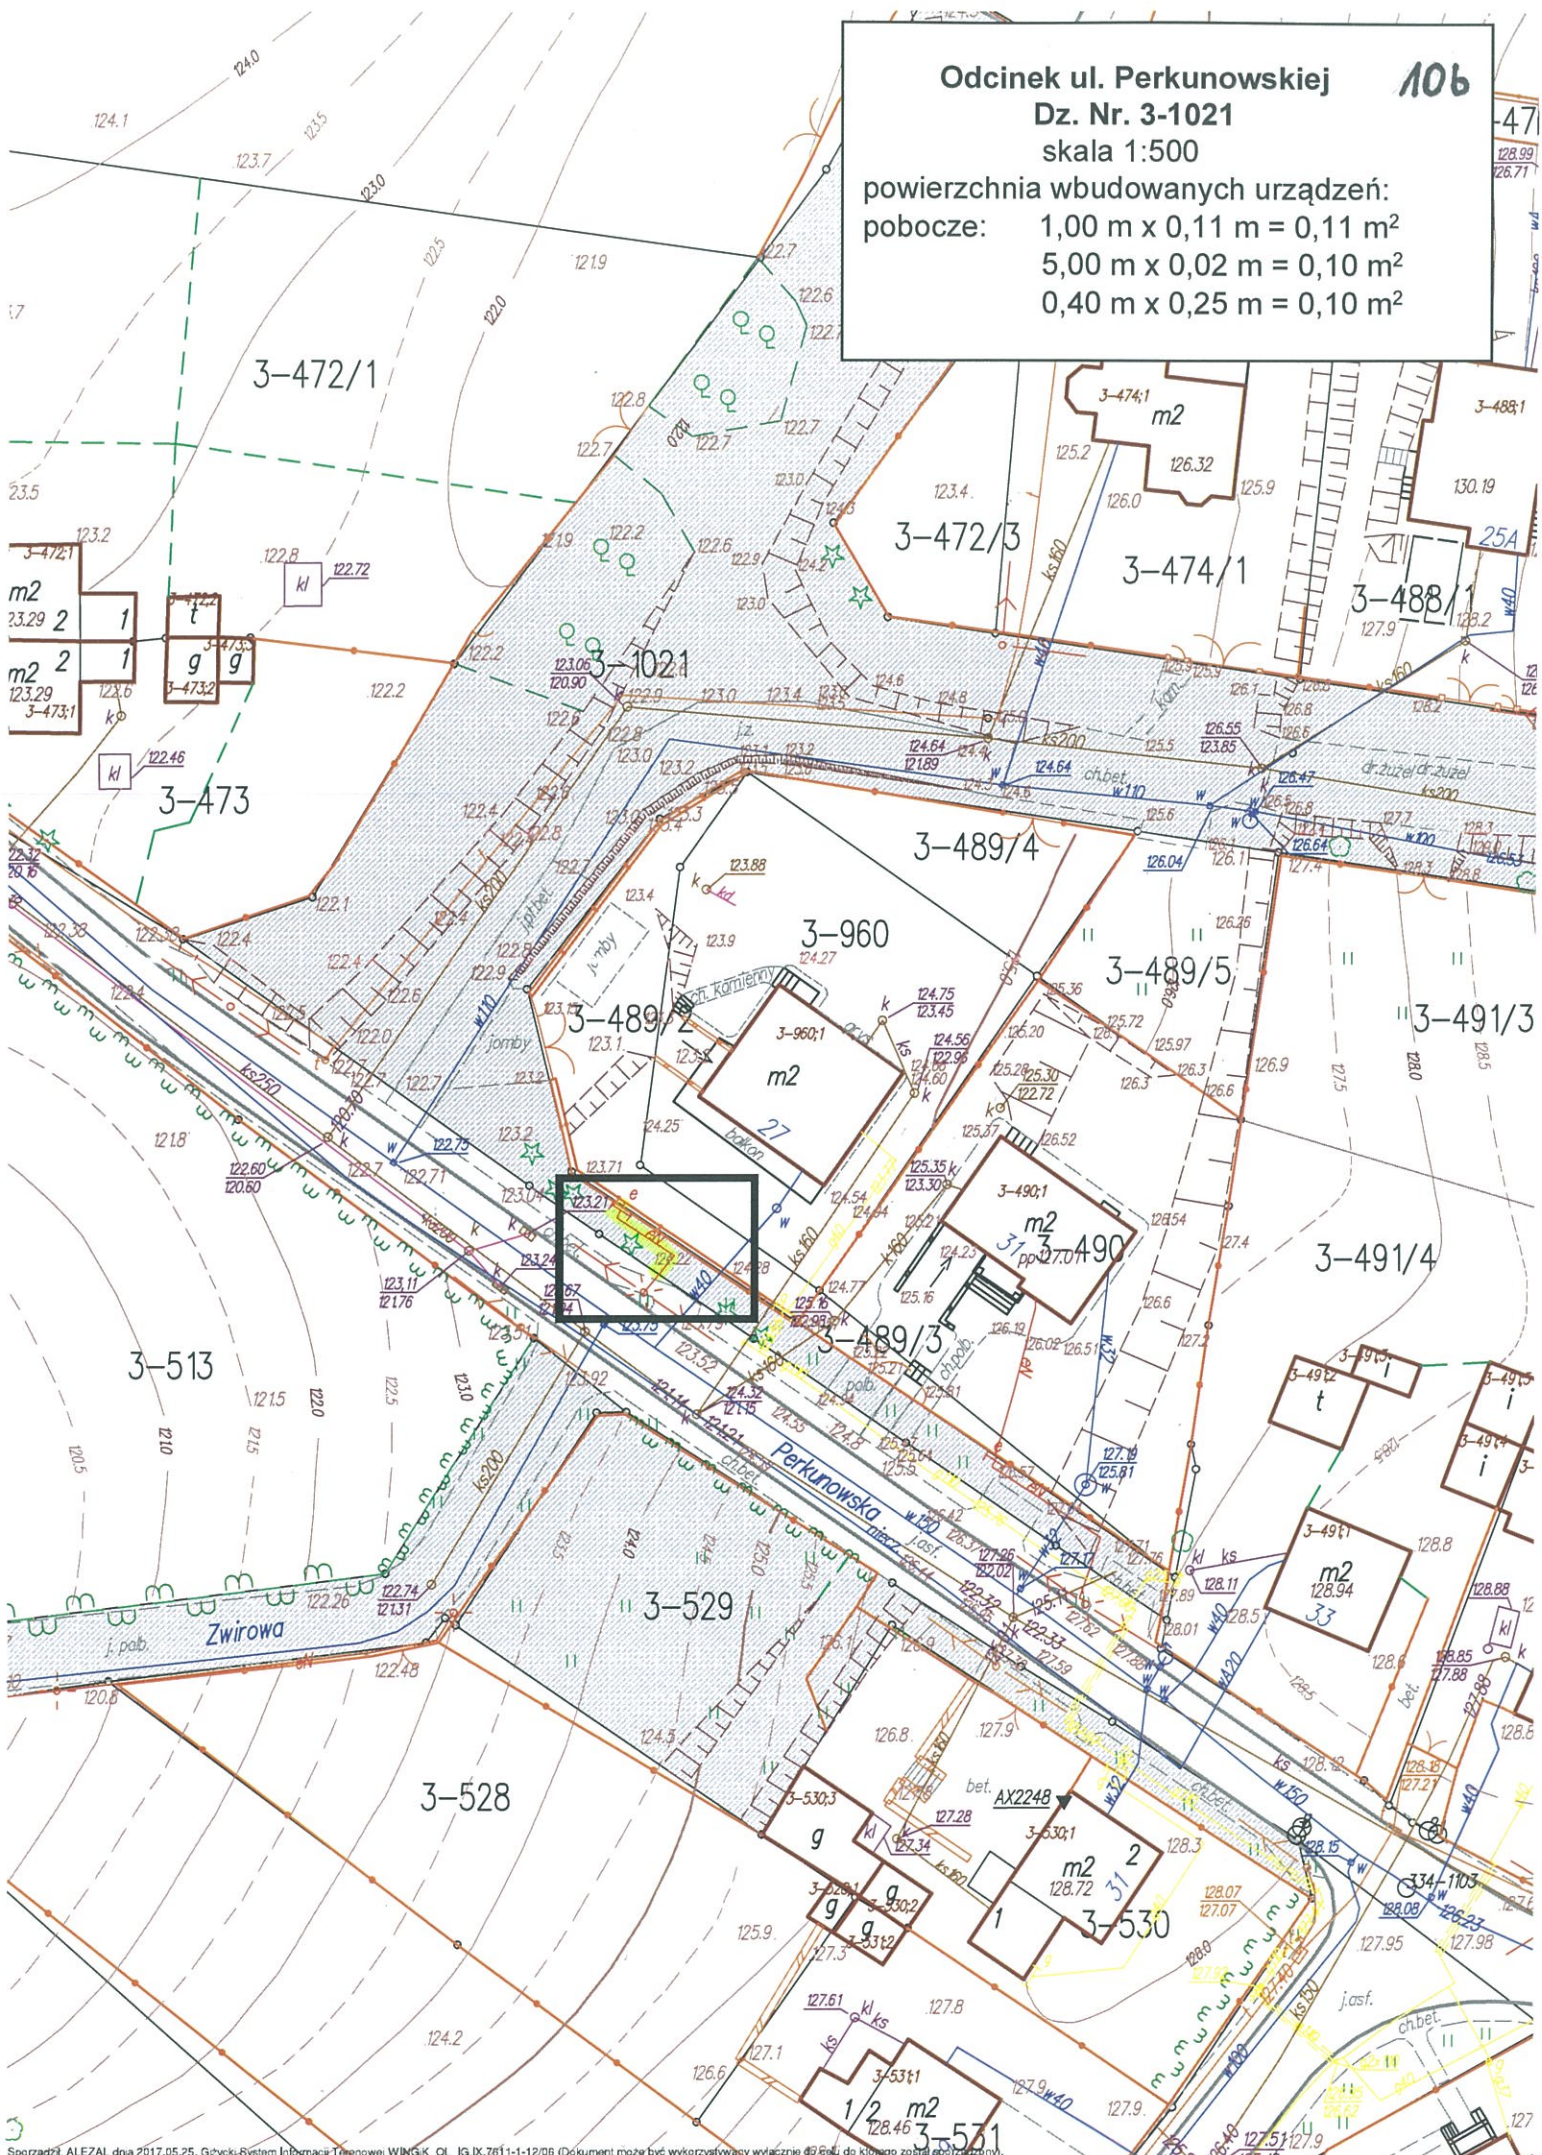

Droga wewnętrzna przy ul. Wiejskiej Dz. Nr. 3-1037
skala 1:500
powierzchnia wbudowanych urządzeń: 30,00 m

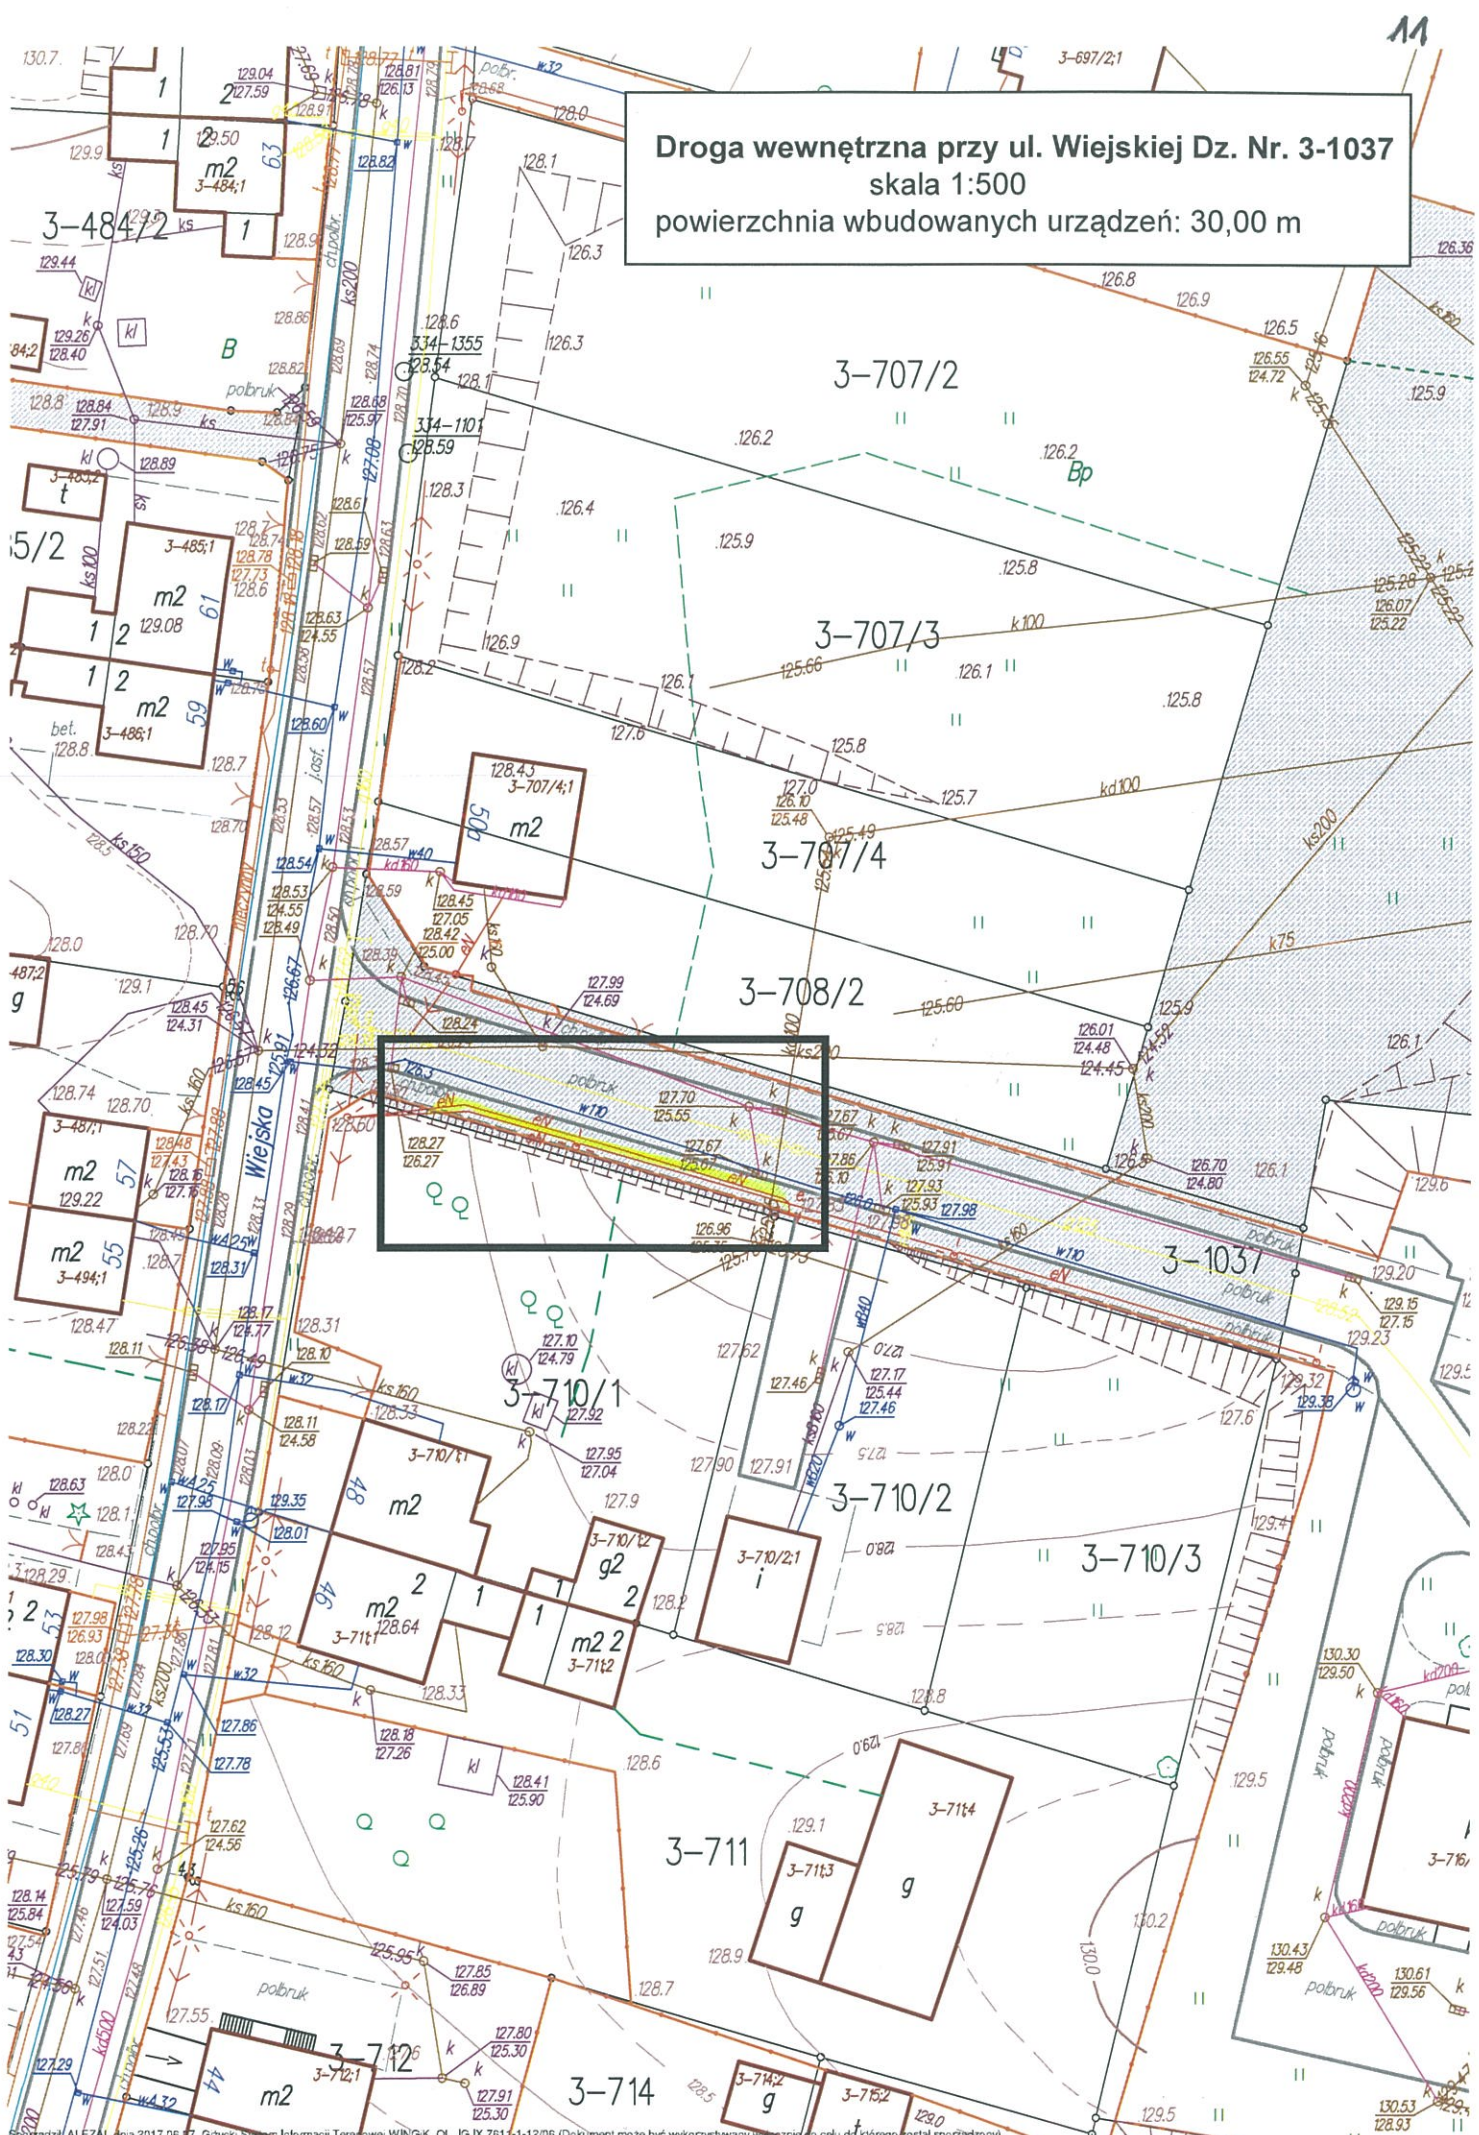

Droga wewnętrzna przy ul. Słowiańskiej


Dz. Nr 2-888

skala 1:500

Wbudowane urządzenia:

jezdnia: $23,00 \text{ m} \times 0,02 \text{ m} = 0,46 \text{ m}^2$

$4,00 \text{ m} \times 0,08 \text{ m} = 0,32 \text{ m}^2$

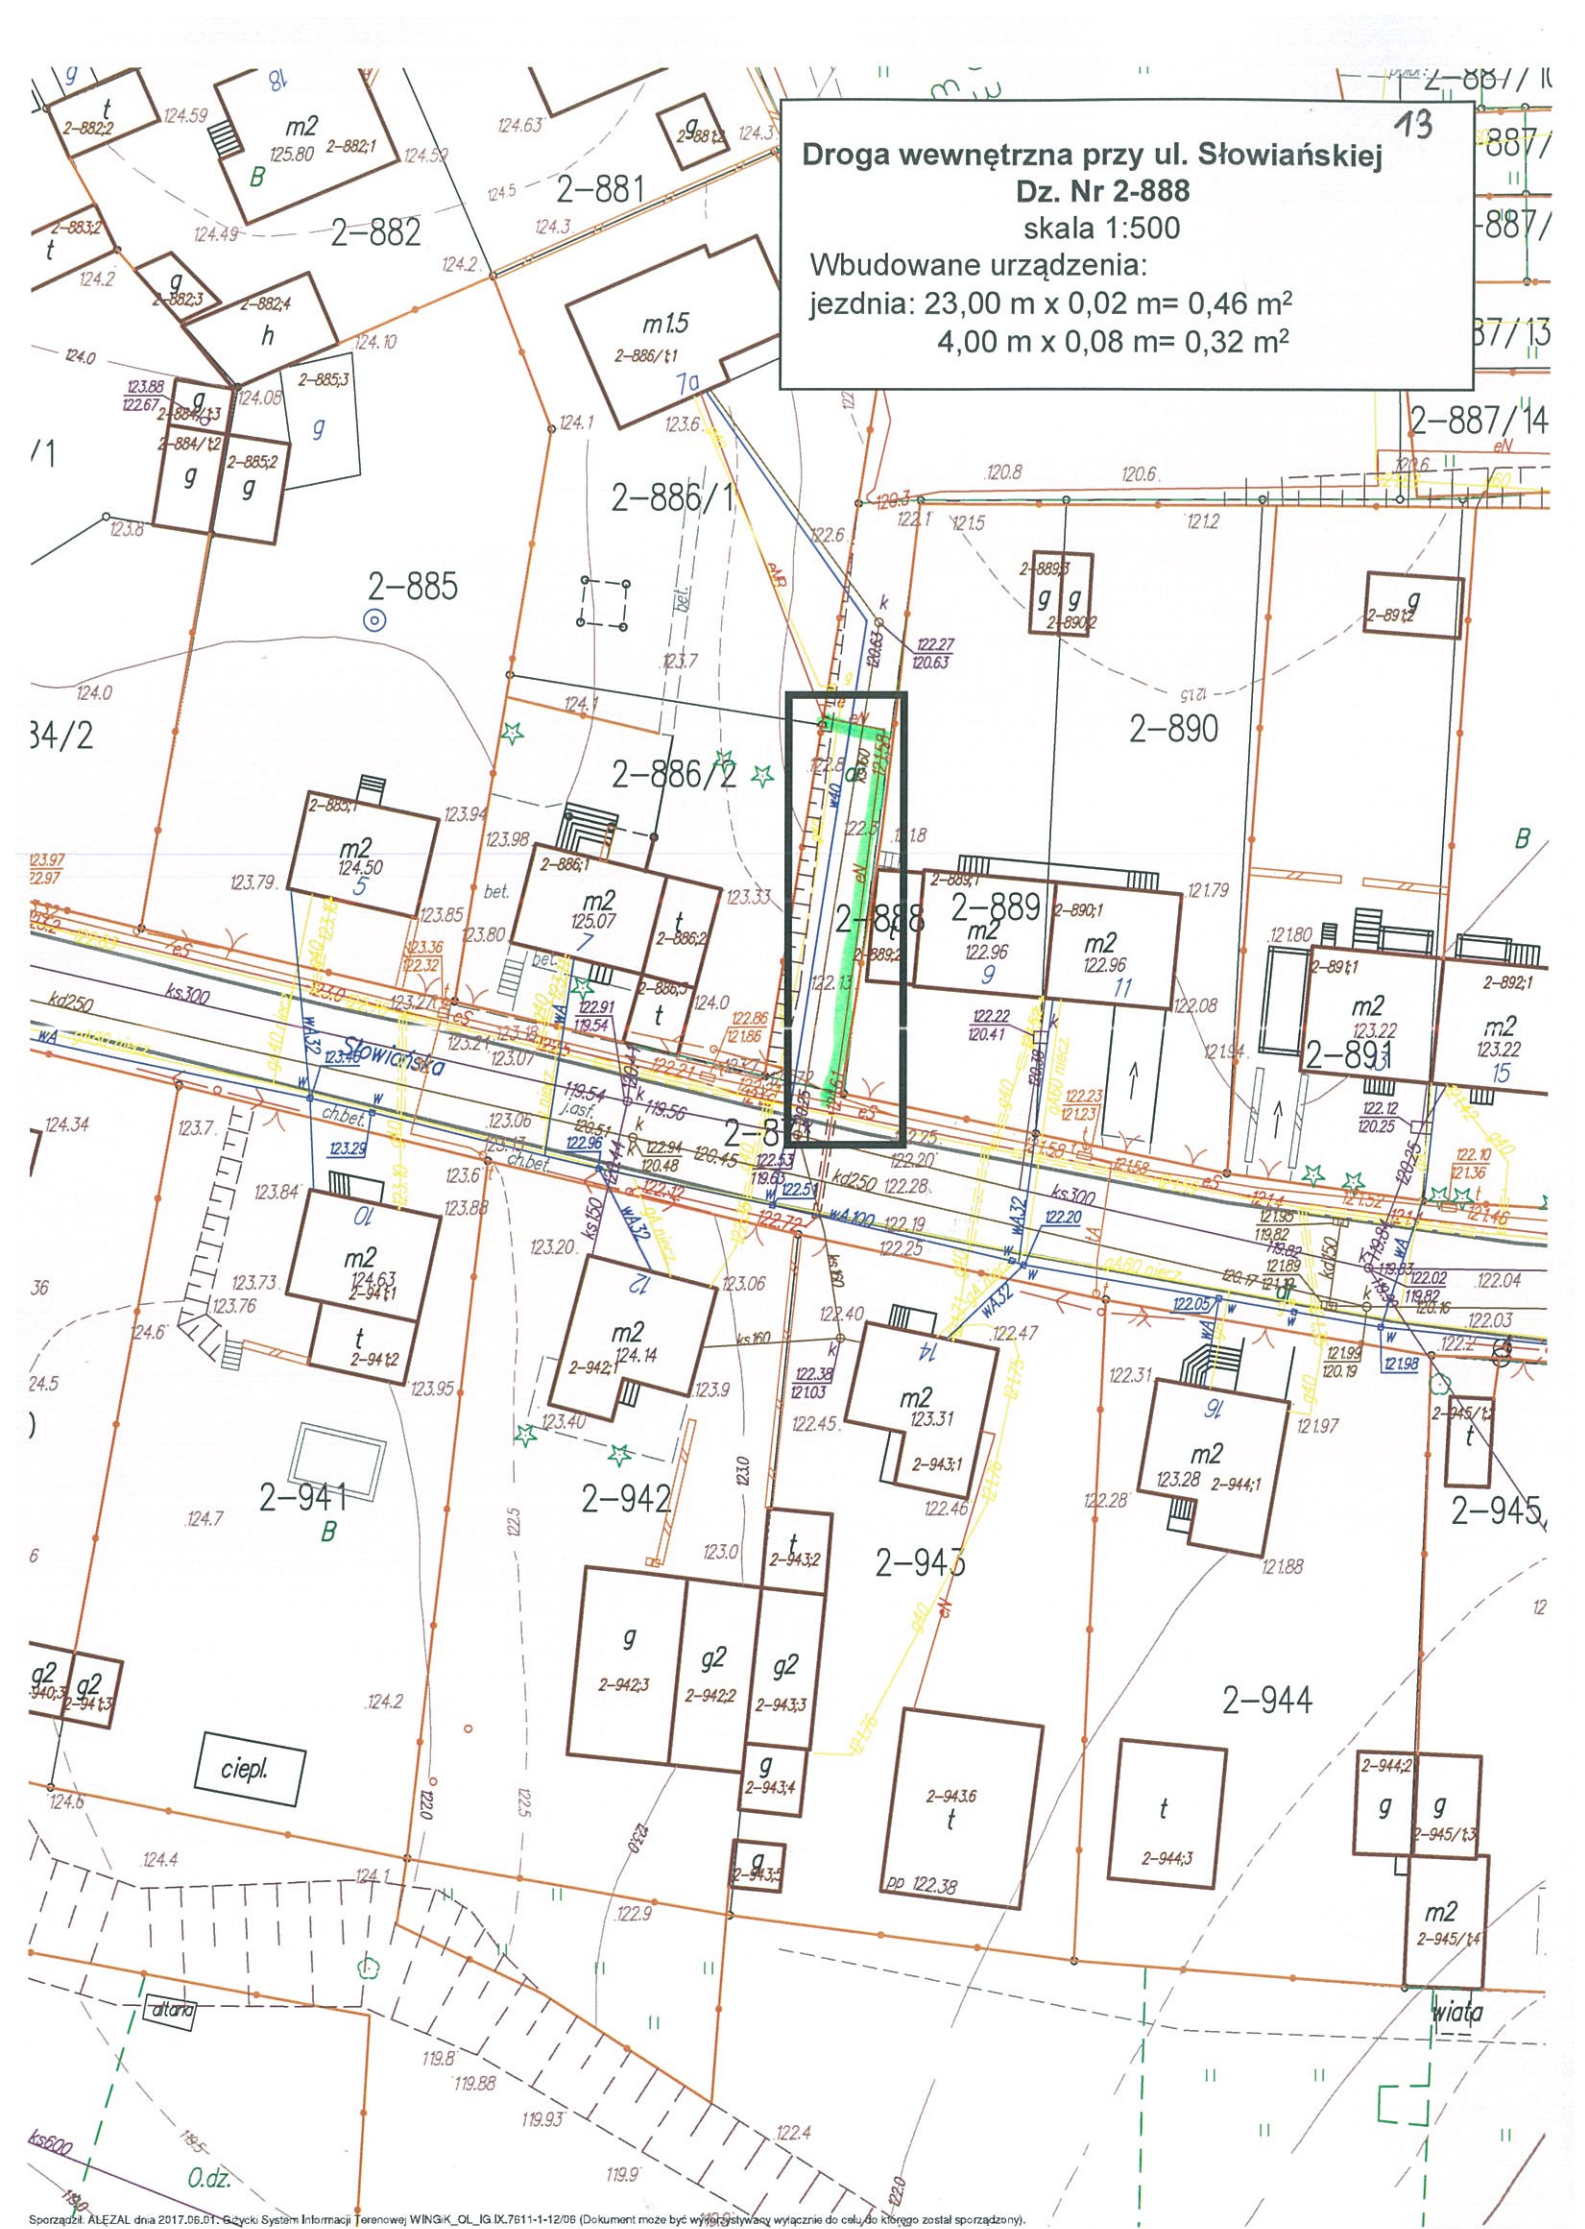

Droga wewnętrzna przy ul. Słowiańskiej


Dz. Nr 2-888


skala 1:500

Wbudowane urządzenia:


jezdnia: $23,00 \text{ m} \times 0,02 \text{ m} = 0,46 \text{ m}^2$

$4,00 \text{ m} \times 0,08 \text{ m} = 0,32 \text{ m}^2$

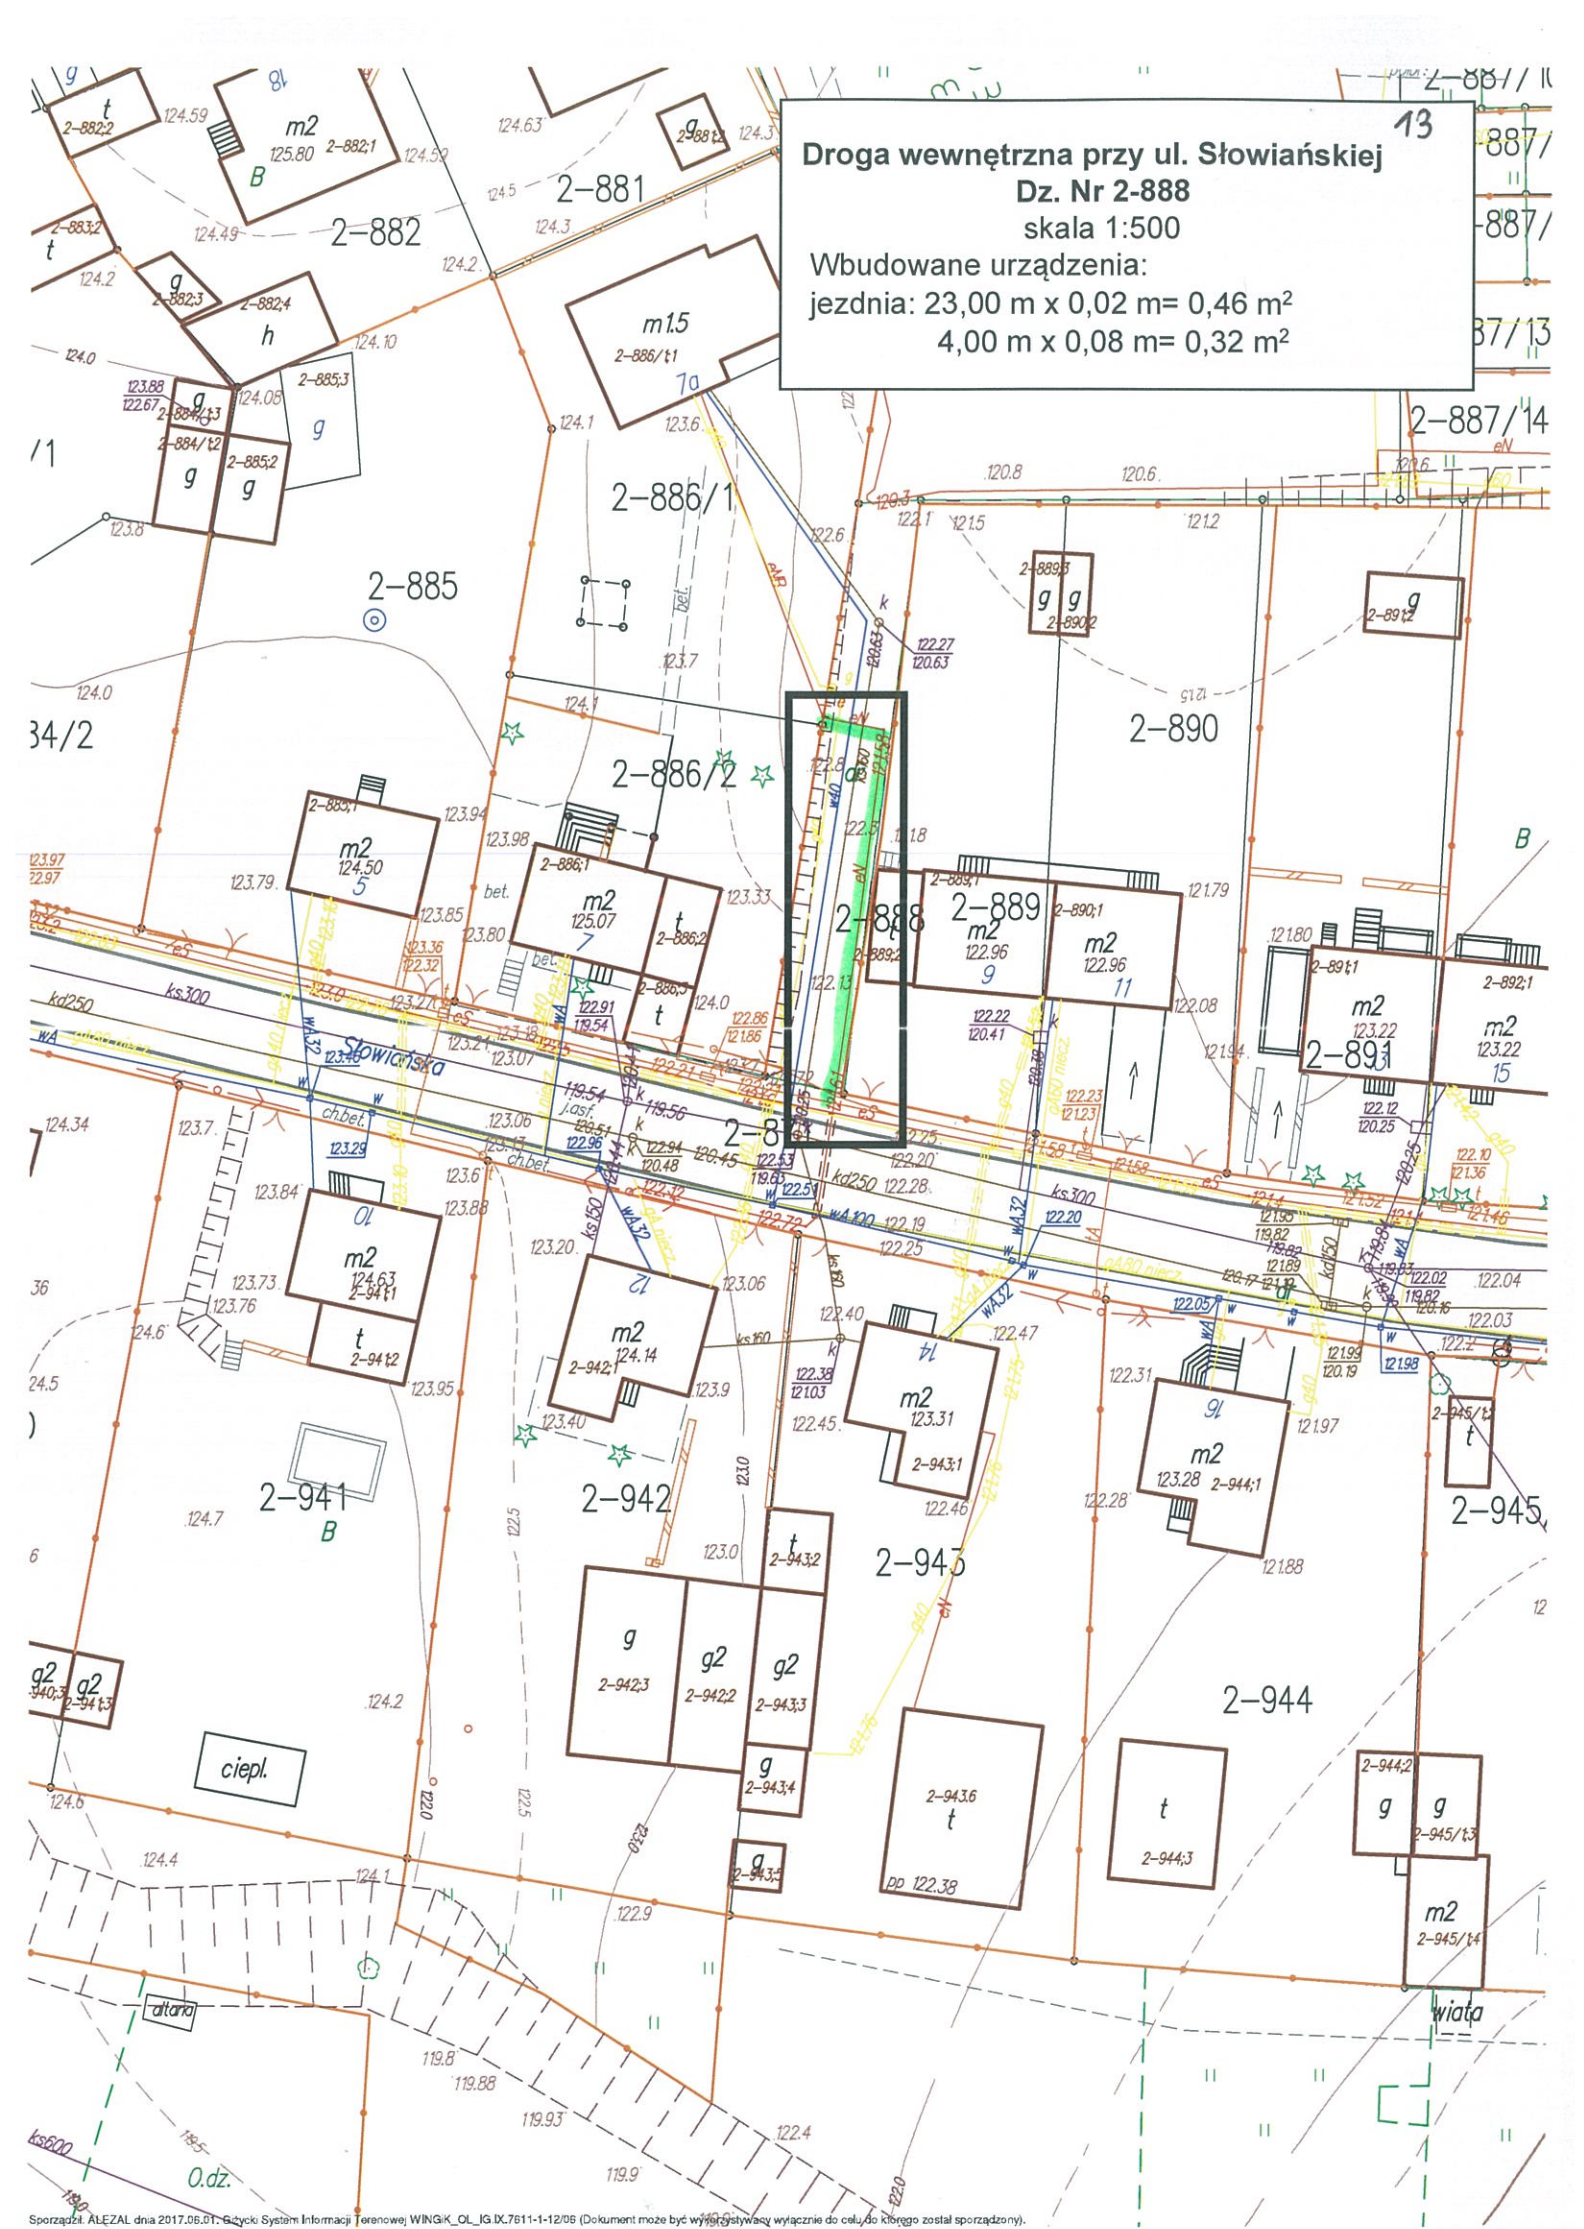

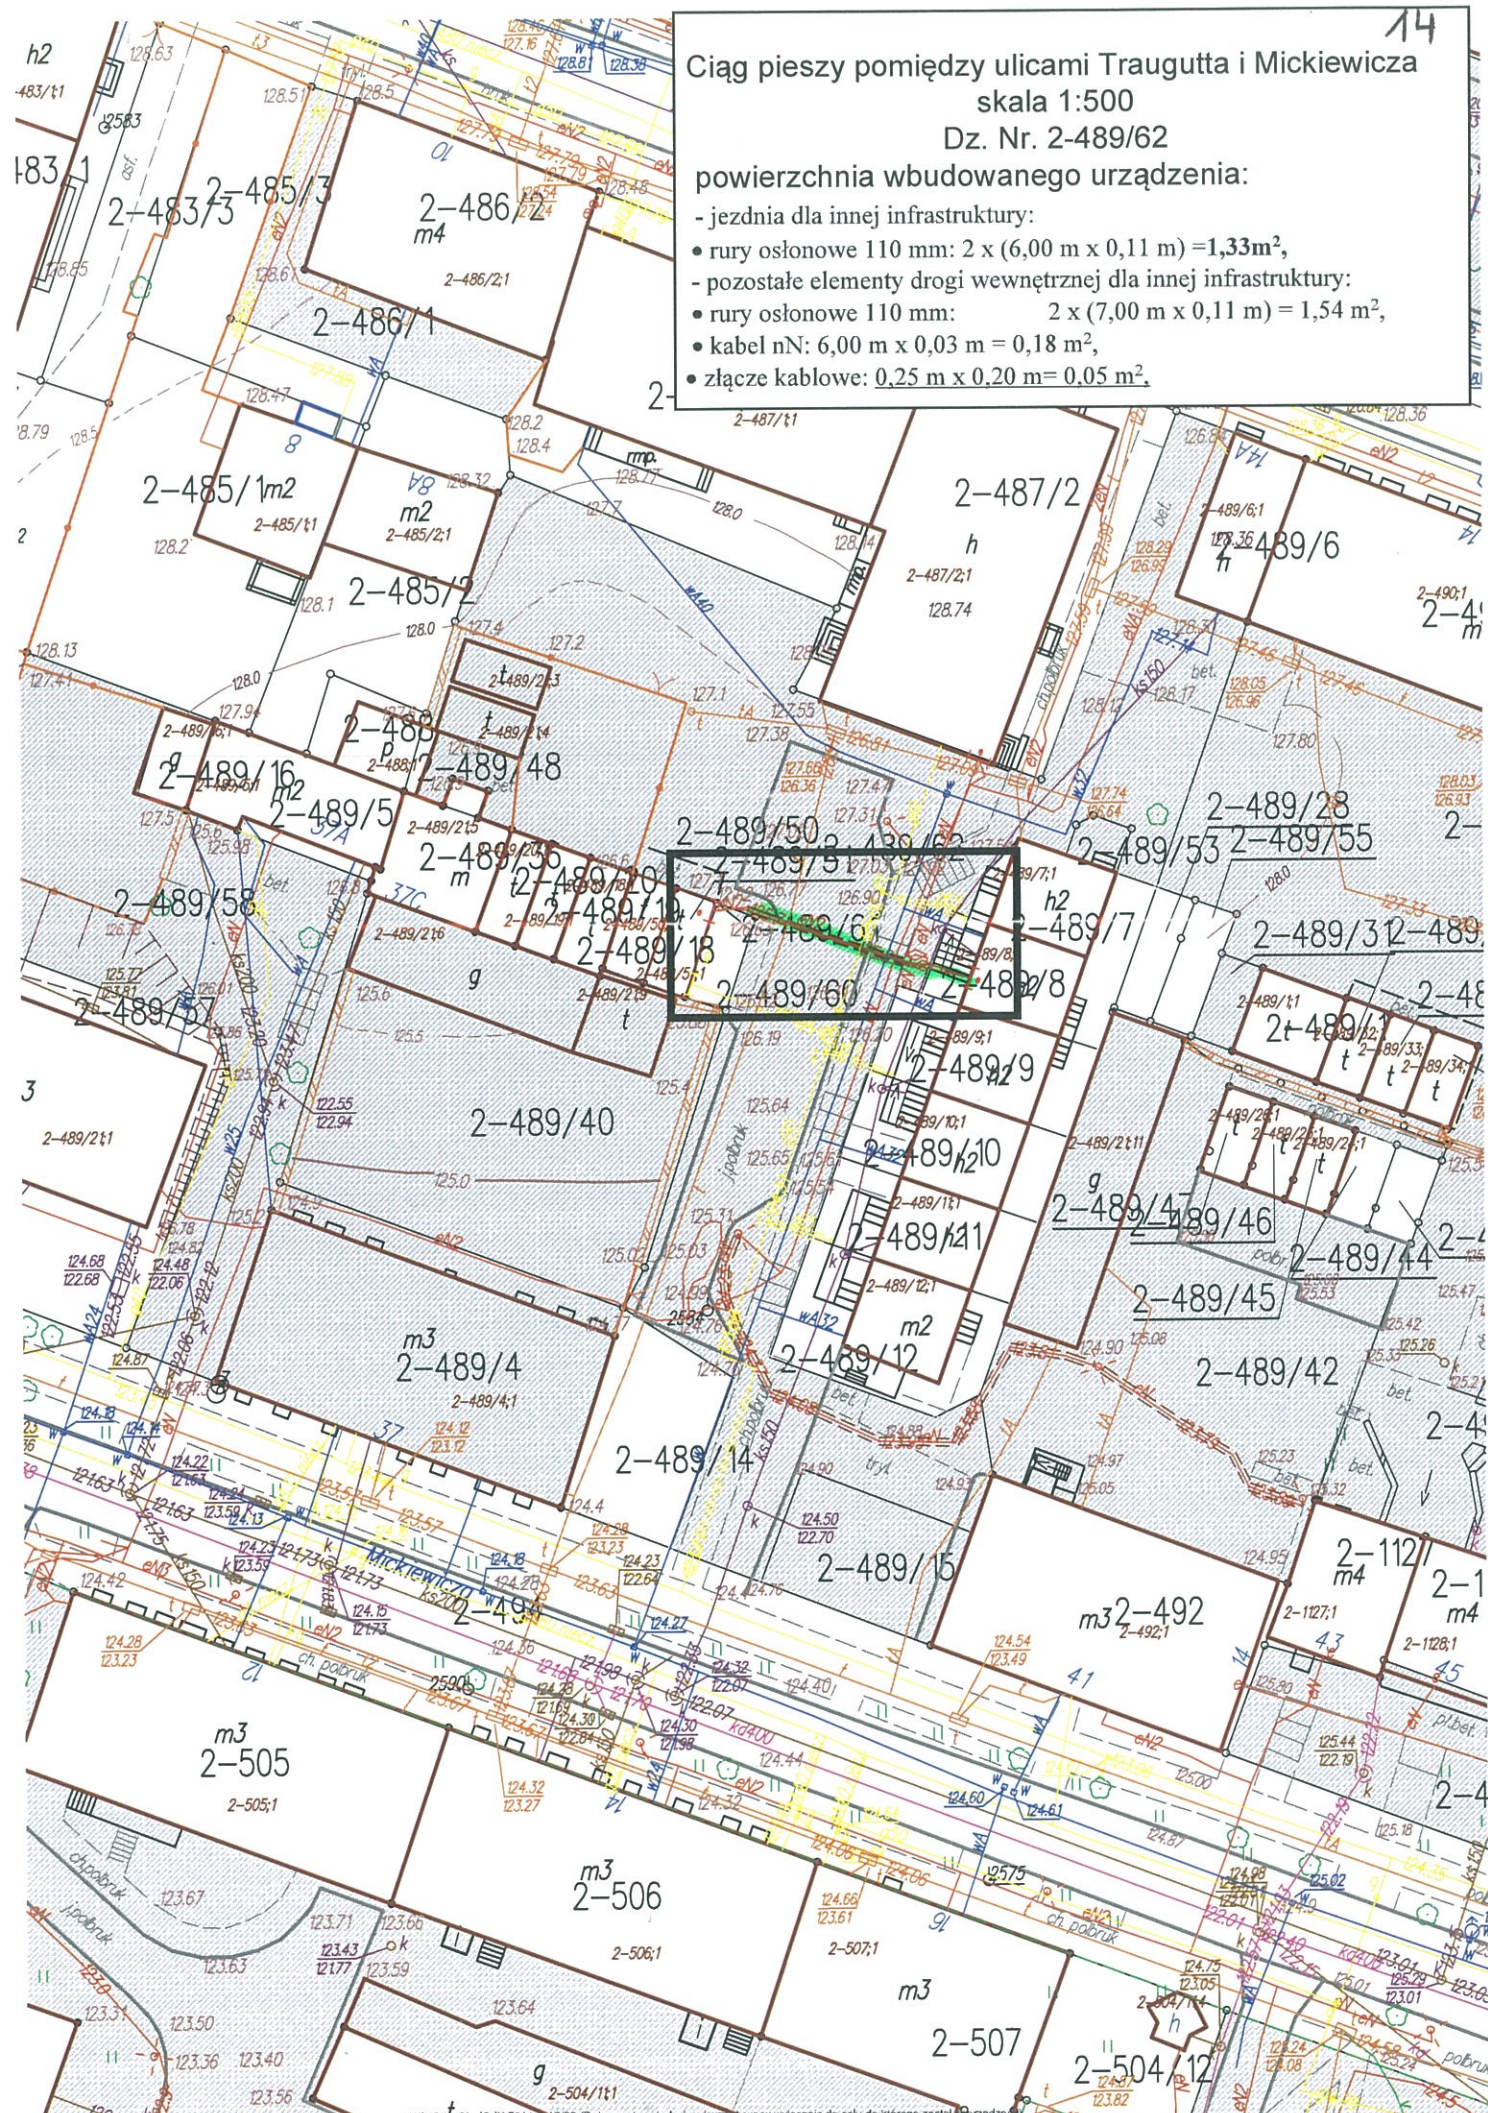

złącze kablowe: $0,8 \text{ m} \times 0,25 \text{ m} = 0,2 \text{ m}^2$

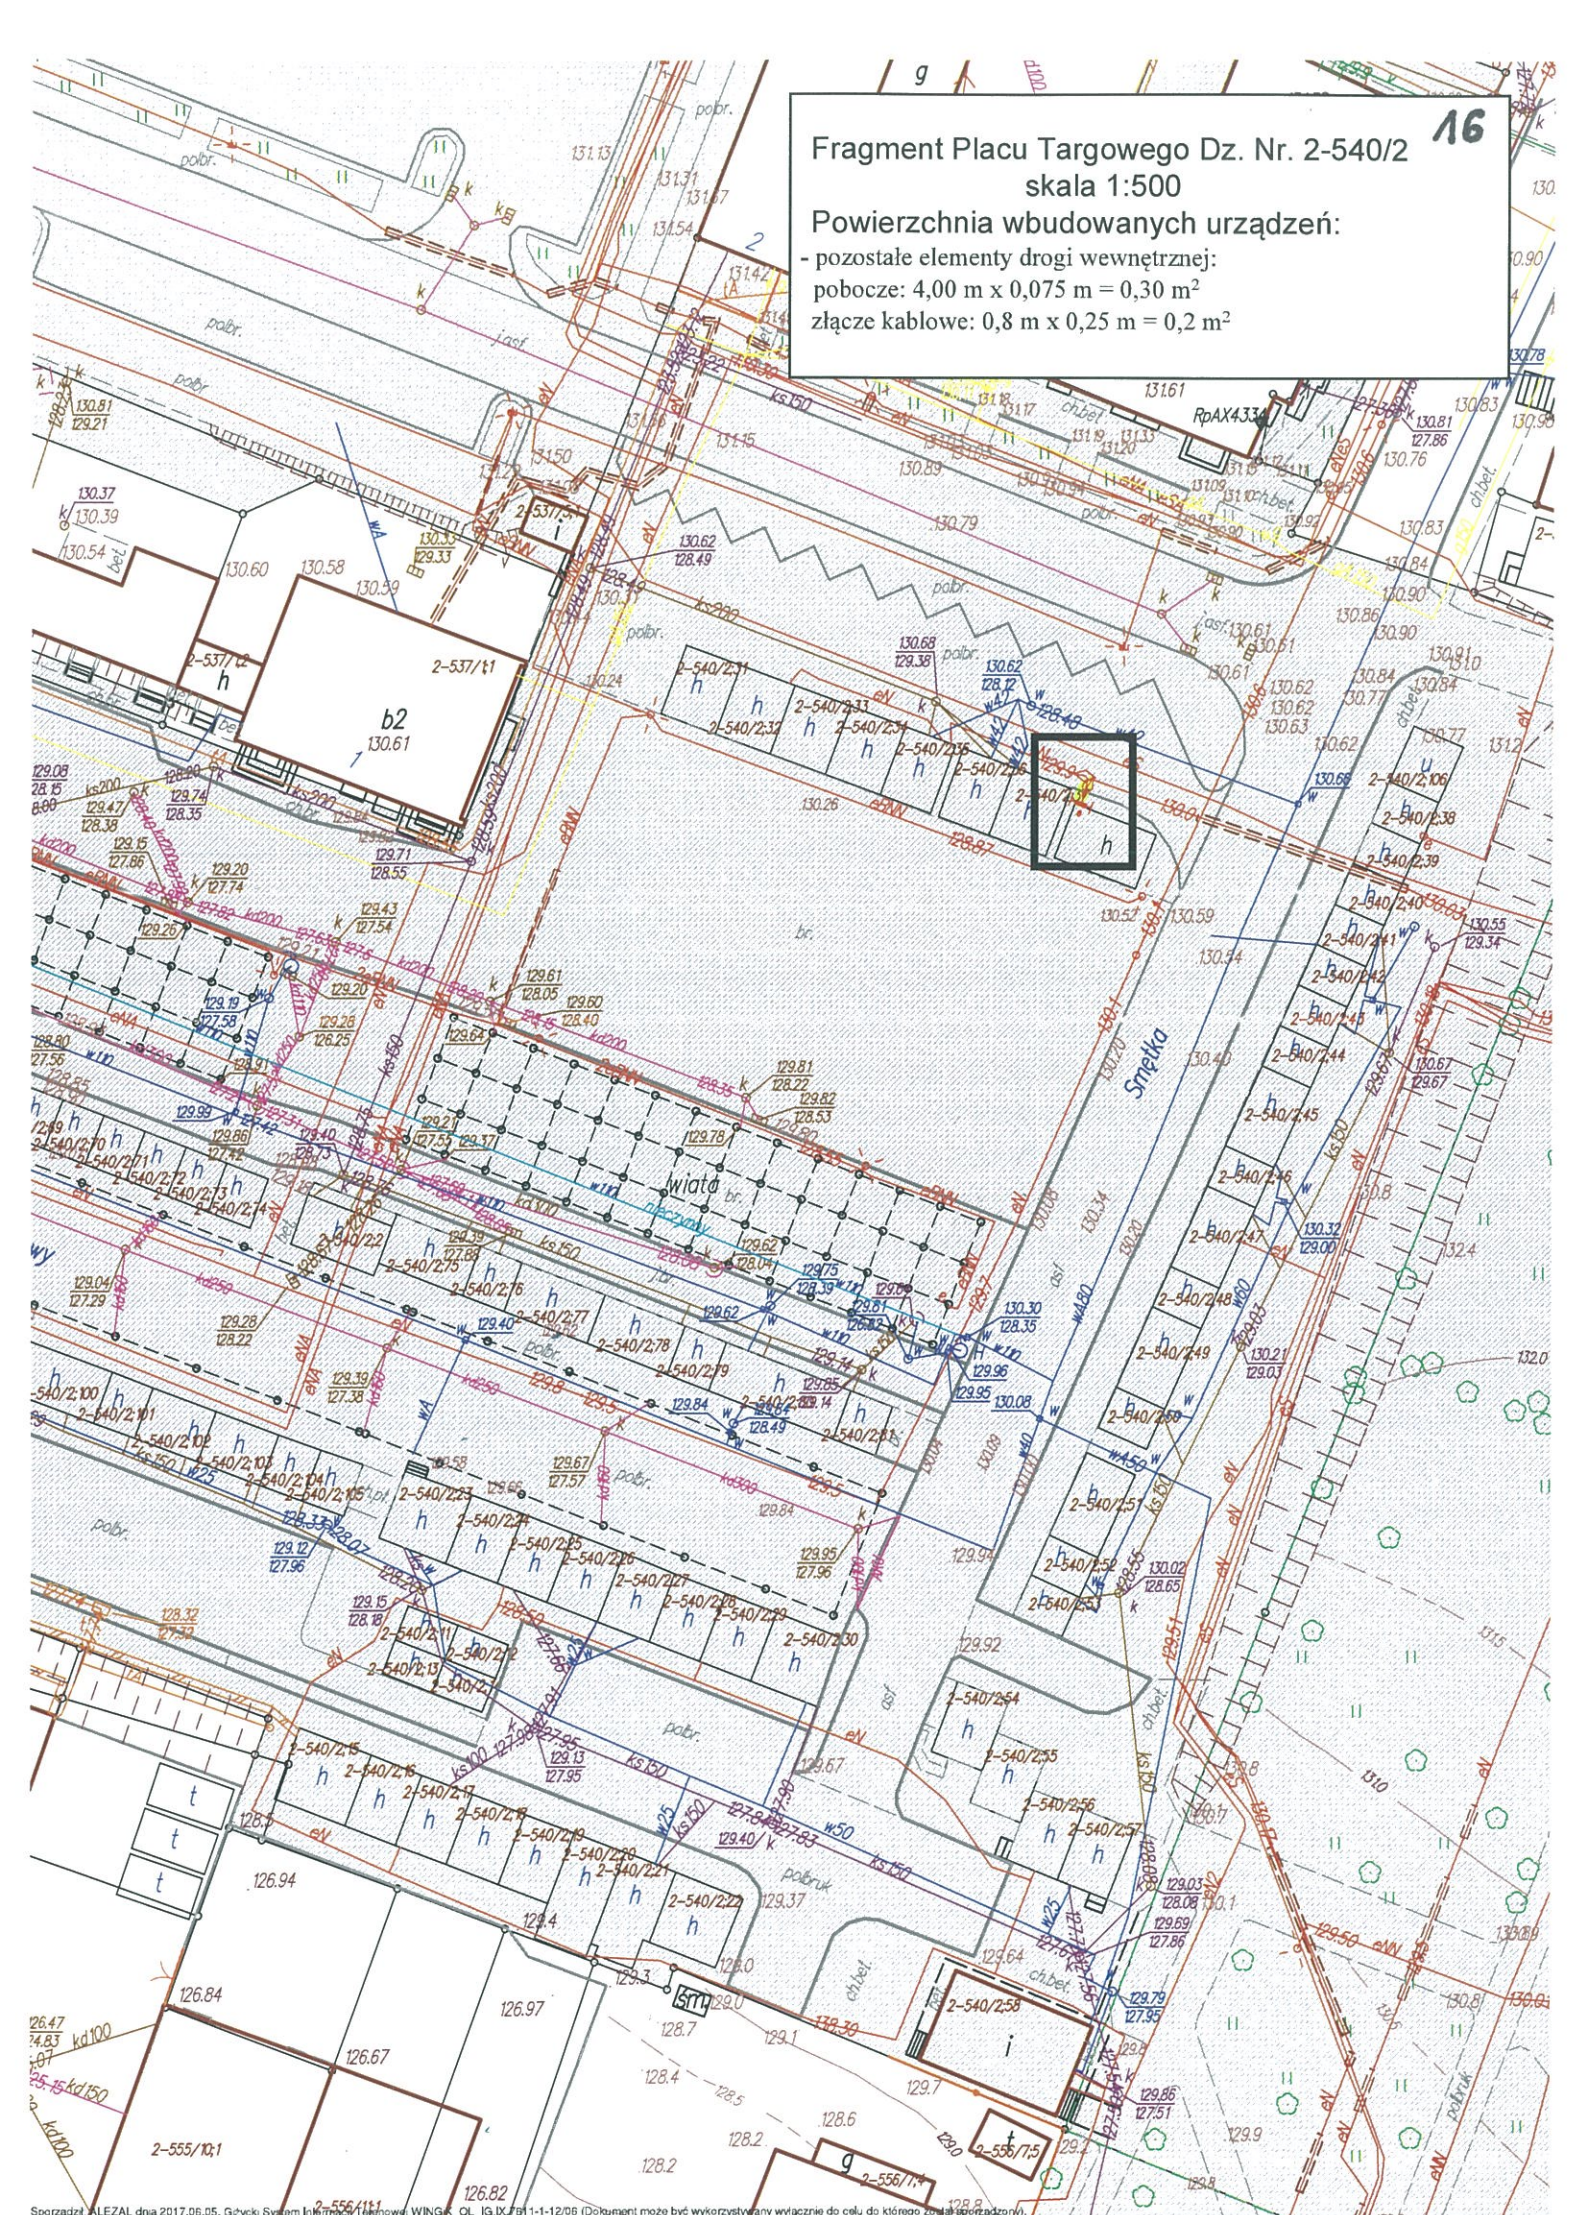

Droga wewnętrzna przy ul. Daszyńskiego Dz. Nr. 2-165/36

Wbudowane urządzenia:


jezdnia:

- kabel nN 5,00 m x 0,0223 m = 0,11 m²
- kabel nN w rurach osłonowych: 3,90 m x 0,11 m = 0,29 m²


pozostałe elementy drogi wewnętrznej:

- kabel nN 8,00 x 0,0223 = 0,18 m²
- kabel nN w rurach osłonowych 3,00 x 0,075m + 50,1 m x 0,11 m = 5,74 m²,
- złącze kablowe: 0,40 m x 0,25 m = 0,10 m²,

powierzchnia razem: 6,02 m²,

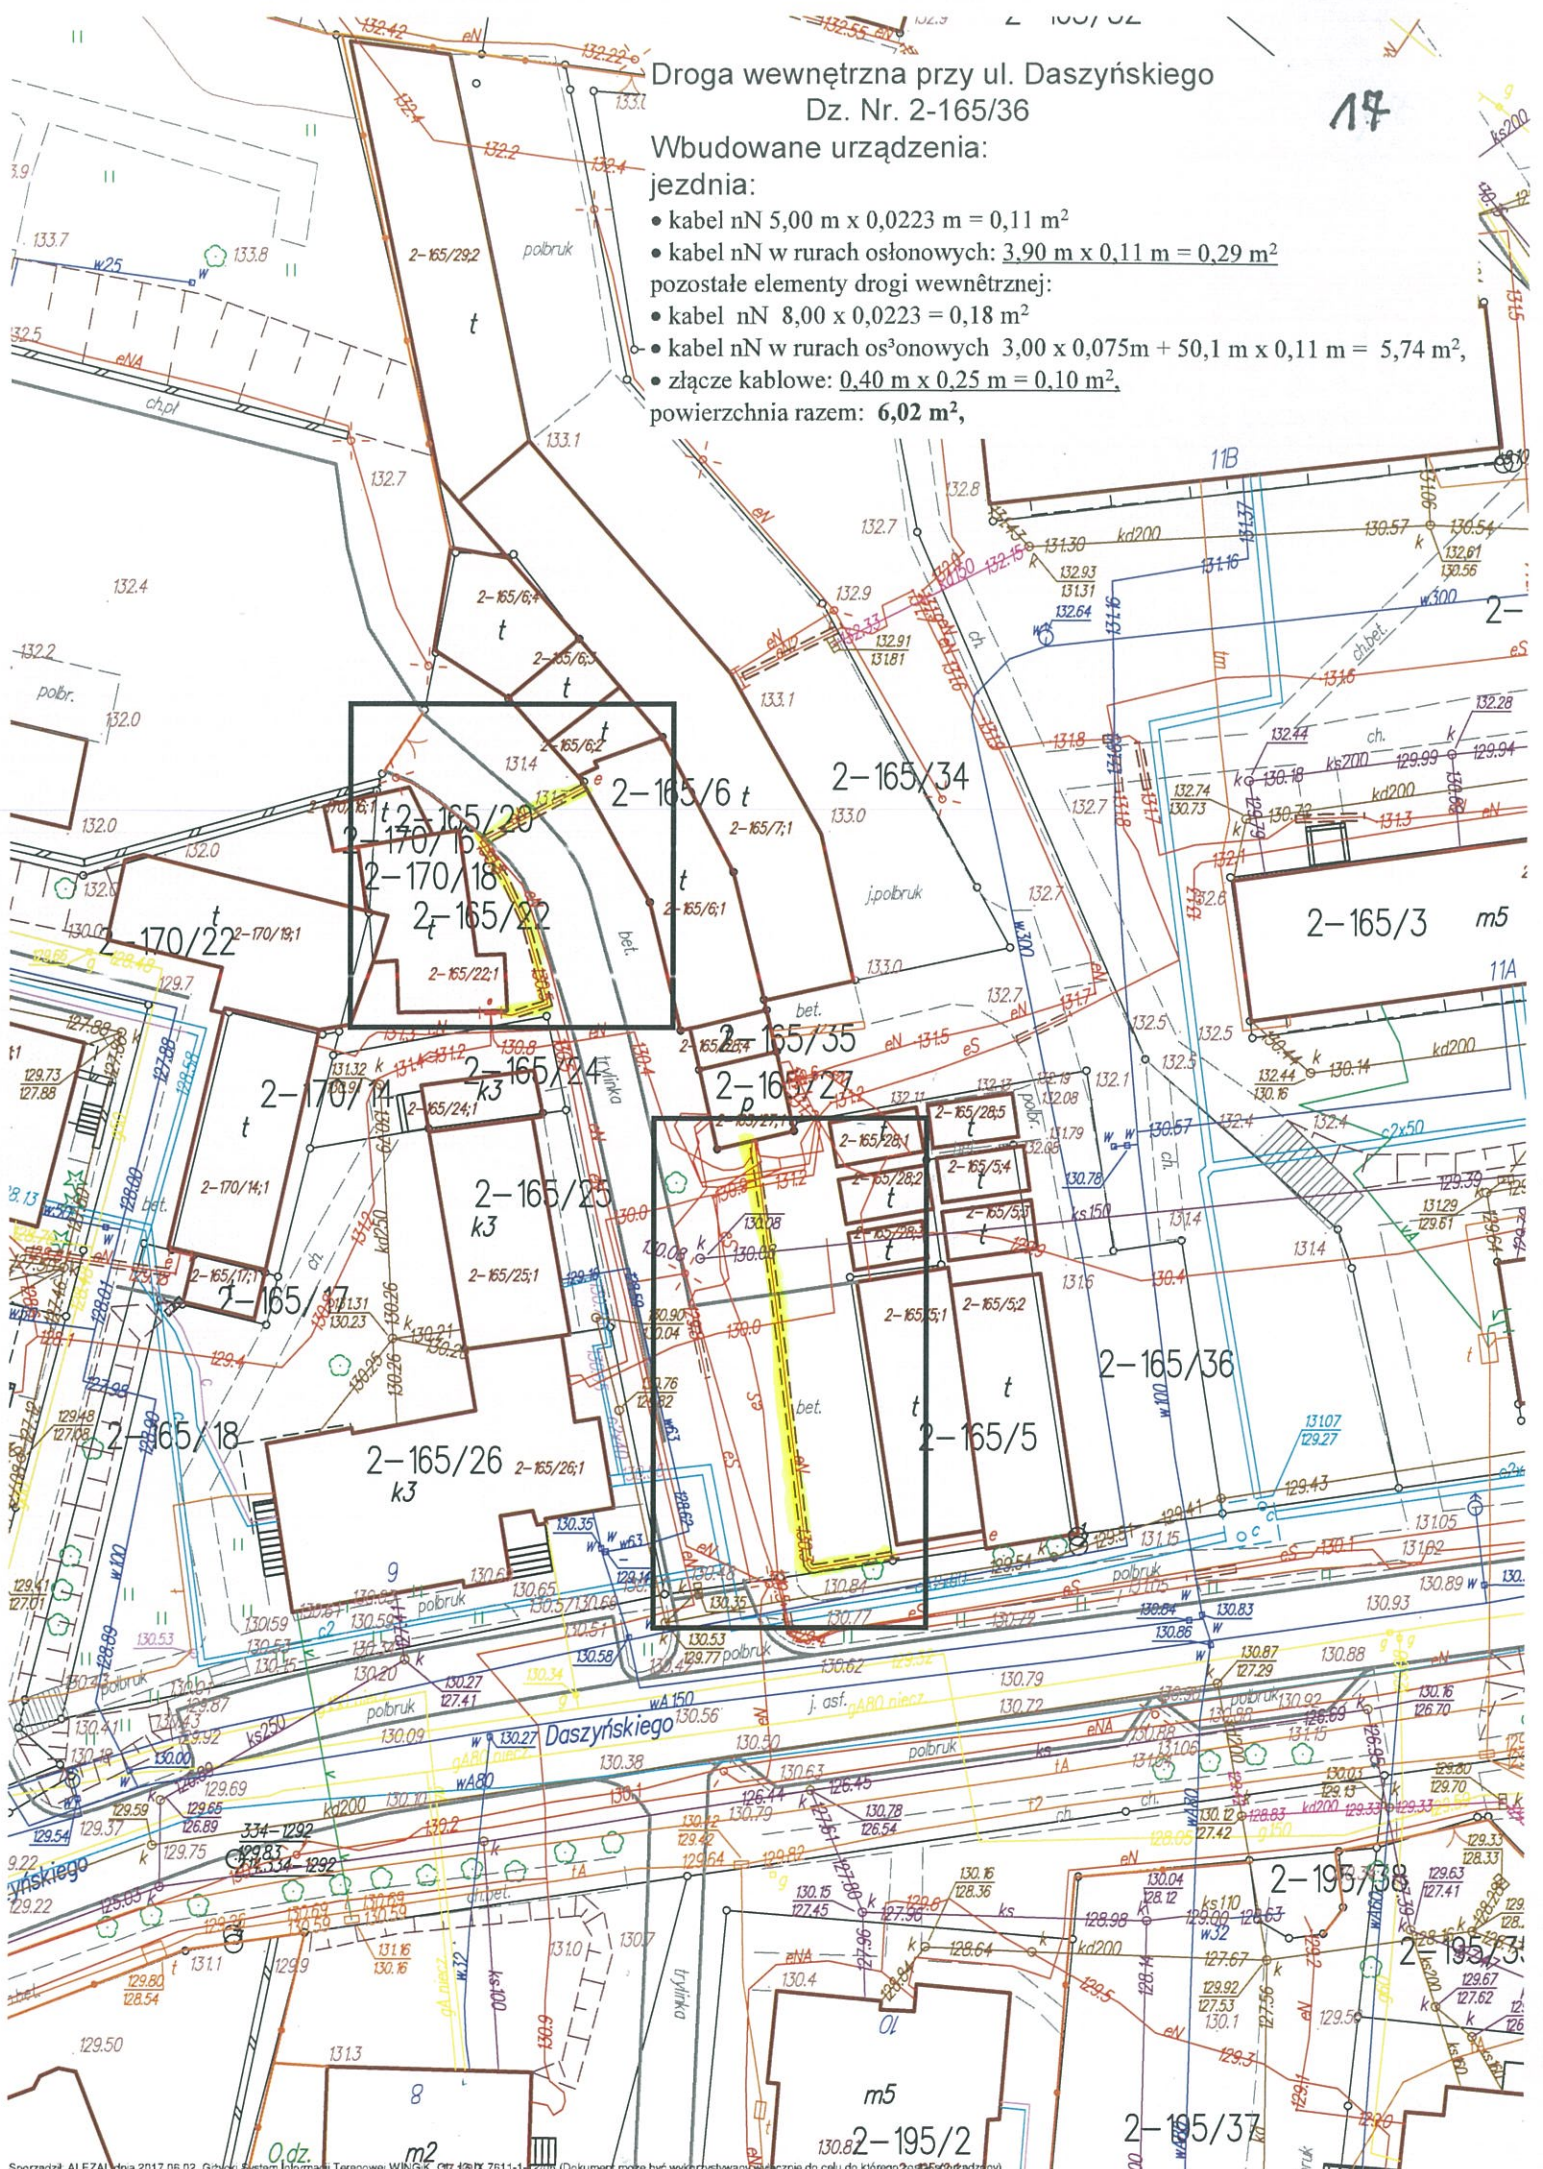

Droga wewnętrzna przy ul. Moniuszki Dz. Nr. 1-541'
 skala 1:500
 powierzchnia wbudowanych urządzeń: 0,38 m²

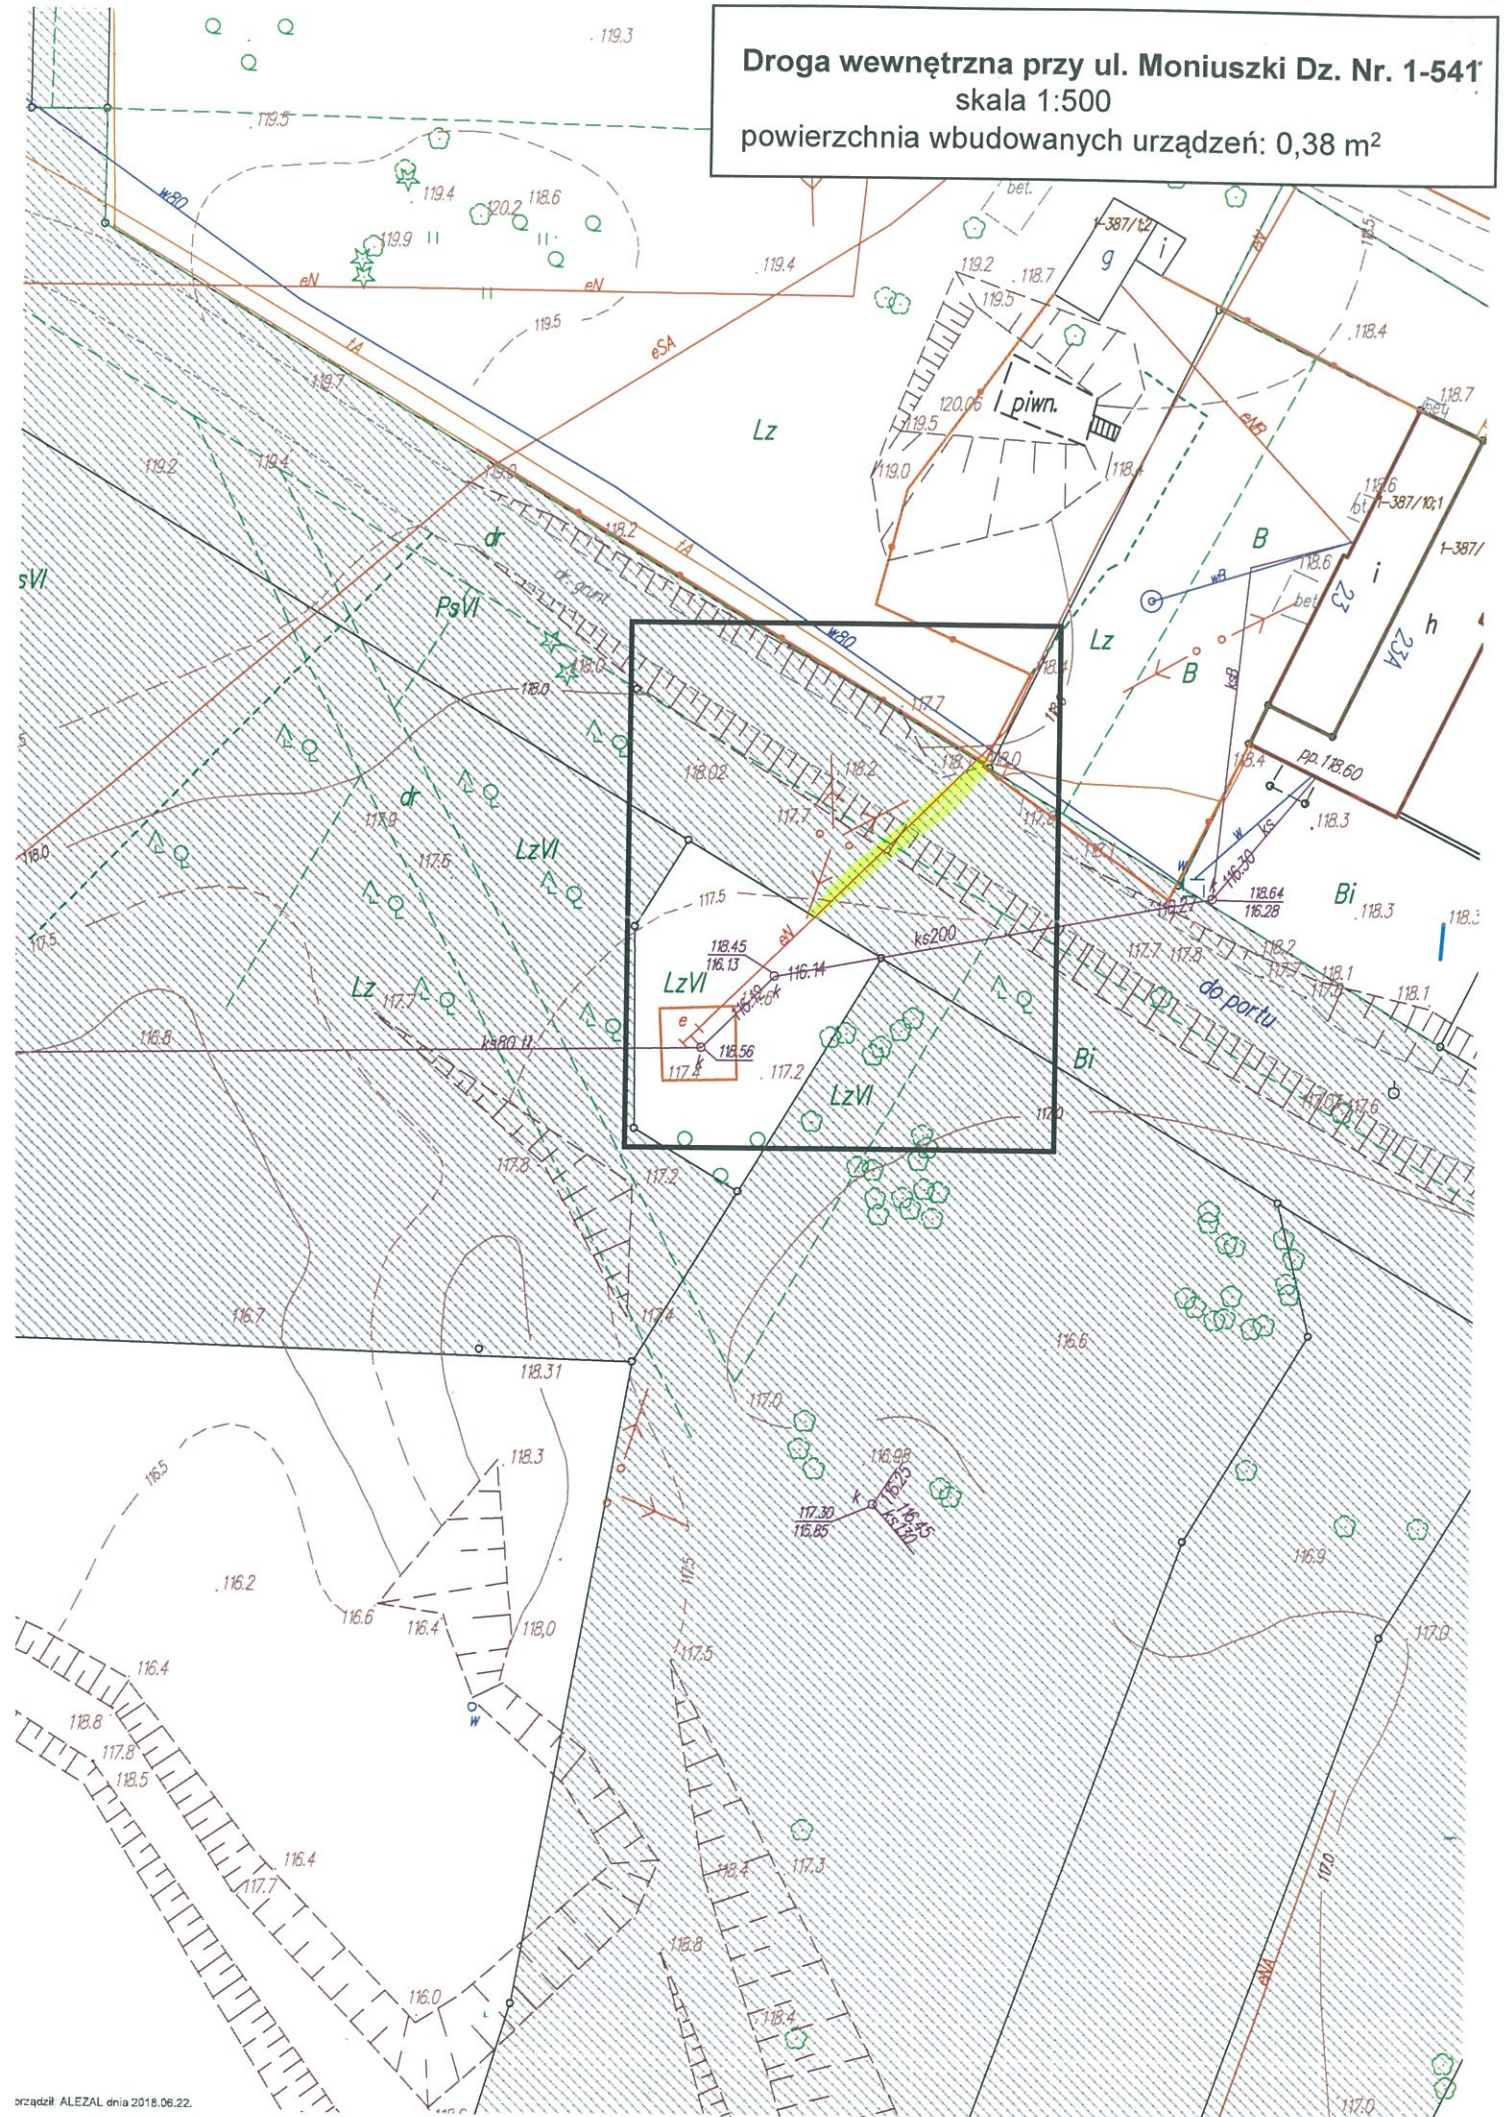

MAPA DO CELÓW PROJEKTOWYCH		
Obiekt:	GIŻYCKO, dz. 157/3, 157/16, 157/34, 157/35, 157/38 Ul. Kościuszki	
Oznaczenie kancelaryjne zgłoszenia pracy geodezyjnej	WG.6640.585.2017	
Jednostka ewidencyjna	Identyfikator	280601 1
	Nazwa	GIŻYCKO-miasto
Obręb ewidencyjny	Identyfikator	280601 1.0002
	Nazwa	2
Skala mapy	1:500	
Oznaczenie granic obszaru, który był przedmiotem aktualizacji	Proj. złącze kablowe Z-1a + LZG; Ru<30Ω;	
Służebności gruntowe mające wpływ na zagospodarowanie gruntów zlokalizowanych w granicach projektowanej inwestycji	Nie badano	
Kontur użytku gruntowego, który nie jest ujawniony w bazie ewidencji gruntów i budynków	brak	
Rodzaj pracy geodezyjnej	Mapa do celów projektowych	
USŁUGI GEODEZYJNO-KARTOGRAFICZNE Alina Bajerczewska 11-500 Giżycko, ul. Kazimierza Wielkiego 10/26 tel. 087/428 99 44, NIP 845-105-04-41 REGON 790202000		

Alina Bajerczewska
GEODETA UPRAWNIONY
upr. nr 67882 wydziału geodezji w Włocławku



kabel YAKXS 4x35mm²
dł. 2m, śr. 0,0223m
pow. 0,04m²

Z up. STAROSTY
Podinspektora
Karol Kirsch

Powiadczam się, że niniejszy dokument został opracowany w wyniku prac geodezyjnych i kartograficznych, których rezultaty zawierają opisy i rachunki wpisane do ewidencji materiałów powstającego zarchiwu geodezyjnego i kartograficznego.

Organ prowadzący prowadzący zespół geodezyjny i kartograficzny: STAROSTA GIŻYCKI
Identyfikator ewidencyjny materiału: 280601 1.0002
Data wydania operatu technicznego: 05.05.2017
Inne nazwiska i podpis osoby reprezentującej organ: Specjalista

Piotr Izerep

SZKIC ORIENTACYJNY skala 1:5 000


Poza wykazanymi na mapie urządzeniami podziemnymi nie wyklucza się istnienia innych urządzeń, które nie były zgłoszone do inwentaryzacji powykonawczej. Dane w zakresie ewidencji gruntów naniesiono na podstawie materiałów udostępnionych przez PODG i K w Giżycku bez prawnego ustalania granic.

Poziomy układ odniesienia: „2000”
Wysokościowy układ odniesienia: „Kronsztadt 60”

Mapa aktualna na dzień 04.05.2017

złącze kablowe
pow. 0,11m²

rura ochronna AROT SES
dł. 8m śr. 0,11m
pow. 0,80m²

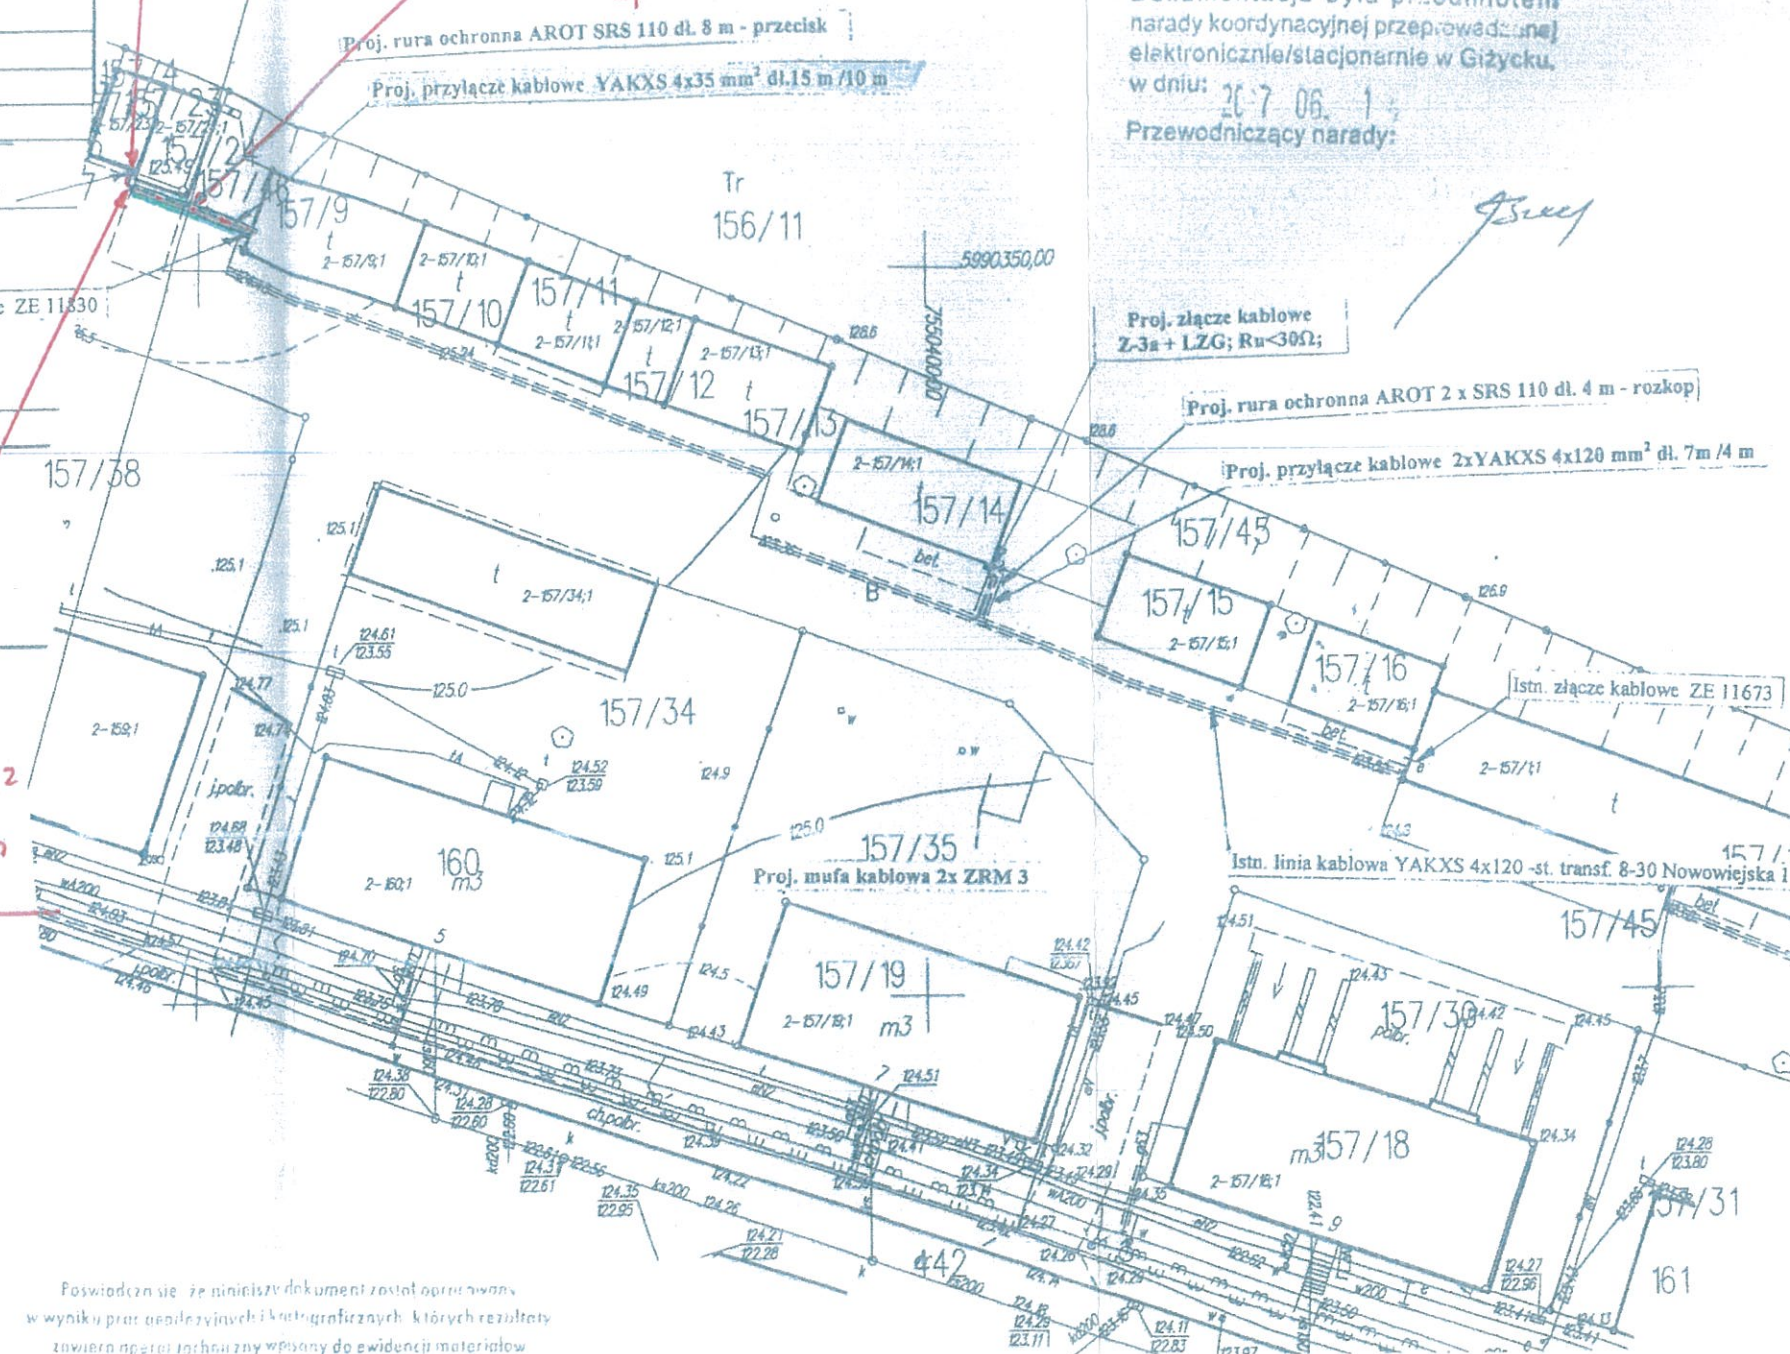

Znak sprawy: WG.6630. 772. 2017

Dokumentacja była przedmiotem narady koordynacyjnej przeprowadzonej elektronicznie/stacjonarnie w Giżycku, w dniu: 20.07.2017
Przewodniczący narady:

INWESTOR: PGE Dystrybucja S.A.
z siedzibą w Lublinie, ul. Garbarska 21A
JEDNOSTKA PROJEKTOWA: BIURO PROJEKTOWE mgr inż. Andrzej Turakiewicz 11-612 Krukienki, Osiedle Słoneczne 15

OBIEKT: Przyłącze kablowe 0,4 kV na dz. nr 157/45
Giżycko ul. Kościuszki.

TEMAT: Zasilanie w energię elektryczną garażu na dz. 157/14 i 157/23
Giżycko ul. Kościuszki

PROJEKTANT: mgr inż. Andrzej Turakiewicz
Specj. elektryczna upr. bud. WAM/0084/PROB/13

BRANŻA: E.
DATA: V.2017
SKALA: 1:500
Nr rys. 2.

Odcinek ul. Suwalskiej

Dz. Nr. 2-989/34


skala 1:500

powierzchnia wbudowanych urządzeń:

pobocze: $38,00 \text{ m} \times 0,11 \text{ m} = 4,18$

$18,00 \text{ m} \times 0,04 \text{ m} = 0,72$

22

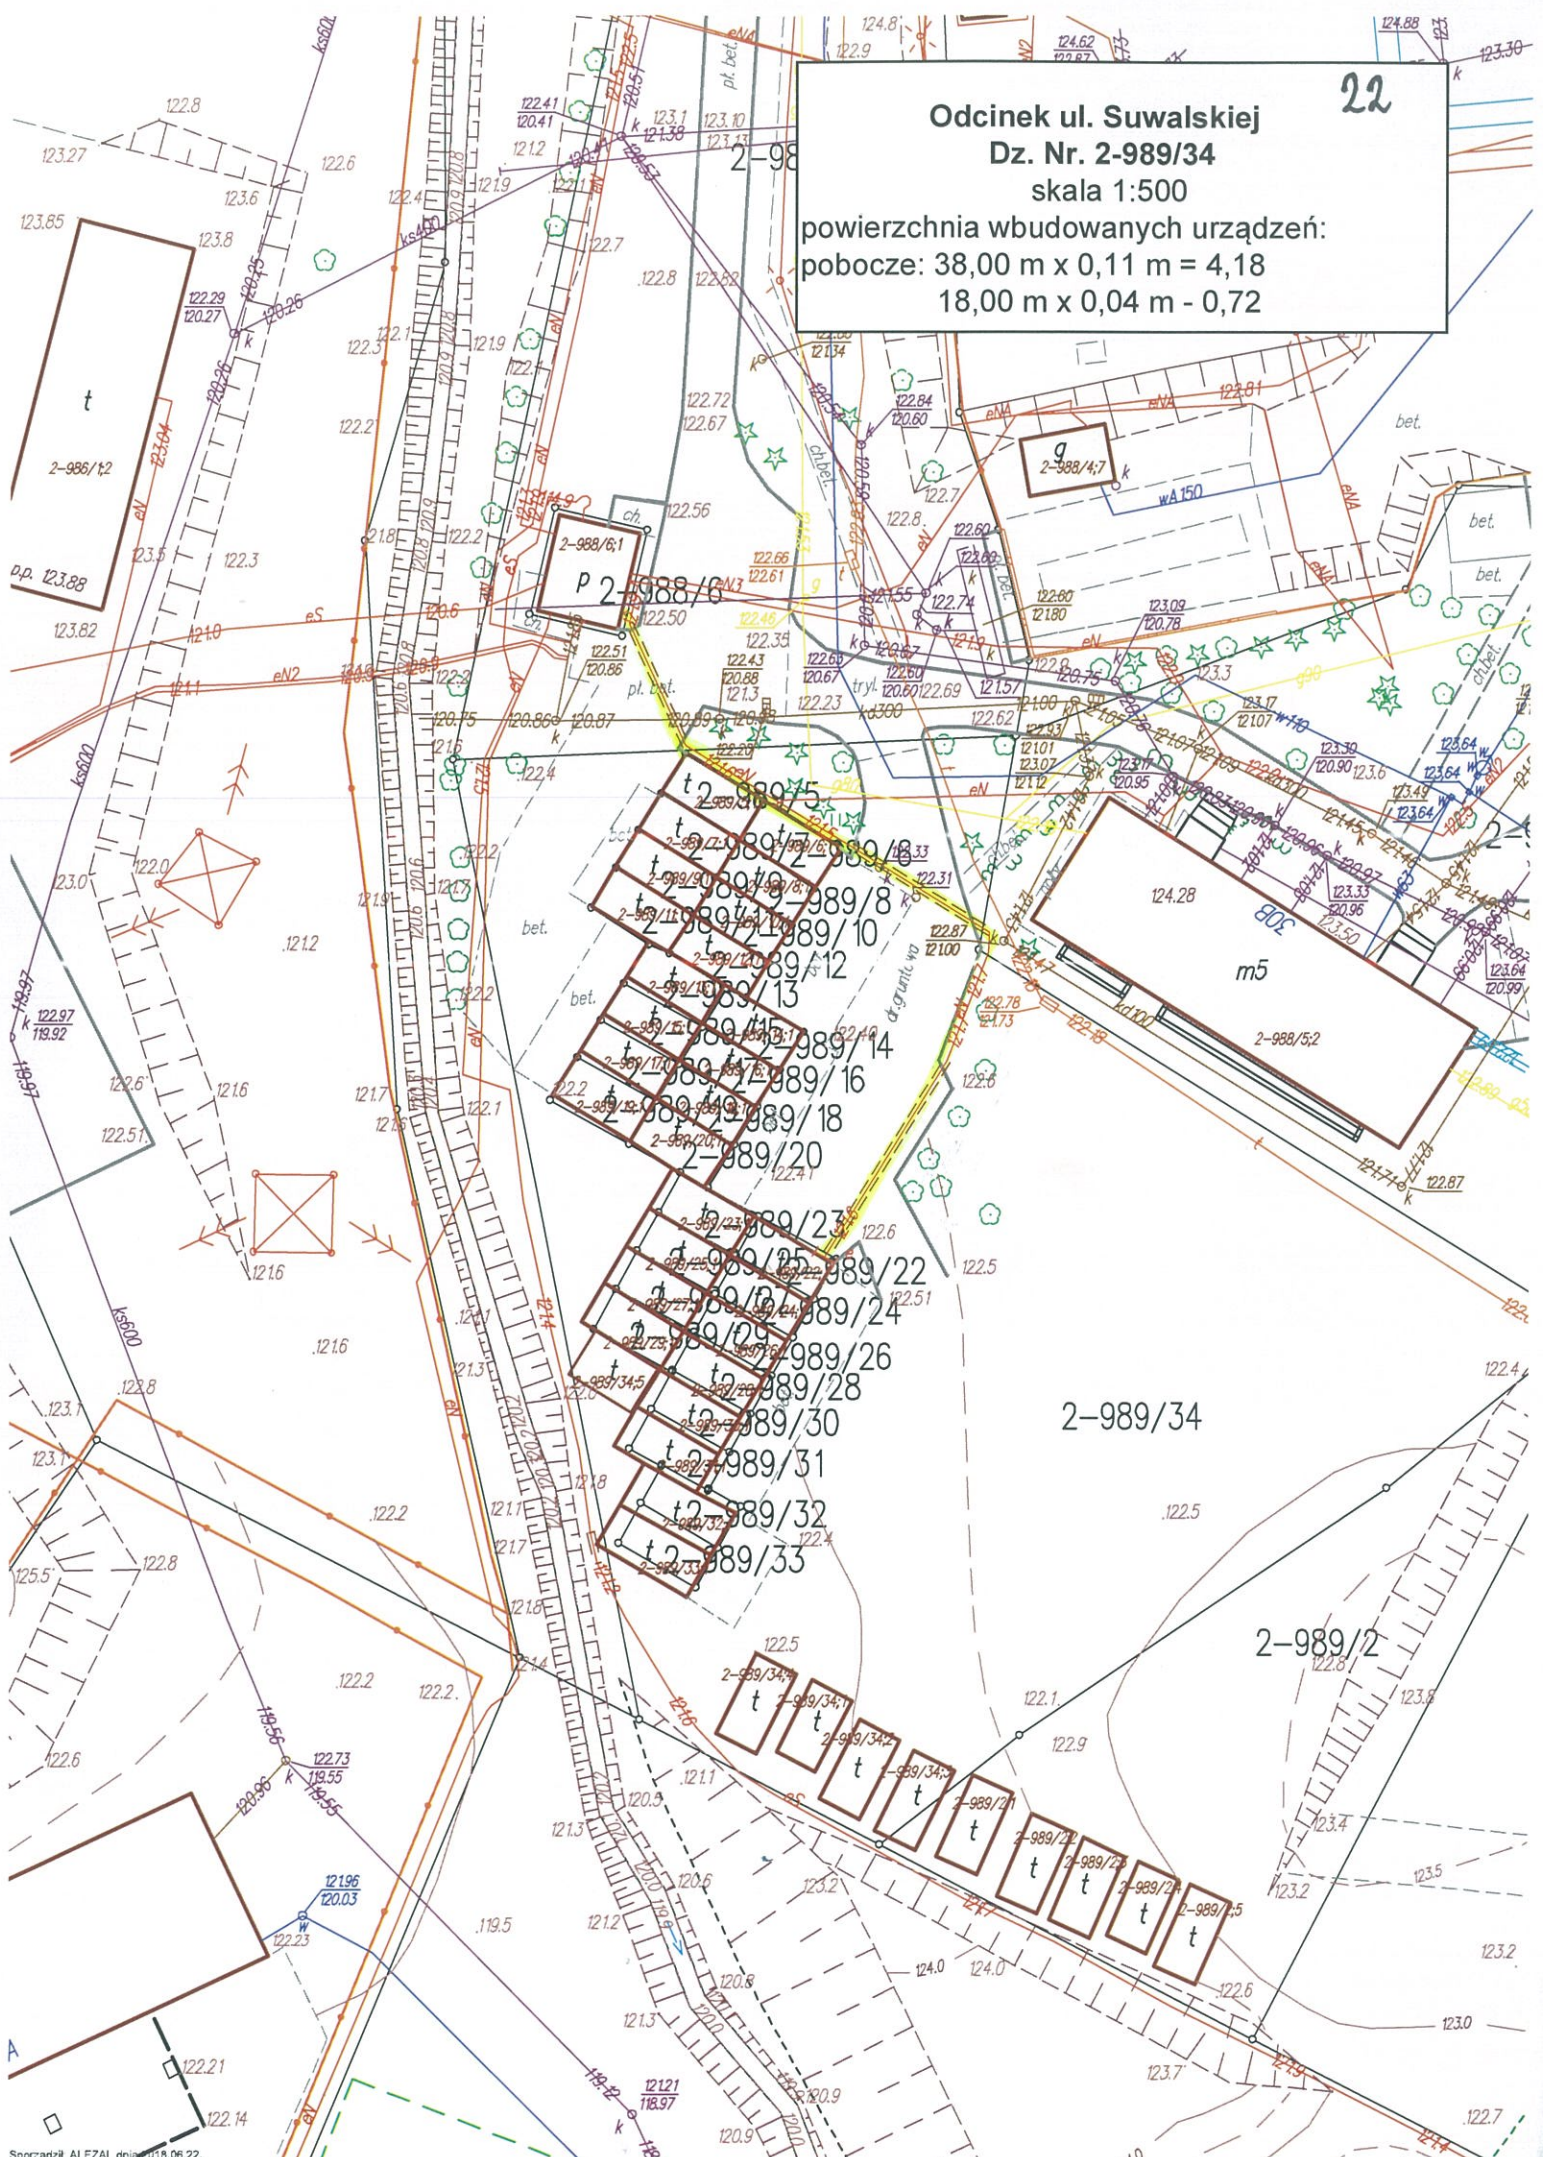

skala 1:500

pobocze: $6,00 \text{ m} \times 0,11 \text{ m} = 0,66 \text{ m}^2$

$$2,00 \text{ m} \times 0,04 \text{ m} = 0,08 \text{ m}^2$$
