

TAURON Dystrybucja S.A.  
Oddział w Częstochowie  
al. Armii Krajowej 5, 42-202 Częstochowa  
Infolinia: +48 32 606 0 616  
info@tauron-dystrybucja.pl

„GRAMAR” Sp. z o.o.  
42-700 Lubliniec, ul. Chłopska 15  
Wpłynęło dnia 2020.11.09  
Nr 659/2020 Podpis.....




Lubliniec, dn. 5 listopada 2020 r.

1015491376

GRAMAR Sp. z o.o.

Sygnatura TD/OCZ/OMD/2020-11-05/0000002

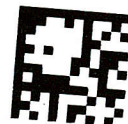

Barkod: 1015487810

ul. Chłopska 15  
42-700 LUBLINIEC

Dotyczy: wniosku o uzgodnienie projektowanej budowy drogi gminnej - ulicy Stawowej w miejscowości Lubecko / naniesienie uzbrojenia terenu

Odpowiadając na pismo i wniosek z dnia 22.10.2020 r. (data wpływu - 23.10.2020 r.) uprzejmie informujemy, że uzgadniamy projektowaną budowę drogi gminnej - ulicy Stawowej w miejscowości Lubecko.

Na wskazanym terenie nie posiadamy podziemnych urządzeń elektroenergetycznych WN ani podziemnych urządzeń teletechnicznych.

Na załączonym planie naniesiono orientacyjne przebiegi linii kablowych SN i nN oraz linii napowietrznej nN będących własnością TAURON Dystrybucja S.A.

Kable elektroenergetyczne SN i nN będące w kolizji poprzecznej z planowaną inwestycją należy zabezpieczyć dzieloną rurą osłonową przepustu wychodzącego po 0,5 m poza jezdnię/wjazd/chodnik/oś obiektu liniowego, zgodnie z załącznikiem nr 1 (wytyczne do zabezpieczenia kabli) do niniejszego uzgodnienia.

Przed przystąpieniem do prac w odległości mniejszej niż 3 m od rzutu poziomego skrajnych przewodów linii napowietrznych nN należy uzgodnić bezpieczne metody pracy ze Spółką eksploatującą sieć. Odległość powyższa dotyczy również użycia dźwignic, licząc odległość od najdalej wysuniętej części maszyny do skrajnego przewodu.

Wszelkie zbliżenia i skrzyżowania projektowanej inwestycji z urządzeniami TAURON Dystrybucja S.A. należy wykonać zgodnie z ogólnie obowiązującymi przepisami i normami.

Dokładne położenie naniesionych kabli (w miejscach kolizji) należy ustalić za pomocą przekopów kontrolnych, wykonanych ręcznie (bez użycia sprzętu mechanicznego).

W przypadku zamiaru prowadzenia prac w pobliżu urządzeń będących własnością TAURON Dystrybucja S.A. należy wystąpić o ich nadzór do Regionu SN i nN w Lublińcu przy ulicy Klonowej 1.

**Ponadto informujemy, że na danym terenie znajdują się urządzenia elektroenergetyczne niebędące własnością TAURON Dystrybucja S.A. (linia kablowa nN – oświetleniowa, zalicznikowe linie kablowe nN, złącza kablowo – pomiarowe, przewody i słup linii napowietrznej nN – oświetleniowej) oraz mogą znajdować się urządzenia teletechniczne innych podmiotów.**

Ważność uzgodnienia ustala się na okres dwóch lat, licząc od daty niniejszego pisma.

Z poważaniem

Załączniki:

- mapa szt. 3 (uzgodnienie nr TD/OCZ/OMD/UB/JS/532/2020)
- załącznik nr 1 (wytyczne do zabezpieczenia kabli)

Kopia:

- OMD

TAURON Dystrybucja S.A.  
Oddział w Częstochowie  
Starszy Specjalista ds. Dokumentacji

*Sen*  
Józef Sier

TAURON Dystrybucja S.A.  
ul. Podgórska 25A  
31-035 Kraków

NIP: 611 020 28 60, REGON: 230179216  
Kapitał zakładowy (wpłacony): 560.575.920,52 zł  
Sąd Rejonowy dla Krakowa Śródmieścia  
XI Wydział Gospodarczy Krajowego Rejestru Sądowego  
pod numerem KRS: 0000073321

[www.tauron-dystrybucja.pl](http://www.tauron-dystrybucja.pl)

TAURON Dystrybucja S.A.  
Oddział w Częstochowie  
al. Armii Krajowej 5, 42-202 Częstochowa  
Infolinia: +48 32 606 0 616  
info@tauron-dystrybucja.pl




**WYTYCZNE DO ZABEZPIECZENIA KABLI**  
**(dotyczy Uzgodnienia branżowego nr TD/OCZ/OMD/UB/JS/532/2020)**

1. Kable elektroenergetyczne będące w kolizji poprzecznej z planowaną inwestycją należy zabezpieczyć dzieloną rurą osłonową przepustu wychodzącego po 0,5 m poza jezdnię / wjazd / chodnik / oś obiektu liniowego.
2. Należy stosować następujące średnice rur ochronnych:
  - a) Dla kabli 1 kV rury o średnicy minimum 110 mm koloru niebieskiego.
  - b) Dla kabli SN rury minimum 160 mm koloru czerwonego.
3. W przypadku występowania kabli elektroenergetycznych zabrania się prowadzenia robót ziemnych sprzętem mechanicznym w odległości mniejszej niż 2 m od kabla zlokalizowanego przekopem kontrolnym. Kable można odkopać tylko do strefy ochronnej tj. folii lub cegły – zabrania się odkrywania czynnych kabli energetycznych.
4. Należy uzyskać zgodę na wymagane odpłatne wyłączenia odpowiednich urządzeń energetycznych oraz ustalić nadzór służb energetycznych.
5. Wszelkie prace na istniejących urządzeniach energetycznych będących własnością TAURON Dystrybucja S.A. należy wykonywać z zachowaniem szczególnych środków ostrożności pod nadzorem służb energetycznych TAURON Dystrybucja S.A. Oddział w Częstochowie, a następnie zgłosić celem dokonania odbioru robót zanikowych.
6. Prace przy urządzeniach energetycznych powinny być wykonywane przez pracowników posiadających odpowiednie kwalifikacje, zgodnie z obowiązującymi normami i przepisami.
7. W przypadku wystąpienia niewystarczającej głębokości położenia istniejących kabli energetycznych – zgodnie z wymogami obowiązujących przepisów i norm – oraz innych utrudnień technicznych (np. mufy) należy przewidzieć możliwość przełożenia kabla/kabli energetycznych poprzez wykonanie wstawek kablowych. W takim przypadku należy wystąpić z wnioskiem o określenie nowych warunków technicznych usunięcia kolizji sieci elektroenergetycznej.
8. W przypadku skrzyżowania projektowanych sieci (gazowej, wodociągowej, ciepłowniczej itp.) z istniejącymi kablami SN, należy przedłożyć do uzgodnienia w TAURON Dystrybucja S.A. (Wydział Eksploatacji) projekt techniczny (stanowiący element dokumentacji projektowej projektowanej inwestycji), z zaznaczeniem sposobu (typu i długości rur ochronnych) oraz miejsca zabezpieczenia kabli elektroenergetycznych.

Z poważaniem

**TAURON Dystrybucja S.A.**  
Oddział w Częstochowie  
Starszy Specjalista ds. Dokumentacji

  
**Józef Sier**

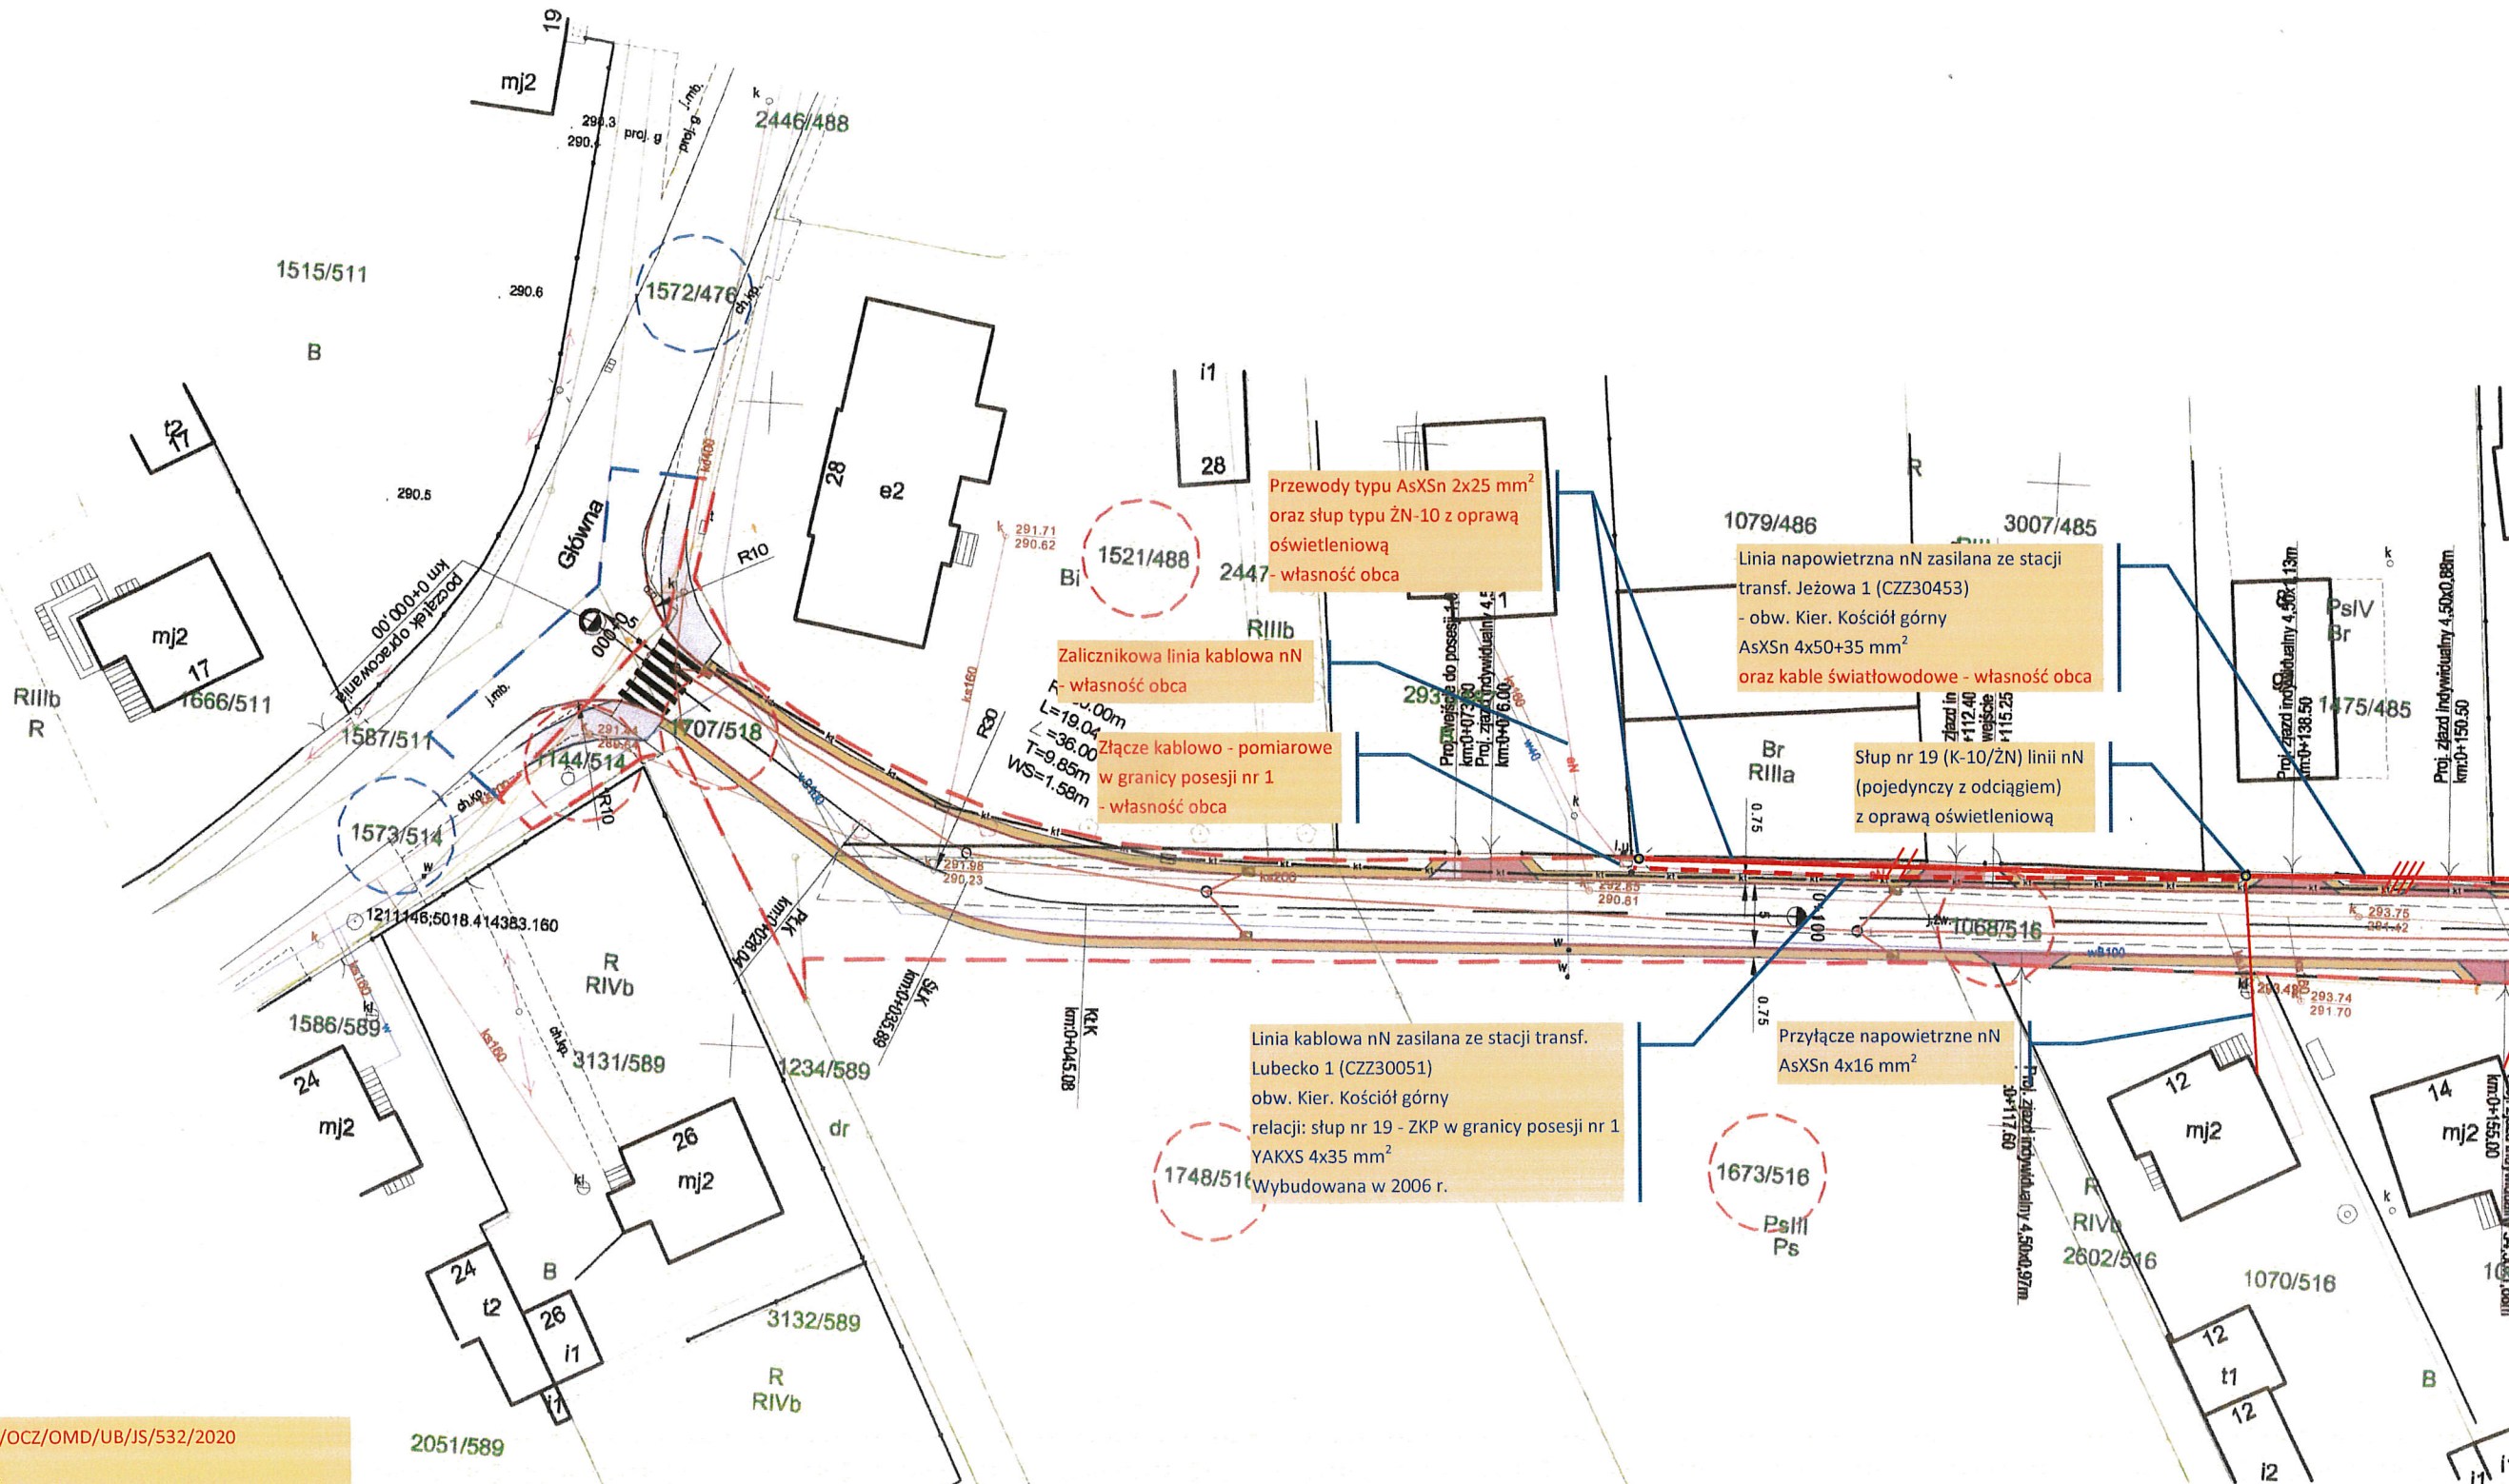

Uzgodnienie nr TD/OCZ/OMD/UB/JS/532/2020

Data: 05.11.2020 r.

W oznaczonym terenie wkreślono przebieg\*) brak\*)

urządzeń podziemnych własności TAURON Dystrybucja S.A.

### Oddział w Częstochowie

Linia napowietrzna widoczna w terenie


\* niepotrzebne skreślić

**TAURON Dystrybucja S.A.**  
Oddział w Częstochowie  
Starszy Specjalista ds. Dokumentacji

Józef Sien

## Arkusz nr 2

0006

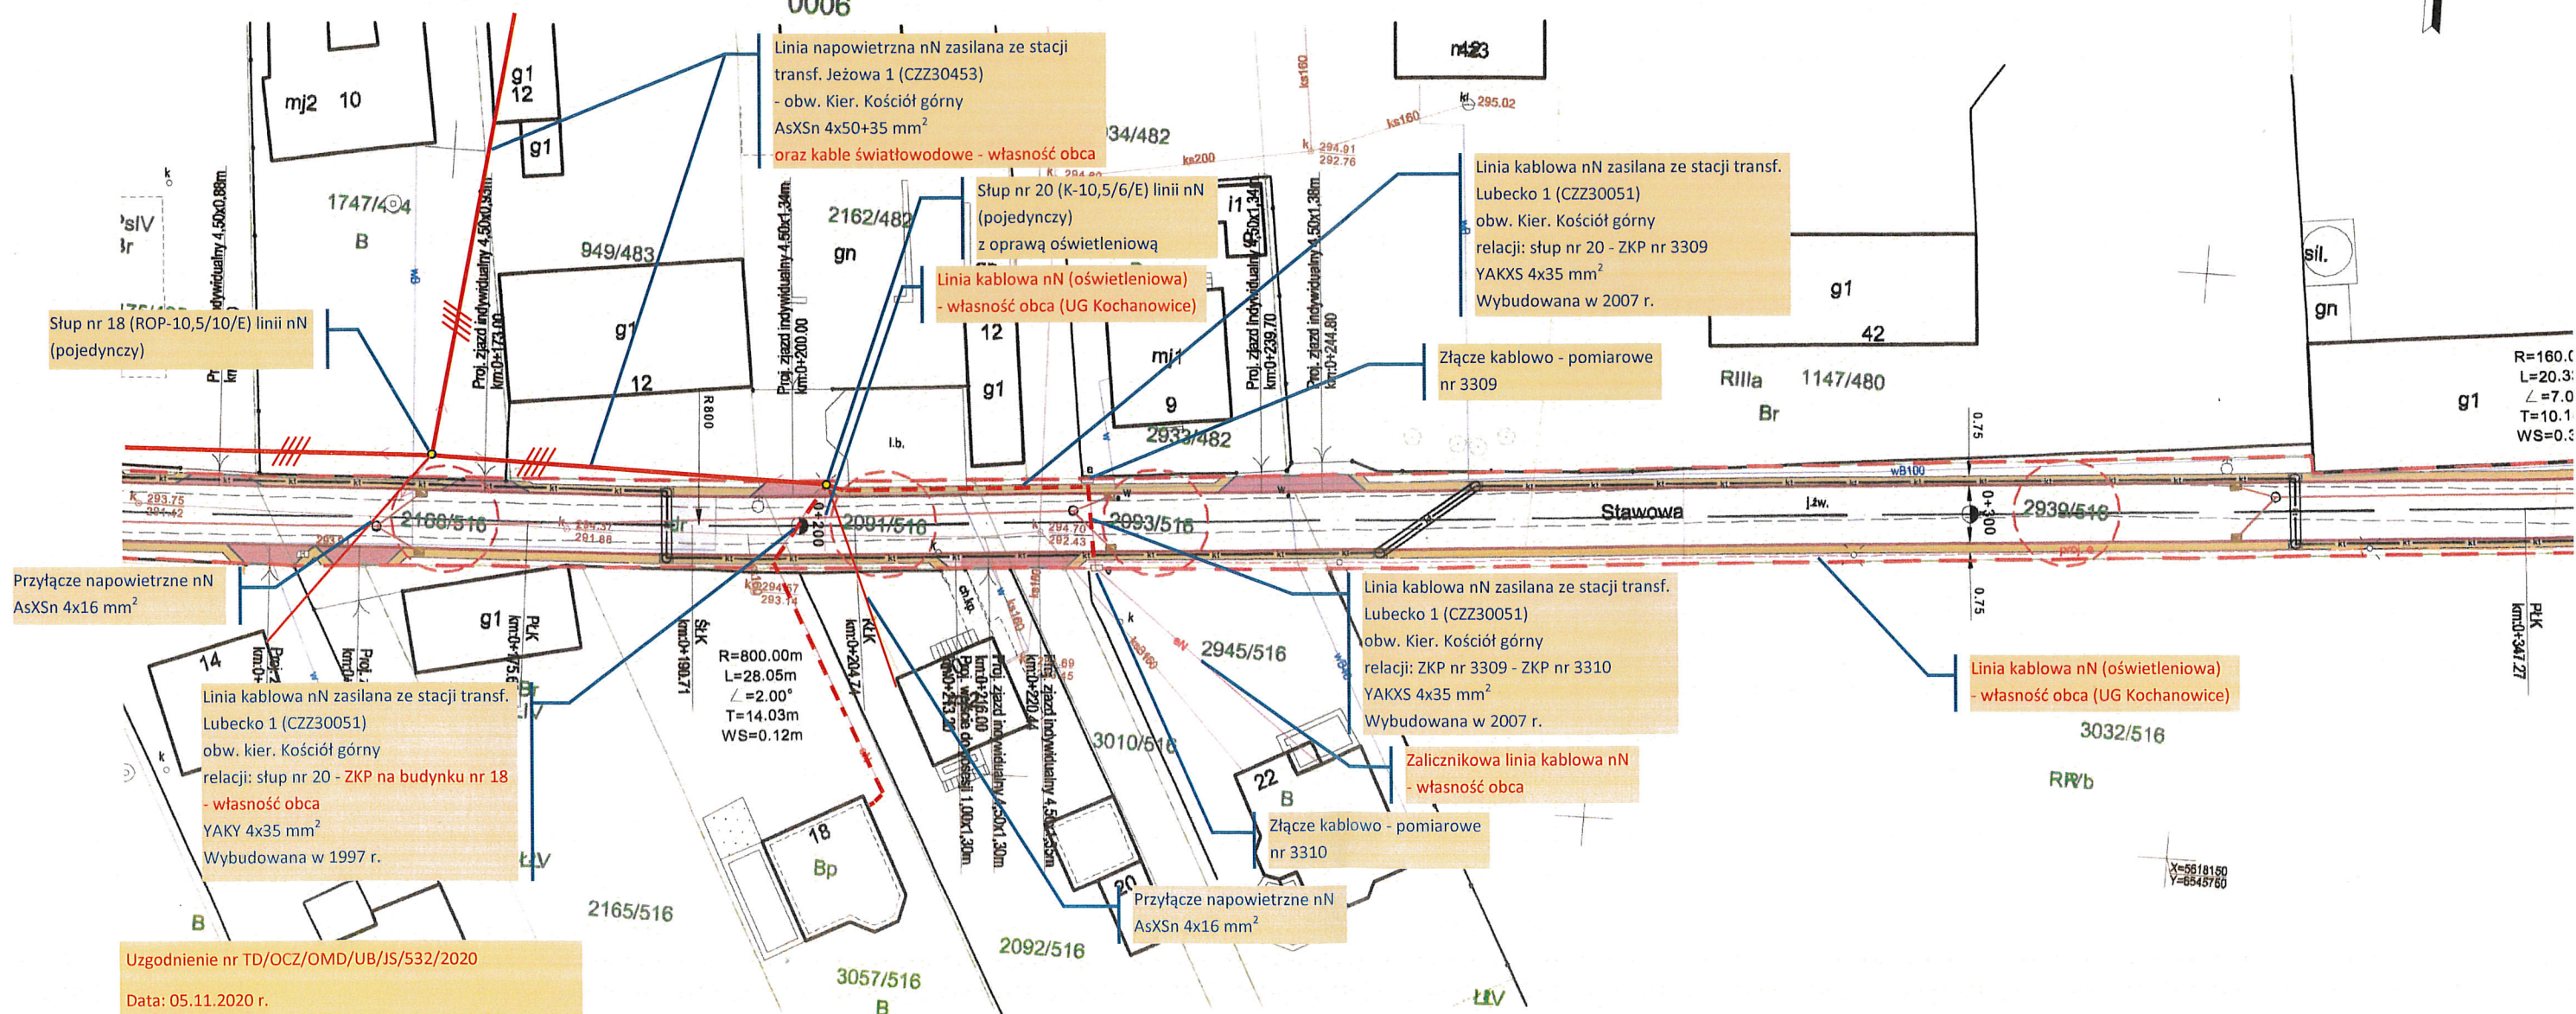

Uzgodnienie nr TD/OCZ/OMD/UB/JS/532/2020

Data: 05.11.2020 r.

W oznaczonym terenie **wkreślono przebieg\*)** ~~brak\*)~~

urządzeń podziemnych własności TAURON Dystrybucja S.A.


### Oddział w Częstochowie

Linia napowietrzna widoczna w terenie

\* niepotrzebne skreślić

**TAURON Dystrybucja S.A.**  
Oddział w Częstochowie  
Starszy Specjalista ds. Dokumentacji

Józef Sier

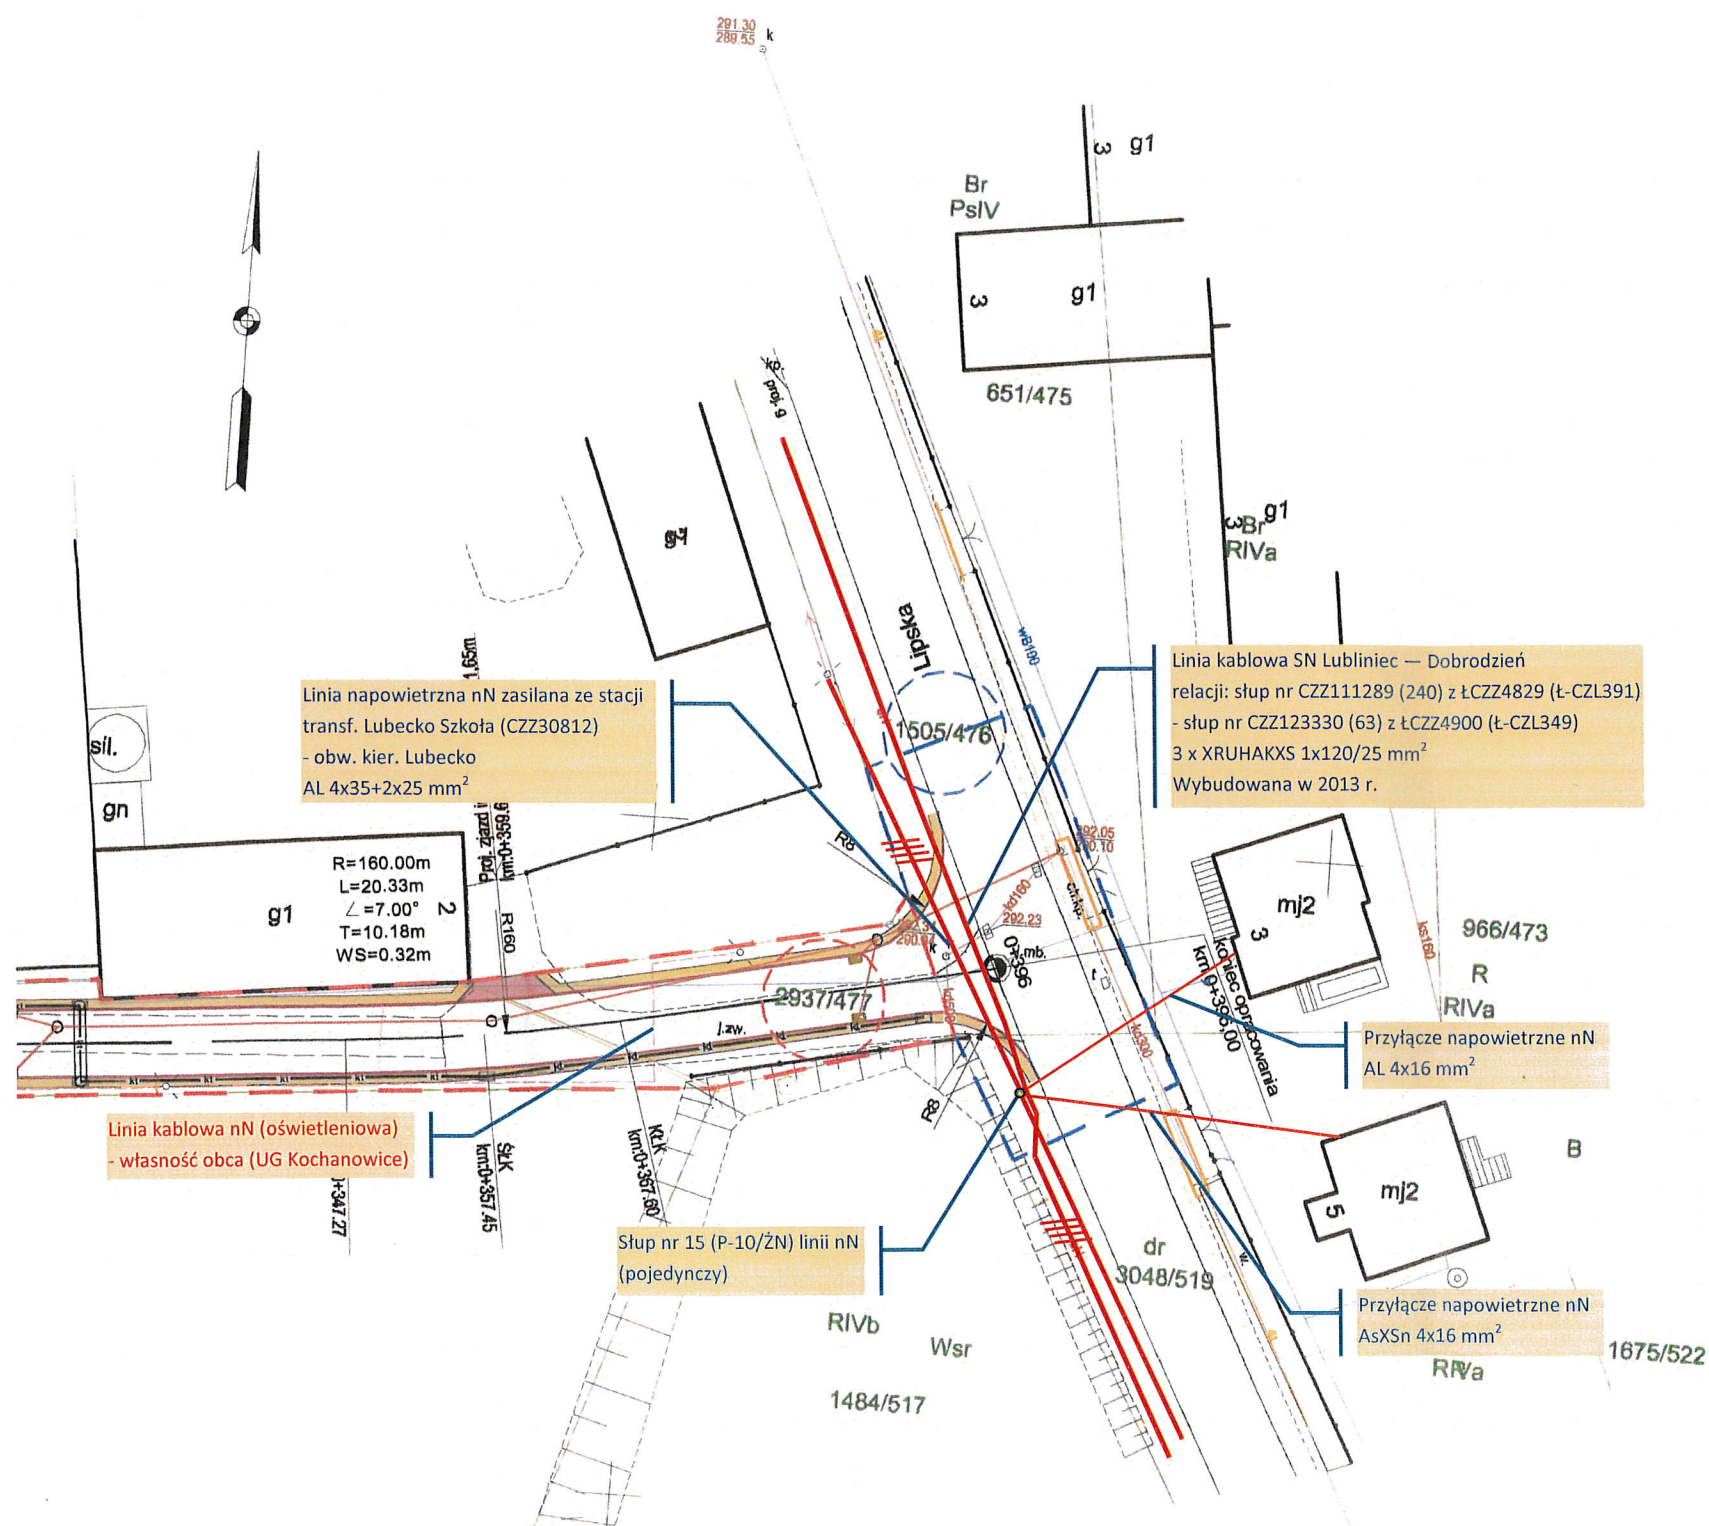

Uzgodnienie nr TD/OCZ/OMD/UB/JS/532/2020

Data: 05.11.2020 r.

W oznaczonym terenie wkreślono przebieg\*) ~~brak\*)~~

urządzeń podziemnych własności TAURON Dystrybucja S.A.

### Oddział w Częstochowie

Linia napowietrzna widoczna w terenie

\* niepotrzebne skreślić

**TAURON Dystrybucja S.A.**  
Oddział w Częstochowie  
Starszy Specjalista ds. Dokumentacji

 





Józef Sier

LEGENDA  
STAN ISTNIEJĄCY


granice działek ewidencyjnych  
sieć energetyczna  
sieć wodociągowa  
sieć telekomunikacyjna  
sieć kanalizacyjna

### STAN PROJEKTOWANY

## BRANŻA DROGOWA

- |   |   |
|---|---|
|  | proj. oś jezdni                                     |
|  | proj. krawężnik betonowy 15x22 cm                   |
|  | proj. obrzeże betonowe betonowe 8x30 cm             |
|  | proj. nawierzchnia jezdni z betonu asfaltowego      |
|  | proj. nawierzchnia pobocza z kruszywa               |
|  | proj. zjazdu do posesji z betonowej kostki brukowej |

## BRANŽA SANITARNA

-  proj. kanalizacja deszczowa  
 proj. przykanalik  
 proj. studnia rewizyjna  
 proj. wpust deszczowy

## BRANŽA TELEKOMUNIKACYJNA

- proj. studnia telekomunikacyjna  
proj. kanał technologiczny  
proj. rura osłonowa

## ZIELEŃ

- drzewo liściaste kolidujące z przedsięwzięciem - do usunięcia

### Linie rozgraniczające

- linia rozgraniczająca teren  
linia określająca granice terenu niezbędnego dla obiektów budowlanych
- działki objęte liniami rozgraniczającymi teren
- działki objęte granicą terenu niezbędnego dla obiektów budowlanych

 **GRAMAR Sp. z o.o.**

ul. Chłopska 15  
42-700 Lubliniec

**Opracował:**  
**Projektant**  
Branża drogowa

**Sprawdzający**  
Branża drogowa

**Współpraca**  
**Branża drogowa**

NIP: 575-188-53-32  
REGON: 343-403-8555

**Nazwiska**  
**Ż. A. Grati**  
SI K/1074/POOD/05

ż. K. Polaczek  
SLK/6275/PWBD/15

ż. M. Kos

Zamawiający:	Gmina Kochanowice ul. Wolności 5 42-713 Kochanowice
--------------	---

Nazwa opracowania:

**Budowa drogi gminnej ul. Stawowej w Lubeku**

Tvrtul rvsunku:

## PROJEKT ZAGOSPODAROWANIA TERENU

**Data:**  
**X.2020r.**

**Skala**  
**1:500**

Nr rys.	2
---------	---