


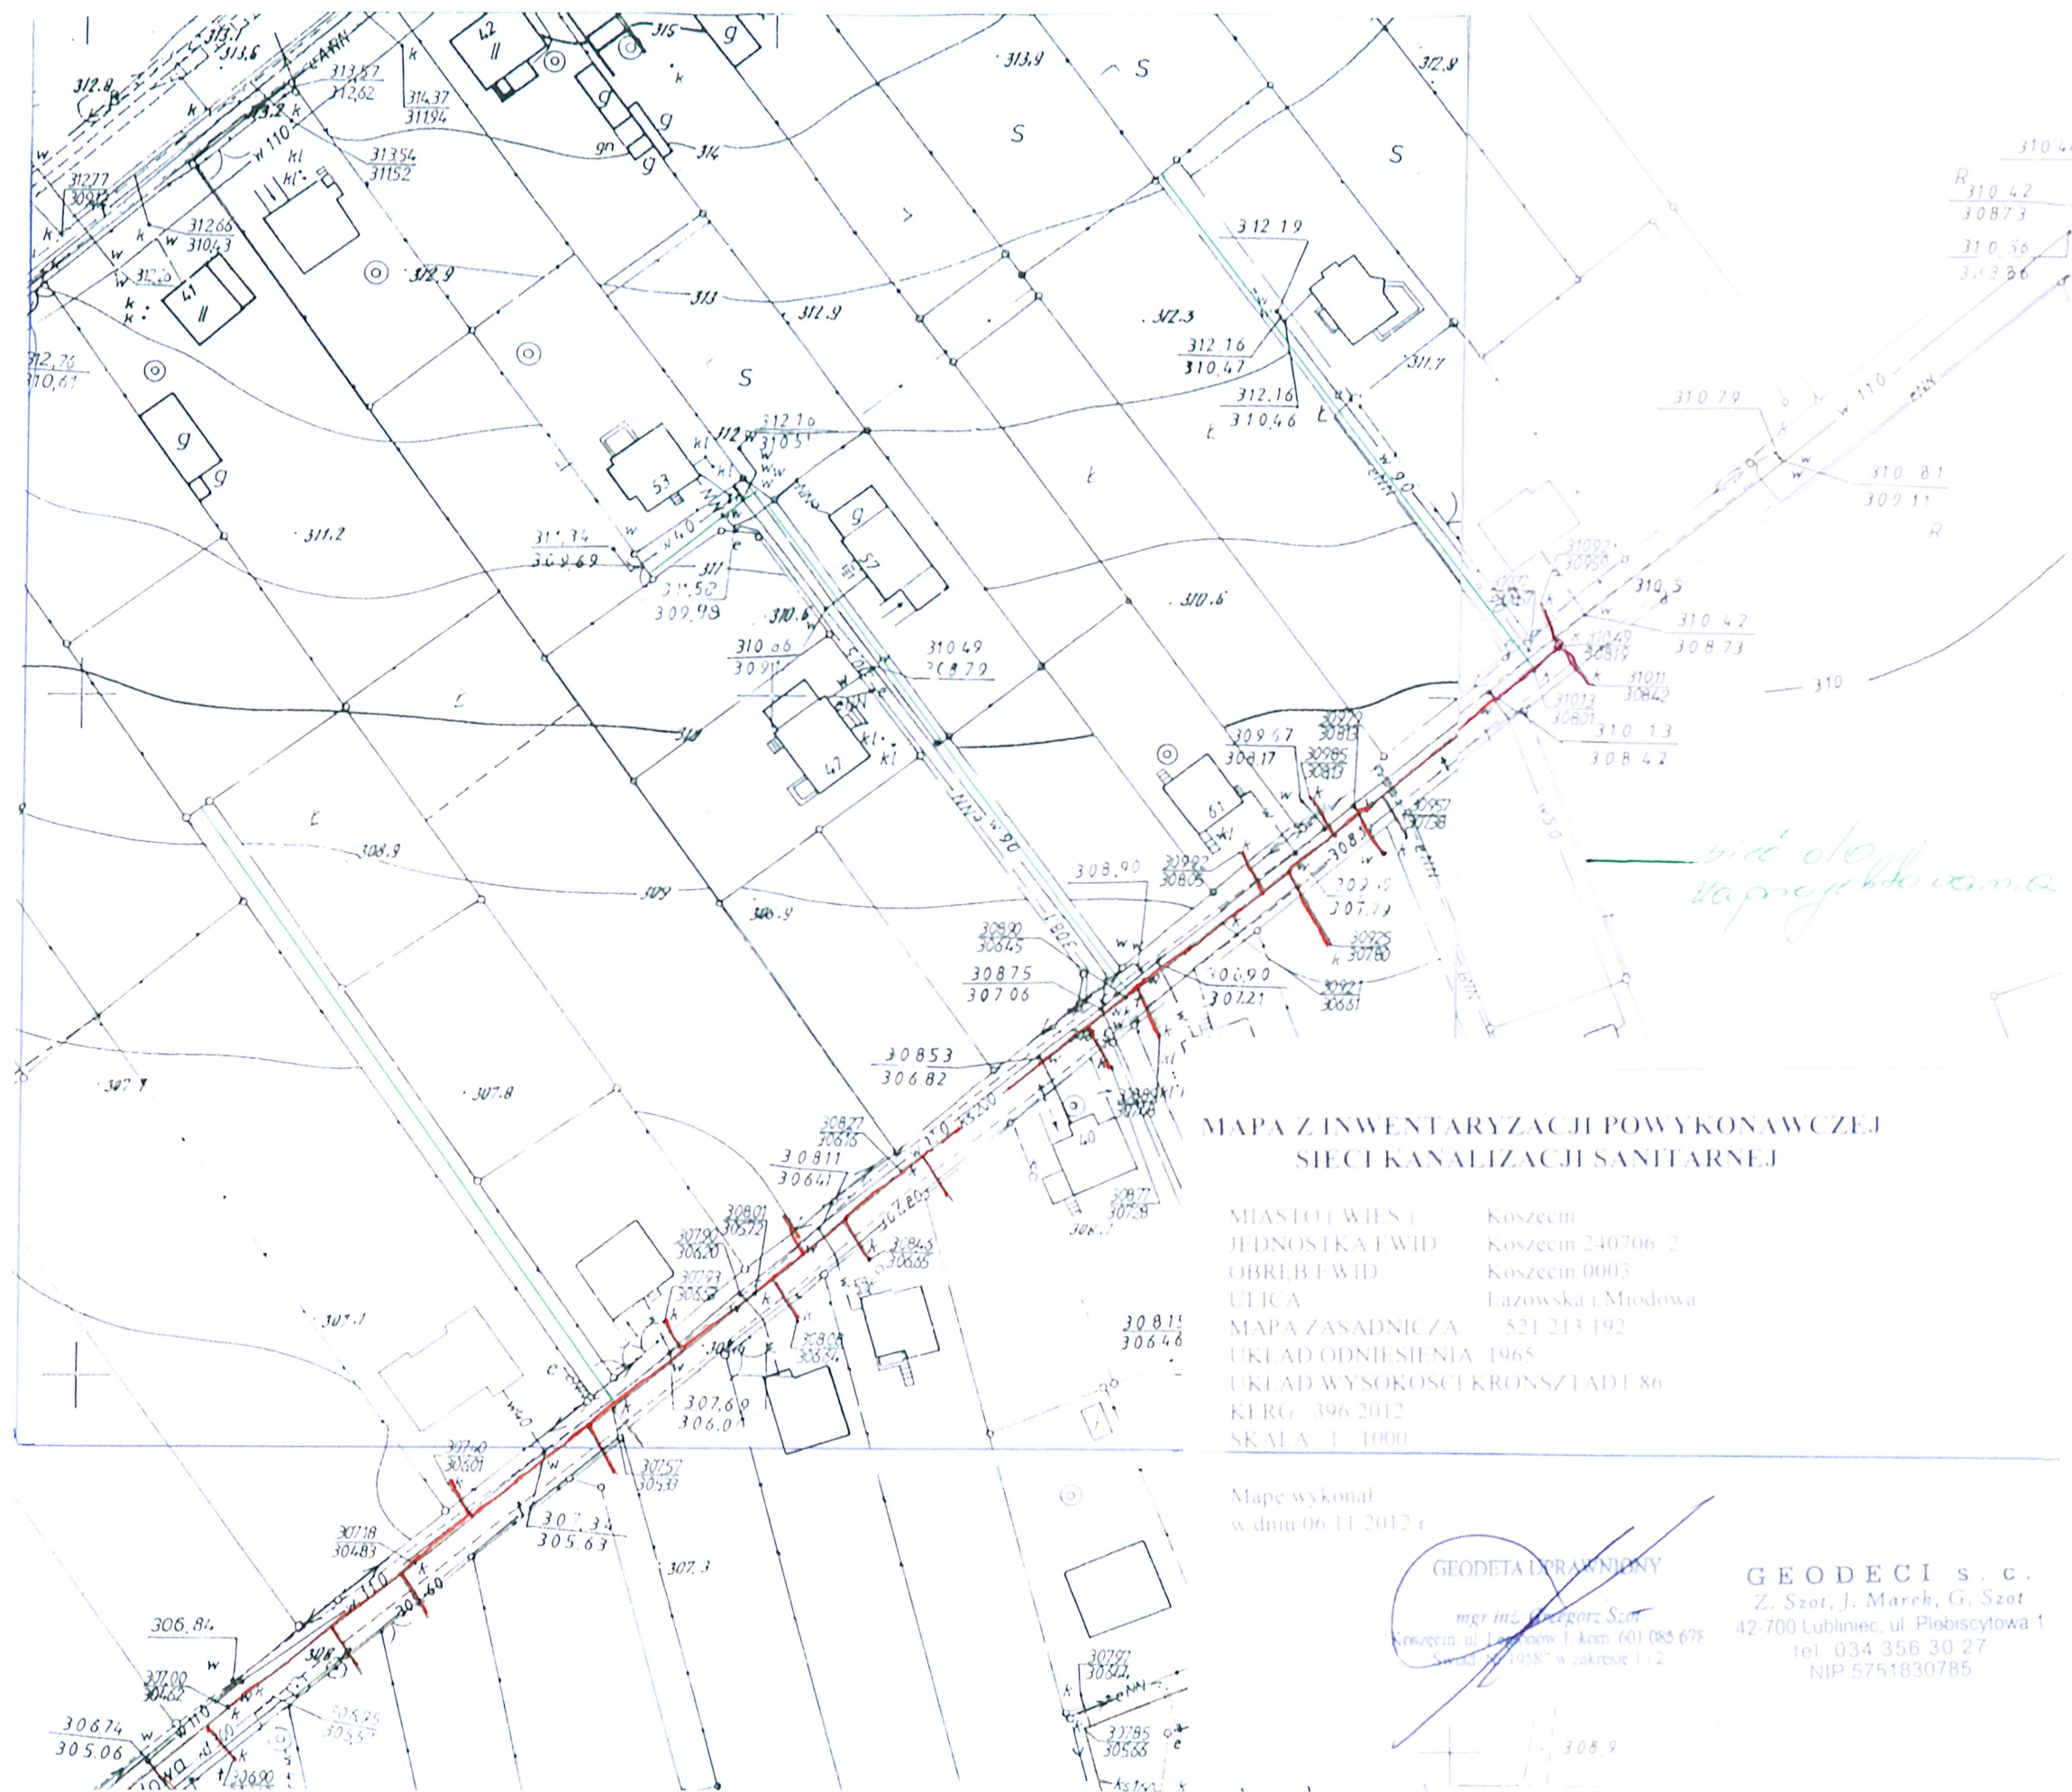

MAPA Z INWENTARYZACJI POWYKONAWCZEJ SIECI KANALIZACJI SANITARNEJ

MIASTO (WIEŚ) Koszęcin
 JEDNOSTKA EWID. Koszęcin 240706-2
 OBRĘB EWID. Koszęcin 0003
 ULICA Łazowska i Miodowa
 MAPA ZASADNICZA 521 213 192
 UKŁAD ODNIESIENIA 1965
 UKŁAD WYSOKOŚCI KRONSTADT 86
 KIRG 396 2012
 SKALA 1:1000

Mapę wykonał
 w dniu 06.11.2012 r.

GEODETA UPRAWNIENY

mgr inż. Grzegorz Szot
 Koszęcin, ul. Łazowska 1, kom. 601 085 678
 Sąd 1/19587 w zakresie 1 i 2

GEODECI s.c.
 Z. Szot, J. Marek, G. Szot
 tel. 034 356 30 27
 NIP 5751830785