


Wszelkie obiekty budowlane podlegają wyłączeniu i inwentaryzacji przez jednostkę wykonawstwa geodezyjnego lub osoby fizyczne uprawnione do wykonywania robót geodezyjnych

USŁUGI GEODEZYJNE
Urzuła Łokowska
Kleszczewo 2, 19-404 Wieliczki
NIP: 947-151-60-49 REGON: 280505055

skala 1:1000
do celów projektowych

GEODETA UPRAWNIENY
zaświadczenie nr. 8078
Andrzej Czarnowski

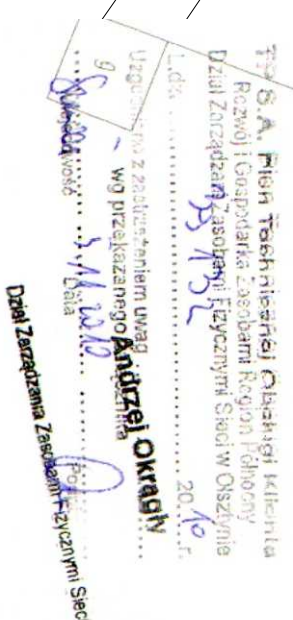

 **PGE Dystrybucja S.A.**
Oddział Białystok
Zakład Sieci Elek.
19-300 Elk, ul. Spółnosa 1
tel./fax) 6766420, fax (95) 676644


powykonawczę zgłndne z
ustawy z dn. 17 maja 1969 r.
Prawo geodazyjne i kartografi
czne (Dz.U. Nr 30, poz. 1665)



San-System

www.san-system.com.pl
e-mail: biuro@san-system.com.pl