


Rysunek powykonawczy

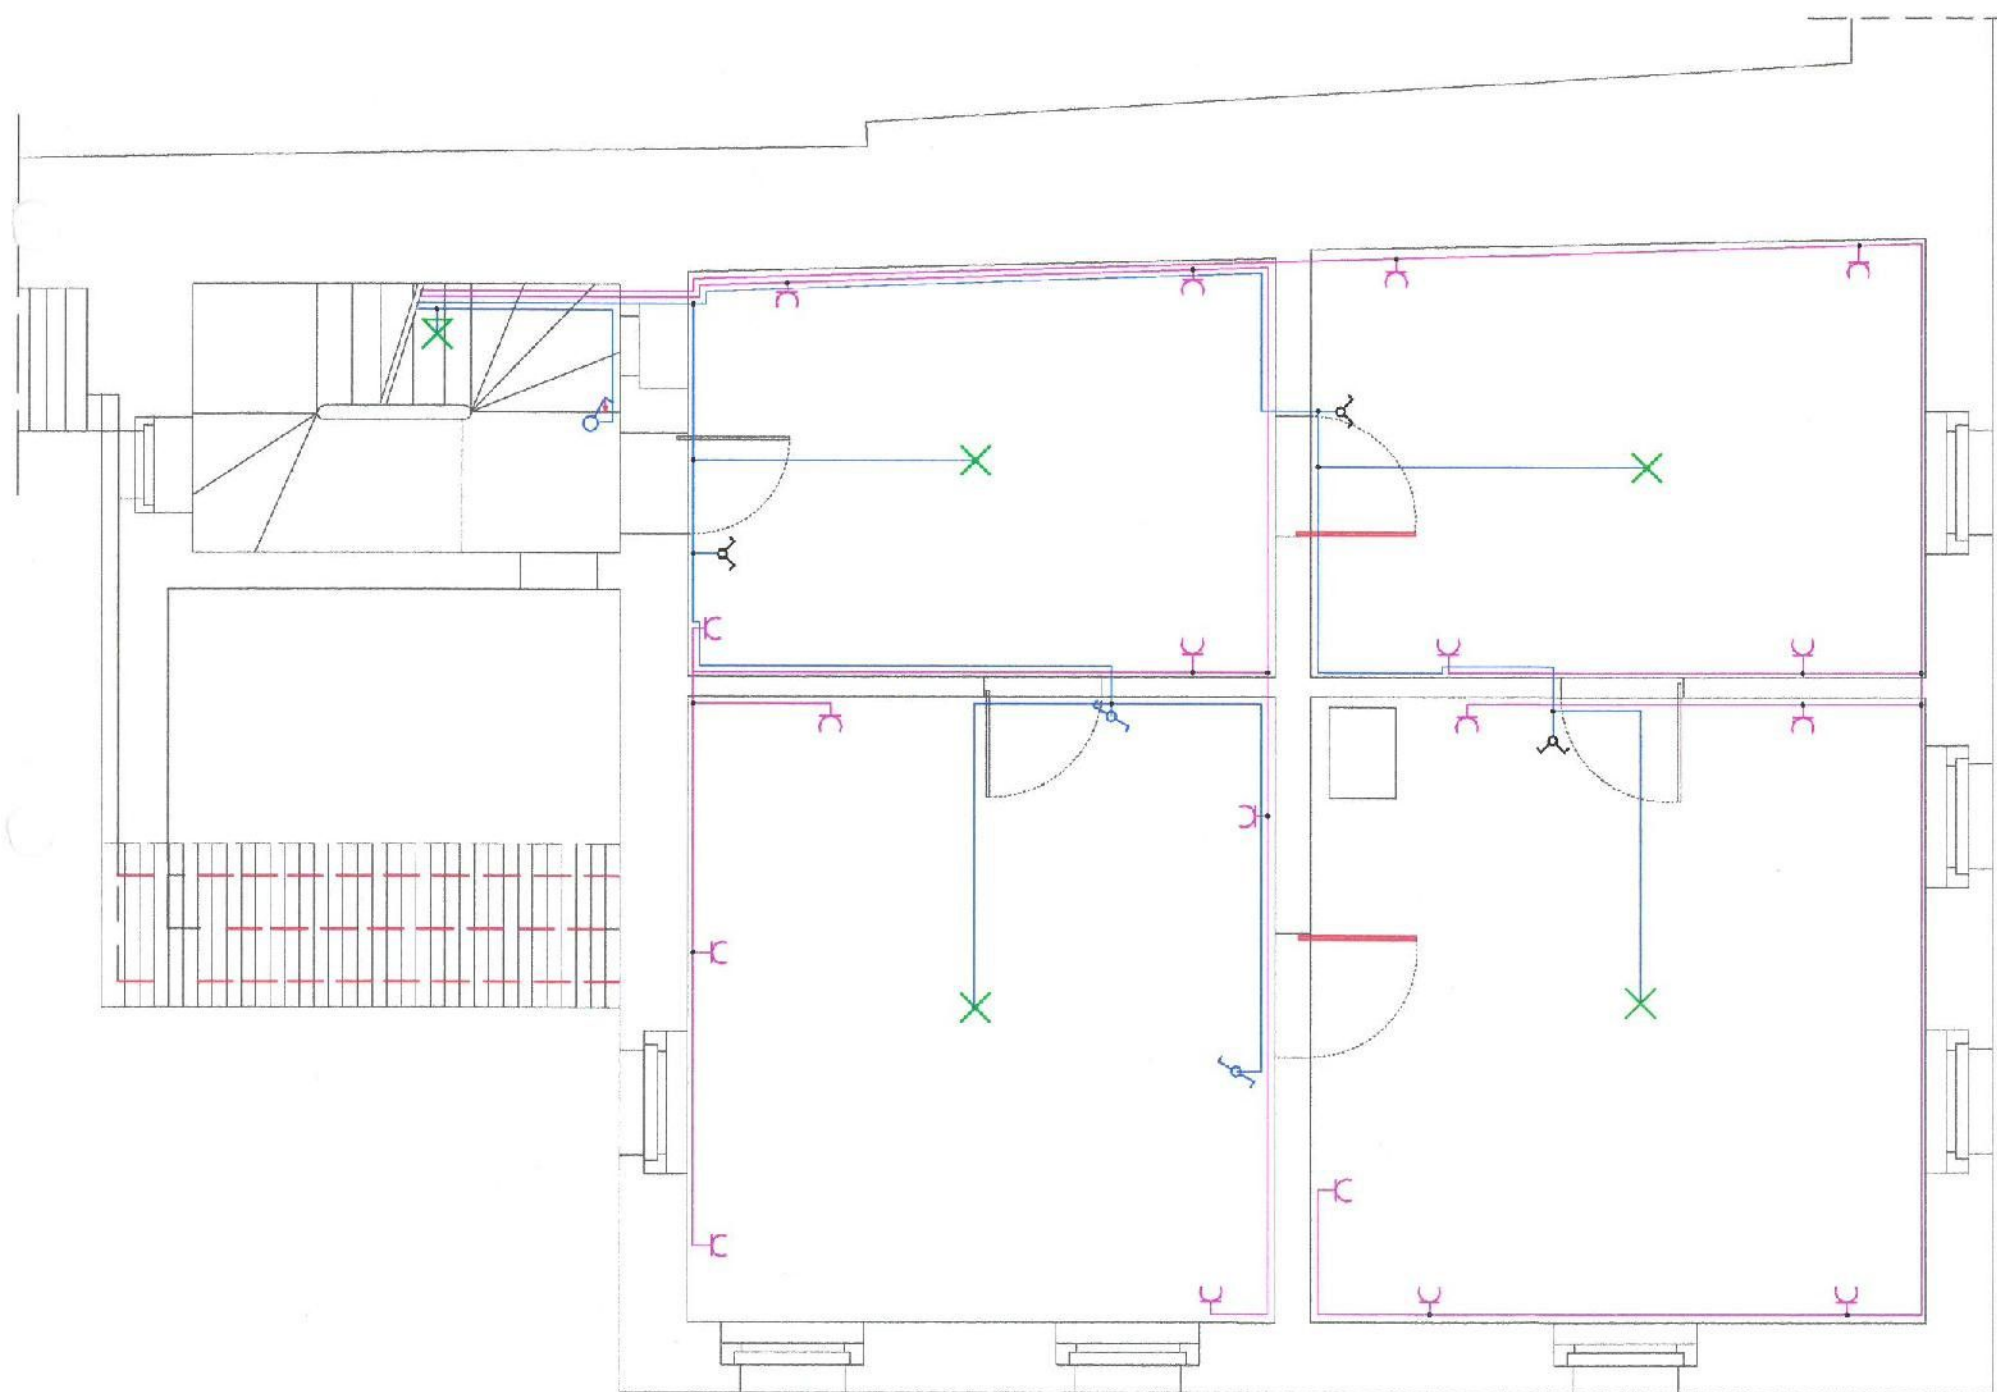

✕ oprawa żarowa max 100W

MGR INŻ. BOGUSŁAW ZIELNIK
Uprawn. budowlane do projektowania
i kierowania robotami budowlanymi
bez ograniczeń w specj. instal.
w zakresie sieci, instalacji i urządzeń
elektrycznych i elektroenerget.
WBPP – Wrocław – Nr ewid. 27/84

Dokumentacja
powykonawcza

INSTEI SP. Z O.O. SPÓŁKA KOMANDYTOWA

RYS 5

Jelenia Góra		"PROTMEZ" Projektowanie instalacji elektrycznych	
rys.	M. Molodowski	Projekt Instalacji elektrycznych w budynku ratusza w Lwówku Śląskim	Data opracowania 03-2008
projek.	inż. T. Molodowski	Plac Wolności – Ratusz 59-600 Lwówek Śląski	Skala 1:50
spr.	mgr inż. J. Rygiel	Rysunek RZUT 2 PIĘTRA INSTALACJE ELEKTRYCZNE	Brutto E.L.
Projektant		Inwestor Urząd Gminy i Miasta Lwówek Śląski 59-600 Lwówek Śląski al. W. Polskiego 25a	Numer rys. 5