

woj.: dolnośląskie
powiat: lwówecki
jedn. ewidencyjna: 021204_4, Mirsk – miasto
obręb: 0001, Mirsk 1
godło mapy: 461.124.2413
układ współrzędnych płaskich „1965”
układ wysokościowy „Kronsztadt'86”
GK-OG.6640.100.2017

USŁUGI GEODEZYJNE
„Geobajt” s.c.
Krystyna i Miłosz Kłębczyk
59-700 Bolesławiec, ul. Sierpnia '80 nr 17
tel. (075) 734 31 21 kom. 0603 922 606
NIP 612-16-18-191

MAPA POMIARU POWYKONAWCZEGO

Arkusz nr 2

Skala 1 : 500

zinwentaryzowano:


- drogę asfaltową wraz z odwodnieniem
- ściek betonowy
- chodnik z kostki betonowej
- sieć kanalizacji sanitarnej
- sieć kanalizacji deszczowej
- sieć wodociągową
- sieć teletechniczną

STAROSTA LWÓWECKI
Poświadczam, że niniejszy dokument został opracowany
w wyniku prac geodezyjnych i kartograficznych,
których rezultaty zawiera operat techniczny wpisany
do ewidencji materiałów państwowego zasobu
geodezyjnego i kartograficznego
P.0212.2018.315
Z up. STAROSTY
06.06.2013
data wpisania operatu technicznego
do ewidencji materiałów państwowego zasobu
geodezyjnego i kartograficznego
imię i nazwisko, podpis osoby
Krzysztof Kłębczyk
Kierownik Powiatowego Urzędu Dokumentacji
Geodezyjnej i Kartograficznej


GEODETA UPRAWNIONY
w zakresie I i II upr. 19360


inż. MIŁOŻ KŁĘBCZYK

2018-06-06

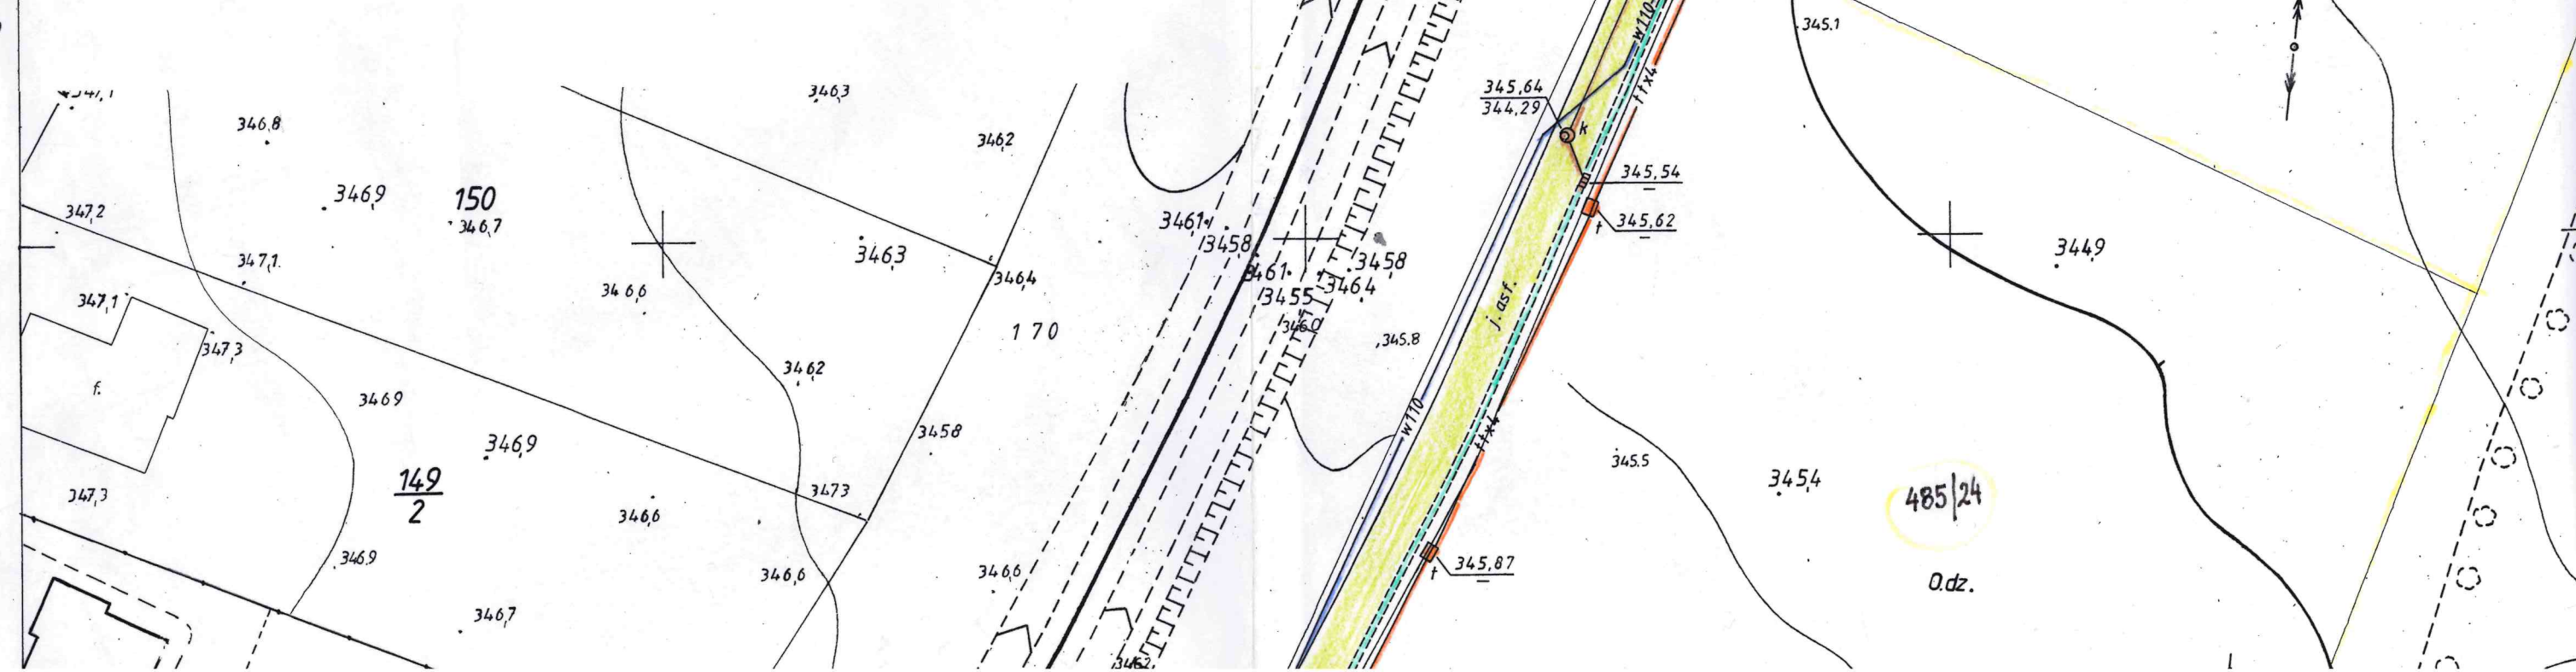

Łączy arkusz nr 1

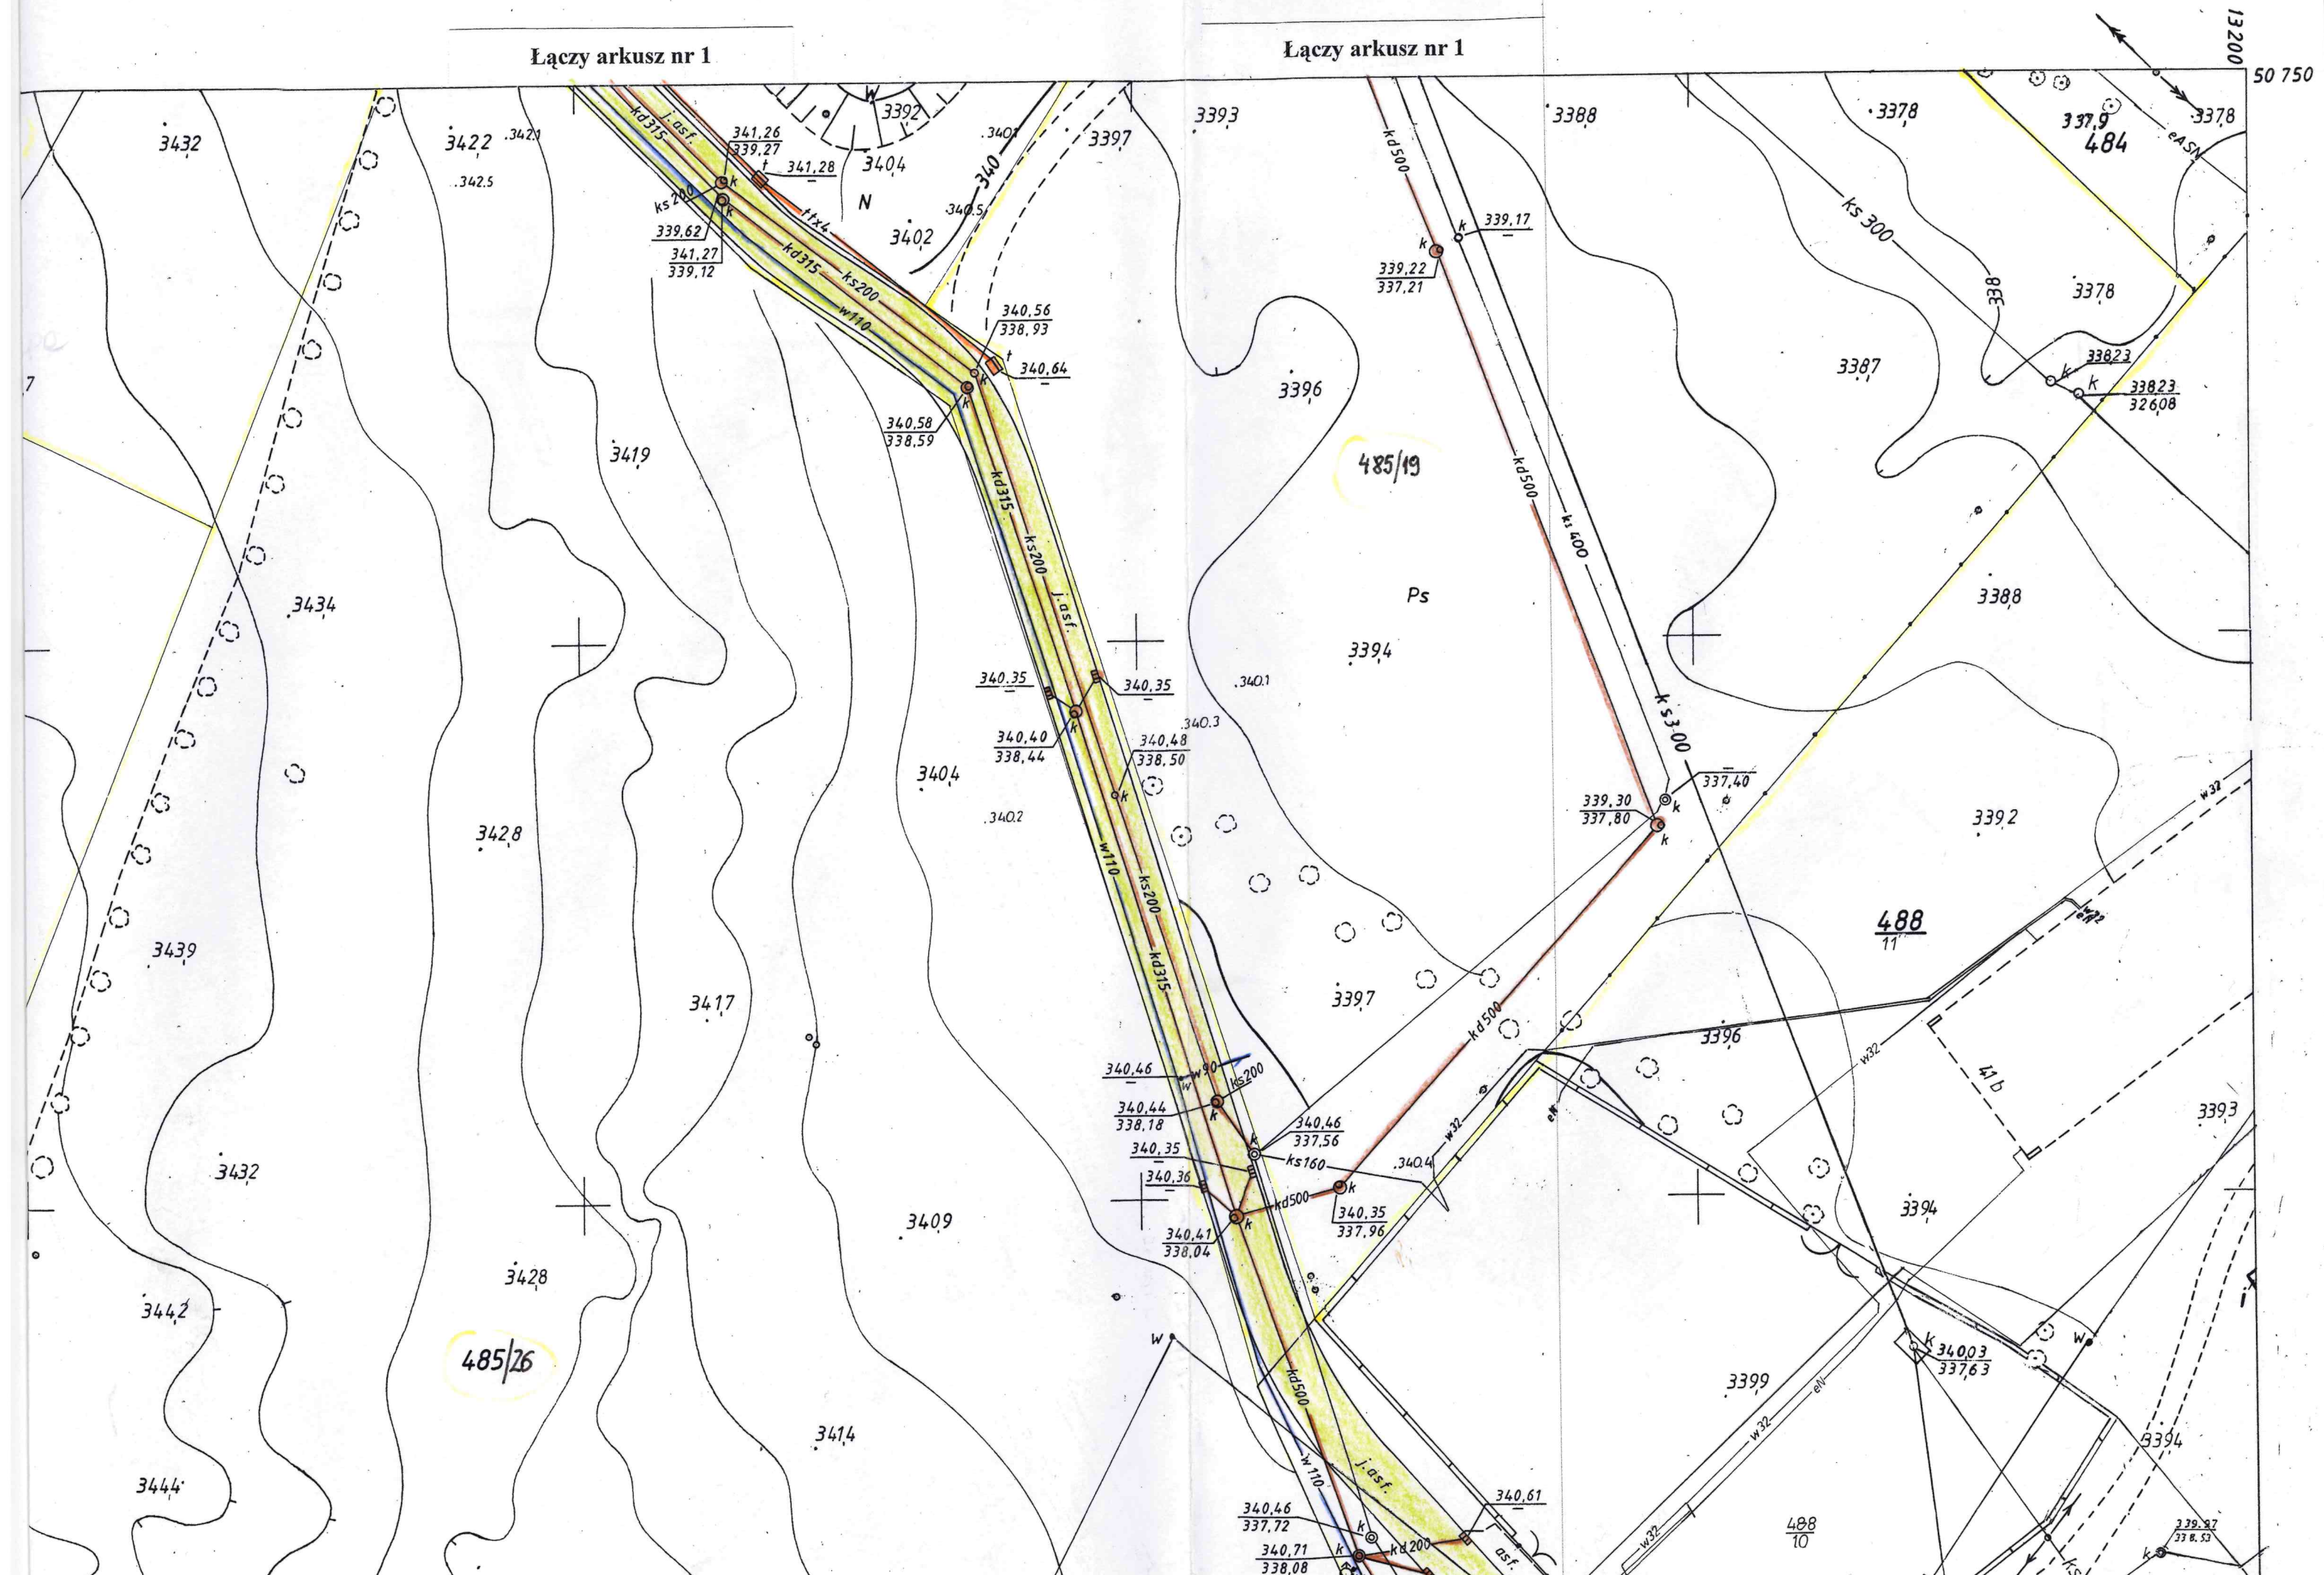

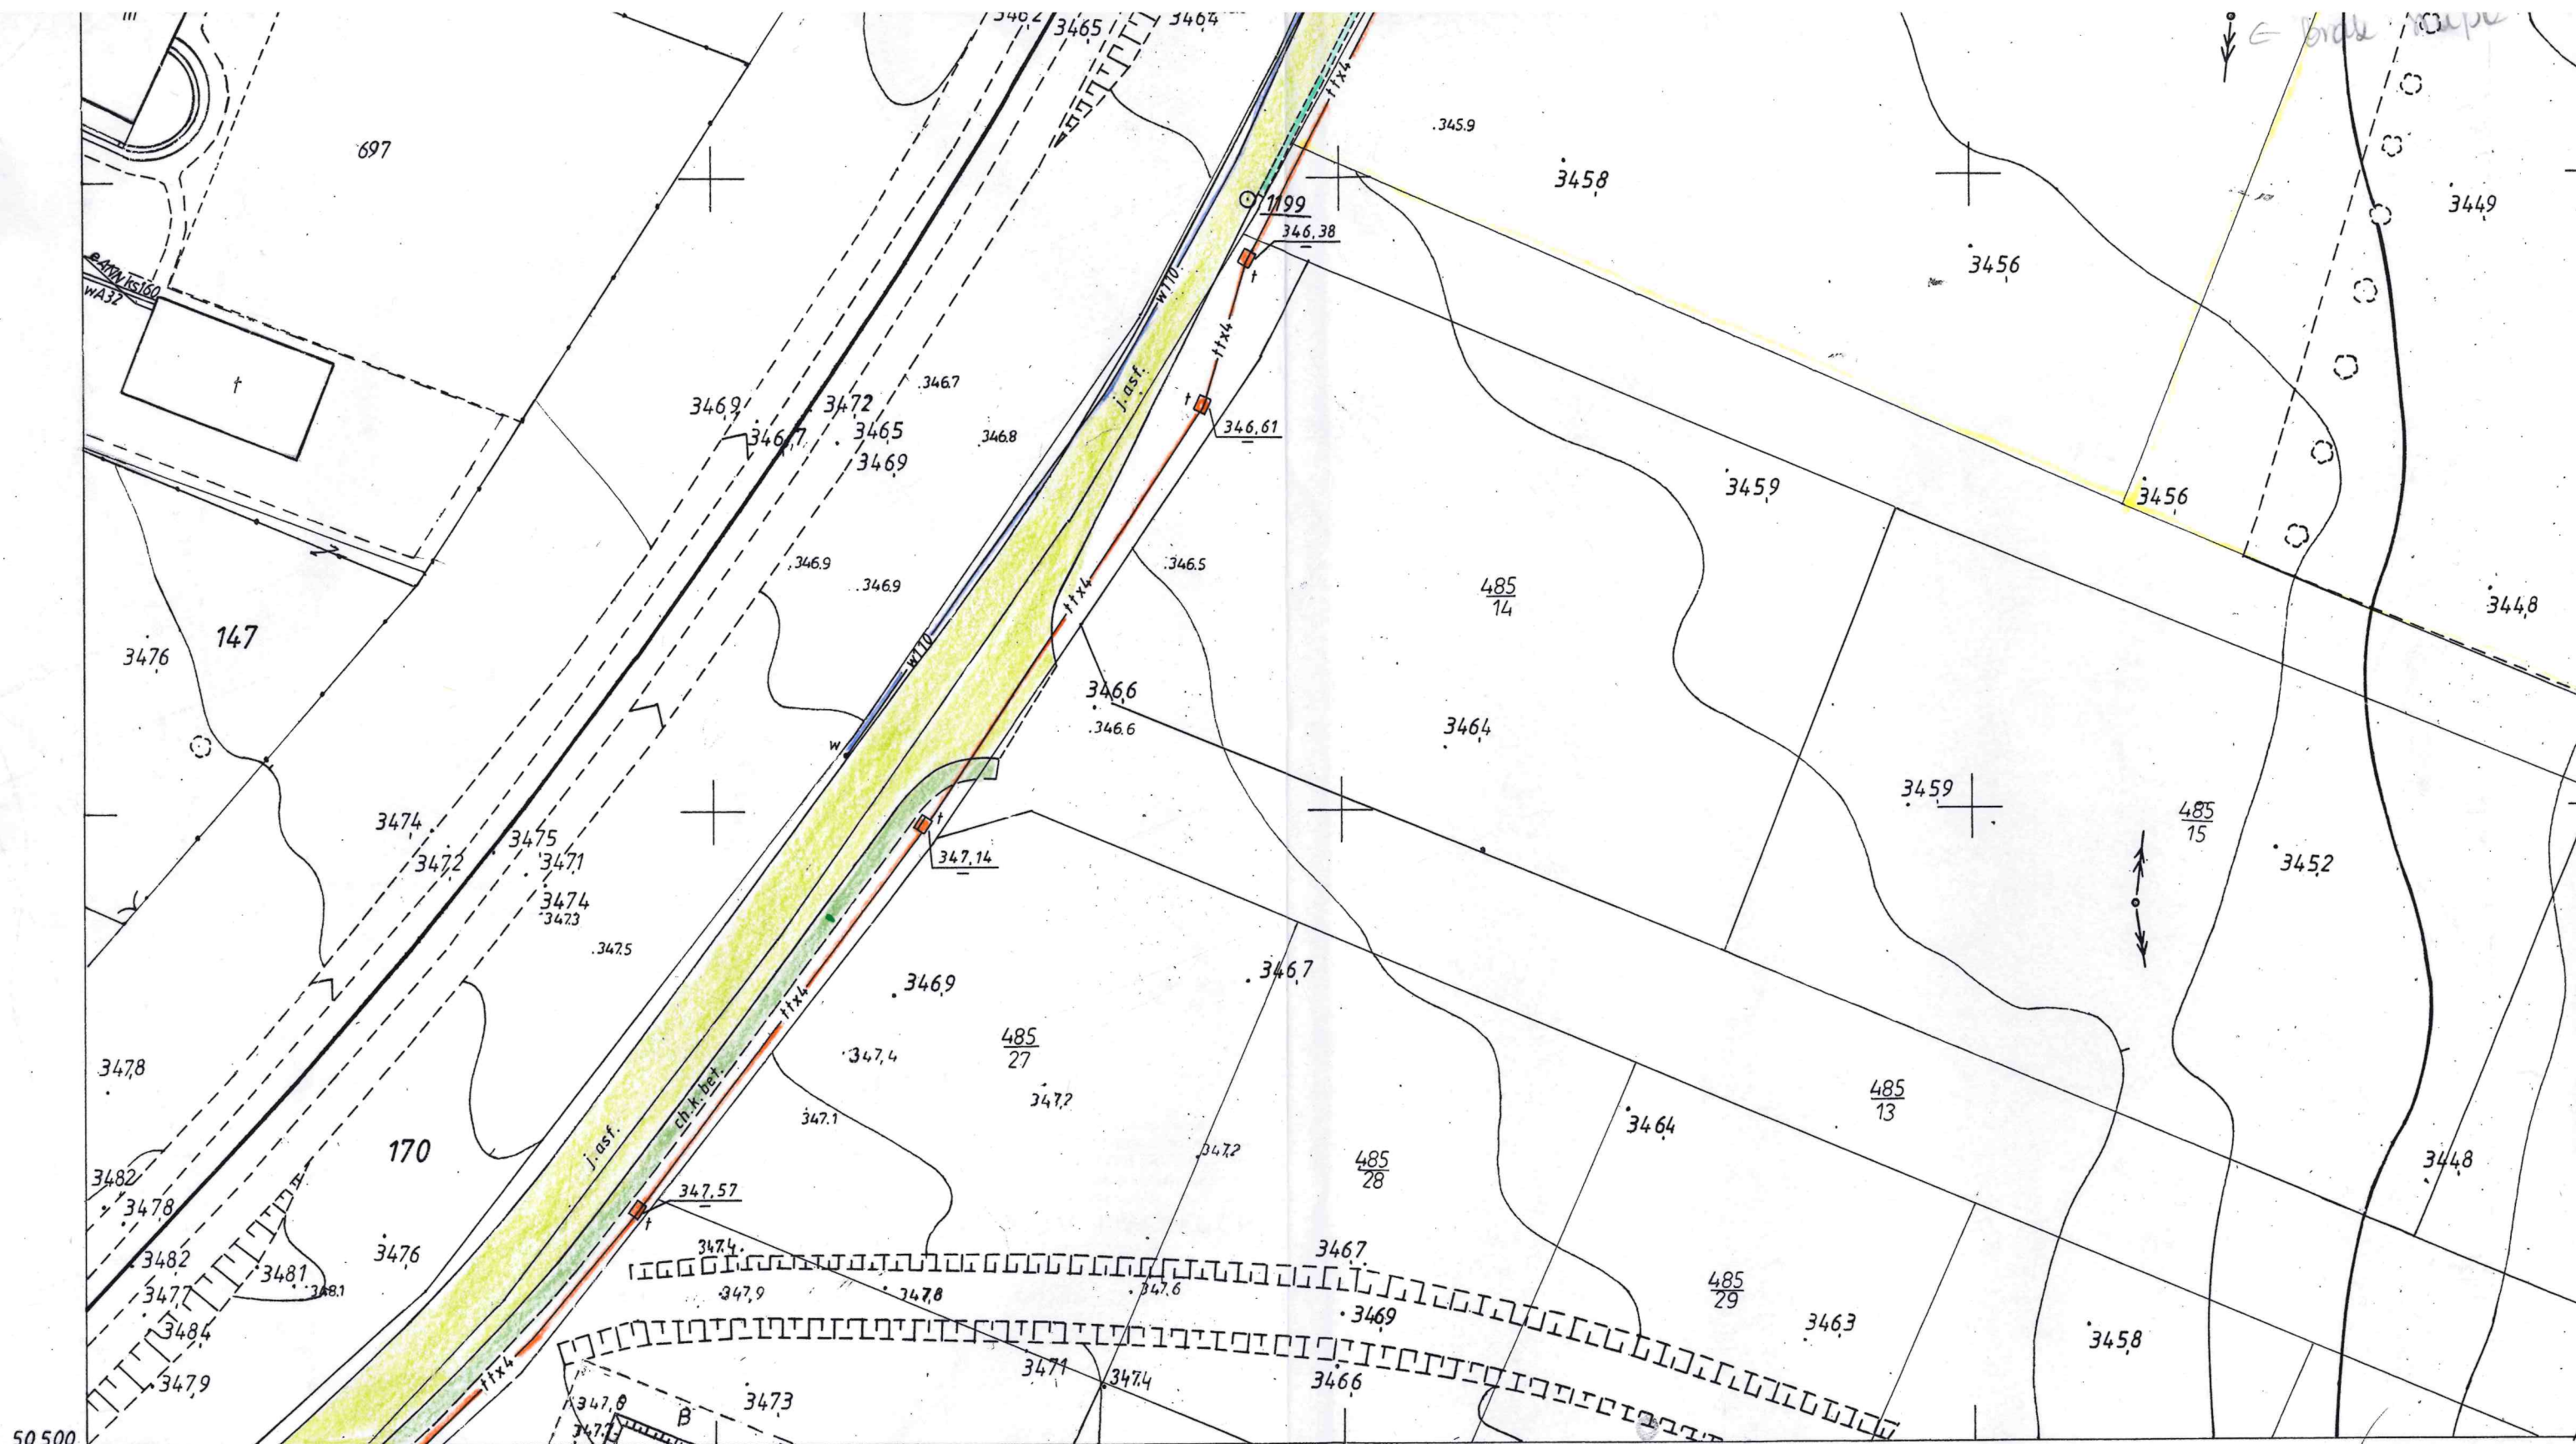

Łączy arkusz nr 3

461.124.2413
1:500


MAPA ZASADNICZA

Założona w r. 1993 przez

PAŃSTWOWE PRZEDSIĘBIORSTWO GEODEZYJNO-KARTOGRAFICZNE
w WARSZAWIE


Kierownik Pracowni
Kierownik Zakładu

mgr inż. Grażyna Grodzka
mgr inż. Kazimierz Dubaniewicz

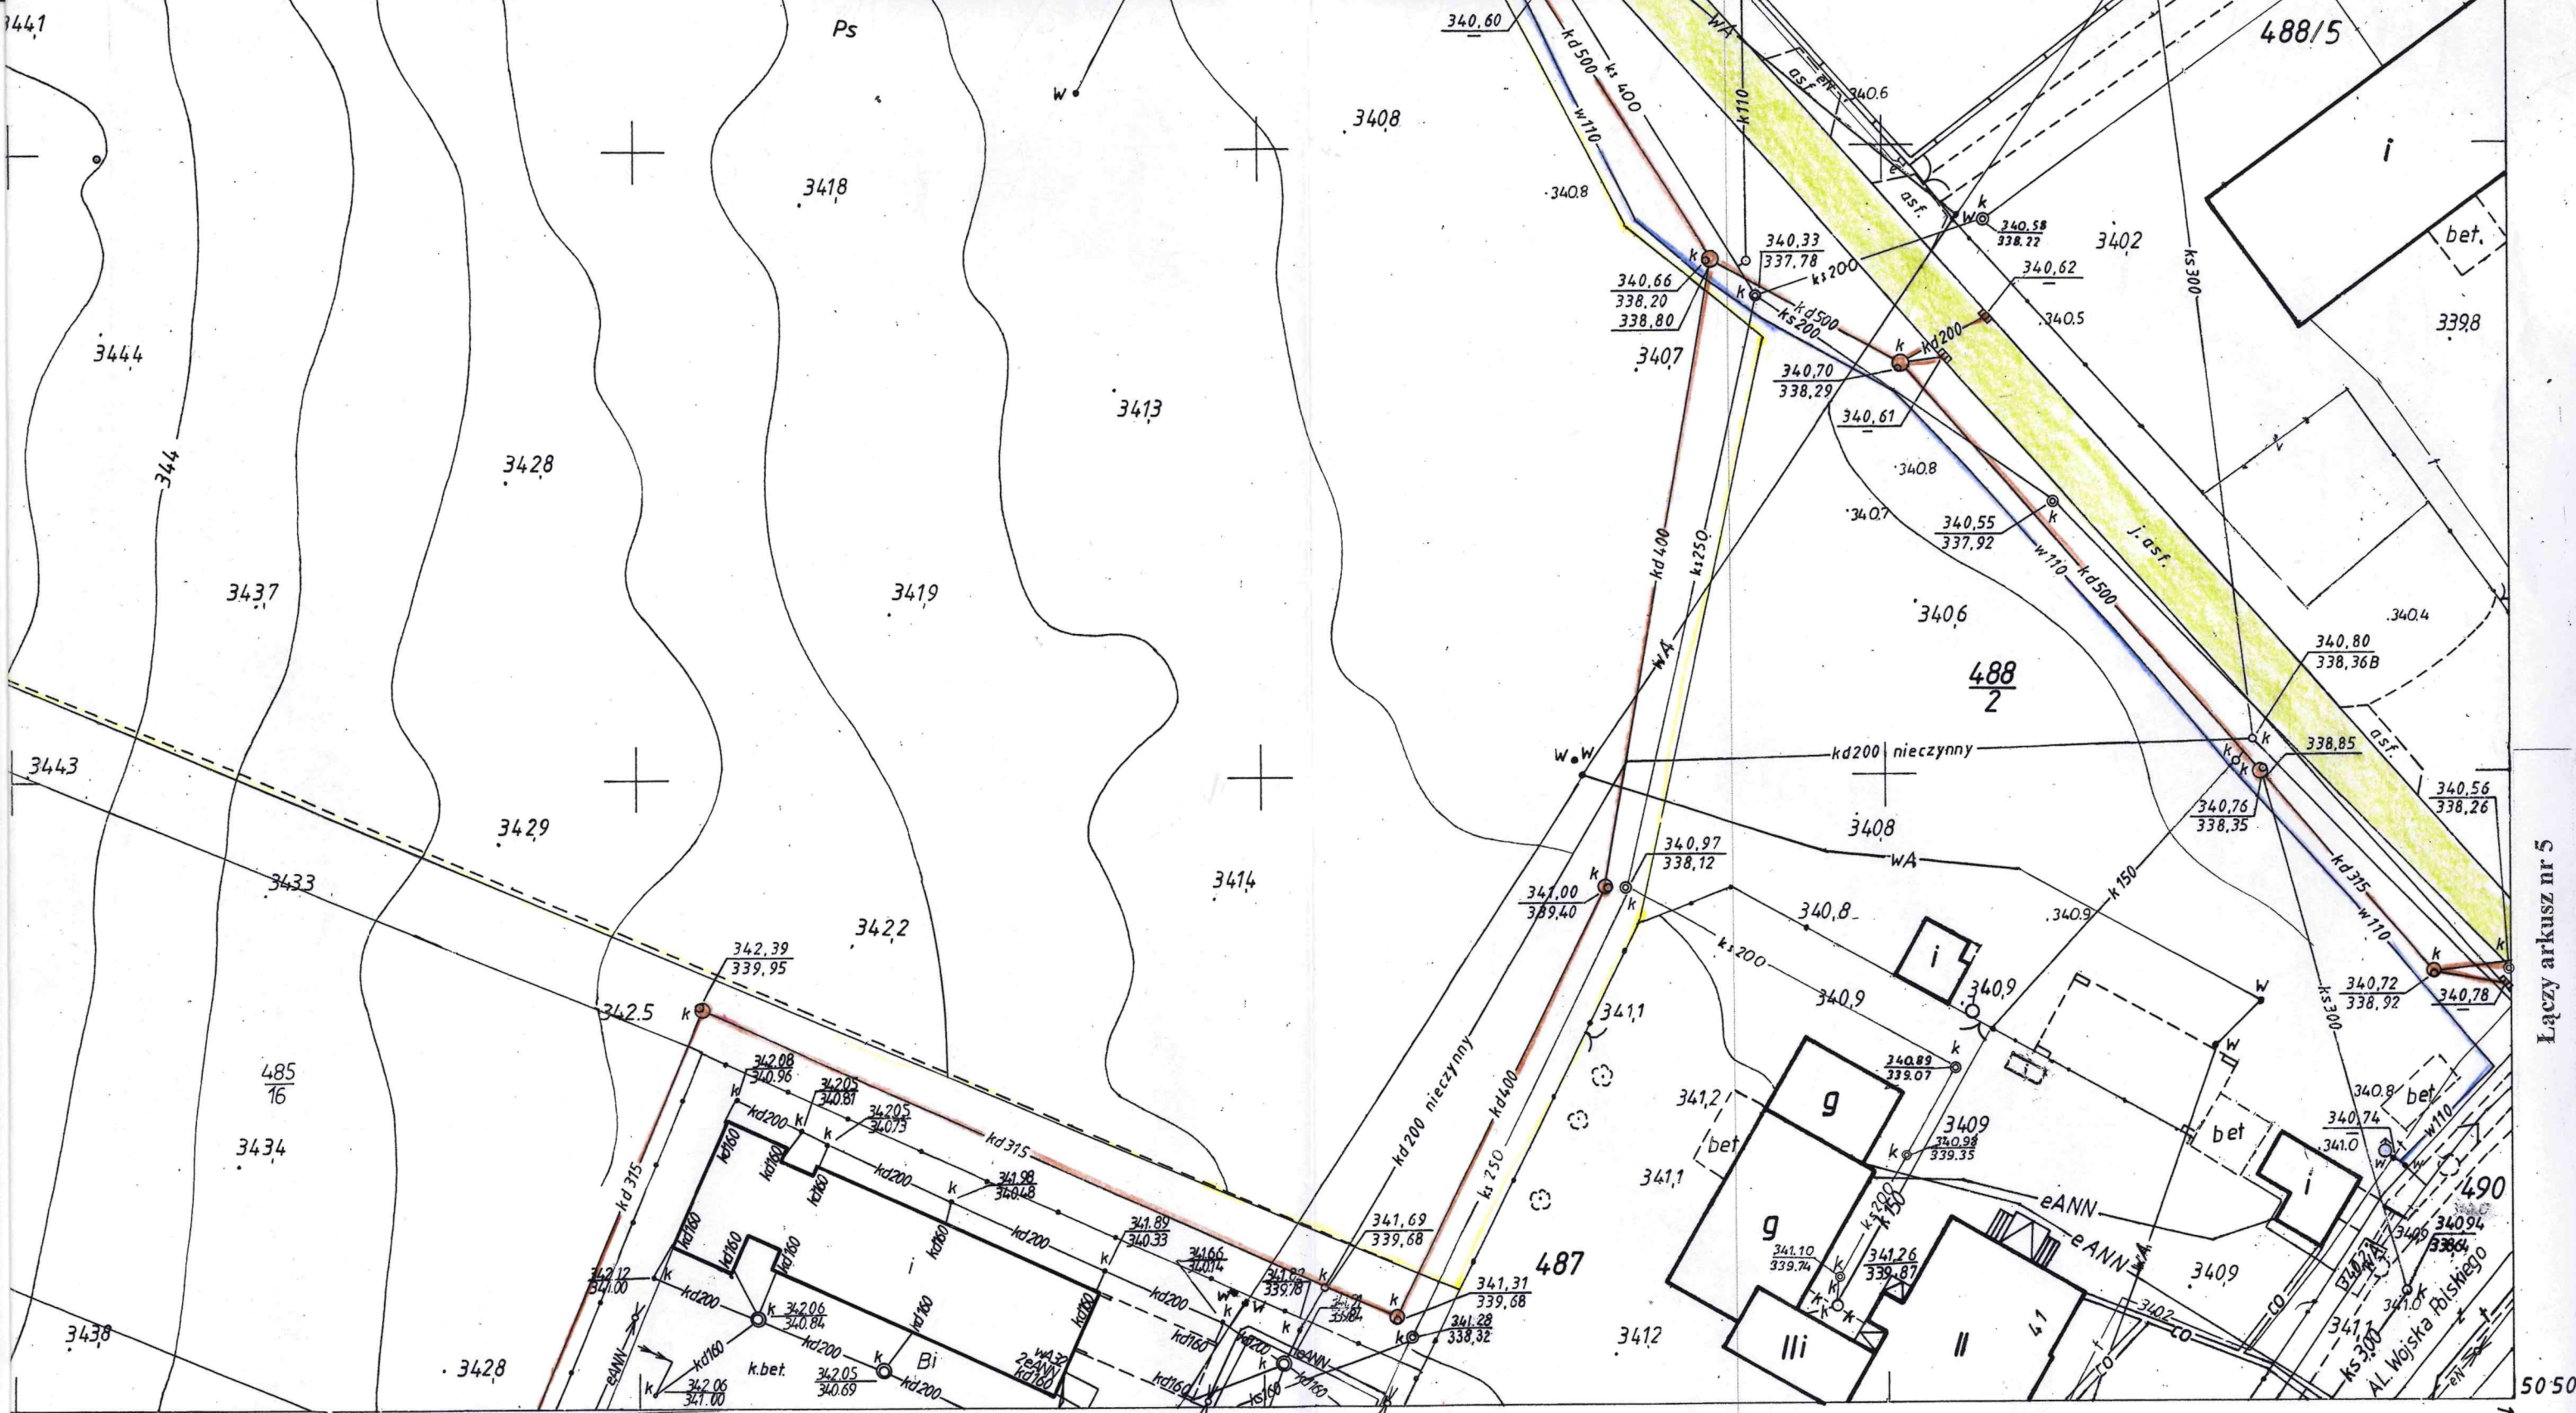

Łączy arkusz nr 4

m. MIRSK

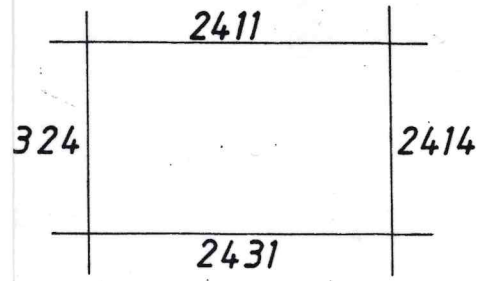


USŁUGI GEODEZYJNE
"Geobajt" s.c.
Krystyna i Miłosz Kłębczyk
59-700 Bolesławiec, ul. Sierpnia '80 nr 17
tel. (075) 734 31 21 kom. 0603 922 606
NIP 612-16-18-191

Arkusz nr 1

Skala 1 : 500

zinwentaryzowano:

- drogę asfaltową wraz z odwodnieniem
- ściek betonowy
- sieć kanalizacji sanitarnej
- sieć kanalizacji deszczowej
- sieć wodociągową
- sieć teletechniczną

STAROSTA LWÓWECKI

Poświadczam się, że niniejszy dokument został opracowany
w wyniku prac geodezyjnych i kartograficznych,
których rezultaty zawiera operat techniczny wpisany
do ewidencji materiałów państwowego zasobu
geodezyjnego i kartograficznego


P.0212.2018.315


06. 06. 2013


GEODETA UPRAWNIONY
w zakresie 1 i 2 Nr upr. 19360

inż. MIŁOŚ KŁĘBCZYK

2018-06-06

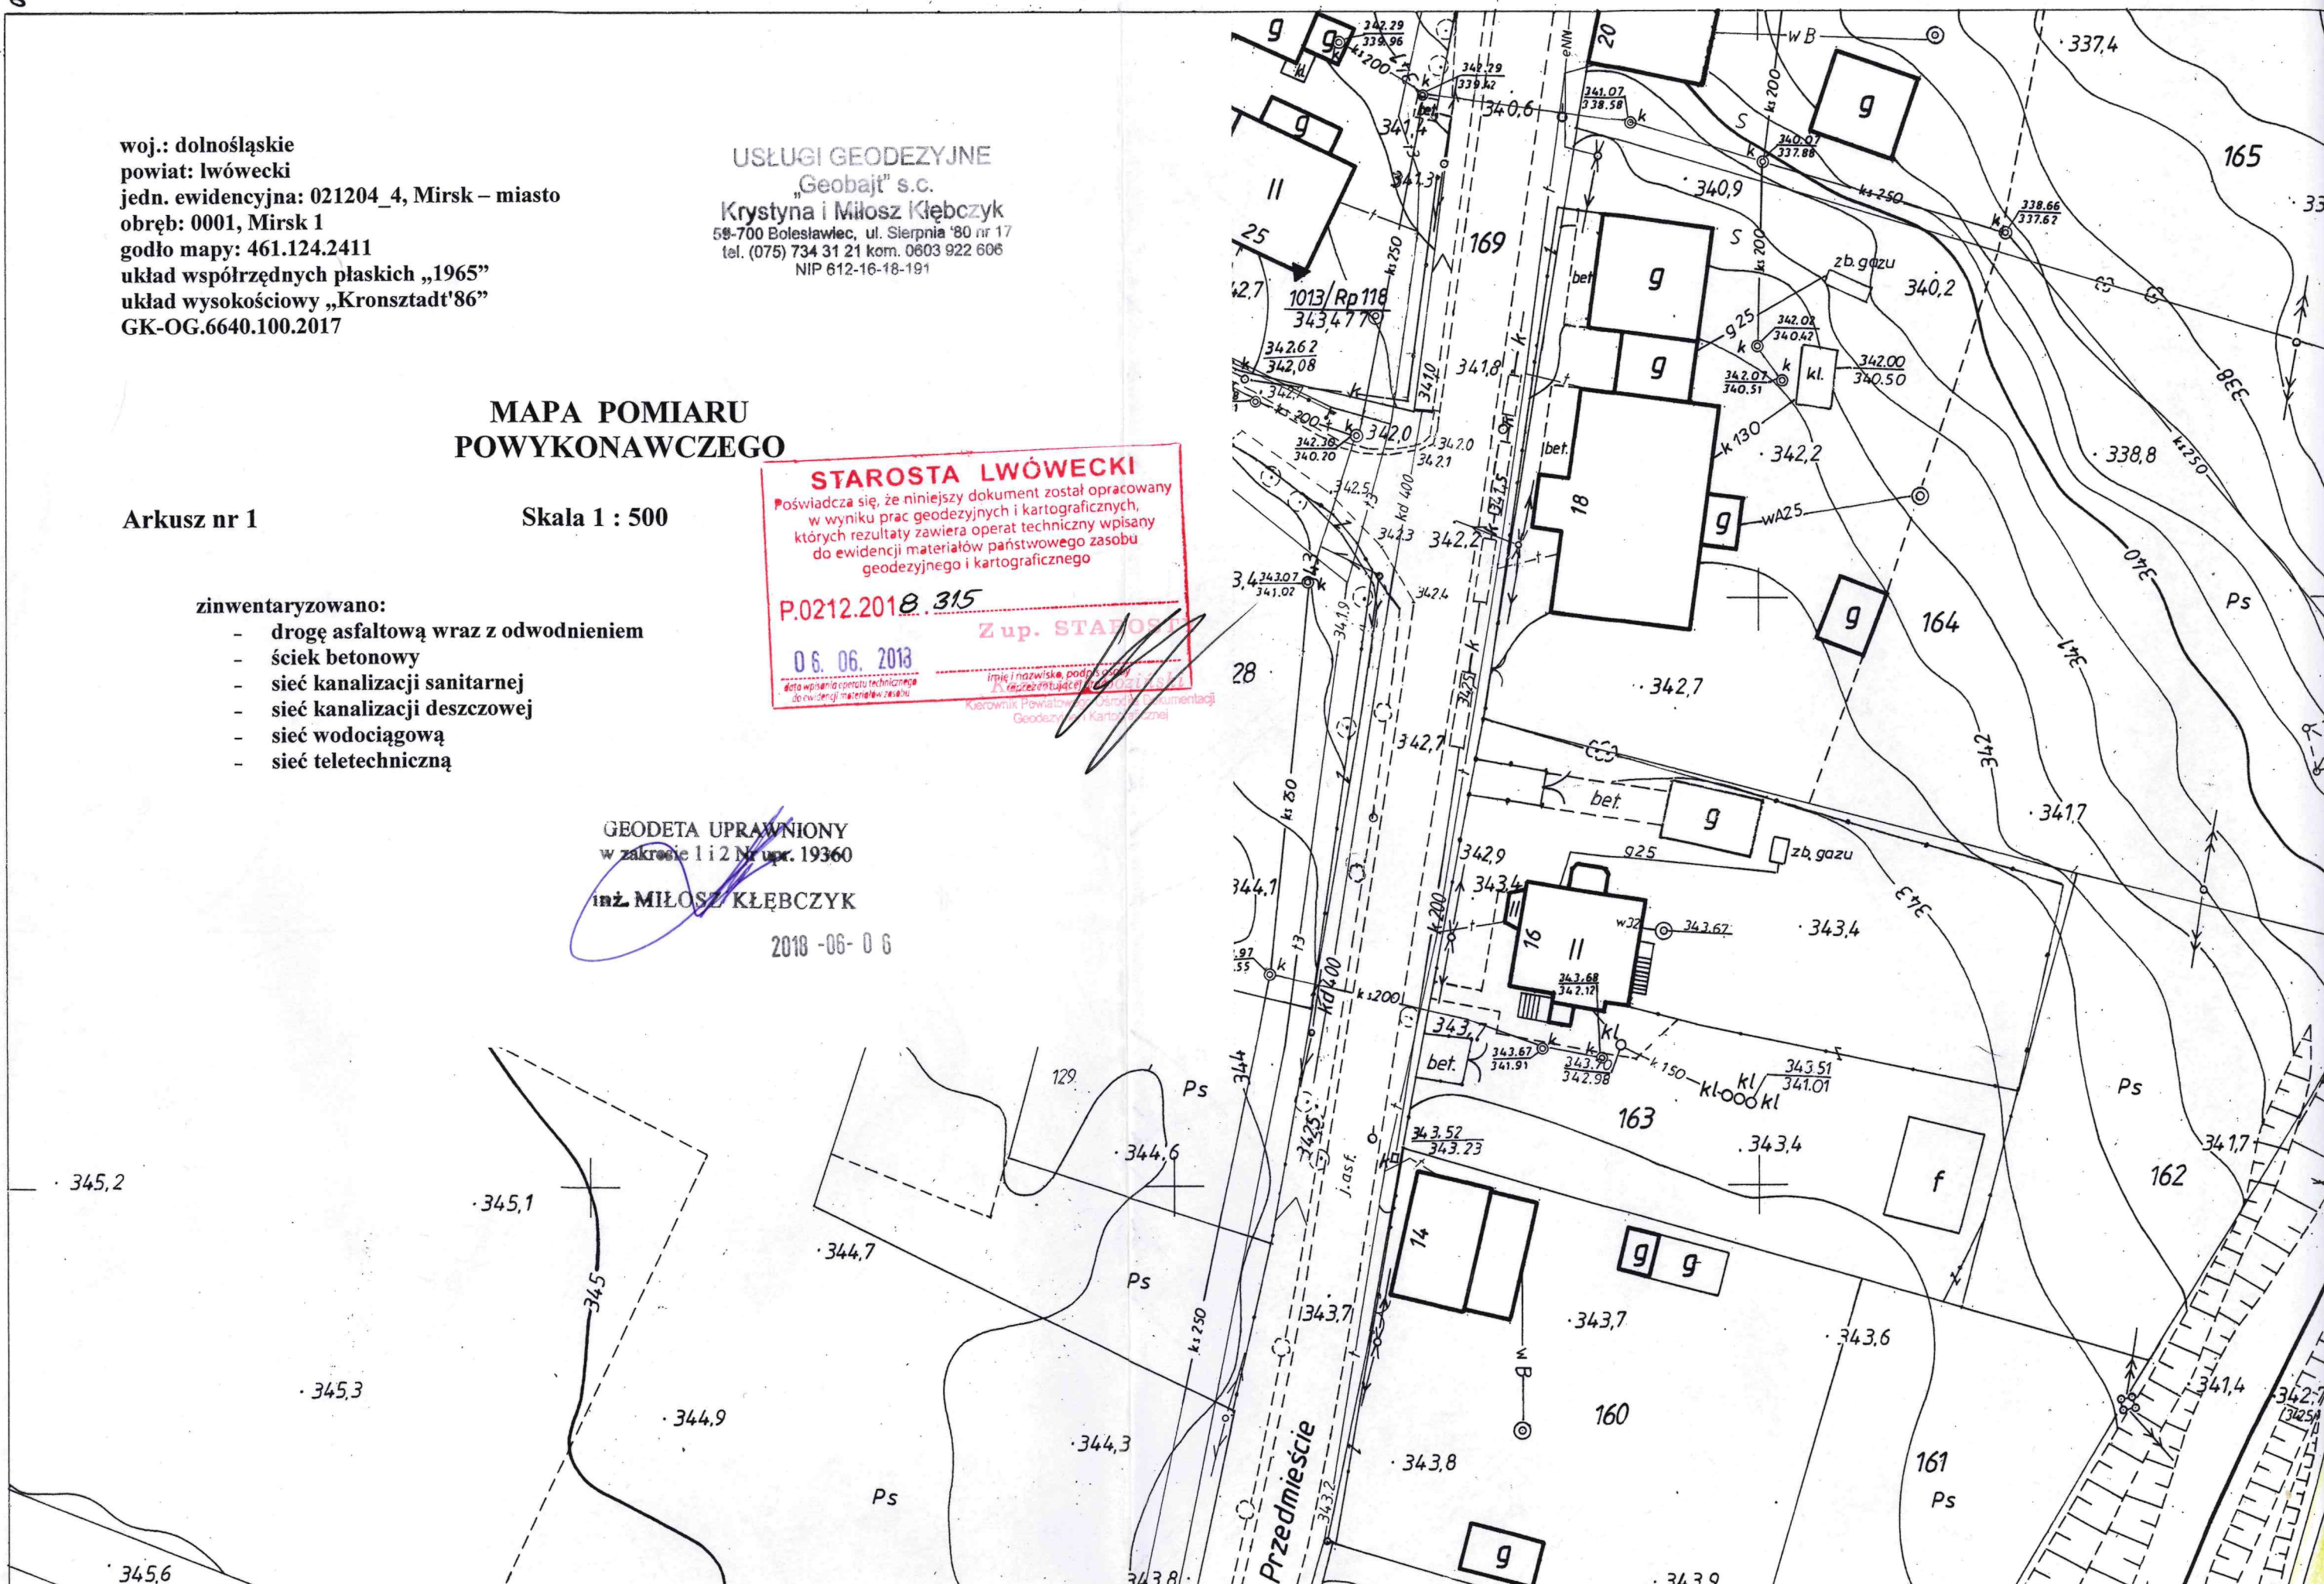

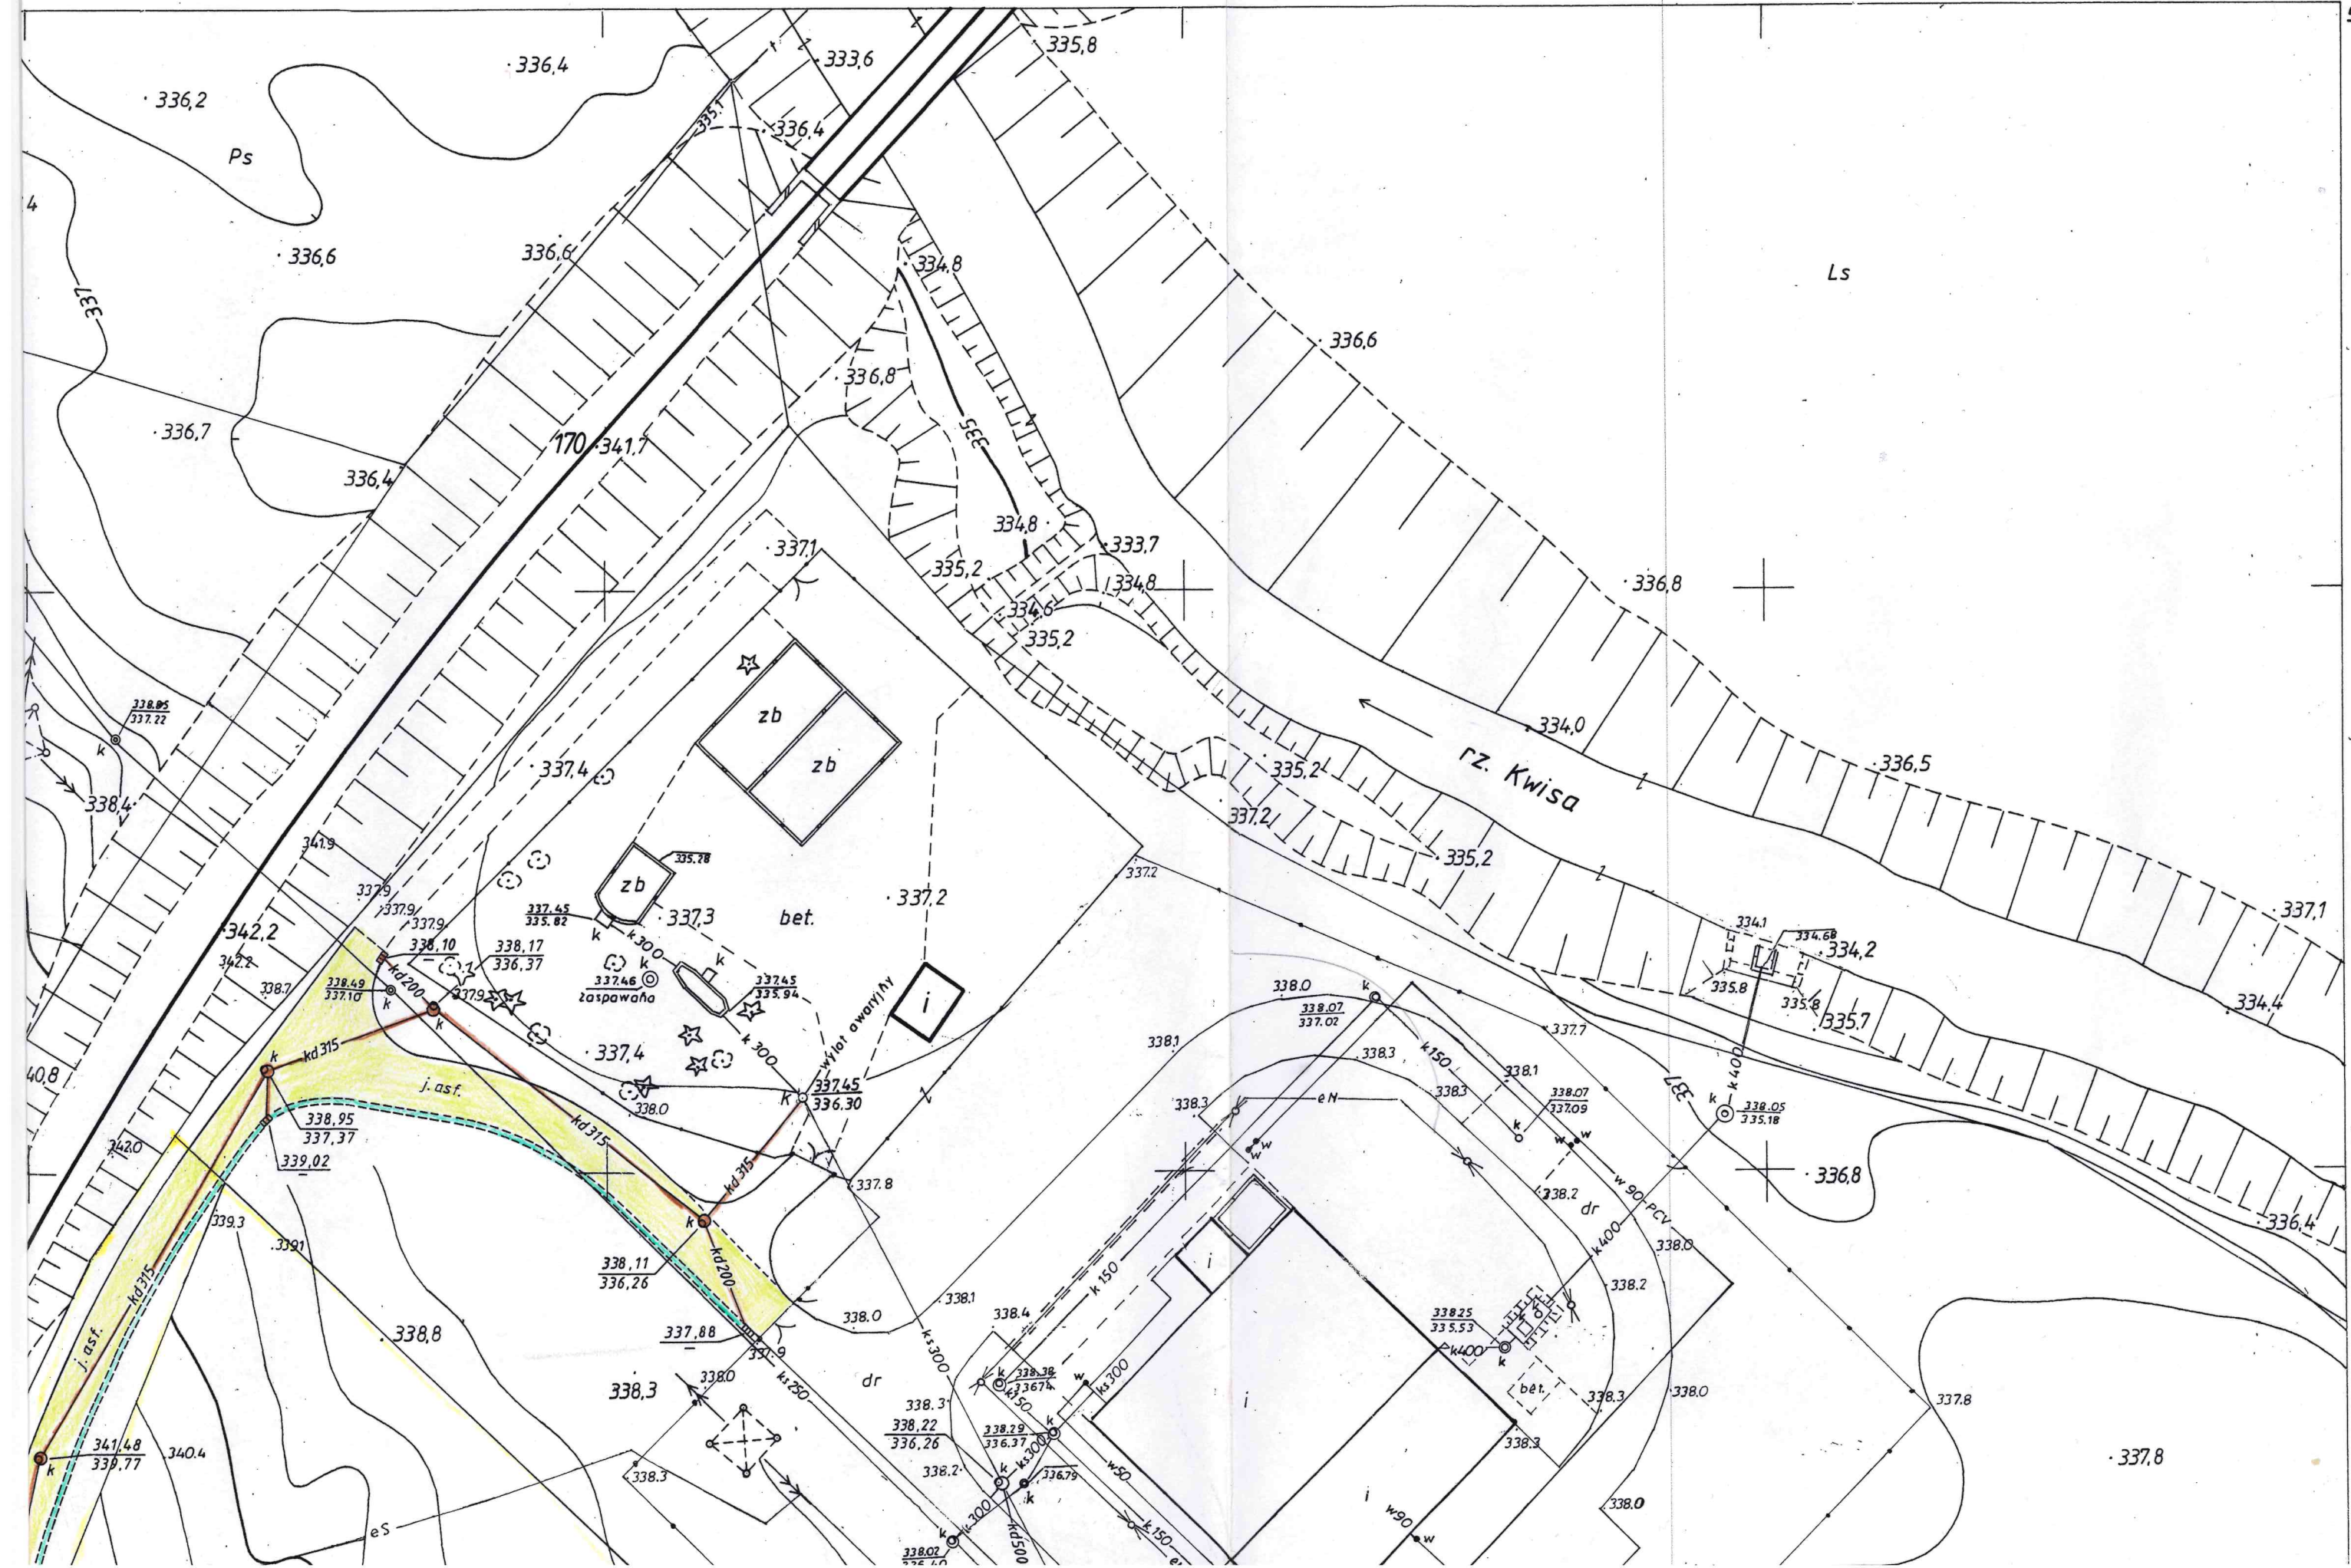

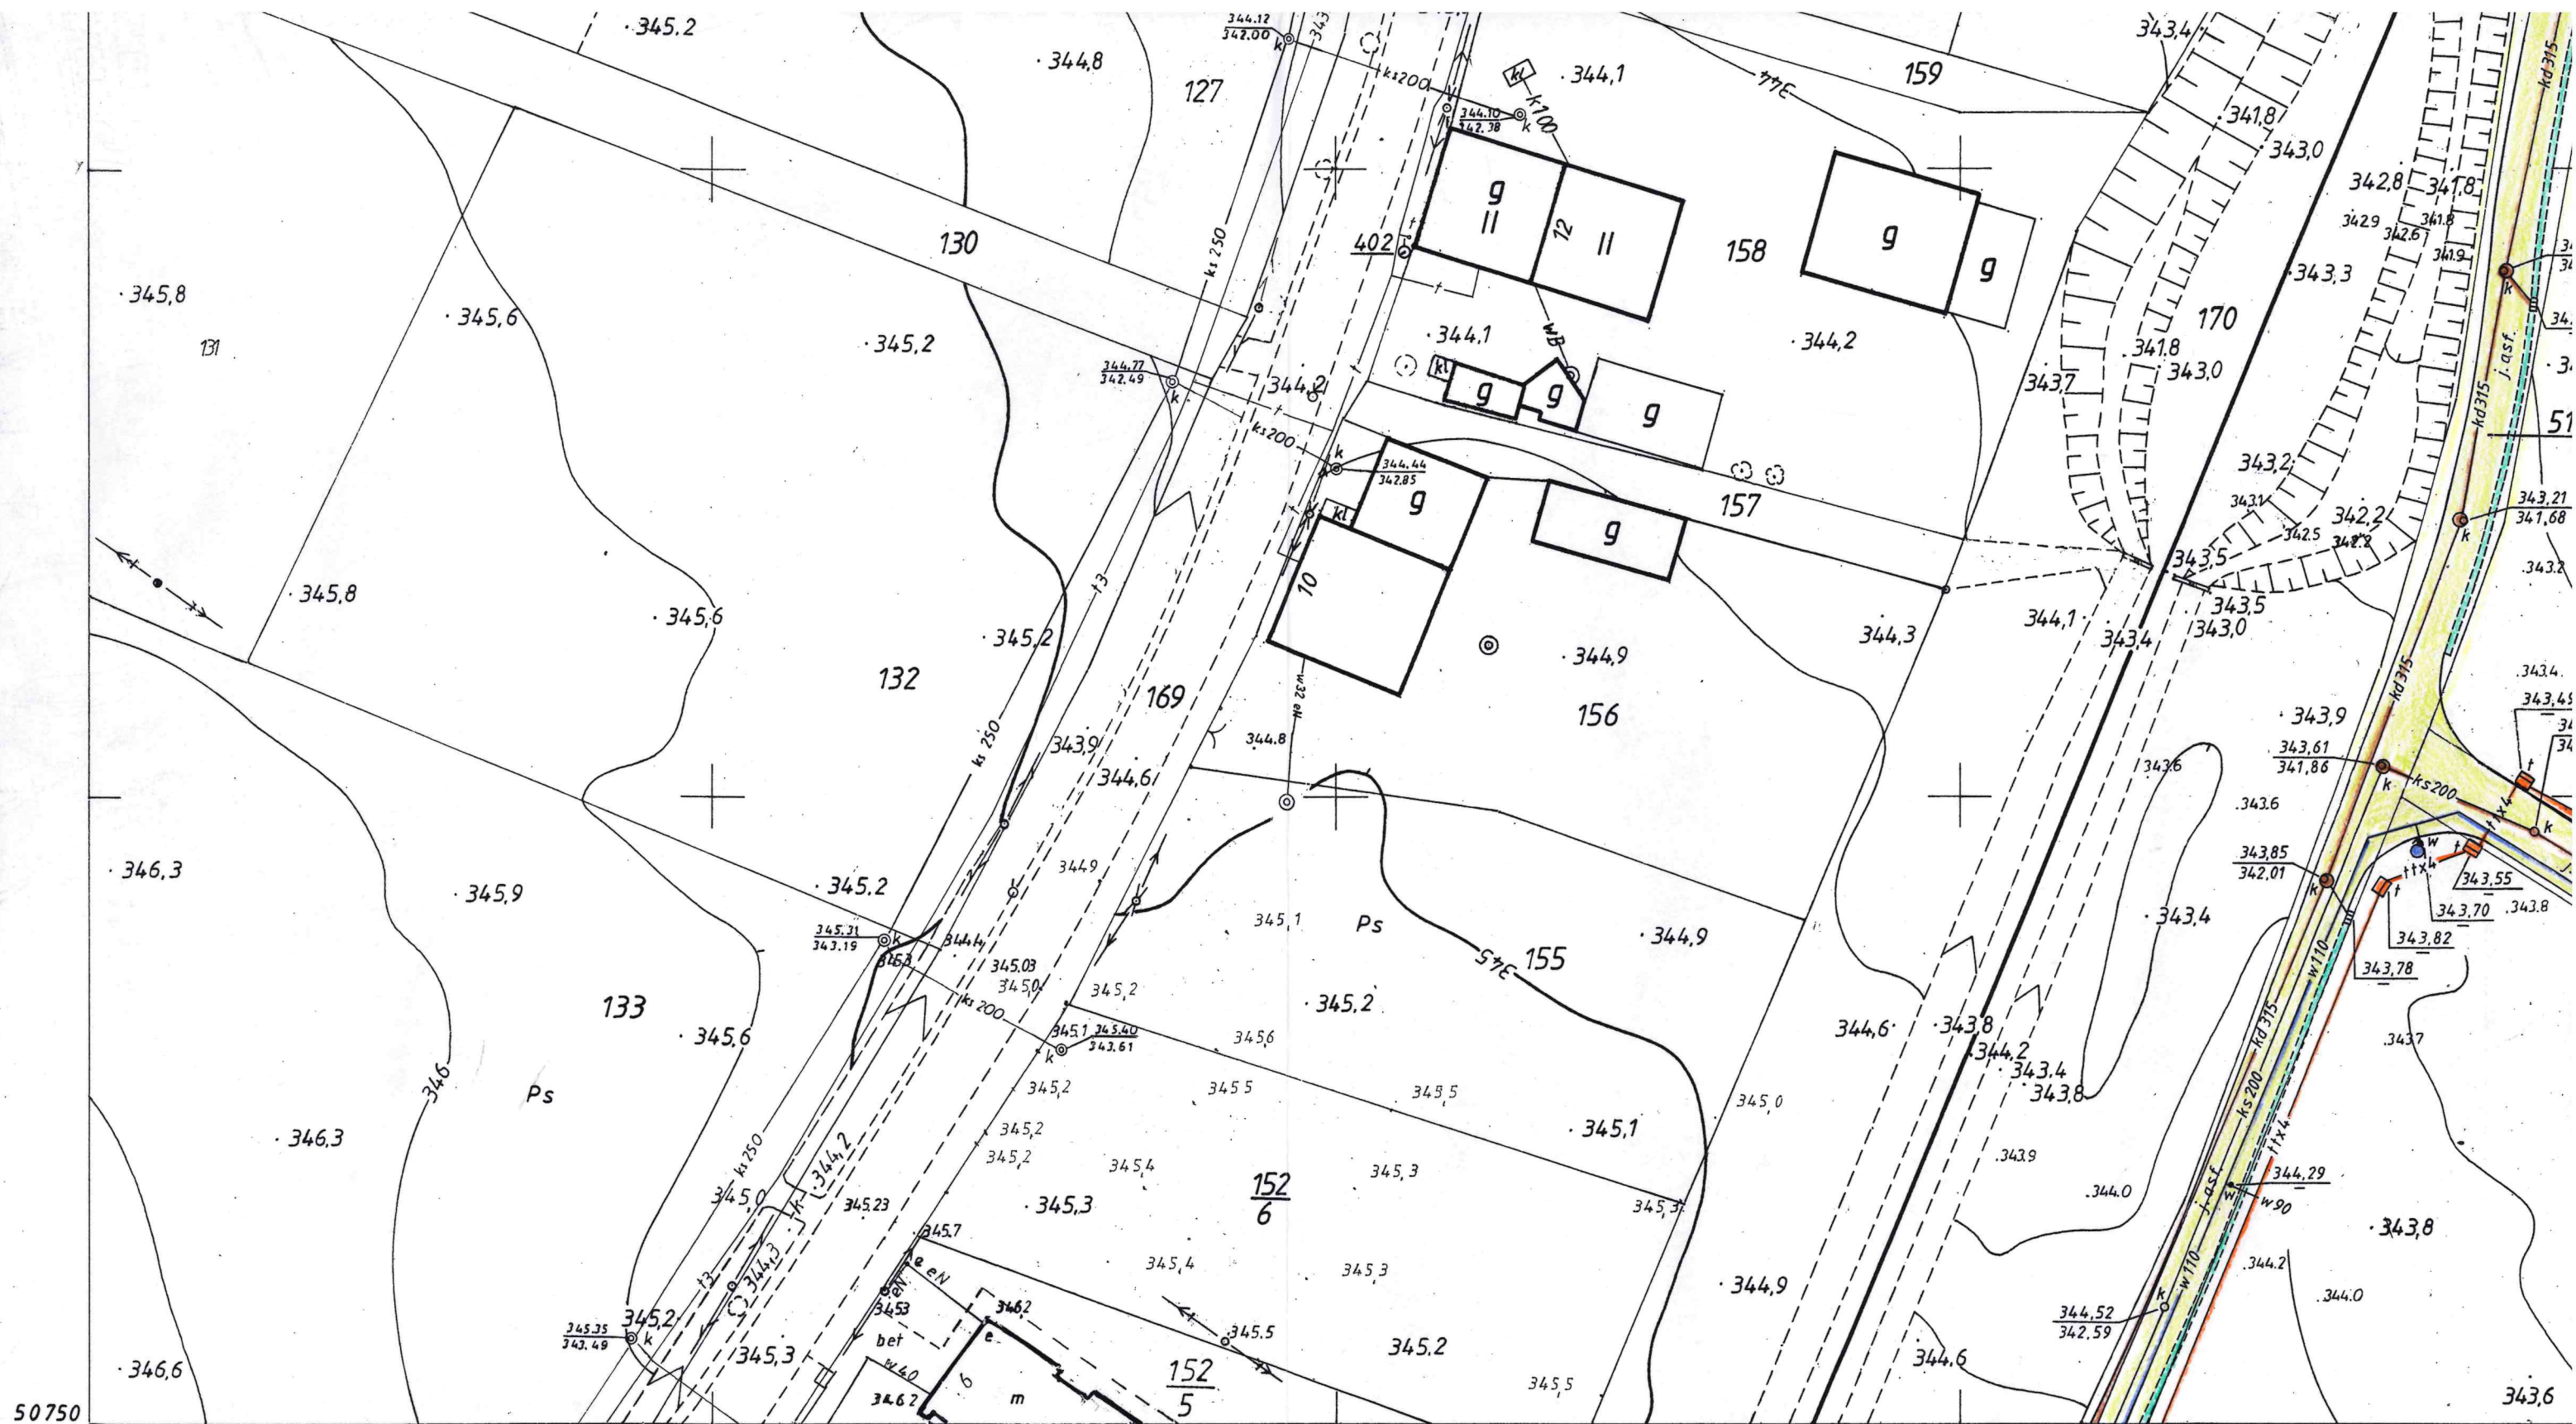

461.124.2411
1:500


MAPA ZASADNICZA

Założona w r. 1993 przez

PAŃSTWOWE PRZEDSIĘBIORSTWO GEODEZYJNO-KARTOGRAFICZNE
 w WARSZAWIE

Kierownik Pracowni
 Kierownik Zakładu

mgr inż. Grażyna Grodzka *Gr 9*
 mgr inż. Kazimierz Dubaniewicz *DS*

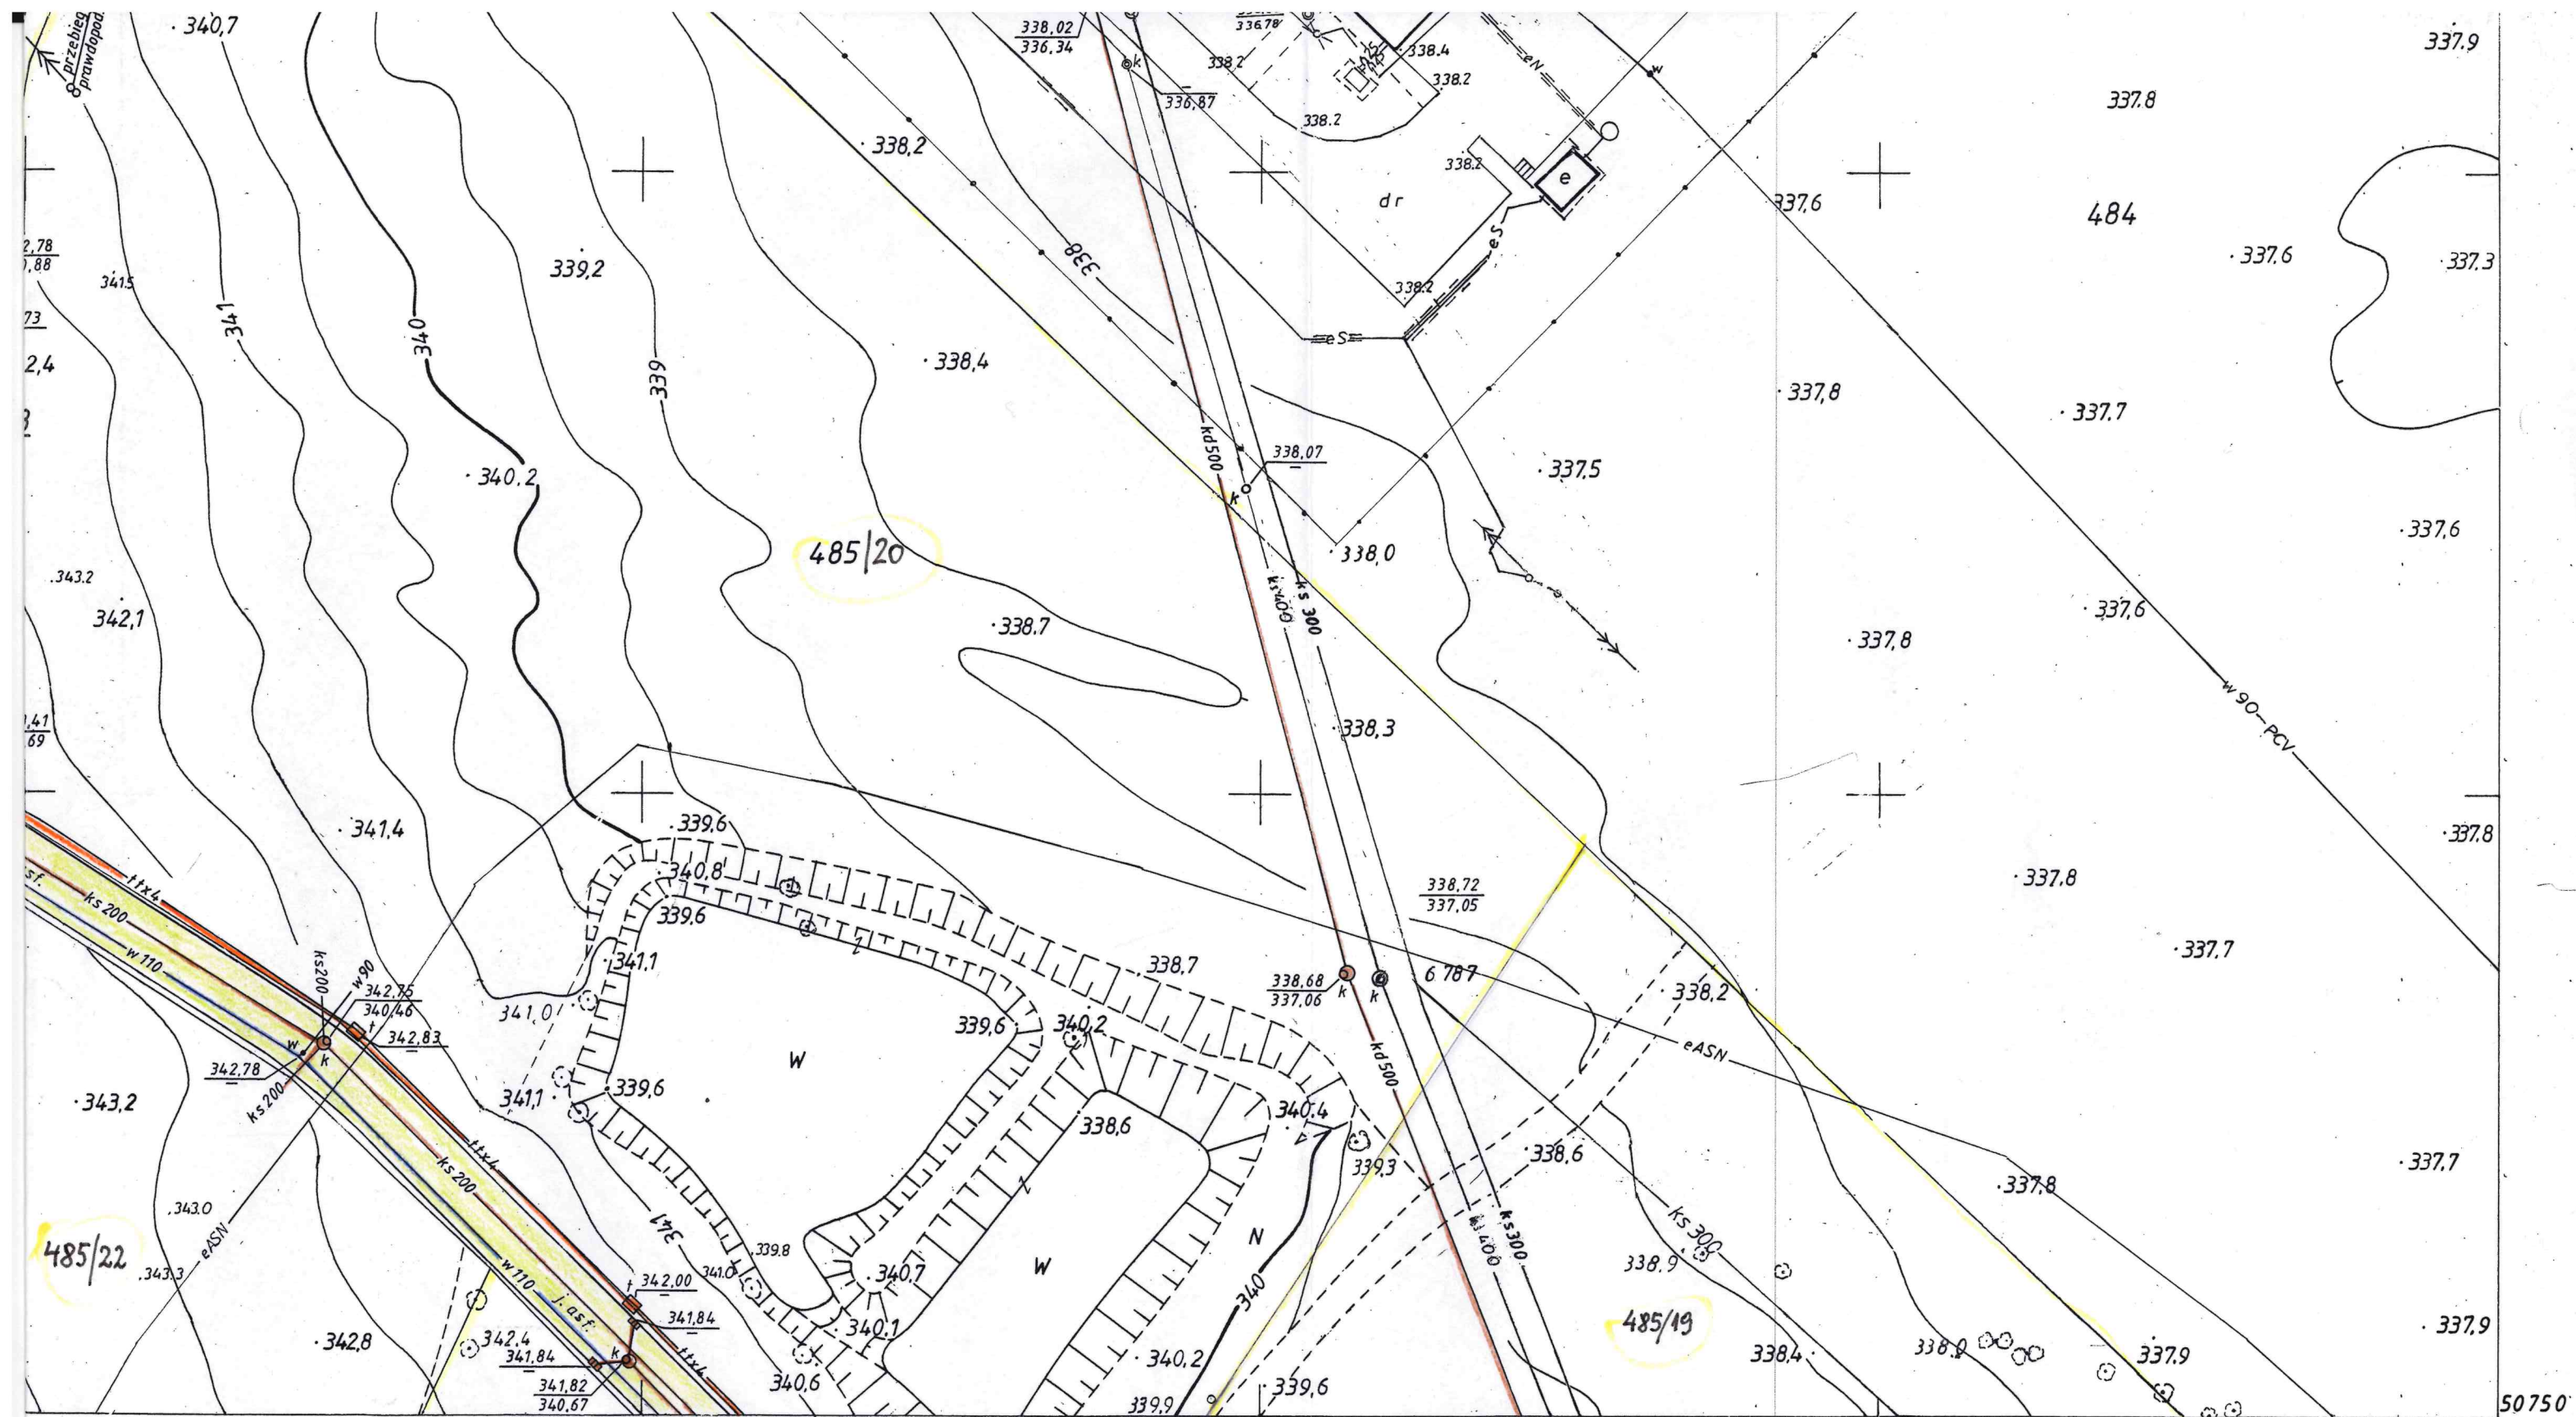

Łączy arkusz nr 2

Łączy arkusz nr 2

m. MIRSK

1933

2412

2413

STANOWISKO
P.0715 2015 1838
28.10.2015 Kłopotnicka