

L. Dz. W. 25 /DT/ 2012

Jabłowo 29.02.2012 r.

**Gmina Starogard Gd.
Ul. Sikorskiego 9
83-200 Starogard Gd.**

Dotyczy:

Warunków technicznych wykonania sieci oraz przyłączy kanalizacji sanitarnej do działek nr 45/1, 45/3, 45/4, 45/5, 45/6, 45/8, 45/9, 45/10, 45/11, 45/13, 45/14, 45/15, 45/16, 45/17, 45/18, 45/19, 55, 56 w miejscowości Kolincz, ul. Mostowa oraz przyłącza wody do przepompowni ścieków

W odpowiedzi na wniosek informujemy, że istnieje możliwość wykonania Sieci i przyłączy kanalizacji sanitarnej do w/w działek w sposób następujący:

1. Wykonać Projekt Budowlany:

- przyłączy kanalizacji sanitarnej
- sieć grawitacyjno-tłoczna Kan. sanitarnej z przepompownią ścieków
- wpięcie w rurociąg tłoczny Dz125 PE z umieszczeniem armatury odcinającej w studni
- przyłącze wody do przepompowni ścieków

Projekt Techniczny uzgodnić w:

- Gminnym Zakładzie Usług Komunalnych Jabłowo
- Zespole Uzgadniania Dokumentacji – Starogard Gd.
- Właścicielami działek przez które przebiegać będą sieci

2. Należy zgłosić wykonanie sieci i przyłączy kan. sanitarnej do odbioru w otwartym wykopie do GZUK w Jabłowie.

3. Wykonać powykonawczą inwentaryzację geodezyjną zrealizowanego zadania i jeden egzemplarz przekazać do GZUK w Jabłowie.

4. Szczegółowe informacje projektant uzgodni z G.Z.U.K. w Jabłowie.

5. Wszystkie prace związane z doprowadzeniem wody powinien wykonać zakład lub osoby mające odpowiednie uprawnienia budowlane. Kopię uprawnień należy przedłożyć w Gminnym Zakładzie Usług Komunalnych w Jabłowie. Inwestycja wymaga pozwolenia na budowę ze Starostwa Powiatowego w Starogardzie Gdańskim. **Niniejsze Warunki Techniczne ważne są przez okres 2 lat, tj. do 29.02.2014r.**

Otrzymują :

1. Adresat
2. a / a

INŻYNIER
Utrzymanie Ruchu
Sławomir Murtyka

**Starostwo Powiatowe w Starogardzie
Gdańskim
Wydział Geodezji, Katastru i Gospod.
Nieruch.
Zespół Uzgadniania Dokumentacji
Projektowej
83-200 Starogard Gdański
ul. Kościuszki 17, tel. 58 767 35 54**

Wasz znak: - z dnia: 2012.07.30

Wniosek nr **GG-III.6630.1.433.2012** z dnia 2012.08.07

Termin posiedzenia: 2012.08.09

OPINIA nr GG-III.6630.1.433.2012

Na podstawie art. 28 ust.2 i art. 59 ustawy z dnia 17 maja 1989 r. - Prawo geodezyjne i kartograficzne (Dz.U. z 2010 r. Nr 193, poz. 1287 z późniejszymi zmianami), § 11 ust 1 rozporządzenia Ministra Rozwoju Regionalnego i Budownictwa z dnia 2 kwietnia 2001 r. w sprawie geodezyjnej ewidencji sieci uzbrojenia terenu oraz zespołów uzgadniania dokumentacji projektowej (Dz.U. Nr.38 poz. 455) oraz Zarządzenia nr 90 Starosty Starogardzkiego z dnia 7 listopada 2007 r. w sprawie powołania Zespołu Uzgadniania Dokumentacji Projektowej

UZGADNIAM

- 1. Sieć kanalizacji sanitarnej z przyłączami.**
- 2. Przyłącze wodociągowe do przepompowni ścieków.**

Lokalizacja obiektu: **Kolincz, gm.Starogard Gdański,**
dz. nr: 45/1, 45/3-45/6, 45/8-45/11, 45/13-45/26, 45/28, 56, 57.

Inwestor realizowanego obiektu: **GMINA STAROGARD GDAŃSKI**
ul. Gen.Władysława Sikorskiego 9
83-200 Starogard Gdański

UWAGI I ZALECENIA do opinii GG-III.6630.1.433.2012

1. Uzgodnienie zachowuje ważność przez okres 3 lat od dnia wydania opinii z zastrzeżeniem § 13 ust.2 rozp. MRRiB z dn. 2 kwietnia 2001 r. (Dz.U. Nr 38, poz.455).
2. Wszystkie trwałe obiekty budowlane podlegają wytyczeniu przez jednostkę wykonawstwa geodezyjnego.
3. Rozpoczęcie robót budowlano-montażowych należy zgłosić 5 dni przed terminem wg właściwości do instytucji branżowych - gestorów sieci zlokalizowanych w granicach projektowanej inwestycji.
4. Warunkiem odbioru zrealizowanych obiektów budowlanych jest pomiar powykonawczy wykonany przez jednostkę wykonawstwa geodezyjnego (w przypadku przewodów podziemnych przed ich zasypaniem).
5. Wszystkie trwałe znaki geodezyjne podlegają ochronie.
6. Prace ziemne w obrębie skrzyżowań i zbliżeń z istniejącymi urządzeniami podziemnymi należy wykonywać ręcznie, zgodnie z wymogami PN i przed zasypaniem zgłosić do odbioru.
7. Przed przystąpieniem do robót budowlanych budowa wymaga zgodnie z Ustawą prawo budowlane z dnia 7 lipca 1994 r. (Dz.U. z 2010 r. Nr 243, poz. 1623 z późniejszymi zmianami) zgłoszenia właściwemu organowi administracji architektoniczno-budowlanej lub uzyskania pozwolenia na budowę.
8. Nie przestrzeganie uwag i zaleceń ZUDP podlega sankcji wynikającej z art. 48.1 pkt. 3 i 6 ustawy z dnia 17 maja 1989r. Prawo geodezyjno-kartograficzne (Dz.U. z 2010 r. Nr 193, poz. 1287 z późniejszymi zmianami)
9. Inne uwagi i zalecenia wynikające z protokołu posiedzenia ZUDP:

- Uzgodnienie ENERGA - OPERATOR SA z dnia 17.07.2012 r.
- Uzgodnienie Gminnego Zakładu Usług Komunalnych w Jabłowie nr 75/2012 z dnia 07.08.2012 r.
- Decyzja Wójta Gminy Starogard Gdański nr GKI.7230.4.30.2012.RS z dnia 04.07.2012 r.

Integralną częścią niniejszej opinii jest projekt opatrzony klauzulą potwierdzającą dokonanie uzgodnienia.

Wydanie niniejszej opinii nie podlega opłacie skarbowej na podst. Art.3 Ustawy o opłacie skarbowej z dnia 16 listopada 2006 r. (Dz.U. Nr 225, poz.1635 z późniejszymi zmianami).

Z upoważnienia
Renata Kleina
Przewodnicząca Zespołu
Uzgodniania Dokumentacji Projektowej

TECH-GEO Usługi
Andrzej Orłowski
33-010 Straszyn, Starogard
NIP 534-100-43-42 tel.

Jabłowo 07.08.2012r.

**Gmina Starogard Gd.
Ul. Sikorskiego 9
83-200 Starogard Gd.**

UZGODNIENIE NR 75 /2012


**Gminny Zakład Usług Komunalnych w Jabłowie ul. Szkolna 3
uzgadnia przedłożony Projekt Budowy kanalizacji sanitarnej w
miejscowości Kolincz , dz. nr 57, 45/28, i 56 bez uwag zgodnie z
załącznikami**


UWAGI :



- 1. Przed rozpoczęciem i zakończeniem budowy powiadomić G Z U K w Jabłowie.**
- 2. Teren po wykonaniu inwestycji doprowadzić do stanu pierwotnego**

Uzgodnienie ważne jest dwa lata od daty wydania tj. 07.08.2014r.

INŻYNIER
Utrzymuje Ruch
[Podpis]
Slawomir Partyka

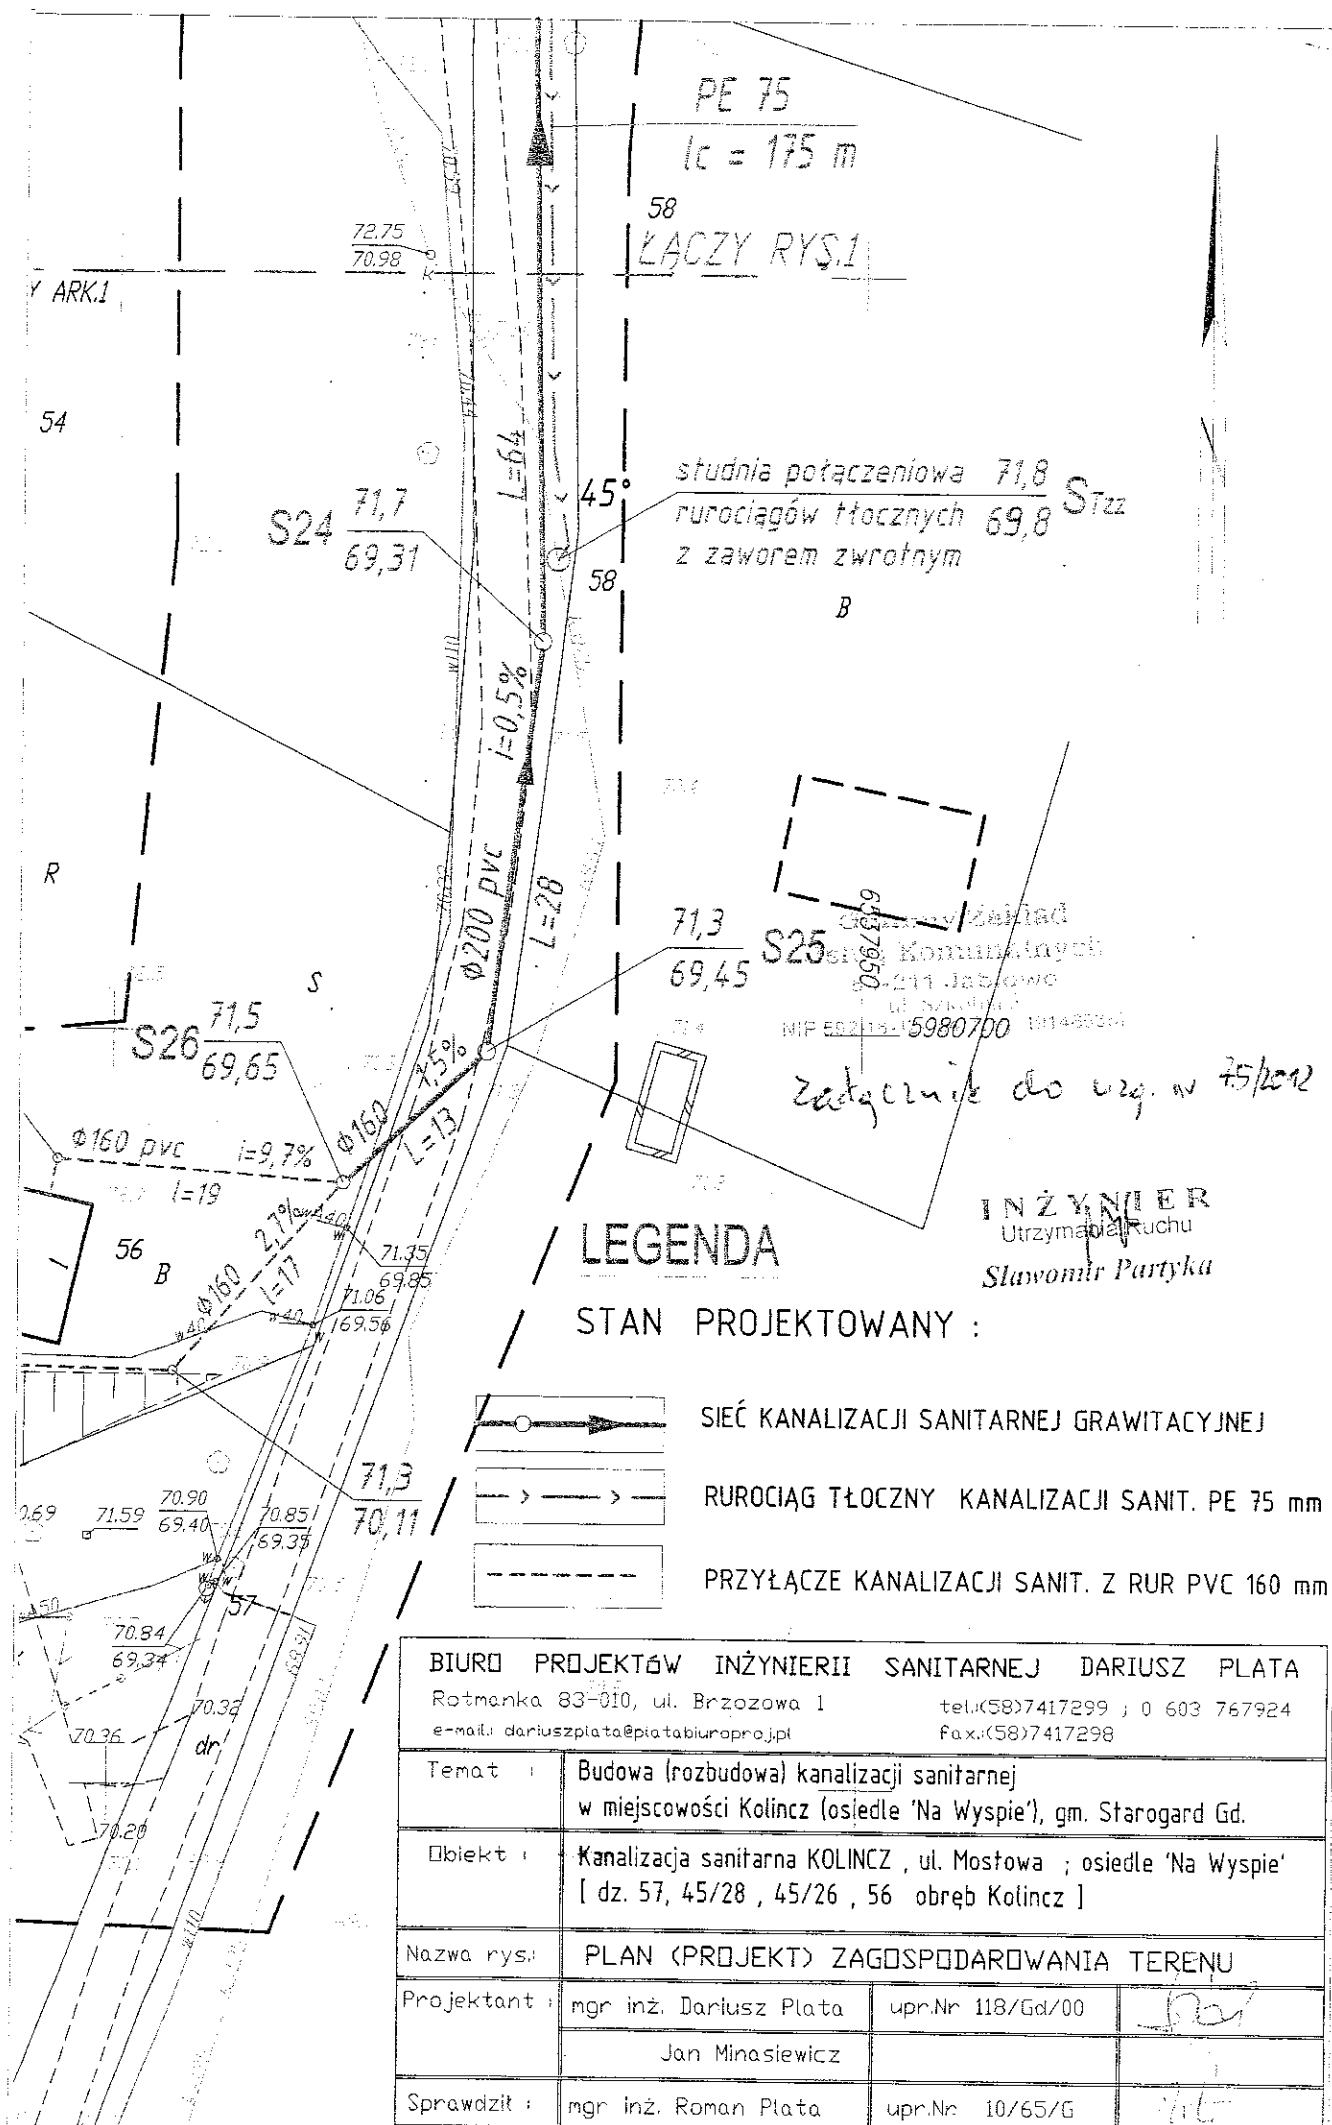

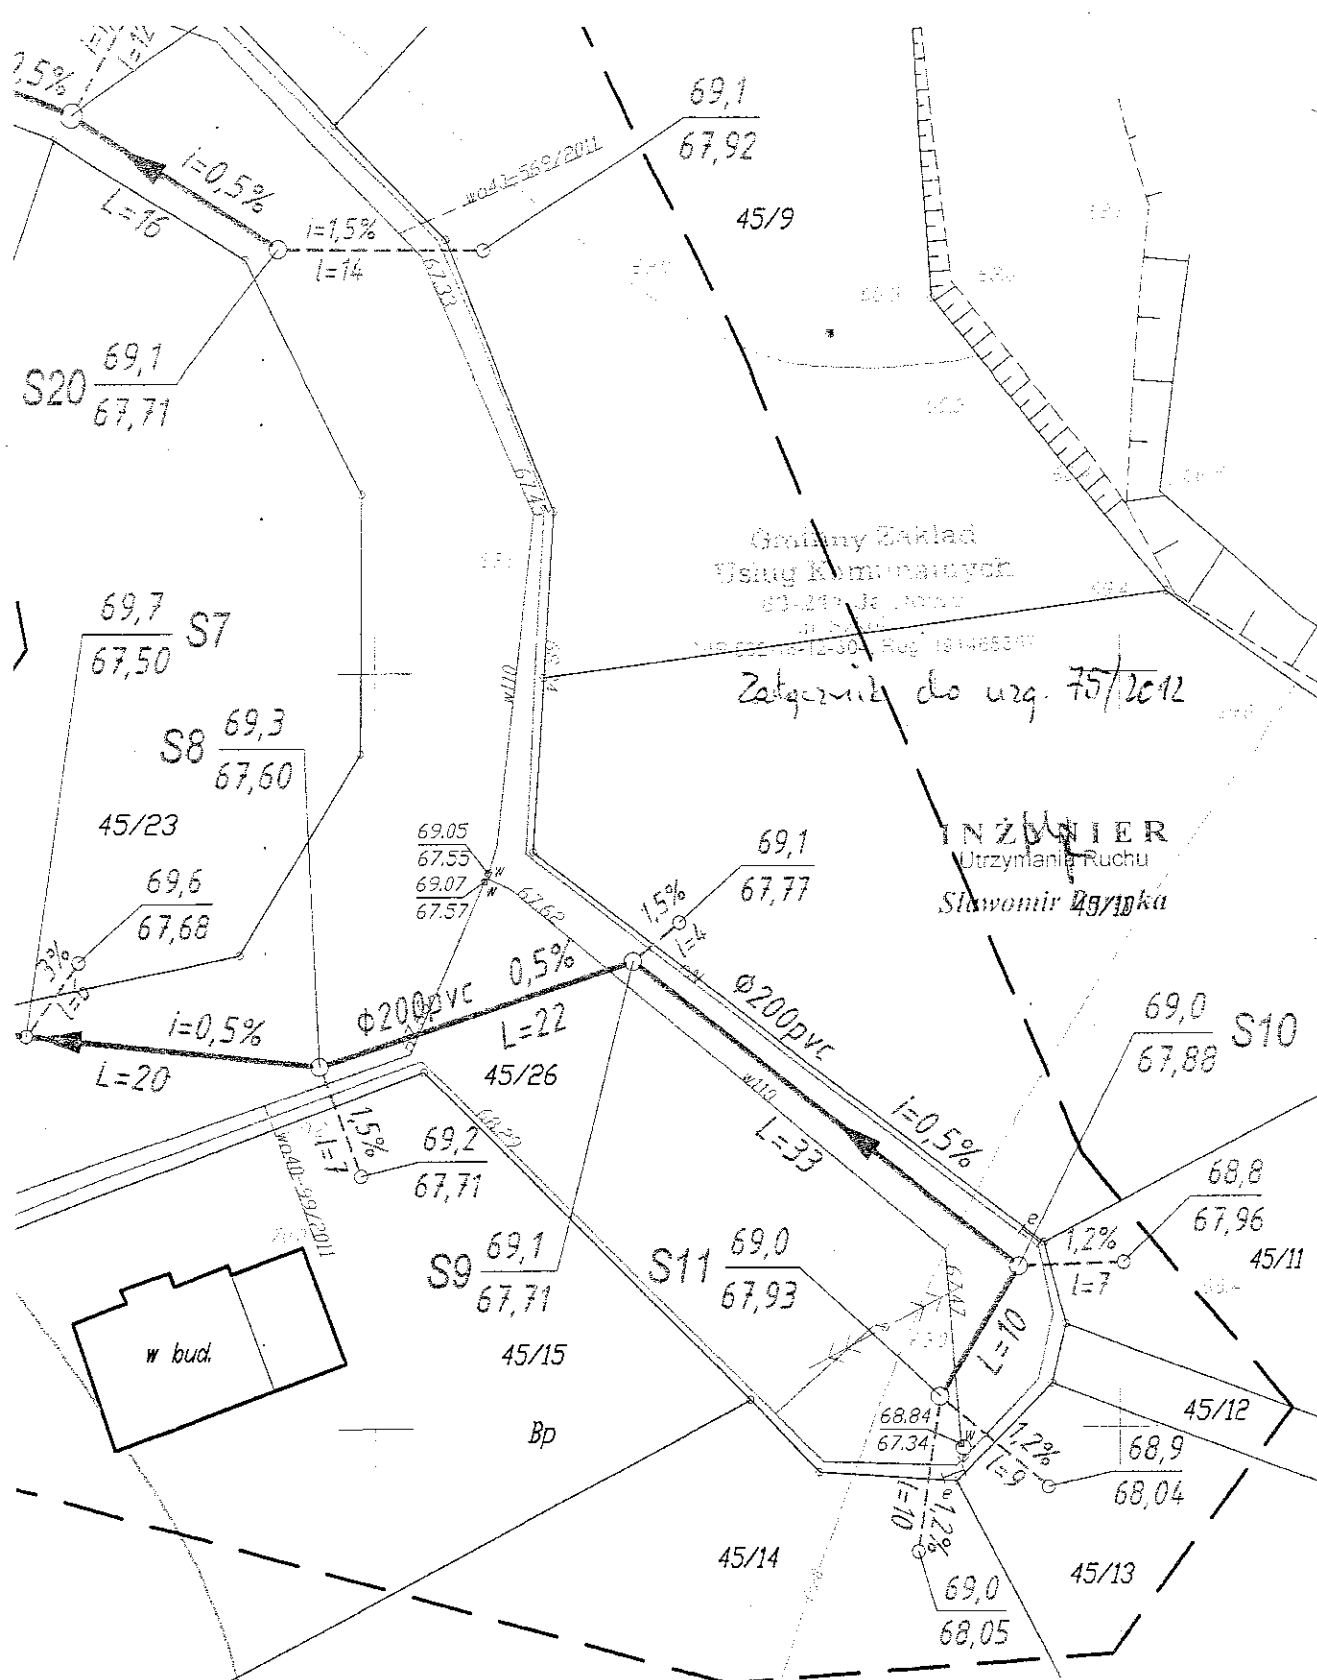

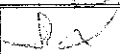BIURO PROJEKTÓW INŻYNIERII SANITARNEJ DARIUSZ PLATA			
Rotmanka 83-010, ul. Brzozowa 1		tel.:(58)7417299 ; 0 603 767924	
e-mail: dariuszplata@platabiuroproj.pl		fax.:(58)7417298	
Temat :	Budowa (rozbudowa) kanalizacji sanitarnej w miejscowości Kolincz (osiedle 'Na Wyspie'), gm. Starogard Gd.		
Obiekt :	Kanalizacja sanitarna KOLINCZ , ul. Mostowa ; osiedle 'Na Wyspie' [dz. 57, 45/28 , 45/26 , 56 obręb Kolincz]		
Nazwa rys.:	PLAN (PROJEKT) ZAGOSPODAROWANIA TERENU		
Projektant :	mgr inż. Dariusz Plata	upr.Nr 118/Gd/00	
	Jan Minasiewicz		
Sprawdził :	mgr inż. Roman Plata	upr.Nr 10/65/G	
Data :	VII 2012	Skala : 1:500	DYS. NR 1

DECYZJA

Na podstawie art. 39 ust. 3, art. 40 ust.1 i 2, art. 19 ust. 2 pkt 4, oraz art. 8 ust. 1 ustawy z dnia 21 marca 1985 roku o drogach publicznych (tekst pierwotny: Dz. U. Nr 14 poz. 60 z późniejszymi zmianami) tekst jednolity /Dz. U. Nr 19 poz. 115 z 2007 roku z późniejszymi zmianami/ oraz art. 104 Kodeksu Postępowania Administracyjnego tekst jednolity w /Dz. U. Nr 98 poz.1071 z 2000 roku/ po rozpatrzeniu wniosku: Projektanta Pana Dariusza Plata działającego z upoważnienia Wójta Gminy Starogard Gdański w sprawie: uzgodnienia projektowanego przebiegu sieci kanalizacji sanitarnej z przyłączami przebiegających przez teren działki nr 57 położonej we wsi Kolincz, gm: Starogard Gdański – Wójt Gminy Starogard Gdański

postanawia

1. Wyrazić zgodę na umieszczenie w pasie drogi gminnej nr 213043G, działka nr 57 położona w Kolinczu, ul. Mostowa, sieci kanalizacji sanitarnej do odbioru ścieków z nieruchomości położonych na terenie wsi Kolincz „Osiedle na Wyspie”.
2. Miejsca prowadzonych wykopów na drogach gruntowych uzupełnić wierzchnią warstwę tłucznia o grubości 20 cm.
3. Zajmujący pas drogowy jest zobowiązany zapewnić bezpieczne warunki ruchu, oraz przywrócić pas do poprzedniego stanu użyteczności i stan taki utrzymać w ciągu 2 lat od zakończenia budowy.
4. Szczegółowe warunki zajęcia pasa drogowego, oraz wynikające z tego tytułu opłaty zostaną określone w oddzielnej decyzji, którą zajmujący pas drogowy jest zobowiązany uzyskać przed rozpoczęciem prac.

Uzasadnienie

Na podstawie art. 107 pkt 4 Kodeksu Postępowania Administracyjnego, w związku z uwzględnieniem w całości wniosku strony odstępuję się od uzasadnienia decyzji.

Od decyzji służy stronie prawo wniesienia odwołania do Samorządowego Kolegium Odwoławczego w Gdańsku za pośrednictwem Wójta Gminy Starogard Gdański w terminie 14- dni od otrzymania.

Otrzymują:

1. Pan
Dariusz Plata
83-010 Straszyn
Rotmanka ul. Brzozowa 1
2. Urząd Gminy
w Starogardzie Gdańskim
Wydział Gospodarki Komunalnej i Infrastruktury
w/m
3. a/a w/m

Z up. Wójta

Roman Szweda
inspektor ds. rolnictwa

Gdańsk, dnia 26.07.2012 r.

5352/0764/2012

OPINIA ARCHEOLOGICZNA

dotycząca projektu budowlanego kanalizacji sanitarnej dla
„Osiedla na Wyspie” w miejscowości KOLINCZ gmina
Starogard Gdański

Na podstawie Porozumienia z dnia 2 stycznia 2007 r. pomiędzy Wojewodą Pomorskim a Dyrektorem Muzeum Archeologicznego w Gdańsku (Dz. U. Nr 19 poz. 481) Muzeum Archeologiczne w Gdańsku – odpowiadając na wniosek z dnia 10.07.2012 r. (wpłynął: 11.07.2012), wnioskodawca: D. PLATA Biuro Projektów Inżynierii Sanitarnej - informuje, że **opiniuje** wymieniony wyżej projekt budowlany z następującą uwagą:

- podczas prac ziemnych, związanych z budową kanalizacji sanitarnej, na terenie działek o numerach 45/26 i 45/28 winny być prowadzone badania archeologiczne w formie nadzorów, w trakcie których należy wykonać dokumentację archeologiczno-konserwatorską.

Na prowadzenie prac archeologicznych należy uzyskać pozwolenie w formie decyzji od Pomorskiego Wojewódzkiego Konserwatora Zabytków w Gdańsku.

Otrzymują:

1) D. PLATA

Biuro Projektów Inżynierii Sanitarnej

ul. Brzozowa 1

83-010 Rotmanka

2. Urząd Gminy

ul. Sikorskiego 9.

83-200 Starogard Gdański

3. Starostwo Powiatowe

ul. Kościuszki 17


83-200 Starogard Gdański

4. PWKZ w Gdańsku

5. a/a

z up. Dyrektora
Muzeum Archeologicznego w Gdańsku
Inspektor ds. ochrony archeologicznej

Danuta Król

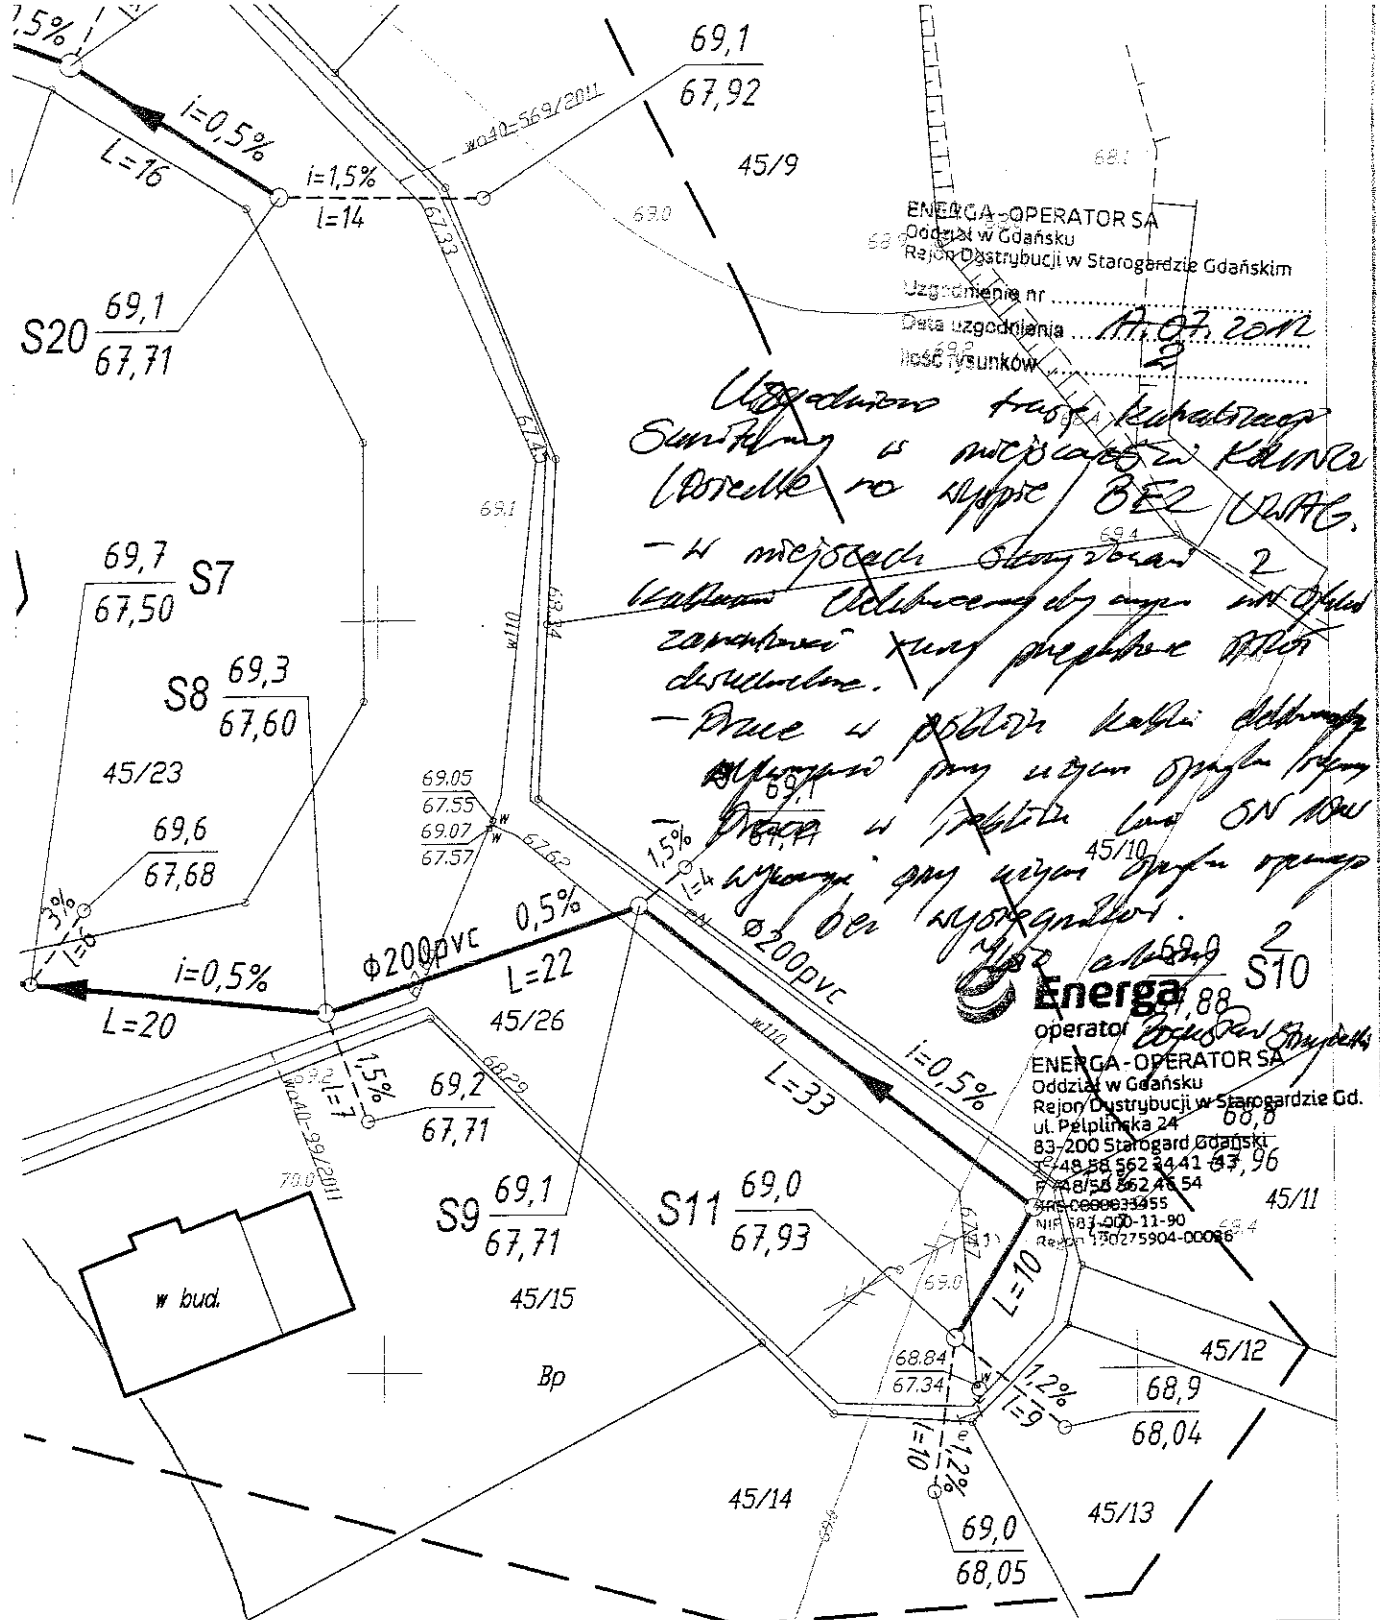

BIURO PROJEKTÓW INŻYNIERII SANITARNEJ DARIUSZ PLATA Rotmanka 83-010, ul. Brzozowa 1 tel. (58) 741 72 99 ; 0 603 76 79 24 e-mail: dariuszplata@platabiuroproj.pl fax: (58) 741 72 98			
Temat :	Budowa (rozbudowa) kanalizacji sanitarnej w miejscowości KOLINCZ (osiedle 'Na Wyspie'), gm. Starogard Gd.		
Obiekt :	Kanalizacja sanitarna KOLINCZ, ul. Mostowa; osiedle 'Na Wyspie' [dz. 57, 45/28, 45/26, 56, obręb KOLINCZ]		
Nazwa rys.:	PLAN (PROJEKT) ZAGOSPODAROWANIA TERENU		
Projektant :	mgr inż. Dariusz Plata	upr.Nr 118/Gd/00	
	Jan Minasiewicz		
Sprawdził :	mgr inż. Roman Plata	upr.Nr 10/65/G	
Data : VI 2012		Skala 1: 500	RYS. NR 1