

Andrzej Roeske

zakres robót
drogowych

balustrada
ochronna L-10.0m

ulaga - zmiana
powierzchni

Keja Gdynia ul. Chylońska 209/17

Mapa niniejsza służy do celów opiniodawczych
pomiaru powykonawczego oświetleniowej sieci

Obiekt: Siwiątka dz. ewid. nr 48/2, 132, 206, 209 gm.

Ks. rob.: 271/2006

KERG: 27


Wykonawca: KEJA Usługi Geod. Kart. Gdynia ul. Chylońska

Nr ark. mapy : 325.321.223

- Pomiar powykonawczy oświetleniowej sieci

skal

Droga z kostki wibroprasowanej do osiedla mieszkaniowego w Siwiałce - Skala 1:1000

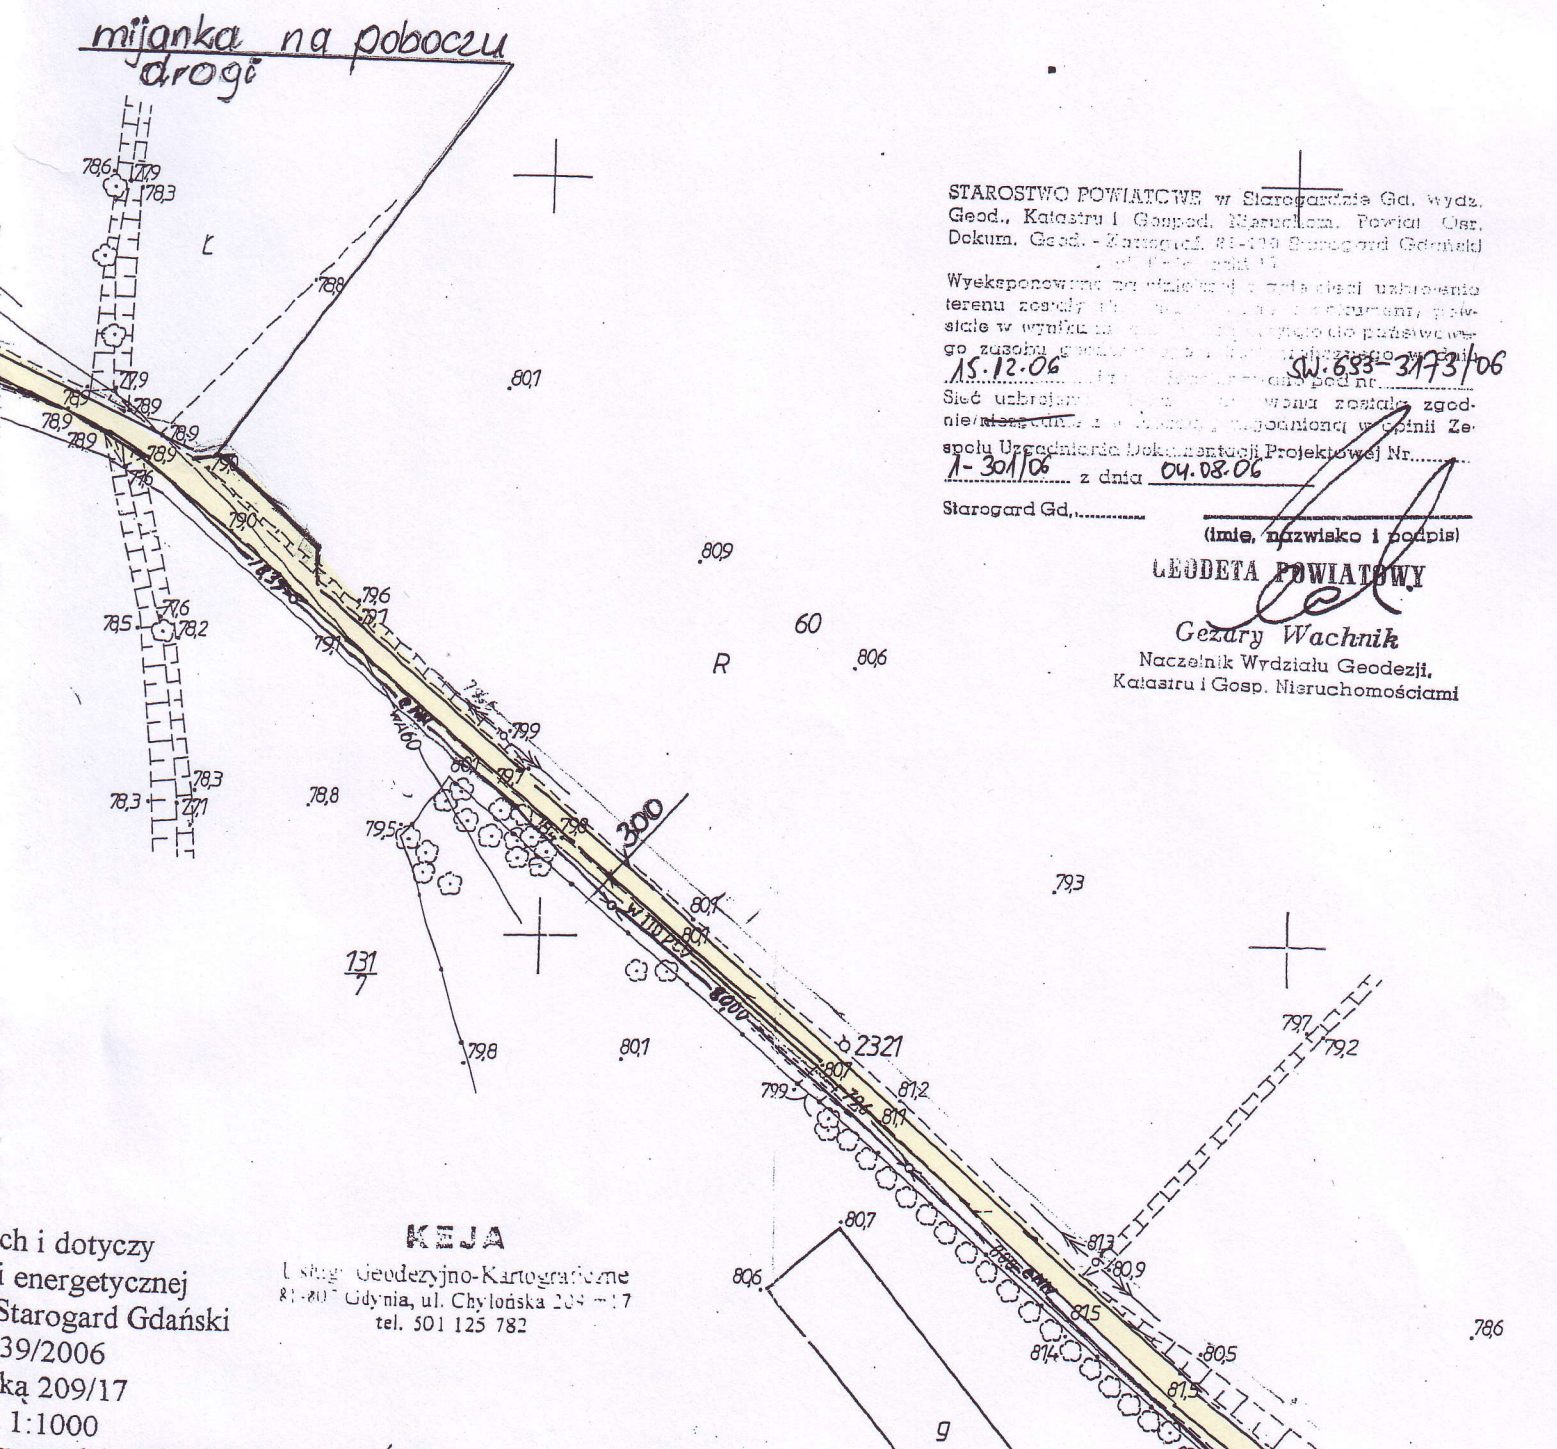

STAROSTWO POWIATOWE w Starogardzie Gd., wydz.
 Geod., Katastru i Gospod. Nieruchom. Powiat. Osr.
 Dekum. Geod. - Zarządca 81-119 Starogard Gdański
 ul. Chyłowska 204-17

 15.12.06 SW.683-3173/06

Sieć uzbrojenia terenu została zgod-
 1-30/06 z dnia 04.08.06

Starogard Gd.,.....

(imie, nazwisko i podpis)

GEODETA POWIATOWY

Gezary Wachnik

Naczelnik Wydziału Geodezji,
 Katastru i Gosp. Nieruchomościami

KEJA

Usługi Geodezyjno-Kartograficzne
 81-801 Gdynia, ul. Chyłowska 204-17
 tel. 501 125 782

ch i dotyczy
 i energetycznej
 Starogard Gdański
 39/2006
 ką 209/17
 1:1000