


30

Z DNIA 18 WRZEŚNIA 2023

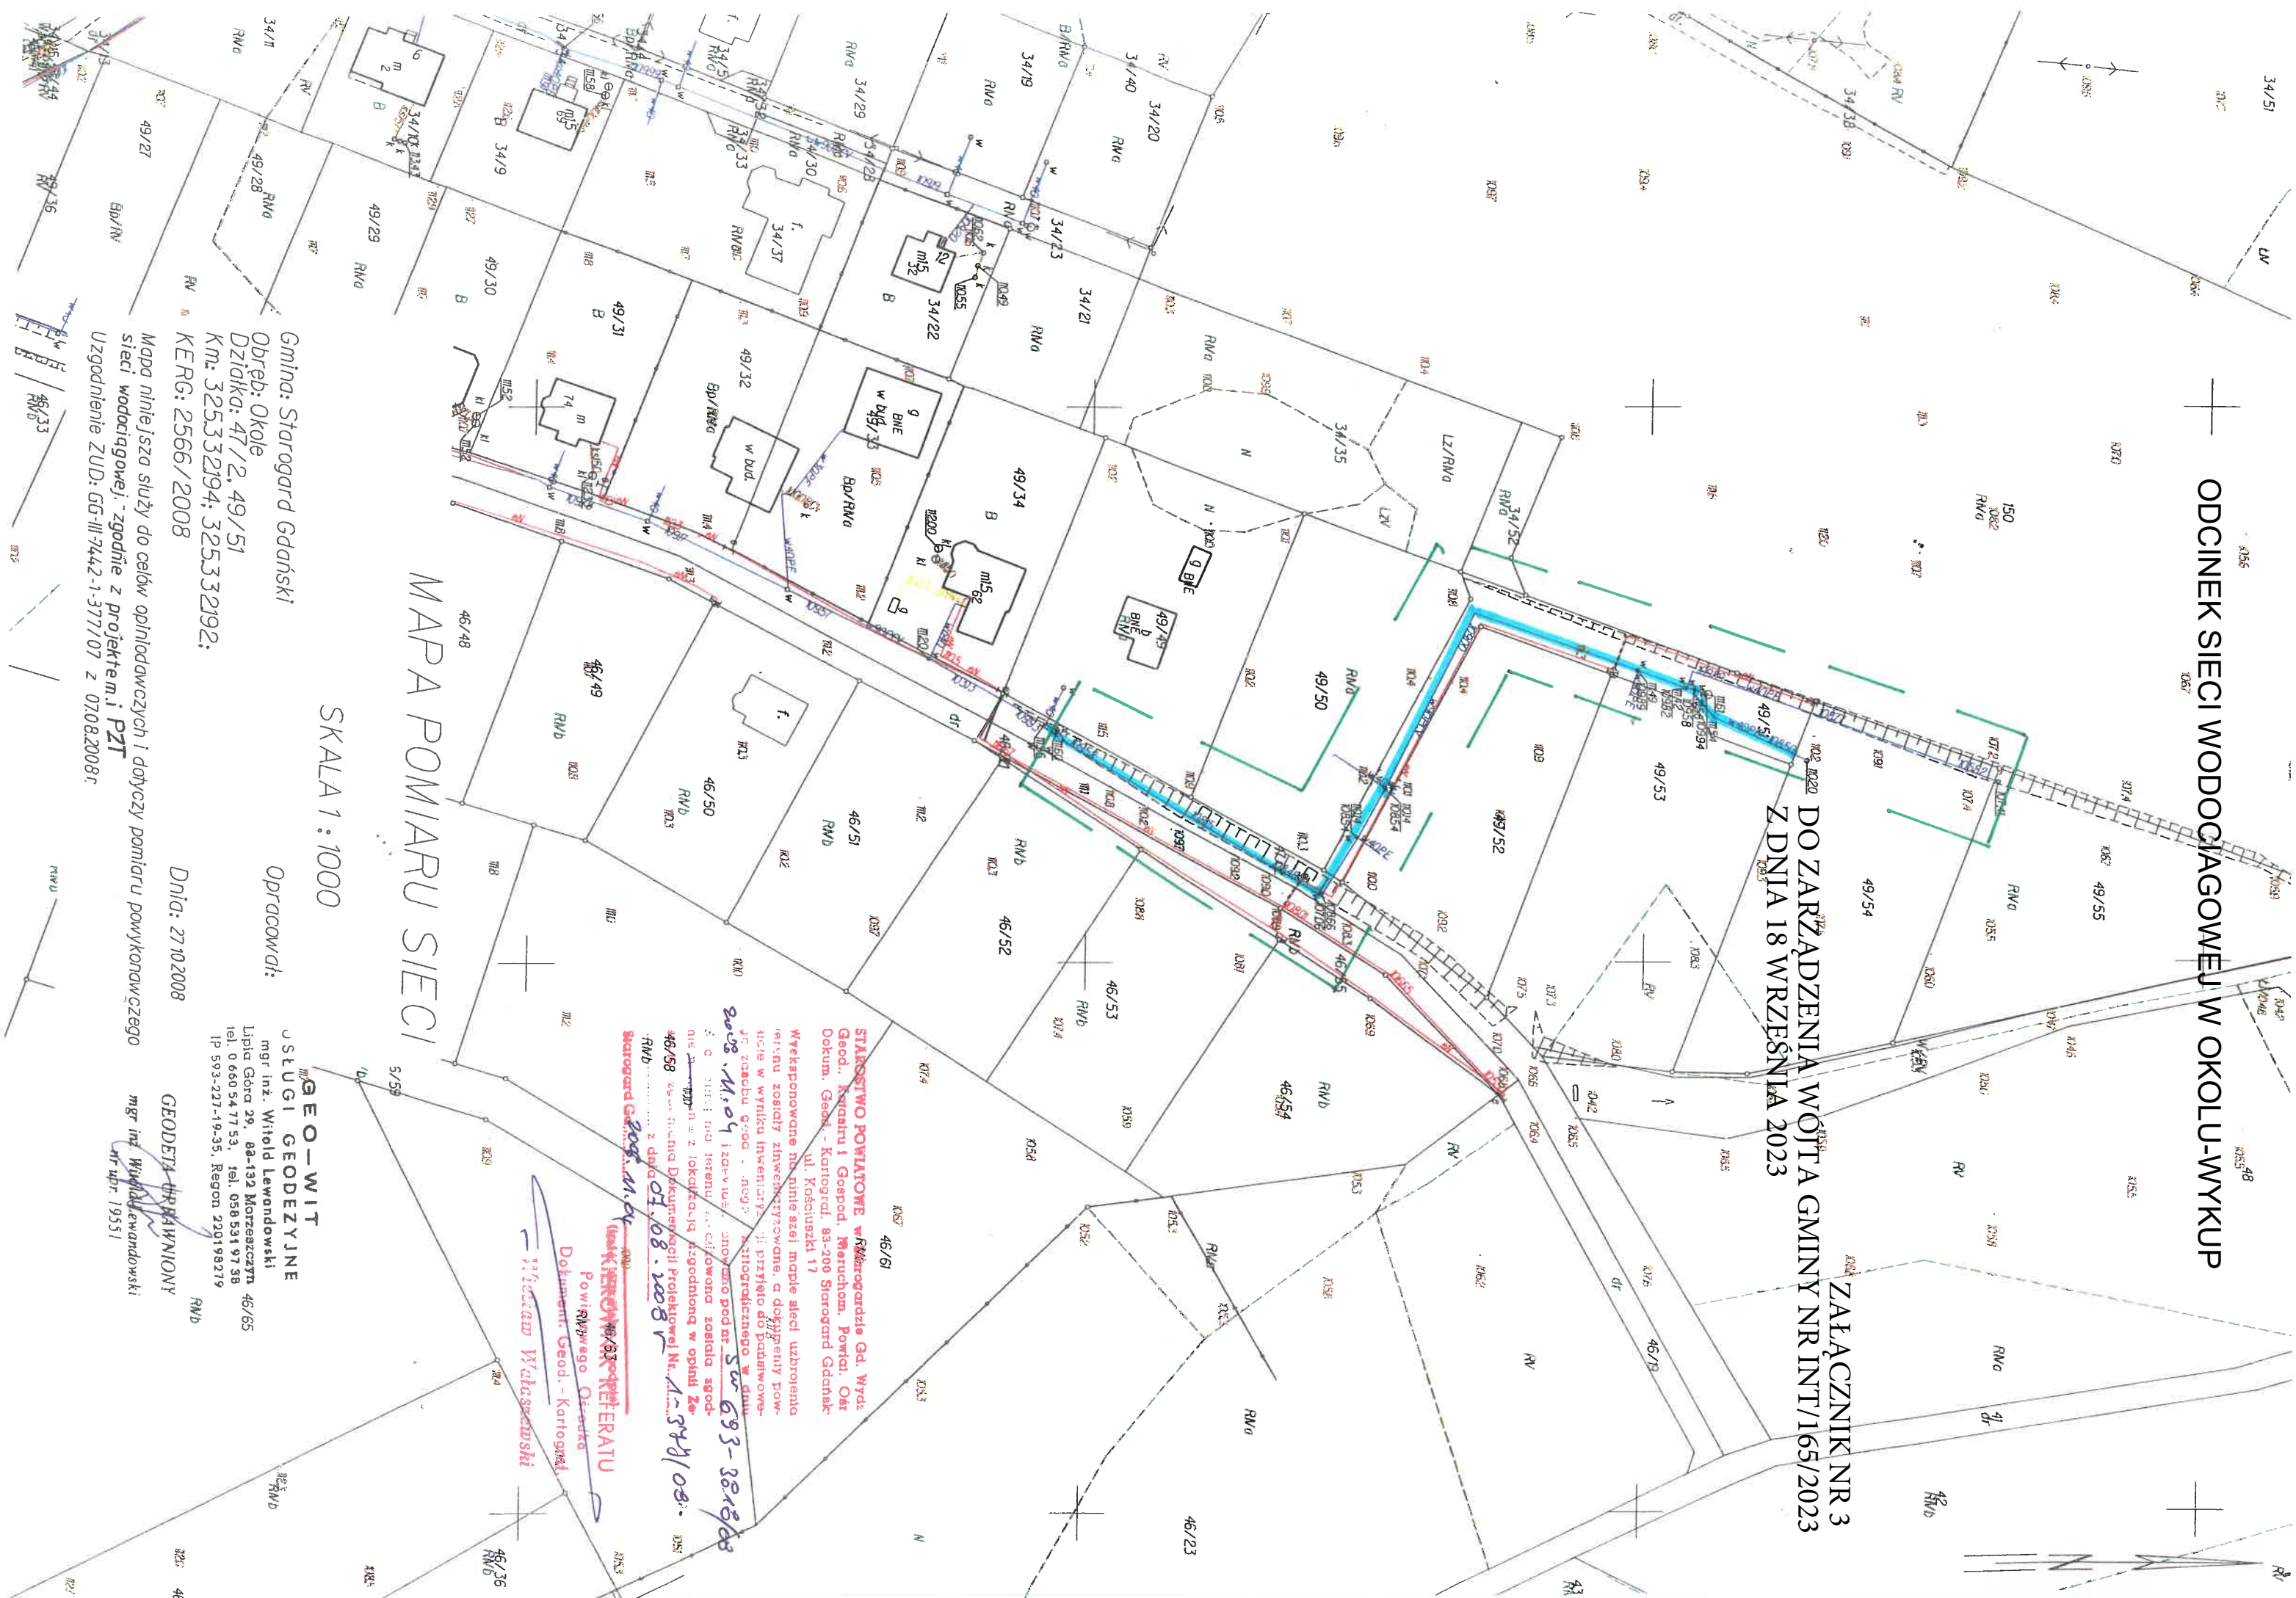

SKALA 1:1000

MAPA POMIARU SIECI

Gmina: Starogard Gdański


KERG: 25666/2008


Uzgodnienie ZUD: GG-III-7442-1-377/07 z 07.08.2008r.

GEO-WIT

USEUGI GEODEZYJNE

mgr inż. Witold Lewandowski

GEODETA UPRAVNION

MR WPF 19551

MR WPT. 19551