


STAROSTWO POWIATOWE W LUBLINIE
POWIATOWY URZĄD DOKUMENTACJI
GEODEZYJNEJ I KARTOGRAFICZNEJ
W obszarze oznaczonym linią...
dokumenty potwierdzające aktualność mapy...
to do zasobu powiatowego w dniu...
i zewidencjonowano pod nr...
Niniejsza mapa może służyć dla celów projektowych
projektowane obiekty budowlane wymagające
pozwolenia na budowę podlegają wytyczeniu
inwentaryzacji powykonawczej przez inżyniera
uprawnionego do wykonywania prac geod. i inż.

INSPEKTOR

mgr inż. Joanna Boruch

Orientacja

skala 1:10000

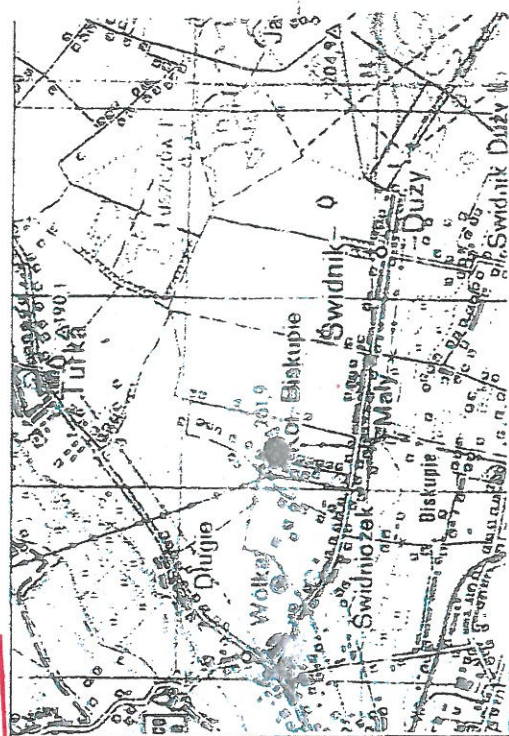

Zapiniowano pod względem zgodności z przepisami
bezpieczeństwa i higieny pracy oraz wymaganiami ergonomicznymi:
1) bez zastrzeżeń
2) z zastrzeżeniami wymienionymi w załączniku opinii
inż. ANDRZEJ TARCZYŃSKI
Rzecznik ds. bezpieczeństwa i higieny pracy
nr upr. GIP 373/99/09 w grupach:
1.1, 1.2, 1.3, 4.2, 4.4
37-450 Stalowa Wola, ul. Okulickiego 26/37
tel. 604 202 350
Data: 23.02.2012 Lp. opinii: 34/2

Uzgodniono pod względem wymagań
higienicznych i zdrowotnych
bez zastrzeżeń / z zastrzeżeniami
inż. ANDRZEJ TARCZYŃSKI
Rzecznik ds. higieny i zdrowia
nr 2-N/2011
w zakresie: bezpieczeństwa
37-450 Stalowa Wola, ul. Okulickiego 26/37
tel. 604 202 350
Data: 23.02.2012 Lp. opinii: 34/2

PROJEKTOWANY BUDYNEK SOCJALNO-BIUROWY

PROJEKTOWANA WIATA

LINIA ZABUDOWY

OSWIETLENIE TERENU

PRZYŁĄCZE ENERGETYCZNE

PRZYŁĄCZE KANALIZACYJNE

PRZYŁĄCZE KAN. DESZCZ.

PRZYŁĄCZE WODOCIĄGOWE

PRZYŁĄCZE GAZOWE

PROJ. OGRODZENIE

ZIELEŃ

SMIETNIK POJ. METALOWY

TABLICA INF.

PROJEKT ZAGOSPODAROWANIA DZIAŁKI NR EW. 2306			
OBIEKT		TARGOWISKO	
INWESTOR		GMINA WÓŁKA	
ADRES		TURKA GM. WÓŁKA	
SKALA		1:500	
DATA		STYCZEŃ 2012R.	
PROJEKTOWAŁ		mgr inż. arch. M. USZYŃSKI	
PROJEKTOWAŁ		mgr inż. Sławomir LIS	

PROJEKT ZAGOSPODAROWANIA DZIAŁKI NR EW. 2306
POŁOŻONEJ W MIEJSCOWOŚCI TURKA GM. WÓŁKA
INWESTOR: GMINA WÓŁKA SKALA 1:500

RZECZOWNAWCA DO SPRAW ZABEZPIECZEŃ
PRZECIWOPOŻAROWYCH
mgr inż. Grzegorz Kononiuk

nr upr. 547/2011

LUBLIN

2012 -02-20

Zgodność projektu z wymaganiami
ochrony przeciwpożarowej
stwierdzam

bez uwag

Kononiuk Grzegorz

Korekty wprowadzono
kolorem zielonym


65/2012
2012-01-30

Lublin, dnia

S. L.

LINIA ZABUDOWY
LINIA ROZGRANICZAJĄCA