

STAŁA ORGANIZACJA RUCHU

Obiekt: Przebudowa drogi powiatowej nr 2903W
Brudzeń Duży-Karwosieki-Proboszczewice Nowe.
Odcinek od km 6+011,00 do km 8+747,92

Inwestor: Zarząd Dróg Powiatowych w Płocku
09-407 Płock, ul. Otolińska 21

Opracowali:

Bogumił Poliński

Michał Rzepczyński

Płock, wrzesień 2011

440/1001272
STAROSTA PŁOCKI
ul. Bielska 59
09-400 Płock

Płock, 4 stycznia 2013 r.

KM-III.7123.1.124.2012

Wnieśli
04.01.2013
Zarząd Dróg Powiatowych w Płocku
ul. Bielska 59
09 – 400 Płock

Odpowiadając na pismo z dnia 20 grudnia 2012 roku, informuję o przedłużeniu terminu ważności projektu stałej organizacji ruchu dla drogi powiatowej nr 2903W (Brudzeń Duży – Proboszczewice) na odcinku od 6+011,00 do km 8+747,92 do dnia 31 grudnia 2015 roku.

Jeżeli w tym terminie Starosta Płocki nie zostanie zawiadomiony o wprowadzeniu organizacji ruchu – zarząd drogi zostanie zawiadomiony o utracie ważności zatwierdzonej organizacji ruchu.

Ponadto informuję, że zgodnie z § 12 ust. 1 rozporządzenia Ministra Infrastruktury z dnia 23 września 2003 roku (Dz.U. nr 177 z 2003 roku poz. 1729) jednostka wprowadzająca organizację ruchu zawiadamia organ zarządzający ruchem, zarząd drogi oraz Komendanta Miejskiego Policji w Płocku o terminie jej wprowadzenia, co najmniej na 7 dni przed terminem wprowadzenia organizacji ruchu.

Michał Boszko
STAROSTA PŁOCKI

04.01.2013

Otrzymują:

1. Adresat,
2. Komenda Miejska Policji w Płocku,
3. a/a.

W PŁYNEŁO
Zarząd Dróg Powiatowych w Płocku
Lpiz. 10... dnia 04.01.2013
podpis: Boszko

Opis techniczny

1. Podstawa opracowania

- Ustawa z dnia 21 marca 1985 r. o drogach publicznych (Dz.U. z 2007 r. Nr 19, poz. 115 z 2007 r. z póź. zm.)
- Ustawa z dnia 20 czerwca 1997 r. Prawo o ruchu drogowym (Dz.U. z 2005 r. Nr 108 poz. 908 z póź. zm.)
- Rozporządzenie Ministra Infrastruktury z dnia 3 lipca 2003 r.(Dz.U. z 2003 r. Nr 220 poz. 2181 z póź.zm.) w sprawie szczegółowych warunków technicznych dla znaków i sygnałów drogowych oraz urządzeń bezpieczeństwa ruchu drogowego i warunków ich umieszczania na drogach

Załącznik nr 1 do rozporządzenia:

„Szczegółowe warunki techniczne dla znaków drogowych pionowych i warunki ich umieszczania na drogach”

Załącznik nr 2 do rozporządzenia:

„Szczegółowe warunki techniczne dla znaków drogowych poziomych i warunki ich umieszczania na drogach”

- Rozporządzenie Ministra Infrastruktury z dnia 23 września 2003 r. w sprawie szczegółowych warunków zarządzania ruchem na drogach oraz wykonywania nadzoru nad tym zarządzaniem (Dz.U. z 2003 r. Nr 177, poz. 1729)
- Rozporządzenie Ministrów Infrastruktury oraz Spraw Wewnętrznych i Administracji z dnia 31 lipca 2002 r. w sprawie znaków i sygnałów drogowych (Dz.U. z 2002 r. Nr 170, poz. 1393)

2. Przedmiot opracowania

Opracowanie obejmuje projekt stałej organizacji ruchu na przebudowanym odcinku drogi powiatowej nr 2903W Brudzeń Duży – Karwosieki – Proboszczewice Nowe od km 6+011,00 do km 8+747,92.

Spis treści

Opis techniczny

1. Podstawa prawna opracowania	3
2. Przedmiot opracowania	3
3. Parametry drogi	4
4. Termin wprowadzenia nowego oznakowania.....	4
5. Opis projektowanego oznakowania	4
▪ Plan orientacyjny – skala 1 : 25 000	
▪ Załącznik nr 1a – projekt oznakowania	
▪ Załącznik nr 1b – projekt oznakowania	
▪ Załącznik nr 2 – wyciąg z zatwierdzonego (w dniu 08 kwietnia 2011 r.) projektu stałej organizacji ruchu dla drogi powiatowej 2903W	
▪ Załącznik nr 3 – wyciąg z zatwierdzonego (w dniu 08 kwietnia 2011 r.) projektu stałej organizacji ruchu dla drogi powiatowej 2903W	



3. Parametry Drogi

Droga powiatowa nr 2903W Brudzeń Duży – Karwosieki – Proboszczewice Nowe administrowana jest przez Zarząd Dróg Powiatowych w Płocku.

Na odcinku objętym opracowaniem droga nr 2903W posiada nawierzchnię gruntową o zmiennej szerokości 6,0 – 6,5 m. Po przebudowie będzie posiadać nawierzchnię bitumiczna o szerokości 5,0 m, obustronne pobocza o szerokości 1,0 m oraz obustronne rowy.

Na odcinku drogi objętej niniejszym opracowaniem obowiązuje prędkość jak poza obszarem zabudowanym.

4. Termin wprowadzenia nowego oznakowania

Nowe oznakowanie zostanie wprowadzone po zakończeniu robót drogowych. Przewidywany termin – grudzień 2012 r.

5. Opis projektowanego oznakowania

Droga powiatowa 2903W Brudzeń Duży – Karwosieki – Proboszczewice Nowe po przebudowie w celu zapewnienia należytego poziomu bezpieczeństwa wymagać będzie oznakowania poprzez wprowadzenie oznakowania pionowego i poziomego oraz urządzeń bezpieczeństwa ruchu.

Przewidziane do ustawienia znaki pionowe zaliczone będą do grupy wielkości znaków średnich i wykonane będą z folii odblaskowej typu 1 z wyjątkiem znaków A-7 i B-20, dla których obowiązuje zastosowanie folii odblaskowej typu 2. Oznakowanie poziome przewidziano jako oznakowanie cienkowarstwowe.

Projekt oznakowania ukazano na załącznikach nr 1a i nr 1b. Oznakowanie dla skrzyżowania z drogą powiatową 2999W oraz oznakowanie na istniejącym odcinku bitumicznym łączącym się z przebudowywanym odcinkiem drogi zostały ukazane odpowiednio na załączniku nr 2 i załączniku nr 3 – które stanowią wyciąg z zatwierdzonego (w dniu 08 kwietnia 2011 r.) projektu stałej organizacji ruchu dla drogi powiatowej 2903W.

Jednostka wprowadzająca organizację ruchu zawiadomi organ zarządzający ruchem oraz właściwego komendanta Policji o terminie jej wprowadzenia, co najmniej na 7 dni przed dniem wprowadzenia organizacji ruchu.

OBIEKT Przebudowa drogi powiatowej nr 2903W Brudzeń Duży – Karwosieki – Proboszczewice Nowe od km 6+011,00 do km 8+747,92



INWESTOR ZARZĄD DRÓG POWIATOWYCH W PŁOCKU


Treść rysunku ORIENTACJA


Skala
1: 25 000


Stanowisko	Imię i nazwisko	Data	podpis
Projektant	Bogumił Poliński	09.2011	
Projektant	Michał Rzepczyński	09.2011	


Oznakowanie zgodnie z załącznikiem nr 2

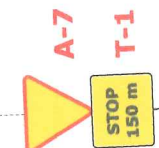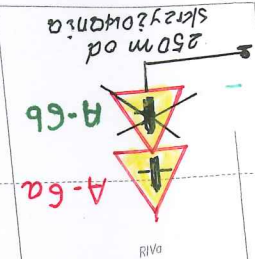

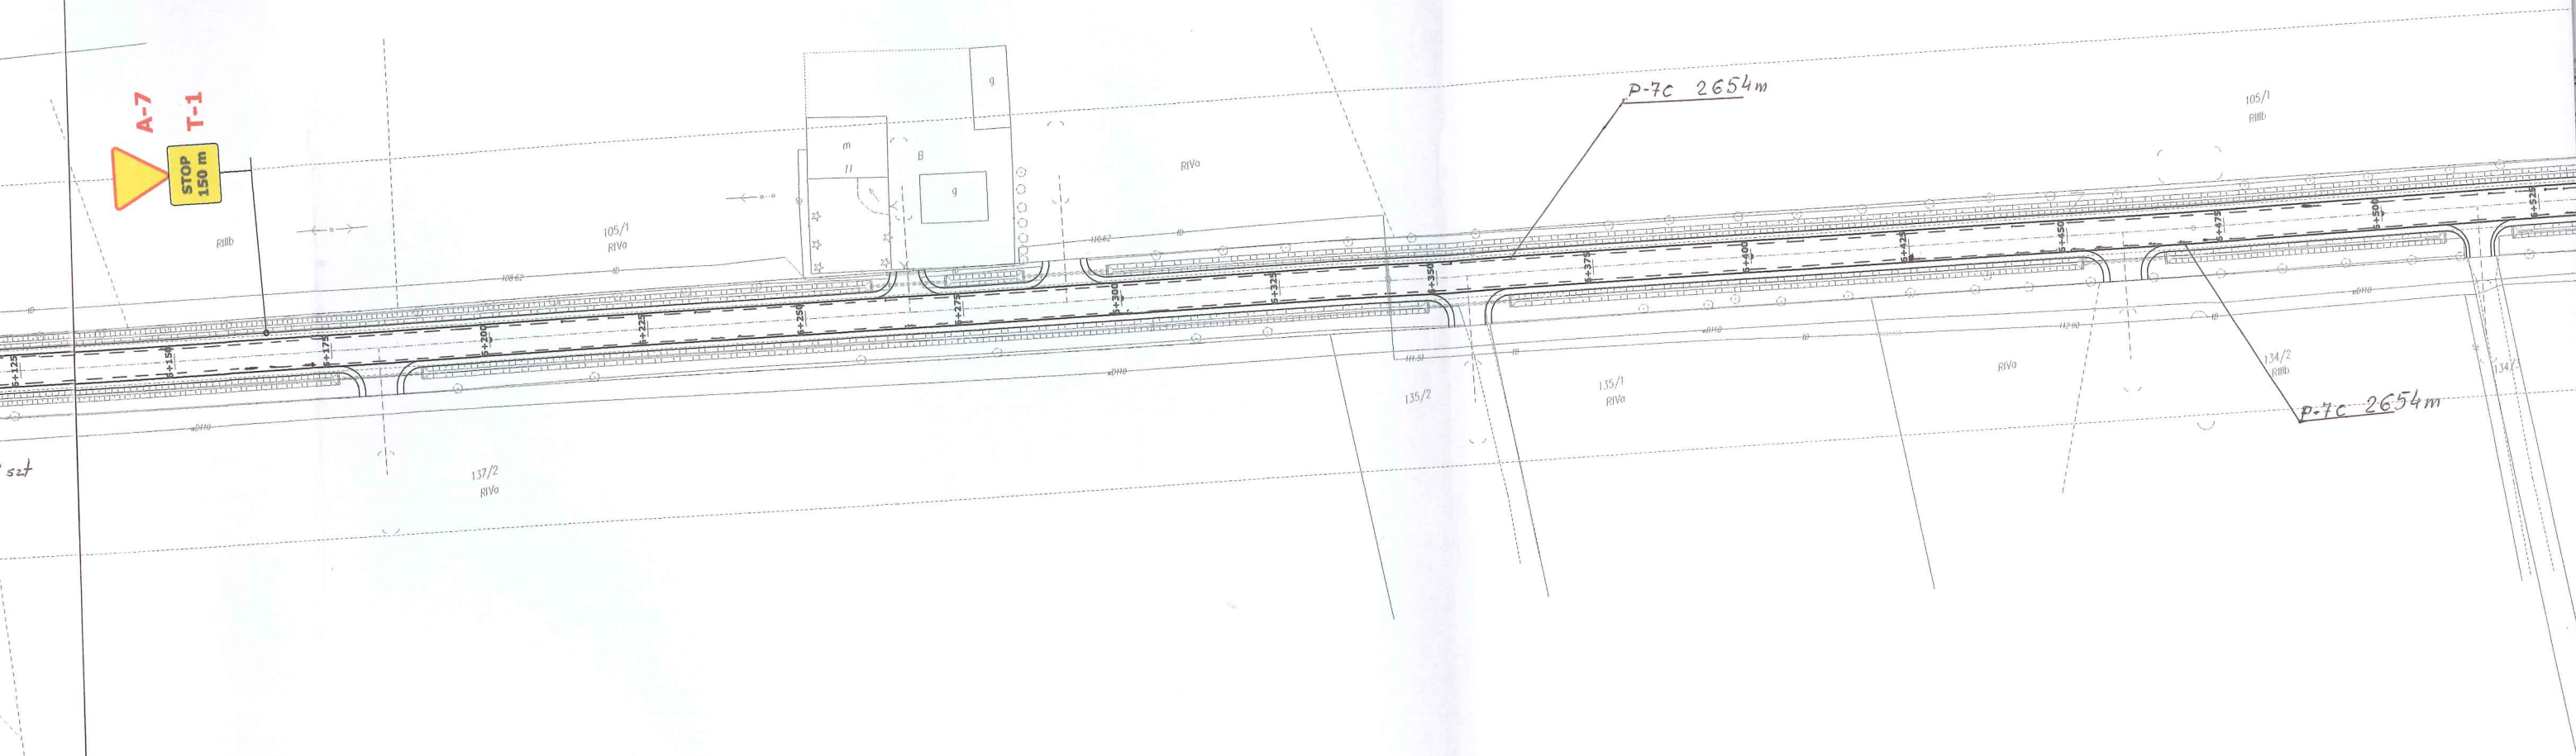


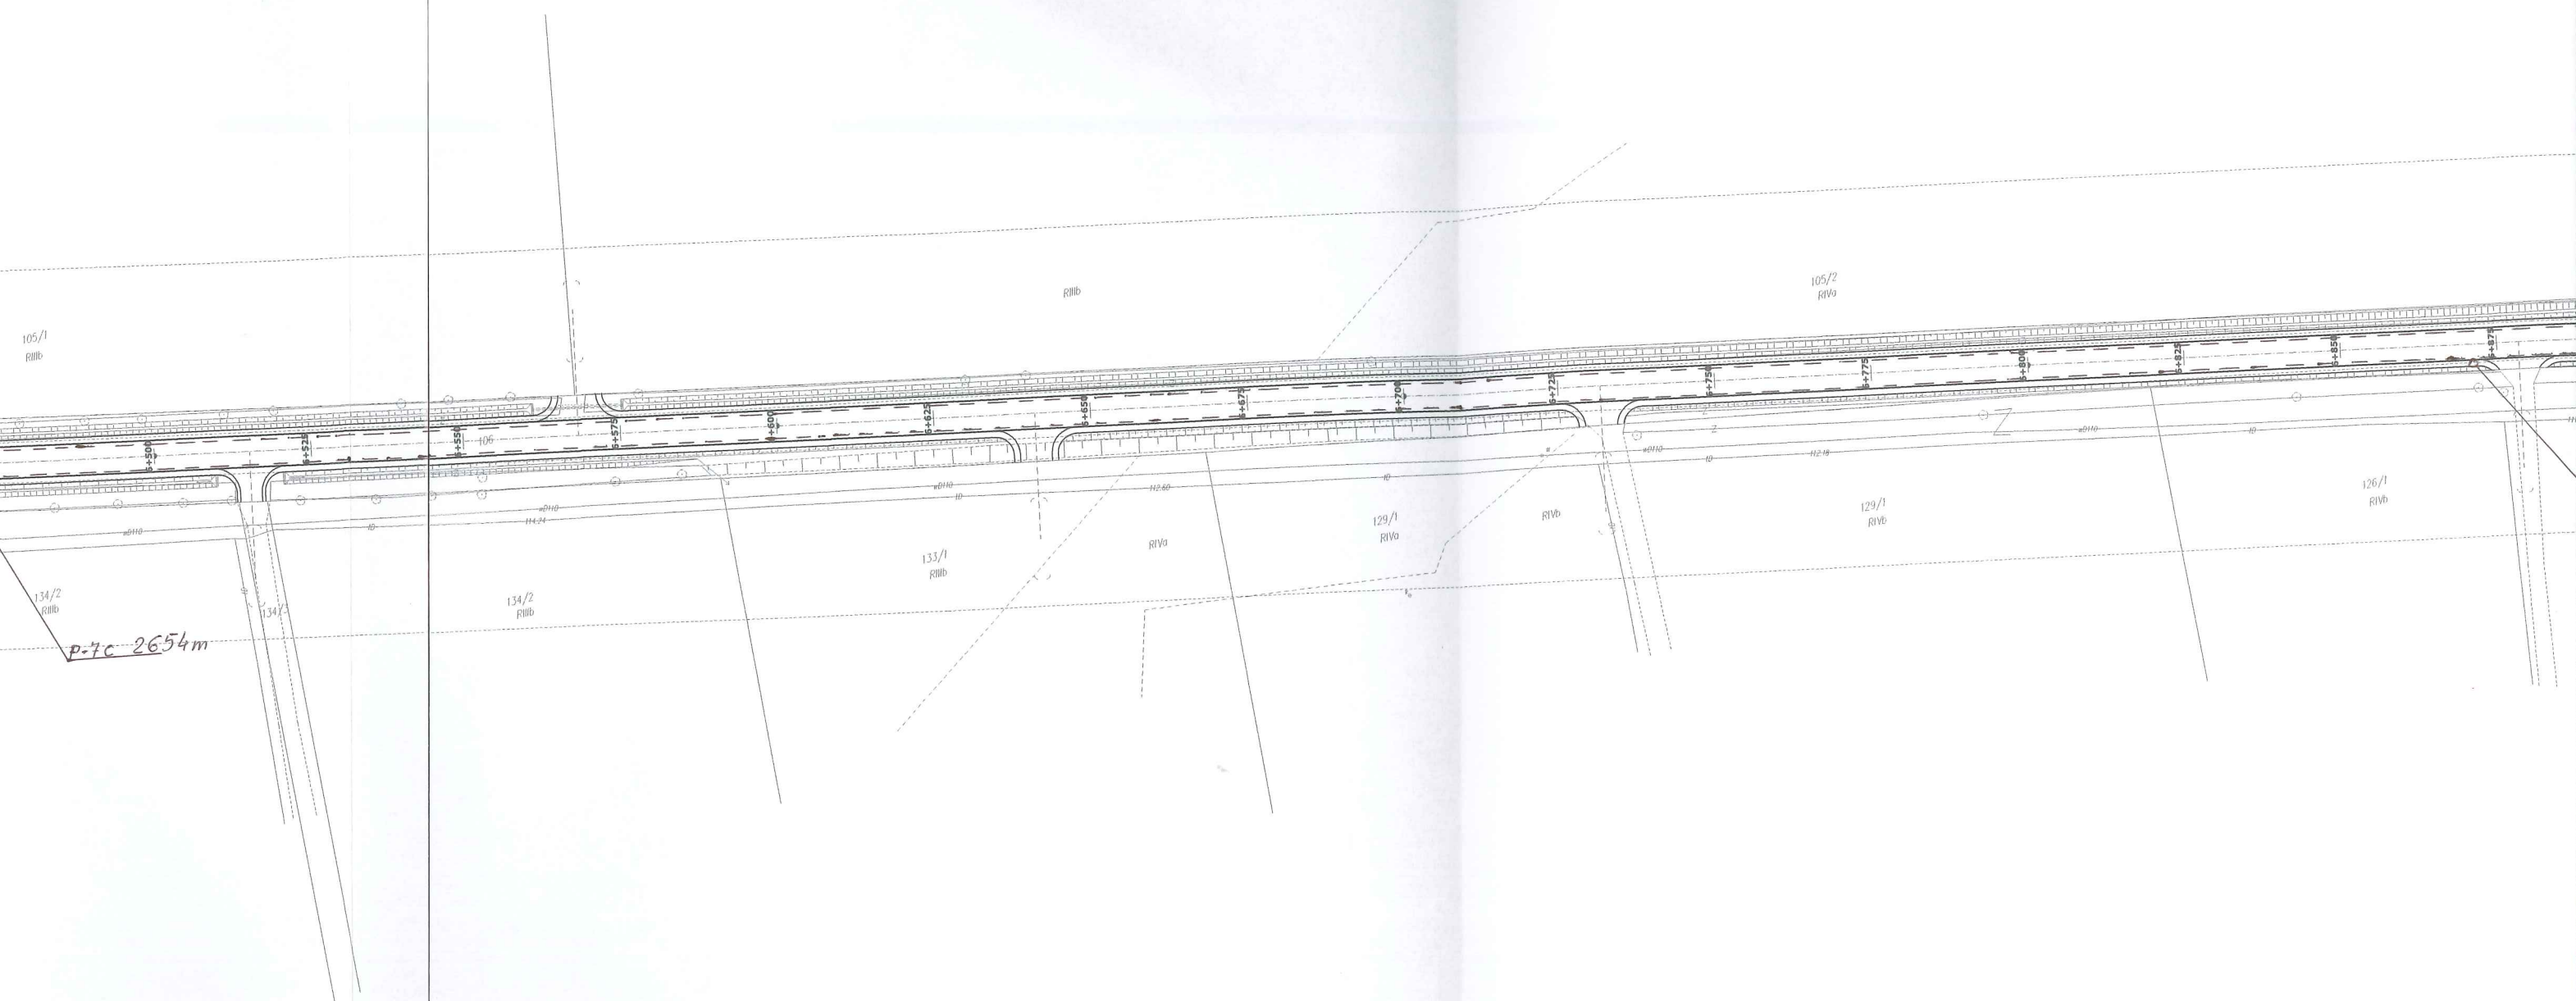

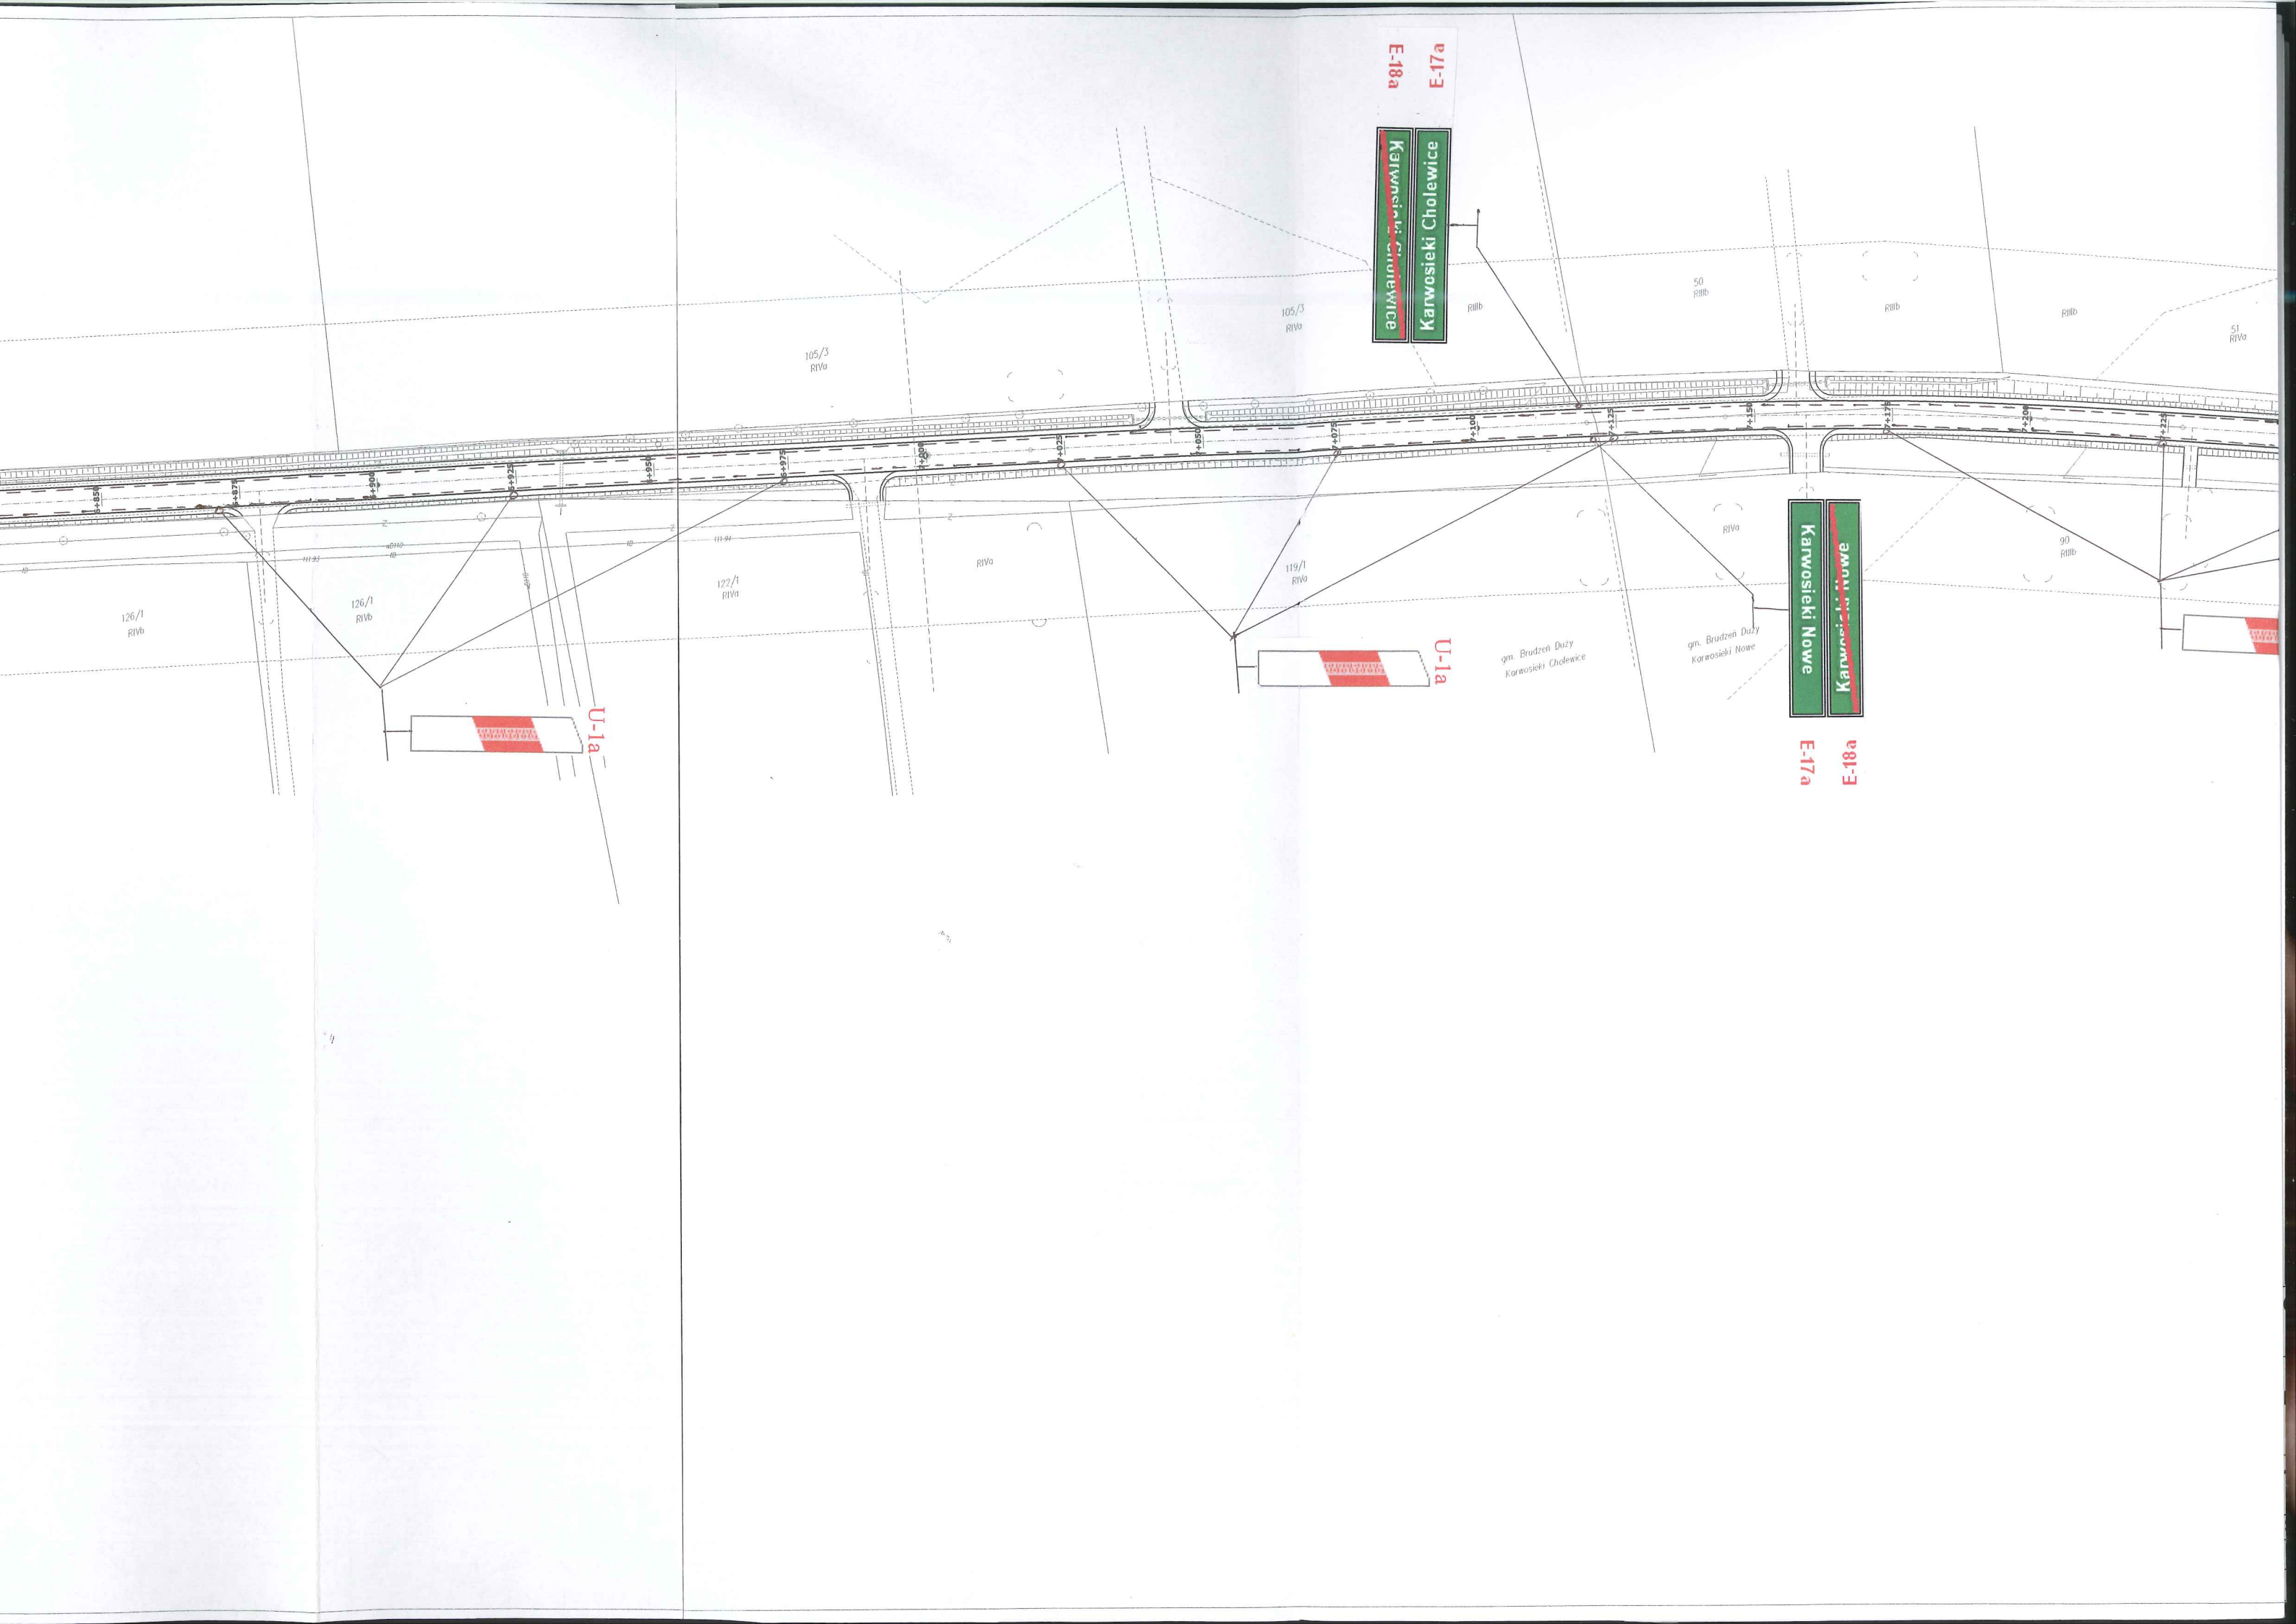

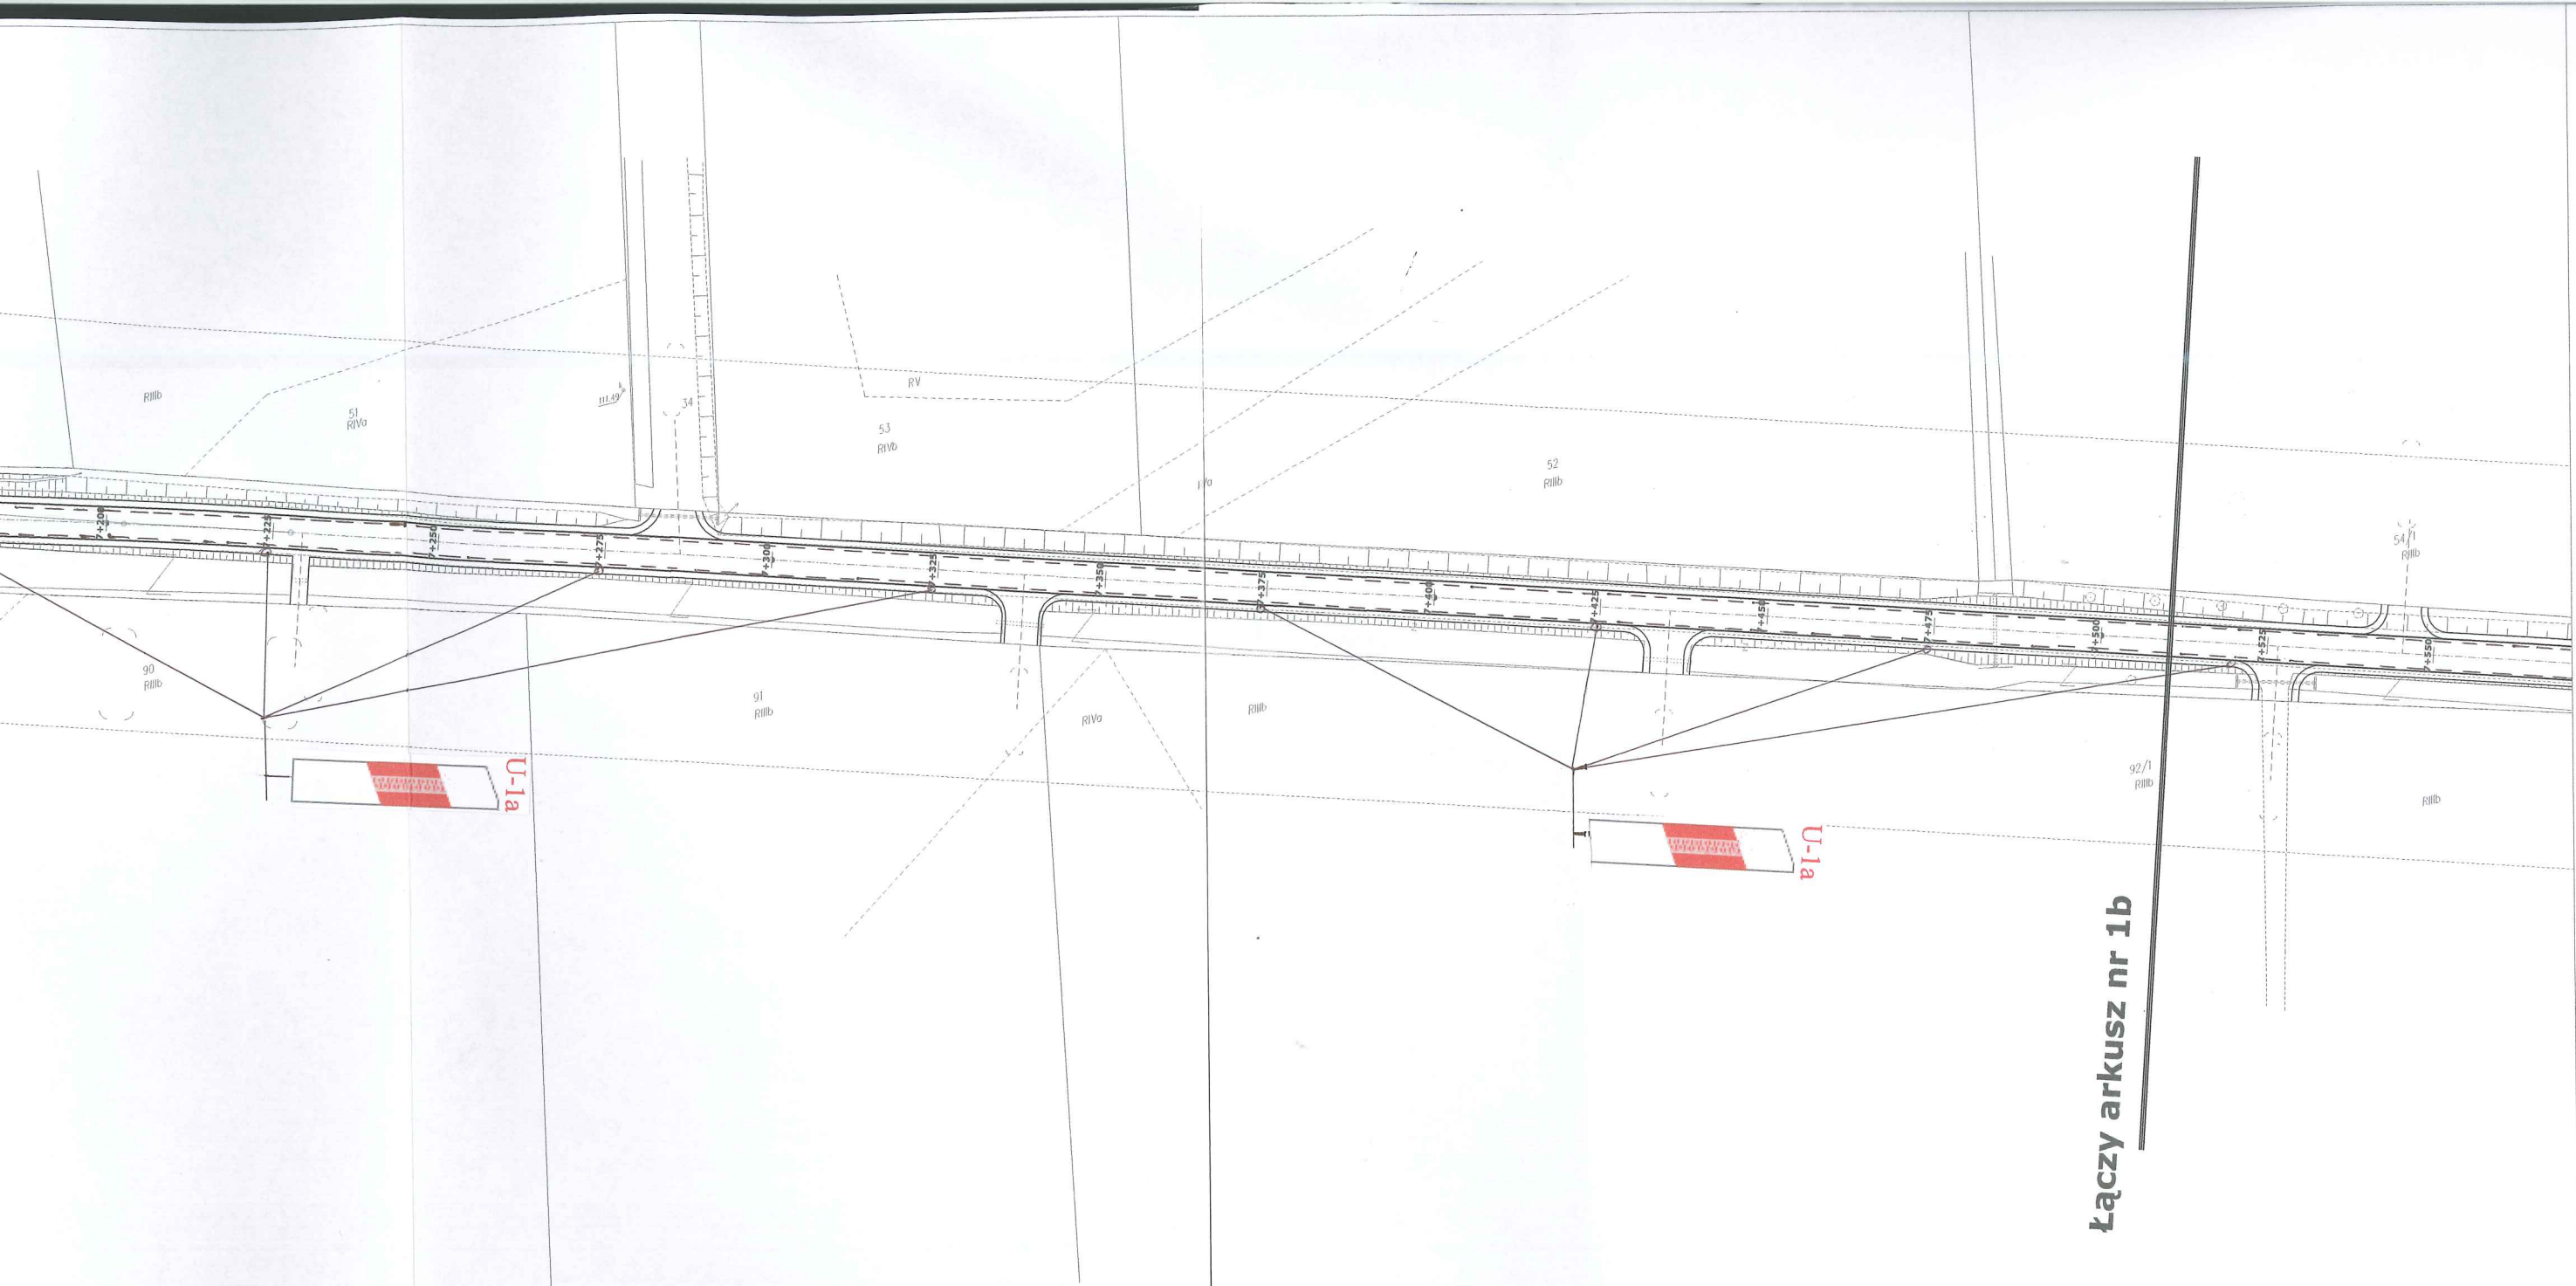

Łączy arkusz nr 1b

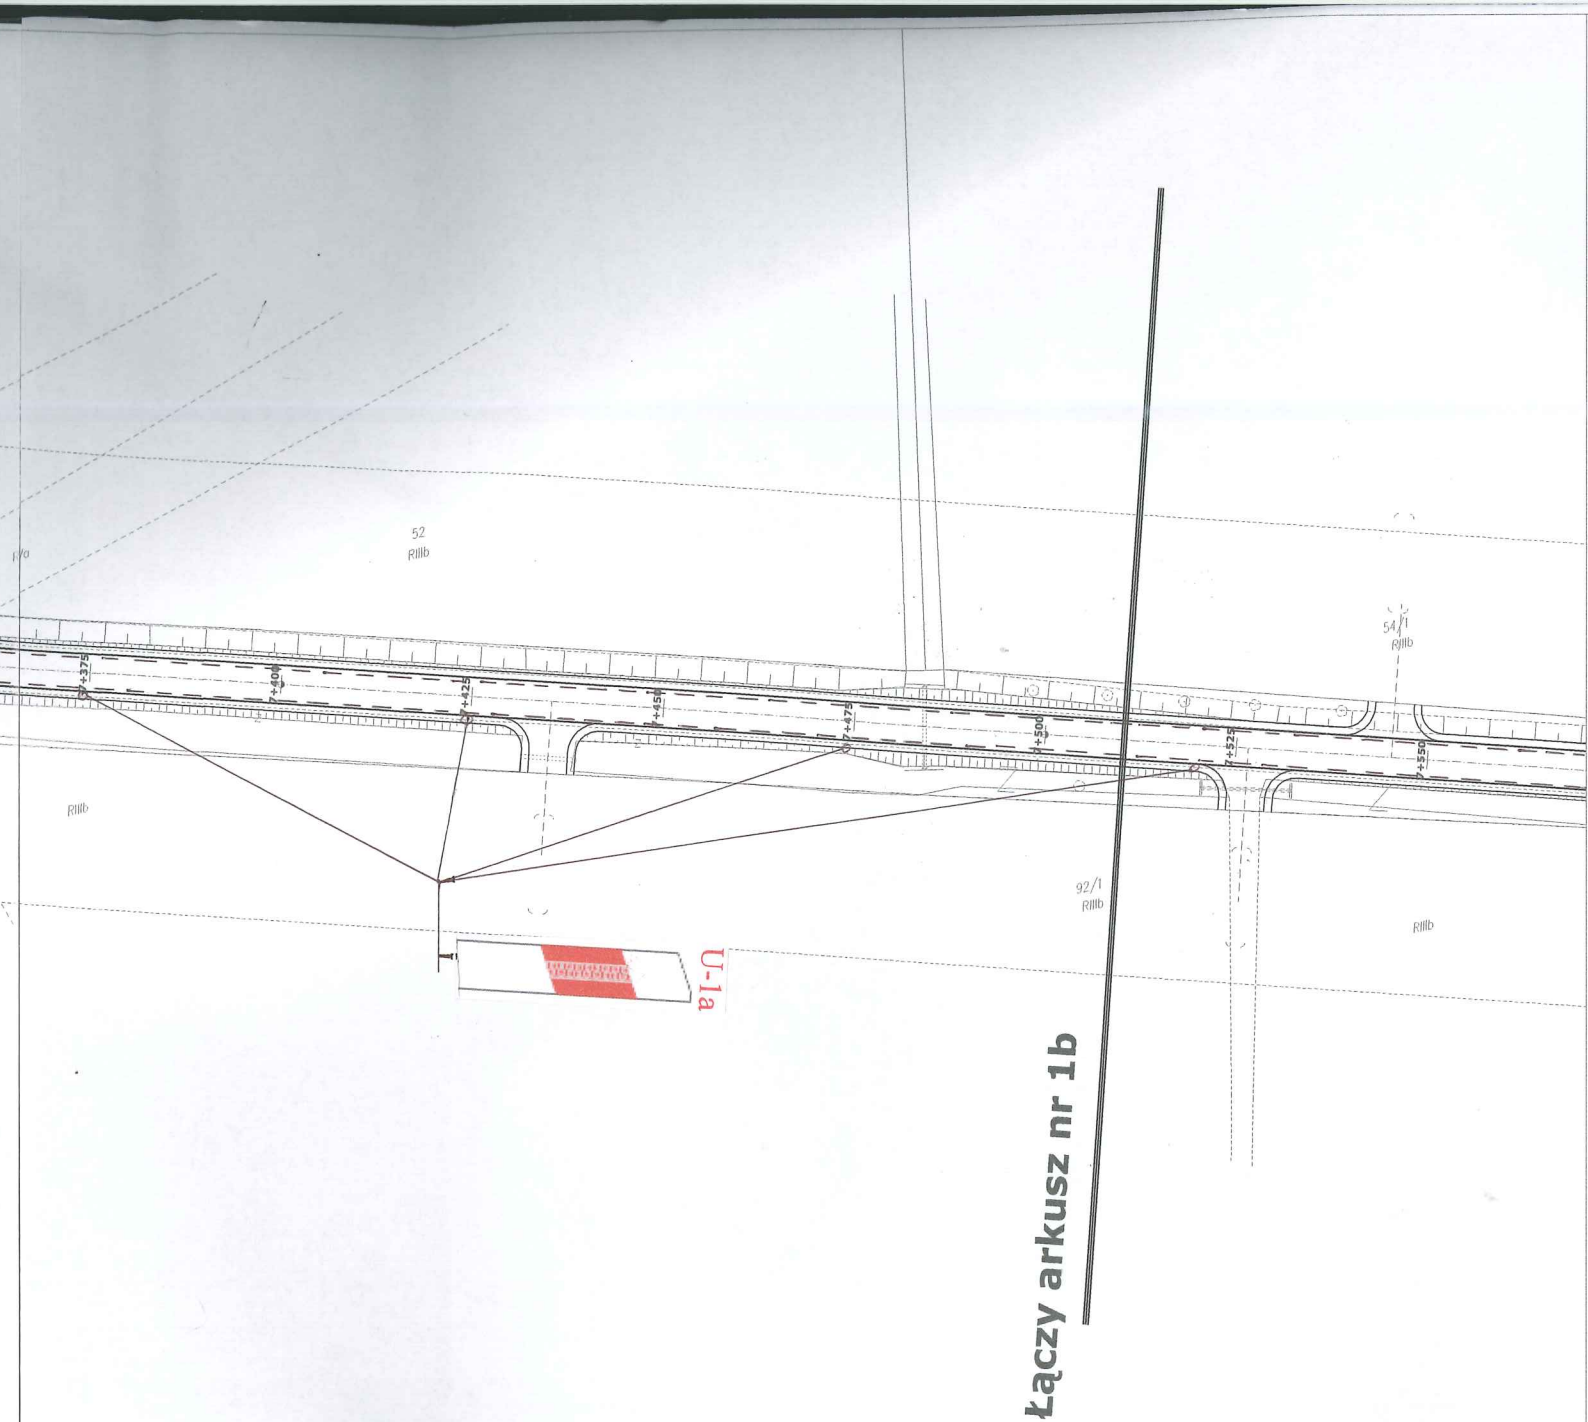

Z upoważnienia
Komendanta Miejskiego Policji
w Płocku
PROJEKT - ~~SZKIC~~
organizacji ruchu opiniuję
pozytywnie - ~~negatywnie~~
~~z następującymi warunkami~~

ZASTĘPCA KIEROWNIKA
Wydziału Ruchu Drogowego
KMP w Płocku
nadkom. Ziętarski

dn. 10.10.05

STAROSTWO POWIATOWE
w PŁOCKU
ul. Bielska 59
09-400 Płock

Oznaczenia:

Oznakowanie pionowe:



A-7 - znaki projektowane



A-7 - znaki istniejące



A-7 - znaki istniejące do likwidacji


Płock, dn. 1-8 PAŹ. 2011
Zatwierdzam organizację ruchu w całości
- bez zmian
Termin wprowadzenia organizacji ruchu:
31 GRU. 2012


WICESTAROSTA


Jan Ciołek


OBIEKT		Przebudowa drogi powiatowej nr 2903W Brudzeń Duży – Karwosieki – Proboszczewice Nowe od km 6+011,00 do km 8+747,92		
INWESTOR		ZARZĄD DRÓG POWIATOWYCH W PŁOCKU		
Treść rysunku		STAŁA ORGANIZACJA RUCHU		Skala 1: 1000
Stanowisko	Imię i nazwisko	Data	podpis	Załącznik nr 1a
Projektant	Bogumił Poliński	09.2011	<i>BP</i>	
Projektant	Michał Rzepczyński	09.2011	<i>MR</i>	

Łączy arkusz nr 1a

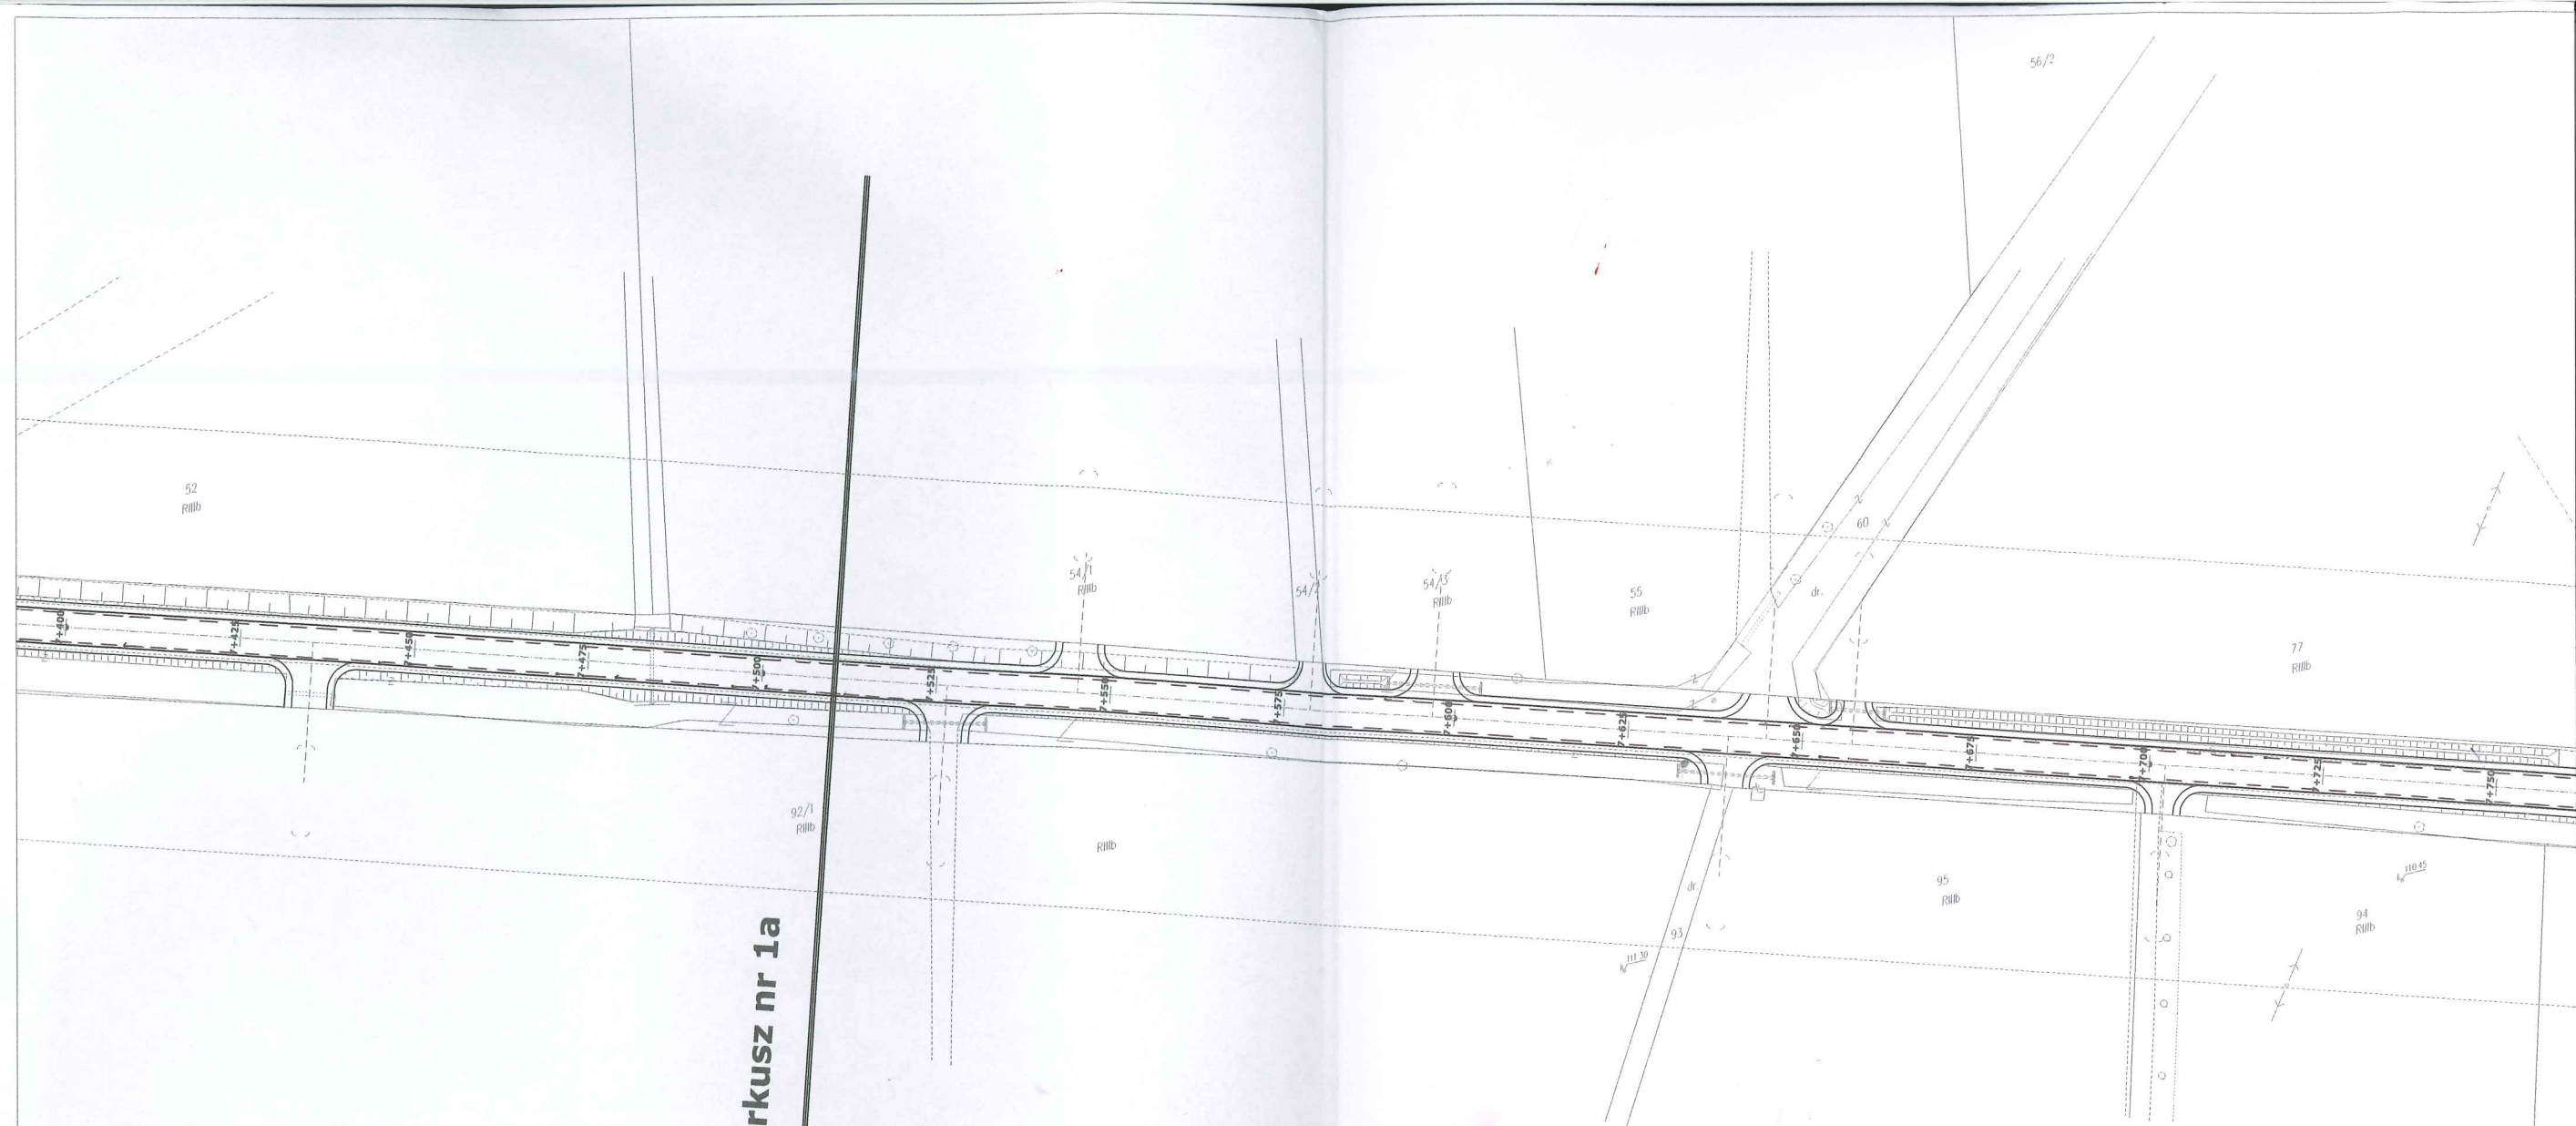

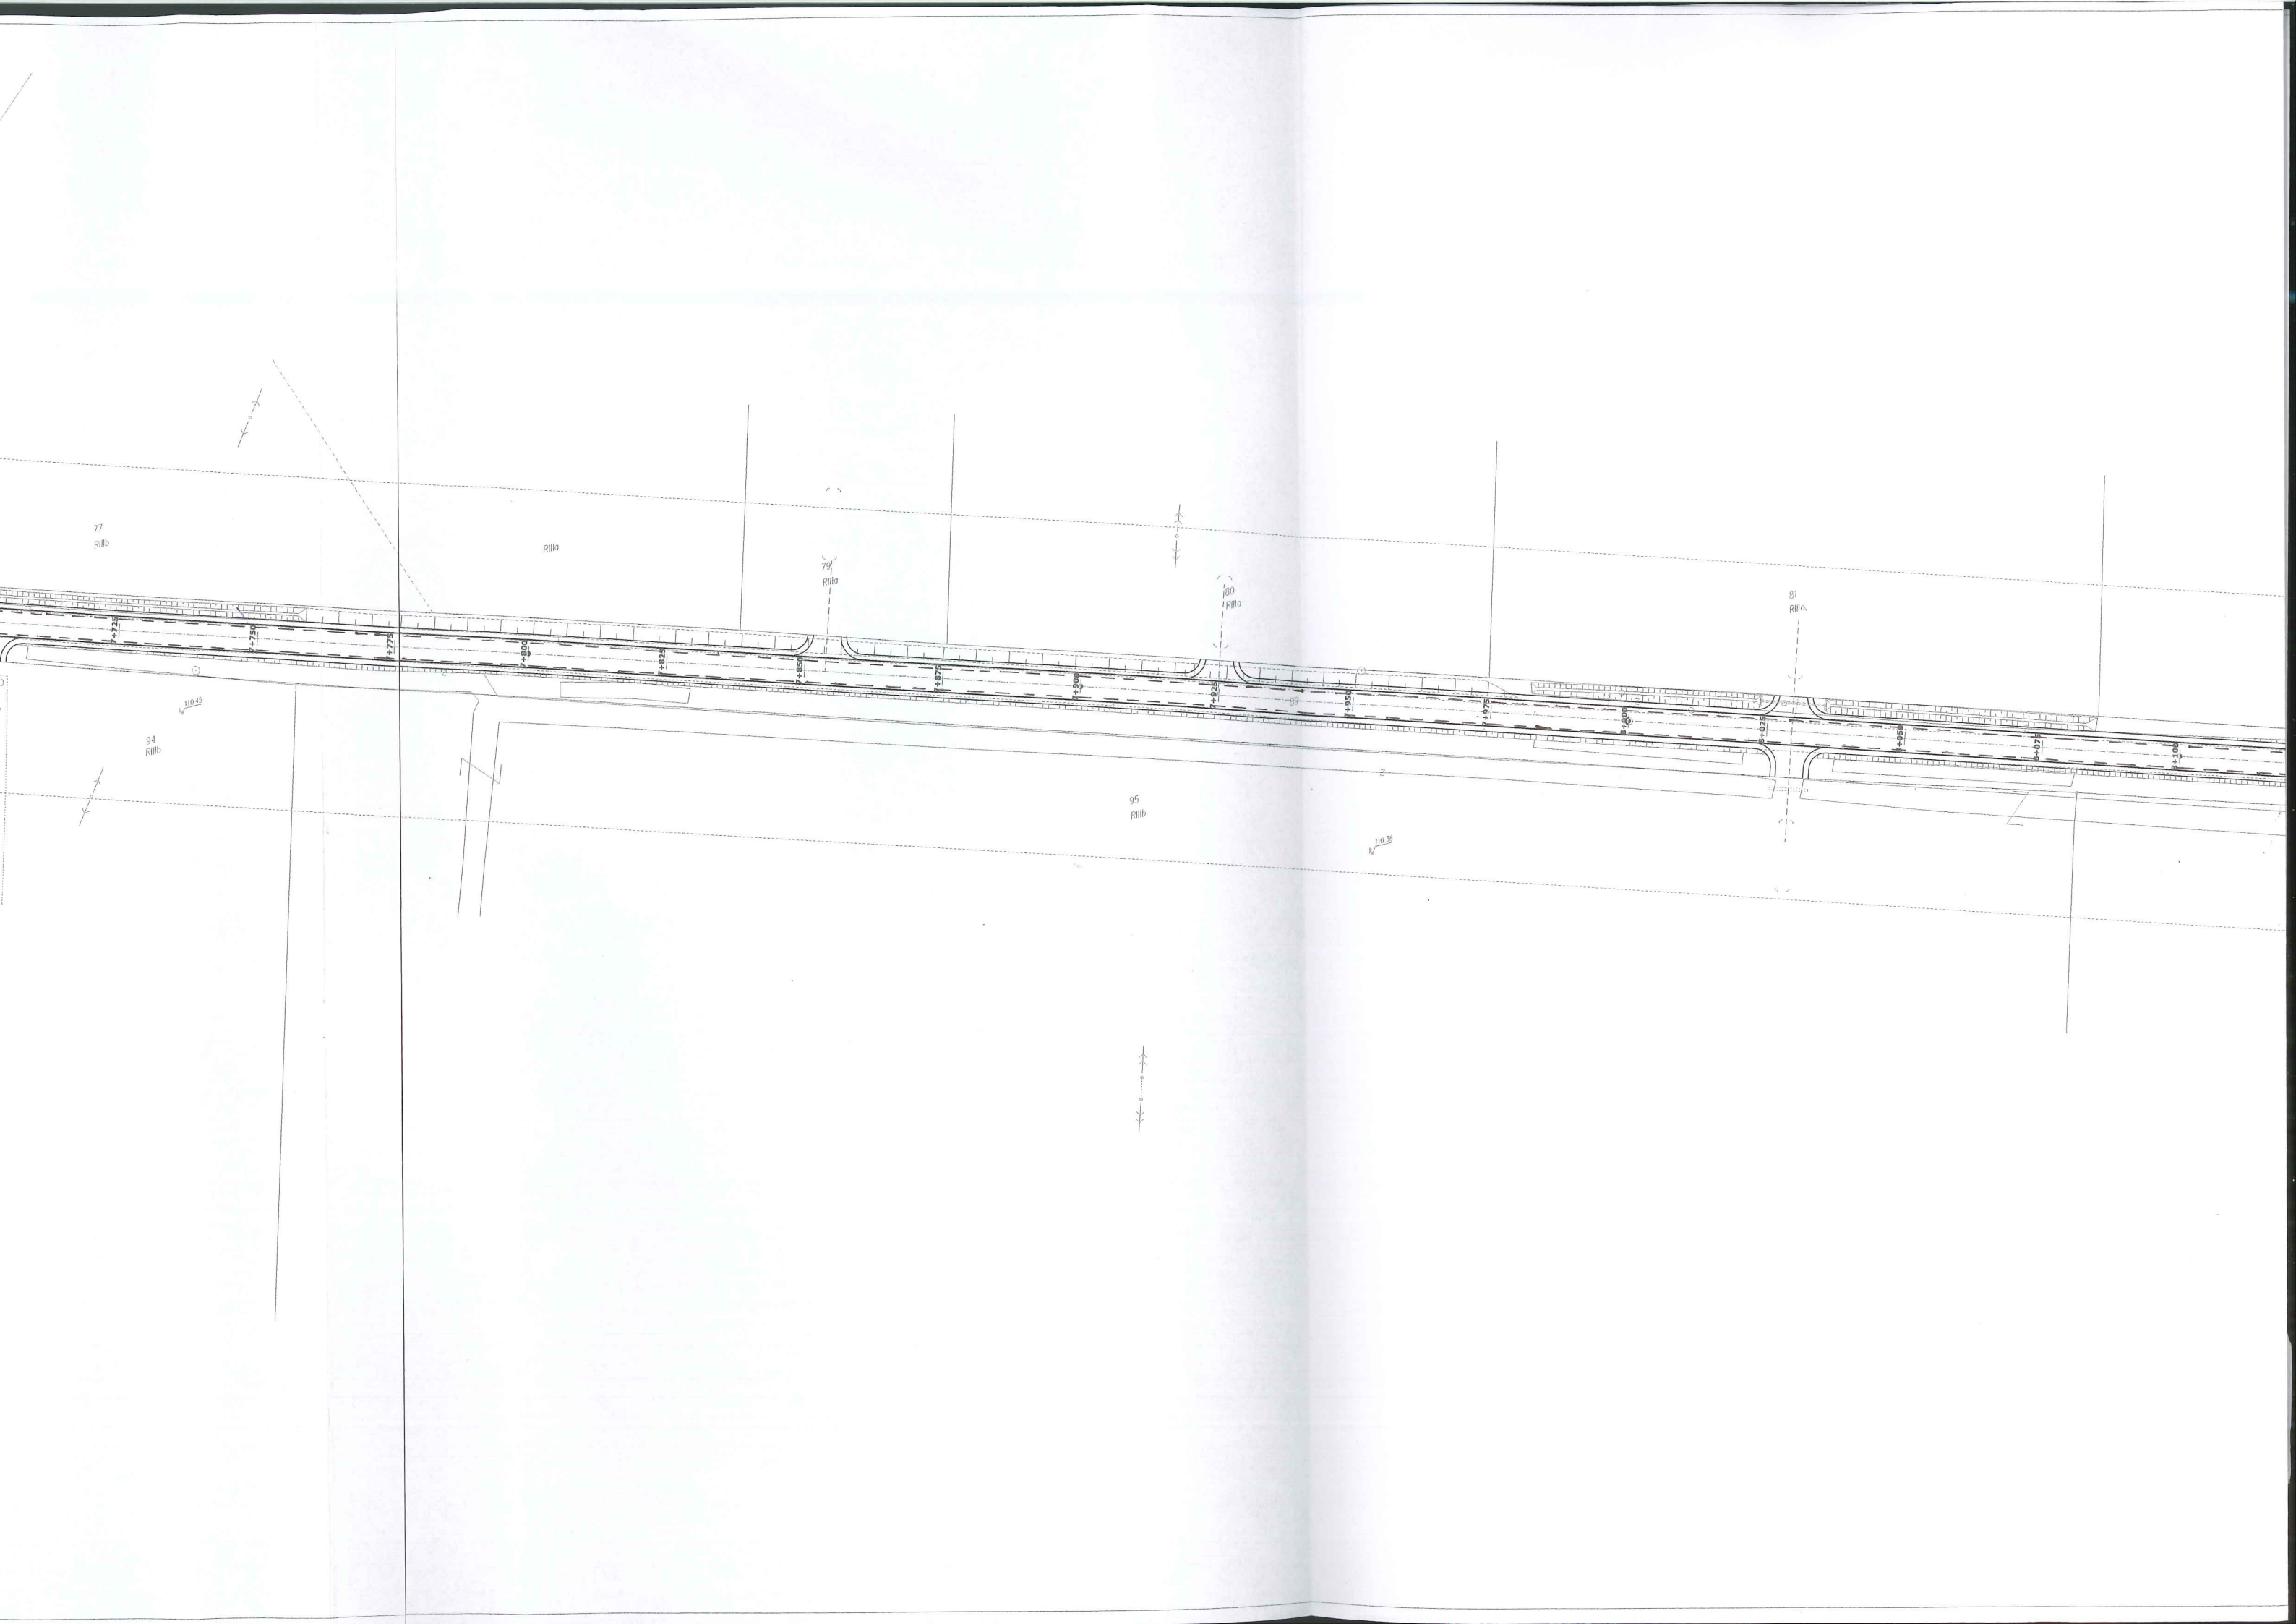

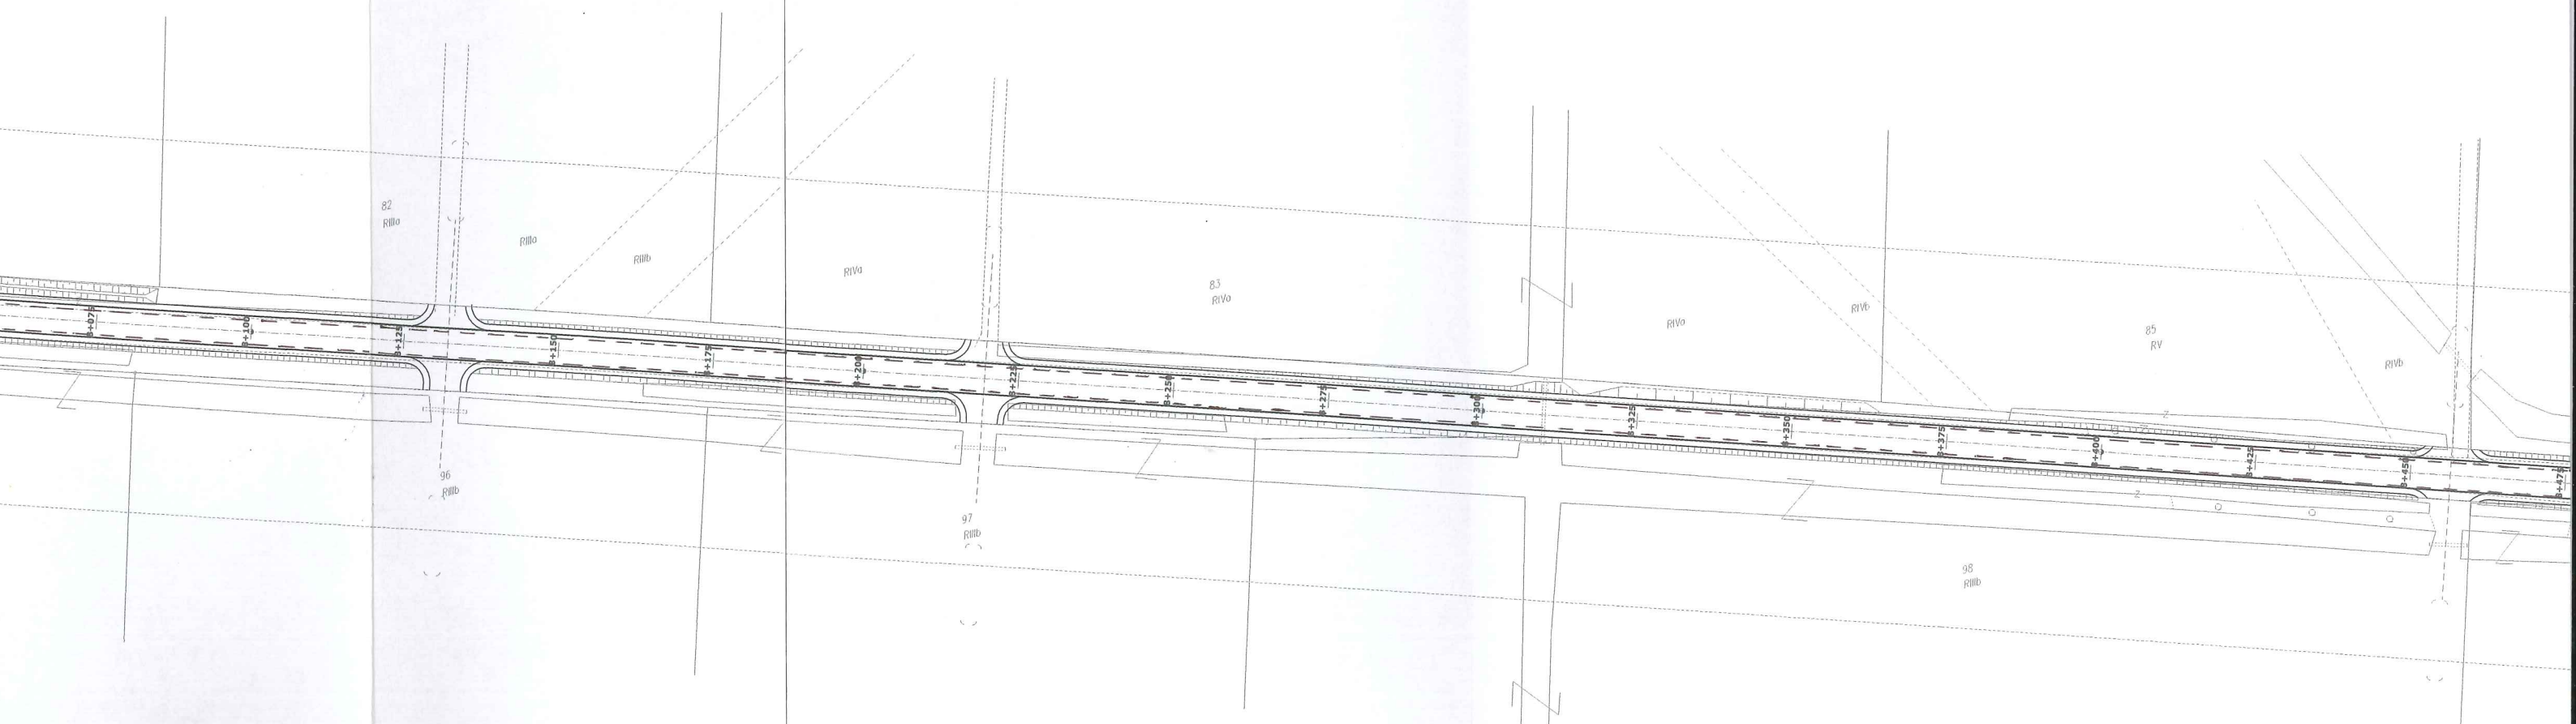

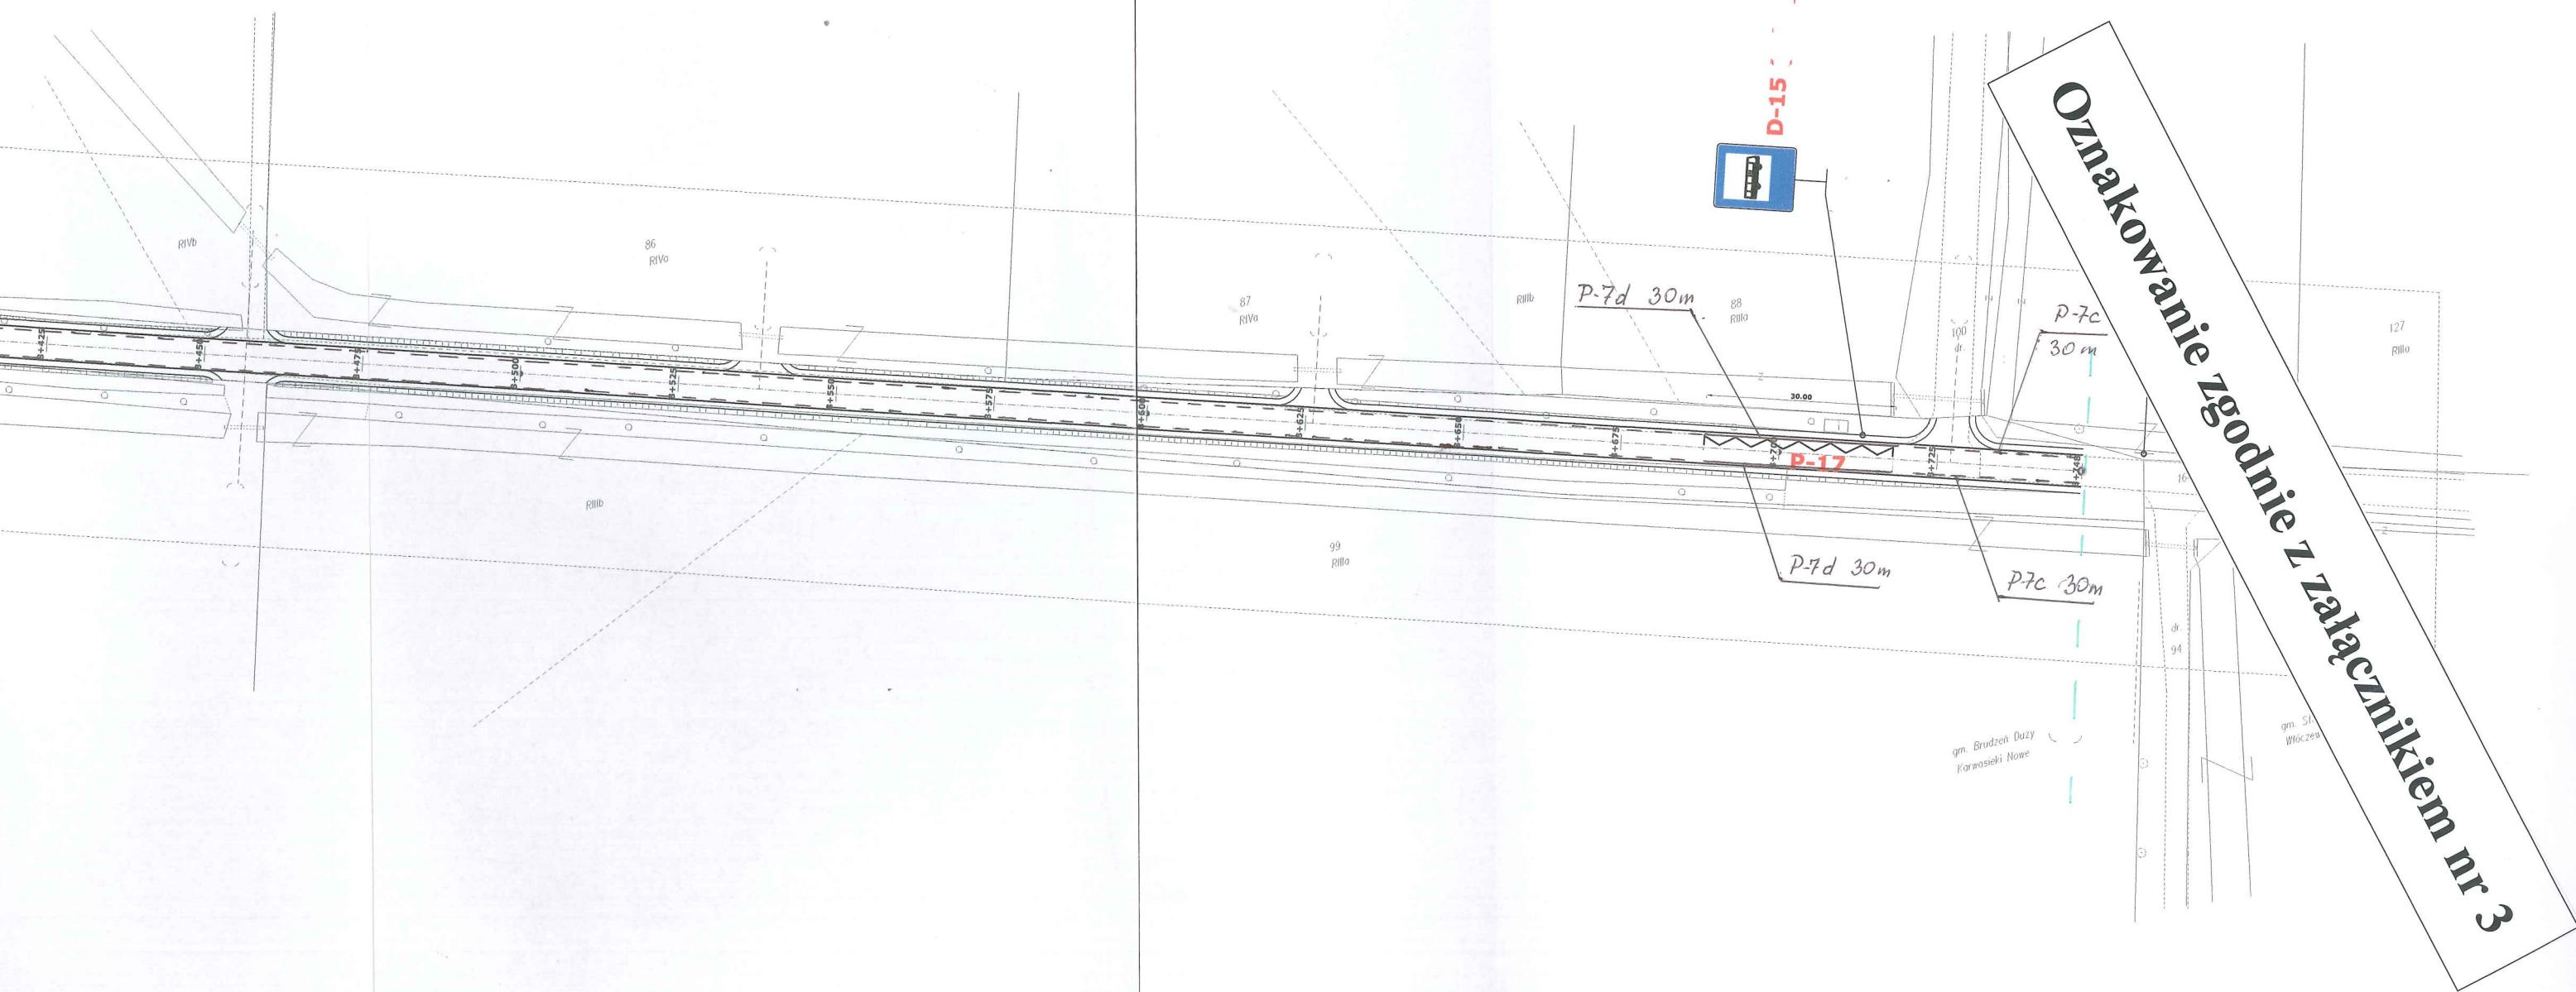

Z upoważnienia
Komendanta Miejskiego Policji
w Płocku

PROJEKT - ~~SZKIC~~

organizacji ruchu opiniuję

pozytywnie - ~~negatywnie~~

~~z następującymi warunkami~~

ZASTĘPCA NACZELNIKA
Wydziału Ruchu Drogowego
KMP w Płocku

nadkom. Zbigniew Kopczyński

dn. 2011. 10. 05.

STAROSTWO POWIATOWE
w PŁOCKU
ul. Bielska 59
09-400 Płock

Oznaczenia:

Oznakowanie pionowe:



A-7 - znaki projektowane



A-7 - znaki istniejące

Płock, dn. 18 PAŹ 2011
Zatwierdzam organizację ruchu w całości
- bez zmian
Termin wprowadzenia organizacji ruchu:

3-1 GRU 2012

WICESTAROSTA

Jan Clastek

Oznakowanie zgodnie z załącznikiem nr 3

OBIEKT Przebudowa drogi powiatowej nr 2903W Brudzeń Duży –
Karwosieki – Proboszczewice Nowe od km 6+011,00 do km 8+747,92

INWESTOR ZARZĄD DRÓG POWIATOWYCH W PŁOCKU

Treść rysunku STAŁA ORGANIZACJA RUCHU

Skala
1: 1000

Stanowisko	Imię i nazwisko	Data	podpis	Załącznik nr
Projektant	Bogumił Poliński	09.2011		1b
Projektant	Michał Rzepczyński	09.2011		

Załącznik nr 2

STAROSTWO POWIATOWE
w PŁOCKU
ul. Bielska 59
09-400 Płock

2011-04-08

Płock, dn.
Zatwierdzam organizację ruchu w całości
- bez zmian
Termin wprowadzenia organizacji ruchu:
2012-12-31

PROJEKT - SZKIC


Organizacja ruchu opiniuje
pozytywnie - negatywnie
następującymi warunkami

ZASTĘPCA NACZELNIKA
Wydziału Ruchu Drogowego
KMP w Płocku

nadkom. Zbigniew Kopczyński

04.02.2011

łączy arkusz 16

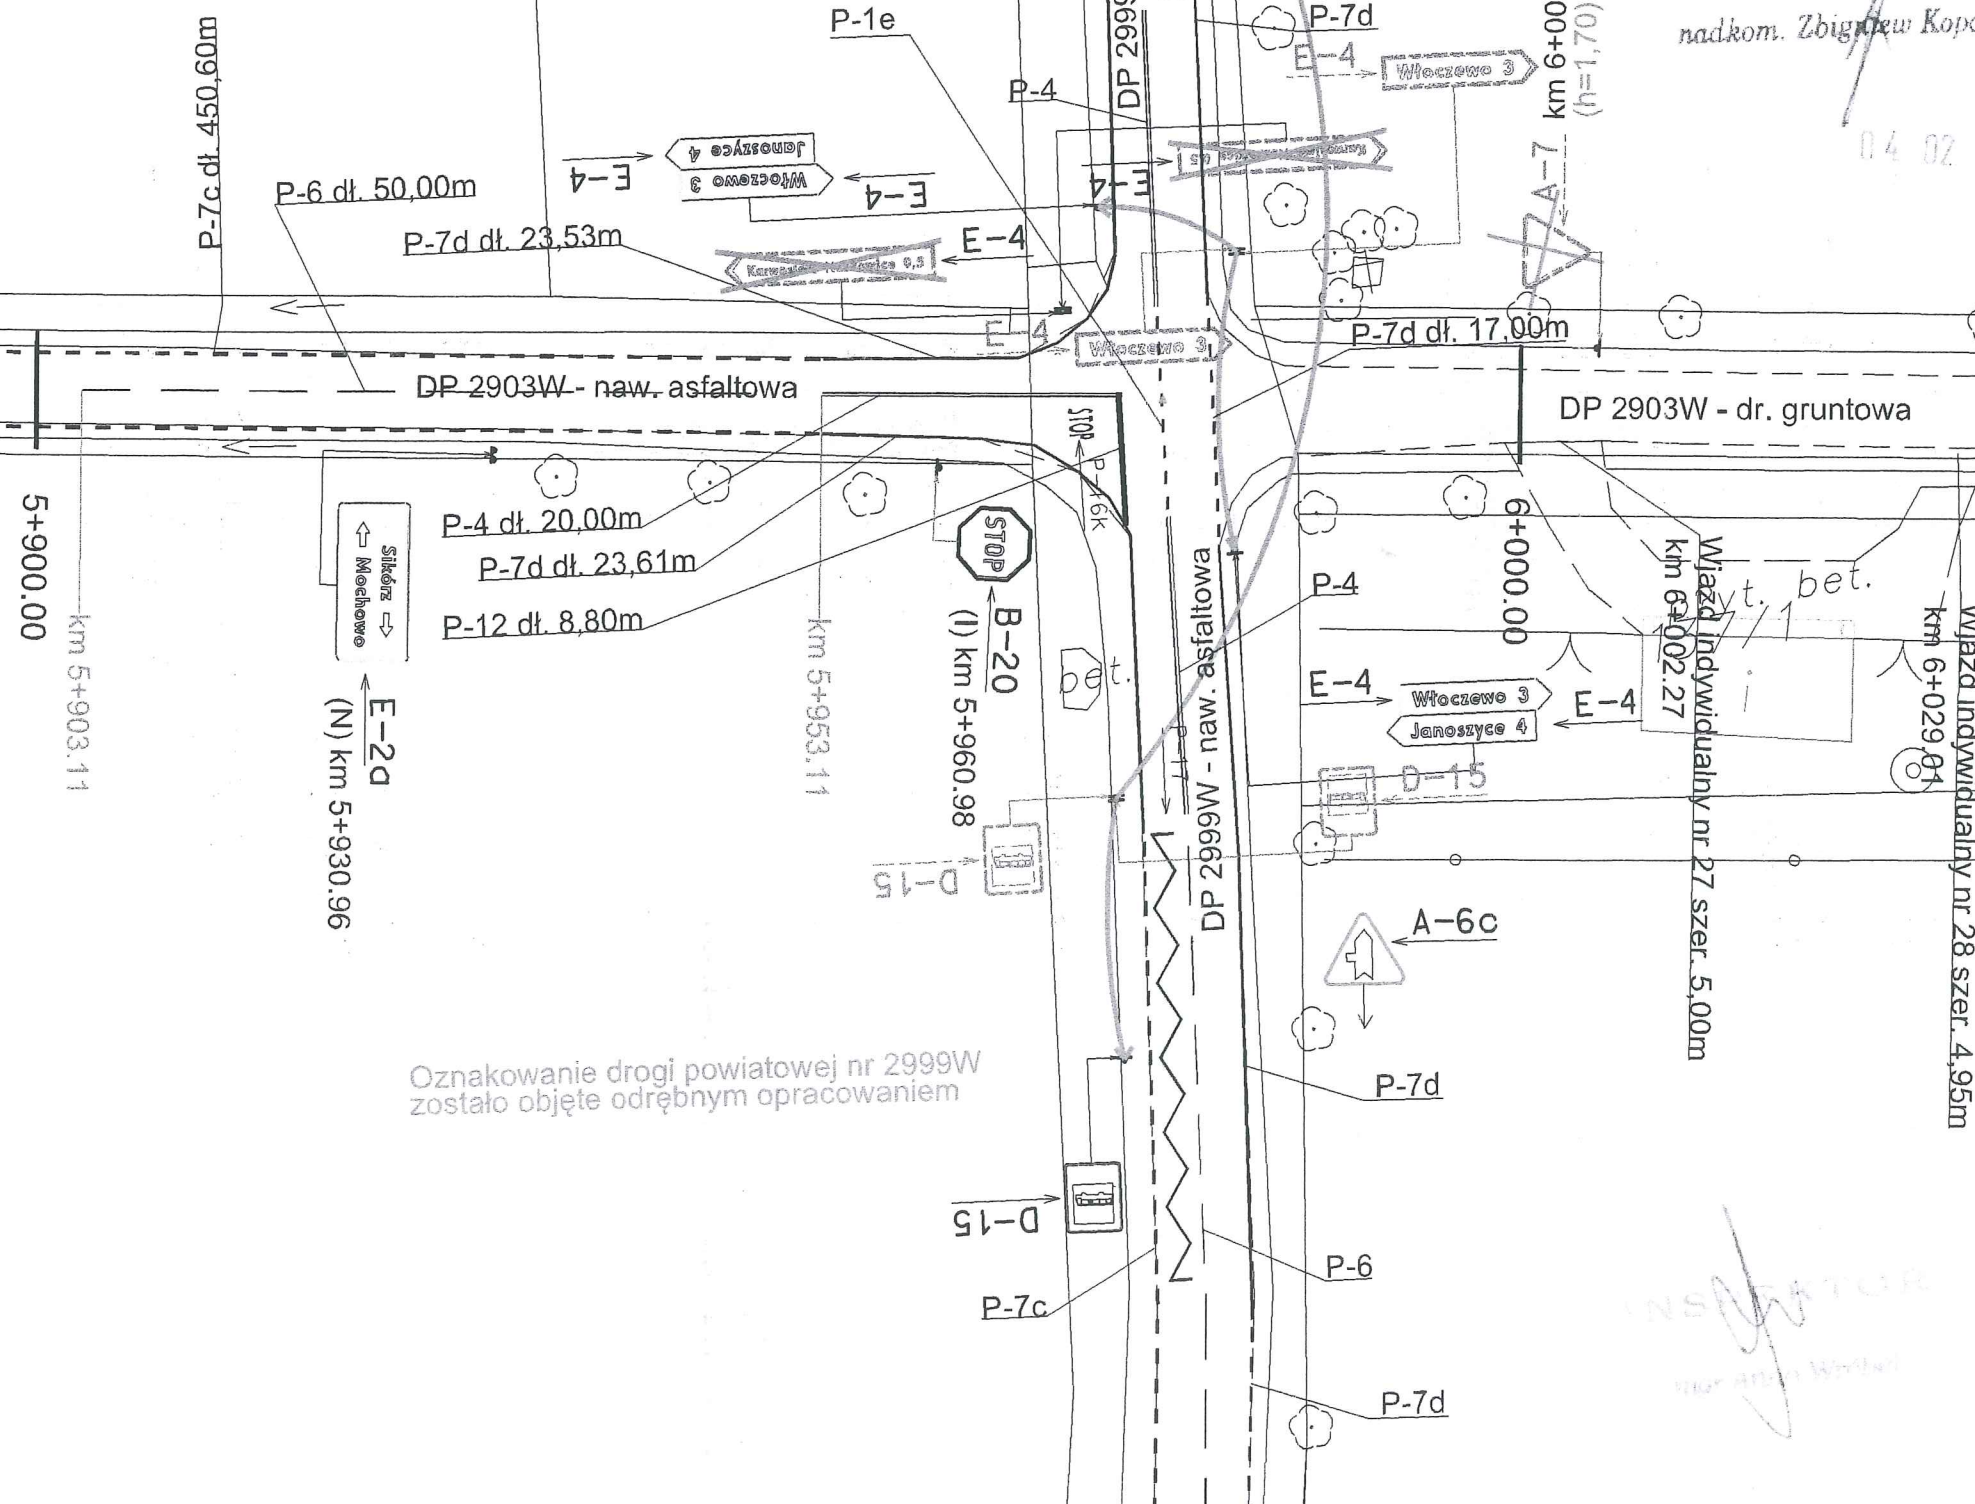

BIURO INŻYNIERII DROGOWEJ "BID" S.C.
Agnieszka Szczuraszek-Kostencka, Paweł Szczuraszek
ul. Rekinowa 27/2, 85-435 Bydgoszcz

AGADOR S.C.
Elżbieta Żarkow, Krzysztof Żarkow
ul. Tucholska 7/55, 85-165 Bydgoszcz

Inwestor:	ZARZĄD DRÓG POWIATOWYCH W PŁOCKU ul. Bielska 59, 09-400 Płock	Nr rysunku:	2/ark. 15
Objekt:	Opracowanie projektów dotyczących stałych organizacji ruchu na drogach powiatowych Powiatu Płockiego - droga powiatowa nr 2903W Brudzeń Duży - Proboszczewice Stare	Branża:	drogowa
		Stadium:	PW
		Skala:	1:500
Treść:	Projektowana stała organizacja ruchu	Data:	12.2010r
Funkcja:	Imię i nazwisko:	Specjalność i zakres uprawnień: numer uprawnień:	Podpis:
Projektant:	mgr inż. Agnieszka Szczuraszek-Kostencka	w specjalności drogowej obejmującej projektowanie bez ograniczeń KUP/0038/P000/08	<i>[Signature]</i>
Asystent projektanta:	mgr inż. Paweł Szczuraszek mgr inż. Jarosław Czeszewski Leszek Wiśniewski	—	<i>[Signature]</i>

Załącznik nr 3

