

Płock, 26 stycznia 2017 r.

KM-I.7123.1.186.2016

Zarząd Dróg Powiatowych w Płocku
ul. Bielska 59
09-400 Płock

Odpowiadając na pismo z dnia 28 grudnia 2016 roku o zatwierdzenie projektu czasowej organizacji ruchu pn. „Przebudowa – modernizacja drogi powiatowej nr 2965W Węgrzynowo – Podgórze na odcinku od km 2+815 do km 3+810 o długości 0,995 km”, informuję o zatwierdzeniu projektu z terminem wprowadzenia do 31 marca 2018 roku. Termin przywrócenia poprzedniego stanu organizacji ruchu to 30 czerwca 2018 roku.

Jeżeli w tym terminie Starosta Płocki nie zostanie zawiadomiony o wprowadzeniu organizacji ruchu – zarząd drogi zostanie zawiadomiony o utracie ważności zatwierdzonej organizacji ruchu.

Ponadto informuję, że zgodnie z § 12 ust. 1 rozporządzenia Ministra Infrastruktury z dnia 23 września 2003 roku (Dz. U. nr 177 z 2003 roku poz. 1729 z późn. zm.) jednostka wprowadzająca organizację ruchu zawiadamia organ zarządzający ruchem i zarząd drogi oraz Komendanta Miejskiego Policji w Płocku o terminie jej wprowadzenia, co najmniej na 7 dni przed terminem wprowadzenia organizacji ruchu.

Otrzymują:

1. Adresat,
2. a/a.

Do wiadomości:

1. Komenda Miejska Policji w Płocku,
- ② Zarząd Dróg Powiatowych w Płocku.

STAROSTA

Mariusz Bisierek

Naczelnik Wydziału BRD
i Zarządzania Ruchem

mgr inż. Andrzej Kabziński

PROJEKT **CZASOWEJ ORGANIZACJI RUCHU**

GENERALNA DYREKCJA
DRÓG KRAJOWYCH I AUTOSTRAD
Oddział w Warszawie
03-808 Warszawa, ul. Minska 25
tel. 22 209-25-00, fax: 22 603-60-45
-27-

TYTUŁ OPRACOWANIA

**„PRZEBUDOWA – MODERNIZACJA DROGI POWIATOWEJ NR 2965W
WĘGRZYNOWO – PODGÓRZE NA ODCINKU OD KM 2+815 DO KM 3+810 O
DŁUGOŚCI 0,995 KM”**

Jednostka wprowadzająca organizację ruchu:
ZARZĄD DRÓG POWIATOWYCH W PŁOCKU
09-400 PŁOCK, UL. BIELSKA 59

OPINIA

Nr ew. Z.2/408.../134 Prop/Z.19/2016

PROJEKT – SZKIC

czasowej / ~~stałej~~ organizacji ruchu
opiniuję pozytywnie / ~~negatywnie~~
z następującymi uwagami:

*W zakresie DK 62. Brak uwagi
namierzanej kolorem czerwonym.*

Generałny Dyrektor
Dróg Krajowych i Autostad
z upoważnieniem

mgr inż. Leszek Sekulski
Z-ca Dyrektora Oddziału

Opracowała:
Anna Wróbel

Płock, wrzesień 2016 rok

OPIS TECHNICZNY

I. DANE OGÓLNE

- droga powiatowa: nr 2965W Węgrzynowo – Podgórze
- zarządca drogi powiatowej: Zarząd Dróg Powiatowych w Płocku, 09-400 Płock, ul. Bielska 59
- klasa techniczna drogi powiatowej: Z

II. CHARAKTERYSTYKA

Droga powiatowa nr 2965W Węgrzynowo – Podgórze zarządzana jest przez Zarząd Dróg Powiatowych w Płocku. Droga posiada nawierzchnię bitumiczną. Na odcinku objętym opracowaniem po przebudowie posiadać będzie nawierzchnię bitumiczną o szerokości 5 m i obustronne pobocza o szerokości 1,25 m. Przedmiotowa droga w obrębie prac posiada oznakowanie pionowe.

III. PRZEDMIOT OPRACOWANIA. PROJEKTOWANA ORGANIZACJA

Przedmiotowa inwestycja znajduje się na terenie gminy Mała Wieś w miejscowości Podgórze w ciągu drogi powiatowej nr 2965W. Celem opracowania jest zabezpieczenie miejsca wykonywania robót.

Załącznik nr 1 przedstawia plan orientacyjny w skali 1:25000

Załącznik nr 2 przedstawia plan sytuacyjny odcinka przebudowywanej drogi.

Załącznik nr 3 schematy oznakowania na czas prowadzenia robót związanych z przebudową drogi.

Termin wprowadzenia czasowej organizacji ruchu: do 31 marca 2018 roku.

Termin przywrócenia stałej organizacji ruchu: do 30 czerwca 2018 roku.

IV. ZAKRES WYKONYWANYCH ROBÓT

- Wykonanie warstwy wyrównawczej z mieszanki mineralno – asfaltowej AC11W50/70 w ilości średnio 125 kg/m², z transportem mieszanki samochodami samowyładowczymi z wytwórni do miejsca wbudowania, po uprzednim oczyszczeniu i skropieniu emulsją asfaltową istniejącej nawierzchni - szerokość nawierzchni 4,7 - 5,0 m (średnia 4,9 m);
- Wykonanie nawierzchni pojedynczo powierzchniowo utrwalonej grysami frakcji 2/5 o ilości kruszywa 8 dm³/m² i asfaltową emulsją kationową;
- Ścięcie zawyżonych poboczy, średnia grubość ścinania 10 cm, z wywozem i zagospodarowaniem urobku we własnym zakresie;
- Wzmocnienie poboczy oraz remont nawierzchni istniejących zjazdów warstwą kruszywa łamanego 0÷31,5 mm, grubość warstwy po zagęszczeniu 5 cm;
- Mechaniczne karczowanie krzaków i podszyć gęstych powyżej 60% powierzchni wraz z zagospodarowaniem gałęzi i karpiny we własnym zakresie.
- Spadki poprzeczne jezdni 2% daszkowy.
- Odwodnienie powierzchniowe za pomocą odpowiednich spadków poprzecznych i podłużnych na przyległy teren działki drogowej, a następnie przez wsiąkanie i parowanie.

V. WYSTĘPUJĄCE ZAGROŻENIA I UTRUDNIENIA

Zagrożenia i utrudnienia, które mogą zaistnieć w trakcie wprowadzenia organizacji ruchu, jest ruch samochodowy, stwarzający niebezpieczeństwo dla pieszych i ekip realizujących prace związane z przebudową chodnika.

VI. ROZWIĄZANIA PROJEKTOWE

Część robót będzie wykonywana przy całkowitym zamknięciu remontowanego odcinka drogi. Rysunki od 1 do 8 obejmują zaprojektowany objazd.

Roboty wykonywane przy połówkowym zamknięciu drogi charakteryzują się następującymi głównymi elementami oznakowania (schematy od nr 1 do nr 4):

- strefę robót na jezdni wygrodzono zaporami U-3d wraz ze światłami żółtymi ostrzegawczymi U-35 od strony najazdu, oraz zaporą drogową U-20b i tablicami kierującymi U-21b.
- strefę robót na poboczu wygrodzono zaporami drogowymi U-20c wraz ze światłem ostrzegawczym U-35 i ustawiono znak B-41 „zakaz ruchu pieszych” wraz z tabliczką „przejście drugą stroną drogi”,
- w odległości ok. 50 m od strefy robót zastosowano znaki A-30 z tabliczką „PIESI”,
- w odległości ok 120 m od strefy robót zastosowano znaki B-25 „zakaz wyprzedzania”.
- w odległości ok. 190 m od strefy robót zastosowano znaki A-14 „roboty na drodze” A-12c „zwężenie jezdni – lewostronne” i A-12b „zwężenie jezdni – prawostronne”.

Roboty prowadzone na poboczu powodują ograniczenia w ruchu pieszych. Prowadzone roboty wymagają całkowitego zamknięcia odcinka pobocza. Pieszych należy skierować na pobocze po przeciwnej stronie drogi.

Należy umożliwić dojście i dojazd do posesji.

Oznakowanie ma być ustawione w sposób zapewniający dobrą widoczność dla kierujących pojazdami, rowerami i pieszych, a po zakończeniu robót natychmiast usunięte.

VII. ZASADY OGÓLNE DO OZNAKOWANIA

Niniejszy projekt podlega zatwierdzeniu zgodnie z rozporządzeniem Rozporządzenie Ministra Infrastruktury z dnia 23.09.2003r. w sprawie szczegółowych warunków zarządzania ruchem na drogach oraz wykonywania nadzoru nad tym zarządzaniem (Dz. U. z 2003 roku, Nr 177, poz.1729 z późniejszymi zmianami),

Znaki stosowane do oznakowania robót muszą być o jedną grupę wielkości wyższe, niż stosowane na danym odcinku drogi.


W zastosowanym na czas robót oznakowaniu i urządzeniach bezpieczeństwa ruchu drogowego lica znaków (tablic) powinny być wykonane z folii odblaskowej typu 2 albo folii pryzmatycznej.

Na tylnej części tarczy znaków zastosowanych do oznakowania robót drogowych, powinien być umieszczony wyróżnik koloru żółtego, z folii nieodblaskowej o powierzchni nie przekraczającej 15 cm², słupki znaków zastosowanych do oznakowania na czas robót powinny mieć „wyróżnik” w postaci naklejonego paska z żółtej folii nieodblaskowej o szerokości 3 cm.


Oznakowanie projektowane nie koliduje z istniejącym.

VIII. PODSTAWA OPRACOWANIA

1. Ustawa z dnia 21.03.1985r. o drogach publicznych (Dz. U. z 2013 roku, poz. 260 z późniejszymi zmianami),
2. Ustawa z dnia 20.06.1997r. – Prawo o ruchu drogowym (Dz. U. z 2012 roku poz. 1137 z późniejszymi zmianami),
3. Rozporządzenie Ministra Infrastruktury z dnia 23.09.2003r. w sprawie szczegółowych warunków zarządzania ruchem na drogach oraz wykonywania nadzoru nad tym zarządzaniem (Dz. U. z 2003 roku, Nr 177, poz.1729.),
4. Rozporządzenie Ministra Infrastruktury z dnia 03.07.2003r w sprawie szczegółowych warunków technicznych dla znaków i sygnałów drogowych oraz urządzeń bezpieczeństwa ruchu drogowego i warunków ich umieszczania na drogach. (Dz. U z 2003 roku, Nr 220, poz. 2181) oraz Załącznik do rozporządzenia: Szczegółowe warunki techniczne dla znaków i sygnałów drogowych oraz urządzeń bezpieczeństwa ruchu drogowego i warunki ich umieszczania na drogach – Załącznik do Nr 220, poz.2181 z dnia 23.12.2003r.,
5. Rozporządzenie Ministra Infrastruktury oraz Spraw Wewnętrznych i Administracji z dnia 31.07.2002 roku w sprawie znaków i sygnałów drogowych (Dz. U. z 2002 roku, Nr 170 poz. 1393).

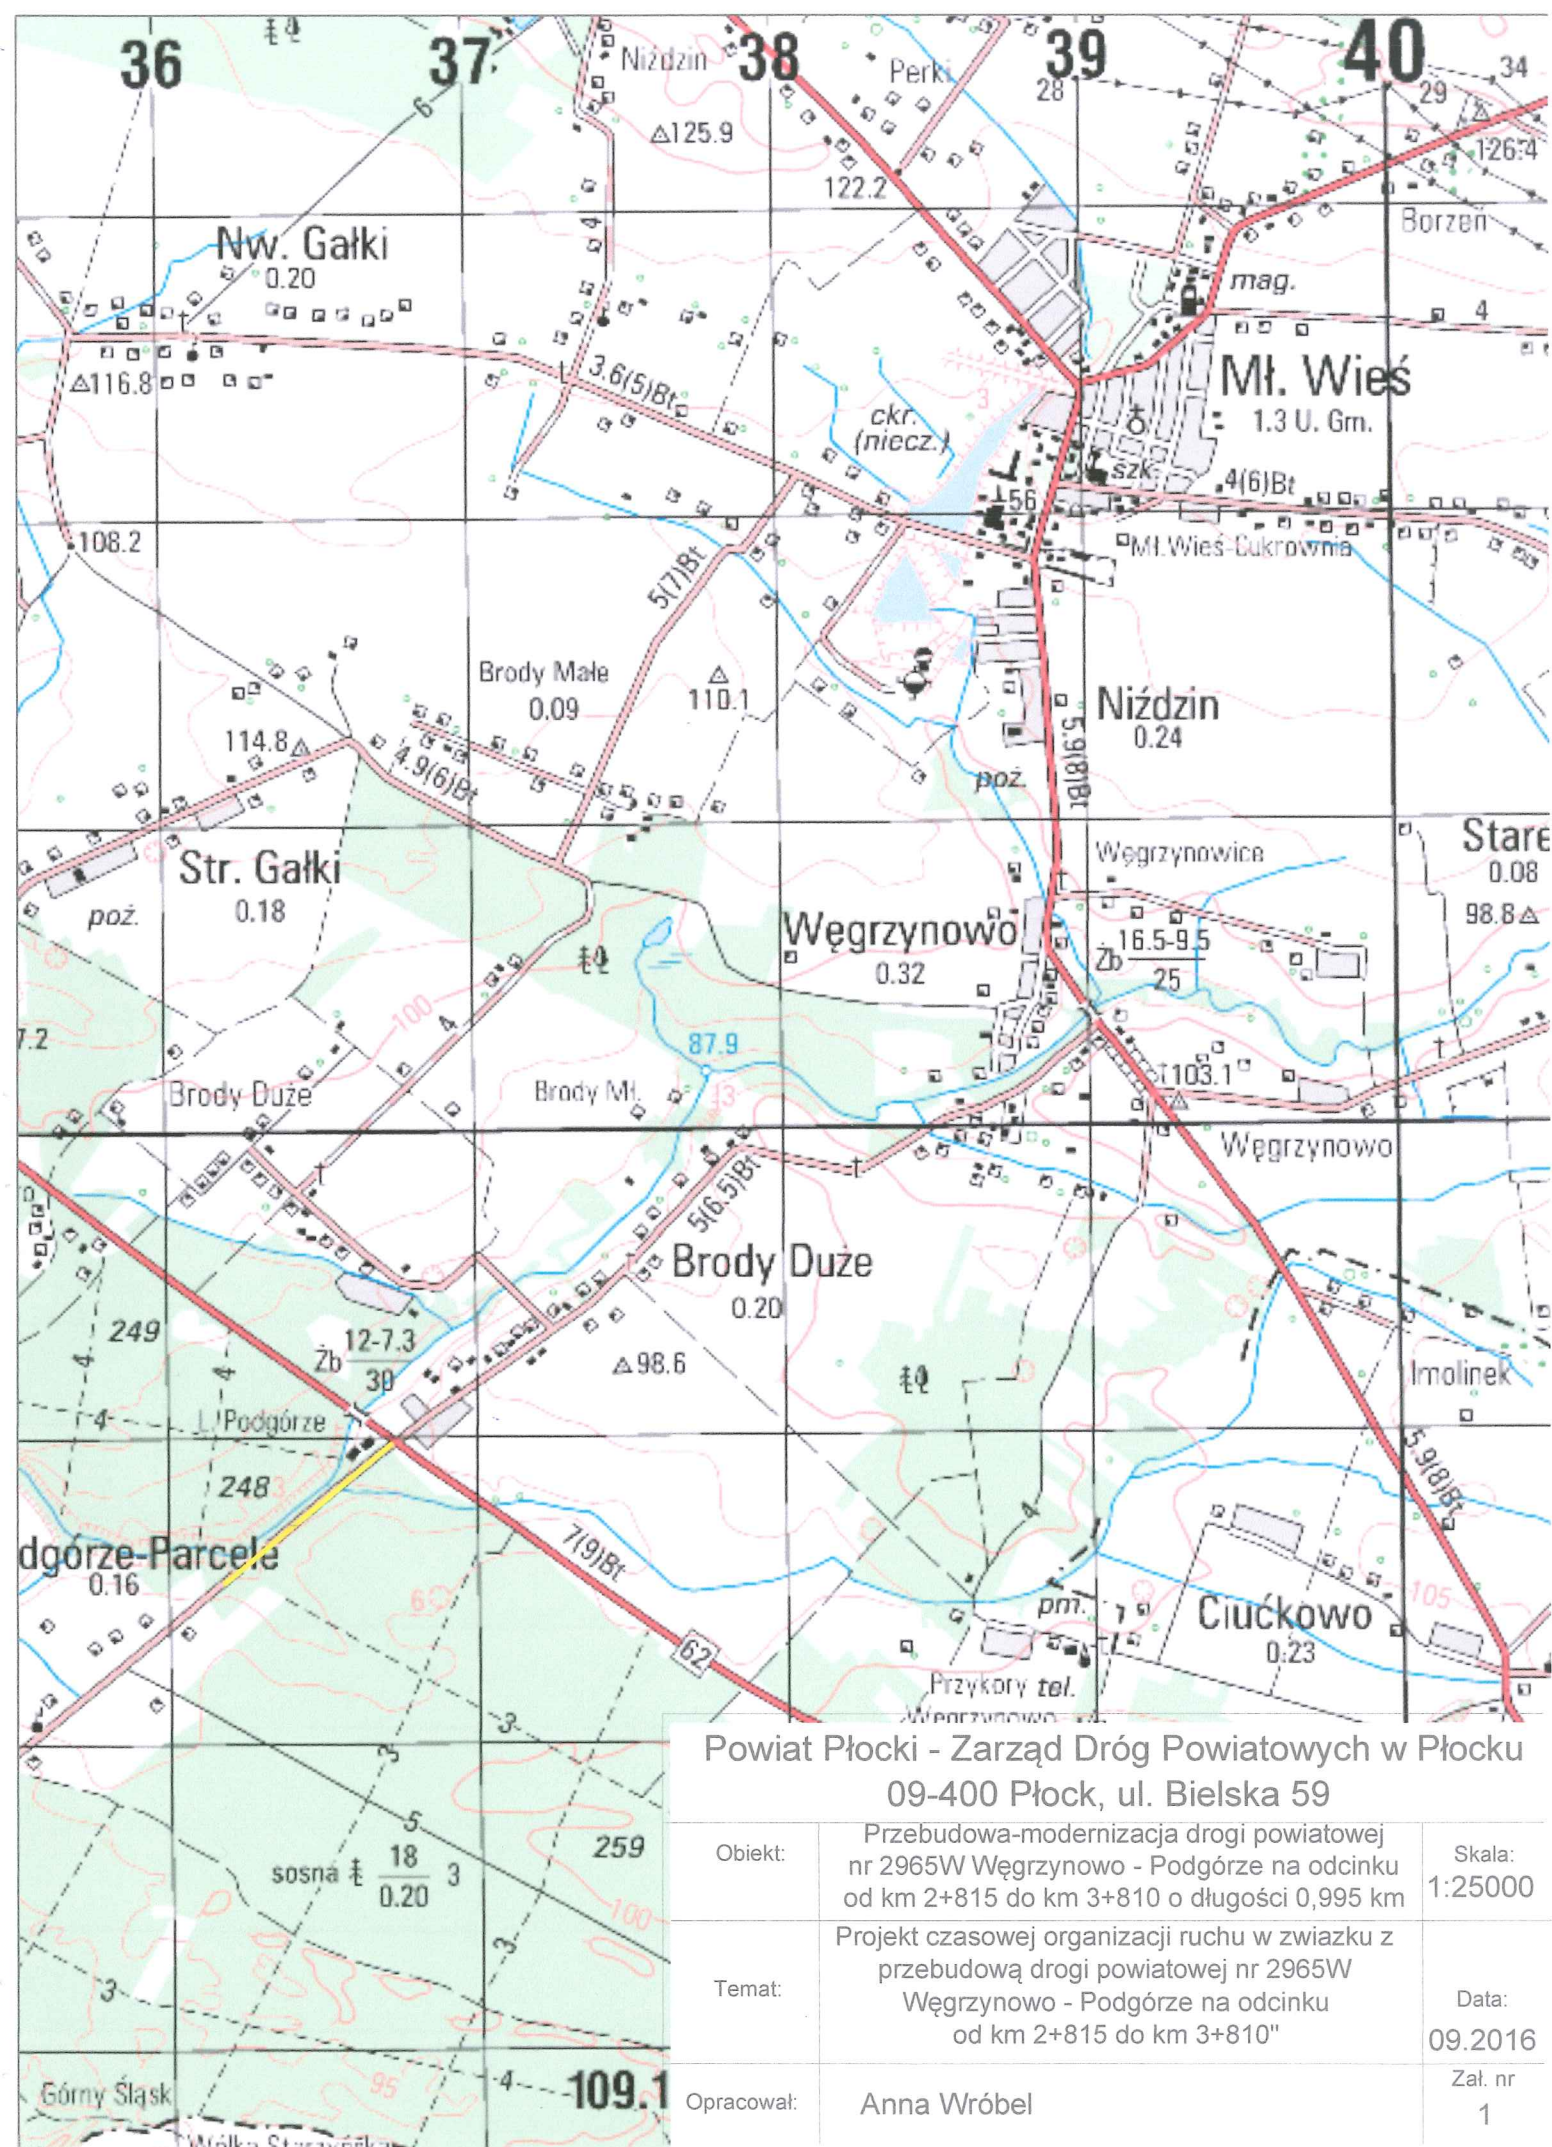

Schemat oznakowania drogi powiatowej nr 2965W Węgrzynowo - Podgórze
na czas prowadzenia robót na całej szerokości jezdni

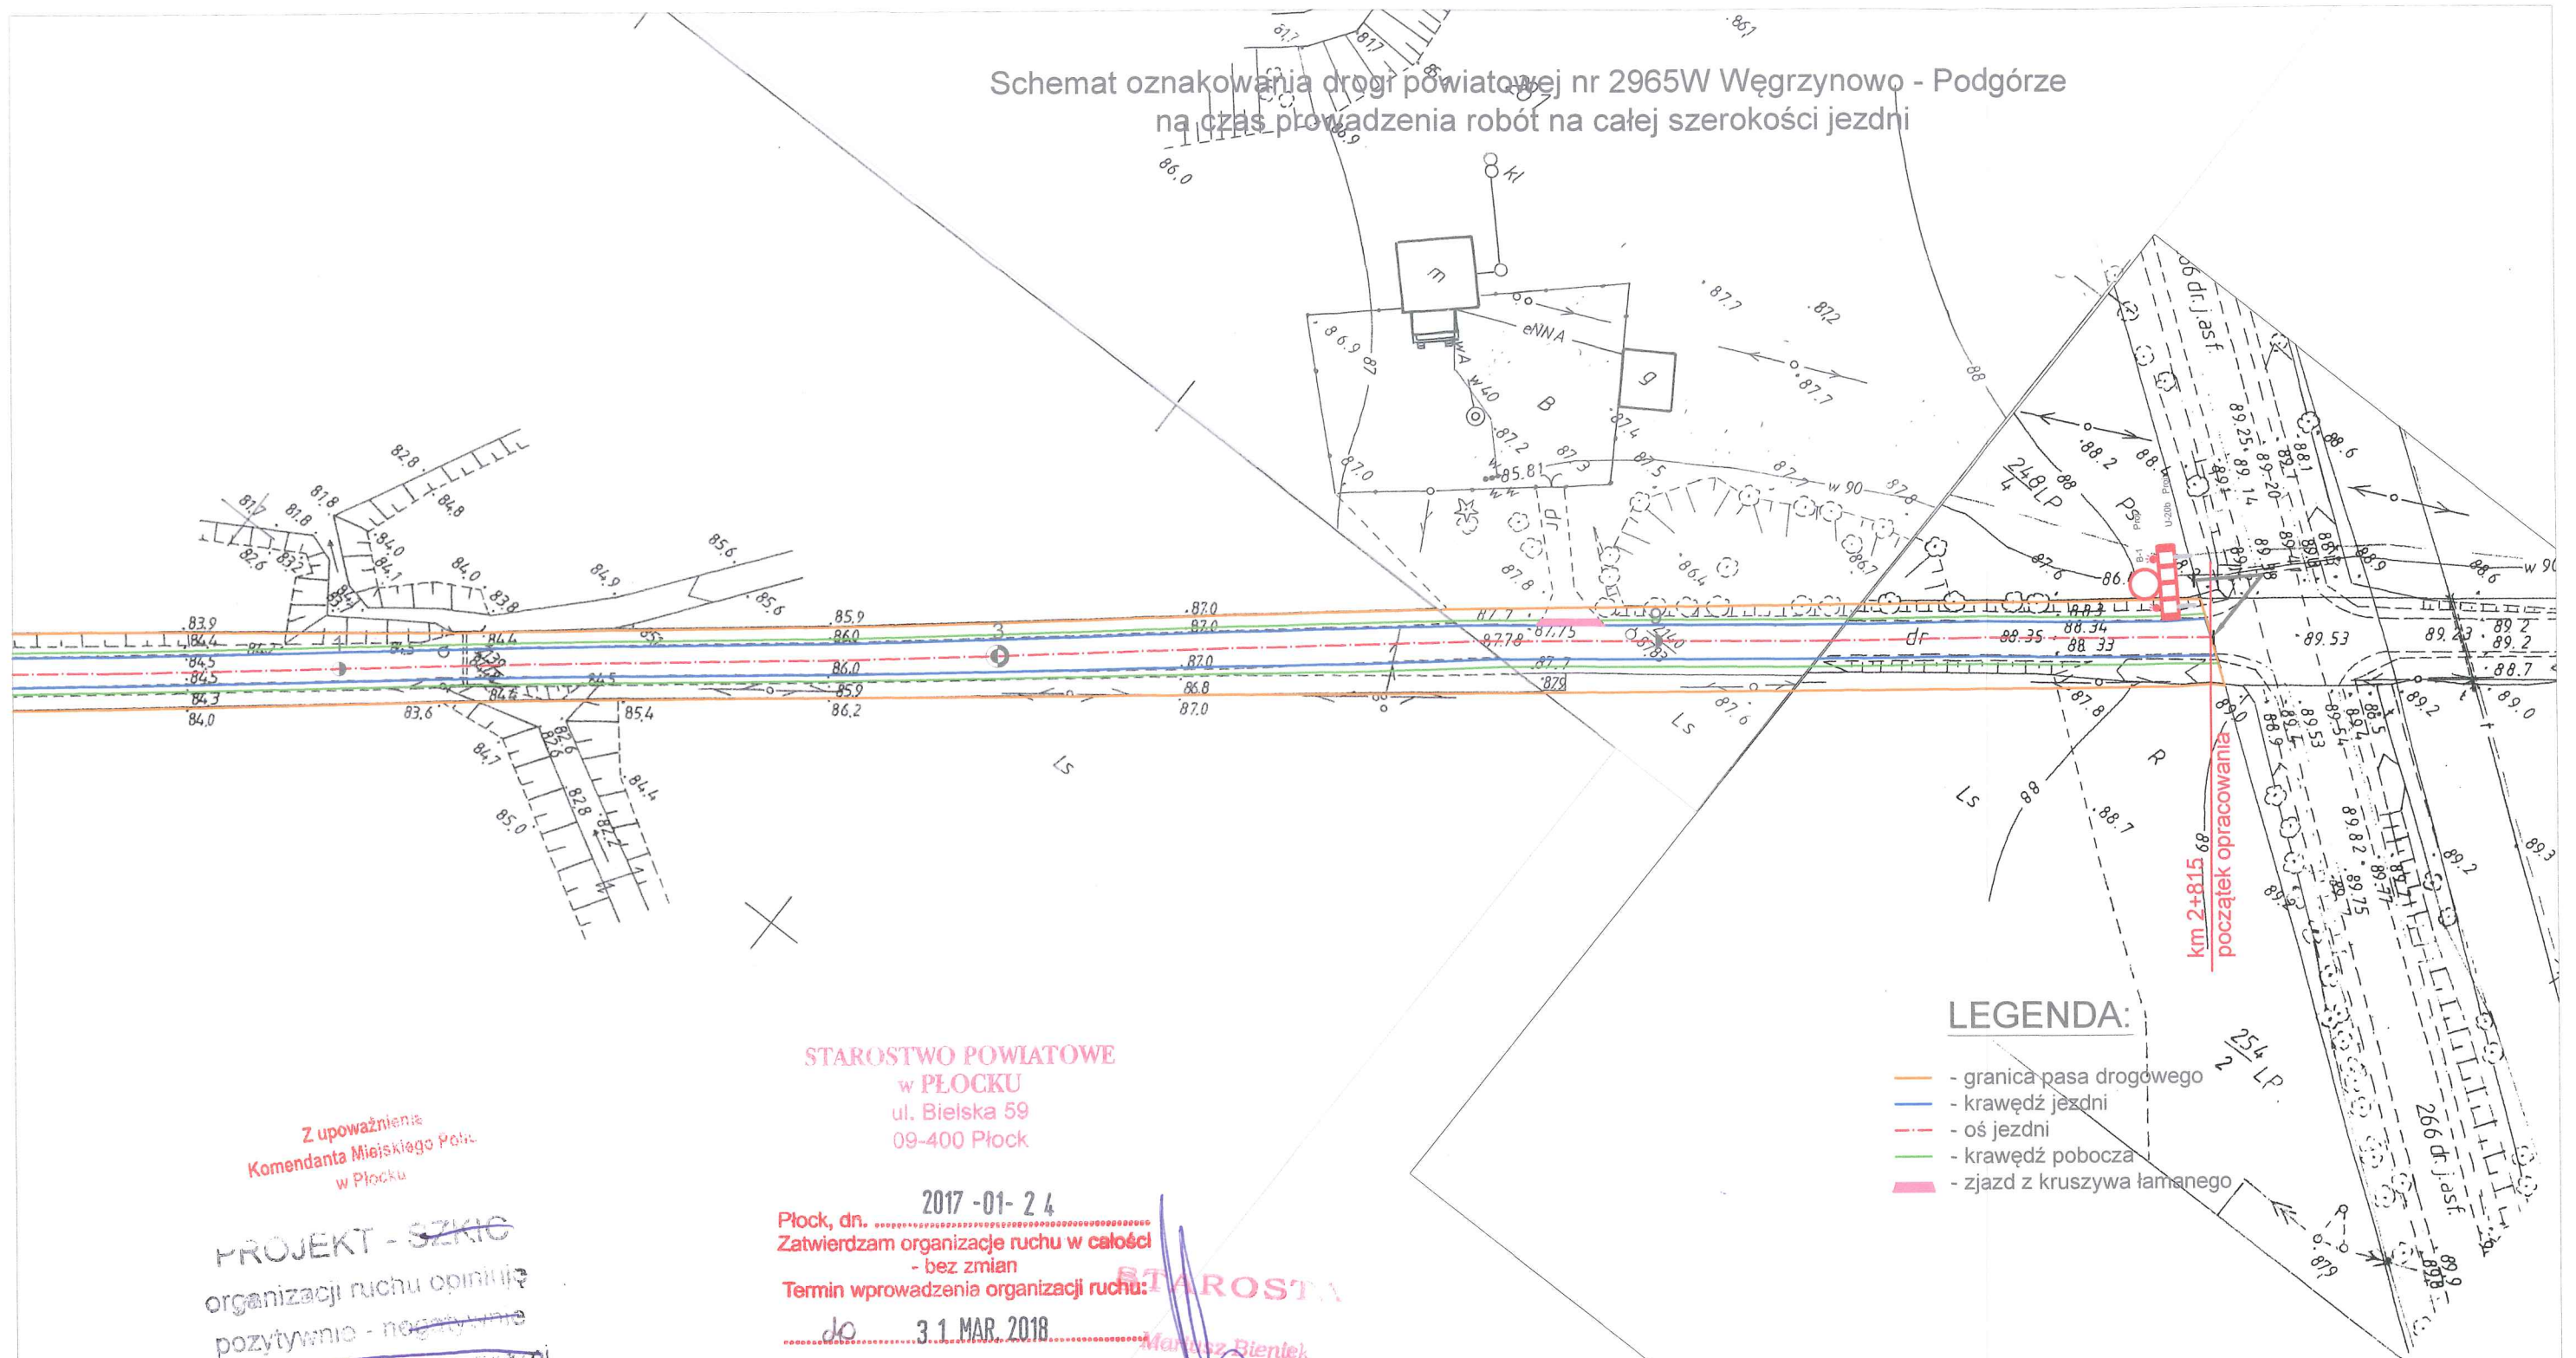

Z upoważnienia
Komendanta Miejskiego Policji
w Płocku

PROJEKT - SZKIC
organizacji ruchu opiniuję
pozytywnie - ~~negatywnie~~
z następującymi warunkami

ZASTĘPCA NACZELNIKA
Wydziału Ruchu Drogowego
KMP w Płocku

mgr inż. Grzegorz Ciesielski

06.10.2016

STAROSTWO POWIATOWE
w PŁOCKU
ul. Bielska 59
09-400 Płock


Płock, dn. 2017-01-24
Zatwierdzam organizację ruchu w całości
- bez zmian
Termin wprowadzenia organizacji ruchu:
do 31 MAR. 2018

Mariusz Bielek

Termin wprowadzenia/przywrócenia
stałej organizacji ruchu do 30.07.2018

Powiat Płocki - Zarząd Dróg Powiatowych w Płocku 09-400 Płock, ul. Bielska 59		
Obiekt:	Przebudowa-modernizacja drogi powiatowej nr 2965W Węgrzynowo - Podgórze na odcinku od km 2+815 do km 3+810 o długości 0,995 km	Skala: 1:1000
Temat:	Projekt czasowej organizacji ruchu w związku z przebudową drogi powiatowej nr 2965W Węgrzynowo - Podgórze na odcinku od km 2+815 do km 3+810"	Data: 09.2016
Opracowała:	Anna Wróbel	Rys. nr: 1

Schemat oznakowania drogi powiatowej nr 2965W Węgrzynowo - Podgórze
na czas prowadzenia robót na całej szerokości jezdni

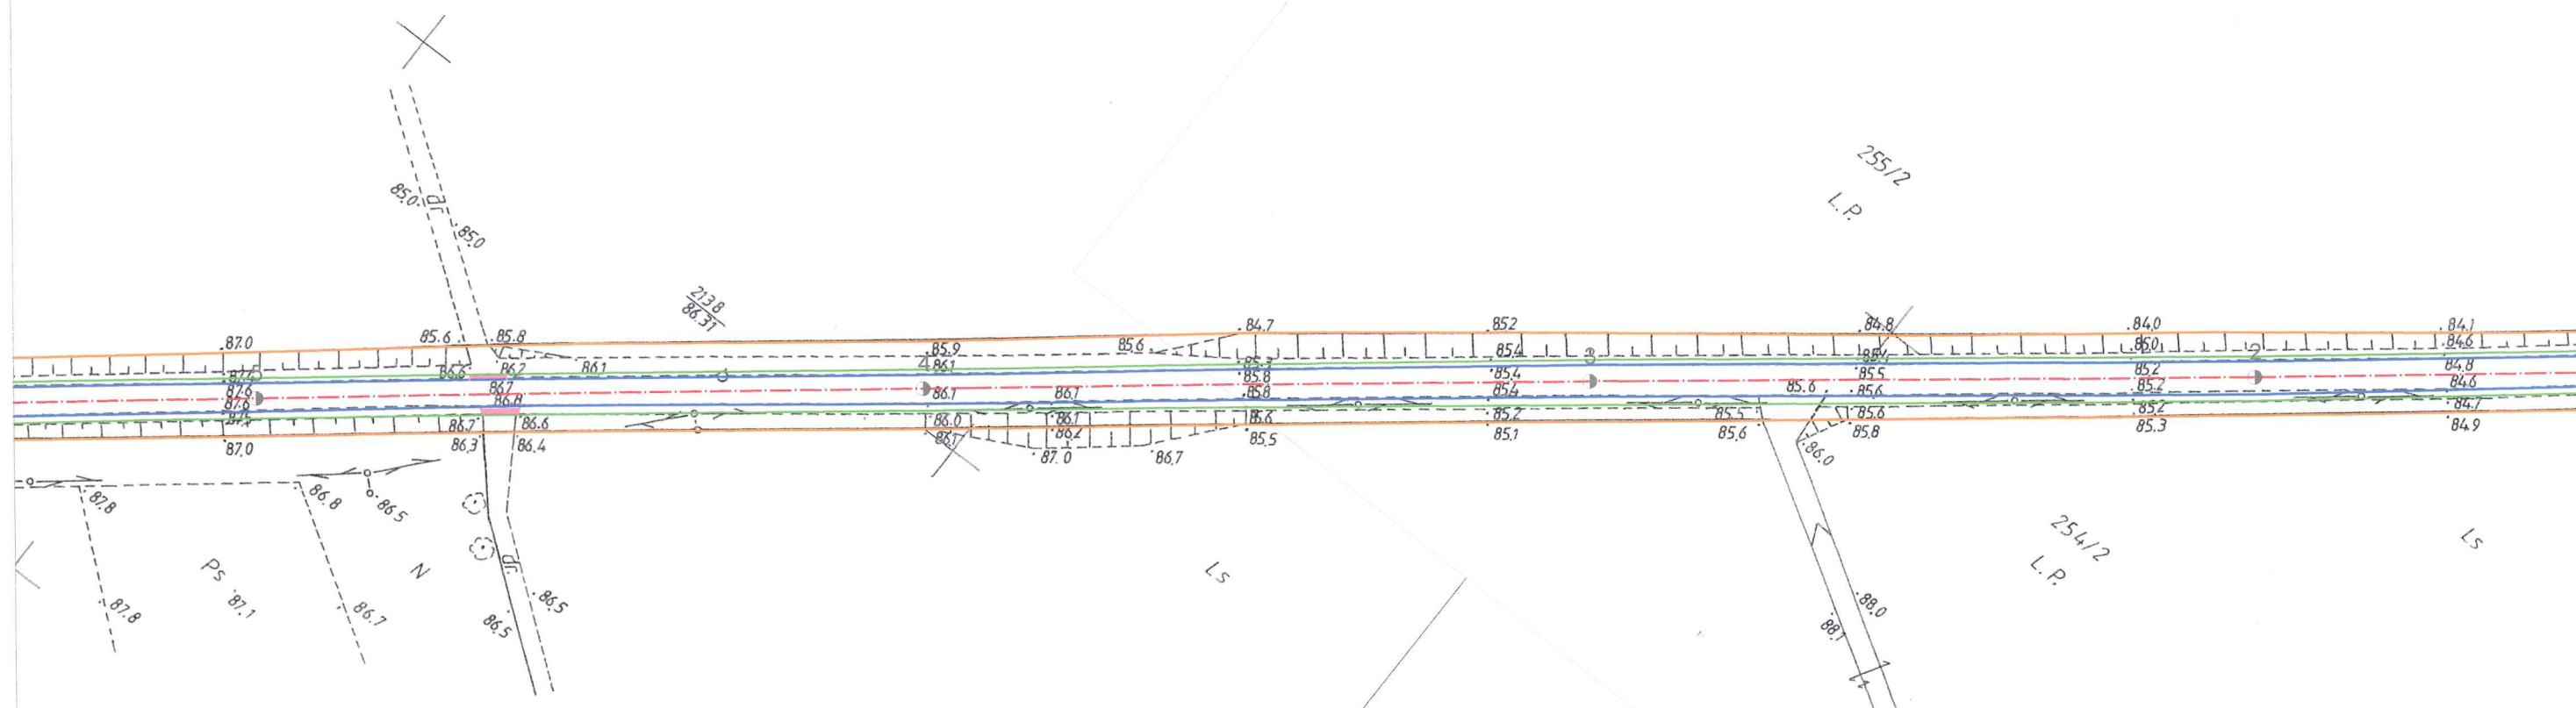

STAROSTWO POWIATOWE
w PŁOCKU
ul. Bielska 59
09-400 Płock

Z upoważnienia
Komendanta Miejskiego Policji
w Płocku

PROJEKT - SZKIC
organizacji ruchu opiniuję
pozytywnie - negatywnie
z następującymi warunkami

ZASTĘPCA NACZELNIKA
Wydziału Ruchu Drogowego
KMP w Płocku

asp. szt. Grzegorz Michalski

06 10 2016

Płock, dn. 2017-01-24
Zatwierdzam organizację ruchu w całości
- bez zmian

Termin wprowadzenia organizacji ruchu:

do 31 MAR. 2018

STAROSTA

Martus Bielek

Termin wprowadzenia/przywrócenia
stałej organizacji ruchu do 30-CZE: 2018

LEGENDA:

- granica pasa drogowego
- krawężnik jezdni
- oś jezdni
- krawężnik pobocza
- zjazd z kruszywa łamanego

Powiat Płocki - Zarząd Dróg Powiatowych w Płocku
09-400 Płock, ul. Bielska 59

Obiekt:	Przebudowa-modernizacja drogi powiatowej nr 2965W Węgrzynowo - Podgórze na odcinku od km 2+815 do km 3+810 o długości 0,995 km	Skala: 1:1000
Temat:	Projekt czasowej organizacji ruchu w związku z przebudową drogi powiatowej nr 2965W Węgrzynowo - Podgórze na odcinku od km 2+815 do km 3+810"	Data: 09.2016
Opracowała:	Anna Wróbel	Rys. nr: 2

Z upoważnienia
Komendanta Miejskiego Policji
w Płocku


PROJEKT - ~~OPINIA~~
organizacji ruchu opiniuję
pozytywnie - negatywnie
z następującymi warunkami:

ZASTĘPCA NACZELNIKA
Wydziału Ruchu Drogowego
KMP w Płocku

asp. szt. Grzegorz Głondziński

0 6 10 2016

Schemat oznakowania drogi powiatowej nr 2965W Węgrzynowo - Podgórze na czas prowadzenia robót na całej szerokości jezdni

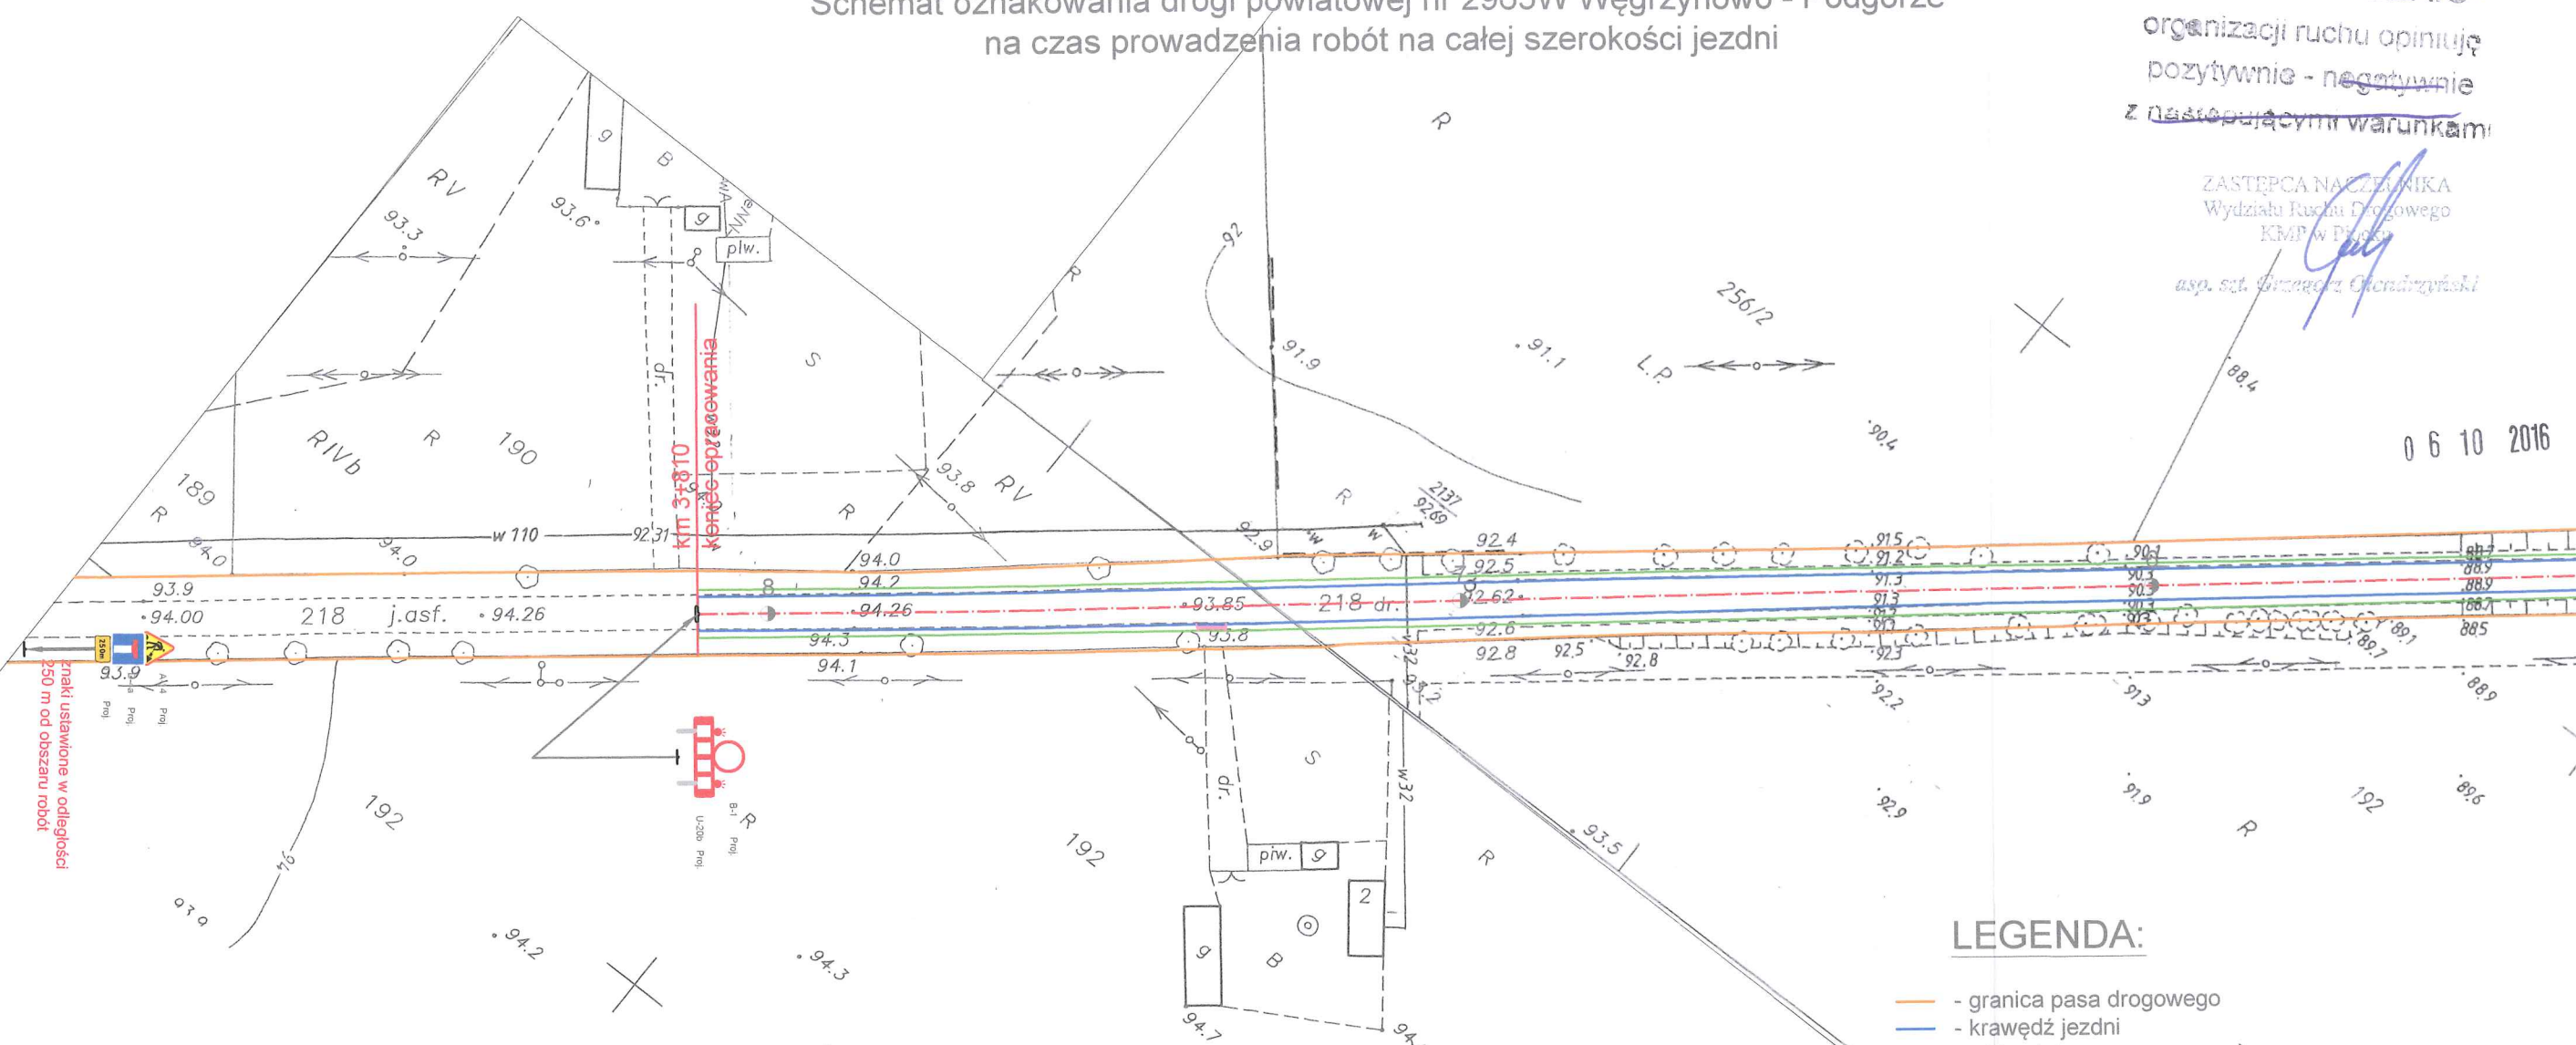

LEGENDA:

- granica pasa drogowego
- krawężnik jezdni
- oś jezdni
- krawężnik pobocza
- zjazd z kruszywa łamanego

STAROSTWO POWIATOWE
w PŁOCKU
ul. Bielska 59
09-400 Płock

Płock, dn. 2017-01-24
Zatwierdzam organizację ruchu w całości
- bez zmian

Termin wprowadzenia organizacji ruchu: STAROSTA

do 31 MAR. 2018

Mariusz Bieniek

Termin wprowadzenia/przywrócenia
stałej organizacji ruchu do 30 CZE. 2018

Powiat Płocki - Zarząd Dróg Powiatowych w Płocku
09-400 Płock, ul. Bielska 59

Obiekt:	Przebudowa-modernizacja drogi powiatowej nr 2965W Węgrzynowo - Podgórze na odcinku od km 2+815 do km 3+810 o długości 0,995 km	Skala: 1:1000
Temat:	Projekt czasowej organizacji ruchu w związku z przebudową drogi powiatowej nr 2965W Węgrzynowo - Podgórze na odcinku od km 2+815 do km 3+810"	Data: 09.2016
Opracowała:	Anna Wróbel	Rys. nr: 3

GDDKiA Oddział w Warszawie
Zatwierdzam organizację ruchu w całości
- bez zmian
Termin wprowadzenia organizacji ruchu:
do 31 MAR. 2018

Termin wprowadzenia/przywrócenia
stanu organizacji ruchu do 30 CZE. 2018

Naczelnik Wydziału DRD
i Zarządzania Ruchem
mgr inż. Andrzej Kabziński

GENERAŁNA DYREKCJA
DRÓG KRAJOWYCH I AUTOSTRAD
Oddział w Warszawie
08-808 Warszawa, ul. Mińska 25
19 22 209-25-00, fax: 22 698-60-41
-27-



Objekt:	Przebudowa-modernizacja drogi powiatowej nr 2965W Węgrzynowo - Podgórze na odcinku od km 2+815 do km 3+810 o długości 0,995 km	
Temat:	Projekt czasowej organizacji ruchu w związku z przebudową drogi powiatowej nr 2965W Węgrzynowo - Podgórze na odcinku od km 2+815 do km 3+810	Data: 09.2016
Opracował:	Anna Wróbel	Rys. nr: 4

Schemat oznakowania drogi krajowej nr 62 na czas prowadzenia robót na całej szerokości jezdni drogi powiatowej nr 2965W

Płock, dn. 2017-01-24
Załącznik nr 1 do projektu organizacji ruchu w całości
bez zmian
Termin wprowadzenia organizacji ruchu:

do 31 MAR. 2018

DROGA NR 62
REJON w PŁOCKU
odc. od km 143+900 do km 145+300

ARKUSZ NR 30

PROJEKT - SZKIC
organizacji ruchu opiniuje
pozytywnie - negatywnie
z następującymi warunkami

ZASTĘPCA NACZELNIKA
Wydziału Ruchu Drogowego
KMP w Płocku

asp. szt. Grzegorz Olsztyński

06.10.2016

Opinia w Warszawie
REJON W PŁOCKU

Zat. Nr 15/12/2016

Opinii Nr 15/12/2016

SPECJALISTA

mgr inż. Katarzyna Kaszubska

termin wprowadzenia/przywrócenia

stałej organizacji ruchu do 30 CZE. 2018

2016-11-14

PROJEKT - SZKIC
organizacji ruchu opiniuje
pozytywnie - negatywnie
z następującymi warunkami

Komendant Wojewódzkiej Policji
z siedzibą w Radomiu
z upoważnienia

REFERENT
Zespołu ds. Organizacji Ruchu
Wydział Ruchu Drogowego
KMP w Radomiu

sierż. szt. Sylwester Burdon

ZESTAWIENIE ZNAKÓW Z ARKUSZA

ZNAKI PIONOWE	Ilość znaków w grupie (szt.)			
	Duże	Średnie	Małe	Mini
A-Znaki ostrzegawcze		5		
B-Znaki zakazu		1		
C-Znaki nakazu		2		
D-Znaki informacyjne		4		
E-Znaki kierunku i miejscowości		4	2	
F-Znaki uzupełniające				
G-Znaki dodatkowe przed przejazdami kolejowymi				
T-Tabliczki do znaków				
U-Tablice ograniczające i prowadzące				
ŁĄCZNIE ZNAKI PIONOWE		16	2	
Słupki do znaków			14	
Konstrukcje wsporcze do tablic				

ZNAKI POZIOME	Powierzchnia (m ²)	
	Malowana	Grubowarstw.
Linie segregacyjne	157	
Linie krawędziowe - P-7a, P-7b		
Linie krawędziowe - P-7c, P-7d	245	
Przejścia dla pieszych, rowerzystów		
Obwiednie powierzchni wyłączonych z ruchu		
Powierzchnie wyłączone z ruchu		
Inne elementy	404	
ŁĄCZNIE ZNAKI POZIOME		

URZĄDZENIA BEZPIECZEŃSTWA RUCHU - Ilości				
L. p.	Nazwa	Jedn.	Istn.	Proj.
1	Barьеры stal. Sp-09	m	182	
2	Porecze U-10	m	26	
3				
4				
5				
6				
7				
8				
9				
10				

Powiat Płock - Zarząd Dróg Powiatowych w Płocku
09-400 Płock, ul. Bielska 59

Objekt:	Przebudowa-modernizacja drogi powiatowej nr 2965W Węgrzynowo - Podgórze na odcinku od km 2+815 do km 3+810 o długości 0,995 km	Data:	09.2016
Temat:	Projekt czasowej organizacji ruchu w związku z przebudową drogi powiatowej nr 2965W Węgrzynowo - Podgórze na odcinku od km 2+815 do km 3+810	Rys. nr:	5
Opracował:	Anna Wróbel		

Schemat oznakowania drogi krajowej nr 62 na czas prowadzenia robót na całej szerokości jezdni drogi powiatowej nr 2965W

DROGA NR 62
REJON W PŁOCKU
odc. od km 138+800 do km 140+055

Naczelnik Wydziału BRD
i Zarządzania Ruchem
ARKUSZ NR 26

mgr inż. Andrzej Kabziński

Z upoważnienia
Komendanta Miejskiego Policji
w Płocku

GENERALNA DYREKCJA
DRÓG KRAJOWYCH I AUTOSTRAD
Oddział w Warszawie
03-808 Warszawa, ul. Mińska 4
tel. 22 209 25-00, fax: 22 698-60-41
.77.

PROJEKT - SZKIC
organizacji ruchu opiniuje
pozytywnie - negatywnie
z następującymi warunkami

ZASTĘPCA NACZELNIKA
Wydziału Ruchu Drogowego
KMP w Płocku

06.10.2016

ODDZIAŁ w Warszawie

REJON W PŁOCKU

Za: Nr 3

do Opinii Nr 15.12.19.2016
z dnia 01.12.2016

Kasubka
mgr inż. Anna Kaszubska

Płock, dn. 2017-01-24
Zatwierdzam organizację ruchu w całości
- bez zmian
Termin wprowadzenia organizacji ruchu:
do 31 MAR. 2018

Termin wprowadzenia/przywrócenia
stałej organizacji ruchu do 30.07.2018

2016-11-14

PROJEKT - SZKIC
organizacji ruchu opiniuje
pozytywnie - negatywnie
z następującymi warunkami

Komendant Wojewódzkiej Policji
z siedzibą w Radomiu

REFERENT
Zespołu ds. Organizacji Ruchu
Wydziału Ruchu Drogowego
KMP z siedzibą w Radomiu
sierż. szt. Sylwester Burdon

ZESTAWIENIE ZNAKÓW Z ARKUSZA

ZNAKI PIONOWE	Ilość znaków w grupie (szt.)			
	Duże	Średnie	Małe	Mini
A-Znaki ostrzegawcze		6		
B-Znaki zakazu		1		
C-Znaki nakazu				
D-Znaki informacyjne		3		
E-Znaki kierunku i miejscowości		6	2	
F-Znaki uzupełniające				
G-Znaki dodatkowe przed przejazdami kolejowymi				
T-Tabliczki do znaków		2		
U-Tablice ograniczające i prowadzące				
ŁĄCZNIE ZNAKI PIONOWE		18	2	
Słupki do znaków		12		
Konstrukcje wsporcze do tablic znaków grupy E		6		

ZNAKI POZIOME	Powierzchnia (m ²)	
	Malowana	Grubowarstw.
Linie segregacyjne	97	
Linie krawędziowe- P-7a, P-7b		
Linie krawędziowe- P-7c, P-7d	180	
Przejścia dla pieszych, rowerzystów		
Obwiednie powierzchni wyłączonych z ruchu		
Powierzchnie wyłączone z ruchu	2	
Inne elementy		
ŁĄCZNIE ZNAKI POZIOME	279	

URZĄDZENIA BEZPIECZEŃSTWA RUCHU - Ilości				
L. p.	Nazwa	Jedn.	Istn.	Proj.
1	Bariery stal. Sp-09	m	200	
2				
3				
4				
5				
6				
7				
8				
9				
10				

Powiat Płocki - Zarząd Dróg Powiatowych w Płocku
09-400 Płock, ul. Bielska 59

Obiekt: Przebudowa-modernizacja drogi powiatowej nr 2965W Węgrzynowo - Podgórze na odcinku od km 2+815 do km 3+810 o długości 0,995 km
Temat: Projekt czasowej organizacji ruchu w związku z przebudową drogi powiatowej nr 2965W Węgrzynowo - Podgórze na odcinku od km 2+815 do km 3+810
Data: 09.2016
Opracował: Anna Wróbel
Rys. nr: 6


Schemat oznakowania drogi krajowej nr 62 na czas prowadzenia robót na całej szerokości jezdni drogi powiatowej nr 2965W

DROGA NR 62

REJON w PŁOCKU

odc. od km 150+600 do km 151+725

CHARAKTERYSTYCZNE PRZESZKOCZENIA POPRZECZNE

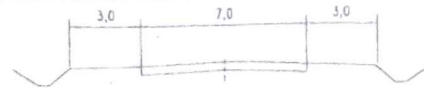

2017-01-24

Płock, dn. 2017-01-24
Zatwierdzam organizację ruchu w całości
- bez zmian

Termin wprowadzenia organizacji ruchu:

3.1 MAR. 2018

elc

Termin wprowadzenia/przywrócenia

stałej organizacji ruchu do 3.0.07.2018

2016-11-14

PROJEKT - SZKIC
organizacji ruchu opiniuję
pozytywnie - negatywnie
z następującymi uwagamiKomendant Wojewódzkiej Policji
z siedzibą w Radomiu
z upoważnieniaREFERENT
Zespół ds. Organizacji Ruchu
Wydział Ruchu Drogowego
KMP z siedzibą w Radomiu

sierż. szt. Sylwester Burdon

ZESTAWIENIE ZNAKÓW Z ARKUSZA

ZNAKI PIONOWE	Ilość znaków w grupie (szt.)			
	Duże	Średnie	Małe	Mini
A-Znaki ostrzegawcze		3		
B-Znaki zakazu		4		
C-Znaki nakazu				
D-Znaki informacyjne		2		
E-Znaki kierunku i miejscowości		5	1	
F-Znaki uzupełniające				
G-Znaki dodatkowe przed przejazdami kolejowymi				
T-Tabliczki do znaków		4		
U-Tablice ograniczające i prowadzące				
ŁĄCZNIE ZNAKI PIONOWE		18	1	
Słupki do znaków			9	
Konstrukcje wspierające do tablic znaków grupy E			5	

ZNAKI POZIOME

ZNAKI POZIOME	Powierzchnia (m ²)	
	Malowana	Grubowarstw.
Linie segregacyjne	71	
Linie krawędziowe- P-7a, P-7b		
Linie krawędziowe- P-7c, P-7d	169	
Przejście dla pieszych, rowerzystów		
Obwiednie powierzchni wyłączonych z ruchu		
Powierzchnie wyłączone z ruchu		
Inne elementy		
ŁĄCZNIE ZNAKI POZIOME	240	

URZĄDZENIA BEZPIECZEŃSTWA RUCHU - Ilości


L. p.	Nazwa	Jedn.	Istn.	Proj.
1				
2				
3				
4				
5				
6				
7				
8				
9				
10				

Powiat Płocki - Zarząd Dróg Powiatowych w Płocku
09-400 Płock, ul. Bielska 59

Objekt:	Przebudowa-modernizacja drogi powiatowej nr 2965W Węgrzynowo - Podgórze na odcinku od km 2+815 do km 3+810 o długości 0,995 km	Data:	09.2016
Temat:	Projekt czasowej organizacji ruchu w związku z przebudową drogi powiatowej nr 2965W Węgrzynowo - Podgórze na odcinku od km 2+815 do km 3+810	Rys. nr:	7
Opracował:	Anna Wróbel		

ARKUSZ NR 35 BRD
Zarządca Ruchem

mgr inż. Andrzej Kabziński

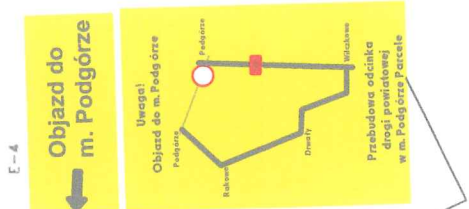tel. 22 209-25-00, fax: 22 698-60-45
-27-Poszerzyć i umocnić pobocze dróg
destruktem na szer. 1,5m
od km 151+023 do km 151+257Z upoważnienia
Komendanta Miejskiego
w Pł.PROJEKT - SZKIC
organizacji ruchu opiniuję
pozytywnie - negatywnie
z następującymi warunkami:ZASTĘPCA NAČELNIKA
Wydziału Ruchu Drogowego
KMP w Płockuasp. szt. Grzegorz Olszowski
06 10 2016GDDKiA Oddział w Warszawie
REJON W PŁOCKUZat: Nr 1518/19/2016
do Opinii Nr 1518/19/2016
z dnia 01.12.2016

SPECJALISTA

mgr inż. Iwona Kaszubska

W PŁOCKU
ul. Bielska 59
09-400 Płock

Zatwierdzam organizację ruchu w całości
- bez zmian

Termin wprowadzenia organizacji ruchu:

do 31 MAR. 2018

Termin wprowadzenia/przywrócenia

stałej organizacji ruchu do 3-0 GZE 2018



PROJEKT - SZKIC
organizacji ruchu opiniuje
pozytywnie - negatywnie
z następującymi uwagami:

ZASTĘPCA NACZELNIKA
Wydziału Ruchu Drogowego
KMP w Plesku

asp. szl. Grzegorz Olendryński

06 10 2016

Opis:	Przebudowa-modernizacja drogi powiatowej nr 2965W Węgrzynowo - Podgórze na odcinku od km 2+815 do km 3+810 o długości 0,995 km	Skala 1:1000
Temat:	Projekt czasowej organizacji ruchu w związku z przebudową drogi powiatowej nr 2965W Węgrzynowo - Podgórze na odcinku od km 2+815 do km 3+810 o długości 0,995 km"	09.2016
Opracował:	Anna Wróbel	

SCHEMAT 1

Projekt oznakowania i zabezpieczenia robót I etap robót od skrzyżowania z drogą krajową nr 62, na odcinku 100 m po lewej stronie ($V=90\text{km/h}$)

STAROSTWO POWIATOWE
w PŁOCKU
ul. Bielska 59
09-400 Płock

2017-01-24


Płock, dn.
Zatwierdzam organizację ruchu w całości
- bez zmian

Termin wprowadzenia organizacji ruchu:

do 3.1 MAR 2018

Termin wprowadzenia/przywrócenia

stałej organizacji ruchu do 3.0 CZE 2018

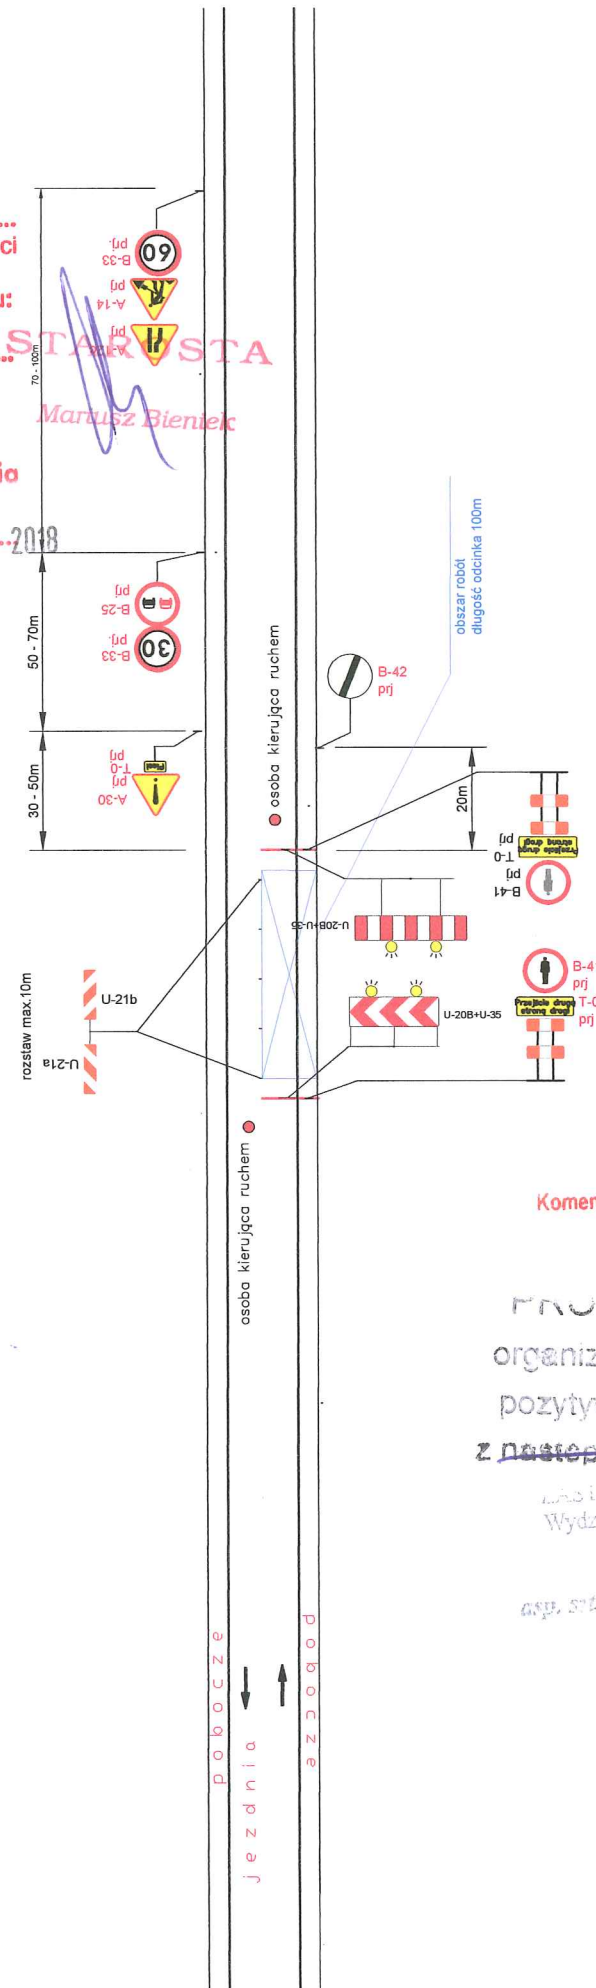

Z upoważnienia
Komendanta Miejskiego Połk.
w Płocku

PROJEKT - SZKIC
organizacji ruchu opiniuję
pozytywnie - ~~negatywnie~~
z następującymi uwagami:

ŁASŁŹKA NACZELNIKA
Wydziału Ruchu Drogowego
KMP w Płocku

asp. szt. Grzegorz Gieczyński

06 10 2016

Powiat Płocki - Zarząd Dróg Powiatowych w Płocku
09-400 Płock, ul. Bielska 59

Obiekt:	Przebudowa-modernizacja drogi powiatowej nr 2965W Węgrzynowo - Podgórze na odcinku od km 2+815 do km 3+810 o długości 0,995 km	Skala: 1:1000
Temat:	Projekt czasowej organizacji ruchu w związku z przebudową drogi powiatowej nr 2965W Węgrzynowo - Podgórze na odcinku od km 2+815 do km 3+810 o długości 0,995 km	09 2016
Opracował:	Anna Wróbel	

SCHEMAT 2

Projekt oznakowania i zabezpieczenia robót I etap robót od skrzyżowania z drogą krajową nr 62, na odcinku 100 m po prawej stronie (V=90km/h)


STAROSTWO POWIATOWE
w PŁOCKU
ul. Bielska 59
09-400 Płock

Płock, dn. 2017-01-24
Zatwierdzam organizację ruchu w całości
- bez zmian
Termin wprowadzenia organizacji ruchu:
do 3.1. MAR. 2018

Termin wprowadzenia/przywrócenia
stałej organizacji ruchu do 3.0 CZE. 2018

SCHEMAT 3

Projekt oznakowania i zabezpieczenia robót prowadzonych
na jezdni i poboczu na odcinku 100 m po lewej stronie
(V=90 km/h)

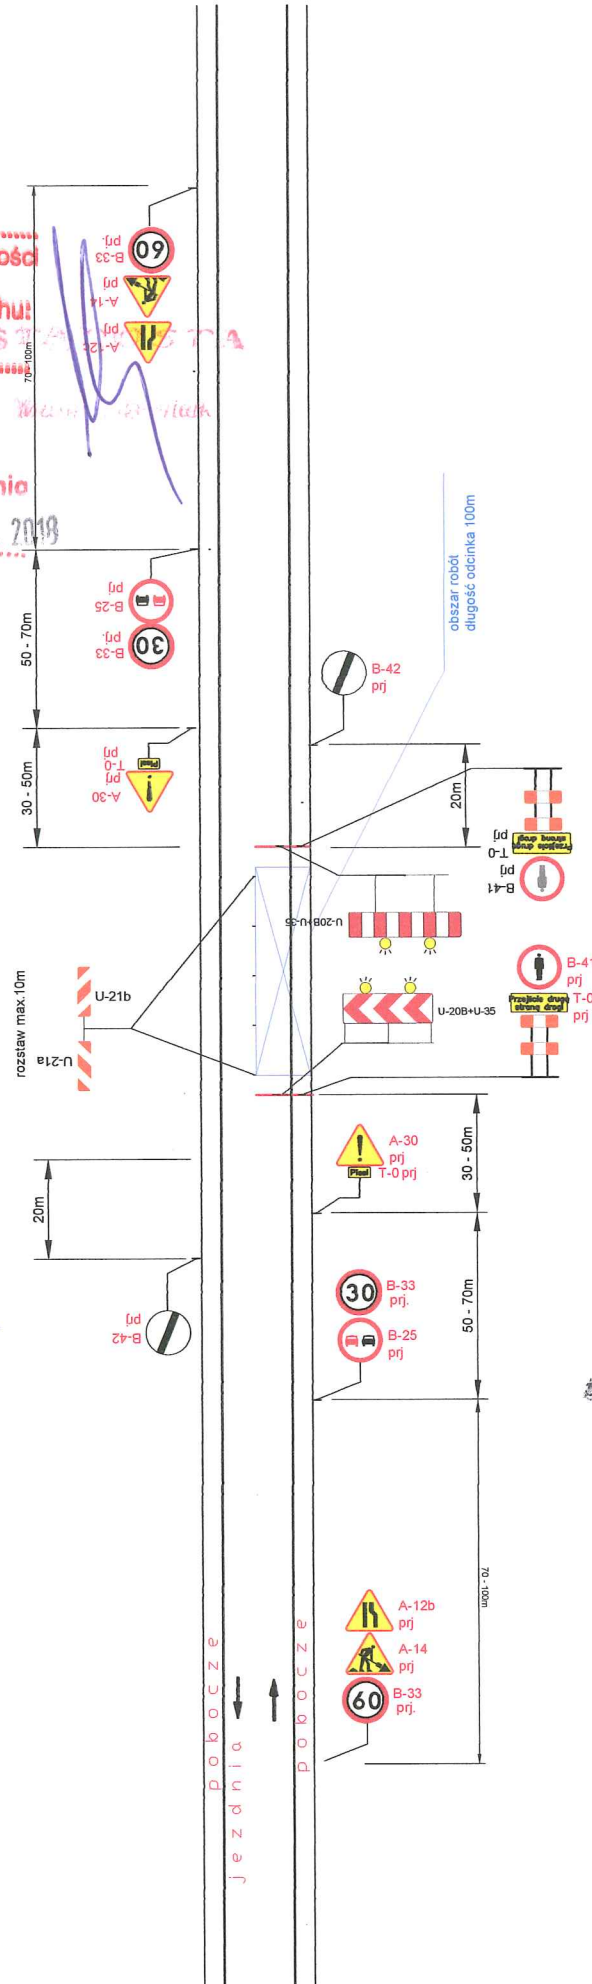

Powiat Płocki - Zarząd Dróg Powiatowych w Płocku
09-400 Płock, ul. Bielska 59

Obiekt:	Przebudowa-modernizacja drogi powiatowej nr 2965W Węgrzynowo - Podgórze na odcinku od km 2+815 do km 3+810 o długości 0,995 km	Skala: 1:1000
Temat:	Projekt czasowej organizacji ruchu w związku z przebudową drogi powiatowej nr 2965W Węgrzynowo - Podgórze na odcinku od km 2+815 do km 3+810 na odcinku 0,995 km	09.2016
Opracował:	Anna Wróbel	

Z upoważnienia
Komendanta Miejskiego Policji
w Płocku

Z upoważnienia
Komendanta Miejskiego
w Płocku

PROJEKT - SZKIC
organizacji ruchu opiniuję
pozytywnie - ~~negatywnie~~
z następującymi warunkami

ZASTĘPCA NACZELNIKA
Wydziału Ruchu Drogowego
KMP w Płocku
asp. str. Grzegorz Olszowski

06.10.2016

2017-01-24


Płock, dn.
Zatwierdzam organizację ruchu w całości
- bez zmian

Termin wprowadzenia organizacji ruchu:
do 31 MAR 2018

Termin wprowadzenia/przywrócenia
stałej organizacji ruchu: 13 0 CZE 2018

SCHEMAT 4

Projekt oznakowania i zabezpieczenia robót prowadzonych
na jezdni i poboczu na odcinku 100 m po prawej stronie
(V=90 km/h)

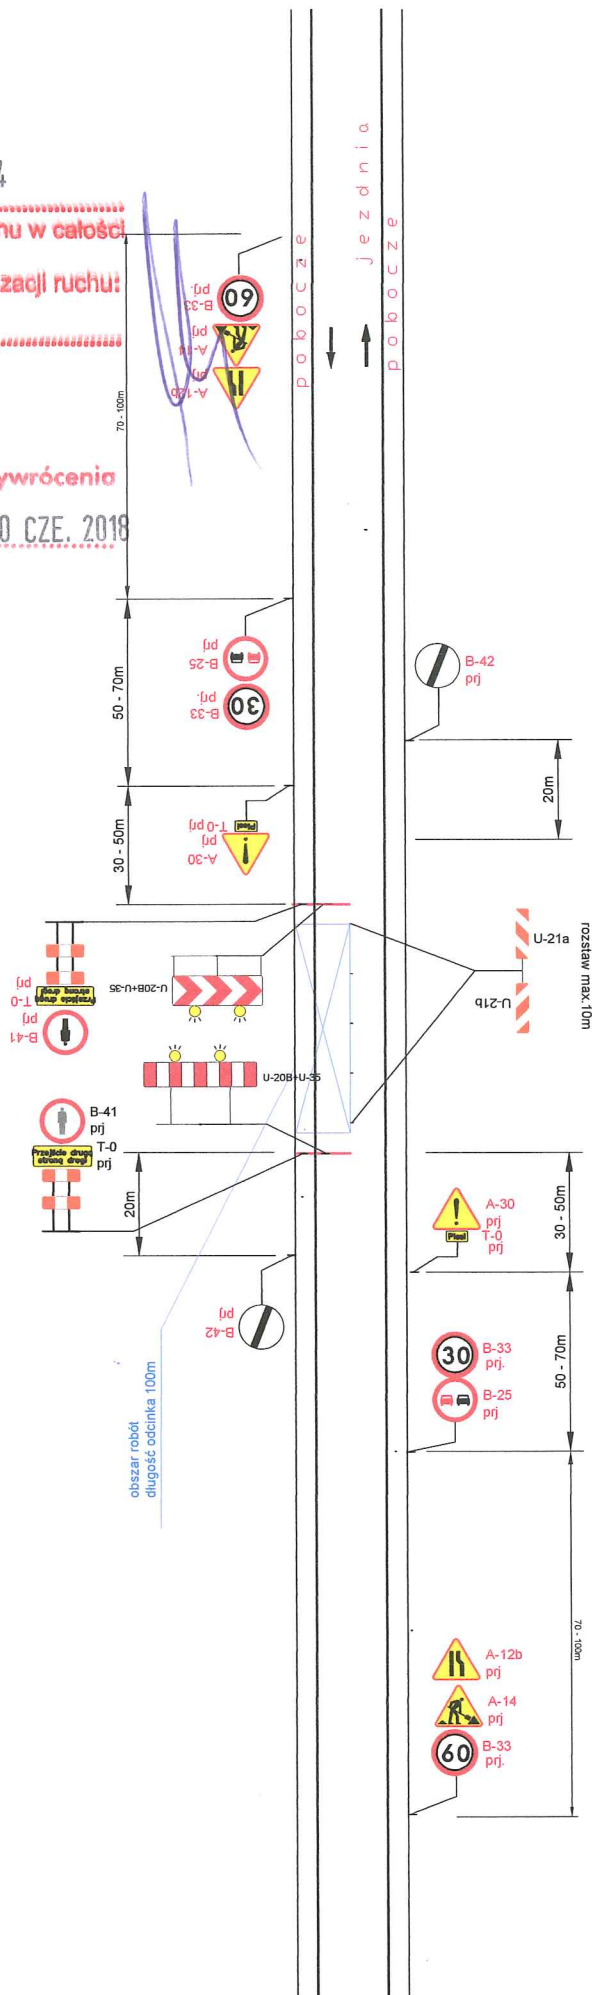

Powiat Płocki - Zarząd Dróg Powiatowych w Płocku
09-400 Płock, ul. Bielska 59

Temat:	Projekt czasowej organizacji ruchu w związku z przebudową drogi powiatowej nr 2965W Węgrzynowo - Podgórze na odcinku od km 2+815 do km 3+810	09.2016
Opracował:	Anna Wróbel	

Z upoważnienia
Komendanta Miejskiego Policji
w Płocku

organizacji ruchu opiniuję
z następującymi warunkami

ZASTĘPCA NACZELNIKA
Wydziału Ruchu Drogowego
KMP w Płocku


06.10.2016