

mapa do celów projektowych

Obręb ewidencyjny : 181205_4.0001 Nisko dz. 5140/253
Jednostka Ewidencyjna : 181205_4 Nisko
Arkusz mapy : 7.135.31.22.2.4
Skala : 1 : 500
Układ współrzędnych : „2000”
Poziom odniesienia : „Kronsztadt” 86
NR ZGŁOSZENIA: G.6640.2.91.2018
LICENCJA: G.6640.2.91.2018_1812_K05
Mapa wykonana bez ustalenia obciążeń hipotecznych.
Mapa aktualna w oznaczonym zakresie linią przerywaną.
Wg stanu na dzień 2018-01-23
Wykonawca:

USŁUGI GEODEZYJNE
HENRYK SZYSZKA

37-400 Nisko, ul. Kościuszki 1b/5
Tel. 015 841 53 59, kom. 608-388-857
NIP 865-129-59-86, Nr uprawnień 15346
geodexjanisko.pl, geodeta@list.pl

GEODETA
Henryk Szyszka
Uprawnienia nr 15346


Pozwolenie na wykonanie robót budowlanych w wyniku prac geodezyjnych i kartograficznych, których rezultaty zawiera operat techniczny wpisany do ewidencji materiałów państwowego zasobu geodezyjnego i kartograficznego	
Organ prowadzący państwowy zasob geodezyjny i kartograficzny	STAROSTA NIŻAŃSKI
Identyfikator ewidencyjny materiału zasobu - operatu technicznego	P. 18.12.2018. 14.1
Data wpisania operatu technicznego do ewidencji materiałów zasobu	31 STY. 2018
Imię i nazwisko, podpis	Z up. STAROSTY Anna Bednarek KIEROWNIK Ośrodka Dokumentacji Geodezyjnej i Kartograficznej

PROJEKT ZAGOSPODAROWANIA DZIAŁKI NR EWID. 5140/253, 5140/254 SKALA 1:500

LEGENDA:

OBIEKTY I URZĄDZENIA PROJEKTOWANE:

- SIŁOWNIA TERENOWA ZE STREFĄ RELAKSU:
 - O NAWIERZCHNI BEZPIECZNEJ Z PIASKU PŁUKANEGO
 - 1.1 ZESTAW ORBITREK
 - 1.2 ZESTAW PORĘCZE
 - 1.3 ZESTAW DRABINKA
 - 1.4 ZESTAW MOTYL
 - 1.5 ZESTAW TWISTER
 - 1.6 ZESTAW WAHADŁO
 - O NAWIERZCHNI Z KOSTKI BRUKOWEJ
 - 1.7 ZESTAW KOŁA TAI-CHI DLA OSÓB NIEPEŁNOSPRAWNYCH
 - 1.8 STÓŁ DO GRY W SZACHY I CHINCYKA
 - 1.9 STÓŁ DO GRY W PIŁKARZYKI
 - 1.10 STÓŁ DO GRY W PING-PONGA

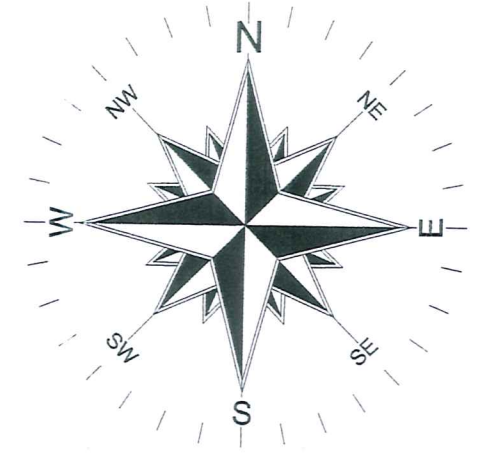


- PLAC ZABAW O CHARAKTERZE SPRAWNOŚCIOWYM
 - O NAWIERZCHNI BEZPIECZNEJ Z PIASKU PŁUKANEGO
 - U1 ZESTAW ZABAWOWY - STATEK
 - U2 ZESTAW ZABAWOWY - LAS
 - U3 ZESTAW ZABAWOWY - LAS
 - ~~U4 ZESTAW ZABAWOWY - STACJE CHIAZDO~~
 - ~~U5 ZESTAW ZABAWOWY - ZAMEK~~
 - ~~U6 ZESTAW ZABAWOWY - STATEK~~

- TABLICA INFORMACYJNA-REGULAMIN
- STOJAK NA ROWERY 6 STANOWISK
- ŁAWKA OGRODOWA Z OPARCIEM
- DREWNIANY KOSZ NA ŚMIECI Z ZAMKNIĘCIEM
- OGRODZENIE STALOWE BEZPIECZNE DLA DZIECI O WYS. 1,0M
- POWIERZCHNIE UTWARDZONE Z KOSTKI BRUKOWEJ

NASADZENIA:
BRZOZA POŻYTECZNA DOORENBOS

OBIEKTY ISTNIEJĄCE:
7. BUDYNEK SZATNI SPORTOWEJ MUROWANY KRYTY BLACHĄ

ZAKRES OPRACOWANIA: A, B, C, D
WŁAŚCICIELE DZIAŁEK SĄSIEDNIKCH ZGODNIE
Z WYPISEM SKRÓCONYM Z REJESTRU GRUNTÓW

inwestycja: Otwarta Strefa Aktywności - OSA nr 1 przy zbiorniku wodnym na osiedlu Podwolina w Nisku		inwestor: Gmina i Miasto Nisko Plac Wolności 14 37-400 Nisko	
adres inwestycji: Nisko, dz. nr ewid. 5140/253, 5140/254		data: Luty 2018	skala: 1:500
nazwa rysunku: PLAN ZAGOSPODAROWANIA		nr rysunku: A1	
projektant: inż. Stanisław Siek	uprawnienia: Tbg 139/94	podpis: 	
opracował: mgr inż. Paweł Siek	uprawnienia: -	podpis: 