

26 06 2012

MARSZAŁEK
WOJEWÓDZTWA MAZOWIECKIEGO
ZATWIERDZENIE NID-1802 2.1.305, 2012 JM
Zatwierdzam do realizacji stałą organizację ruchu
w całości (w całości) - ze zmianami, po wprowadzeniu zmian
Niniejszą organizację ruchu należy wprowadzić do dnia 30.12.2012
Termin wprowadzenia organizacji ruchu należy zgłosić co
najwcześniej 7 dni przed wprowadzeniem organizacji ruchu do
Departamentu Nieruchomości i Infrastruktury
03-718 Warszawa, ul. Ks. J. Klepłowskiego 5, tel. 22-4979802

Z UPOWAŻNIENIA
MAZOWIECKIEGO KOMENDANTA
WOJEWÓDZKIEGO POLICJI


PROJEKT - SZKIC
organizacji ruchu opiniuję
pozytywnie - negatywnie

Ekspert
Wydziału Ruchu Drogowego
KWP z siedzibą w Radomiu

kom. Tomasz Ciolek

19 LIP 2012

Z up. Marszałka Województwa
Katarzyna Wójcik
Dyrektor Departamentu
Nieruchomości i Infrastruktury

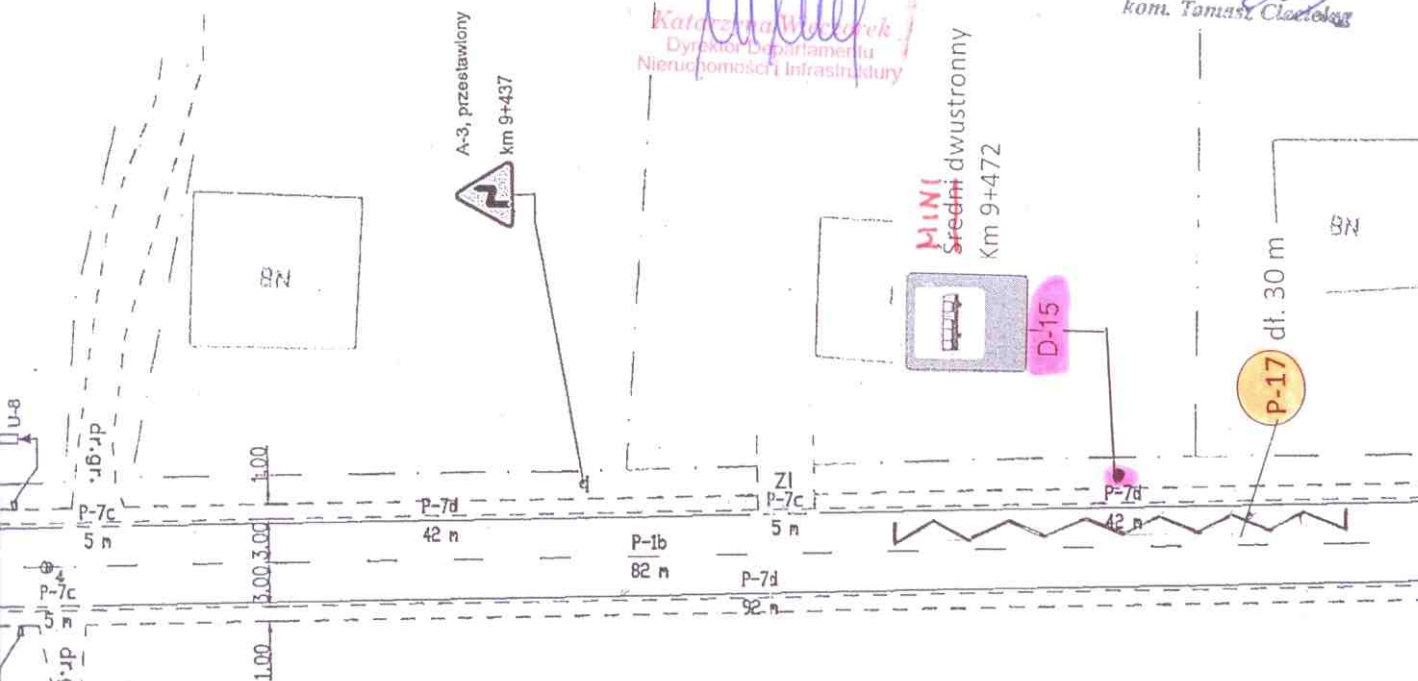

MARSZAŁEK
WOJEWÓDZTWA MAZOWIECKIEGO

ZATWIERDZENIE

NID.1.5418-347.104, ważne do 31.12.09.

Zatwierdzam do realizacji stałą organizację
ruchu w całości - ze zmianami. Termin wprowadzenia
niniejszej organizacji ruchu należy zgłosić do

ści i infrastruktury
iego 5 fax: 022/ 5979802

Z up. Marszałka Województwa

mgr inż. Michał Leniński
Kierownik Biura Inżynierii Ruchu

„ETA”	„ETA” Tomasz Maj 26-930 Garbatka-Letnisko ul. Kilińskiego 7	Egz. nr
PROJEKT	Budowa 16 szt. przystanków autobusów szkolnych na obszarze Gminy Garbatka-Letnisko	
ADRES	gmina Garbatka, droga wojewódzka nr 691 m. Ponikwa	
RYS. NR 1A	Projekt oznakowania (stałej organizacji ruchu)	SKALA 1:1000
PROJEKTANT:		

Wykr



BIURO EKSPERTYZ I PROJEKTÓW
BUDOWNICTWA KOMUNIKACYJNEGO
EKKOM Sp. z o.o.

ul. Wodociągowa 81, 30-415 Kraków,
tel./fax 0 (12) 267-23-33, 269-65-40,
e-mail: biuro@ek-kom.pl



MAZOWIECKI ZARZĄD
DRÓG WOJEWÓDZKICH

W WARSZAWIE
ul. Kruszkowskiego 3, 00-380 Warszawa
www.mazdp.pl

DW Nr 691

Pikietaż arkusza:

od km 9+291 do km 9+497

Numer arkusza:

24

Skala:

1:500

Kraków 2007 r.

Mazowiecki Zarząd Dróg Województwa
w Warszawie

ul. Mazowiecka 14, 00-048 Warszawa

MARSZAŁK

WOJEWÓDZTWA MAZOWIECKIEGO

Załącznik nr 1

ZATWIERDZENIE

Nr 5418-341-107, datowane do 21.12.07

Do pisma nr U-3/4428/624/12/1831


MINI
Średni dwustronny
km 10+655

Departamentu Nieruchomości i Infrastruktury
Warszawa, ul. Ks. J. Kłopotowskiego 5, fax: 22/5979802

Z up. Marszałka Województwa

mgr inż. Michał Lesiński
Kierownik Biura Inżynierii Ruchu

P-17
dł. 30 m

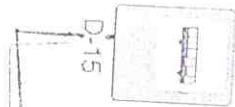

ZATWIERDZENIE Nr SI-D-1802

Zatwierdzam do realizacji stałą organizację ruchu
w całości / w części bez zmian / po wprowadzeniu zmian
Niniejszą organizację ruchu należy wprowadzić do dnia 31.12.11.

Termin wprowadzenia organizacji ruchu należy zgłosić co
najpóźniej na 7 dni przed wprowadzeniem organizacji ruchu do
Departamentu Nieruchomości i Infrastruktury
03-718 Warszawa, ul. Ks. J. Kłopotowskiego 5, fax: 22/5979802

27 SIE 2012

Z up. Marszałka Województwa

mgr inż. Bartosz
Zastępca Kierownika Departamentu

„ETA”	Tomasz Maj 26-930 Garbatka-Letnisko ul. Kilińskiego 7		Egz. nr
PROJEKT	Budowa 16 szt. przystanków autobusów szkolnych na obszarze Gminy Garbatka-Letnisko		
ADRES	gmina Garbatka, droga wojewódzka nr 691 m. Ponikwa		
RYS. NR	2	Projekt oznakowania (stałej organizacji ruchu)	SKALA 1:500
PROJEKTANT:			

D-15
Średni dwustronny
km 10+705

Średni dwustronny
km 10+705

Wykonawca:



BIURO EKSPERTYZ I PROJEKTÓW
BUDOWNICTWA KOMUNIKACYJNEGO
EKKOM Sp. z o.o.

ul. Wesoła 5, 30-43 Kraków,
tel./fax (12) 267-23-33, 267-55-40,
e-mail: biuro@ekkom.pl

Zlecienniodawca:



MAZOWIECKI ZARZĄD
DRÓG WOJEWÓDZKICH
W WARSZAWIE

ul. Krasińskiego 3, 00-387 Warszawa
tel./fax 22/5979802

Nr drogi:

DW Nr 691

Pikietaż arkusza:

od km. 10+518 do km 10+723

Numer arkusza:

30

Skala:

1:500

Warszawa, 2007

26 06 2012


Z UPOWAŻNIENIA
MAZOWIECKIEGO KOMENDANTA
WOJEWÓDZKIEGO POLICJIMARSZAŁEK
WOJEWÓDZTWA MAZOWIECKIEGO

ZATWIERDZAM

NID 5418- 341 / 07... w
Zatwierdzam do realizacji
ruchu w całości - z zmianami. Ten
niniejszej organizacji ruchu na
Departamentu Nieruchomości
03-718 Warszawa, ul. Ks. Kłopotowskiego

Z up. Marszałka


2007-12-07

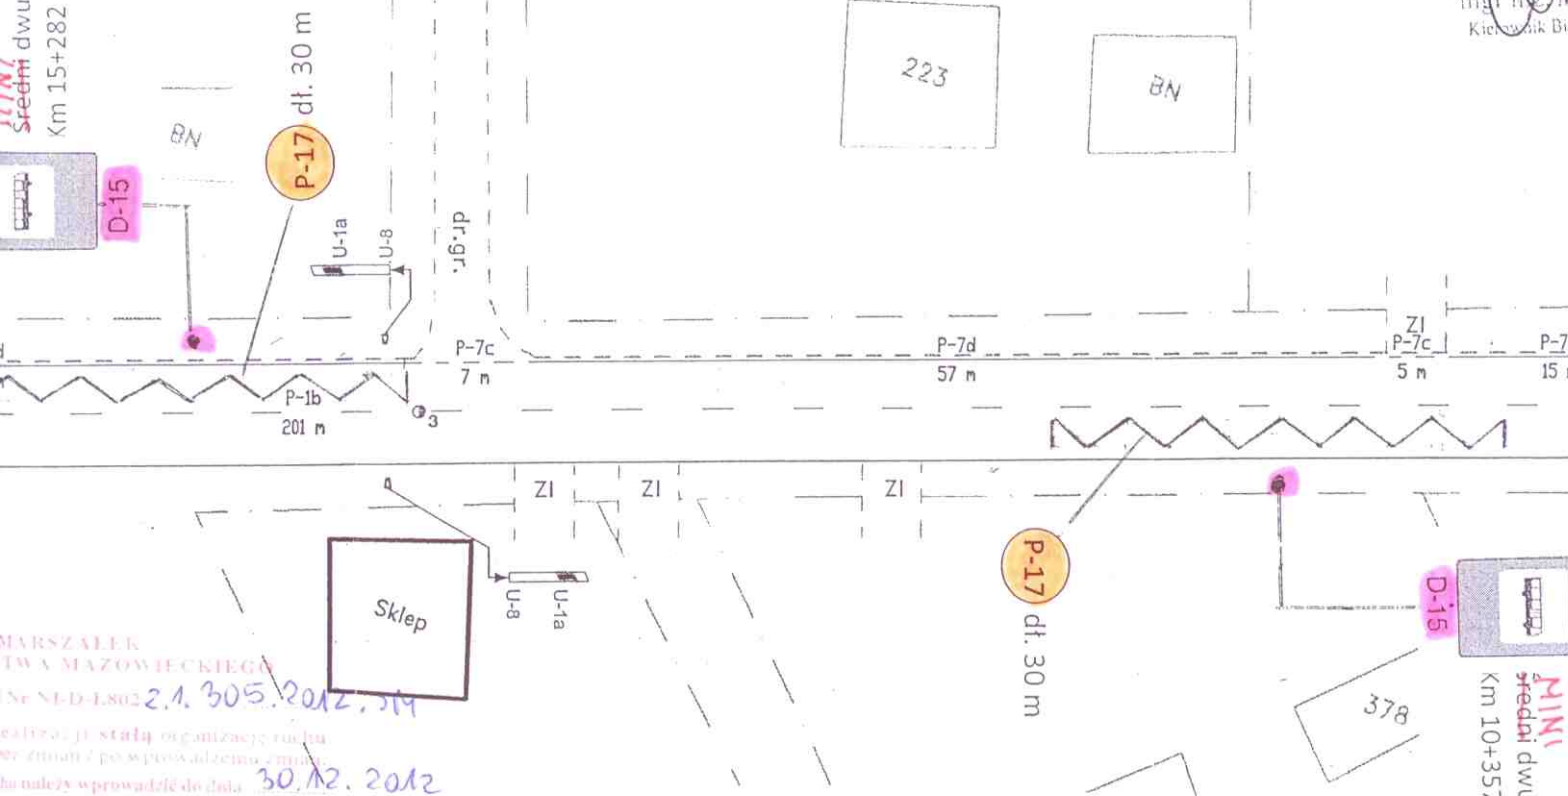mgr inż.
Kierownik BiuraPROJEKT - SZKIC
organizacji ruchu opiniuję
pozytywnie - ~~negatywnie~~
z następującymi warunkamiEKSPERT
Wydziału Ruchu Drogowego
KWP z siedzibą w Radomiu
kom. Tomasz CisieleskiMARSZAŁEK
WOJEWÓDZTWA MAZOWIECKIEGO
30.12.2012
organizacji ruchu należy zgłosić co
tych prowadzonych organizacji ruchu do
Nieruchomości i Infrastruktury
ul. Kłopotowskiego 3, tel. 22 4979802Z up. Marszałka Województwa
Katarzyna Wierzejska
Dyrektor Departamentu
Nieruchomości i Infrastruktury

„ETA”	„ETA” Tomasz Maj 26-930 Garbatka-Letnisko ul. Kilińskiego 7	Egz. nr
PROJEKT	Budowa 16 szt. przystanków autobusów szkolnych na obszarze Gminy Garbatka-Letnisko	
ADRES	gmina Garbatka, droga wojewódzka nr 691 m. Garbatka-Letnisko ul. Kochanowskiego	
RYS. NR 3	Projekt oznakowania (stałej organizacji ruchu)	SKALA 1:500
PROJEKTANT:		

	szt.	Wykonawca:	Zlecający:	Nr drogi:	Nu
	0	 ekkom sp. z o.o. BIURO EKSPERTYZ I PROJEKTÓW BUDOWNICTWA KOMUNIKACYJNEGO EKKOM Sp. z o.o. ul. Włodowska 81, 30-415 Kraków, tel./fax (12) 267-23-33, 269-65-40, e-mail: biuro@ek-kom.pl	 MAZOWIECKI ZARZĄD DRÓG WOJEWÓDZKICH W WARSZAWIE ul. Kruczkowskiego 3, 00-380 Warszawa www.mzdw.pl	DW Nr 691 Pikietaż arkusza: od km 15+189 do km 15+393	Sko
	4				
	0				
	0				
zmiany na stalowe	0				
	0				Ki

Znaki pionowe	szt.	Znaki poziome	dt. [m]	pow. [m2]	Urządzenia bezpieczeństwa ruchu	szt.
Typ A	2	Linie krawędziowe	207	23	U-1a U-1f U-7 U-8	2
Typ B	1	Linie segregacyjne przerywane	170	30	U-1a U-8	4
Typ C	0	Linie segregacyjne ciągłe	60	14	U-1a	0
Typ D	0	Przejścia dla pieszych	0	0	U-1b	0
Typ E	0	Pow. wyłączone z ruchu	0	0	U-2	0
Typ F	0	Strzałki	0	0	U-3	2
Typ G	0	Linie zatrzyman	0	0	U-9	0
Typ T	1	Inne	0	0	PEO	50
Inne (nietypowe)	0	Łącznie znaki poziome	437	67	Stalowe bariery ochronne U-14	0

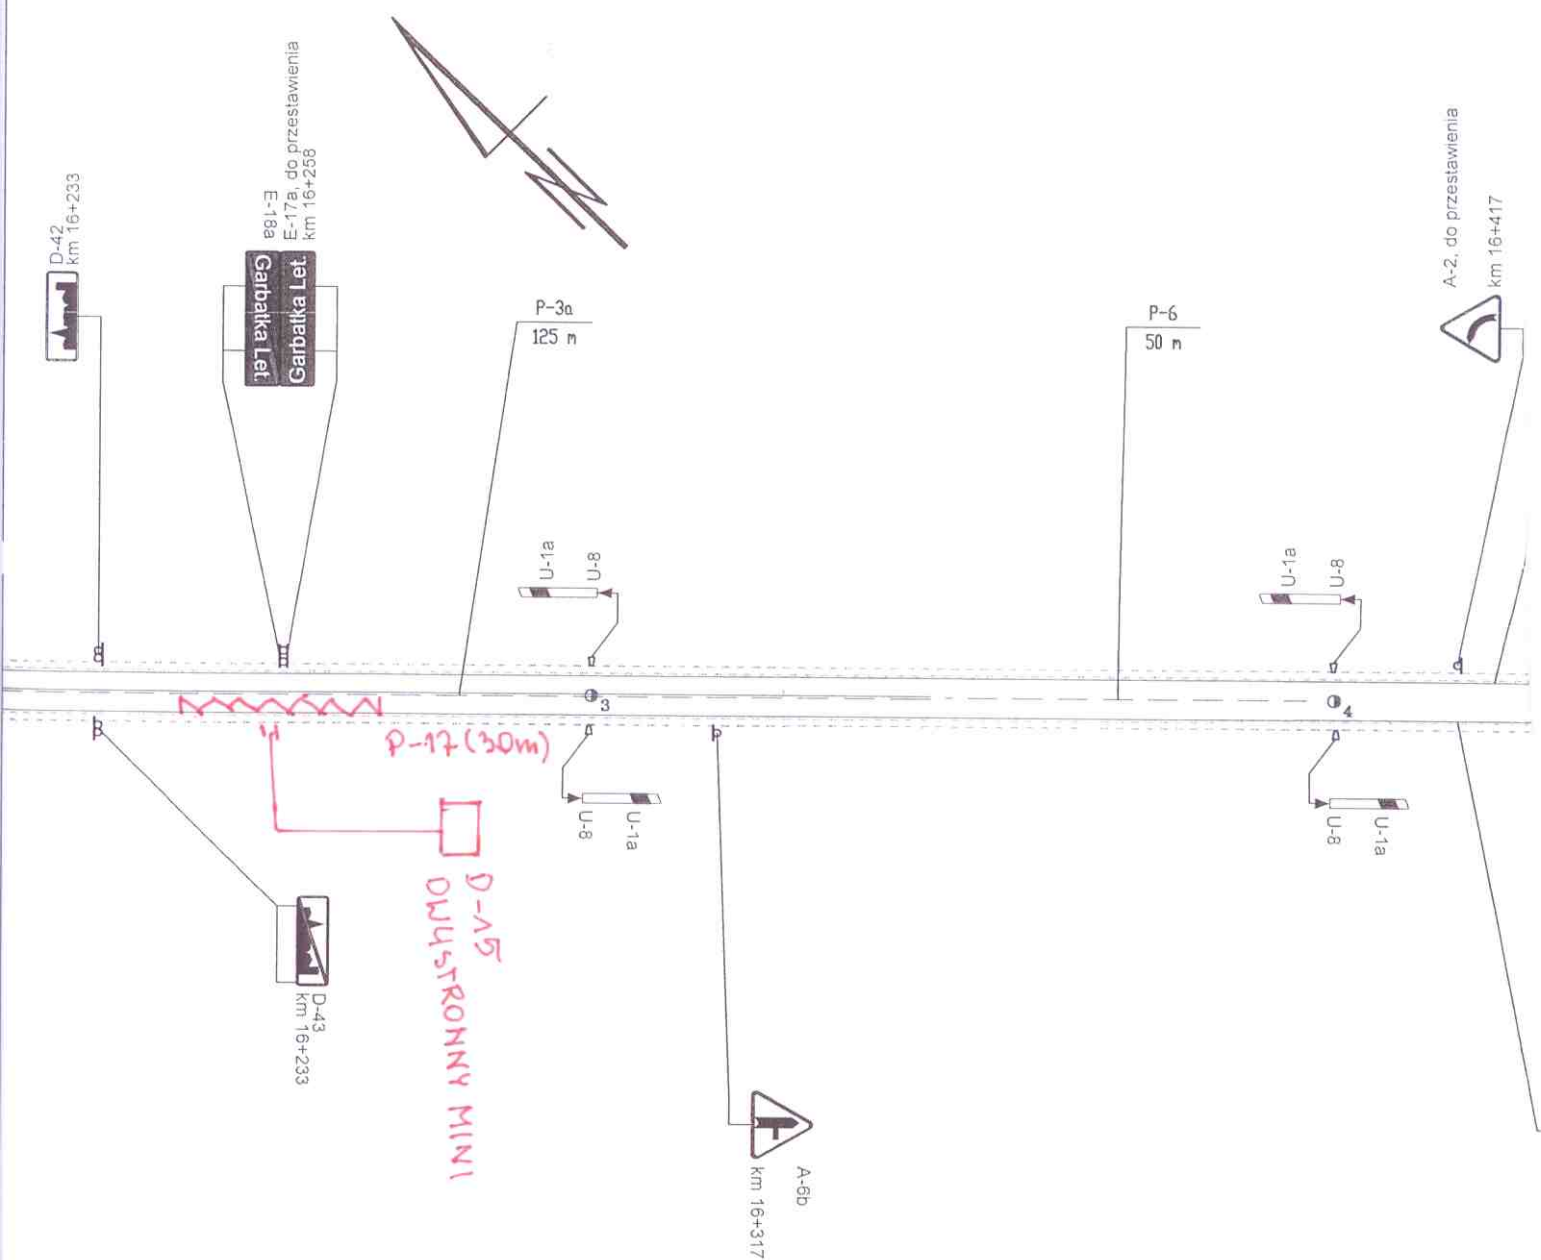

Znaki pionowe	szt.	Znaki poziome	dl. [m]	pow. [m2]	Urządzenia bezpieczeństwa ruchu	szt.
Typ A	3	Linie krawędziowe	795	95	U-1a U-1f U-7 U-8	0
Typ B	0	Linie segregacyjne przerywane	175	29	U-1a U-8	8
Typ C	0	Linie segregacyjne ciągłe	0	0	U-1a	0
Typ D	2	Przejścia dla pieszych	0	0	U-1b	0
Typ E	4	Pow. wyłączone z ruchu	0	0	U-2	2
Typ F	0	Strzałki	0	0	U-3	0
Typ G	0	Linie zatrzymań	7	2	U-9	0
Typ T	0	Inne	0	0	Bariery ochronne betonowe do wymiany na stalowe	0
Inne (nietypowe)	0	Łącznie znaki poziome	970	126	Stalowe bariery ochronne U-14	0


MARSZAŁEK
WOJEWÓDZTWA MAZOWIECKIEGO

ZATWIERDZENIE

NID.I.5418- 541 07 ważna do 31.12.07.
Zatwierdzam do realizacji stałą organizację
ruchu w całości ze zmianami. Termin wprowadzenia
niniejszej organizacji ruchu należy zgłosić do:
Departamentu Nieruchomości i Infrastruktury
03-719 Warszawa, ul. Ks. J. Kłopotowskiego 5 fax 022 6979802

Z up. Marszałka Województwa

mgr inż. Michał Letniski
Kierownik Biura Inżynierii Ruchu

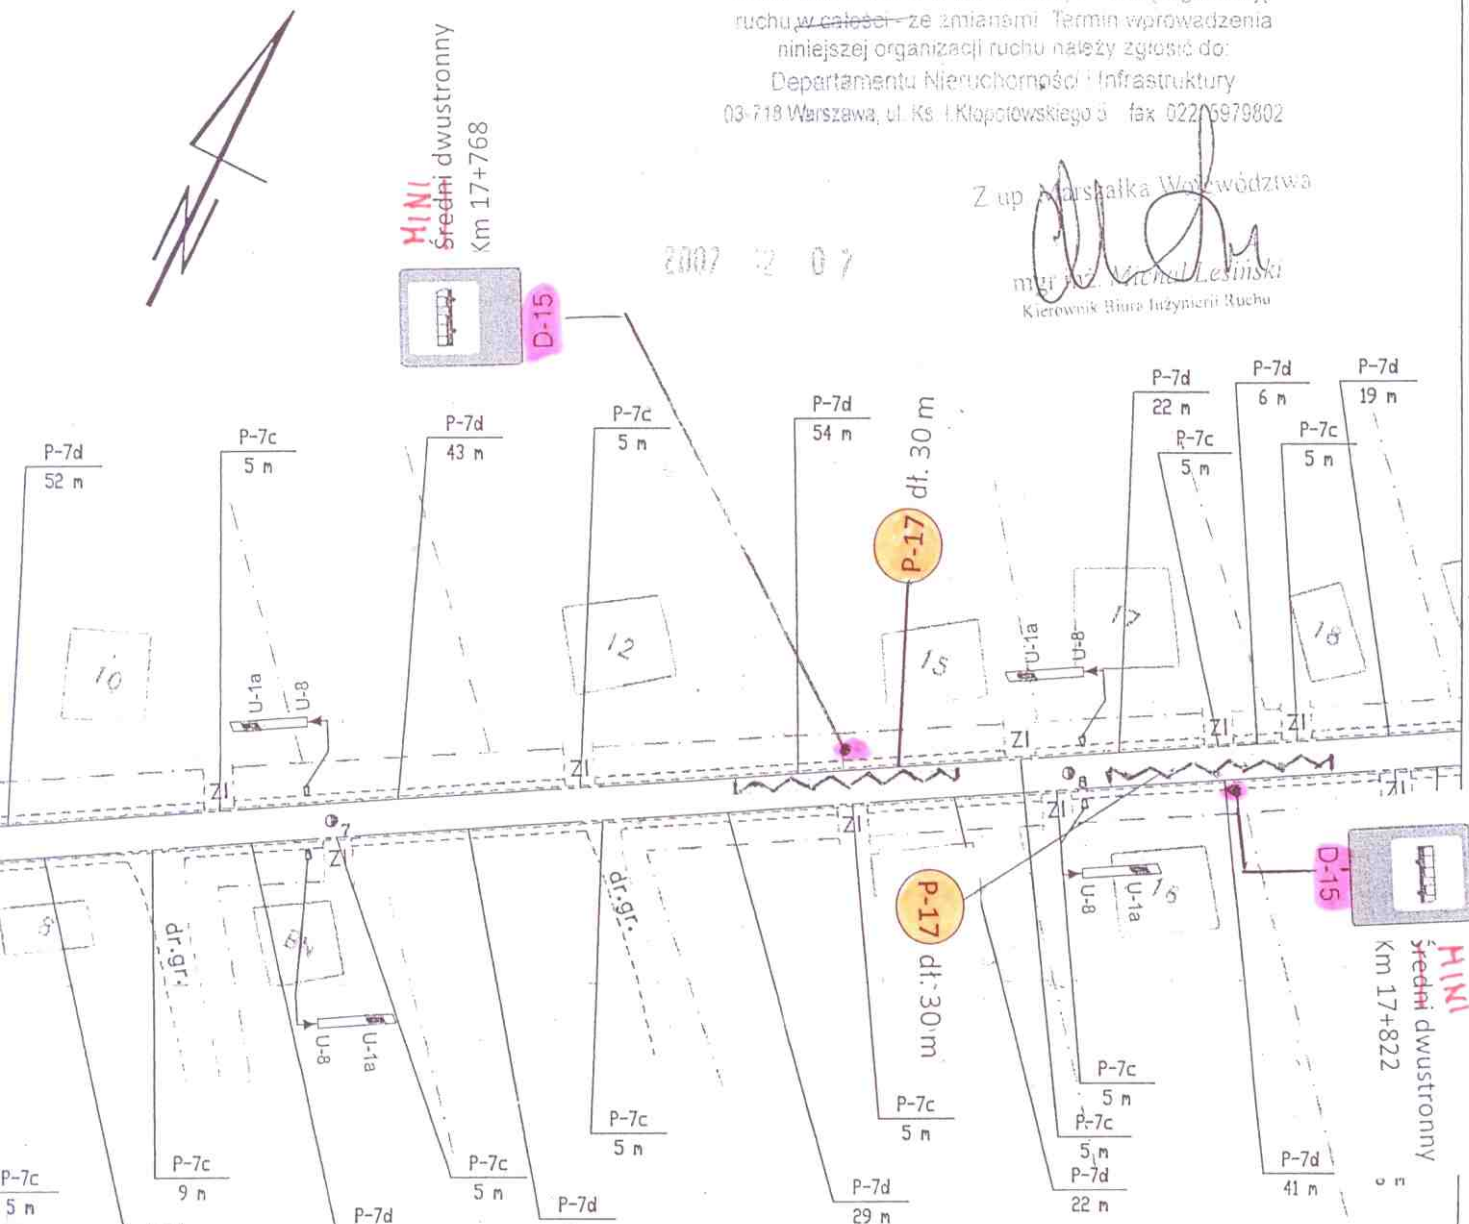

2.1.305.2012.3M

30.12.2012

Z up. Marszałka Województwa

Krzysztof Wierzbicki
Dyrektor
Nieruchomości i Infrastruktury

„ETA”	„ETA” Tomasz Maj 26-930 Garbatka-Letnisko ul. Kilińskiego 7	Egz. nr
PROJEKT	Budowa 16 szt. przystanków autobusów szkolnych na obszarze Gminy Garbatka-Letnisko	
ADRES	gmina Garbatka, droga wojewódzka nr 691 m. Bąkowiec	
RYS. NR	Projekt oznakowania (stałej organizacji ruchu)	SKALA
5		1:1000
PROJEKTANT:		

Wykonawca:



BIURO EKSPERTYZ I PROJEKTÓW
BUDOWNICTWA KOMUNIKACYJNEGO
EKKOM Sp. z o.o.
ul. Wodowska 81, 30-415 Kraków,
tel./fax (+12) 267-23-33, 269-65-40,
e-mail: biuro@ek-kom.pl



MAZOWIECKI ZARZĄD
DRÓG WOJEWÓDZKICH
W WARSZAWIE
ul. Kruczkowskiego 3, 00-380 Warszawa
www.mzdw.pl

Pikietaż arkusza:

od km 17+445 do km 17+868

Numer arkusza:

63

Skala:

1:1000

Kraków 2007 r.

MARSZAŁEK
WOJEWÓDZTWA MAZOWIECKIEGO


ZATWIERDZENIE Nr SI-D-1.802 2.1.30.5.2012.7H

Zatwierdzam do realizacji stałą organizację ruchu w całości (z wyjątkiem zmian) po wprowadzeniu zmian. Niniejszą organizację ruchu należy wprowadzić do dnia 30.12.2012

Termin wprowadzenia organizacji ruchu należy zgłosić co najmniej na 7 dni przed wprowadzeniem organizacji ruchu do Departamentu Nieruchomości i Infrastruktury
03-718 Warszawa, ul. Kr. 1 Kłopotowskiego 5, fax: 22 5979802

19 LIP 2012

Z up. Marszałka Województwa
Krzysztof Włoch
18-860
Dyrektor Departamentu
Nieruchomości i Infrastruktury

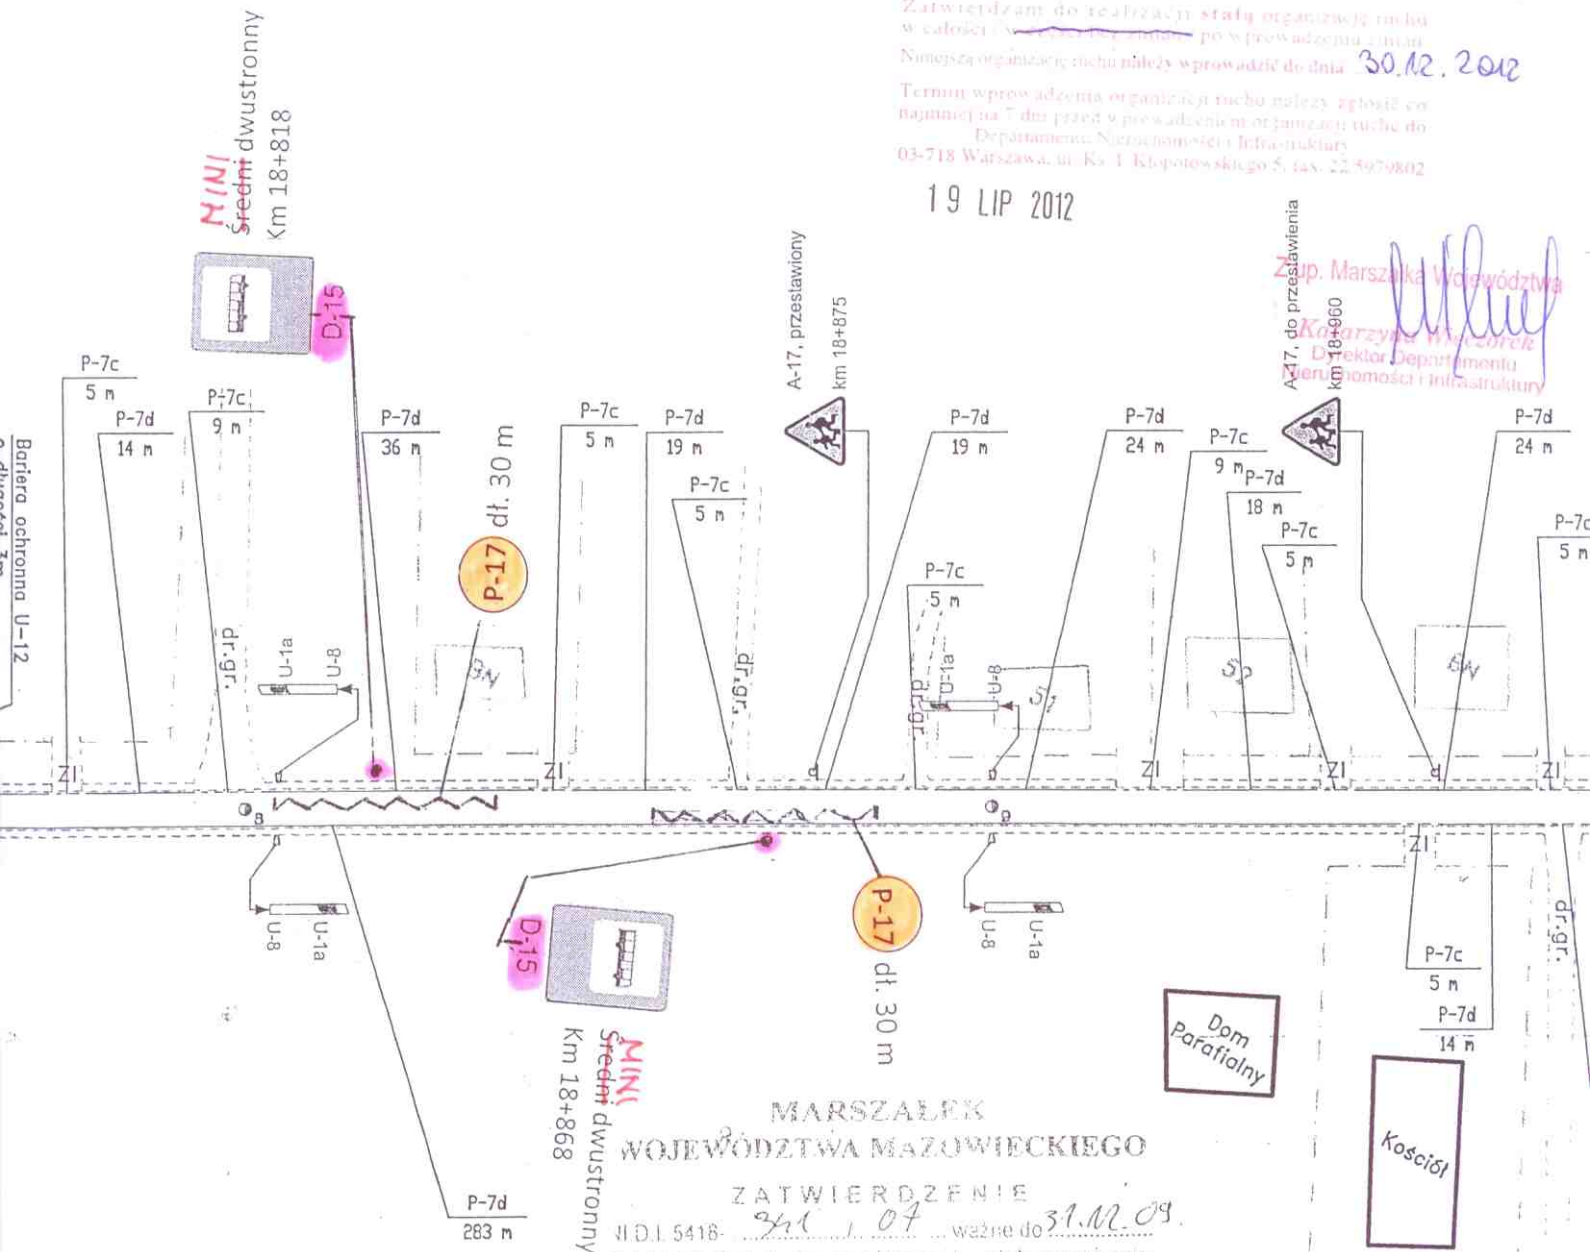

MARSZAŁEK
WOJEWÓDZTWA MAZOWIECKIEGO

ZATWIERDZENIE

II D.1.5418-24.1.04 ważne do 31.12.09

Zatwierdzam do realizacji stałą organizację ruchu w całości - ze zmianami. Termin wprowadzenia niniejszej organizacji ruchu należy zgłosić do Departamentu Nieruchomości i Infrastruktury.

03-718 Warszawa, ul. Kr. 1 Kłopotowskiego 5 fax: 22 5979802

Z up. Marszałka Województwa
mgr inż. Michał Lesiński
Kierownik Biura Inżynierii

2007-12-07

nowe projektowane

projektowane

„ET”
PROJEKT
ADRES
RYS. 1
6
PROJEKT

[m]	pow. [m2]	Urządzenia bezpieczeństwa ruchu	szt.	Wykonawca:	Zlecienniodawca:	Nr drogi
304	92	U-1a U-1f U-7 U-8	2	 sp. z o.o. ekkom BIURO EKSPERTYZY I PROJEKTÓW BUDOWNICTWA KOMUNIKACYJNEGO EKKOM Sp. z o.o. ul. Wodowska 81, 30-415 Kraków, tel./fax (+12) 267-23-33, 269-65-40, e-mail: biuro@ekkom.pl	 MAZOWIECKI ZARZĄD DRÓG WOJEWÓDZKICH W WARSZAWIE ul. Kruczkowskiego 3, 00-380 Warszawa www.mzdw.pl	Pikietaż
0	0	U-1a U-8	6			
0	0	U-1a	0			
0	0	U-1b	0			
0	0	U-2	0			
0	0	U-3	0			
0	0	U-9	0			
0	0	Bariery ochronne betonowe do wymiany na stalowe	0			
0	0	Stalowe bariery ochronne U-14	0			
0	0		0			


MARSZAŁK
WOJEWÓDZTWA MAZOWIECKIEGO
ZATWIERDZENIE Nr NI-D-1802 2.1.305.2012, 34

Zatwierdzam do realizacji statutu organizację ruchu
w całości / ~~z wyjątkami~~ / po wprowadzeniu zmian
Najpóźniejszego ruchu należy wprowadzić do dnia 30.12.2012

Termin wprowadzenia organizacji ruchu należy zgłosić co
najpóźniej 7 dni przed wprowadzeniem organizacji ruchu do
Departamentu Nieruchomości i Infrastruktury
03-718 Warszawa, ul. Ks. T. Klepotowskiego 5, fax. 22 507 0602

19 LIP 2012

Z up. Marszałka Województwa
Dyrektor Departamentu
Nieruchomości i Infrastruktury

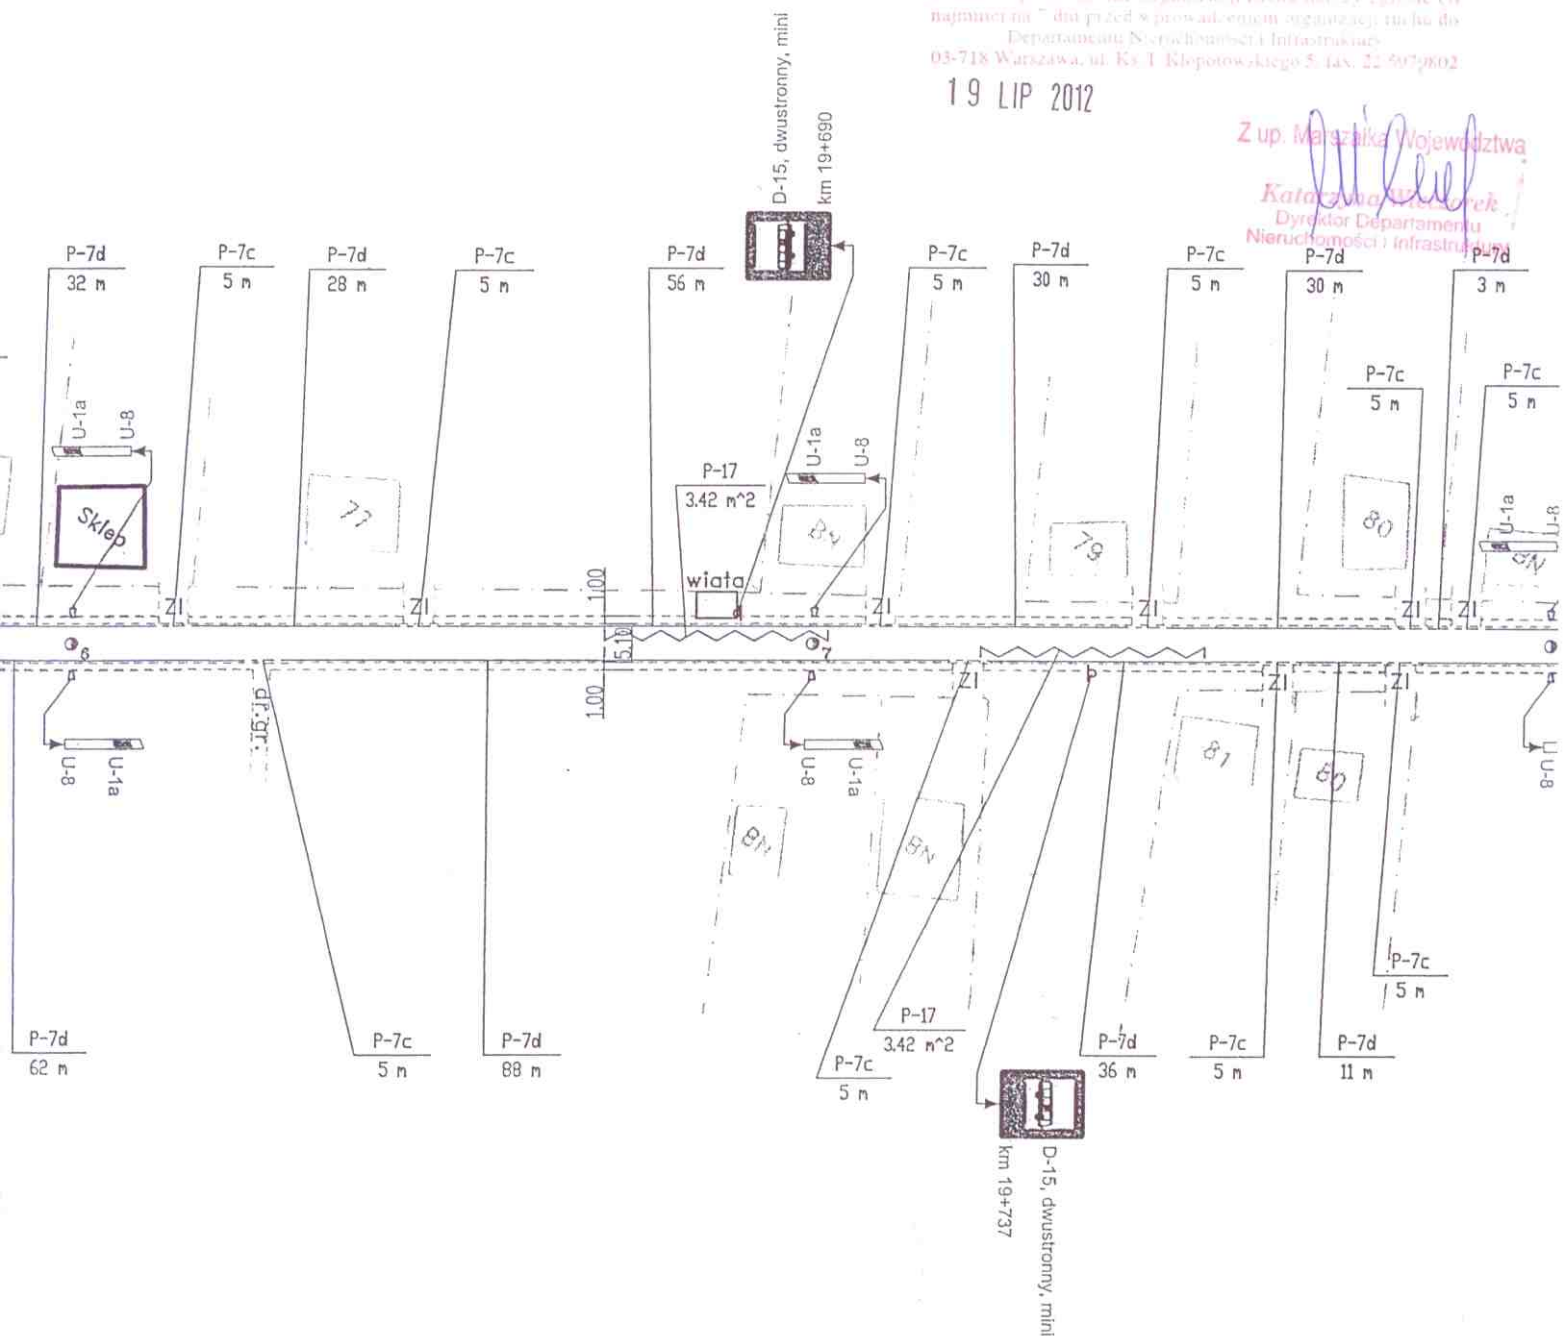

pow. [m2]	Urządzenia bezpieczeństwa ruchu	szt.	Wykonawca:	Zleconiodawca:	Nr drogi:
92	U-1a U-1f U-7 U-8	0	 sp. z o.o. ekkom BIURO EKSPERTYZ I PROJEKTÓW BUDOWNICTWA KOMUNIKACYJNEGO EKKOM Sp. z o.o. ul. Włodowska 81, 30-415 Kraków, tel./fax (+12) 267-23-33, 269-65-40, e-mail: biuro@ek-kom.pl	 MAZOWIECKI ZARZĄD DRÓG WOJEWÓDZKICH W WARSZAWIE ul. Kruczkowskiego 3, 00-380 Warszawa www.mzdw.pl	[] Pikietaż od k
0	U-1a U-8	8			
0	U-1a	0			
0	U-1b	0			
0	U-2	0			
0	U-3	0			
0	U-9	0			
7	Barierki ochronne betonowe do wymiany na stalowe	0			
99	Stalowe barierki ochronne U-14	0			