

**ZESTAWIENIE PRZYŁĄCZY KANALIZACYJNYCH
W ULICY NADARZYN
DO PRZETARGU NA BUDOWĘ ODGAŁĘZIEN**


ul. Nadarzyn (obr. 37)

1) Dz. ewid. nr 158, 157, 144/2, 143, 142, 113, 66, 35, 48/2, 56/1,
57, 61, 124, 130, 131, 138/4, 142, 147, 150, 159

ul. Nadarzyn (obr. 38)

2) Dz. ewid. nr 14, 48, 72/2, 81, 82, 89, 91, 97/2, 1, 73/2, 93, 94;

Razem: 32 odgałęzienia

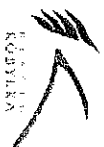

Zestawienie odgałęzień kanalizacyjnych ul. Nadarzyn - PS8

Lp.	Nr posesji	Nr ew. działki	Obręb	Nazwisko i imię właściciela	Adres właściciela	Uwagi	Numer studni/trójnika	Numer studni	Długość [m]	Spadek [%]
							Rzędna terenu Rzędna dna kanału	Rzędna terenu Rzędna dna kanału		
89	15A	144/2	37 + +			z	PS8/S16 92,96 90,80	PS8/S44 92,90 90,96	10,45	1,53
90	15	143	37 + +			z	T11 93,00 90,75	PS8/S43 92,90 90,91	10,50	1,52
91	17	142	37 + +			z	T10 93,05 90,70	PS8/S42 93,00 91,17	9,40	5,00
92	2A	13	38			z	T1 93,33 90,28	PS8/S28 93,40 91,56	6,40	20,00
93	25	113	37 + +			z dla dz. 161	PS8/S29 93,34 90,35	PS8/S31 93,40 90,40	9,00	0,56
94	14	38 + +				z dla dz. 8	PS8/S29 93,34 90,35	PS8/S30 93,40 90,38	6,00	0,50

95		112	37		z	T2	PS8/S32		
						93,25	93,24	9,65	10,98
						90,58	91,64		
96	8	48	38	+ +	z	T3	PS8/S33		
						93,72	93,90	9,35	11,23
						91,05	92,10		
97	35	66	37	+ ↓	z dla dz. 61 i 62	T4	PS8/S34		
						93,85	94,10	8,80	10,00
						91,28	92,16		
98	12	72/2	38	+ +	z	PS8/S7	PS8/S35		
						93,90	94,10	7,00	1,57
						91,99	92,10		
99	18A, 18B	81	38	+ +	z dla dz. 83 i 84	T5	PS8/S36		
						93,93	94,10	5,95	1,51
						91,66	91,75		
100	18	82	38	+ ↓	z	T6	PS8/S37		
						93,89	94,10	5,25	9,52
						91,70	92,20		
101	26	89	38	+ +	z	T7	PS8/S38		
						94,03	94,10	6,25	1,44
						92,02	92,11		
102	30	91	38	+ +	z	T8	PS8/S39		
						94,05	94,10	6,45	1,40
						92,05	92,14		
103	45	35	37	+ +	z dla dz. 36	T9	PS8/S40		
						94,13	94,20	6,60	1,52
						92,27	92,37		


104		97/2	38			z	PS8/S1 94,03 92,53	PS8/S41 94,20 92,64	7,65	1,44
-----	--	------	----	--	--	---	--------------------------	---------------------------	------	------

Zestawienie odgałęzień kanalizacyjnych ul. Borysów - PS8


Lp.	Nr posesji	Nr ew. działki	Obręb			Uwagi	Numer studni/trójkąta	Numer studni	Długość [m]	Spadek [%]
							Rzędna terenu Rzędna dna kanału	Rzędna terenu Rzędna dna kanału		
105	22	17	38			z	PS8/S21 93,30 91,74	PS8/S22 93,40 91,80	4,25	1,41
106	30	21	38			z	PS8/S24 93,10 91,38	PS8/S25 93,10 91,45	4,60	1,52


Ul. Nadarzyn


2

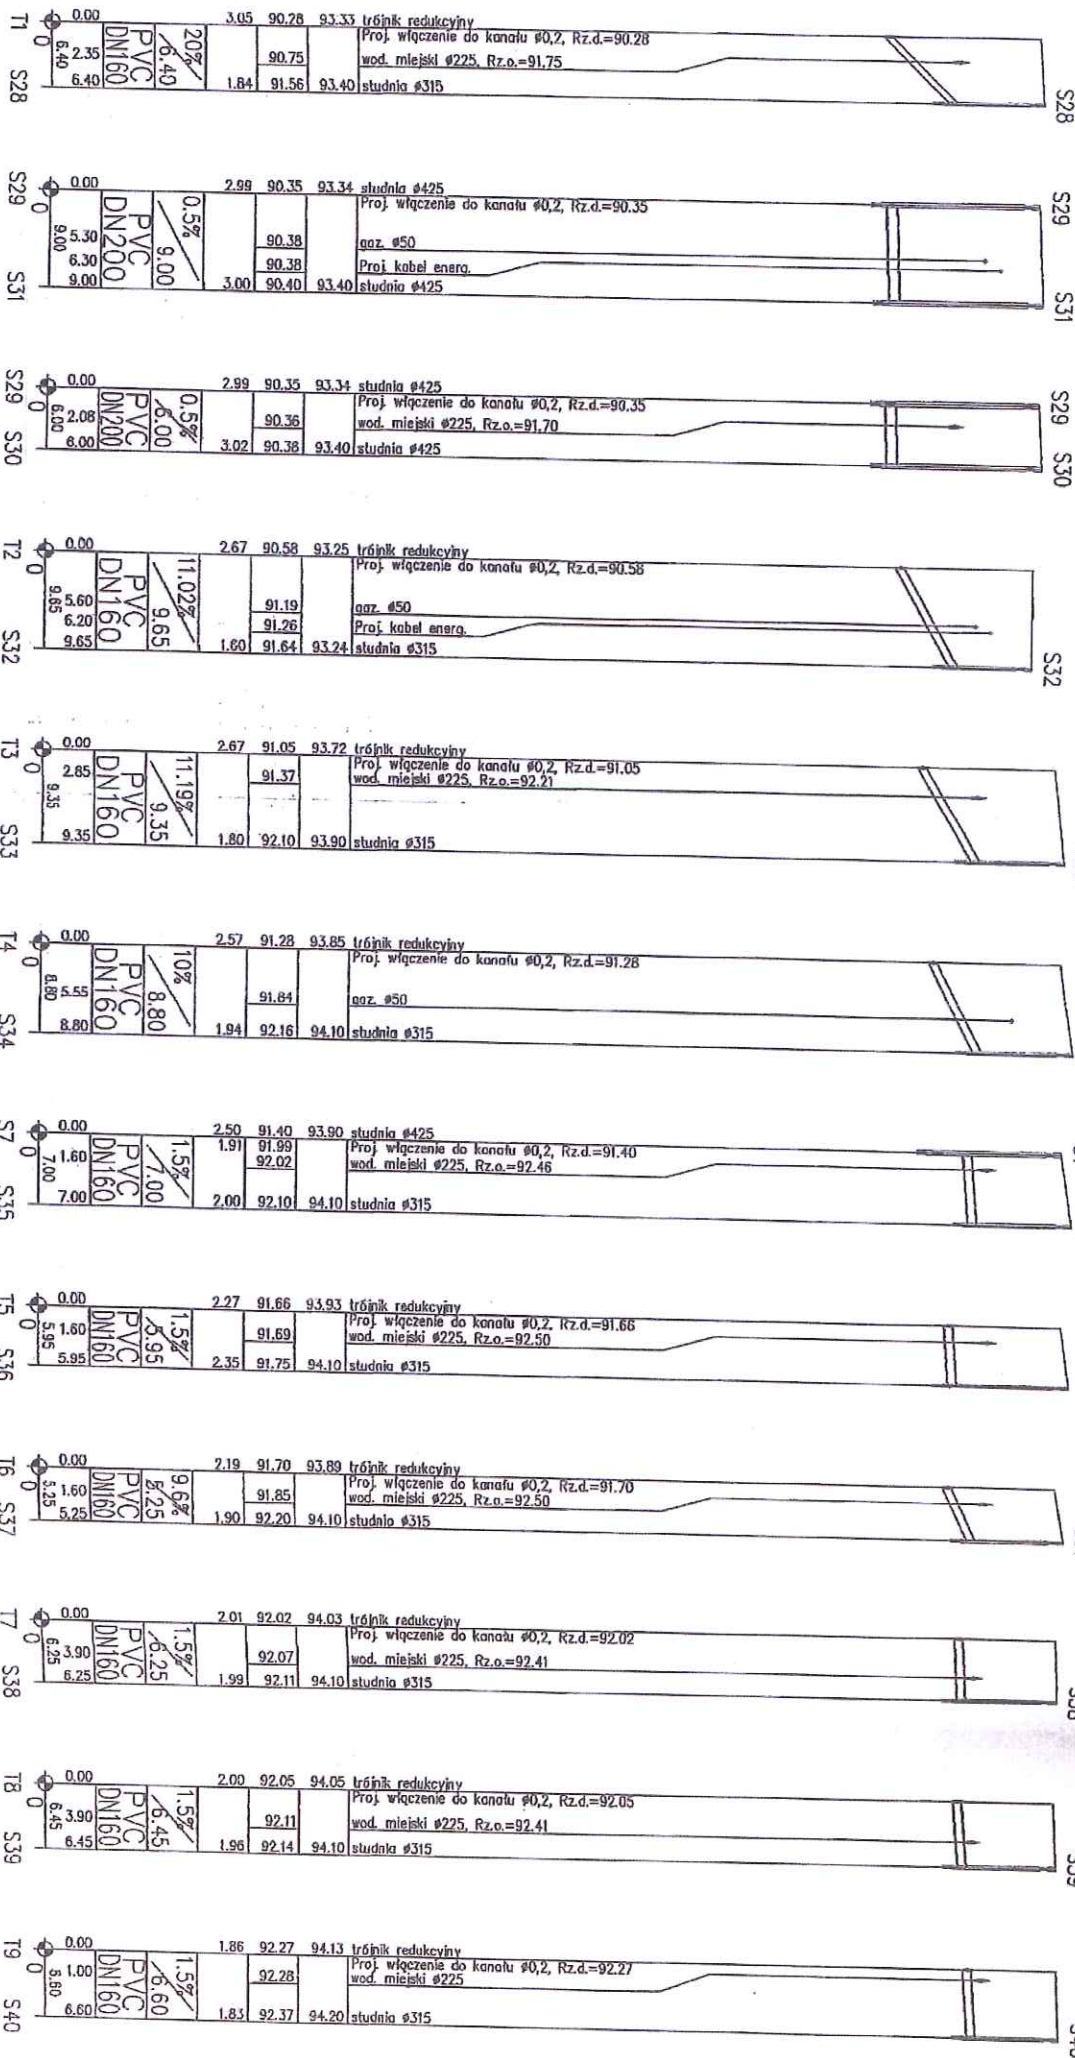

- 92
- 93
- 94
- 95
- 96
- 97
- 98
- 99
- 100
- 101
- 102
- 103

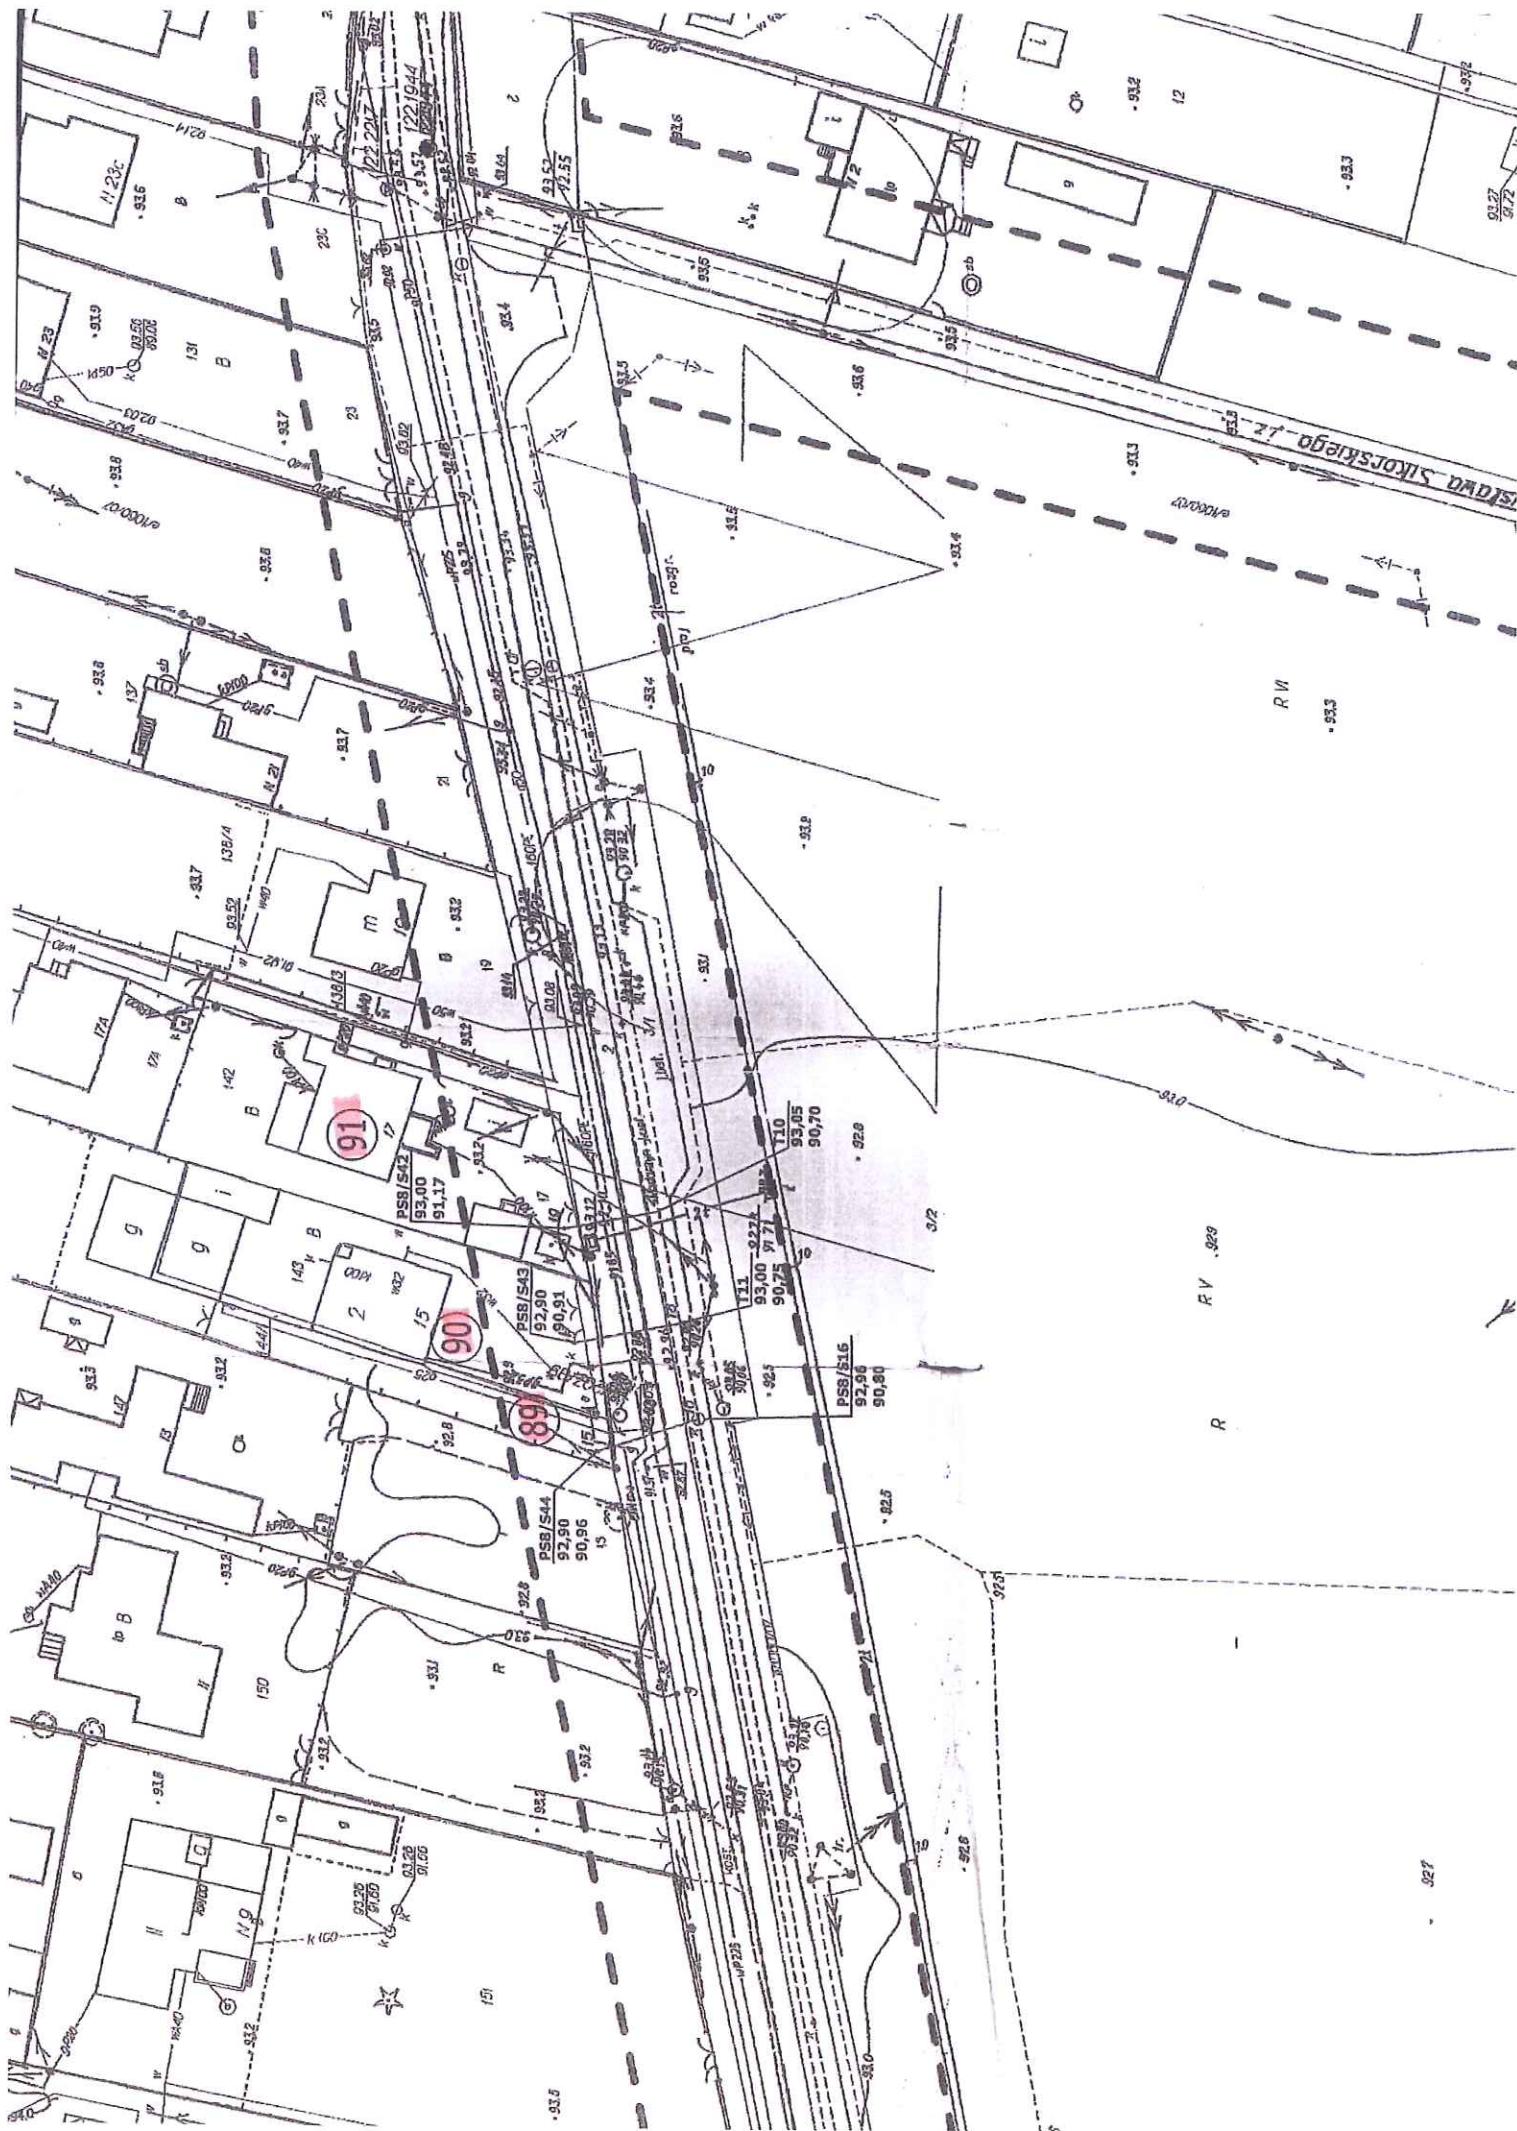

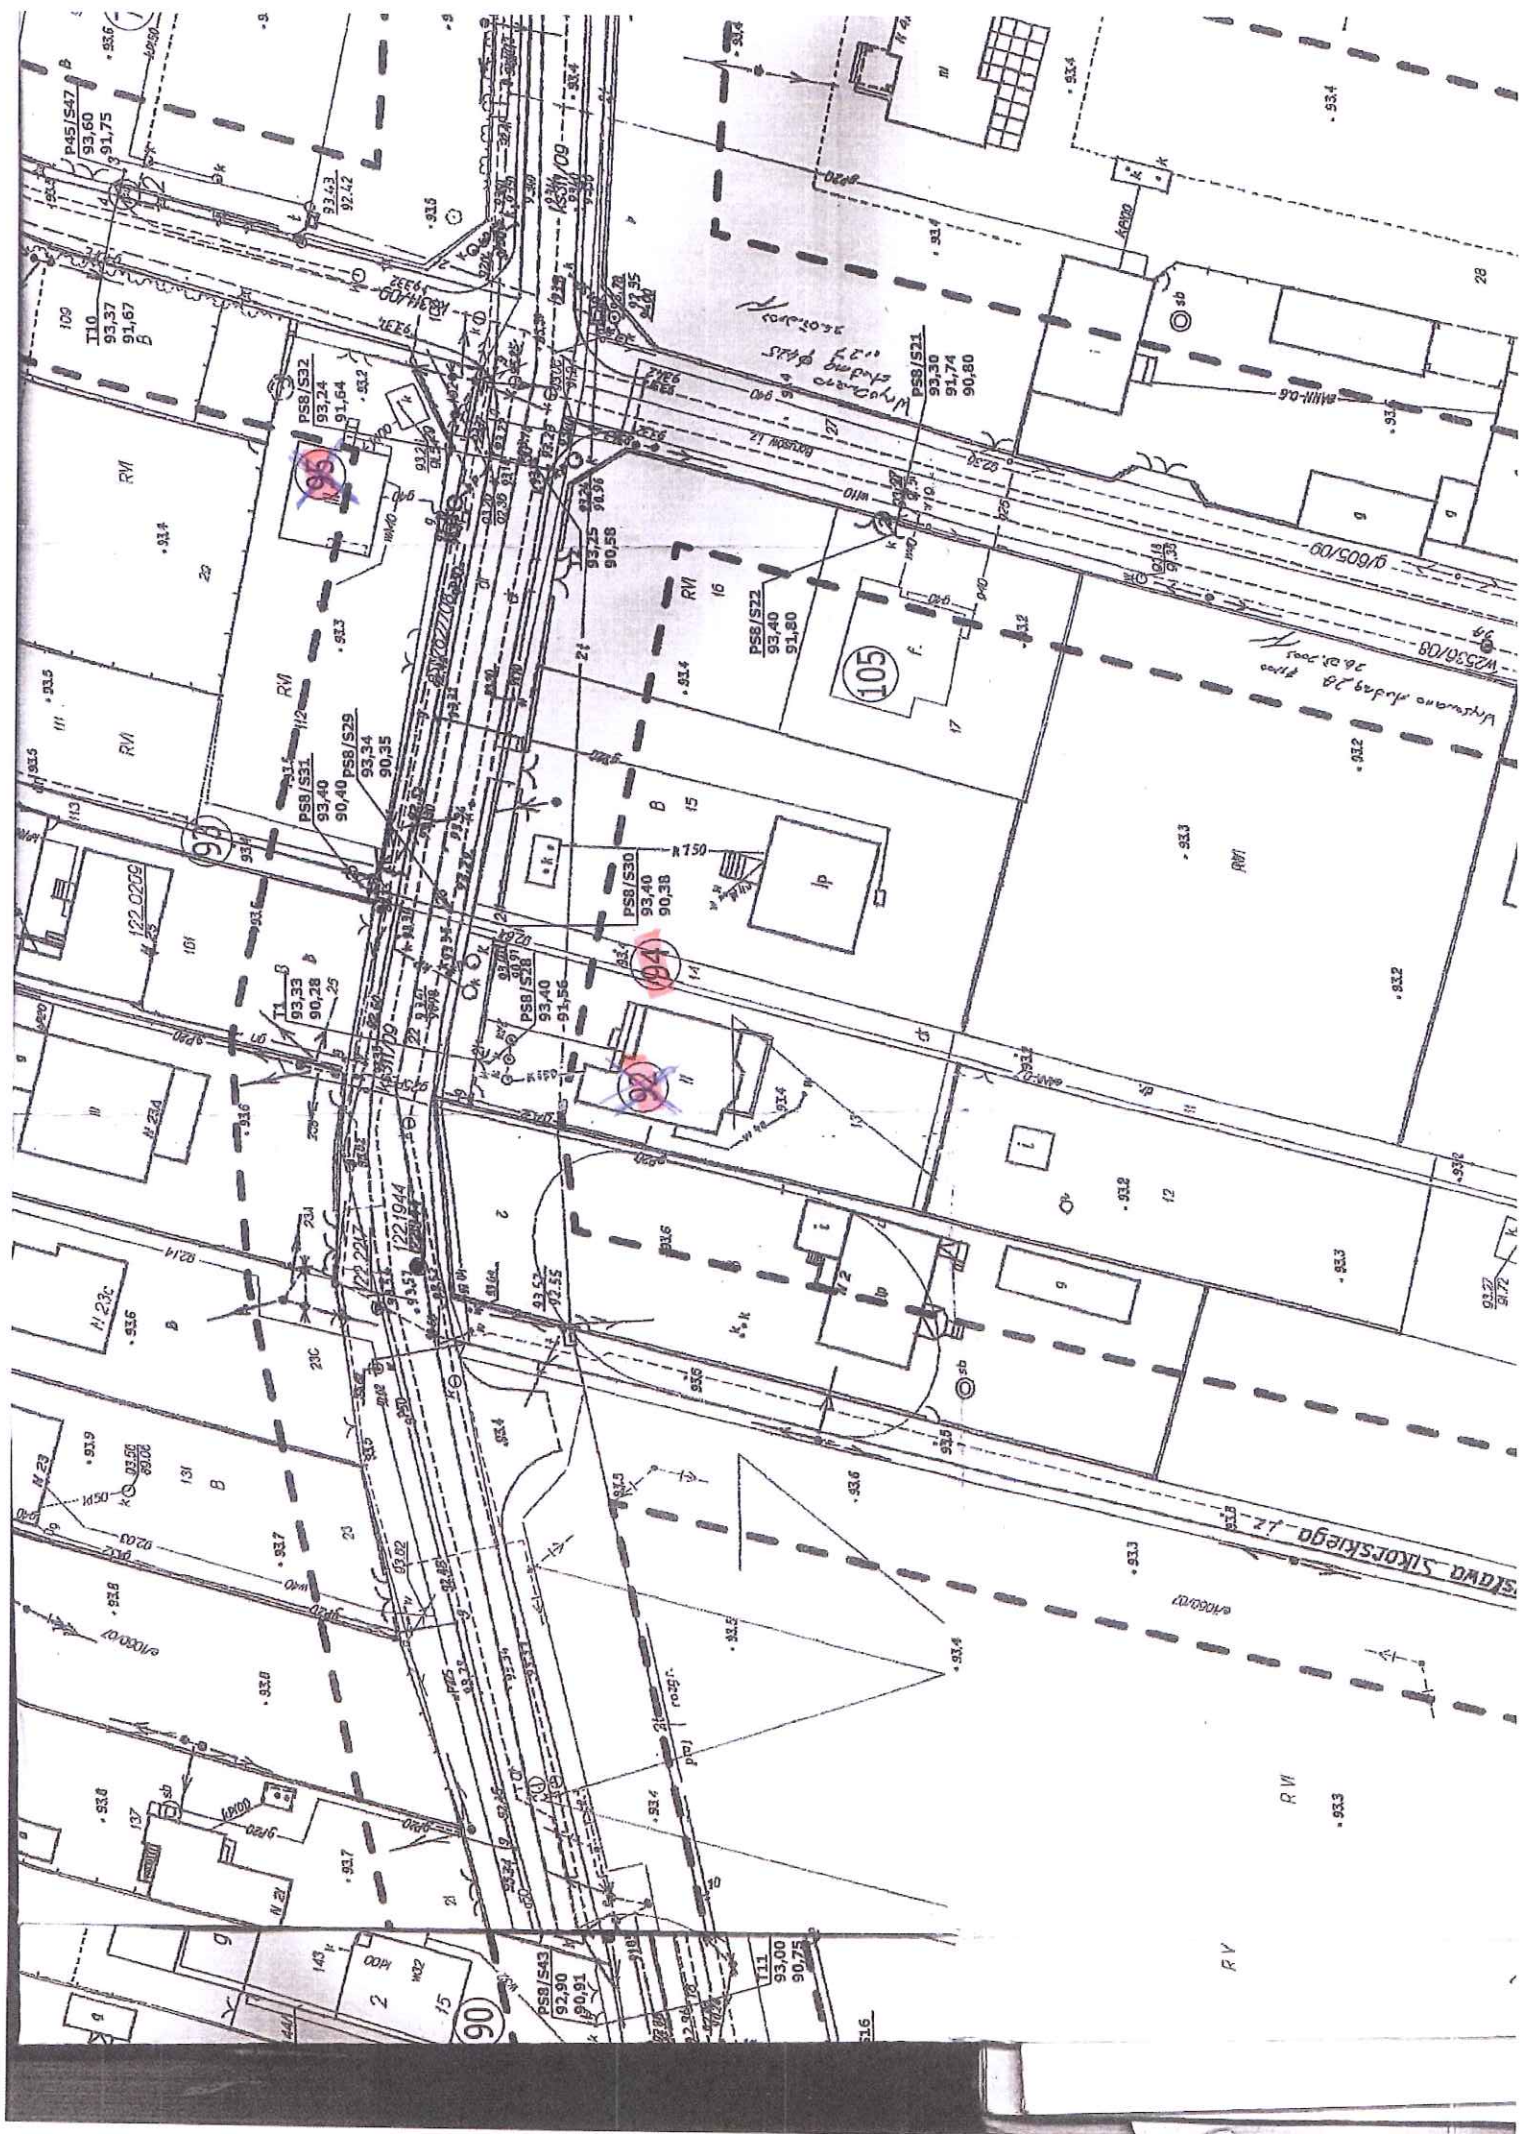

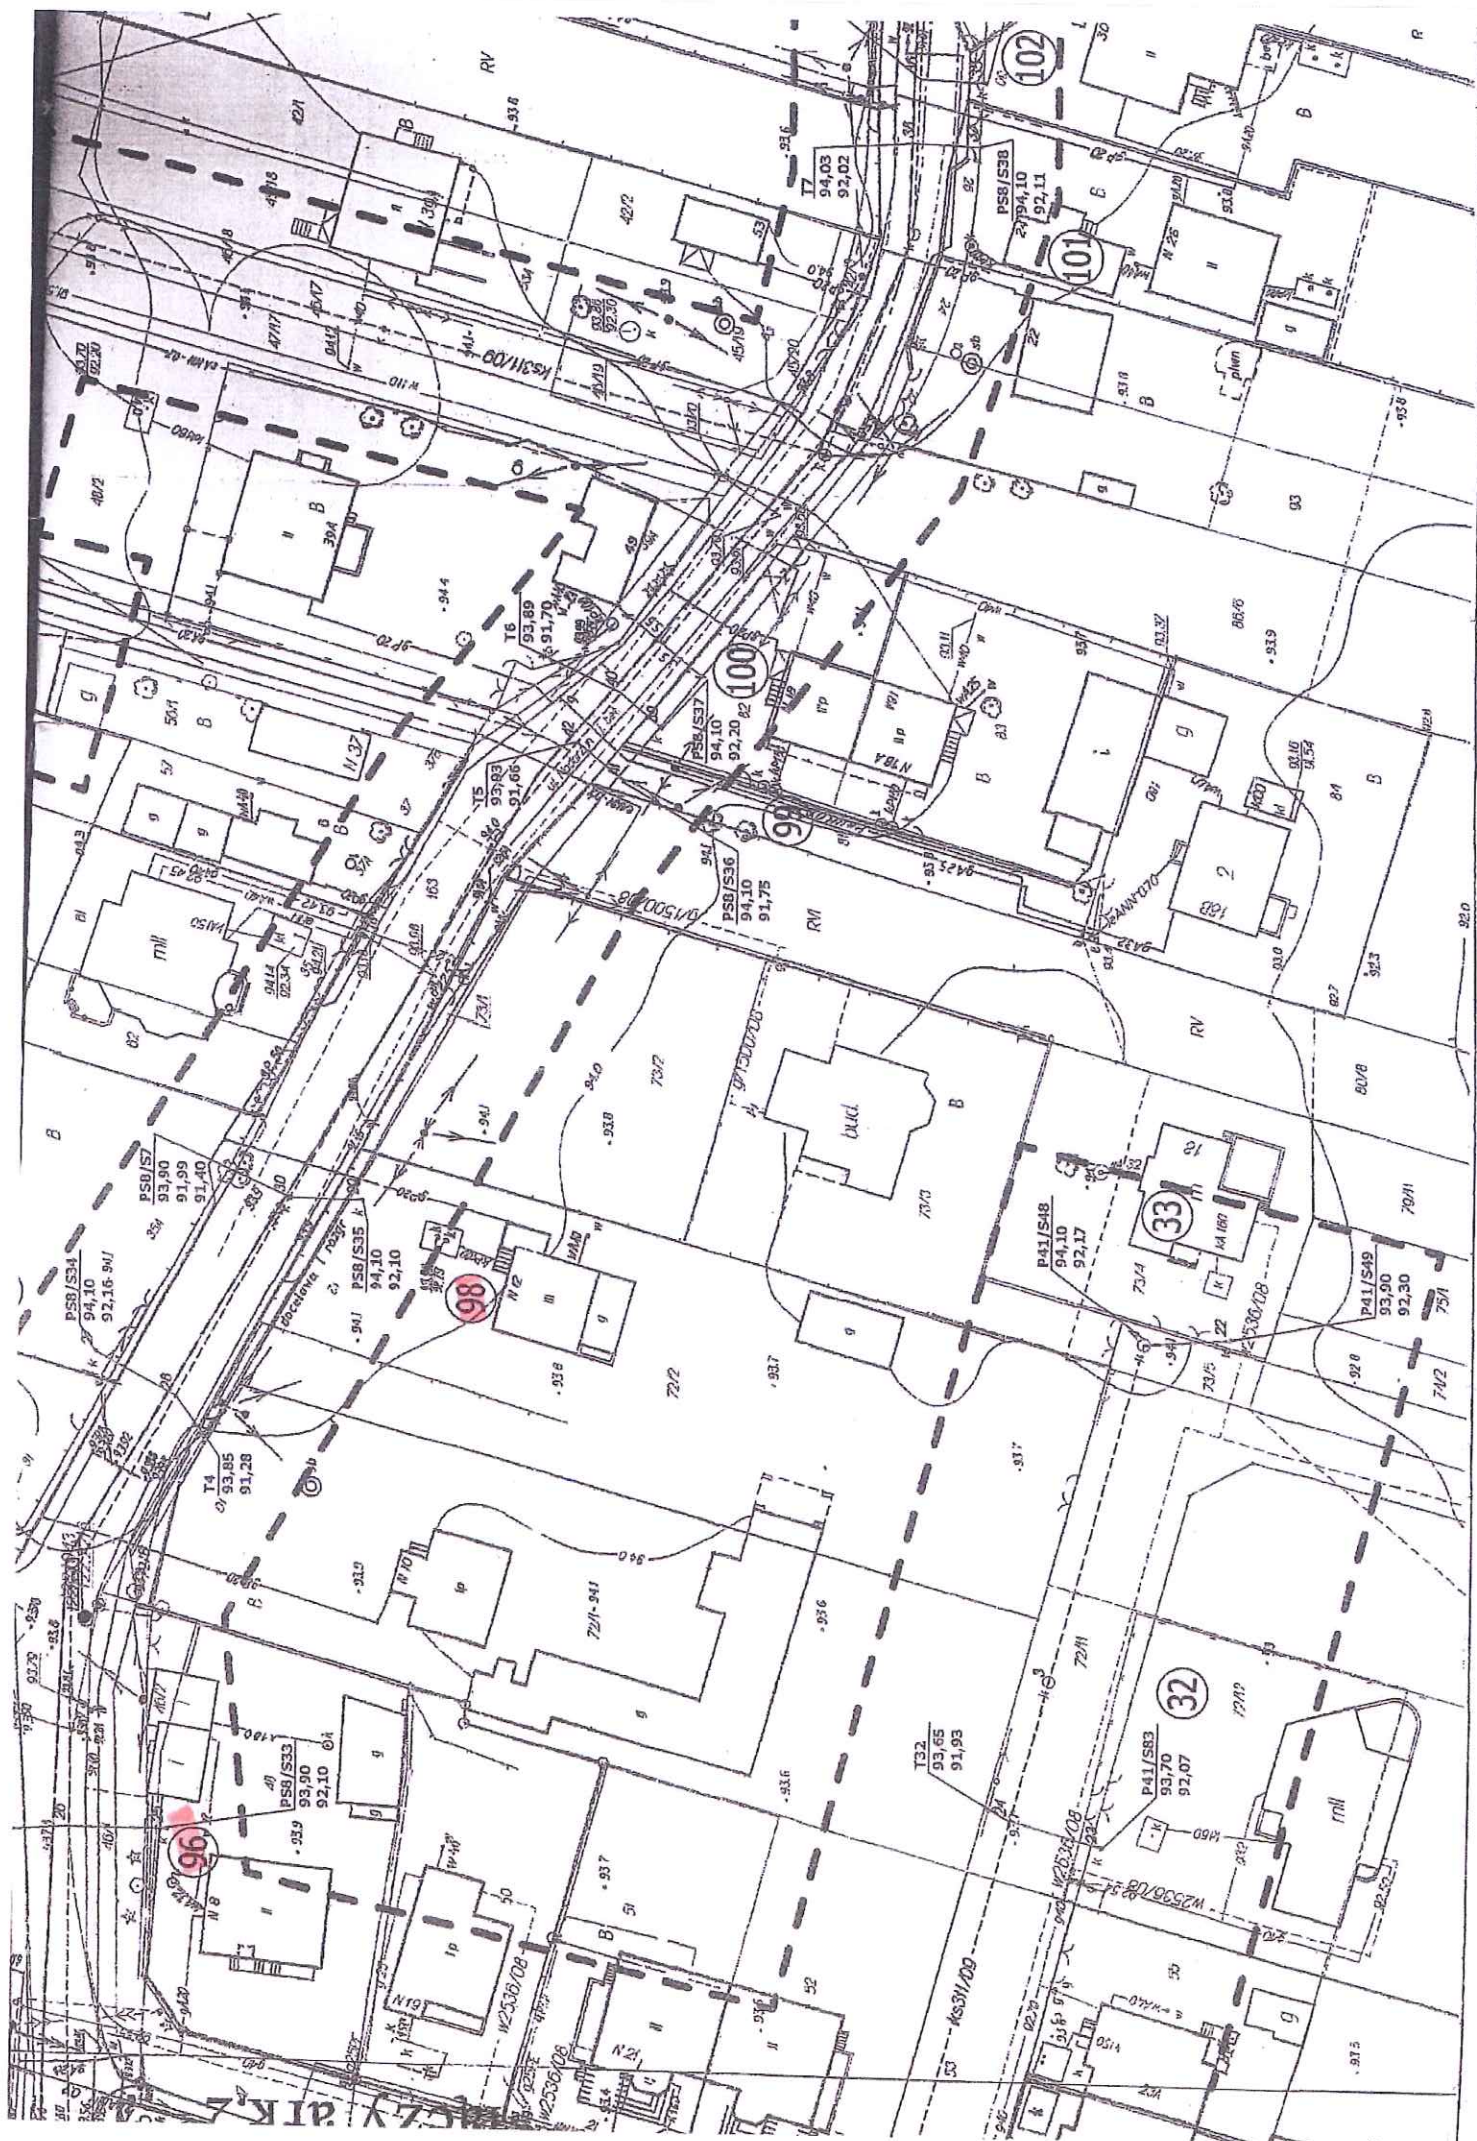

YN

Ul. Borysów dz.

5

97

98

99

100

101

102

103

104

105

106

1

S33

S34

S7

S35

S36

S37

S38

S39

S40

S1

S41

S21

S22

S24

S25

S26

S33 0.00 2.57 91.28 93.85 trójnik redukcyjny
Proj. włączenie do kanału #0,2, Rzd.=91.28
wod. miejski #225, Rzo.=92.46
studnia #315

S34 0.00 2.57 91.28 93.85 trójnik redukcyjny
Proj. włączenie do kanału #0,2, Rzd.=91.28
wod. miejski #225, Rzo.=92.46
studnia #315

S7 0.00 2.50 91.40 93.90 studnia #425
Proj. włączenie do kanału #0,2, Rzd.=91.40
wod. miejski #225, Rzo.=92.46
studnia #315

S36 0.00 2.27 91.66 93.93 trójnik redukcyjny
Proj. włączenie do kanału #0,2, Rzd.=91.66
wod. miejski #225, Rzo.=92.50
studnia #315

S37 0.00 2.19 91.70 93.89 trójnik redukcyjny
Proj. włączenie do kanału #0,2, Rzd.=91.70
wod. miejski #225, Rzo.=92.50
studnia #315

S38 0.00 2.01 92.02 94.03 trójnik redukcyjny
Proj. włączenie do kanału #0,2, Rzd.=92.02
wod. miejski #225, Rzo.=92.41
studnia #315

S39 0.00 2.00 92.05 94.05 trójnik redukcyjny
Proj. włączenie do kanału #0,2, Rzd.=92.05
wod. miejski #225, Rzo.=92.41
studnia #315

S40 0.00 1.86 92.27 94.13 trójnik redukcyjny
Proj. włączenie do kanału #0,2, Rzd.=92.27
wod. miejski #225
studnia #315

S1 0.00 1.50 92.53 94.03 studnia #1200
wod. #225, Rzo.=92.40
studnia #315

S21 0.00 2.50 90.80 93.30 studnia #425
Proj. włączenie do kanału #0,2, Rzd.=90.80
wod. miejski #110, Rzo.=91.51
studnia #315

S24 0.00 1.72 91.38 93.10 studnia #1200
Proj. włączenie do kanału #0,2, Rzd.=91.38
studnia #315

S26 0.00 1.44 92.36 93.80 studnia #1200
Proj. włączenie do kanału #0,20, Rzd.=92.36



89

90

91


92

93


94

95

96

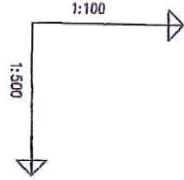


POZIOM PORÓWNAWCZY 80.00 m n.p.m.

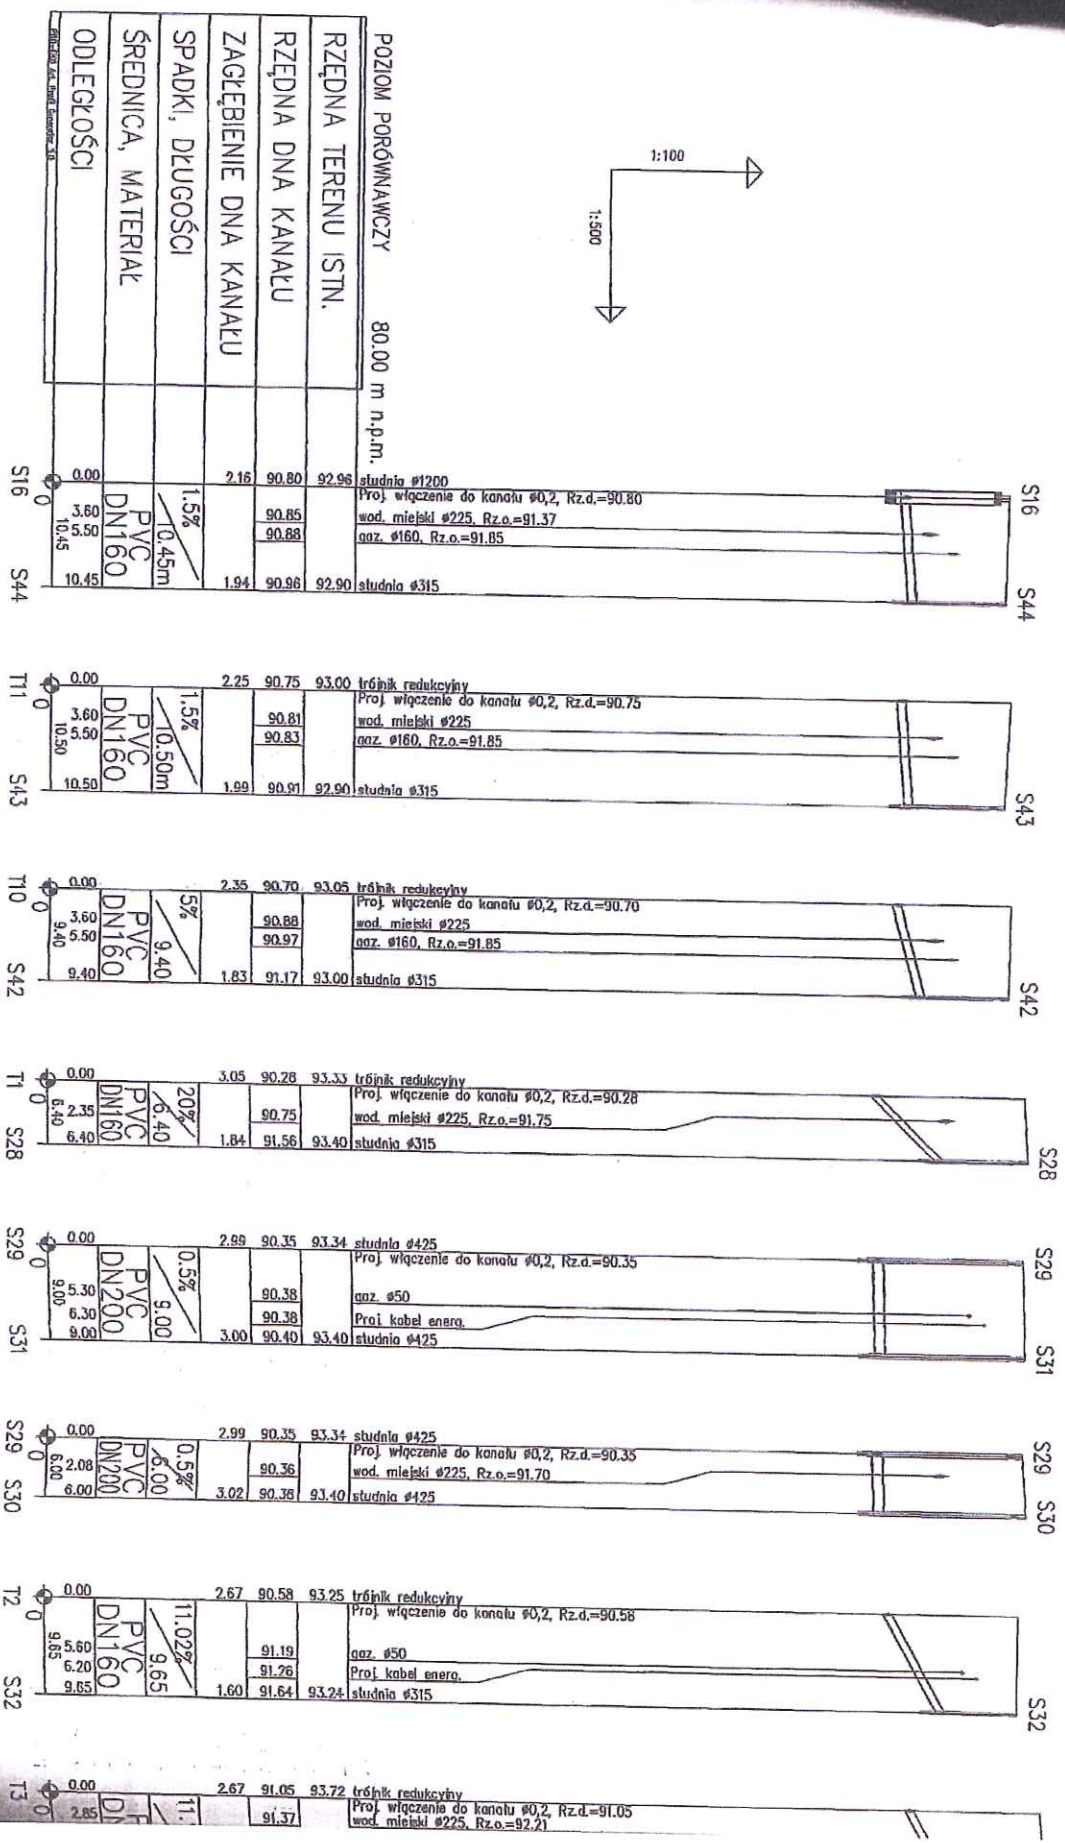

11/4/4

KW 3009

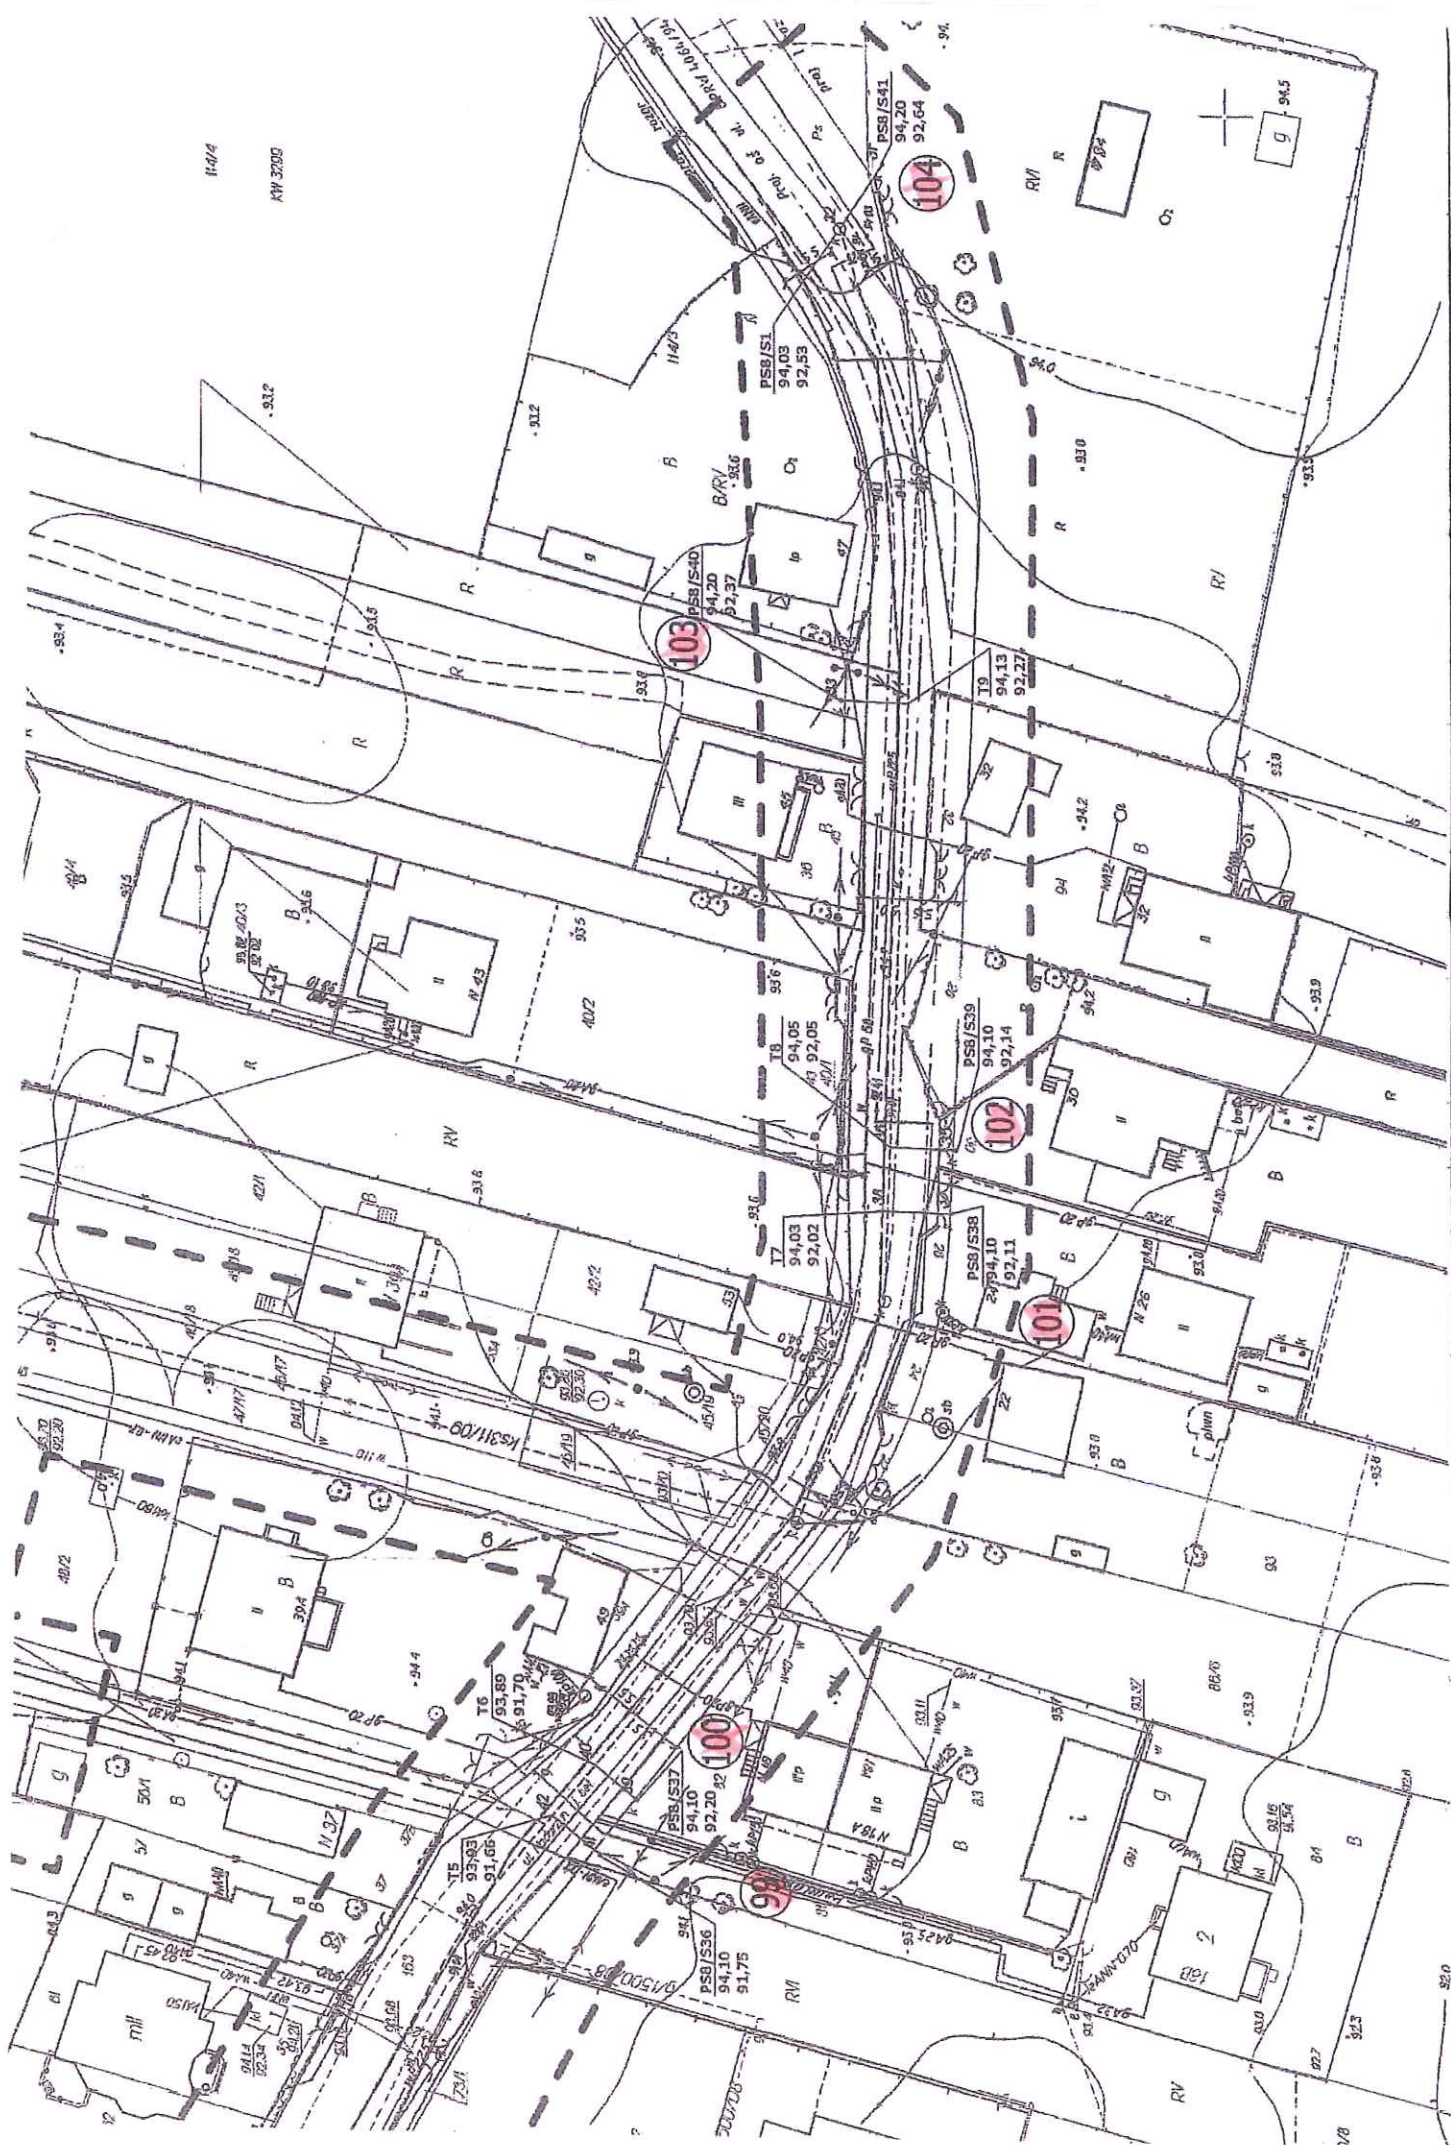



ZA ZGODNOŚĆ
Z ORYGINAŁEM

mgr inż. Wojciech Bonarek
upr. bud. bez ograniczeń
nr Sk-378/BO, Wa-25/97

13 SIF 7m10

został jest przez okres 3 lat.
Art. 27 Ustawy Prawo Geodezyjne i Kartograficzne z 17.05.89r. (Dz. U. nr 30 poz. 163)
Ten teren podlega inwentaryzacji i ewidencji:
zobowiązani:
Wyznaczenie i dokonanie pomiarów powykonawczych przez jedn. uprawnione do
prac geodezyjnych,
wykonawcze sieci podziemnego uzbrojenia terenu, układanej w wykopach otwartych,
przed ich zakryciem.
Zgodnie z w/w przepisami, podlega karze grzywny, orzekanej na podstawie
postanowienia w sprawach o wykroczeniach (Art. 48 ust. 1 pkt. 6 i ust. 2 Ustawy)



PRZEDSIĘBIORSTWO BUDOWNICTWA OGÓLNEGO I ROBÓT JK.

„INZYNIERIA” Spółka z o.o.
09-100 Płońsk, ul. Mazowiecka 9
telefon: (0-23) 662-29-67 do 68, fax: (0-23) 662-29-69, skrytka pocztowa 36
http://www.inzynieria.pl
e-mail: biuro@inzynieria.pl

Umowa nr: UW/220/U/2007

Nazwa Kontraktu: „Kontrakt nr 3 Budowa systemu kanalizacji sanitarnej w Kobyłce w ramach projektu nr 2005/PL/16/C/PE/005 Ubezpieczenie gospodarki wodno - ściekowej na terenie aglomeracji Wodolin - Kobyłka

Zamawiający: Gmina Kobyłka

Inżynier Kontraktu: Konsorcjum: Bud-Invent Sp. z o.o.

Biuro Projektów Gospodarki Wodnej Ściekowej „Biprowod-Warszawa” Sp. z o.o.

Wykonawca:

Konsorcjum: Przedsiębiorstwo Budownictwa Ogólnego i Robót Inżynieryjnych „INZYNIERIA” Sp. z o.o. - Lider Konsorcjum Sato Sp. z o.o. - Partner Konsorcjum

Nazwa Opracowania: Projekt Budowlano - Wykonawczy Kanalizacji sanitarnej grawitacyjnej dla zlewni P41, P44, P45, PS8, PS9 w m. Kobyłka

Ogłoszenia do posesji zlokalizowanych wzdłuż kanałów w ulicach: dz. nr ewid. 43 obr. 44, Urbanów, Sowolężów, gen. W. Sikorskiego, Ordeł Lwowski, Borysów, Ossowska, dz. nr ewid. 53, 72/11 obr. 36, Wileńska, Głuchowska, Kawalerii, Turowska, ks. J. Poniatowskiego, Nadarzyn, dz. nr ewid. 127 obr. 37, Majdąńska, dz. nr ewid. 50/1 obr. 37, dz. nr ewid. 48/1 obr. 37, gen. T. Rozwadowskiego, Lotników, gen. S. Maczka mgr inż. Wojciech Bonarek nr SI-378807-14-25397

Projektant: mgr inż. Wojciech Bonarek WA-25/97

Sprawdził: inż. Wojciech Oleksa WA-520/01

Opracował:

mgr inż. Agnieszka Zgardzińska
mgr inż. Konrad Sulinski
mgr inż. Jakub Lipiec
inż. Damian Kaczyński
mgr inż. Wojciech Ostapowski

PŁOŃSK Sierpień 2009 r.

Załącznik nr 2 do umowy
EGZ.2



Inwestycja (do 159 do 34)
PRZEDSIĘBIORSTWO BUDOWNICTWA OGÓLNEGO I ROBÓT INŻYNIERSKICH
"INŻYNIERIA" Spółka z o.o.
09-100 Płońsk, ul. Mazowiecka 9
telefon: (0-23) 662-29-67 do 68, fax: (0-23) 662-29-69, skrytka pocztowa 36
<http://www.inzynieria.pl>
e-mail: biuro@inzynieria.pl

Umowa nr: UM/220/U/2007

Nazwa Kontraktu: „Kontrakt nr 3 Budowa systemu kanalizacji sanitarnej w Kobylce w ramach projektu nr 2005/PI/16/C/PE/005 Uprządkowanie gospodarki wodno - ściekowej na terenie aglomeracji Wołomin - Kobylka

Zamawiający: Gmina Kobylka
Konsorcjum: PRO-RI „INŻYNIERIA” Sp. z o.o.
09-100 Płońsk, ul. Mazowiecka 9, tel. (023) 662-29-67
biuro@inzynieria.pl, www.inzynieria.pl
-Lider Konsorcjum
SATO Sp. z o.o. -Partner Konsorcjum

Inżynier Kontraktu: Biuro Projektów Gospodarki Wodnej Ściekowej „Biprowod-Warszawa” Sp. z o.o.

Wykonawca: Konsorcjum
Przedsiębiorstwo Budownictwa Ogólnego i Robót Inżynierskich „INŻYNIERIA” Sp. z o.o. - Lider Konsorcjum
Sato Sp. z o.o. - Partner Konsorcjum

Nazwa Opracowania:	Projekt Budowlano - Wykonawczy kanalizacji sanitarnej grawitacyjnej dla zlewni P41, P44, P45, PS8, PS9 w m. Kobylka
Projektant:	Odsyłeni do posesji zlokalizowanych wzdłuż kanałów w ulicach: dz. nr ewid. 43 obr. 44, Uhanów, Szwoleżów, gen. W. Sikorskiego, Odlat 1-woskich, Borysów, Ossowska, dz. nr ewid. 53, 72/1 Dbr. 38, Wilejska, Górska, Kawalerii, Turowska, ks. J. Poniatowskiego, Nadarzyn, dz. nr ewid. 127 obr. 37, Majdanka, dz. nr ewid. 50/1 Dbr. 37, dz. nr ewid. 48 Dbr. 37, gen. T. Rozwadowskiego, Lotników, gen. S. Maczka mgr inż. Wojciech Bonarek nr SI-37/BI/01, tel. 65187
Sprawdził:	mgr inż. Wojciech Bonarek WA-25/97
Opracował:	inż. Wojciech Oleksa WA-520/01 PROJEKTANT mgr inż. Agnieszka Zgardzińska mgr inż. Konrad Sulicki mgr inż. Jakub Lipiec inż. Damian Kaczyński mgr inż. Wojciech Ostapowski Wojciech Oleksa 09-100 Płońsk, ul. Mazowiecka 9 05-200 Warszawa, ul. Górska 1 Załącznik nr 234/110 z dnia 07.10.10 EGZ.2

PŁOŃSK Sierpień 2009 r.

Wolomin dnia 08.06.2009

Starostwo Powiatowe w Wolominie
Wydział Urządzania Dokumentacji
05-200 Wolomin
ul. Powstańców 8
tel. 022-787-66-28

WUD/7340/938/896/2009

OPINIA NR 953/2009

Przedmiot opinii: przyłącza kanalizacyjne i kanalizacja grawitacyjna

Inwestor: Urząd Miasta Kobyłka

Na wniosek z dnia: 2009.05.18

Data złożenia wniosku do Wydziału Urządzania Dokumentacji: 2009.05.20

Zgodnie z Ustawą z dnia 17 maja 1989 r. Prawo Geodezyjne i Kartograficzne (Dz. U. Nr 100 poz. 1086 z późn. zm.) Starosta Powiatu Wołomińskiego opiniuje pozytywnie dokumentację projektową obiektu położonego w m. Kobyłka ul. Borysów, Grodzka, Husarii, Kawalerii, Lotników, Maczka, Majdarska, Nadarzyń, Osowska, Poniatowskiego, Orłaj Lwowskich, Rozwadowskiego, Sikorskiego, Szwoleżerów, Turowska, Ułanów, Wileńska

Uwagi i zalecenia jednostek opiniujących dokumentację projektową:

1. MSG - w miejscach skrzyżowań z siecią gazową prace ziemne wykonywać ręcznie z zachowaniem szczególnej ostrożności. Przed przystąpieniem do robót zgłosić nadzór techniczny do MSG Wolomin ul. Piłsudskiego 2, tel: (022) 787-64-41, fax: (022) 787-64-42.
2. WOS - prace ziemne w zasięgu koron drzew należy wykonywać ręcznie bez uszkadzania korzeni.
3. TP - w miejscach skrzyżowań i zbliżeń do sieci telekomunikacyjnej prace ziemne wykonywać ręcznie z zachowaniem ostrożności.

8 zał. w 2 egz.

Sporządziła:

Marta Łukasiewicz

STAROSTWO POWIATOWE
W WOLOMINIE
Wydział Urządzania Dokumentacji
05-200 WOLOMIN, ul. Powstańców 8
tel. 022 787-66-28

Z up. Starosty

NA CZELNIK WYDZIAŁU
Urządzania Dokumentacji

mgr inż. Andrzej Budnik

ZA ZGODNOŚĆ
Z ORYGINAŁEM

mgr inż. Wojciech Bonarek
upr. bud. bez ograniczeń
nr SI-378/03. Wa-25187
13 SIE. 2009

vska






46

47

48

49

50

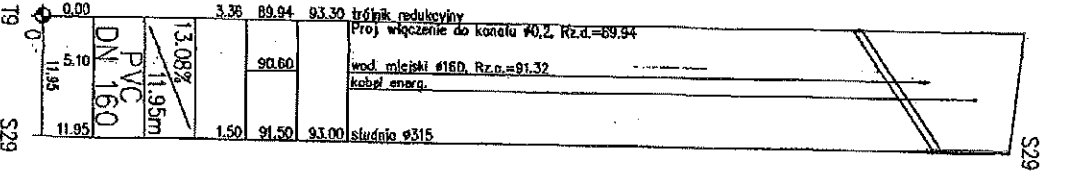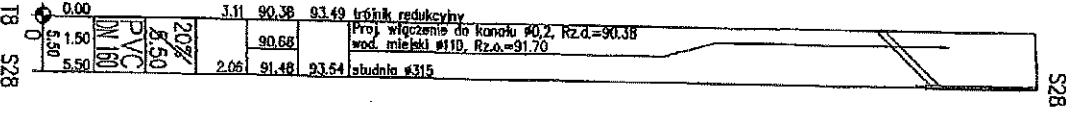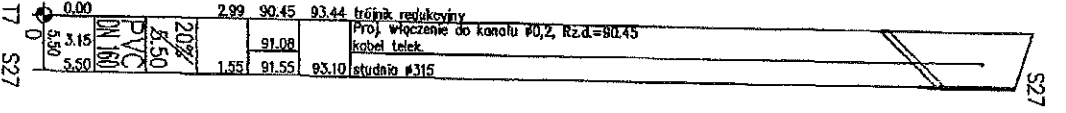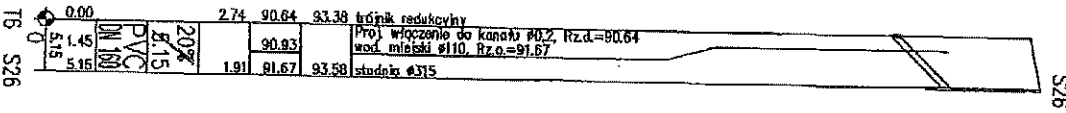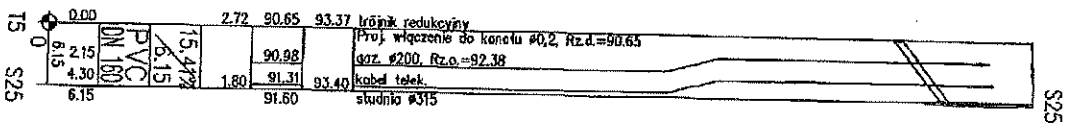



PRZEDSIĘBIORSTWO BUDOWNICTWA OGÓLNEGO I ROBÓT INŻYNIERK.
„INZYNIERIA” Spółka z o.o.
09-100 Płońsk, ul. Mazowiecka 9
telefon: (0-23) 662-29-67 do 68, fax: (0-23) 662-29-69, skrytka pocztowa 36
http://www.inzyniera.pl
e-mail: biuro@inzyniera.pl

Wzrost 154, 158 do 34

Umowa nr: UM/220/U/2007

Nazwa Kontraktu: „Kontrakt nr 3 Budowa systemu kanalizacji sanitarnej w Kobylce w ramach projektu nr 2005/PI/16/C/PE/005 Uprządkowanie gospodarki wodno - ściekowej na terenie aglomeracji

Wodomin - Kobylka

Zamawiający: Gmina Kobylka

KONSORCJUM:

PE.O.I.R.I. „INZYNIERIA” Sp. z o.o.
09-100 Płońsk, ul. Mazowiecka 9, tel. 023 662-29-67
biuro@inzyniera.pl, www.inzyniera.pl

Konsorcjum:

Inżynier Kontraktu: Bud-Invent Sp. z o.o.

SATO Sp. z o.o. - Partner Konsorcjum

Biuro Projektów Gospodarki Wodnej Ściekowej „Biprowod-Warszawa” Sp. z o.o.

Konsorcjum:

Wykonawca: Przedsiębiorstwo Budownictwa Ogólnego i Robót Inżynierskich „INZYNIERIA” Sp. z o.o. - Lider Konsorcjum

Sato Sp. z o.o. - Partner Konsorcjum

Nazwa Opracowania: Projekt Budowlano - Wykonawczy kanalizacji sanitarnej grawitacyjnej dla zlewni P41, P44, P45, PS8, PS9 w m. Kobylka

Odgałęzienia do posesji zlokalizowanych wzdłuż kanałów w ulicach:
dz. nr ewid. 43 obr. 44, Ulanów, Szwoleżerów, gen. W. Sikorskiego, Ogół
Lwowski, Borsów, Ossowska, dz. nr ewid. 53, 72/11 obr. 38, Wileńska,
Grodzka, Kawalerii, Turowska, ks. J. Poniatowskiego, Nadarzyn, dz. nr ewid.
127 obr. 37, Majdanska, dz. nr ewid. 50/1 obr. 37, dz. nr ewid. 48/1 obr. 37
gen. T. Rozwadowskiego, Lotników, gen. S. Maczka mgr inż. Wojciech Bonarek
nr 51537/B50, wydział 51537

Projektant: mgr inż. Wojciech Bonarek WA-25/97

Sprawdził: inż. Wojciech Oleksa WA-520/01

Opracował:

mgr inż. Agnieszka Zgardzińska
mgr inż. Konrad Sulicki
mgr inż. Jakub Lipiec
inż. Damian Kaczyński
mgr inż. Wojciech Ostapowski

PŁOŃSK Sierpień 2009 r.

Załącznik do zgłoszenia budowy
1234/110 z dnia 07.08.2009 r. EGZ.2

ZA ZGODNOŚĆ
Z ORYGINAŁEM

mgr inż. Wojciech Bonarek
upr. bud. bez ograniczeń
nr 51-37/80, Wz-25/97

1 3 SF 7m10

został przez okres 3 lat.


Art. 27 Ustawy Prawo Geodezyjne i Kartograficzne z 17.05.89r. (Dz. U. nr 30 poz. 163)
na terenie podlega inwentaryzacji i ewidencji.

zobowiązani.

znaczenie i dokonanie pomiarów powykonawczych przez jedn. uprawnione do
pracy geodezyjnych,

Konawcza sieć podziemnego uzbrojenia terenu, układanej w wykopach otwartych,
nie przed ich zakryciem.

godnie z w/w przepisami, podlega karze grzywny, orzeczonej na podstawie
poważni w sprawach o wykroczeniach (Art. 48 ust. 1 pkt 6 i ust. 2 Ustawy)

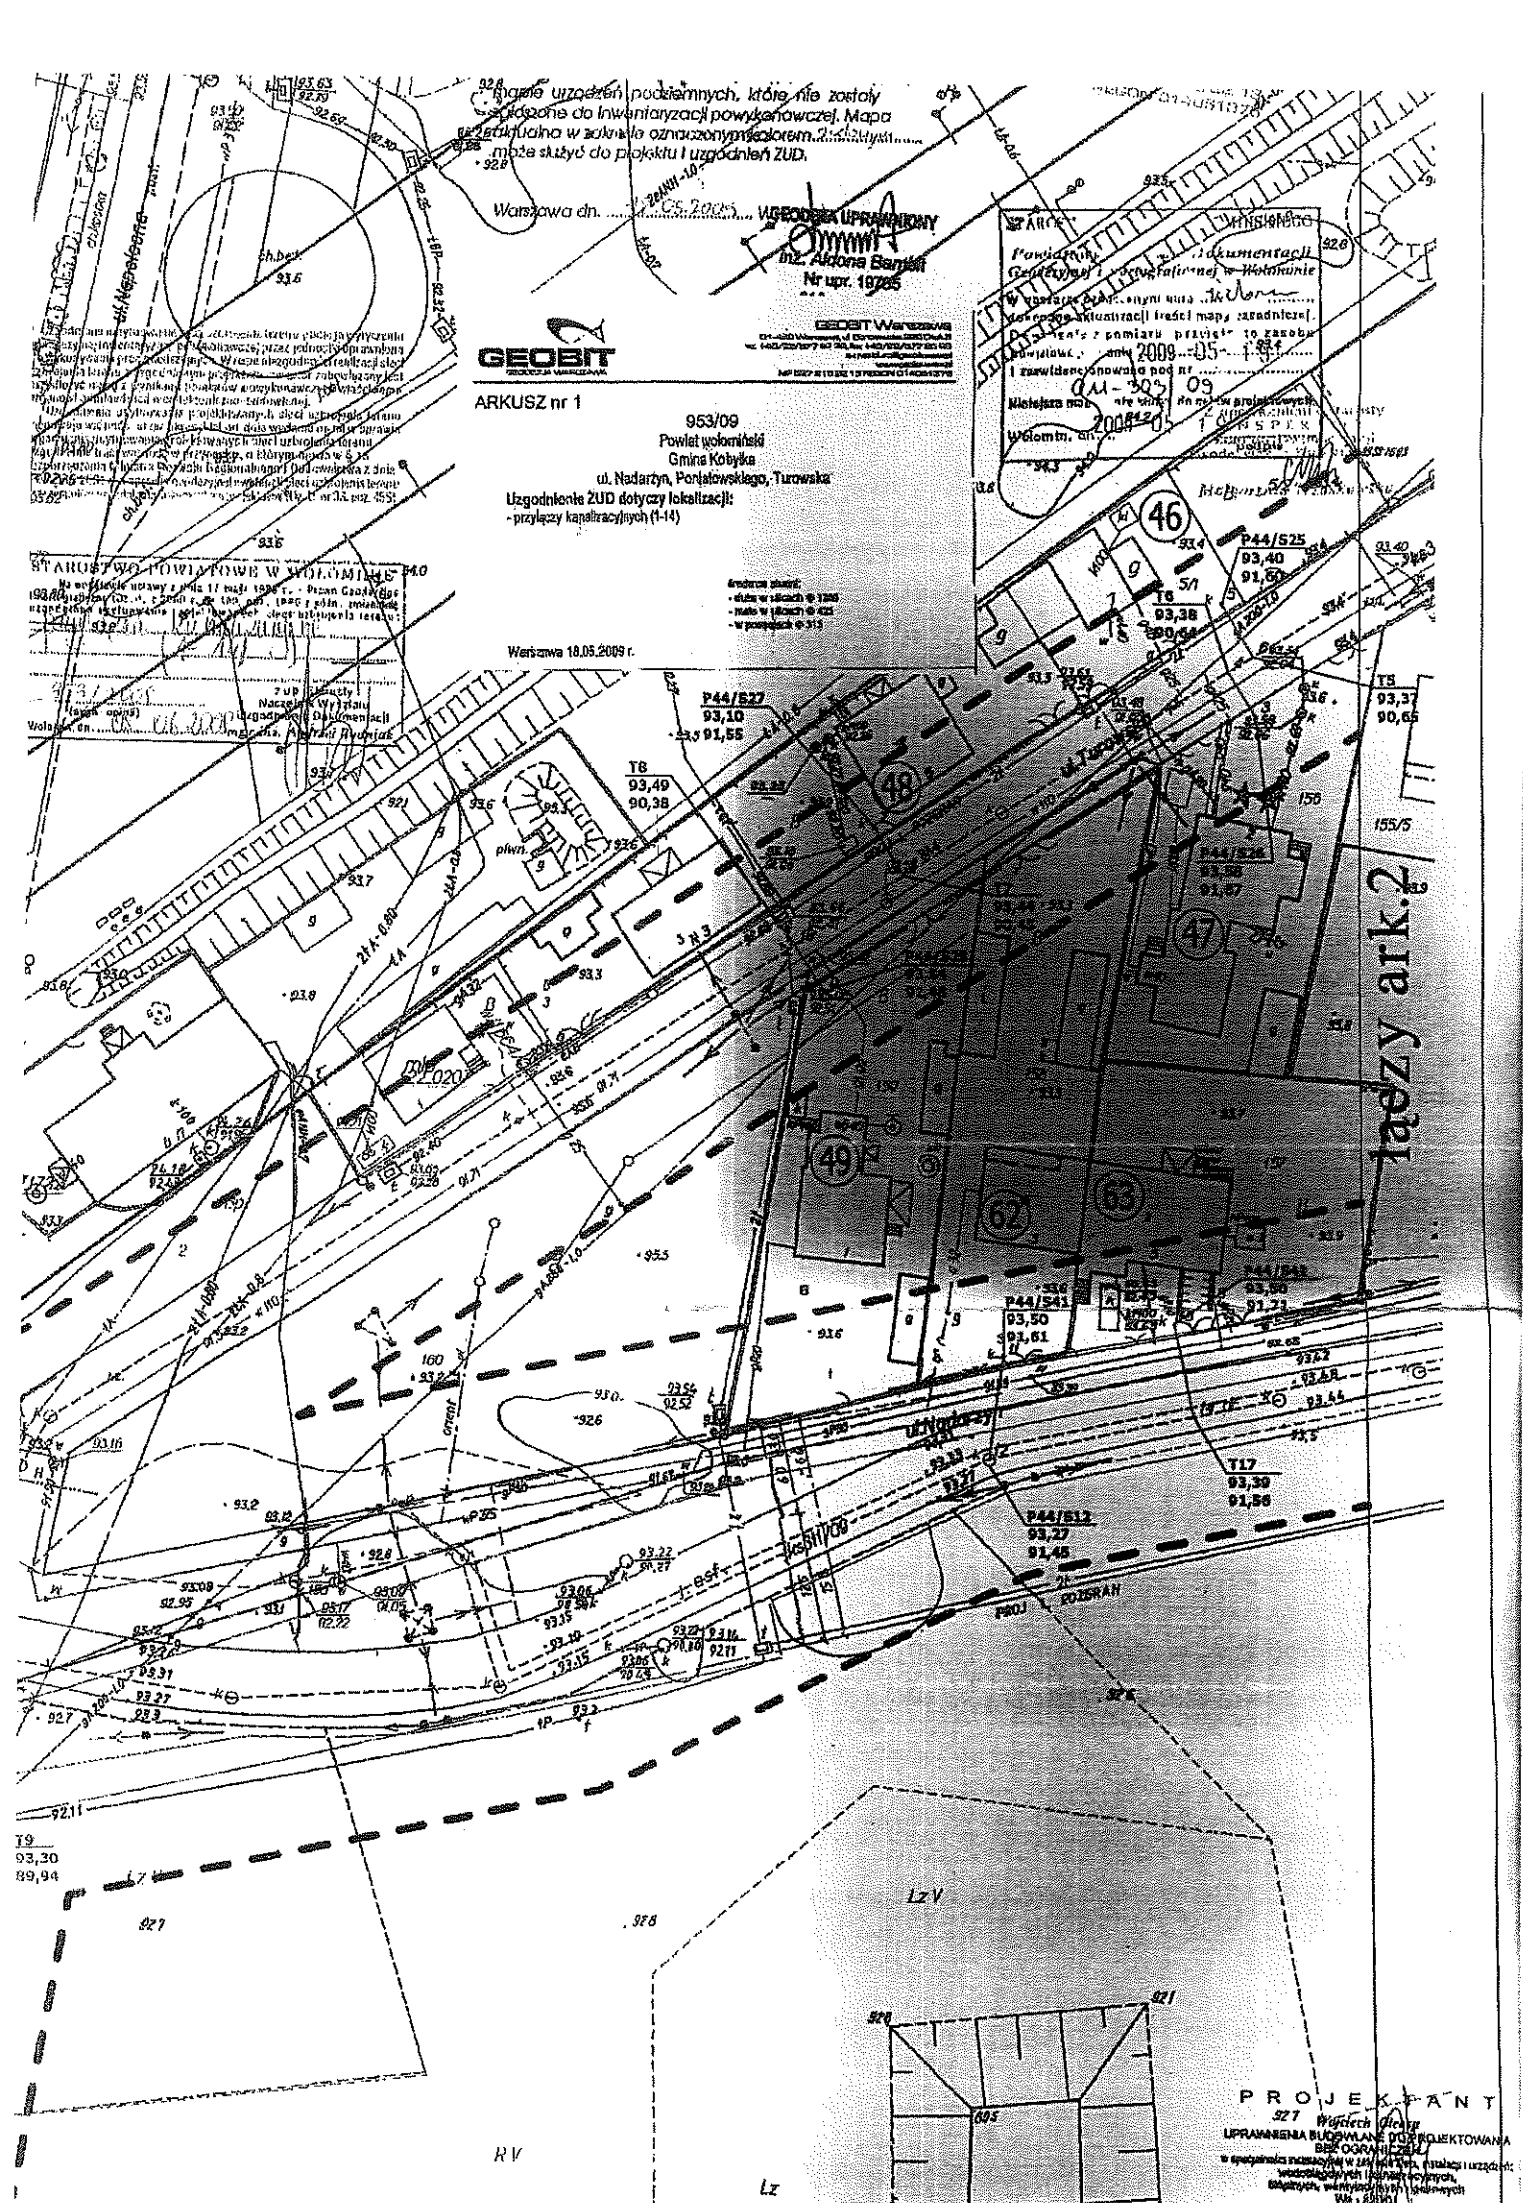

U. Nadarzyn


41



90

61

62

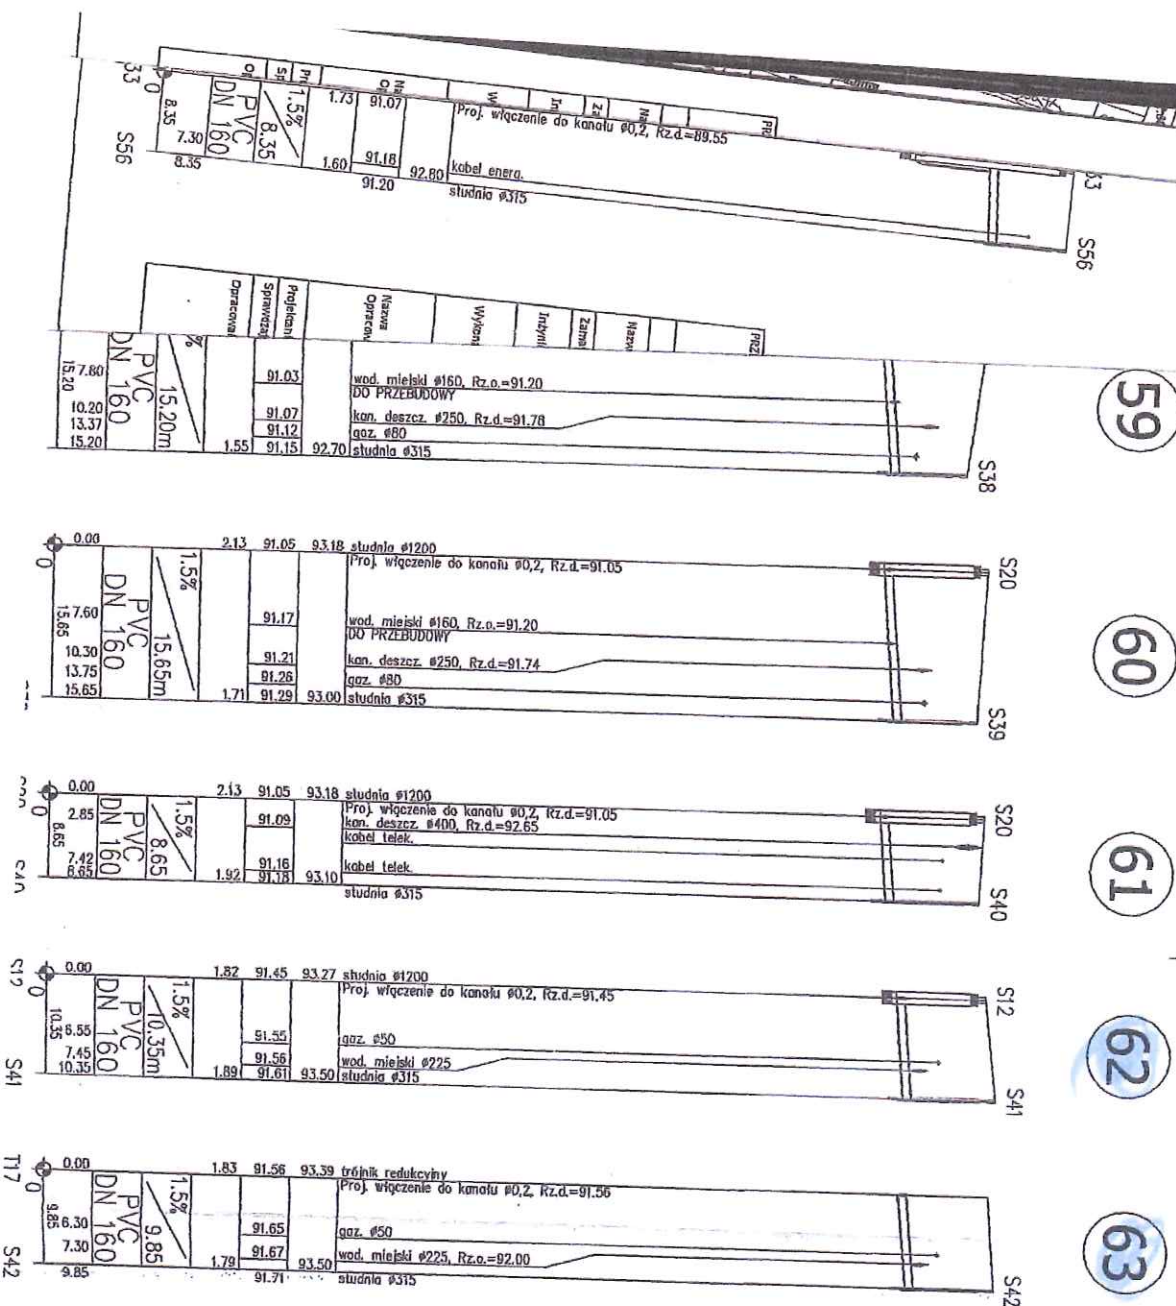[illegible]

PROJEKTANT
UPRAWNIENIA BUDOWNICZE DO PROJEKTOWANIA
BEZ OGRANICZEŃ
