



RG-pompownia Istniejąca

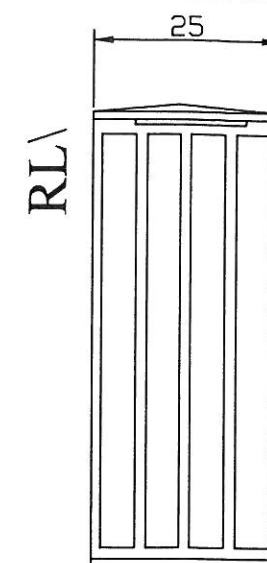

dz. nr 421/2

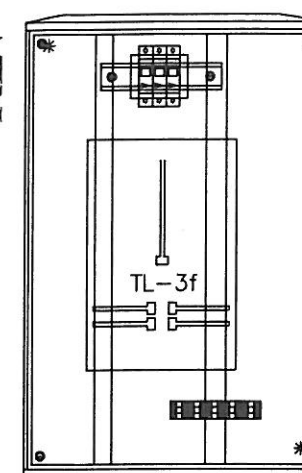

RG-pompownia Istniejąca

W zakresie robót: przebudowa ZK na budynku  
ZL pomiar i odtworzenie zasilania Stacji pomp  
Wykonanie wlz

Schemat

Widok

Branża		SANITARNA		Firma Projektowo-Budowlana - Ireneusz Mróz 07-415 Olszewo-Borki Grabowo, ul. Ks. J. Popiełuski 32	Rys.Nr
Faza	P.B.	Skala 1:100			E-00
Data	październik 2015				
Inwestor	Gmina Szczytno, ul. Łomżyńska 3, 12-100 Szczytno				
Nazwa projektu	PROJEKT BUDOWLANY BUDYNKU ZAPLECZA SOCJALNEGO PRZY BOISKU				
Adres budowy	Olszyny, gm. Szczytno, działka ozn. nr geod. 421/2				
Nazwa rysunku	Schemat zasilania				

Projektant:  
specjalność elektr. - mgr inż. Krzysztof Kacprzyński upr. MAZ/0140/PWOE/05

Sprawdzający:  
specjalność elektr. - mgr inż. Mariusz Olejniczak MAZ/0306/PWOE/04



Oddział w Olsztynie

Rejon Dystrybucji Olsztyn/Szczytno

UI Cicha nr 7

NIP 583-000-11-90

Warunki przyłączenia - P/15/055100 z dnia 15.12.2015 ( Rozdział instalacji 1 x 12,5 KW )

Uzgodnienie nr **SCH/ DP6 / 11 /2016**

Z dnia : **12.01.2016**

Obiekt :Zasilenie w energię elektryczną zaplecza socjalnego obiektu sportowego

W zakresie : układu pomiarowo-rozliczeniowego

Miejscowość : Olszyny działka 17-421/2 gm. Szczytno

Uzgodniono z uwagami podanymi niżej- ~~bez uwag~~

~~Dodatkowo uzgodnić w KE Energa S.A. oddział w Olsztynie~~

~~Dokumentacja podlega sprawdzeniu w KE Energa S.A. oddział w Olsztynie~~

~~RD Olsztyn /Szczytno~~

Uwagi : Zastosować zabezpieczenie WLZ. w istniejącym złączu o wartości 40 A gG

Jan Frackiewicz

*Frackiewicz*  
Wydział Zarządzania Pomiarami 6DP

Przy R.D. Szczytno