

PD 1+2


19.10.2017

Inwentaryzacja
m. Podgórze

Łączy szkie nr 4

pomiar RTN - punkty kontrolne 3321052 i 3321123

Łączy szkie nr 3

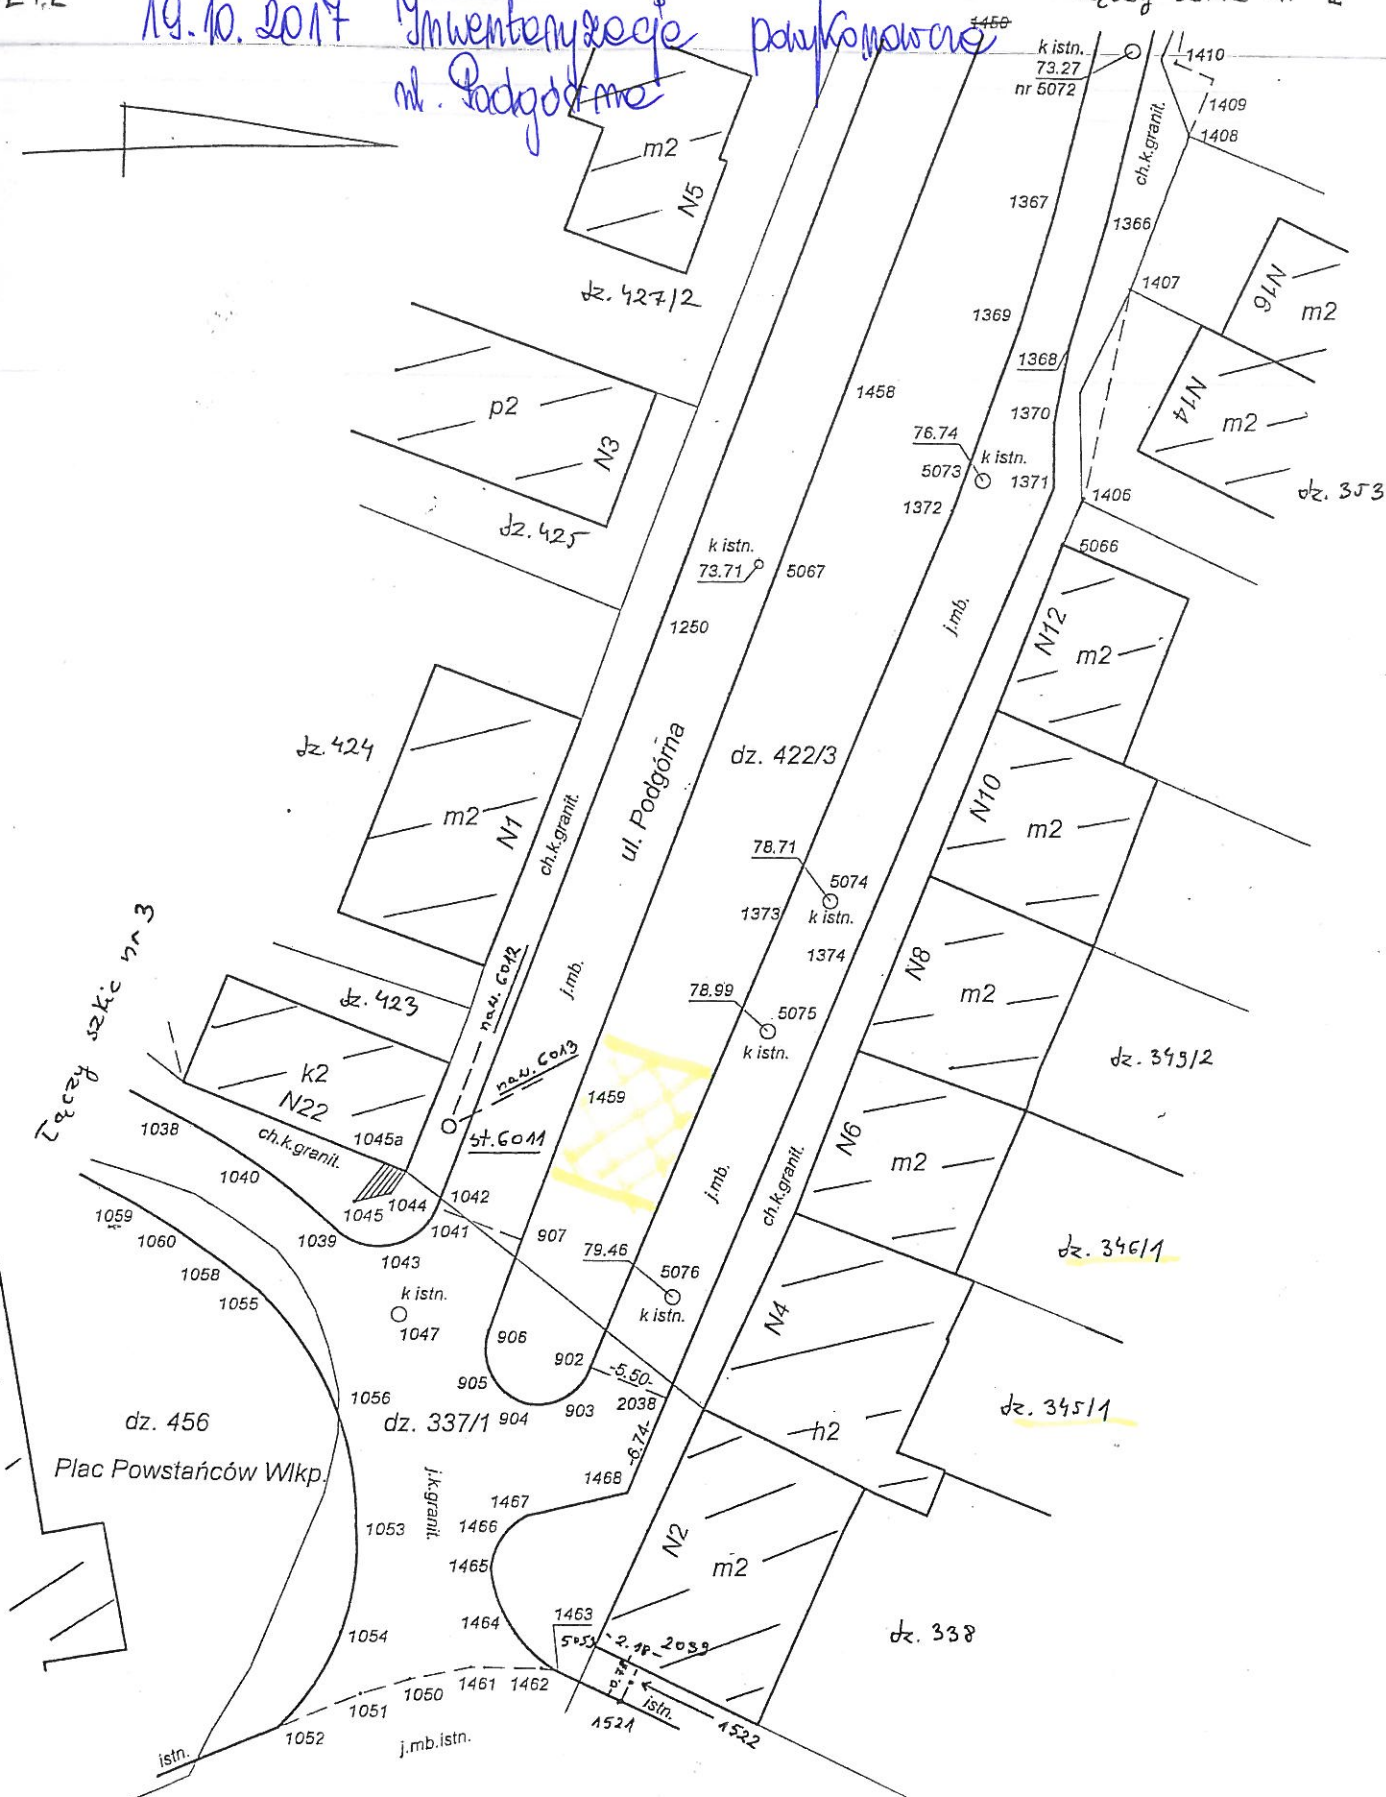

Objekt:	Murowana Goślina, Podgórze		rodzaj pracy:	inwentaryzacja obiektów budowlanych
Pomierzył:	Data X1.2016- VI.2017	Nazwisko i imię wykonawcy (podpis) Michał Warzecha Warzecha Inż. geodeta	Województwo: wielkopolskie Powiat: poznański Gmina: Murowana Goślina	Wykonawca: USŁUGI GEODEZYJNE Roman Warzecha 62-095 Murowana Goślina ul. Słoneczna 1, tel. 608 304 329
Sprawdził:		Roman Warzecha Geodeta uprawniony Nr upr. 9142	Obręb: Murowana Goślina Arkusze: 6	szkie nr 2
			Identyfikator założenia pracy:	sekc. 6 181 12 12 12 12