


Lokalizacja lampy ul. Targowa  
 działka nr 93/1 obręb II Wojcieszów  
 Likwidacja starej lampy  
 działka nr 92/1 obręb II Wojcieszów  
 mapa ewidencyjna  
 skala 1:500

• ~~NOVA~~ / ~~4424~~



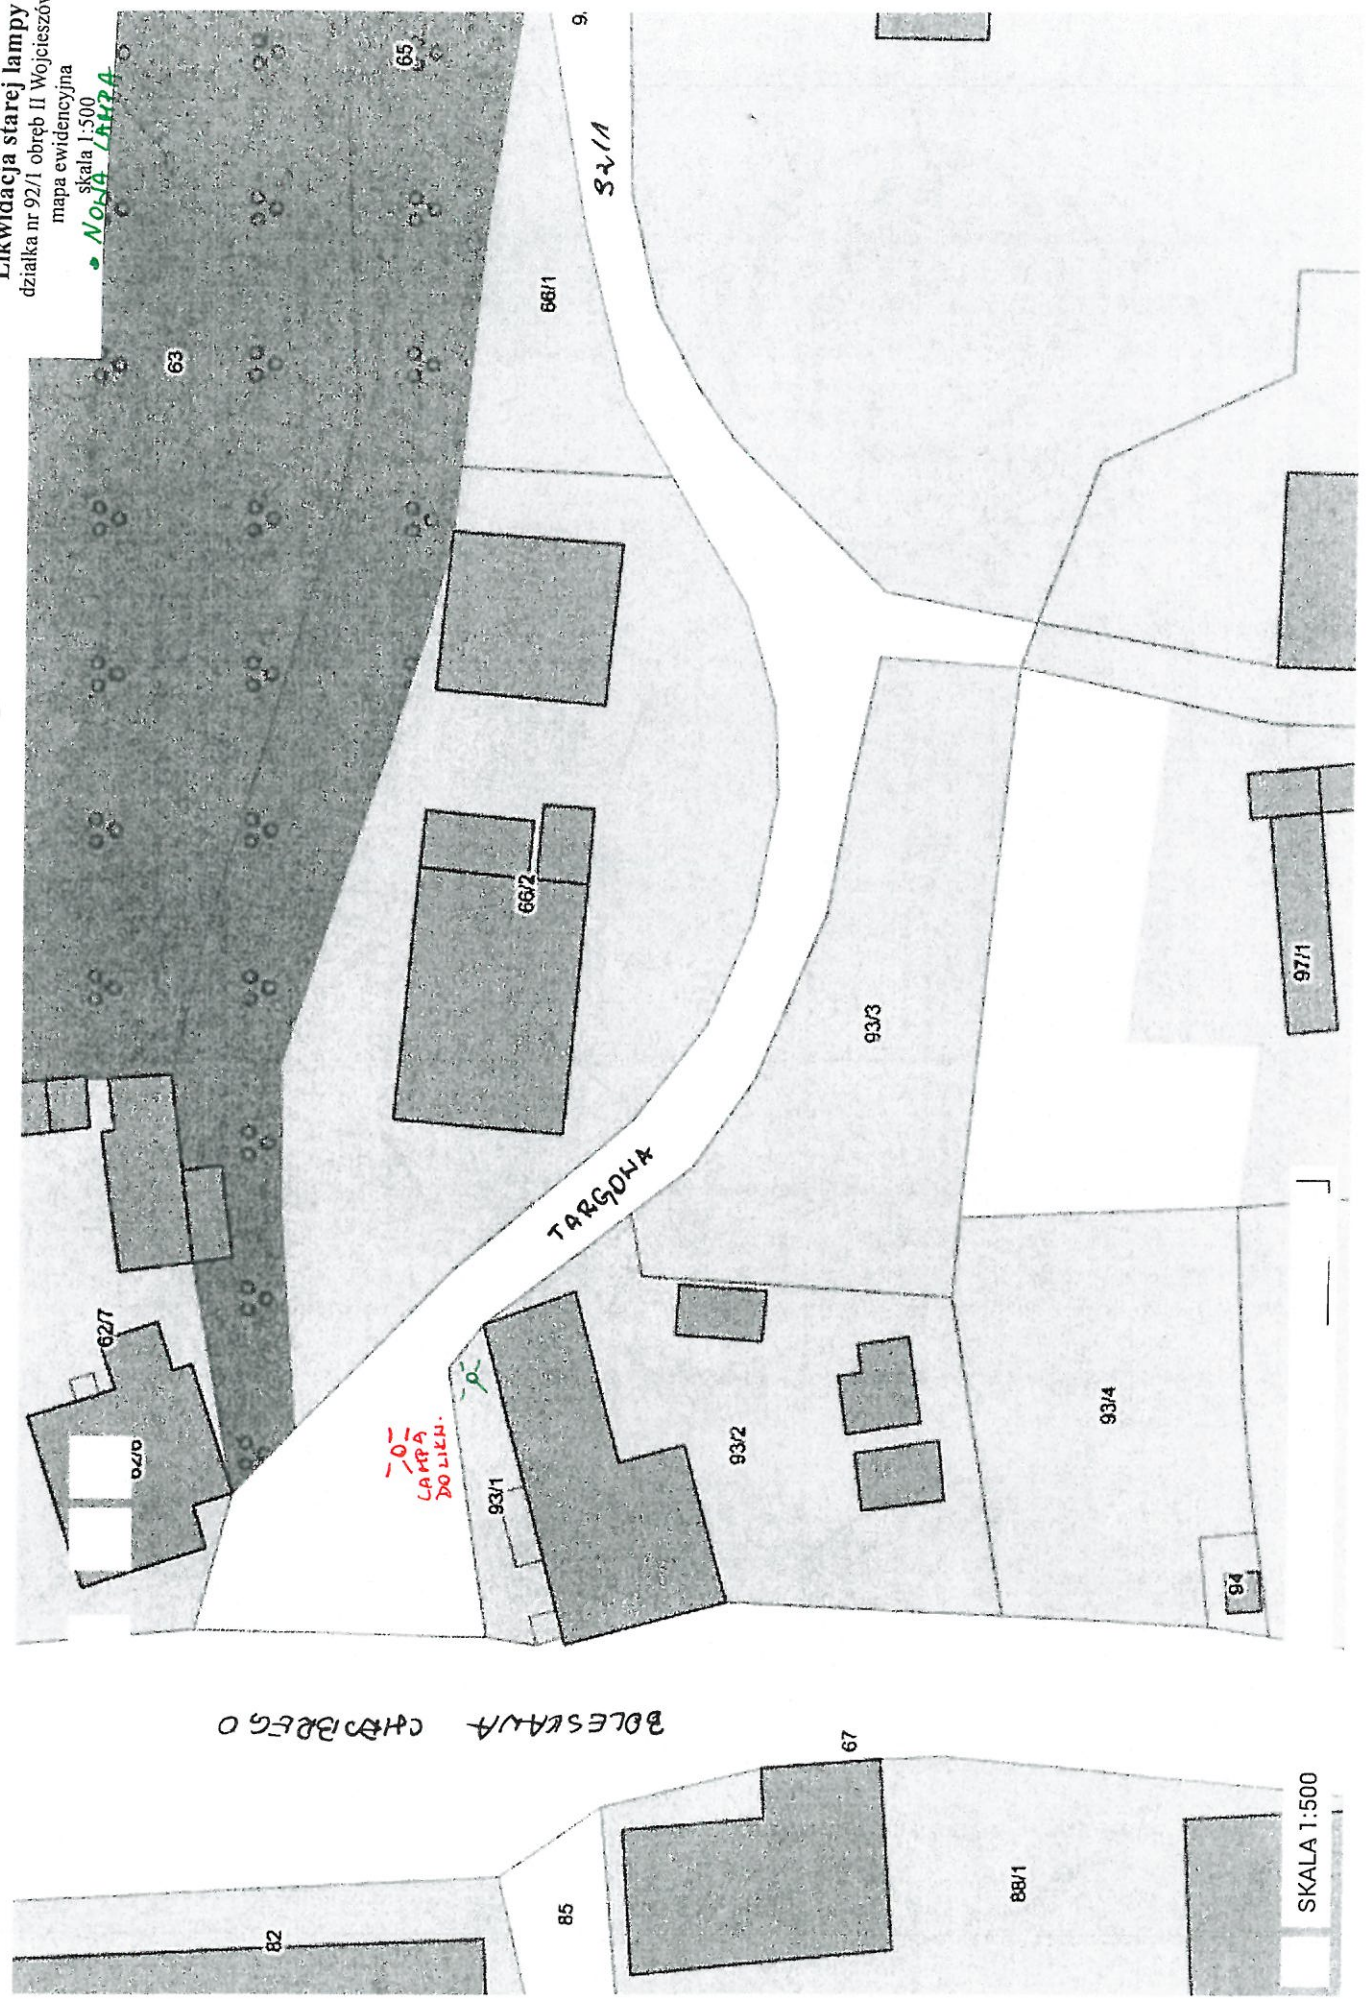

skala 1:500  
NOVA LAMPA

