RZUT PIĘTRA

ISTNIEJĄCY BUDYNEK

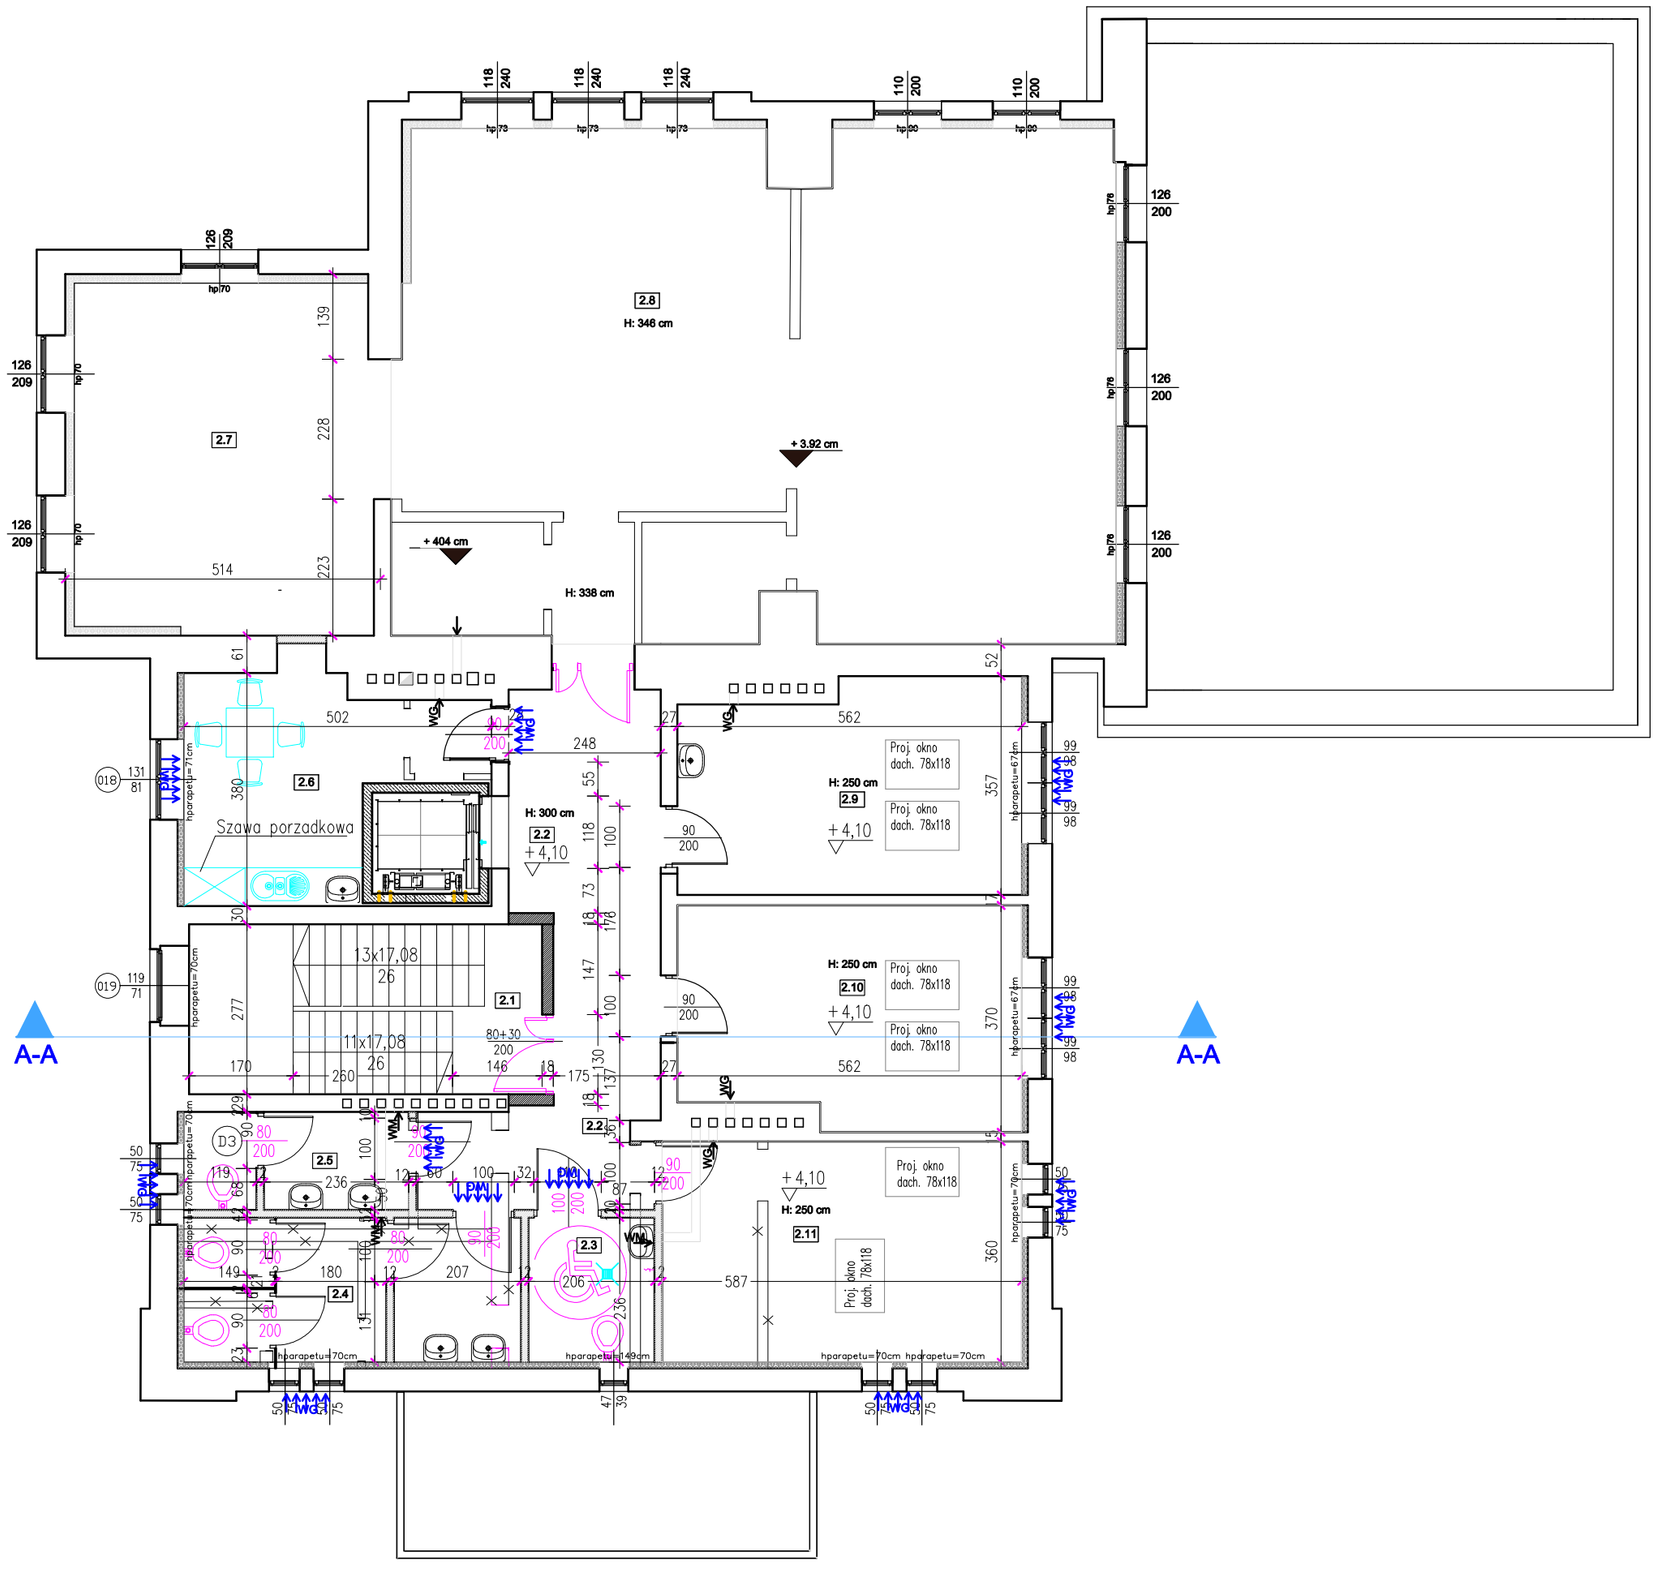

ZESTAWIENIE POMIESZCZEŃ- PIĘTRO

NR POM.	NAZWA POMIESZCZENIA	POW.[m2]	POW.UŻYTK.	RODZAJ PODŁOGI
2.1	KLATKA SCHODOWA	9,58 m2	9,58 m2	GRES
2.2	KOMUNIKACJA	92,86 m2	92,86 m2	GRES
2.3	WC PERSONELU/NPS	4,86 m2	4,86 m2	GRES
2.4	WC MĘSKIE	12,97 m2	12,97 m2	GRES
2.5	WC DAMSKIE	5,85 m2	5,85 m2	GRES
2.6	POM SOCJALNE	13,82 m2	13,82 m2	GRES
2.7	SALA	27,55 m2	27,55 m2	~~GRES~~ wykładzina
2.8	SALA	96,20 m2	96,20 m2	~~GRES~~ wykładzina
2.9	PRACOWNIA	18,83 m2	18,83 m2	~~GRES~~ wykładzina
2.10	BIURO	19,63 m2	19,63 m2	~~GRES~~ wykładzina
2.11	BIURO	21,11 m2	21,11 m2	~~GRES~~ wykładzina
	RAZEM	323,26 m2	323,26 m2	

Powierzchnia użytkowa piętra wg PN-70/B-02365 - 326,26 m2
(bez pomieszczeń garażu, garderoby, pom. technicznego)

Powierzchnia zabudowy - 568,9 m2

L E G E N D A (inst. ppoż.):

H25,20m,W_L	hydrant wewnętrzny 25 szafka hydrantowa slim z zaworem hydrantowym dn25 wężem półsztywnym dn25 dł.20m, bębnem i prądownicą; szafka (skrzynka) wnękowa L – otwarcie na lewo
HP_	oznaczenie hydrantu
50	średnica nominalna dn przewodu instalacji ppoż
•	pion instalacji wodnej hydrantowej ppoż

Instalację wewnętrzną wodną hydrantową ppoż z rur stalowych ocynkowanych łączonych na gwint

L E G E N D A

- istniejące otwory okienne
- projektowane otwory okienne
- istniejące otwory drzwiowe
- projektowane otwory drzwiowe
- istniejący elementy do wyburzenia
- projektowane ściany
- istniejąca ściana konstrukcyjna i działowa
- projektowane ocieplenie ścian zewnętrznych styropian gr. 18cm
- projektowane ocieplenie wewnętrzne ścian zewnętrznych – multipor gr. 14cm

1. Zakres wykonania i obowiązki przy robotach budowlanych – zgodnie ze sztuką budowlaną (Warunki Techniczne Wykonania i Odbioru Robót Budowlano – Montażowych).
2.Wszystkie użyte materiały muszą posiadać niezbędne atesty dopuszczające do stosowania w budownictwie;
3.Wymiary i rzędne wszystkich elementów konstrukcyjnych budynku oraz ich usytuowanie należy sprawdzić na budowie, a zaistniałe niezgodności pomiędzy projektem architektoniczno-budowlanym należy wyjaśnić i uzgodnić z głównym projektantem;
4.Sposób wykończenia ścian,posadzek i sufitów podano w opisie do projektu;
5.Po wykonaniu stanu surowego należy sprawdzić i skorygować wymiary okien i drzwi,
6.W sprawach nie określonych dokumentacją obowiązują:
– warunki techniczne wykonania i odbioru robót budowlano montażowych– normy Polskiego Komitetu Normalizacyjnego,
– instrukcje, wytyczne , świadectwa dopuszczenia, atesty Instytutu Techniki Budowlanej ,
– warunki techniczne producentów i dostawców materiałów budowlano instalacyjnych

DOKUMENTACJĘ NALEŻY ROZPATRYWAĆ KOMPLEKSOWO WRAZ Z POZOSTAŁYMI BRANŻAMI.

UWAGI:
–wyburzanie ścian starych budynków należy wykonywać bardzo ostrożnie
–sprawdzić czy w ścianie konstrukcyjnej występują spękania lub rysy i w jakim stanie są cegły i zaprawa
–wybijanie otworów szerokości do 1,2 m w murach z cegły ceramicznej nawet na zaprawie wapiennej może odbywac się bez specjalnych zabezpieczeń,gdy nad projektowanym otworem znajduje się warstwa muru wysokości równej ¾ szerokości otworu i na tym odcinku nie działa żadne obciążenie skupione.Dotyczy to murów nie popękanych i nie zwietrzałych,
– w murach zwietrzałych i popękanych, bez uprzedniego wzmocnienia, żadnych otworów wybijać nie wolno,
– przed wbiciem otworów o szer. większej niż 1,2 m w murach z cegły,niezależnie od rodzaju użytej zaprawy,trzeba stosowac wzmocnienie,

ARCHLINE Pracownia Projektowa

PRACOWNIA PROJEKTOWA arch. Zbigniew Mickiewicz
Ubocze 300, 59-620 Gryfów Śląski
tel.+48 757813134, e-mail:biuro@arch-line.pl,www.arch-line.pl

Tytuł rysunku:	**RZUT PIETRA**			Skala: 1:100
Temat:	*PRZEBUDOWA BUDYNKU MIEJSKO - GMINNEGO OŚRODKA KULTURY*			
Inwestor:	GMINA GRYFÓW ŚLĄSKI Rynek 1 , 59-620 Gryfów Śląski			Branża: Architektura
Obiekt/adres:	Budynek Miejsko - Gminnego Ośrodka Kultury ul.Kolejowa 33a, działka nr 195/ 1, 195/ 2, obręb Gryfów Śląski- 1			Stadium: Pb
	Nazwisko:	Uprawnienia:	Podpis:	Data:
Projektował architektura:	mgr inż. arch. Zbigniew Mickiewicz spec.architektoniczna spec.konstrukcyjno - budowlana	nr upr. 260/DOKK/2017 DOA DB-1800 nr upr. 11/DOŚ/12 DOIIB DOŚ/BO/0066/12		05/04/2023
Sprawdził architektura				Format: A2
Asystent:				Nr rys.: 6A