



„GRAMAR” Sp. z o.o.
42-700 Lubliniec, ul. Chłopska 15
Wpłynęło dnia 2020-11-30
Nr. 688/ Podpis.....

ja. M. 2020

Orange Polska
Hurt
Zarządzanie Zasobami Sieci i IT
Wydział Zarządzania Zasobami Infrastruktury i Obsługi Klienta
ul. Sosnkowskiego 20, 45-273 Opole
tel.: 77 403 13 13; fax.: 77 455 20 20

"GRAMAR" Sp. z o.o.
ul. Chłopska 15
42-700 Lubliniec

Opole, 23 listopad 2020 r

Numer pisma: TTISIA/47783/P/2020/AD

Temat: uzgodnienie w zakresie sieci teletechnicznej Orange Polska w związku z planowaną budową drogi gminnej ul. Stawowej w miejscowości Lubecko.

Szanowni Państwo,

Orange Polska S.A., Zarządzanie Zasobami Sieci i IT, Wydział Zarządzania Zasobami Infrastruktury i Obsługi Klienta w odpowiedzi na Państwa pismo, dotyczące uzgodnienie w zakresie sieci teletechnicznej w związku z planowaną budową drogi gminnej ul. Stawowej w miejscowości Lubecko informujemy, że w obszarze zamierzeń inwestycyjnych występuje infrastruktura teletechniczna będące własnością Orange Polska S.A. – kable ziemne (zaznaczone na mapie kolorem pomarańczowym).
W związku z tym należy na koszt naruszającego stan istniejący, wykonać zabezpieczenie odcinków infrastruktury teletechnicznej wchodzącej w kolizję z projektowaną inwestycją, zwracając szczególną uwagę na normatywne odległości.

Uzgodnienie ww. dokumentacji jest uwarunkowane spełnieniem następujących wytycznych:

1. Dokonać zabezpieczenia istniejącej infrastruktury telekomunikacyjnej poprzez:
 - zastosowanie rur dwudzielnych grubościennych, płyty lub prefabrykowanej łupiny żelbetowej minimum 0,5 m poza nawierzchnię utwardzoną;
 - w przypadku zmiany rzędnych terenu należy zachować normatywne położenie infrastruktury teletechnicznej do projektowanej niwelety;
 - Jednocześnie informuję, że przedmiotowa infrastruktura teletechniczna wybudowana została przed rokiem 2003.

W przypadku braku możliwości zabezpieczenia infrastruktury telekomunikacyjnej należy złożyć wniosek o wydanie warunków technicznych na przebudowę

2. Zabrania się prowadzenia robót ziemnych sprzętem mechanicznym w odległości mniejszej niż 2m od domierzonego przekopem kontrolnym uzbrojenia podziemnego ORANGE POLSKA S.A..
3. Informujemy, że na obszarze objętym przedmiotowym zadaniem inwestycyjnym istnieje prawdopodobieństwo występowania niezainwentaryzowanych urządzeń teletechnicznych. Jeżeli

- w trakcie wizji lokalnej, zostaną stwierdzone różnice pomiędzy danymi otrzymanymi z ORANGE POLSKA S.A. a stanem w terenie, należy je niezwłocznie zgłosić do OPL., uzgodnić z właścicielem urządzeń teletechnicznych (sieci) oraz ująć w projekcie przebudowy lub zabezpieczenia.
4. Wszystkie prace związane z infrastrukturą telekomunikacyjną należy wykonywać zgodnie z obowiązującymi przepisami techniczno – budowlanymi, pod ścisłym nadzorem branżowym (płatnym) przedstawicieli służb technicznych ORANGE POLSKA S.A..
 5. Koszty zabezpieczenia doziemnych urządzeń teletechnicznych wynikające z naruszenia lub konieczności zmian stanu dotychczasowego urządzeń liniowych przy zachowaniu dotychczasowych właściwości użytkowych i parametrów technicznych oraz strat wynikłych z tytułu awarii związanych z przebudową, pokrywa naruszający stan istniejący.
 6. Inwestor zobowiązany jest przed rozpoczęciem prac, których dotyczy niniejsze uzgodnienie pisemnie wystąpić z **14 dniowym** wyprzedzeniem o formalne przekazanie placu budowy (spisanie protokołu przekazania placu budowy). ORANGE POLSKA S.A. wskaże upoważnionego przedstawiciela w celu sprawowania odpłatnego nadzoru nad prowadzonymi robotami i ochroną infrastruktury teletechnicznej oraz dokonania odpłatnego odbioru końcowego. Warunkiem podpisania protokołu odbioru robót przez przedstawiciela ORANGE POLSKA S.A. jest między innymi przekazanie do ORANGE POLSKA S.A. jednego egzemplarza aktualnej dokumentacji powykonawczej. Szczegóły dotyczące prowadzenia nadzorów i odbiorów końcowych oraz cennik tych usług można znaleźć na www.orange.pl/wniosekonaadzor. Wykonywanie prac na sieci ORANGE POLSKA S.A. bez zgłoszenia jest naruszeniem własności ORANGE POLSKA S.A. i będzie zgłaszane organom ścigania.

Pismo należy kierować na poniższy adres:

Orange Polska S.A.
Dostarczanie i Serwis Usług
Obsługa Techniczna Klienta w Katowicach
Ul. Francuska 101
40-506 Katowice

fax. 32 204 01 01
e-mail: DISU.RSWUUiIOPol@orange.com

Zgłoszenie powinno zawierać m.in.:

- informacje o wykonawcy robót
- uprawnienia kierownika budowy oraz aktualny wpis do Izby Inżynierów,
- harmonogram robót,
- jeden komplet dokumentacji projektowej (wraz z kopią zatwierdzenia projektu przez ORANGE POLSKA S.A.. oraz kopią pozwolenia na budowę),
- inne dokumenty określone na etapie projektowania.

Opłaty za świadczony nadzór, nalicza się od chwili przybycia na plac budowy przedstawiciela ORANGE POLSKA S.A.. zgodnie z przekazanym zawiadomieniem Inwestora do chwili zakończenia robót wymagających nadzoru. Opłaty naliczane są za cały okres pobytu przedstawiciela ORANGE POLSKA S.A.. Potwierdzeniem sprawowania nadzoru jest Protokół Nadzoru Właścicielskiego. Przedmiotowy dokument podpisują przedstawiciele ORANGE POLSKA S.A. i Inwestora. W przypadku odmowy podpisania przez przedstawiciela Inwestora Protokołu Nadzoru Właścicielskiego ORANGE POLSKA S.A. zastrzega sobie prawo jednostronnego podpisania dokumentu. Przedstawiciel ORANGE POLSKA S.A. wskazuje w Protokole Nadzoru Właścicielskiego przyczynę odmowy

podpisania dokumentu przez przedstawiciela Inwestora. Protokół Nadzoru Właścicielskiego jest podstawą naliczenia opłat za sprawowanie odpłatnego nadzoru.

7. Zakończone prace związane z zabezpieczeniem infrastruktury ORANGE POLSKA S.A. należy zgłosić do odbioru zgodnie z ustawą Prawo Budowlane z dnia 07.07.1994r. art. 3 pkt 14, co najmniej 14 dni przed planowanym odbiorem;
8. Niniejsze uzgodnienie ważne jest przez okres 12 miesięcy od dnia wydania.

W przypadku konieczności udzielenia dodatkowych informacji, proszę o kontakt telefoniczny

– tel. 77 403 13 13.


Z poważaniem

Arkadiusz Domalewski



Starszy Specjalista ds. Zasobów Infrastruktury

Załączniki: -plan zagospodarowania terenu z naniesioną infrastrukturą ORANGE POLSKA S.A.

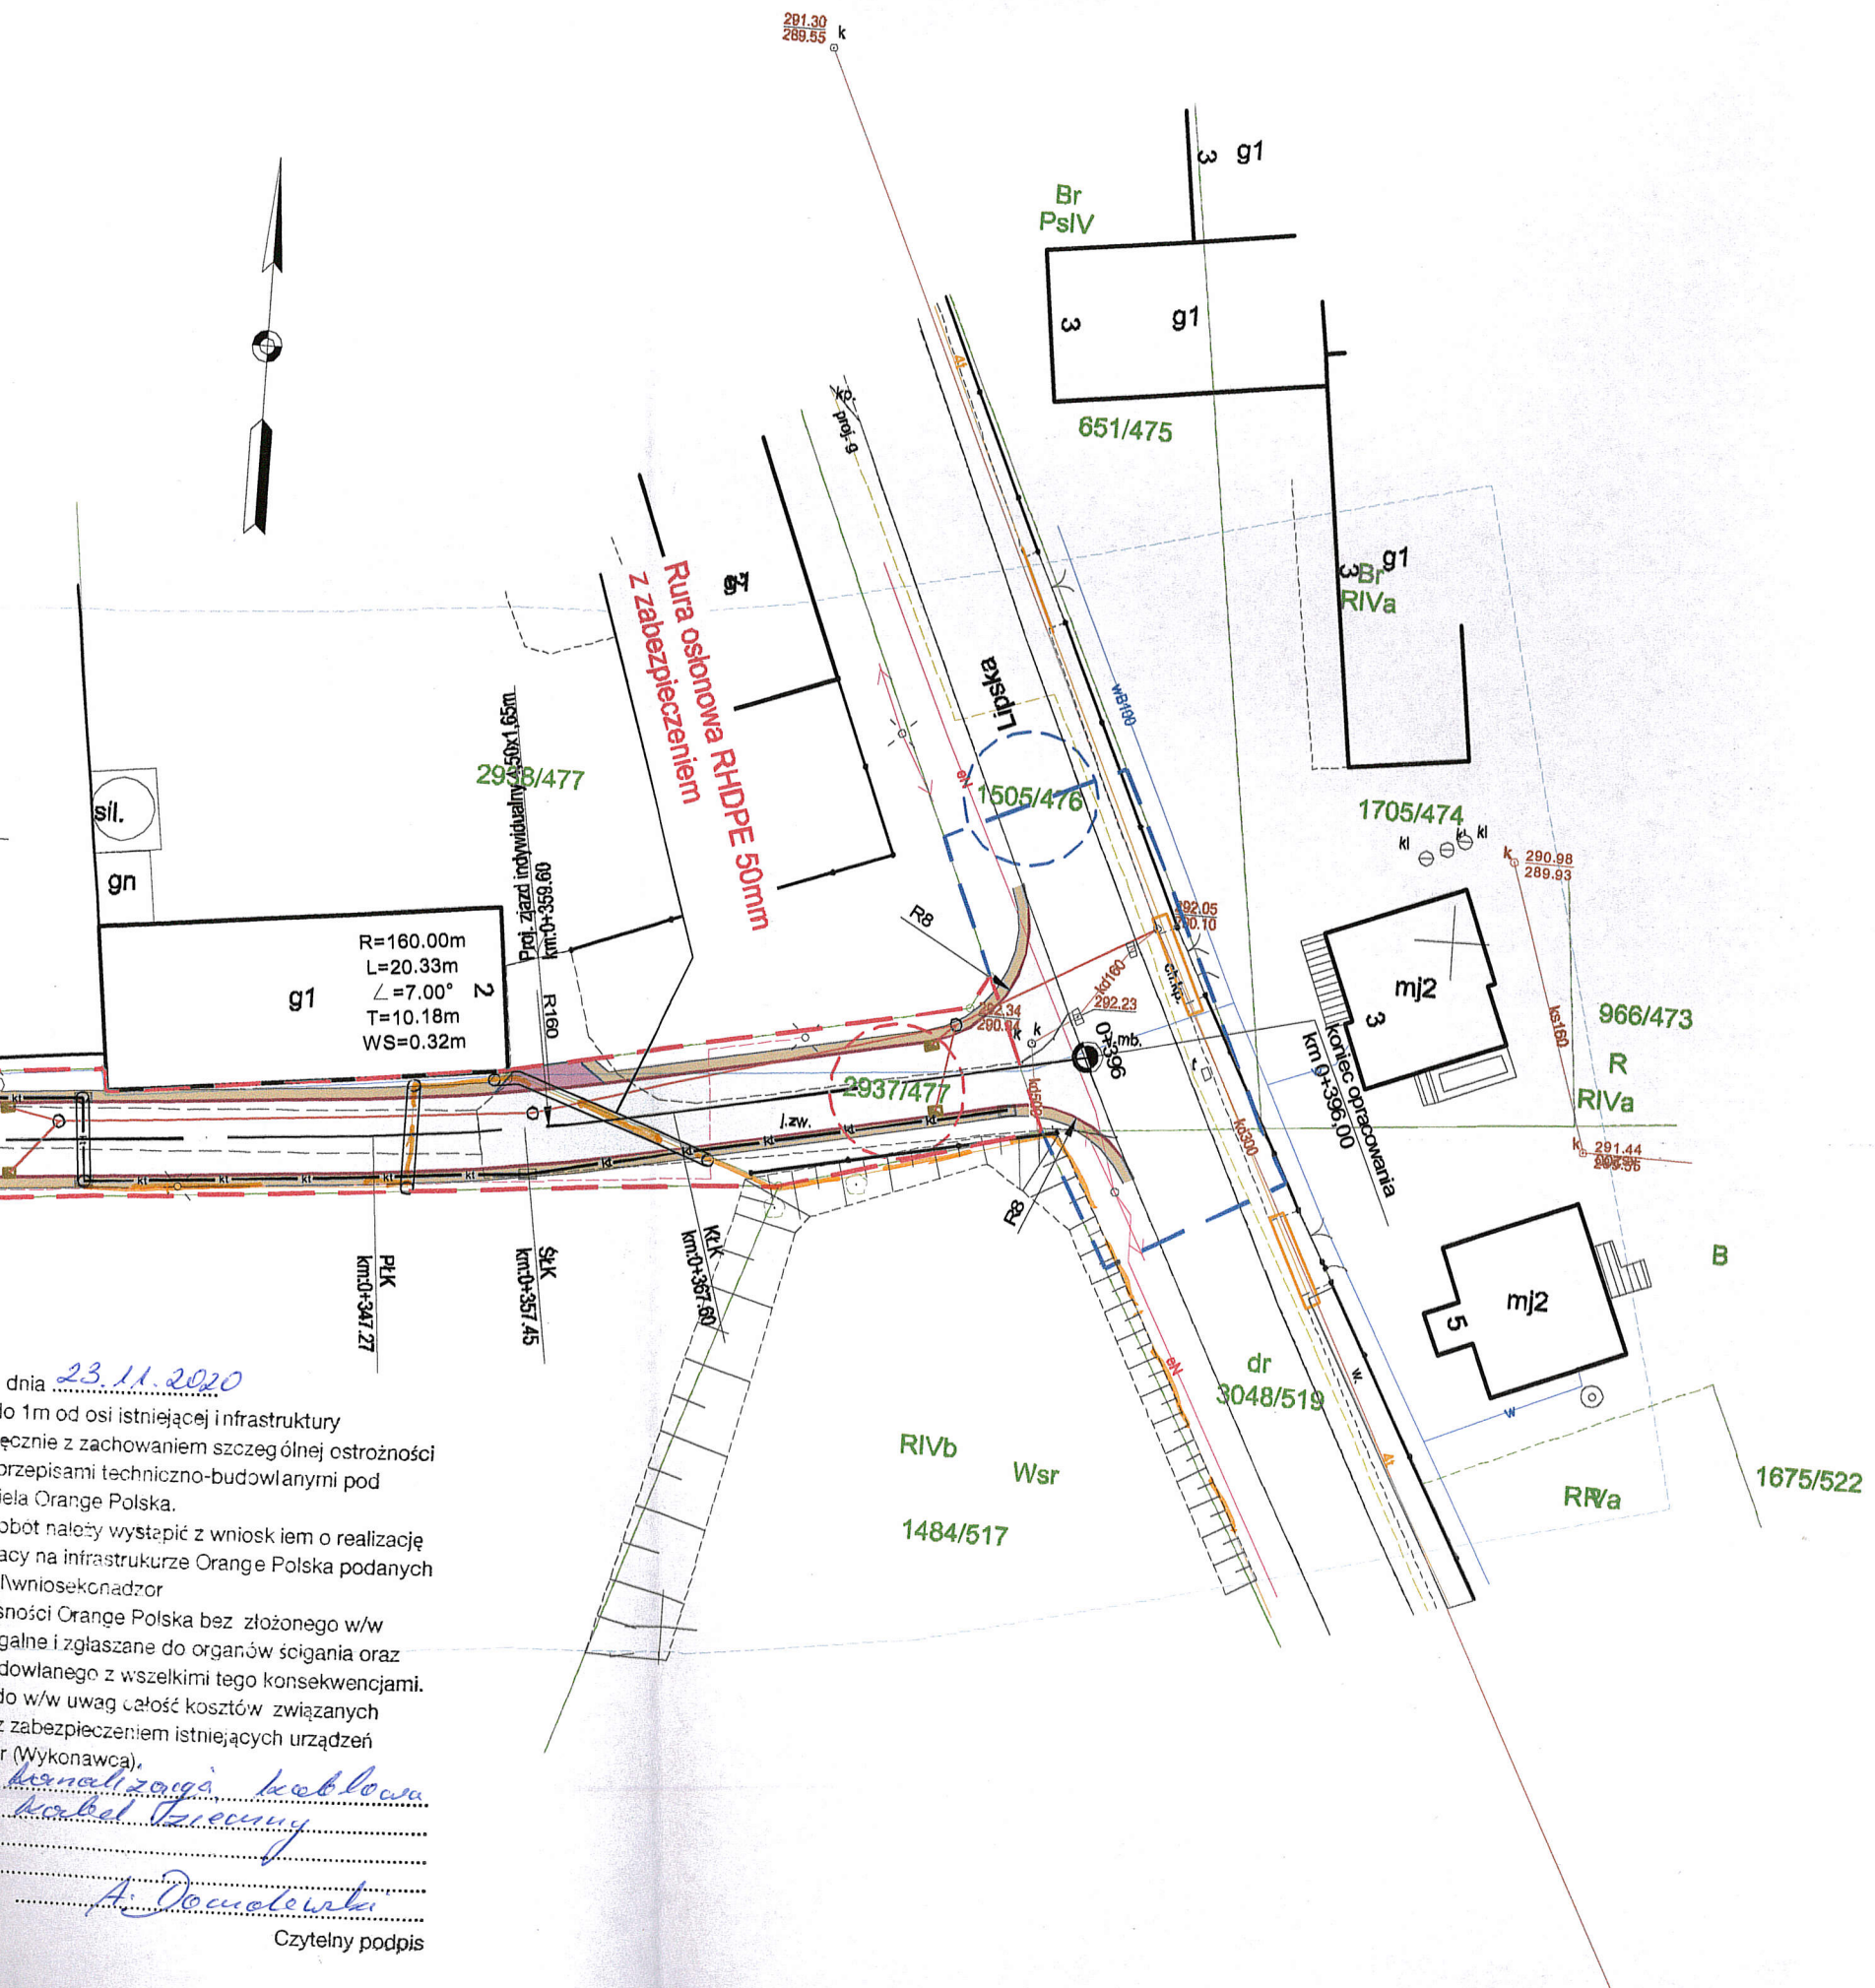

dnia 23.11.2020
do 1m od osi istniejącej i infrastruktury
z zachowaniem szczególnej ostrożności
przepisami techniczno-budowlanymi pod
iela Orange Polska.
obót należy wystąpić z wnioskiem o realizację
acy na infrastrukturze Orange Polska podanych
wniosek nadzór
ności Orange Polska bez złożonego w/w
galne i zgłaszane do organów ścigania oraz
dowlanego z wszelkimi tego konsekwencjami.
do w/w uwag całość kosztów związanych
z zabezpieczeniem istniejących urządzeń
r (Wykonawca).
kanalizacja kablowa
kabel ziemny
A. Domalewski
Czytelny podpis

LEGENDA
STAN ISTNIEJĄCY

- graniczce działek ewidencyjnych
- sieć energetyczna
- sieć wodociągowa
- sieć telekomunikacyjna
- sieć kanalizacyjna

STAN PROJEKTOWANY
BRANŻA DROGOWA

- proj. oś jezdni
- proj. krawężnik betonowy 15x22 cm
- proj. obrzeże betonowe betonowe 8x30 cm
- proj. nawierzchnia jezdni z betonu asfaltowego
- proj. nawierzchnia pobocza z kruszywa
- proj. zjazdu do posesji z betonowej kostki brukowej

BRANŻA SANITARNA

- proj. kanalizacja deszczowa
- proj. przykanalik
- proj. studnia rewizyjna
- proj. wpust deszczowy

BRANŻA TELEKOMUNIKACYJNA

- proj. studnia telekomunikacyjna
- proj. kanał technologiczny
- proj. rura osłonowa

ZIELEŃ

- drzewo liściaste kolidujące z przedsięwzięciem - do usunięcia

Linie rozgraniczające

- linia rozgraniczająca teren
- linia określająca granice terenu niezbędnego dla obiektów budowlanych
- działki objęte liniami rozgraniczającymi teren
- działki objęte granicą terenu niezbędnego dla obiektów budowlanych


GRAMAR Sp. z o.o.
ul. Chłopska 15
42-700 Lubliniec
NIP: 575-188-53-32
REGON: 243-102-850

Zamawiający: Gmina Kochanowice
ul. Wolności 5
42-713 Kochanowice
Nazwa opracowania: Budowa drogi gminnej ul. Stawowej w Lubecku

Opracował:	Nazwiska	Podpis	Tytuł rysunku:
Projektant	Inż. A. Grati		PROJEKT ZAGOSPODAROWANIA TERENU
Sprawdzający	mgr Inż. K. Polaczek		
Współpraca	Inż. M. Kos		

Data: X.2020r. **Skala:** 1:500 **Nr rys.:** 2

0006

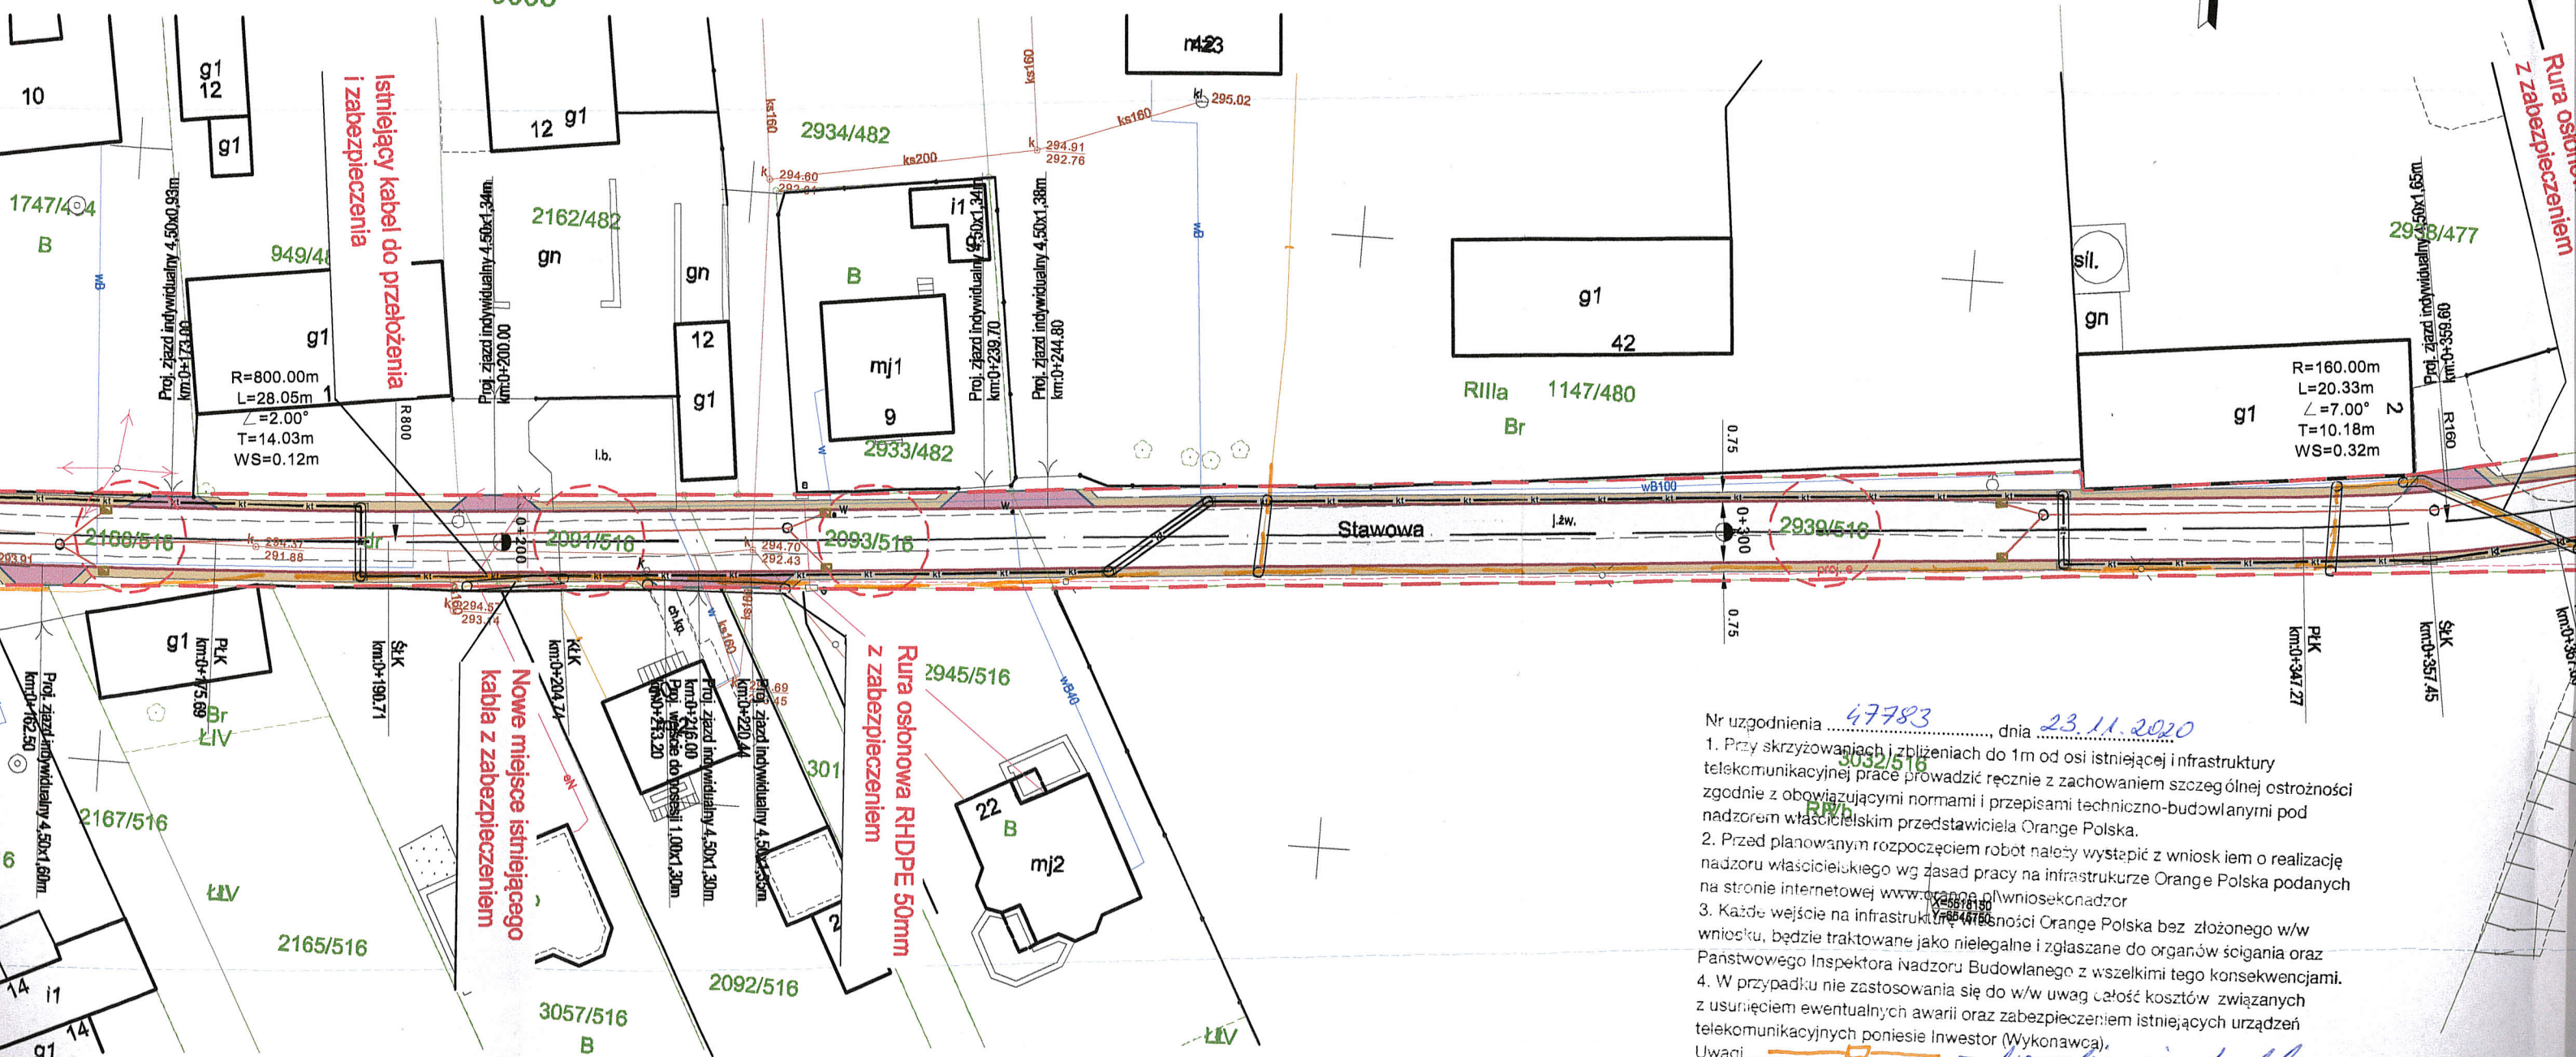

1. Przy skrzyżowaniach i zbliżeniach do 1m od osi istniejącej i infrastruktury telekomunikacyjnej prace prowadzić ręcznie z zachowaniem szczególnej ostrożności zgodnie z obowiązującymi normami i przepisami techniczno-budowlanymi pod nadzorem właścicielskim przedstawiciela Orange Polska.

2. Przed planowanym rozpoczęciem robót należy wystąpić z wnioskiem o realizację nadzoru właścicielskiego wg zasad pracy na infrastrukturze Orange Polska podanych na stronie internetowej www.orange.pl/wnioskeknadzor

3. Każde wejście na infrastrukturę w celu prac nadzoru Orange Polska bez złożonego w/w wniosku, będzie traktowane jako nielegalne i zgłaszane do organów ścigania oraz Państwowego Inspektora Nadzoru Budowlanego z wszelkimi tego konsekwencjami.

4. W przypadku nie zastosowania się do w/w uwag całość kosztów związanych z usunięciem ewentualnych awarii oraz zabezpieczeniem istniejących urządzeń telekomunikacyjnych poniesie Inwestor (Wykonawca).

Uwagi - kanał zasil. kablowy
..... - kabel łączący

A. Domalinski

Czytelny podpis

Czytelny podpis



