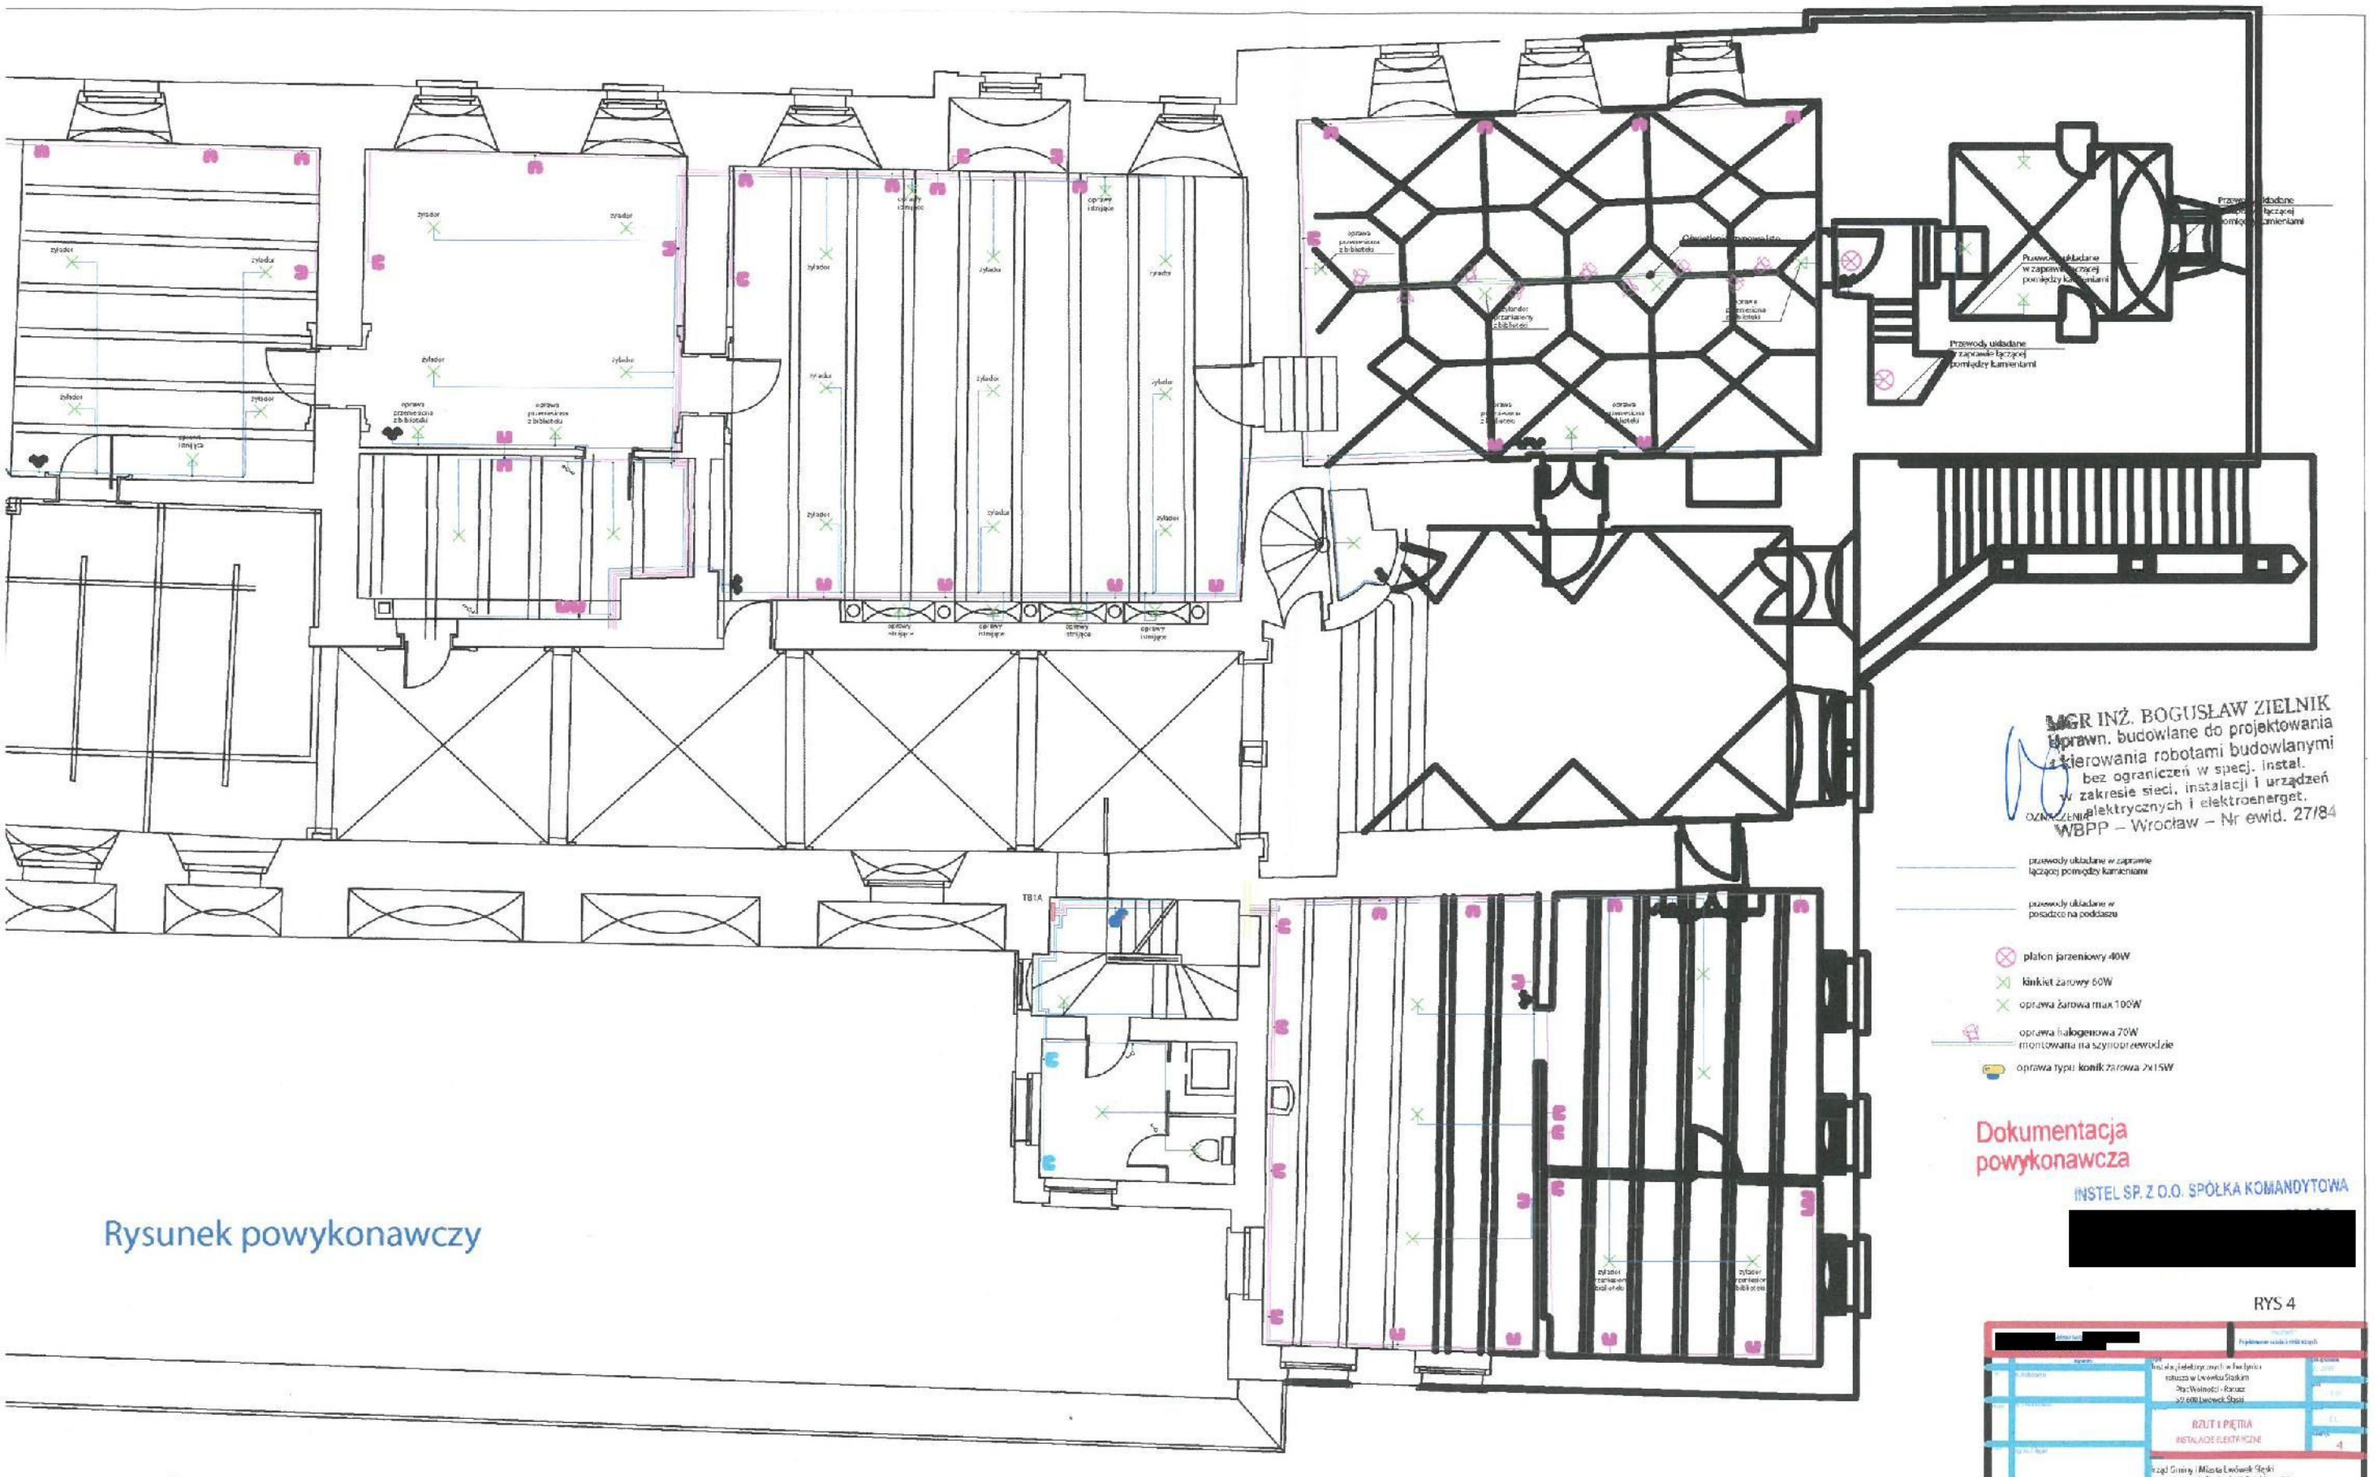

Rysunek powykonawczy

MGR INŻ. BOGUSŁAW ZIELNIK
Uprawn. budowlane do projektowania i kierowania robotami budowlanymi bez ograniczeń w specj. instal. w zakresie sieci, instalacji i urządzeń elektrycznych i elektroenerget.
WBPP – Wrocław – Nr ewid. 27/84

OZNACZENIA

przewody układane w zaprawie łączącej pomiędzy kamieniami

przewody układane w posadzce na poddaszu

plafon jarzeniowy 40W

kinkiet żarowy 60W

oprawa żarowa max 100W

oprawa halogenowa 70W montowana na szynoprzewodzie

oprawa typu konik żarowa 2x15W

Dokumentacja powykonawcza

INSTEL SP. Z O.O. SPÓŁKA KOMANDYTOWA

[redacted]

RYS 4

[redacted]

Instalacja elektryczna w budynku ratusza w Lwówku Śląskim
Plac Wolności - Ratusz
59-600 Lwówek Śląski

RZUT I PIĘTRA
INSTALACJE ELEKTRYCZNE

4

Urząd Gminy i Miasta Lwówek Śląski
59-600 Lwówek Śląski ul. W. Polskiego 25a