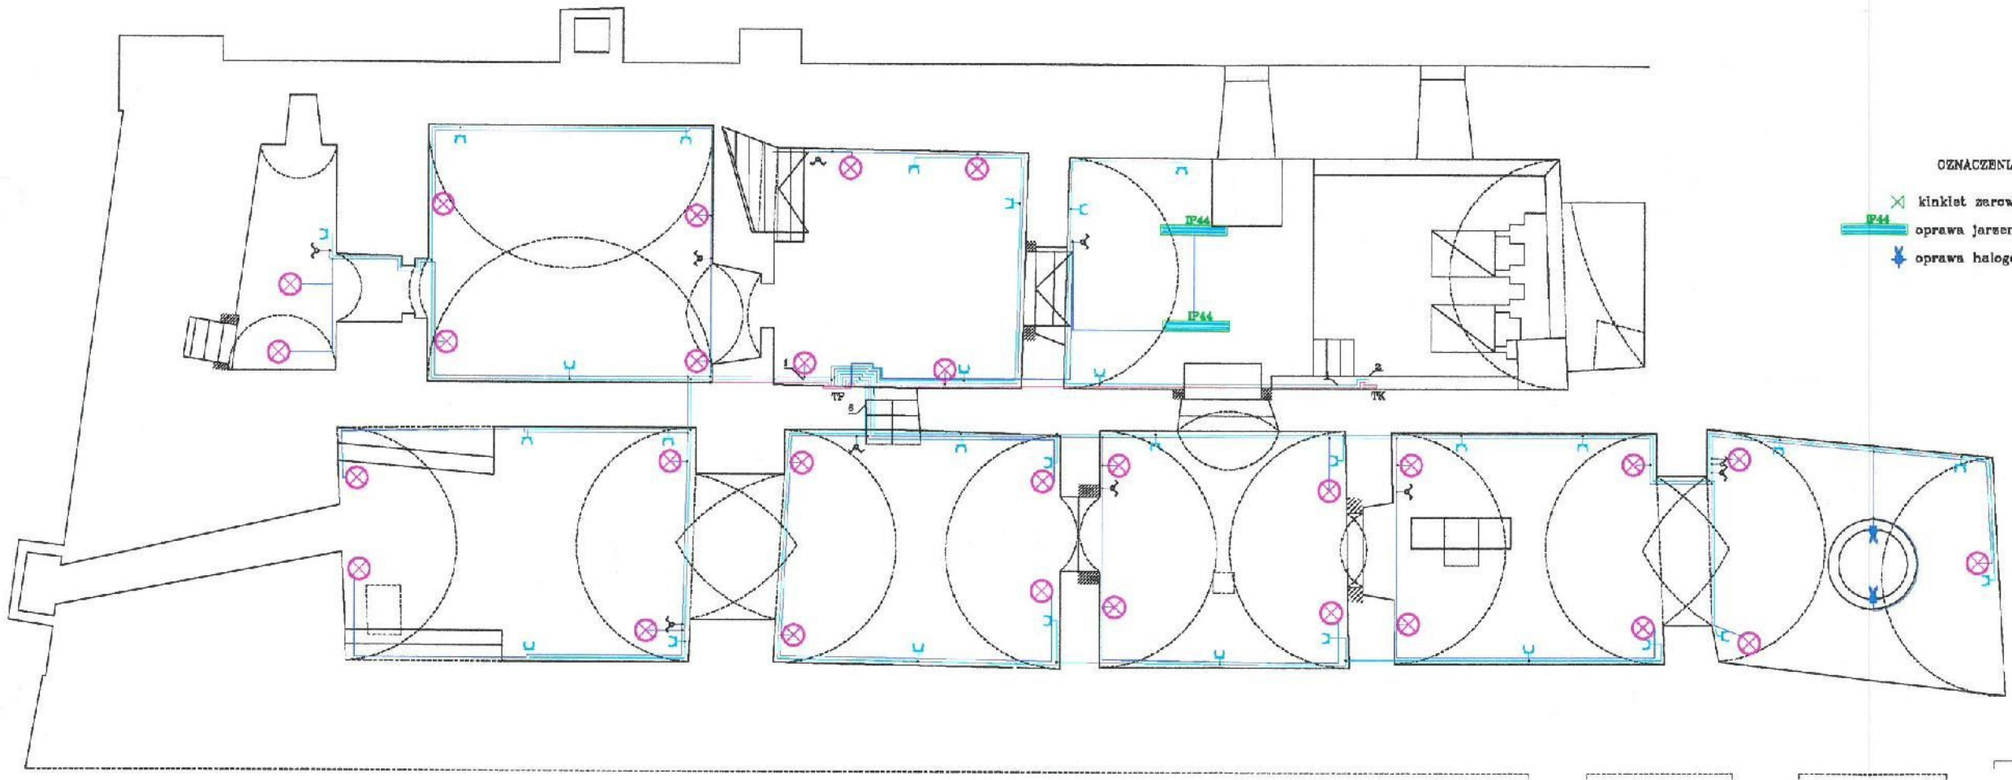

OZNACZENIA

- kinkiet zarowy 60W
- IP44 oprawa jarzeniowa 2x36W IP44
- oprawa halogenowa 20W 60° IP55

MGR INŻ. BOGUSŁAW ZIELNIK
Uprawn. budowlane do projektowania i kierowania robotami budowlanymi bez ograniczeń w spec. instal. w zakresie sieci, instalacji i urządzeń elektrycznych i elektroenerget.
WBPP – Wrocław – Nr ewid. 27/8

RYS 2

Rysunek powykonawczy

Projektant		Instalacji elektrycznych w budynku ratusza w Lwówku Śląskim Plac Wolności – Ratusz 59-600 Lwówek Śląski	Data opracowania 09-2008
sprawdz.			Skala 1:50
upr.		RZUT PIWNICY INSTALACJE ELEKTRYCZNE	Branża E.L.
Rysunki			Numer rys. 2
		Urząd Gminy i Miasta Lwówek Śląski 59-600 Lwówek Śląski al. W. Polskiego 25a	

Dokumentacja powykonawcza

INSTEL SP. Z O.O. SPÓŁKA KOMANDYTOWA
[redacted]