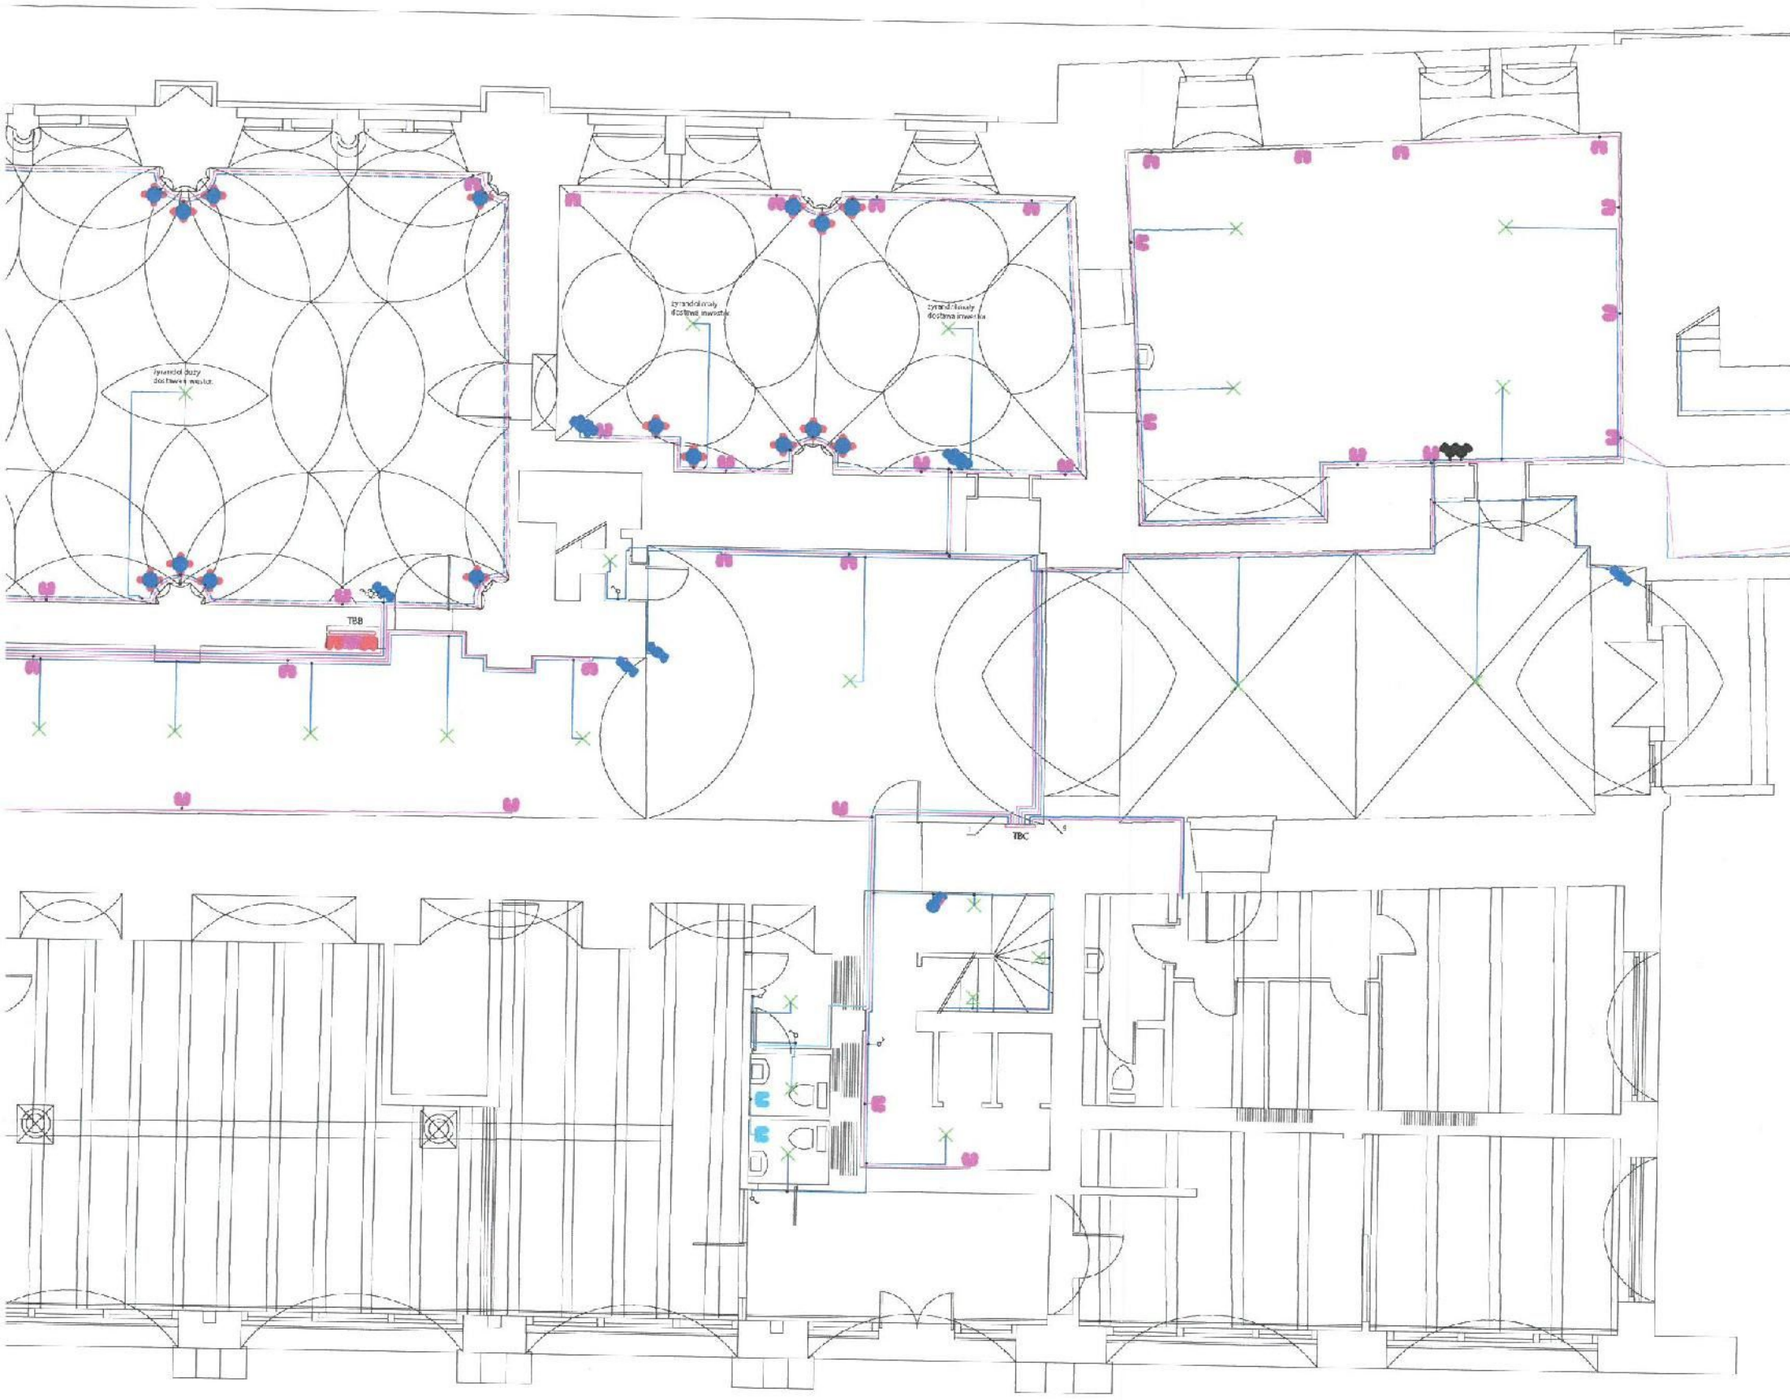

OZNACZENIA

- plafon jarzeniowy 40W
- kinkiet żarowy 60W
- oprawa żarowa max 100W
- oprawa typu konik żarowa 2x15W montowana nad płaskożebrą
- oprawa halogenowa 20W 60 montowana w posadzce

MGR INŻ. BOGUSŁAW ZIELNIK
Uprawn. budowlane do projektowania i kierowania robotami budowlanymi bez ograniczeń w spec. instal. w zakresie sieci, instalacji i urządzeń elektrycznych i elektroenerget.
WKPP – Wrocław – nr ewid. 27/R-

Dokumentacja powykonawcza

INSTEL SP. Z O.O. SPÓŁKA KOMANDYTOWA

[redacted]

RYS 3

[redacted]

Instalacji elektrycznych w budynku
Filia nr 2 w Lwówku Śląskim
Plac Wolności – Ratusz
59-600 Lwówek Śląski

RZUT PARTERU
INSTALACJE ELEKTRYCZNE

3

Rysunek powykonawczy