




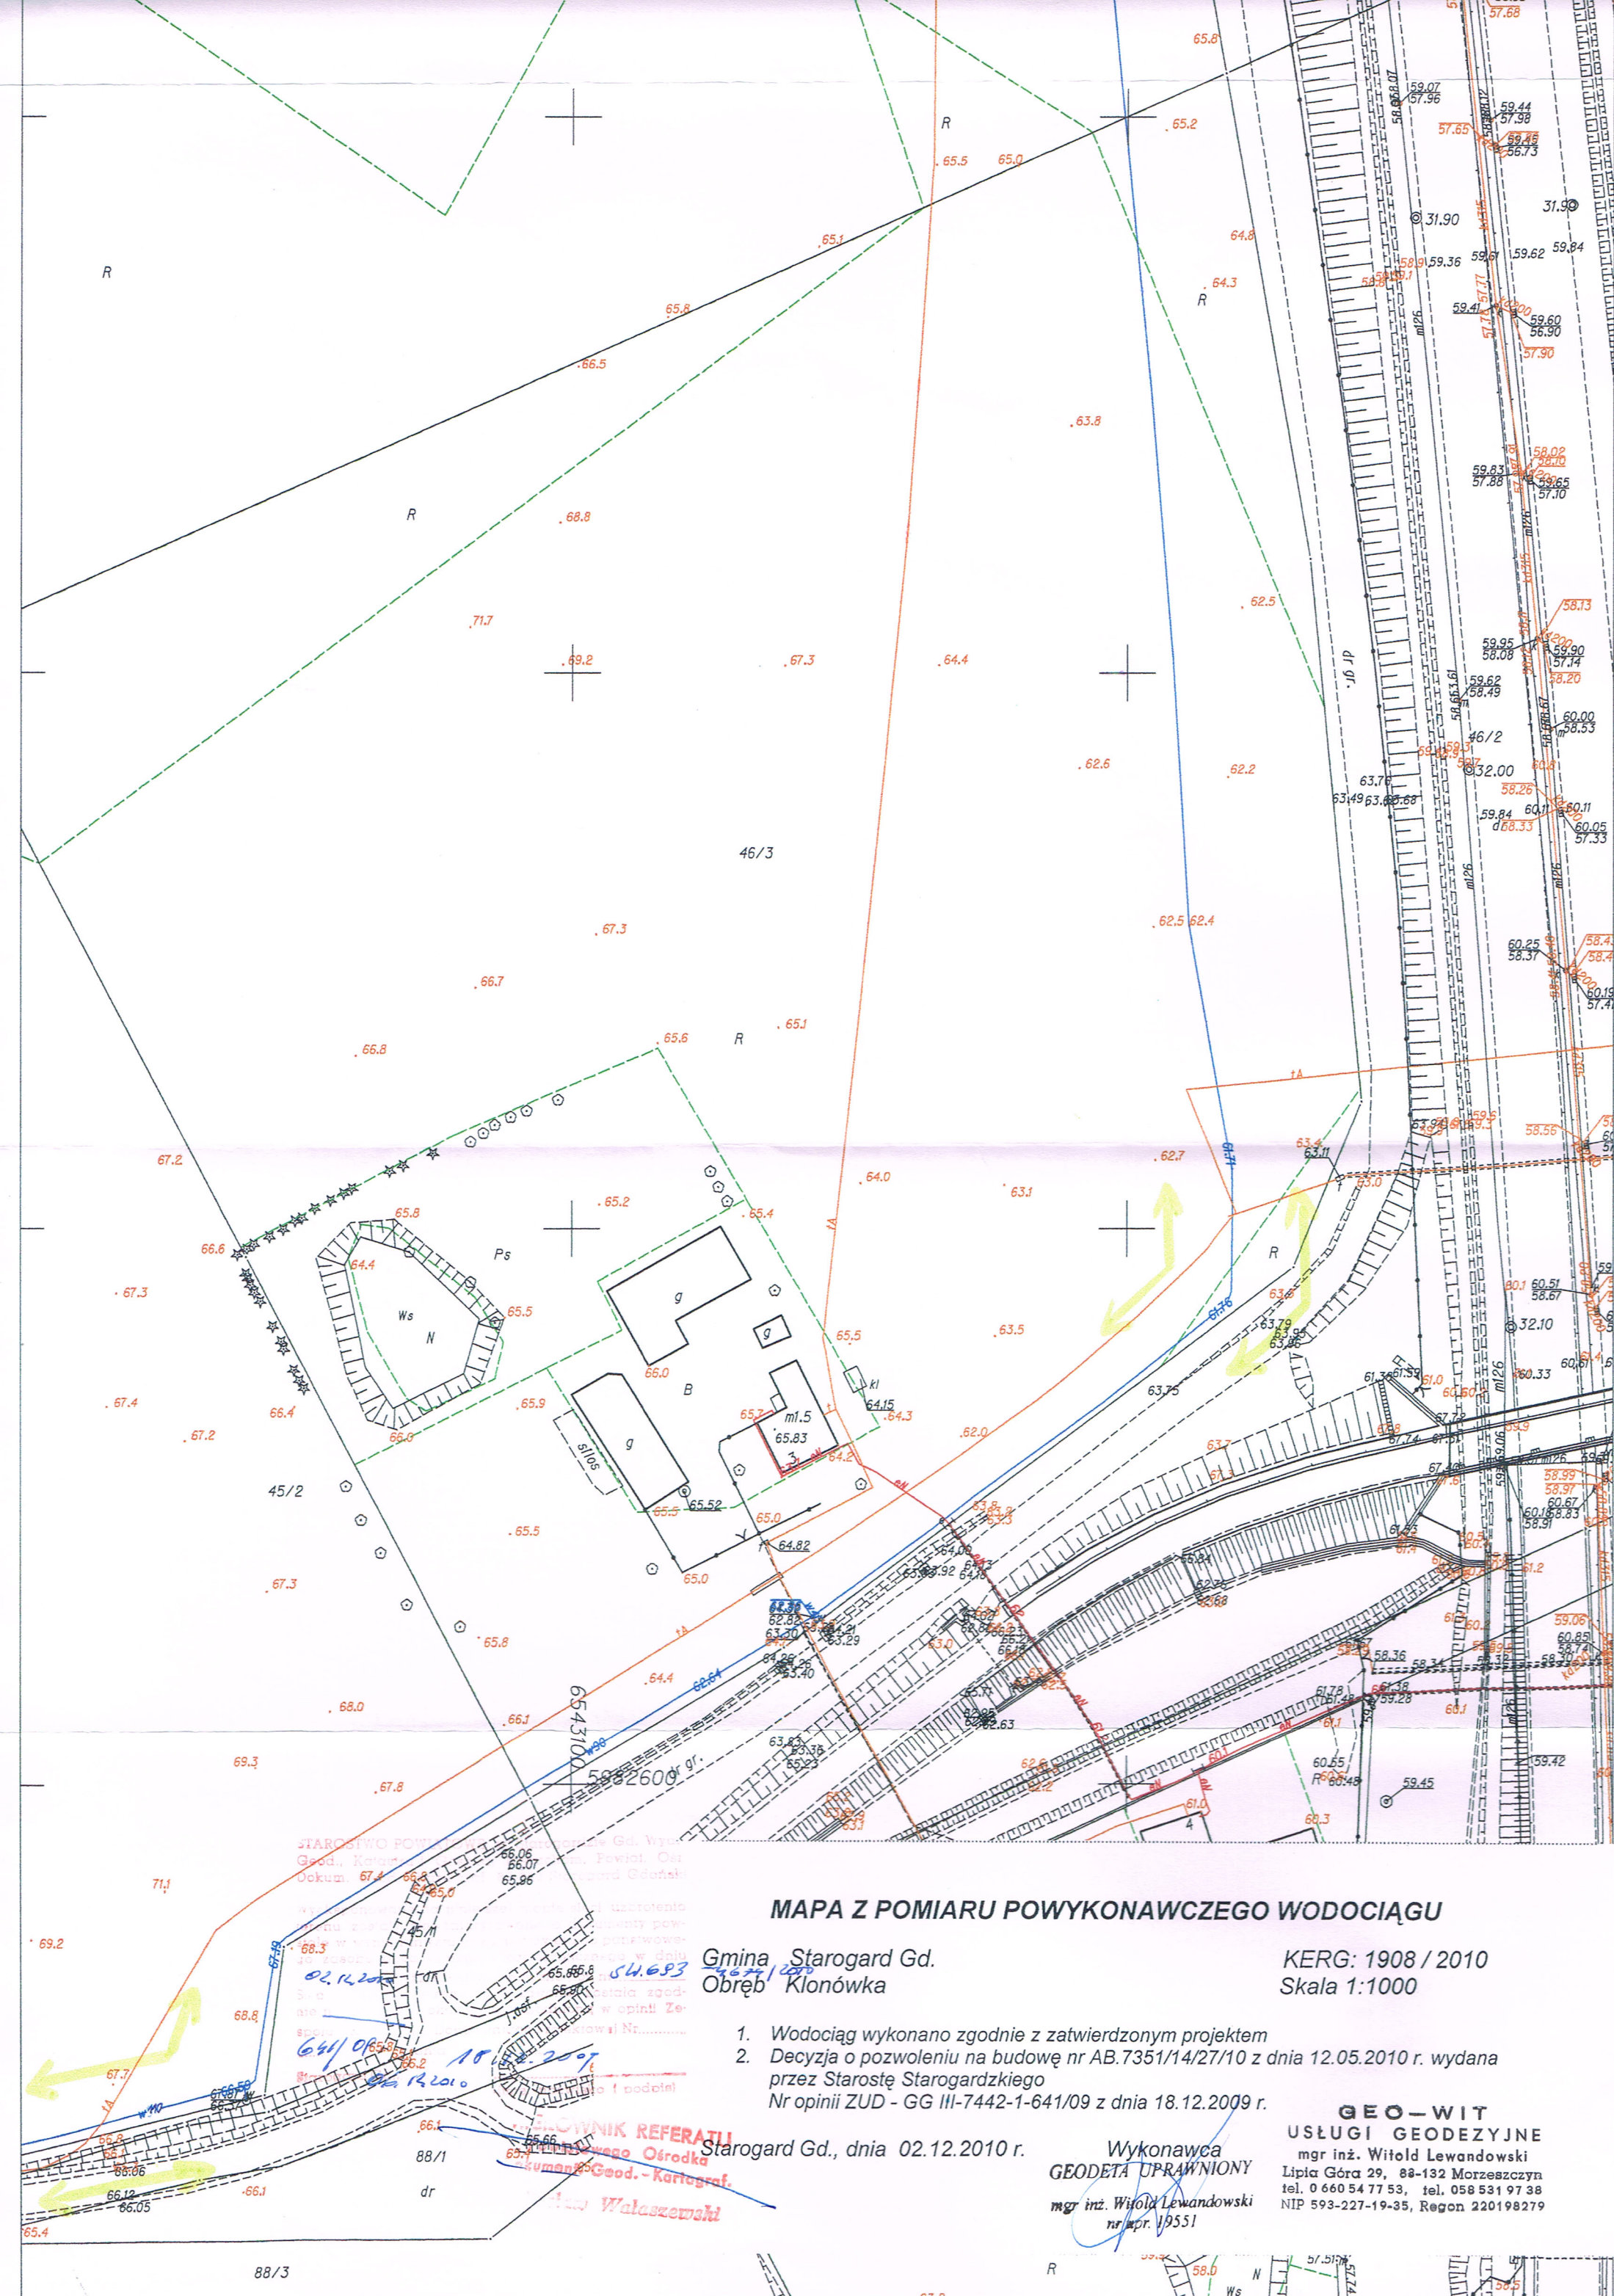

MAPA Z POMIARU POWYKONAWCZEGO WODOCIĄGU

Gmina Starogard Gd.
Obręb Klonówka

KERG: 1908 / 2010
Skala 1:1000

1. Wodociąg wykonano zgodnie z zatwierdzonym projektem
2. Decyzja o pozwoleniu na budowę nr AB.7351/14/27/10 z dnia 12.05.2010 r. wydana przez Starostę Starogardzkiego
Nr opinii ZUD - GG III-7442-1-641/09 z dnia 18.12.2009 r.

Starogard Gd., dnia 02.12.2010 r.

Wykonawca
GEODETA UPRAWNIONY
mgr inż. Witold Lewandowski
nr upr. 19551

GEO-WIT
USŁUGI GEODEZYJNE
mgr inż. Witold Lewandowski
Lipia Góra 29, 88-132 Morzeszczyn
tel. 0 660 54 77 53, tel. 058 531 97 38
NIP 593-227-19-35, Regon 220198279