MAPA DO CELÓW PROJEKTOWYCH w skali 1:500 ARKUSZ 1(1)		
Oznaczenie kancelaryjne zgłoszenia pracy geodezyjnej 486/2013		
Obiekt: Projekt ronda w Owidzu		
Jednostka ewidencyjna	identyfikator	Starogard Gdański
	numer	221312_2
Obręb ewidencyjny	identyfikator	Janowo
	numer	
Działka	130/1, 132/1, 132/19, 135, 149, 188/1, 188/6, 189, 190/33, 190/51	
Sekcje mapy zasadniczej	6.212.25.24.3; 6.212.25.24.4	
Nazwa układu współrzędnych	prostokątnych płaskich	2000 strefa 6
	układu wysokości	Kronsztadt 1960
Oznaczenie granic obszaru, który był przedmiotem aktualizacji	—	
Informacje o służebnościach gruntowych mających wpływ na zagospodarowanie gruntów, zlokalizowanych w granicach projektowanej inwestycji	Na terenie będącym przedmiotem aktualizacji nie badano obciążeń służebnościami gruntowymi.	
Nie wyklucza się istnienia w terenie innych, nie wykazanych na niniejszej mapie urządzeń podziemnych, które nie były zgłoszone do inwentaryzacji, lub o których brak jest informacji w instytucjach branżowych. Informacje o ZUD pozyskano w dniu 2013-03-03.		
Granice działek wniesiono na niniejszą mapę graficznie bez ustalenia stanu prawnego ich przebiegu. Dane ewidencyjne pozyskano w Starostwie Powiatowym w Starogardzie.		
Data opracowania mapy	Malbork, 24.06.2013r.	

USŁUGI GEODEZYJNE mgr inż. Przemysław Zalewski
ul. Grudziądzka 27b/7, 82-200 Malbork
NIP 592-190-10-60 REGON 221083940
numer księgi zamówień 39/2013
www.ugpz.pl; p.zalewski@ugpz.pl tel.695587505

GEODETA UPRAWNIONY
mgr inż. Przemysław Zalewski
Nr upr. zaw. 21682

mgr inż. Przemysław Zalewski
imię i nazwisko geodety uprawnionego, który opracował mapę — nr uprawnień i podpis geodety

*) Należy podać skrótowy opis służebności gruntowej wraz ze sposobem jej oznaczenia na mapie, a w przypadku kiedy nie wykonano ustalenia obciążeń służebnościami – zamieścić stosowną informację

Miejsce na klauzule urzędowe:

ZESPÓŁ UZGADNIANIA DOKUMENTACJI w Starogardzie Gdańskim

W granicach opracowania mapy wniesiono następujące projektowane urządzenia:
1. linia napowietrzna
2. linia kablowa
3. złącze kablowe

Starogard Gd., dn. 13.09.2013 r.
GG-III.6630.2.332.2013

INSPEKTOR
Zespołu Uzgadniania Dokumentacji Projektowej
Anna Piechowska

Data wpisu 2013.09.10
KIEROWNIK REFERATU
Powiatowego Ośrodka Dokumentacji Geodezyjno - Kartograficznej
Wiesław Waluszewski

Przed przystąpieniem do prac projektowych należy na niniejszy podkład nanosić istniejące urządzenia techniczne podziemne i nadziemne:
a) projektowane i uzgadniane w Zespole Uzgadniania Dokumentacji
Właściciel, władający, inwestor, zapewnia zabezpieczenie do ochrony znaków geodezyjnych na terenie inwestycji budowlanej (art. 31, 46 pt. 1 Ustawy z dn. 21.05.1999 r. Dz.U. Nr 30, poz. 165 tekst jedn. z późn. zm.)

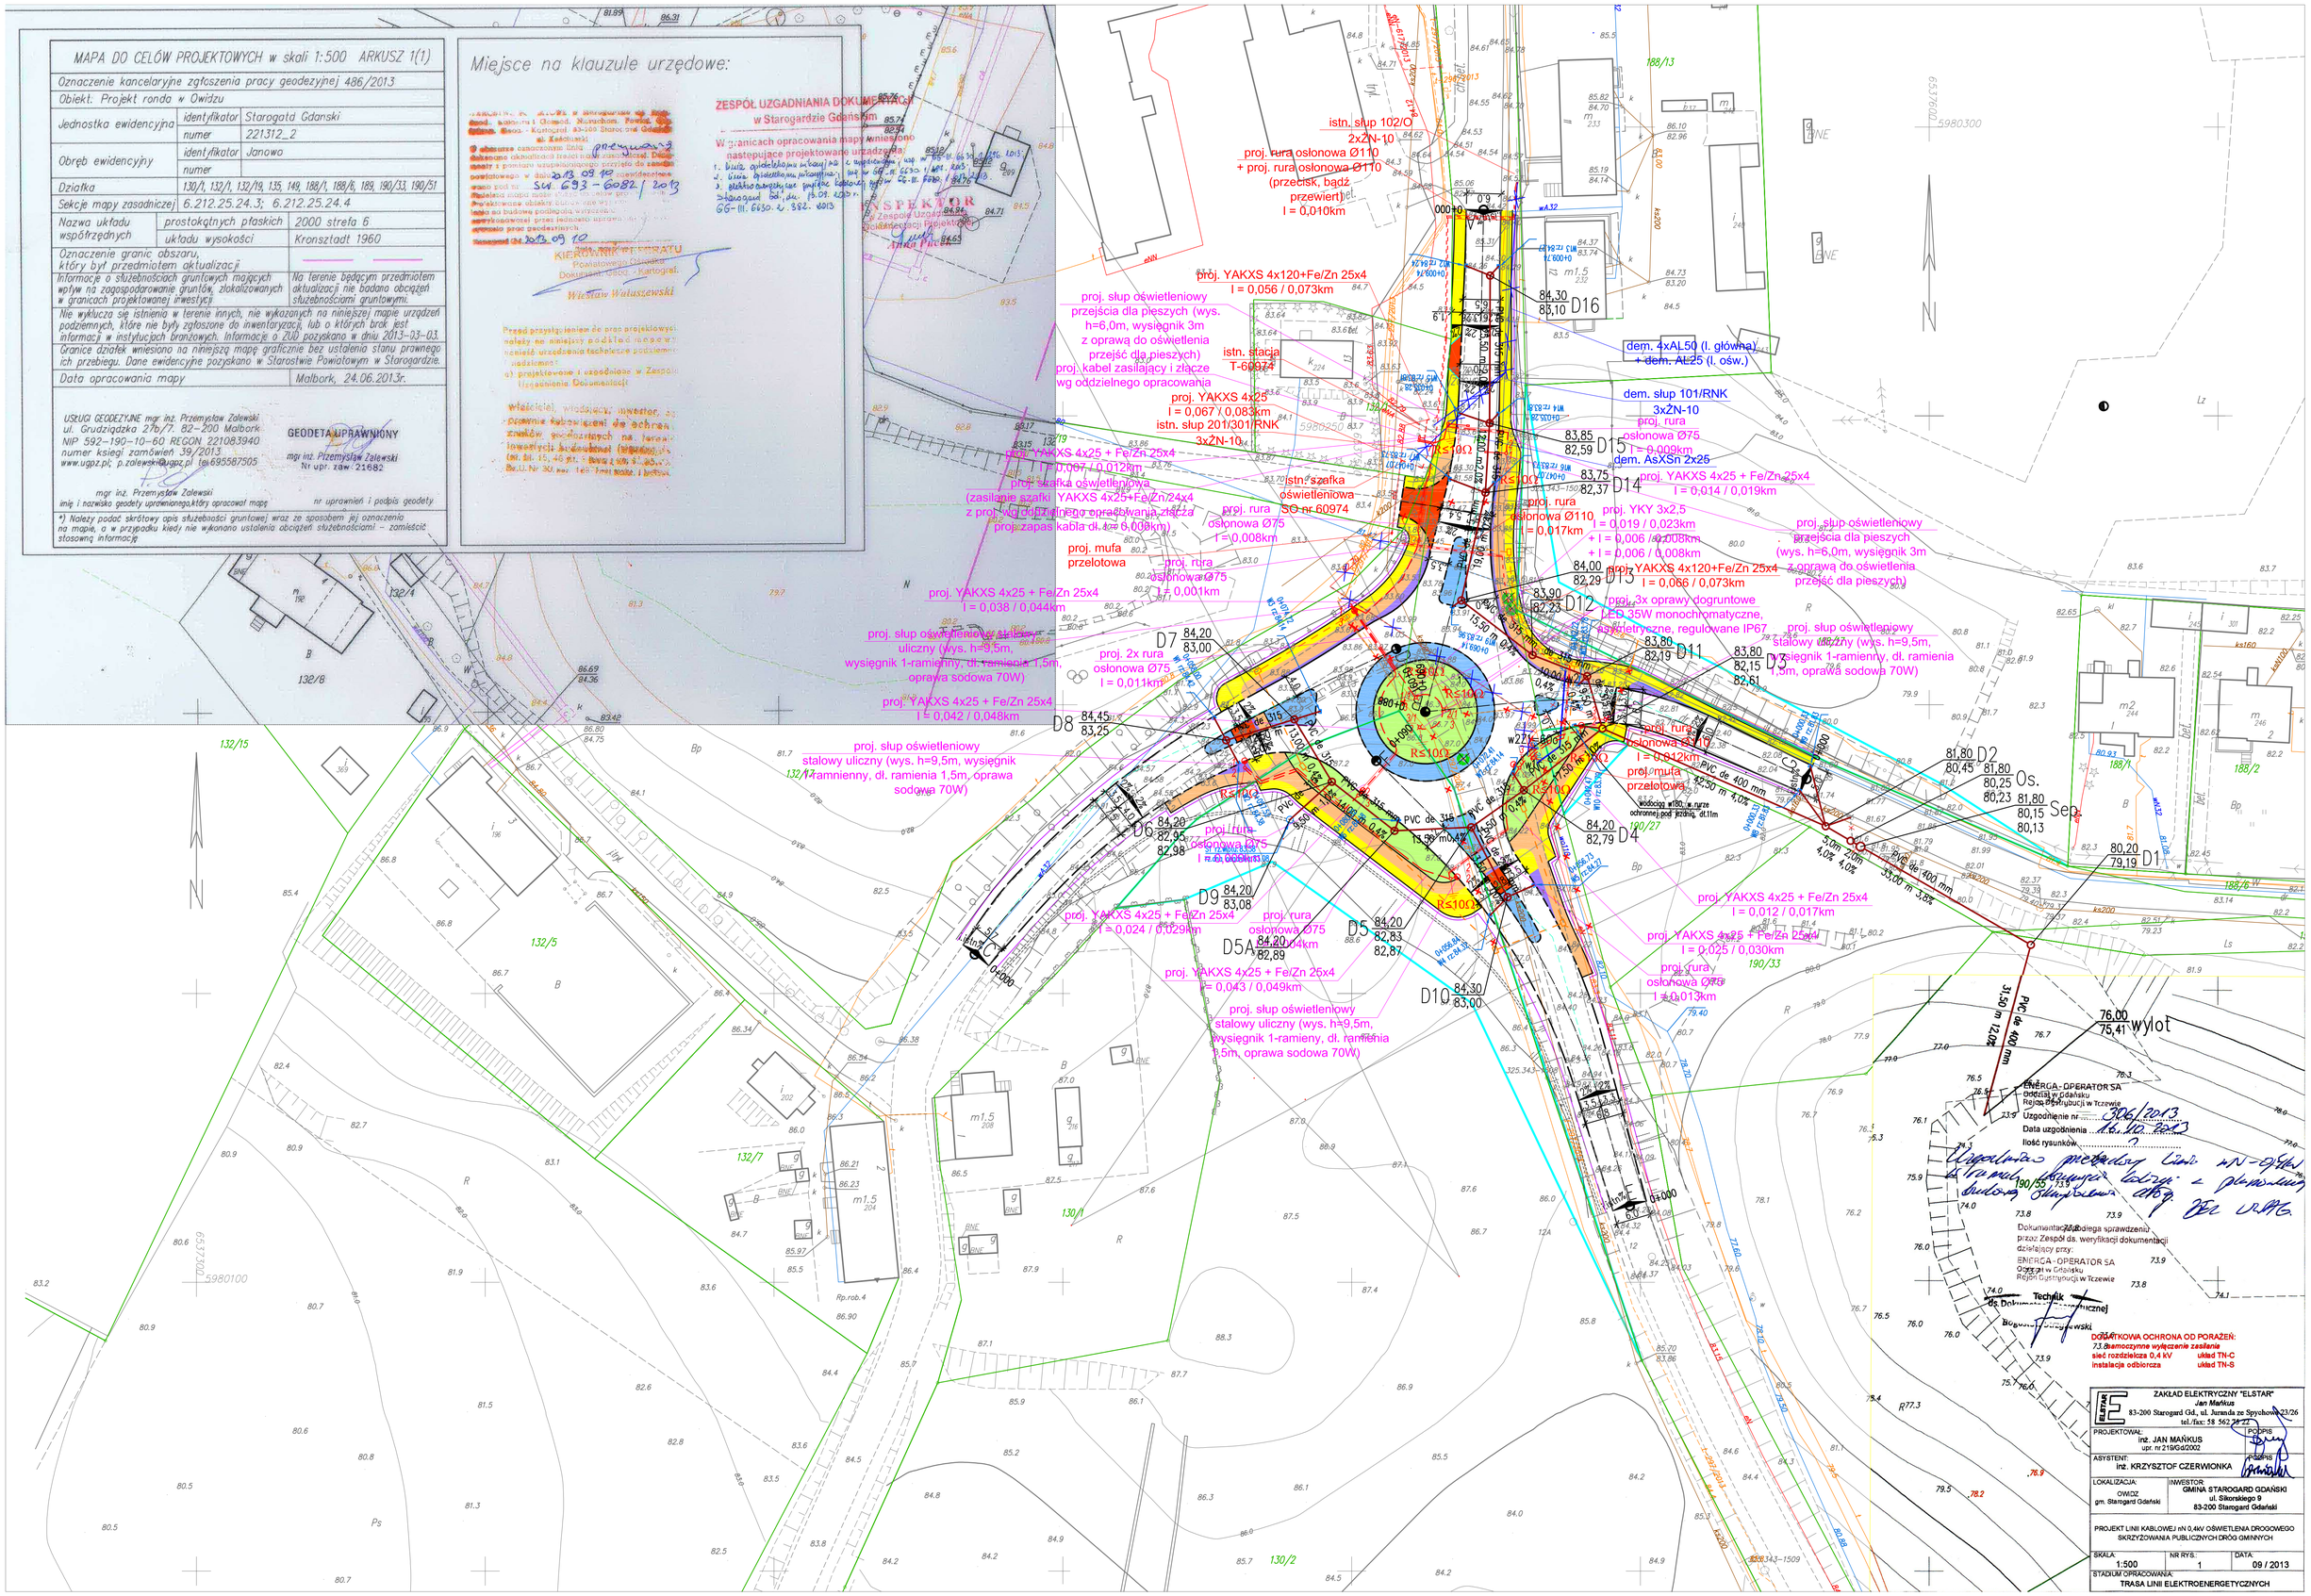

MAPA DO CELÓW PROJEKTOWYCH w skali 1:500 ARKUSZ 1(1)		
Oznaczenie kancelaryjne zgłoszenia pracy geodezyjnej 486/2013		
Obiekt: Projekt ronda w Owidzu		
Jednostka ewidencyjna	identyfikator	Starogard Gdański
	numer	221312_2
Obręb ewidencyjny	identyfikator	Janowo
	numer	
Działka	130/1, 132/1, 132/19, 135, 149, 188/1, 188/6, 189, 190/33, 190/51	
Sekcje mapy zasadniczej	6.212.25.24.3; 6.212.25.24.4	
Nazwa układu współrzędnych	prostokątnych płaskich	2000 strefa 6
	układu wysokości	Kronsztadt 1960
Oznaczenie granic obszaru, który był przedmiotem aktualizacji	—	
Informacje o służebnościach gruntowych mających wpływ na zagospodarowanie gruntów, zlokalizowanych w granicach projektowanej inwestycji	Na terenie będącym przedmiotem aktualizacji nie badano obciążeń służebnościami gruntowymi.	
Nie wyklucza się istnienia w terenie innych, nie wykazanych na niniejszej mapie urządzeń podziemnych, które nie były zgłoszone do inwentaryzacji, lub o których brak jest informacji w instytucjach branżowych. Informacje o ZUD pozyskano w dniu 2013-03-03.		
Granice działek wniesiono na niniejszą mapę graficznie bez ustalenia stanu prawnego ich przebiegu. Dane ewidencyjne pozyskano w Starostwie Powiatowym w Starogardzie.		
Data opracowania mapy	Malbork, 24.06.2013r.	

USŁUGI GEODEZYJNE mgr inż. Przemysław Zalewski
ul. Grudziądzka 27b/7, 82-200 Malbork
NIP 592-190-10-60 REGON 221083940
numer księgi zamówień 39/2013
www.ugpz.pl; p.zalewski@ugpz.pl tel.695587505

GEODETA UPRAWNIONY
mgr inż. Przemysław Zalewski
Nr upr. zaw. 21682

mgr inż. Przemysław Zalewski
imię i nazwisko geodety uprawnionego, który opracował mapę — nr uprawnień i podpis geodety

*) Należy podać skrótowy opis służebności gruntowej wraz ze sposobem jej oznaczenia na mapie, a w przypadku kiedy nie wykonano ustalenia obciążeń służebnościami – zamieścić stosowną informację

Miejsce na klauzule urzędowe:

ZESPÓŁ UZGADNIANIA DOKUMENTACJI w Starogardzie Gdańskim
W granicach opracowania mapy wniesiono następujące projektowane urządzenia:
1. linia napowietrzna nn
2. linia kablowa nn
3. złącze kablowe
Starogard Gd., dn. 13.09.2013 r.
GG-III.6630.2.332.2013
INSPEKTOR

Wiesław Waluszewski
Przed przystąpieniem do prac projektowych należy na niniejszy podkład nanieść urządzenia techniczne podziemne i nadziemne:
a) projektowane i uzgodnione w Zespole Uzgadniania Dokumentacji
Właściciel, władający, inwestor, zamierzający wykonywać prace ziemne powinien zabezpieczyć znaki geodezyjne na terenie inwestycji budowlanej (art. 31, 45 pt. 1 Ustawy z dn. 21.08.1997 r. Dz.U. Nr 30, poz. 163 tekst jedn.)
DODATKOWA OCHRONA OD PORAŻEŃ
7.3. Samoczynne wyłączenie zasilania
sieć rozdzielcza 0,4 kV — układ TN-C
instalacja odbiorcza — układ TN-S


istn. słup 102/O 2xZN-10
proj. rura osłonowa Ø110 + proj. rura osłonowa Ø110 (przecisk, bądź przewiert) l = 0,010km
proj. YAKXS 4x120+Fe/Zn 25x4 l = 0,056 / 0,073km
proj. słup oświetleniowy przejścia dla pieszych (wys. h=6,0m, wysięgnik 3m z oprawą do oświetlenia przejść dla pieszych) proj. kabel zasilający i złącze wg oddzielnego opracowania
istn. stacja T-60974
proj. YAKXS 4x25 l = 0,067 / 0,083km
istn. słup 201/301/RNK 3xZN-10
dem. 4xAL50 (l. główna) + dem. AL25 (l. ośw.)
dem. słup 101/RNK 3xZN-10
proj. rura osłonowa Ø75 l = 0,009km
dem. AsXSn 2x25
proj. YAKXS 4x25 + Fe/Zn 25x4 l = 0,014 / 0,019km
proj. YAKXS 4x25 + Fe/Zn 25x4 l = 0,007 / 0,012km
proj. szafka oświetleniowa (zasilanie szafki YAKXS 4x25+Fe/Zn24x4 z proj. kablowego oraz złącza proj. zapas kabla dł. 6,0m)
istn. szafka oświetleniowa SO-nr 60974
proj. rura osłonowa Ø110 l = 0,017km
proj. YKY 3x2,5 l = 0,019 / 0,023km + l = 0,006 / 0,008km + l = 0,006 / 0,008km
proj. rura osłonowa Ø75 l = 0,008km
proj. mufa przelotowa
proj. YAKXS 4x120+Fe/Zn 25x4 l = 0,066 / 0,073km
proj. słup oświetleniowy przejścia dla pieszych (wys. h=6,0m, wysięgnik 3m z oprawą do oświetlenia przejść dla pieszych)
proj. 3x oprawy dogruntowe LED 35W monochromatyczne, hermetyczne, regulowane IP67
proj. słup oświetleniowy stalowy uliczny (wys. h=9,5m, wysięgnik 1-ramienny, dł. ramienia 1,5m, oprawa sodowa 70W)
proj. rura osłonowa Ø75 l = 0,001km
proj. YAKXS 4x25 + Fe/Zn 25x4 l = 0,038 / 0,044km
proj. słup oświetleniowy stalowy uliczny (wys. h=9,5m, wysięgnik 1-ramienny, dł. ramienia 1,5m, oprawa sodowa 70W)
proj. 2x rura osłonowa Ø75 l = 0,011km
proj. YAKXS 4x25 + Fe/Zn 25x4 l = 0,042 / 0,048km
proj. słup oświetleniowy stalowy uliczny (wys. h=9,5m, wysięgnik 1-ramienny, dł. ramienia 1,5m, oprawa sodowa 70W)
proj. rura osłonowa Ø110 l = 0,012km
proj. mufa przelotowa
wodociąg w180, w rurze ochronnej pod jezdnią, dł.11m
PVC de 315 mm
PVC de 400 mm
proj. rura osłonowa Ø75 l = 0,004km
proj. YAKXS 4x25 + Fe/Zn 25x4 l = 0,024 / 0,029km
proj. YAKXS 4x25 + Fe/Zn 25x4 l = 0,043 / 0,049km
proj. YAKXS 4x25 + Fe/Zn 25x4 l = 0,012 / 0,017km
proj. YAKXS 4x25 + Fe/Zn 25x4 l = 0,025 / 0,030km
proj. rura osłonowa Ø75 l = 0,013km
PVC de 400 mm
wylot

ZAKŁAD ELEKTRYCZNY "ELSTAR"
Jan Mańkus
tel./fax: 58 562 72 22
PROJEKTOWAŁ: inż. JAN MAŃKUS upr. nr 219/Gd/2002 — PODPIS
ASYSTENT: inż. KRZYSZTOF CZERWIONKA — PODPIS
LOKALIZACJA: OWIDZ gm. Starogard Gdański
INWESTOR: GMINA STAROGARD GDAŃSKI, ul. Sikorskiego 9, 83-200 Starogard Gdański
PROJEKT LINII KABLOWEJ nN 0,4kV OŚWIETLENIA DROGOWEGO SKRZYŻOWANIA PUBLICZNYCH DRÓG GMINNYCH
SKALA: 1:500 — NR RYS.: 1 — DATA: 09 / 2013
STADIUM OPRACOWANIA: TRASA LINII ELEKTROENERGETYCZNYCH