MAPA POMIARU POWYKONAWCZEGO STACJI UZDATNIANIA WODY

Stan na dzień 17.03.2017
Skala 1 : 500

gmina	Starogard Gd.
obręb	Klonówka
działka	85/21
ark.m.	6.212.26.17, 6.212.26.12
KERG	GG-II.6640.670.2017

N

Mapa służy do celów opiniodawczych.
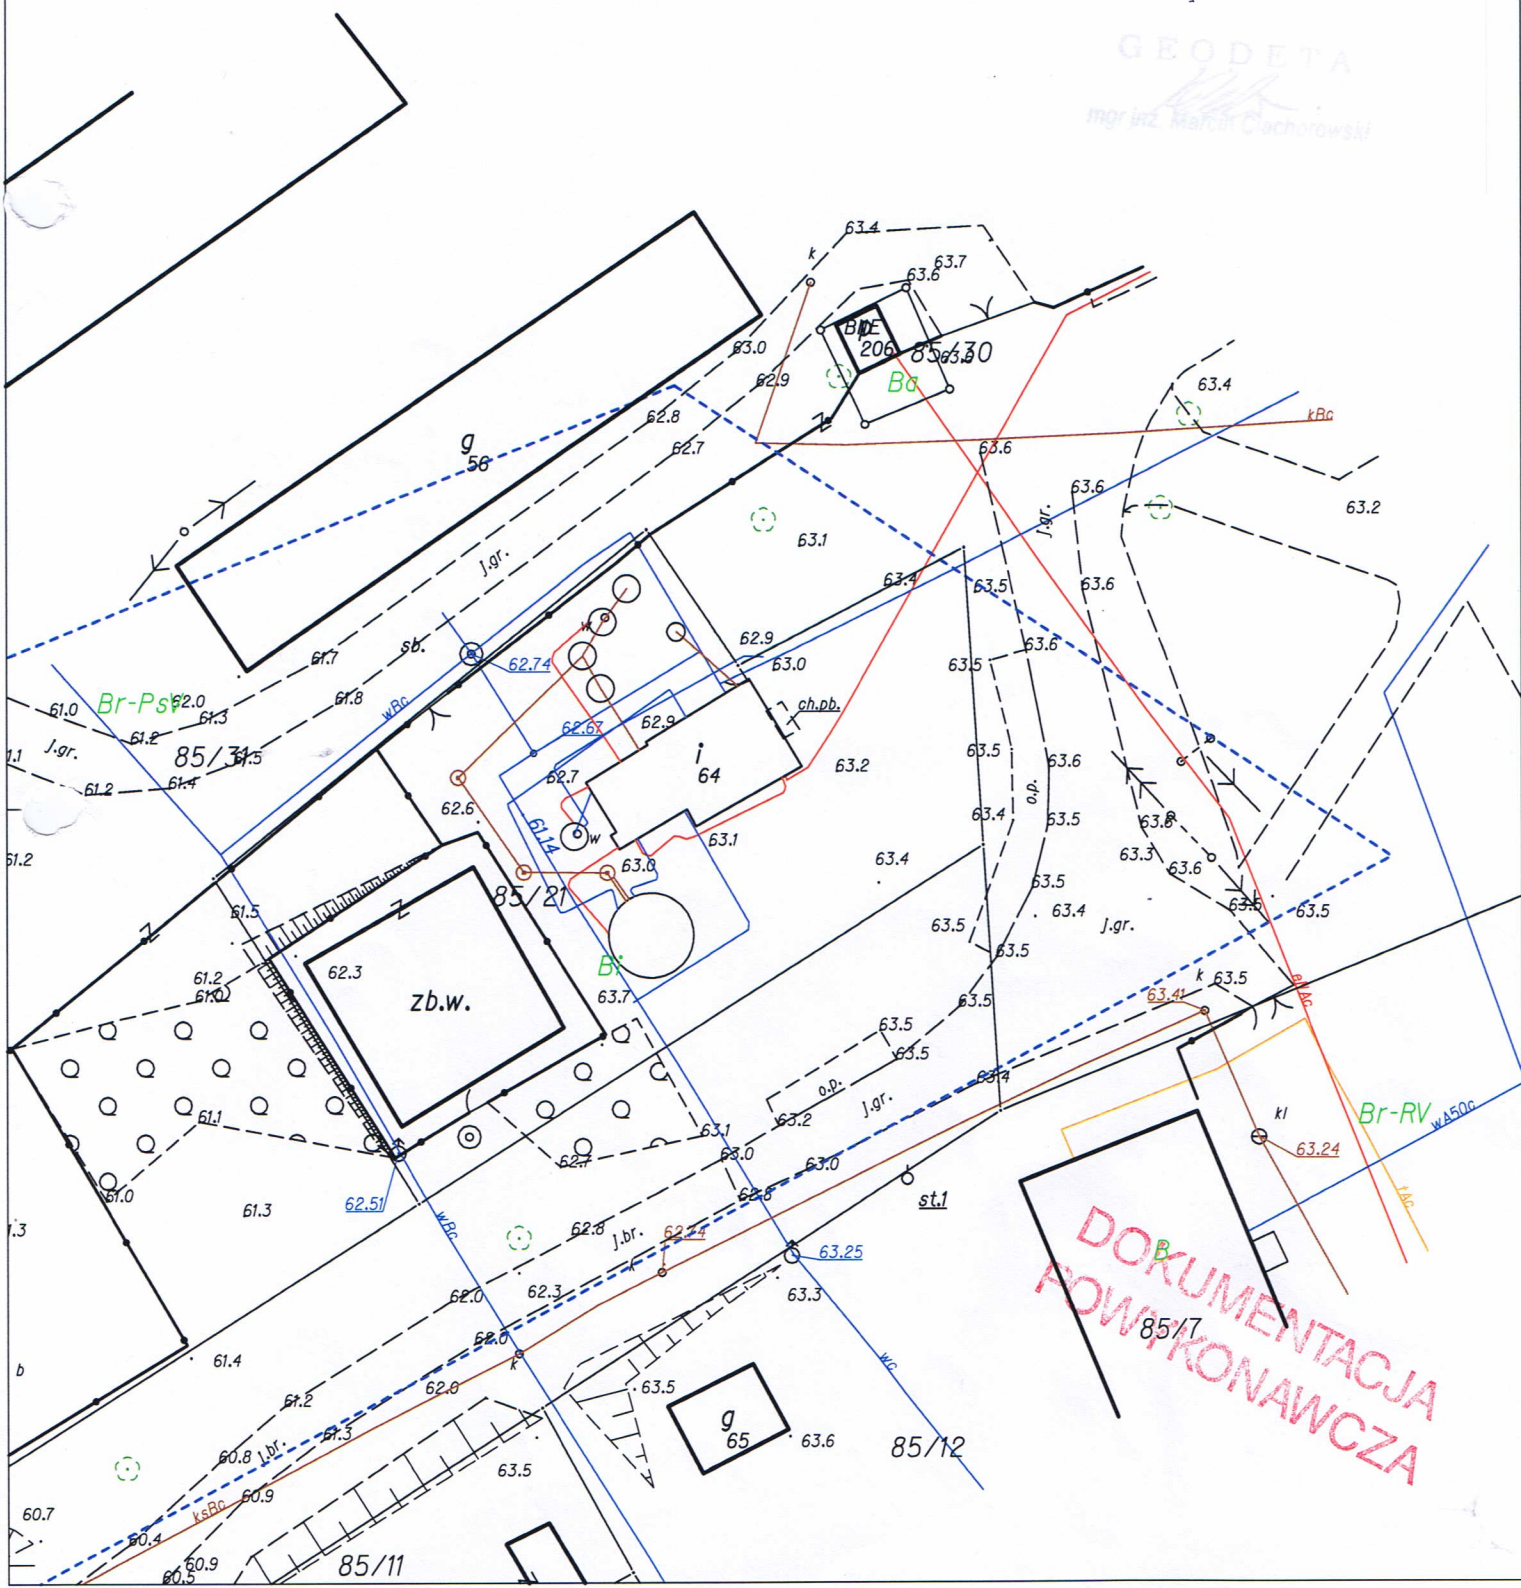
ZAŁĄCZNIK
DO UCHWAŁY RADY GMINY
NR XXXVIII/360/2017 z dnia 17.08.2017r