




Orange Polska
Hurt
Zarządzanie Zasobami Sieci Stacjonarnej
Dział Zarządzania Zasobami Infrastruktury i Obsługi Klienta w Łodzi
ul. 1-go Maja 7, 09-400 Płock
tel. 24 266 48 94
www.hurt-tp.pl

35642
Płock, 24 września 2019r.

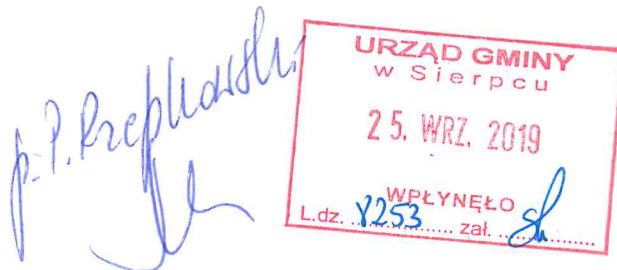

Gmina Sierpc
ul. Biskupa Floriana 4
09-200 Sierpc

Numer pisma: 46348/TTISILU/P/2019/MŁ
Temat: warunki techniczne na zabezpieczenie istniejącej sieci telefonicznej

Szanowni Państwo,

w odpowiedzi na pismo w sprawie przebudowy chodnika w miejscowości Bledzewko na terenie gminy Sierpc działając stosownie do postanowień art. 5 ust.1 pkt 9 Ustawy z dnia 07 lipca 1994 Prawo budowlane (t.j. Dz.U. 2016r., poz. 290 ze zm.) informuje, że w celu zabezpieczenia sieci telefonicznej należy:

1. Istniejącą sieć telefoniczną pod projektowanym chodnikiem (przejścia poprzeczne) oraz zjazdami należy zabezpieczyć przed uszkodzeniem rurami ochronnymi grubościennymi dwudzielnymi fi110mm.
2. Przed przystąpieniem do prac ziemnych, należy wykonać wykopy kontrolne w celu lokalizacji istniejącej sieci telefonicznej, prace ziemne w sąsiedztwie sieci telefonicznej prowadzić bez użycia sprzętu mechanicznego.
3. W przypadku uszkodzenia istniejącej sieci telefonicznej na etapie wykonywania prac ziemnych:
 - kabli telefonicznych - należy wykonać wstawki kablowe, odcinki montażowe dla uszkodzonych kabli zostaną przedstawione przez pracownika Orange Polska S.A.
 - koszt naprawy uszkodzonych odcinków sieci telefonicznej ponosi wykonawca robót
4. W przypadku braku możliwości zabezpieczenia należy złożyć wniosek o wydanie warunków technicznych na przebudowę.
5. Zabezpieczenie wszystkich elementów infrastruktury telekomunikacyjnej musi być realizowane zgodnie z wymaganiami Rozporządzenia Ministra Infrastruktury z dnia 26 października 2005r. w sprawie warunków technicznych, jakim powinny odpowiadać telekomunikacyjne obiekty budowlane i ich usytuowanie (Dz.U. z 2005r, nr 219, poz.1864).
6. Informujemy, że na obszarze objętym przedmiotowym zadaniem inwestycyjnym istnieje prawdopodobieństwo występowania niezainwentaryzowanych urządzeń teletechnicznych. Jeżeli w trakcie wizji lokalnej, dokonywanej przez projektanta lub na etapie realizacji zadania zostaną stwierdzone różnice pomiędzy danymi otrzymanymi z OPL a stanem w terenie, należy je niezwłocznie zgłosić do OPL oraz uzgodnić z właścicielem urządzeń teletechnicznych (sieci) sposób zabezpieczenia lub przebudowy.
7. Wszystkie prace związane z infrastrukturą telekomunikacyjną należy wykonywać zgodnie z obowiązującymi przepisami techniczno – budowlanymi oraz warunkami technicznymi pod ścisłym nadzorem przedstawicieli służb technicznych OPL.
8. Koszty zabezpieczenia doziemnych urządzeń teletechnicznych wynikające z naruszenia lub konieczności zmian stanu dotychczasowego urządzeń liniowych przy zachowaniu dotychczasowych właściwości użytkowych i parametrów technicznych pokrywa Inwestor.

9. W przypadku uszkodzenia infrastruktury teletechnicznej, w szczególności w wyniku niedotrzymania wymagań i warunków określonych w niniejszym dokumencie, OPL na zasadach przewidzianych w przepisach prawa między innymi w przepisach art. 415, 435, 361 oraz 363 Kodeksu Cywilnego, obciąży sprawcę pełnymi kosztami naprawy oraz odszkodowaniem za straty związane między innymi z wypłaconymi bonifikatami i karami wynikającymi z zawartych przez OPL umów z klientami, a także innymi karami administracyjnymi.
Łączna wysokość roszczeń OPL w stosunku do sprawcy uszkodzenia może sięgać nawet kwoty kilkuset tysięcy złotych polskich.
10. Roboty budowlano-montażowe należy zlecić wyłącznie firmie specjalizującej się w wykonywaniu prac o podobnym zakresie rzeczowym do tych robót z udokumentowanym doświadczeniem oraz posiadającej certyfikat jakości z serii ISO 9000 lub inny równoważny dokument wydany przez podmiot uprawniony do kontroli jakości w zakresie robót budowlanych.
11. Inwestor zobowiązany jest przed rozpoczęciem prac, których dotyczą niniejsze Warunki Techniczne, pisemnie wystąpić z 14 dniowym (DR) wyprzedzeniem o formalne przekazanie placu budowy (spisanie protokołu przekazania placu budowy). Zgłoszenie zamiaru prowadzenia prac realizowane jest poprzez wystanie wniosku o nadzór właścicielski. Na podstawie złożonego wniosku o nadzór OPL wskaże upoważnionego przedstawiciela w celu sprawowania odpłatnego nadzoru nad prowadzonymi robotami i ochroną infrastruktury teletechnicznej oraz dokonania odpłatnego odbioru końcowego. Zasady wykonywania nadzoru właścicielskiego, odbiorów końcowych, wzór wniosku o nadzór właścicielski oraz cennik tych usług wskazano na stronie www.orange.pl/wniossekonadzor.
12. Wykonywanie prac na sieci OPL bez zgłoszenia jest naruszeniem własności OPL i będzie zgłaszane organom ścigania! Zgłoszenie zamiaru prowadzenia prac realizowane jest poprzez wystanie wniosku. Wniosek należy kierować na adres :
Orange Polska S.A., Obsługa Techniczna Klienta Centrum, Wydział Utrzymania Usług i Infrastruktury w Warszawie
ul. Brzeska 24, 03-737 Warszawa
W przypadku rozpoczęcia prac zabezpieczających sieć optotelekomunikacyjną o terminie rozpoczęcia prac należy dodatkowo dokonać powiadomienia z wyprzedzeniem 34 dni robocze, poprzez wystanie wniosku na adres:
Orange Polska S.A., Zarządzanie Zasobami Sieci i IT, Dział Zarządzania Dostępem do Infrastruktury dla Procesów Biznesowych, Aleja Marszałka Józefa Piłsudskiego 63a, 10-449 Olsztyn,
e-mail: ZZSS.Prace.Planowe@orange.com
- Zgłoszenie powinno zawierać m.in.:
- informacje o wykonawcy robót – imię i nazwisko oraz numeru telefonu do kierownika robót;
 - certyfikat jakości z serii ISO 9000 lub inny równoważny dokument wydany przez podmiot uprawniony do kontroli jakości w zakresie robót budowlanych- jeśli wykonawca posiada;
 - uprawnienia kierownika budowy oraz aktualny wpis do Izby Inżynierów;
 - harmonogram robót oraz miejsce prowadzenia prac;
 - jeden komplet dokumentacji projektowej (wraz z kopią zatwierdzenia projektu przez OPL oraz kopią pozwolenia na budowę);
 - inne dokumenty określone na etapie projektowania.
- W odpowiedzi na złożony wniosek/zamiar rozpoczęcia robót/ przedstawiciel Inwestora (wykonawcy) otrzymuje od komórki OPL do której kierowany był wniosek numer zgłoszenia, pod którym wniosek został zarejestrowany. Opłaty za świadczony nadzór, nalicza się od chwili przybycia na plac budowy przedstawiciela OPL zgodnie z przekazanym zawiadomieniem Inwestora do chwili zakończenia robót wymagających nadzoru. Opłaty naliczane są za cały okres pobytu przedstawiciela OPL. Potwierdzeniem sprawowania nadzoru jest Protokół Odbioru Końcowego/Nadzoru Właścicielskiego. Przedmiotowy dokument podpisują przedstawiciele OPL i Inwestora. W przypadku odmowy podpisania przez przedstawiciela Inwestora Protokół Odbioru Końcowego/Nadzoru Właścicielskiego OPL zastrzega sobie prawo jednostronnego podpisania dokumentu. Przedstawiciel OPL wskazuje w Protokole Odbioru Końcowego/Nadzoru Właścicielskiego przyczynę odmowy podpisania dokumentu przez przedstawiciela Inwestora. Protokół Odbioru Końcowego/Nadzoru Właścicielskiego jest podstawą naliczenia opłat za sprawowanie odpłatnego nadzoru.
13. Zakończone prace związane z zabezpieczeniem infrastruktury OPL należy zgłosić do odbioru komórkom wskazanym w wydanych warunkach technicznych na co najmniej 3 dni przed planowanym odbiorem wraz z przekazaniem kompletnej dokumentacji powykonawczej (wersja papierowa + CD).
14. Na zakres wykonanych prac ujęty w zaopiniowanym Projekcie Technicznym Inwestor udzieli dla OPL gwarancji na okres 36 miesięcy liczony od dnia podpisania Protokołu odbioru prac pomiędzy Inwestorem a OPL.
15. Niniejsze warunki techniczne ważne są przez okres 12 miesięcy od dnia ich wydania.

UWAGA:

Informujemy, że w obszarze działań inwestycyjnych mogą znajdować się elementy infrastruktury telekomunikacyjnej (kable szafy, puszk) będące pod napięciem niebezpiecznym. Elementy te oznaczone są przywieszkami koloru czerwonego, zawierającymi informację o występowaniu napięcia niebezpiecznego. W dokumentacji projektowej należy umieścić Informację o możliwości występowania na trasie/w relacji projektowanego zasobu, elementów infrastruktury z napięciami niebezpiecznymi i konieczności zachowania szczególnych środków ostrożności podczas pracy na/w zbliżeniu z nimi. Osoby przystępujące do wykonywania prac na tak oznakowanych elementach infrastruktury w których występują napięcia niebezpieczne, powinny posiadać aktualne uprawnienia SEP (E) oraz zobowiązane są do przestrzegania Instrukcji BHP.

Wykonawca przystępując do prac na infrastrukturze OPL zobowiązany jest do przestrzegania i stosowania standardów w zakresie bezpieczeństwa i kontroli dostępu w zakresie:

- uzgodnienia terminu rozpoczęcia prac;
- prowadzenia prac zgodnie z obowiązującymi przepisami prawa wyłącznie pod nadzorem właścicielskim ze strony OPL;
- oznaczania miejsca prowadzenia prac tablicą informacyjną.

Nie przestrzeganie powyższego może narazić wykonawcę na sankcję finansowe o których mowa w punkcie Szczegółowy sposób postępowania dla powyższych wymagań został zapisany:

- w niniejszych Warunków Technicznych oraz na stronie www.orange.pl/wniosek nadzor.

➤ Sprawę prowadzi Marek Łakomy tel. 501 125 363


Z poważaniem

Łakomy Marek

Starszy Specjalista

Dział Zarządzania Zasobami Infrastruktury
i Obsługi Klienta

NAZWA I ADRES OBIEKTU BUDOWLANEGO:	PRZEBUDOWA ISTNIEJĄCEGO CHODNIKA W MIEJSCOWOŚCI BLEDZEWKO GMINA SIERPC POWIAT SIERPECKI		
INWESTOR:	GMINA SIERPC UL. BISKUPA FLORIANA 4 09-200 SIERPC		
OPRACOWAŁ:	mgr inż. Arkadiusz Klimowski		
TYTUŁ RYS.:	PROJEKT ZAGOSPODAROWANIA TERENU		
FAZA:	OPRACOWANIE TECHNICZNE		1.1
BRANŻA:	DROGOWA		
SKALA: 1:500	DATA: WRZESIEŃ 2019	NR RYS.:	

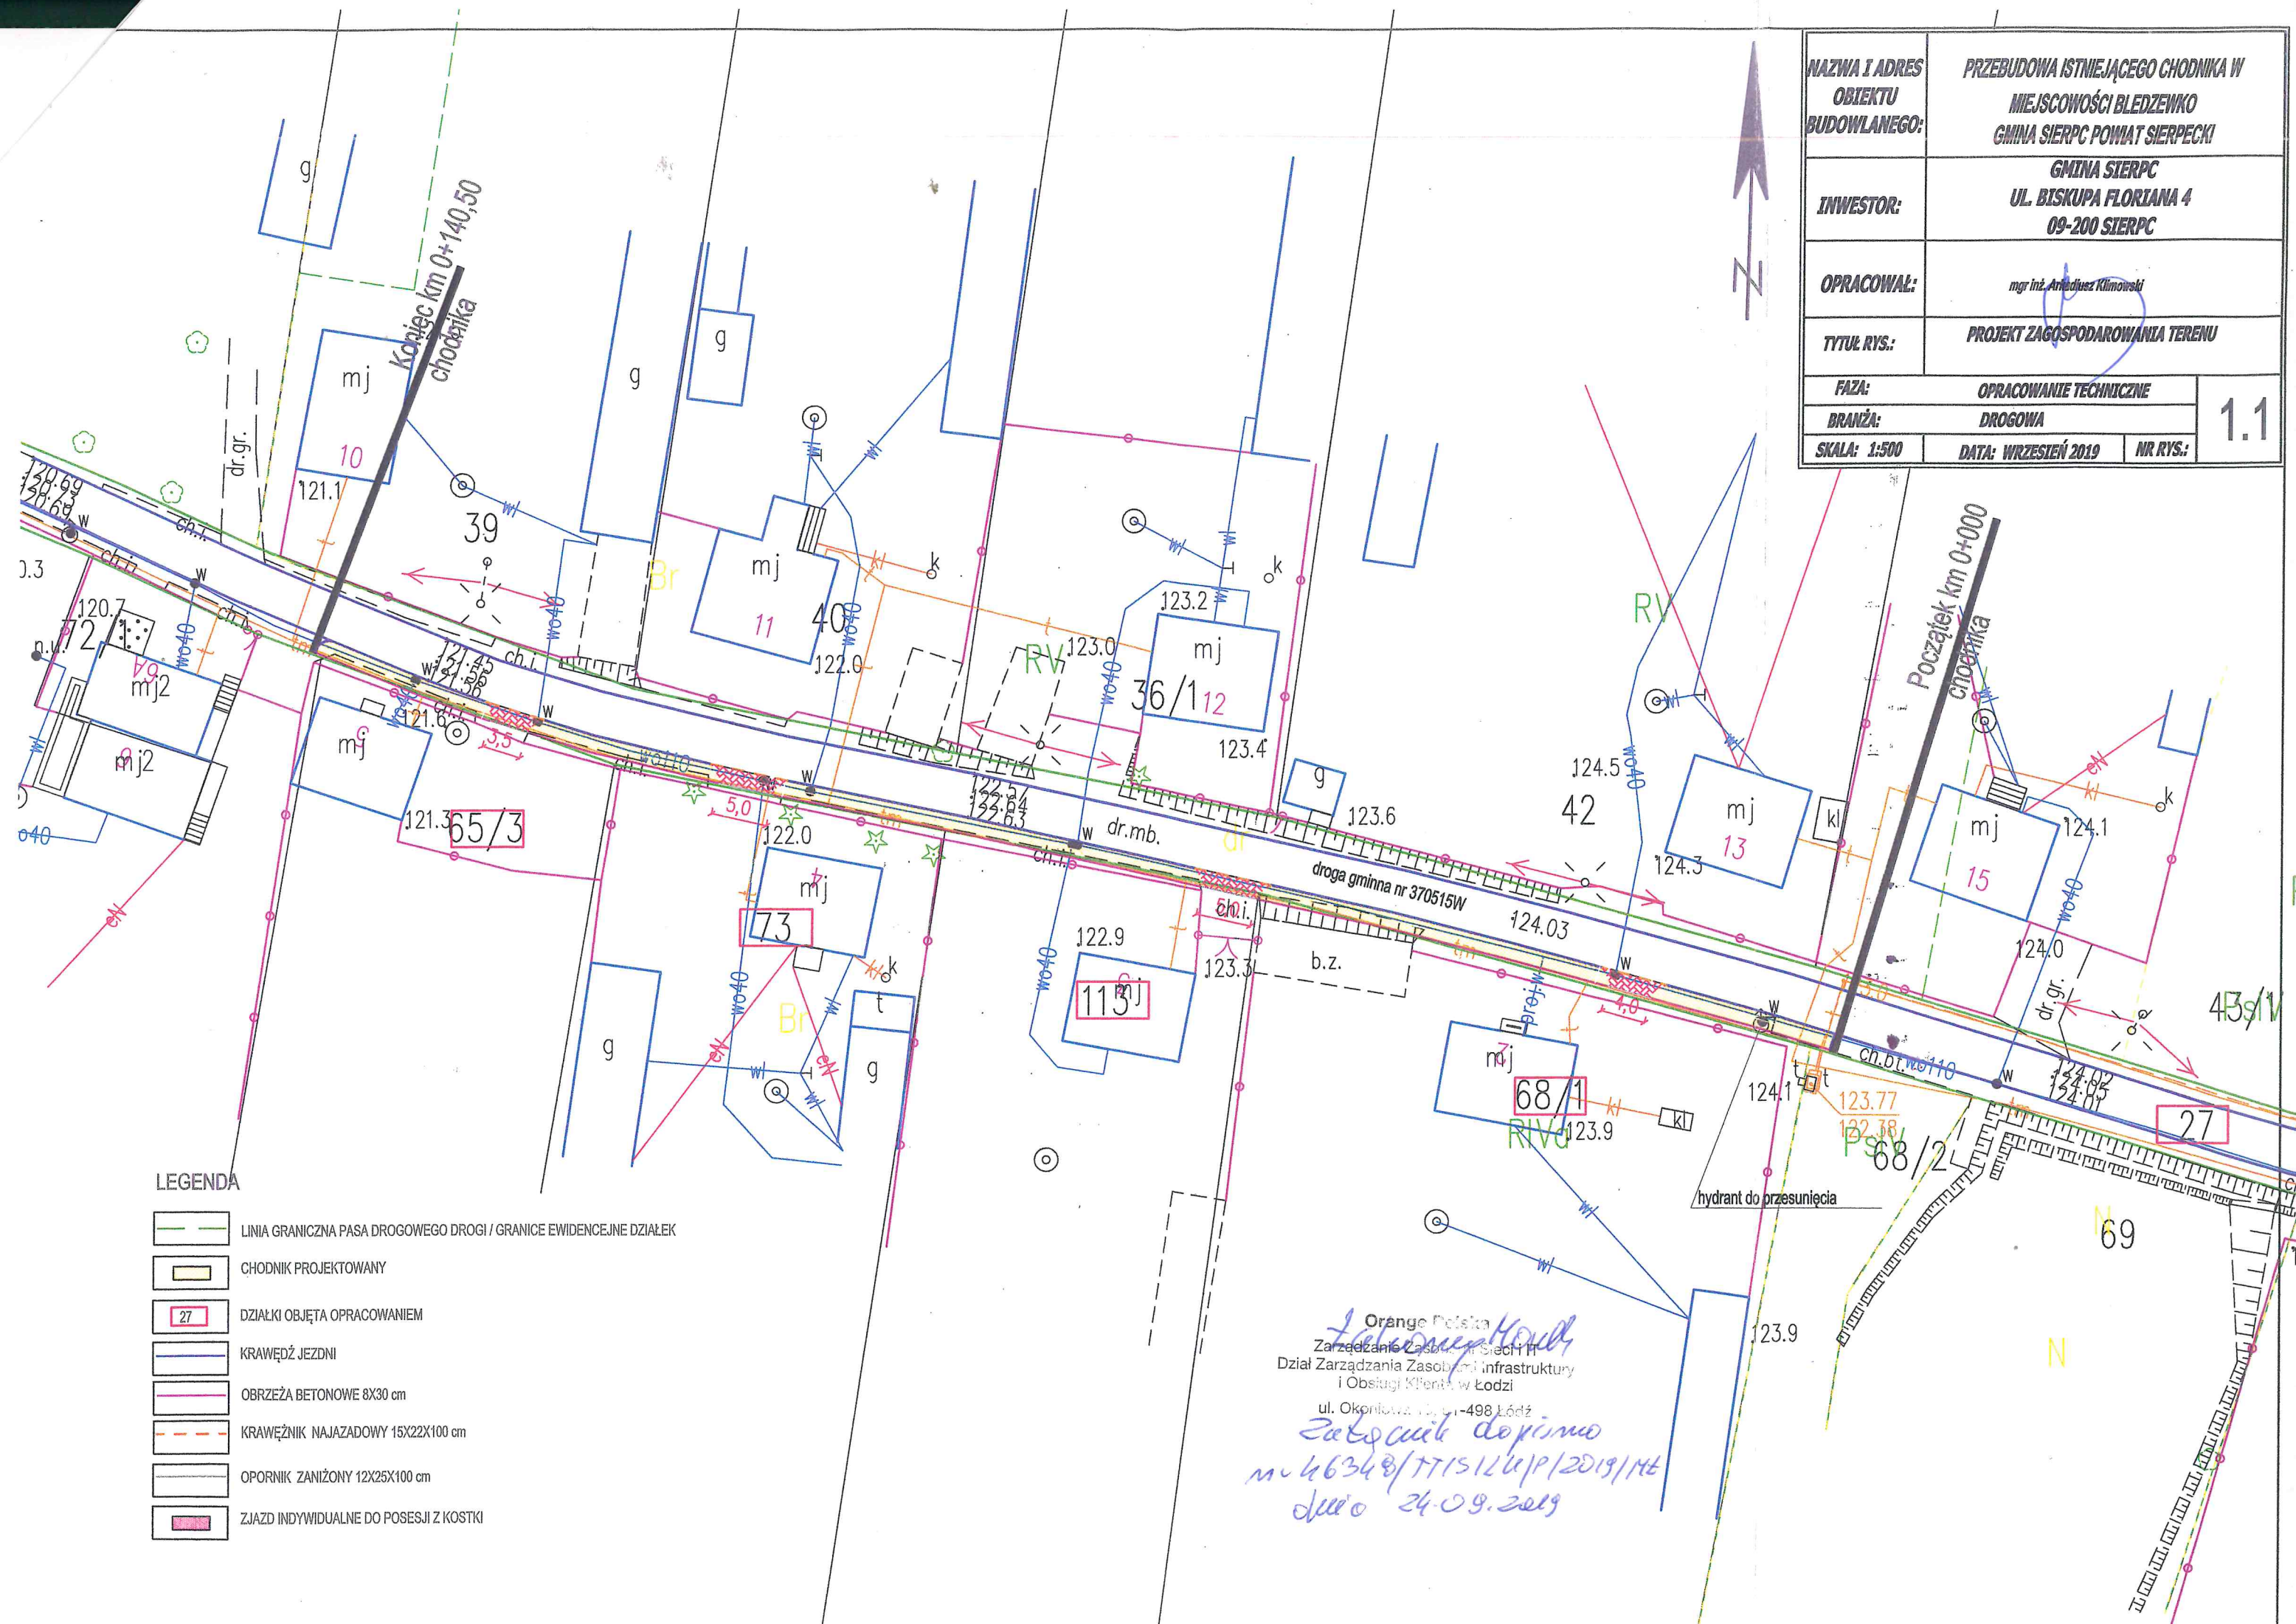


LEGENDA


	LINIA GRANICZNA PASA DROGOWEGO DROGI / GRANICE EWIDENCYJNE DZIAŁEK
	CHODNIK PROJEKTOWANY
	DZIAŁKI OBJĘTE OPRACOWANIEM
	KRAWĘDZ JEZDNI
	OBREŻA BETONOWE 8X30 cm
	KRAWĘŻNIK NAJAZDOWY 15X22X100 cm
	OPORNIK ZANIŻONY 12X25X100 cm
	ZJAZD INDYWIDUALNE DO POSESJI Z KOSTKI

Orange Polska
Zarządzanie Zasobami Sieci IT
Dział Zarządzania Zasobami Infrastruktury
i Obsługi Klienta w Łodzi
ul. Okonowska 10, tel. 498 400 000
Zatwierdził dopinno
nr 46348/TT/15126/P/2019/ME
data 24.09.2019

PRZEKRÓJ

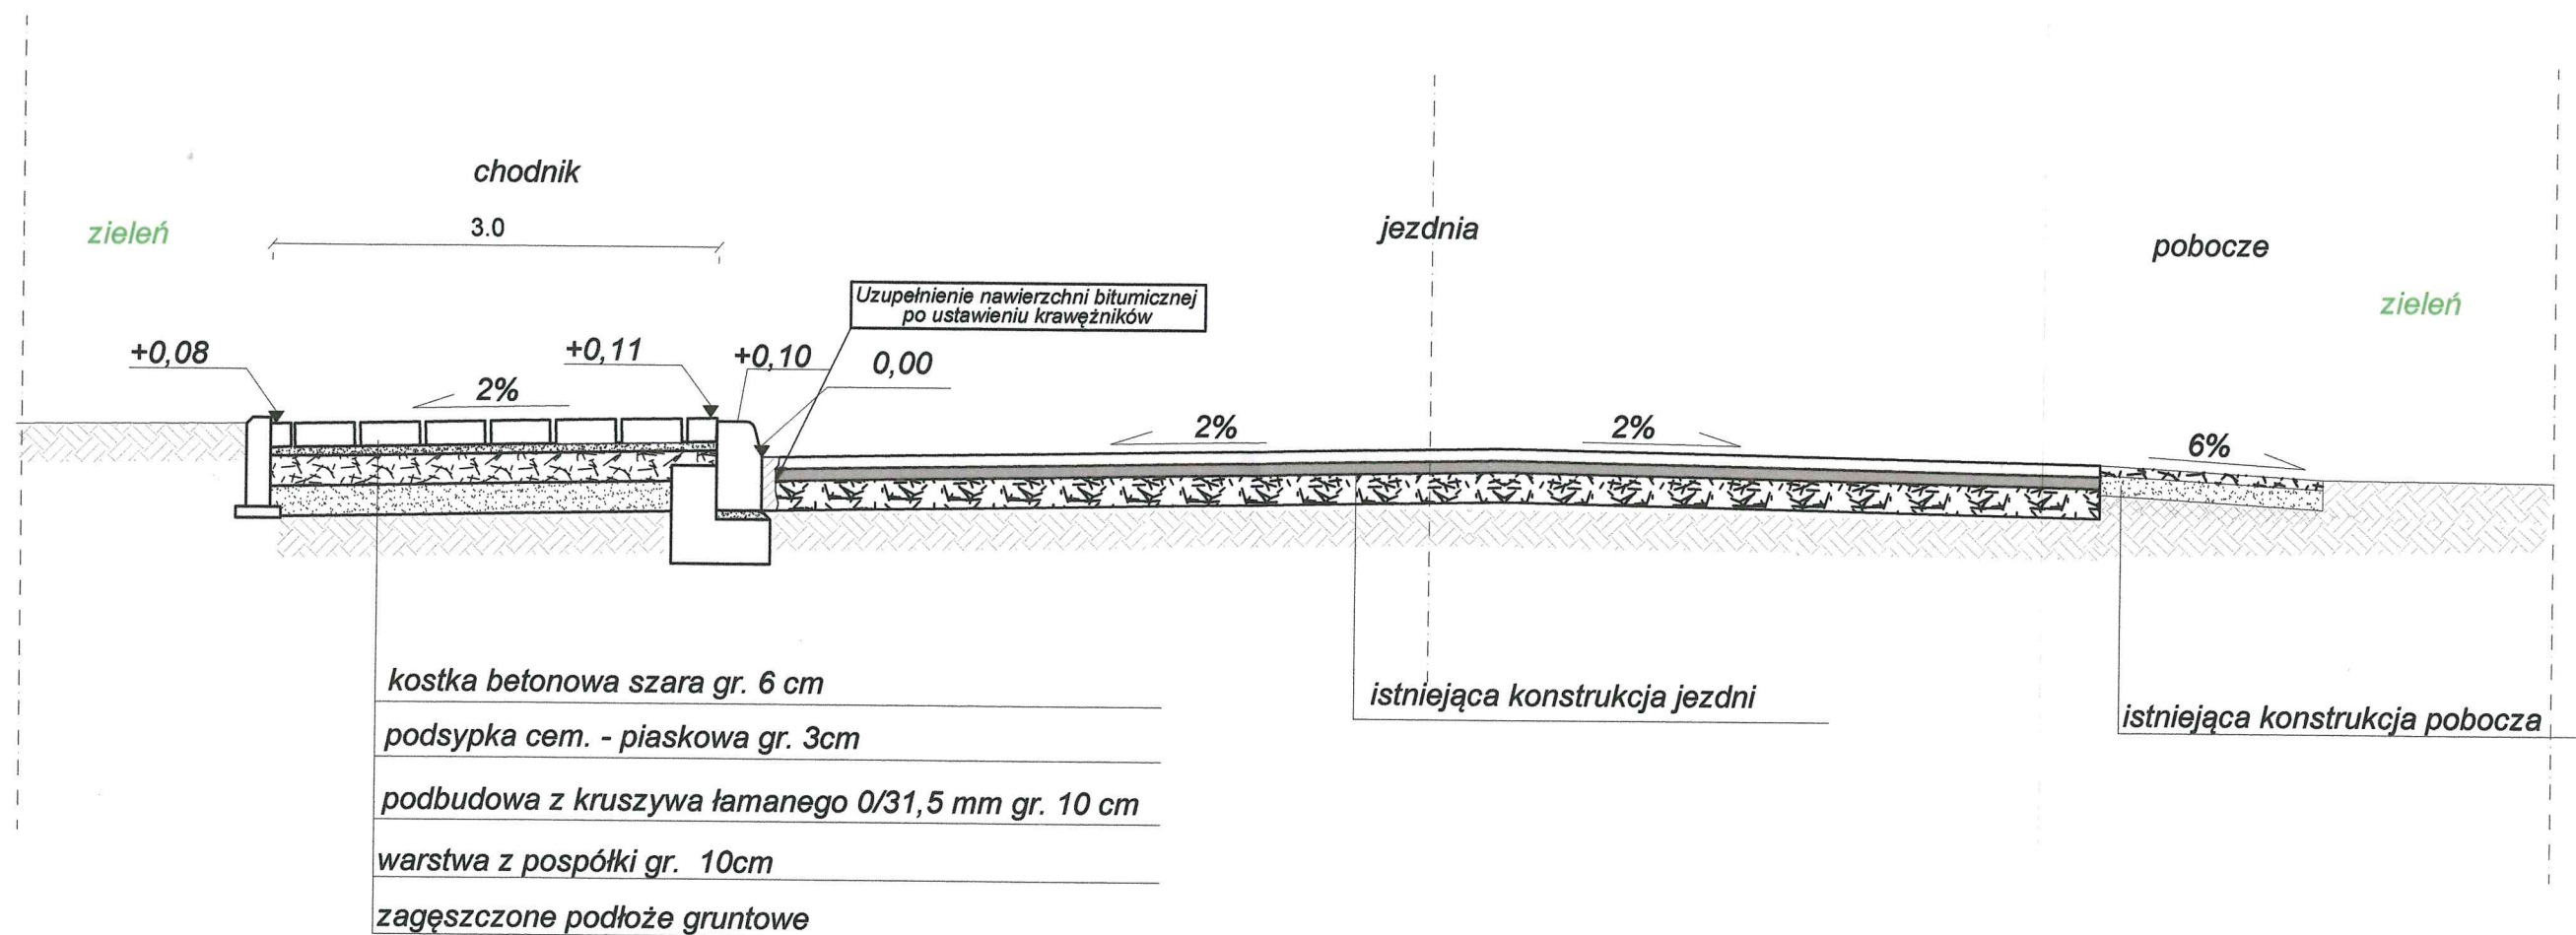


KONSTRUKCJA CHODNIKA
SKALA 1:20

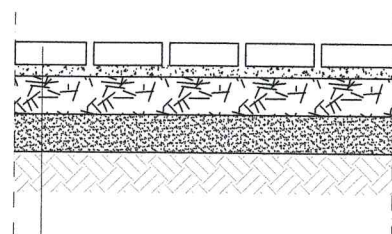

kostka betonowa szara gr. 6 cm
podsyпка cem. - piaskowa gr. 3cm
podbudowa z kruszywa łamanego 0/31,5 mm gr. 10 cm
warstwa z pospółki gr. 10cm
zagęszczone podłoże gruntowe

KONSTRUKCJA ZJAZDU
SKALA 1:20

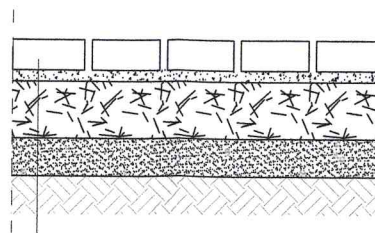

kostka betonowa czerwona gr. 8 cm
podsyпка cem. - piaskowa gr. 3cm
podbudowa z kruszywa łamanego 0/31,5 mm gr. 15 cm
warstwa odsączająca gr. 10 cm
zagęszczone podłoże gruntowe

NAZWA I ADRES OBIEKTU BUDOWLANEGO: PRZEBUDOWA ISTNIEJĄCEGO CHODNIKA W MIEJSCOWOŚCI BLEDZEWO GMINA SIERPC POWIAT SIERPECKI			
INWESTOR:		GMINA SIERPC UL. BISKUPA FLORIANA 4 09-200 SIERPC	
PROJEKTANT:		mgr inż. Arkadiusz Klimowski	
OPRACOWAŁ:			
TYTUŁ RYS.: PRZEKRÓJ NORMALNY			
FAZA:		OPRACOWANIE TECHNICZNE	
BRANŻA:		DROGOWA	
SKALA:		1:25 1:20	DATA: 09.2019
		NR RYS.: 2	

NR RYS.:

2