MAPA INWENTARYZACJI POWYKONAWCZEJ SIECI KANALIZACJI TŁOCZNEJ

OZNACZENIE KANCLARYJNE	G.6640.2.1613.2019	
Jednostka ewidencyjna	nazwa	Nisko
	identyfikator	181205_5
Obręb ewidencyjny	nazwa	Zarzecze
	identyfikator	181205_5.0001
Skala mapy	1:1000	
Nazwa układu współrzędnych	Prostokątnych płaskich	2000/7
	wysokości	Kronsztad 86
Sekcja mapy	7.136.31.25.1, 7.136.31.25.3	
Data opracowania	09.10.2019 r.	
Dotyczy działki	2371,2369/1, 2375	

REALIZACJA OBIEKTU ZGODNA Z PLANEM ZAGOSPODAROWANIA DZIAŁKI

DOM-PROJEKT
USŁUGI GEODEZYJNE
ŁUKASZ SIEMIONEK
ul. Wańkowicza 69/28, 37-450 Stalowa Wola
NIP: 715-180-13-68, R: 060716393
Tel: 506-037-024 domprojekt.mw@gmail.com
www.domprojekt.org

Pieczęć firmy

GEODETA UPRAWNIONY
inż. Łukasz Siemionek
Upr: GUGiK nr 21975

Imię i nazwisko, nr uprawnień i podpis geodety który wykonał mapę

Licencja: G.6640.2.1613.2019_1812_K05

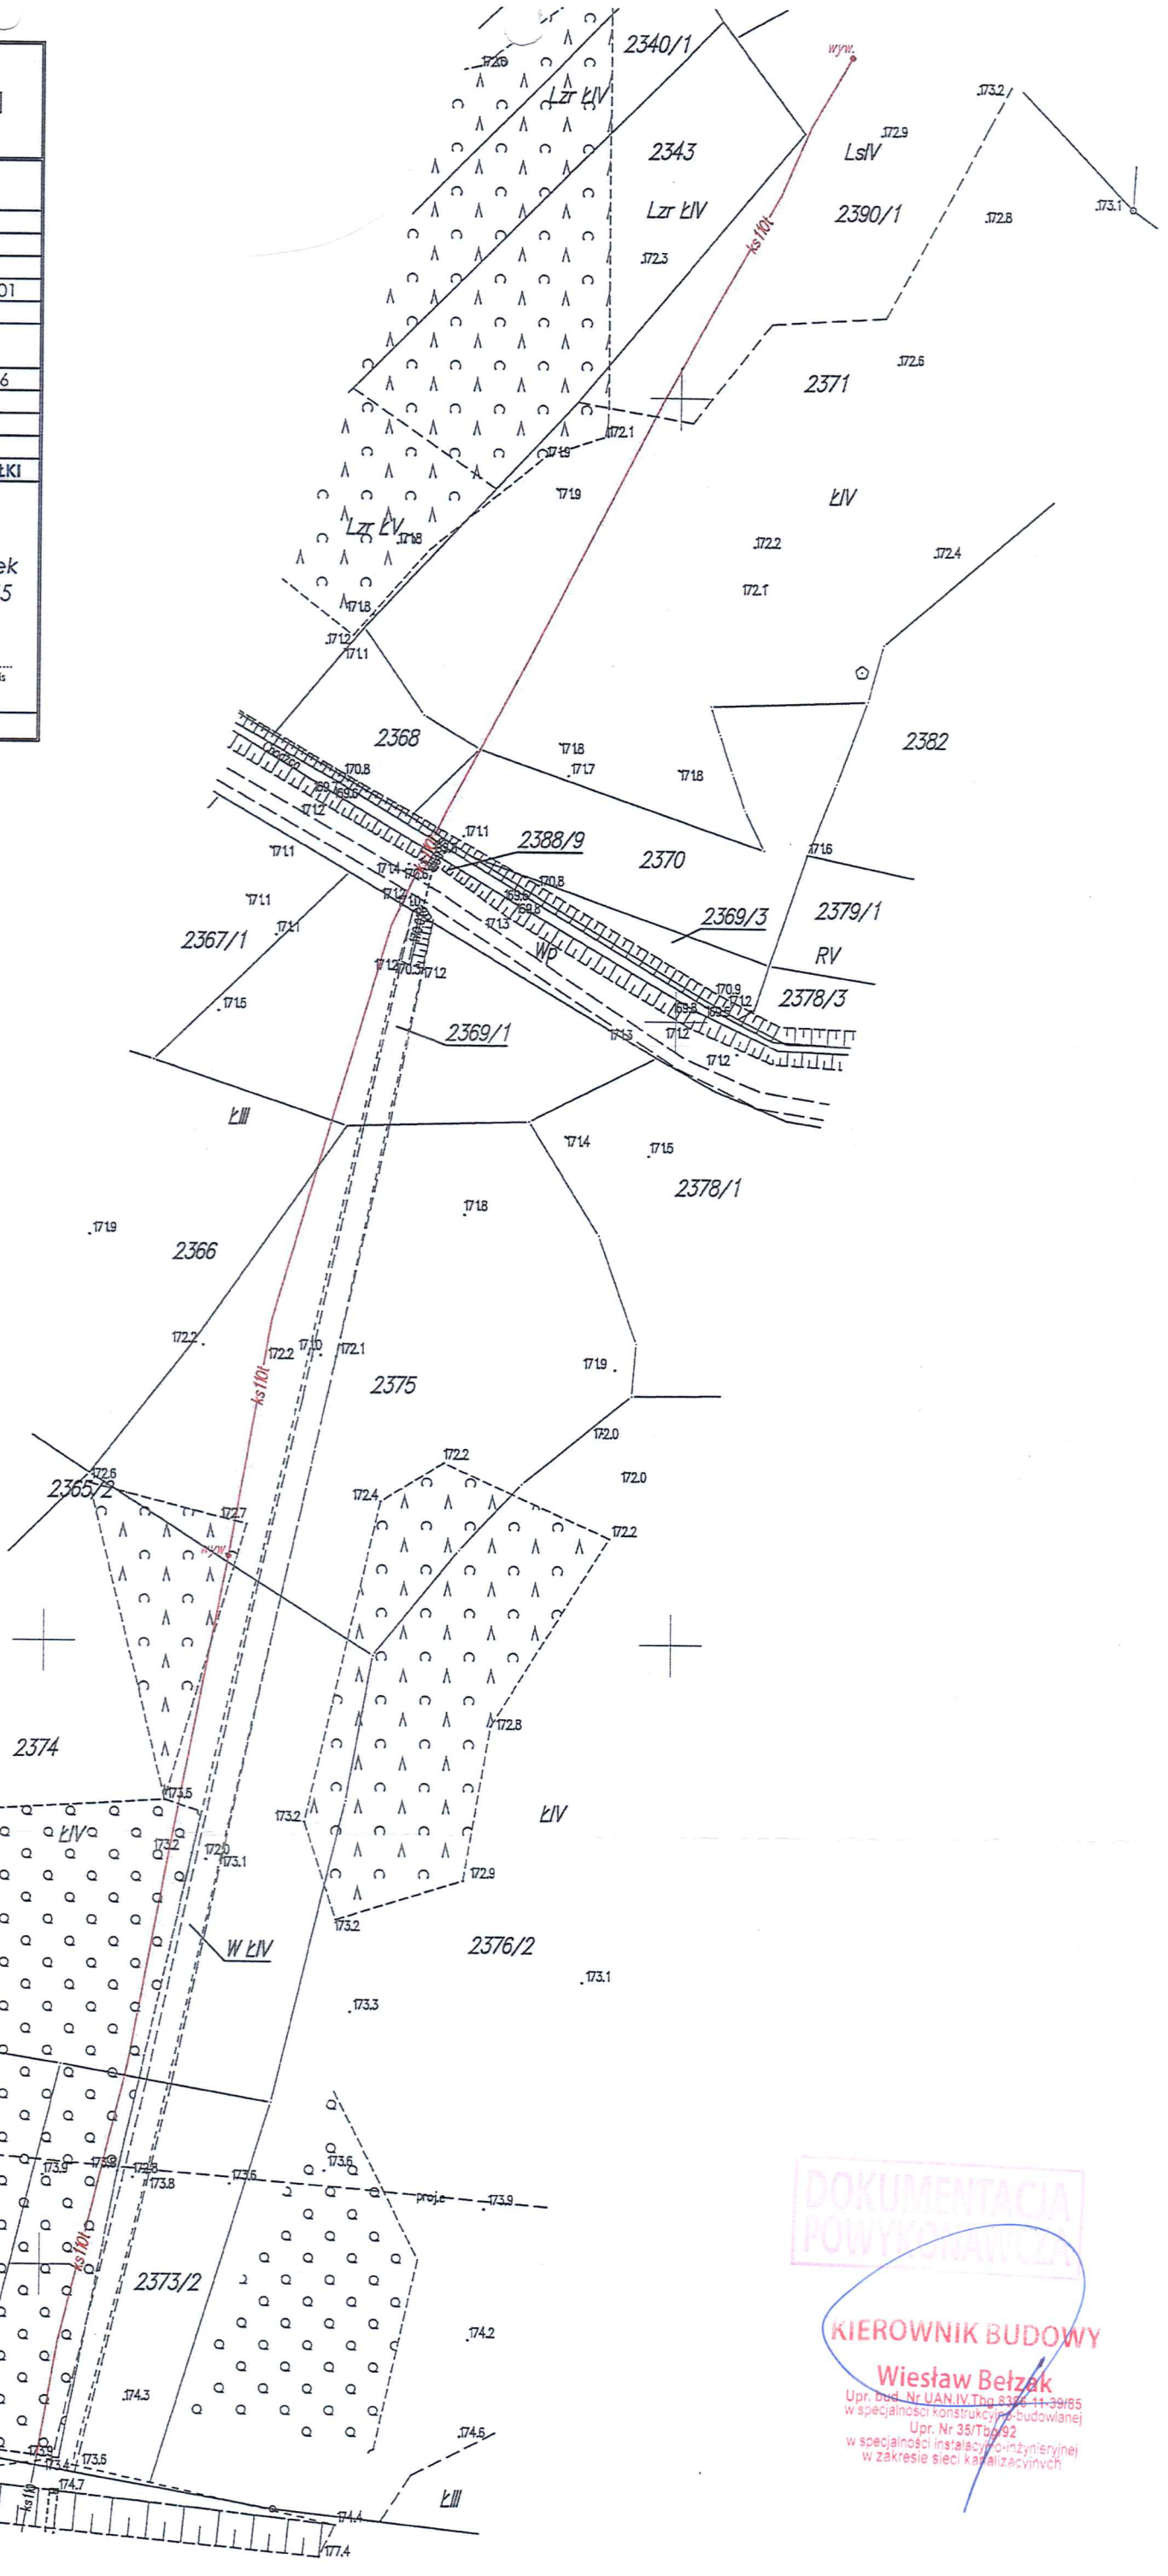

DOKUMENTACJA POWYKONAWCZA

KIEROWNIK BUDOWY
Wiesław Bełzak
Upr. bud. Nr UAN.IV.Tbg.8376.11.39/85
w specjalności konstrukcyjno-budowlanej
Upr. Nr 35/Tbg/92
w specjalności instalacyjno-inżynieryjnej
w zakresie sieci kanalizacyjnych