

Promienna (dr. 290, 310/1A, 310/2, 248, 311, 304, 283)



PRZEDSIĘBIORSTWO BUDOWNICTWA OGÓLNEGO I ROBÓT INŻYNIERYJNYCH

„INŻYNIERIA” Spółka z o.o.

09-100 Płońsk, ul. Mazowiecka 9

telefon: (0-23) 662-29-67 do 68, fax: (0-23) 662-29-69, skrytka pocztowa 36

http://www.inzynieria.pl.

e-mail: biuro@inzynieria.pl

ob. 28)

Umowa nr:	UM/220/U/2007
Nazwa Kontraktu:	„Kontrakt nr 3 Budowa systemu kanalizacji sanitarnej w Kobylce w ramach projektu nr 2005/PL/16/C/PE/005 Uporządkowanie gospodarki wodno – ściekowej na terenie aglomeracji Wołomin – Kobylka
Zamawiający:	Gmina Kobylka
Inżynier Kontraktu:	Konsorcjum: Bud-Invent Sp. z o.o. Biuro Projektów Gospodarki Wodnej Ściekowej „Biprowod-Warszawa” Sp. z o.o.
Wykonawca:	Konsorcjum: Przedsiębiorstwo Budownictwa Ogólnego i Robót Inżynieryjnych „INŻYNIERIA” Sp. z o.o. – Lider Konsorcjum Sato Sp. z o.o. – Partner Konsorcjum

Nazwa Opracowania:	Projekt Budowlano – Wykonawczy kanalizacji sanitarnej grawitacyjnej dla zlewni P9, P12, P17, P20, P22, P23, P28, P31, P32, P54, PS3, PS4 w m. Kobylka Odgąlenia do posesji zlokalizowanych wzdłuż kanałów w ulicach: Topolowa, Nowa, Paschalisa, dz. nr ewid. 34 obr. 31, Natolińska, Pionierska, Promienna, Czarnoleska, ks. A. Zagańczyka, A. Fredry, Kwiatowa, Kościelna, dz. nr ewid. 83 obr. 25, ks. K. Pieniążka, gen. F. Żymirskiego, T. Rejtana, I. J. Paderewskiego mgr inż. Wojciech Bonarek upr. bud. bez ograniczeń nr St-378/80, Wa-25/97
Projektant:	mgr inż. Wojciech Bonarek WA-25/97
Sprawdził:	inż. Wojciech Oleksa WA-520/01 PROJEKTANT Wojciech Oleksa UPRAWNIENIA BUDOWLANE DO PROJEKTOWANIA BEZ OGRANICZEŃ w specjalności instalacyjnej w zakresie sieci, instalacji i urządzeń: wodociągowych i kanalizacyjnych, ciepłowniczych, wentylacyjnych i gazowych Wa - 620/01
Opracował:	mgr inż. Agnieszka Zgardzińska mgr inż. Konrad Suliński mgr inż. Jakub Lipiec inż. Damian Kaczyński mgr inż. Wojciech Ostapowski

PRZEDSIĘBIORSTWO BUDOWNICTWA OGÓLNEGO I ROBÓT INŻYNIERYJNYCH
Wodociągów i Kanalizacji Sp. z o.o.
Dział Techniczny, Usług i Nadzoru
05-200 Wołomin, ul. Graniczna 1

Załącznik do zgłoszenia budowy
nr 2413/10 z dnia 28.10.2009 r.

PŁOŃSK Sierpień 2009 r.

EGZ.2

Starostwo Powiatowe w Wołominie
Wydział Uzgadniania Dokumentacji
05-200 Wołomin
ul. Powstańców 8
tel. 022-787-66-28

WUD/7340/1420/1320/2009

OPINIA NR 1410/2009

Przedmiot opinii: kanalizacja sanitarna (grawitacyjna, tłoczna, przyłącza), zasilanie pompowni (eNN)

Inwestor: Urząd Miasta Kobyłka

Na wniosek z dnia: 2009.07.10

Data złożenia wniosku do Wydziału Uzgadniania Dokumentacji: 2009.07.15

Zgodnie z Ustawą z dnia 17 maja 1989 r. Prawo Geodezyjne i Kartograficzne (Dz.U. Nr 100 poz. 1086 z późn. zm.) Starosta Powiatu Wołomińskiego **opiniuje pozytywnie** dokumentację projektową obiektu położonego w

m. Kobyłka :

- ul. Czarnoleska, Duńska, Ejtnera, Fredry, Kordeckiego, Kościelna (dz. 80, 82, 83 obr.25);
- ul. Kraszewska, Kwiatowa (dz.17 obr. 26;
- ul. Nadmeńska, Natolińska, Paderewskiego, Pieniążka (dz. 49 obr.29);
- ul. Paschalisa, Pana Tadeusza (dz.306, obr. 26);
- ul. Pionierska, Promienna, Rejtana (dz. 78, obr.8);
- ul. Szeroka, Topolowa (dz.233 obr.39);
- ul. Zagańczyka (dz.127/2 obr.7);
- ul. Żaluskiego (dz.34 obr.31;
- ul. Żymirskiego (dz.34 obr.33, dz. 86 obr.29)

Uwagi i zalecenia jednostek opiniujących dokumentację projektową:

1. TP- w miejscach skrzyżowań i zbliżeń do sieci telekomunikacyjnej prace ziemne wykonywać ręcznie z zachowaniem ostrożności.
2. MSG – w miejscach skrzyżowań z siecią gazową prace ziemne wykonywać ręcznie z zachowaniem szczególnej ostrożności. Przed przystąpieniem do robót zgłosić nadzór techniczny do MSG Wołomin ul. Piłsudskiego 2, tel: (022) 787-64-41, fax. (022) 787-64-42.
3. Należy uzyskać decyzję na umieszczenie urządzeń w pasie drogowym od zarządzającego (zarządzających) ulicą (ulicami, drogami).
4. Przed przystąpieniem do robót należy uzyskać decyzję na zajęcie pasa drogowego od zarządzającego (zarządzających) ulicą (ulicami, drogami).
5. Przed przystąpieniem do robót w pasie drogowym należy opracować projekt organizacji ruchu na czas budowy. Projekt uzgodnić z Powiatowym Inspektorem Ruchu Drogowego.

18 zał. w 2 egz.

Sporządziła:

Mariola Łukasiewicz

STAROSTWO POWIATOWE
W WOŁOMINIE
Wydział Uzgadniania Dokumentacji
05-200 WOŁOMIN, ul. Powstańców 8
tel. 022 787-66-28

31 SIE. 2009

mgr inż. Wojciech Bonarek
upr. bud. bez ograniczeń
nr SI-378/80 Wa-25/97

Z up. Starosty

NAJCELNIK WYDZIAŁU
Uzgadniania Dokumentacji

mgr inż. Andrzej Budniak

12.08.2009

Kobyłka 12.08.2009r

DECYZJA

Nr 709/09

na lokalizację w pasie drogowym urządzeń lub obiektów nie związanych z gospodarką drogową lub potrzebami ruchu.

Na podstawie art. 104 ustawy z dnia 14 czerwca 1960r. Kodeks postępowania administracyjnego (t.j. Dz.U. z 2000r. Nr 98 poz. 1071 z późn. zm.), art. 39 ust. 3 ustawy z dnia 21 marca 1985r. o drogach publicznych (t.j. Dz.U. z 2007r. Nr 19 poz. 115 z późn. zm.) po rozpatrzeniu wniosku z dnia 22.07.2009r. złożonego przez Gminę Kobyłka z siedzibą: 05-230 Kobyłka ul. Wołomińska 1 o wyrażenie zgody na umieszczenie przewodów sanitarnych tłocznych, grawitacyjnych i przyłączy do posesji zlokalizowanych w ulicach: Ks. Augustyna Kordeckiego, Ejtnera, Nadmieńskiej, Paschalisa, Natolińskiej, Pionierskiej, Czarnoleskiej, Aleksandra Fredry, Kraszewskiej, Kościelnej, Ignacego Jana Paderewskiego, Serwituckiej, Jaśminowej, Kwiatowej, Nowej, Topolowej, Ks. Kazimierza Pieniązka, Gen. Franciszka Żymirskiego, Tadeusza Reytana, Kraszewskiej, Pana Tadeusza, działce nr ew. 83 obr. 25 i dz. nr ew. 34 obr. 31 w Kobyłce,

WYRAŻAM ZGODĘ

na lokalizację:

- 1/ przewodów tłocznych kanalizacji sanitarnej w ul.:
 - Ks. Augustyna Kordeckiego - dz. nr ew. 21 obr. 03, dz. nr ew. 65, 68 obr. 07,
- 2/ przewodów grawitacyjnych kanalizacji sanitarnej w ul.:
 - Ks. Augustyna Kordeckiego - dz. nr ew. 21 obr. 33, dz. nr ew. 62, 65, 68 obr. 07,
 - Ejtnera - dz. nr ew. 257, 258 obr. 07,
 - Nadmieńskiej - dz. nr ew. 77 obr. 07, dz. nr ew. 2 obr. 08,
 - Duńskiej - dz. nr ew. 333 obr. 32,
 - Paschalisa - dz. nr ew. 141/1 obr. 14,
 - Natolińskiej - dz. nr ew. 194, 208, 211, 214, 219, 226 obr. 28,
 - Pionierskiej - dz. nr ew. 525 obr. 26, dz. nr ew. 266, 280 obr. 28,
 - Promiennej - dz. nr ew. 279, 284, 287, 291, 309 obr. 28,
 - Czarnoleskiej - dz. nr ew. 187, 198/2 obr. 27,
 - Aleksandra Fredry - dz. nr ew. 185 obr. 42,
 - Kraszewskiej - dz. nr ew. 118 obr. 25, dz. nr ew. 1 obr. 26,
 - Kościelnej - dz. nr ew. 88 obr. 25,
 - Ignacego Jana Paderewskiego - dz. nr ew. 219, 263 obr. 15,
 - Serwituckiej - dz. nr ew. 2/2, 264 obr. 15, dz. nr ew. 1 obr. 16,
 - dz. nr ew. 83 obr. 25,
 - dz. nr ew. 4/3, 4/4, 20 obr. 08,
 - dz. nr ew. 34 obr. 31
- 3/ przyłącza kanalizacyjnego w ulicy Paschalisa - dz. nr ew. 141/1 obr. 14 do nieruchomości nr ew. 258 obr. 14,
- 4/ przyłączy kanalizacyjnych w ulicy Natolińskiej - dz. nr ew. 250/5 obr. 26, dz. nr ew. 219 obr. 28 do nieruchomości:
 - nr ew. 268 obr. 26,
 - nr ew. 188, 189, 218 obr. 28,
- 5/ przyłączy kanalizacyjnych w ulicy Promiennej - dz. nr ew. 279 obr. 27 do nieruchomości:
 - nr ew. 278, 283, 290, 293, 307, 310/1, 310/2, 311, 313, 315, 317 obr. 28,
- 6/ przyłączy kanalizacyjnych w ulicy Czarnoleskiej - dz. nr ew. 198/2 obr. 27 do nieruchomości:
 - nr ew. 209, 210, 211 obr. 27,
- 7/ przyłączy kanalizacyjnych w ulicy Aleksandra Fredry - dz. nr ew. 185 obr. 42 do nieruchomości:
 - nr ew. 187, 194 obr. 42,
- 8/ przyłączy kanalizacyjnych w ulicy Ignacego Jana Paderewskiego - dz. nr ew. 219, 263 obr. 15 do nieruchomości:
 - nr ew. 216, 229, 230 obr. 15,
- 9/ przyłącza kanalizacyjnego w ulicy Jesionowej - dz. nr ew. 247, 248 obr. 15 do nieruchomości:
 - nr ew. 244 obr. 15,
- 10/ przyłącza kanalizacyjnego w ulicy Kwiatowej - dz. nr ew. 414 obr. 26, do nieruchomości:

31 SIF. 2009

mgr inż. Wojciech Bonarek

nr SI-378/80, Wa-25/97

2 up. BURMISTRZA

Anna Bialek

Podpisany dla Gminy Kobyłka

- nr ew. 217 obr. 26,
 11/ przyłącza kanalizacyjnego w ulicy Pionierskiej - dz. nr ew. 525 obr. 26, dz. nr ew. 266 obr. 28 do nieruchomości:
 nr ew. 272/2 obr. 28;
 12/ przyłącza kanalizacyjnego w ulicy Nowej - dz. nr ew. 192 obr. 31, do nieruchomości:
 nr ew. 145/2 obr. 31;
 13/ przyłącza kanalizacyjnego w ulicy Topolowej - dz. nr ew. 228 obr. 39, do nieruchomości:
 nr ew. 233 obr. 39;
 14/ przyłącza kanalizacyjnego w ulicy Ks. Kazimierza Pieniązka - dz. nr ew. 93 obr. 29, do nieruchomości:
 nr ew. 49 obr. 29;
 15/ przyłącza kanalizacyjnych w ulicy Gen. Franciszka Żymirskiego - dz. nr ew. 225 obr. 29 i dz. nr ew. 1 obr. 33, do nieruchomości:
 nr ew. 86 obr. 29;
 nr ew. 34 obr. 33;
 16/ przyłącza kanalizacyjnego w ulicy Tadeusza Reytana - dz. nr ew. 83 obr. 08, do nieruchomości:
 nr ew. 78/1 obr. 08;
 17/ przyłącza kanalizacyjnego w ulicy Kraszewskiej - dz. nr ew. 118 obr. 25, do nieruchomości:
 nr ew. 204 obr. 25;
 18/ przyłącza kanalizacyjnego w ulicy Pana Tadeusza - dz. nr ew. 304 obr. 26, do nieruchomości:
 nr ew. 306 obr. 26;
 19/ przyłącza kanalizacyjnego w ulicy Kościelnej - dz. nr ew. 83, 88 obr. 08, do nieruchomości:
 nr ew. 82 obr. 25;
 20/ przyłącza kanalizacyjnego w dz. nr ew. 83 obr. 25 do nieruchomości:
 nr ew. 80 obr. 25;
 21/ przyłącza kanalizacyjnego w dz. nr ew. 34 obr. 31 do nieruchomości:
 nr ew. 36 obr. 31;

31 SIE. 2003

mgr inż. Wojciech Bonarek
 upr. bud. bez ograniczeń
 nr St-378/30, Wa-25/97

Z zastrzeżeniami:

1. Przed rozpoczęciem robót budowlanych należy uzyskać decyzję na umieszczenie kanałów sanitarnych tłocznych, grawitacyjnych i przyłączy do posesji zlokalizowanych w ulicach: Ks. Augustyna Kordeckiego, Ejtnera, Nadmęskiej, Paschalisa, Natolińskiej, Pionierskiej, Czarnoleskiej, Aleksandra Fredry, Kraszewskiej, Kościelnej, Ignacego Jana Paderewskiego, Serwituckiej, Jaśminowej, Kwiatowej, Nowej, Topolowej, Ks. Kazimierza Pieniązka, Gen. Franciszka Żymirskiego, Tadeusza Reytana, Kraszewskiej, Pana Tadeusza, działce nr ew. 83 obr. 25 i dz. nr ew. 34 obr. 31.
2. Umieszczenie urządzenia - kanałów sanitarnych tłocznych, grawitacyjnych i przyłączy do posesji wymaga opracowania dokumentacji technicznej z wszelkimi uzgodnieniami wymaganymi przepisami prawa.
3. Uzyskania zezwolenia zarządcy drogi na zajęcie pasa drogowego przed rozpoczęciem robót.
4. Niniejsza decyzja nie określa miejsca usytuowania urządzenia w pasie drogowym.

UZASADNIENIE

Gmina Kobyłka z siedzibą: 05-230 Kobyłka ul. Wolomska 1 złożyła wniosek w sprawie lokalizacji przewodów sanitarnych tłocznych, grawitacyjnych i przyłączy do posesji zlokalizowanych w ulicach: Ks. Augustyna Kordeckiego, Ejtnera, Nadmęskiej, Paschalisa, Natolińskiej, Pionierskiej, Czarnoleskiej, Aleksandra Fredry, Kraszewskiej, Kościelnej, Ignacego Jana Paderewskiego, Serwituckiej, Jaśminowej, Kwiatowej, Nowej, Topolowej, Ks. Kazimierza Pieniązka, Gen. Franciszka Żymirskiego, Tadeusza Reytana, Kraszewskiej, Pana Tadeusza, działce nr ew. 83 obr. 25 i dz. nr ew. 34 obr. 31. Zgoda na umieszczenie urządzenia wymaga wydania decyzji administracyjnej.
 W związku z powyższym orzekam jak w sentencji.

POUCZENIE

Zgodnie z art. 39 ust 3a ustawy o drogach publicznych przed przystąpieniem do wykonania prac inwestor zobowiązany jest do:

1. uzyskania pozwolenia na budowę lub zgłoszenia budowy,

2. uzgodnienia z zarządcą drogi projektu budowlanego.

Z up. BURMISTRZA


Anna Bialek
 Podinspektor ds. Obsługi Interesanta

3. uzyskania zezwolenia zarządcy drogi na zajęcie pasa drogowego celem wbudowania urządzeń,
4. utrzymanie urządzenia należy do jego posiadacza,
5. jeżeli budowa, przebudowa lub remont drogi wymaga przełożenia urządzenia koszt jego ponosi:
 - zarządca drogi gdy okres umieszczenia urządzenia w pasie drogowym jest krótszy lub równy 4 lata licząc od dnia wydania zezwolenia przez zarządcę drogi zachowując dotychczasowe właściwości użytkowe i parametry techniczne,
 - właściciel urządzenia gdy okres umieszczenia urządzenia w pasie drogowym jest dłuższy niż 4 lata licząc od dnia wydania zezwolenia przez zarządcę drogi lub gdy na ządanie właściciela wprowadzono ulepszenia w urządzeniu.

Zgodnie z art. 40 ustawy o drogach publicznych powyższe prace mogą być realizowane po uprzednim uzyskaniu decyzji zezwalającej na zajęcie pasa drogowego, o którą należy wystąpić do właściciela drogi z jednomiesięcznym wyprzedzeniem, przed terminem planowanego zajęcia pasa drogowego. Za umieszczenie urządzeń nie związanych z funkcjonowaniem drogi zastanie naliczona opłata roczna.

Szczegółowe warunki określające wykonanie prac w pasie drogowym i związane z tym opłaty zostaną określone w decyzji zezwalającej na zajęcie pasa drogowego.

Od niniejszej decyzji służy stronie odwołanie do Samorządowego Kolegium Odwoławczego z siedzibą: 02-530 Warszawa, ul. Kielecka 44 za moim pośrednictwem, w terminie czternastu dni od dnia jej doręczenia.

 

Z up. Burmistrza
Zastępca Burmistrza
Miejski Wydział

Decyzja zwolniona z opłaty skarbowej cz. III ust. 44 pkt 9 ustawy o opłacie skarbowej z dnia 16.11.2006r. (Dz.U. z dnia 08.12.2006 Nr 225 poz. 1635 z późn. zm.)

Otrzymują:

1. Gmina Kobyłka
ul. Wołomińska 1
05-230 Kobyłka
2. a.a.

31 SIE. 2009

mgr inż. Wojciech Bonarek
upr. bud. bez ograniczeń
nr St-378/80, Wa-25/97

URZĄD MIASTA KOBYLKA
ul. Wołomińska 1
05-230 Kobyłka
tel. 22 777 88 31-36 (30 720 34 11)
Z up. BURMISTRZA
Anna Biatek
Ponadinspektor ds. Obsługi Interesanta



MAPA SYTUACYJNO-WYSOKOŚCIOWA DO CELÓW PROJEKTOWYCH
terenu położonego w miejscowości Kobyłka
SKALA 1:500
SEKTEJ MAMY 5/1007


Mapa w zakresie oznaczonym kolorem... jest aktualna pod względem sytuacyjno-wysokościowym i urządzeń podziemnych. Jednocześnie nie wyklucza się istnienia w terenie innych, nie wykazanych na niniejszej mapie urządzeń podziemnych, które nie zostały zgłoszone do inwentaryzacji powykonawczej. Mapa aktualna w zakresie oznaczonym kolorem... może służyć do projektu i uzgodnień ZUD.

Wojciech B. 10.07.2009 Wykonanie



ARK 3
1410/09
Powiat wołomiński
Gmina Kobyłka
ul. Pionierska, Promienna
Uzgodnienie ZUD dotyczy lokalizacji:

- kanalizacji grawitacyjnej (1-5)
 - przyłączy kanalizacyjnych (5-24)
- średnica studni:
- duże w ulicach Φ 1200
- małe w ulicach Φ 425
- w posesjach Φ 315

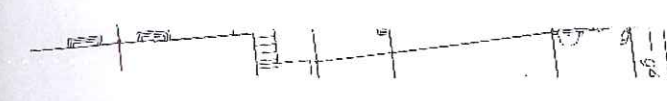


STAROSTWO POWIATOWE W WOŁOMINIE
Powiatowy Urząd Dokumentacji Geodezyjnej i Kartograficznej w Wołominie
W obszarze oznaczonym kolorem... dokonano aktualizacji treści mapy zasadniczej. Dokumenty z pomiaru... i zaawidencjonowano pod nr...
Niniejsza mapa może służyć do celów projektowych.

GEODETA UPRAWNIENY
inż. Aldona Bambit
Nr upr. 19785

STAROSTWO POWIATOWE W WOŁOMINIE
Na podstawie ustawy z dnia 17 maja 1994 r. - Prawo Geodezyjne i Kartograficzne (Dz. U. z 2004 r. Nr 160, poz. 1596 z późn. zmianami) udzielono poświadczania projektowanych przedsięwzięć w zakresie: kanalizacji grawitacyjnej i przyłączy kanalizacyjnych.
Wojciech B. 10.07.2009
mgr inż. Andrzej Budniak

PRZEDSIĘBIORSTWO BUDOWNICTWA OGÓLNEGO I ROBÓT INŻYNIERYJNYCH "INŻYNIERIA" Spółka z o.o. 09-100 Płońsk, ul. Mazowiecka 9 tel. (023) 662-29-67 do fax 68, fax: (023) 662-29-69, skrytka pocztowa 36 http://www.inzynieria.pl e-mail: biuro@inzynieria.pl			
Umowa nr: UM/220/U2007			
Nazwa kontraktu:	"Kontrakt nr 3 Budowa systemu kanalizacji sanitarnej w Kobyłce w ramach projektu nr 2005/PL/16/C/PE/005 Uporządkowanie gospodarki wodno - ściekowej na terenie aglomeracji Wołomin - Kobyłka		
Zamawiający:	Gmina Kobyłka		
Inżynier Kontraktu:	Konsorcjum: Bud - Invent Sp. z o.o. Biuro Projektów Gospodarki Wodno - Ściekowej "Biprowod - Warszawa" Sp z o.o.		
Wykonawca:	Konsorcjum: Przedsiębiorstwo Budownictwa Ogólnego i Robót Inżynierskich "INŻYNIERIA" Sp. z o.o. Konsorcjum: Sato Sp. z o.o. - Partner Konsorcjum		
Nazwa Opracowania:	Projekt Budowlano-Wykonawczy kanalizacji sanitarnej grawitacyjnej dla zlewni P9, P12, P17, P20, P22, P23, P28, P31, P32, P54, PS3, PS4 w m. Kobyłka. Odgałęzienia do posesji zlokalizowanych wzdłuż kanałów w ulicach: Topolowa, Nowa, Paszalska, dz. nr ewid. 34 obr. 31, Natolińska, Pionierska, Promienna, Czarnoleska, ks. A. Zagajczyka, A. Fredry, Kwiatowa, Kościelna, dz. nr ewid. 83 obr. 25, ks. K. Pieniążka, gen. F. Żymirskiego, T. Rejlana, I. J. Paderewskiego Plan zagospodarowania terenu		
Projektant:	mgr inż. Wojciech Bonarek upr. WA-25/97		
Sprawdzający:	Inż. Wojciech Oleksa upr. WA-520/01		
Opracował:	mgr inż. Agnieszka Zgardzińska mgr inż. Konrad Sulicki mgr inż. Jakub Lipiec mgr inż. Damian Kaczyński mgr inż. Wojciech Ostapowski	Skala: 1:500 Sierpień 2009	Rys. nr: 2.6

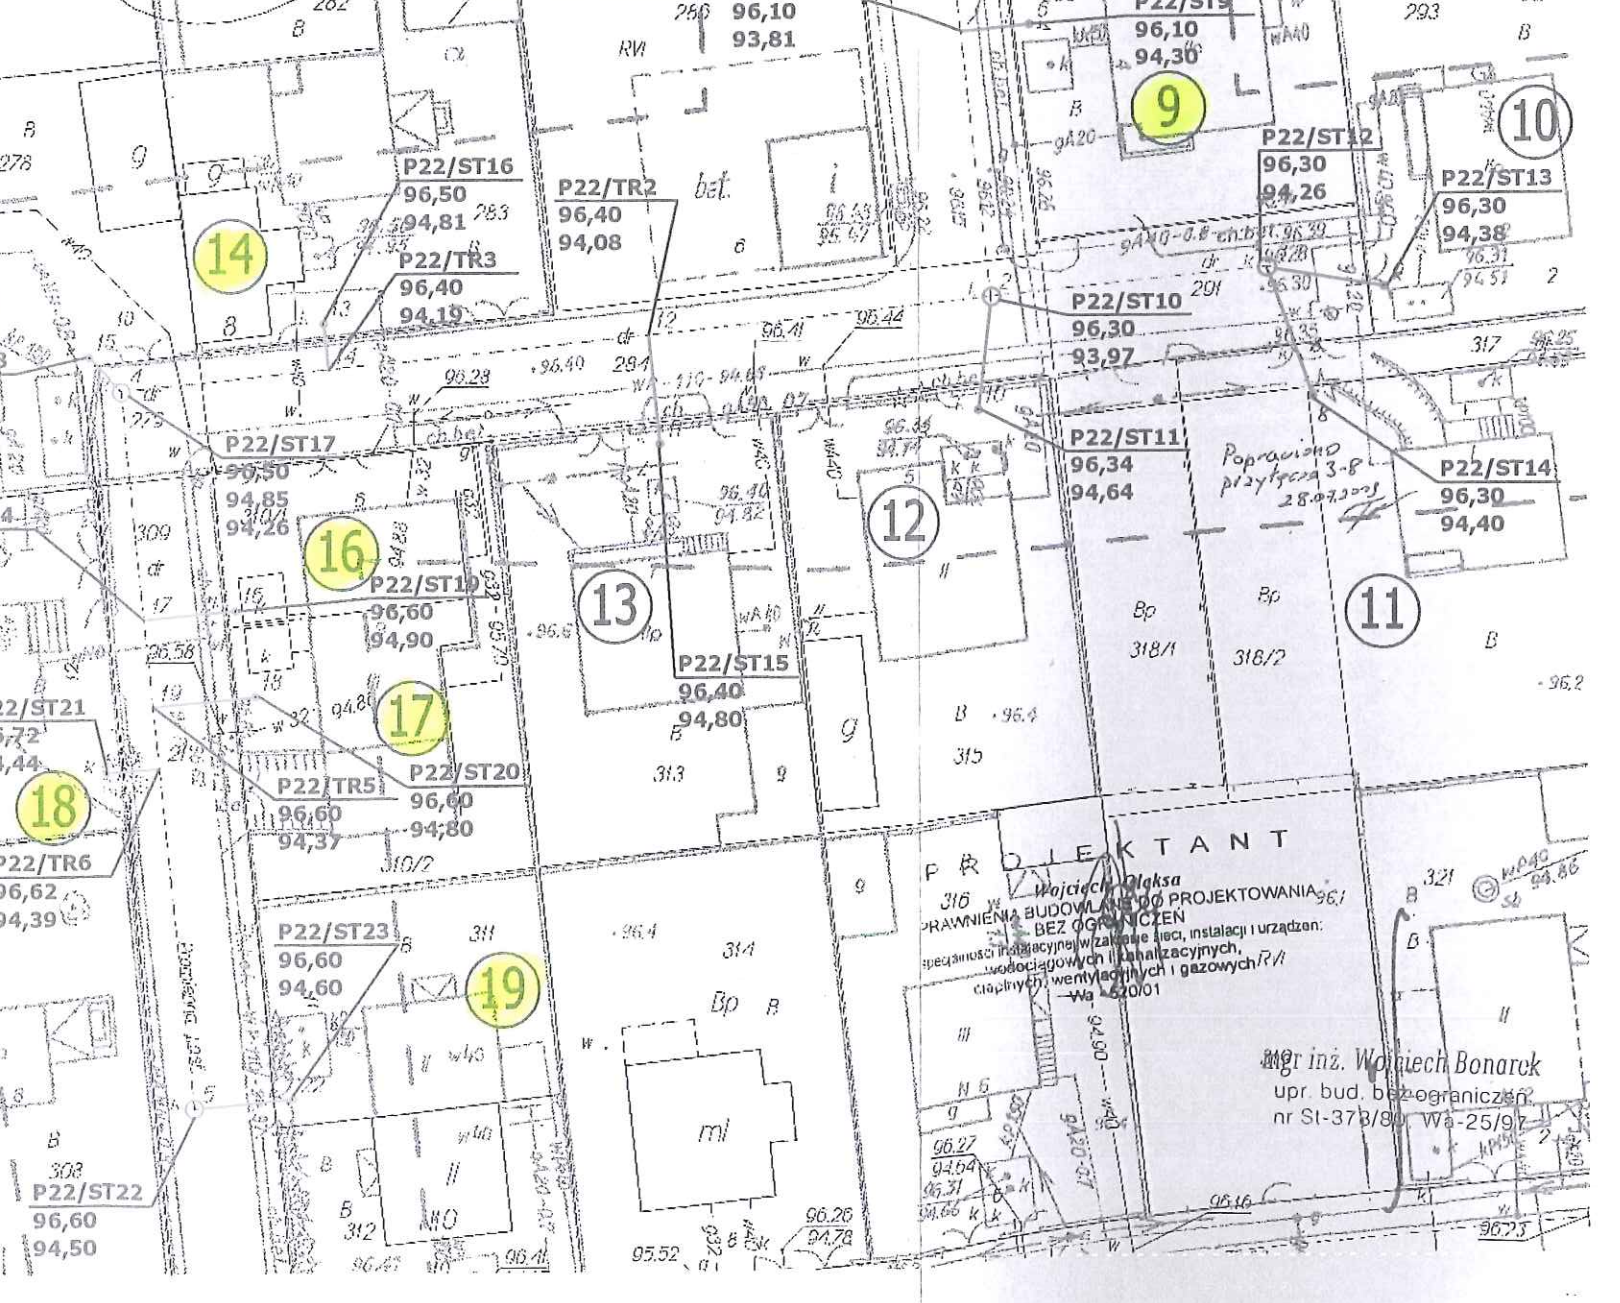

PROJEKTANT
mgr inż. Wojciech Bonarek
upr. bud. bez ograniczeń
nr SI-373/80, WA-25/97

Ul. Promienna

9

10

11

12

13

14

15


16

17

18


19

P22/ST9

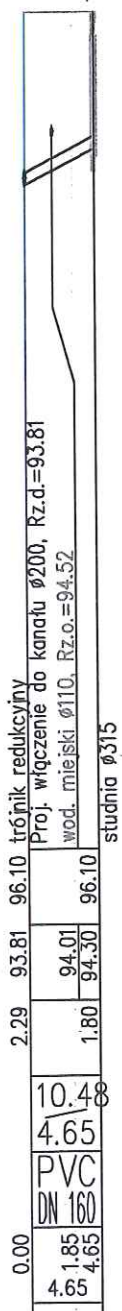


P22/TR1
P22/ST9

P22/ST12

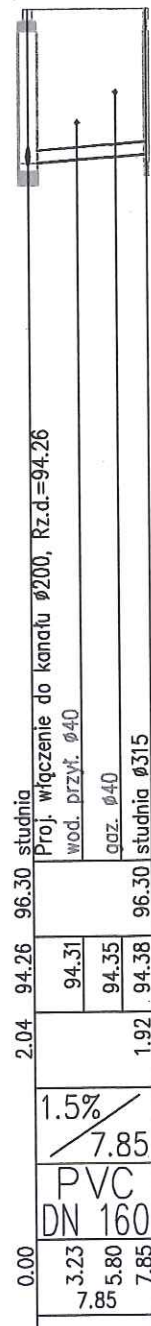


P22/ST12
P22/ST13

P22/ST12

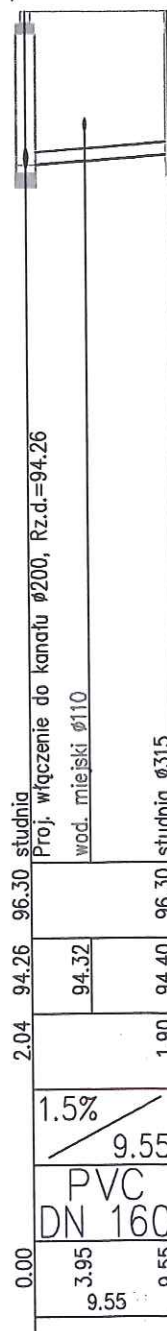


P22/ST12
P22/ST14

P22/ST10

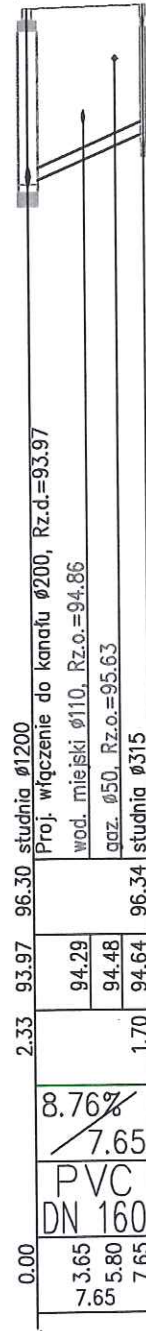

P22/ST10
P22/ST11

P22/ST15

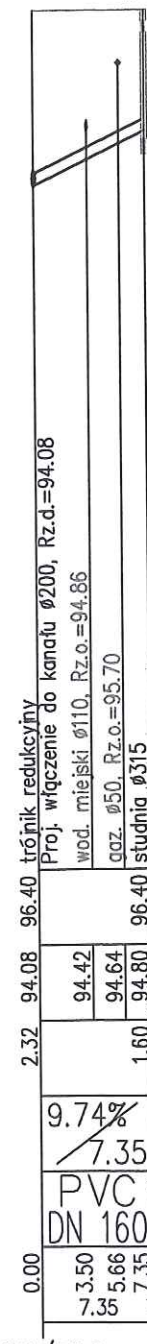

P22/TR2
P22/ST15

P22/ST16




P22/TR3
P22/ST16

P22/ST17




P22/ST17
P22/ST18

P22/ST19

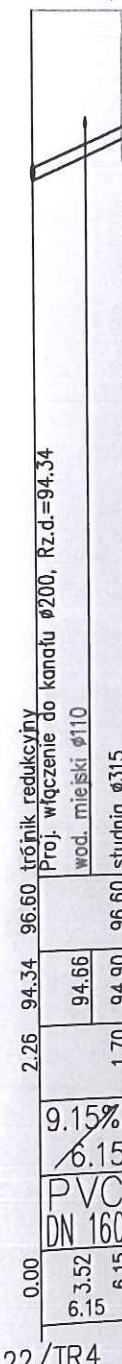


P22/TR4
P22/ST19

P22/ST20

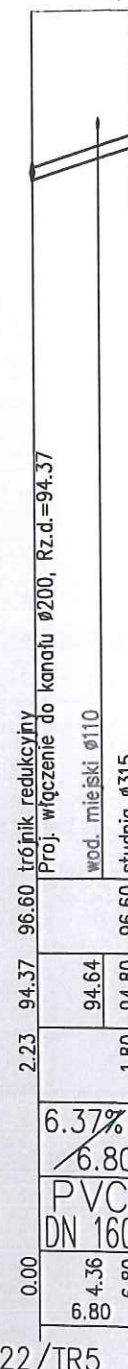


P22/TR5
P22/ST20

P22/ST21

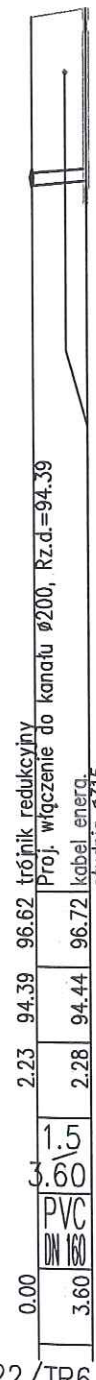

P22/TR6
P22/ST21


P22/ST22

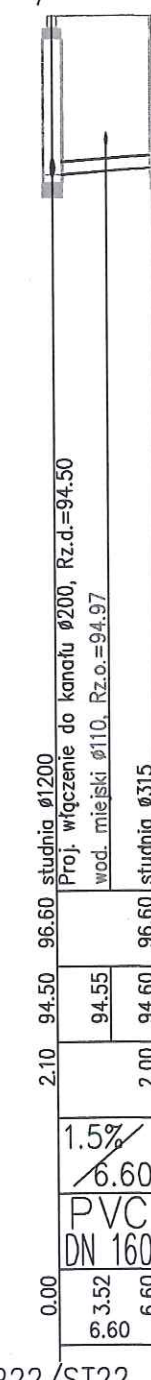

P22/ST22
P22/ST23

P22/ST23


P22/ST22

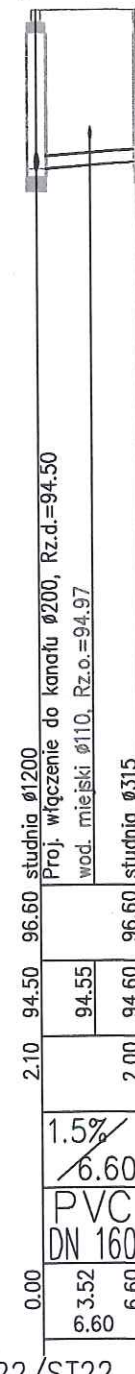





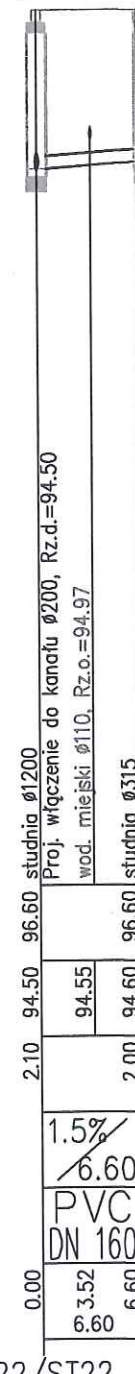





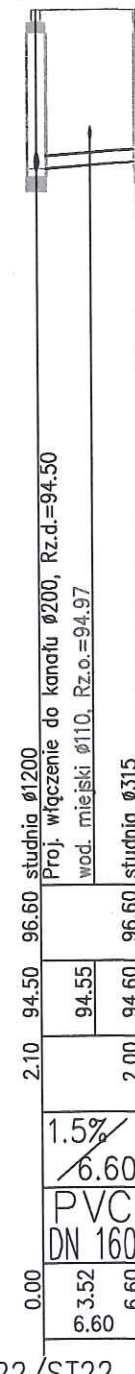





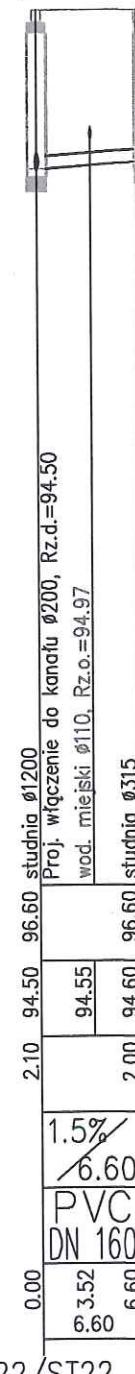





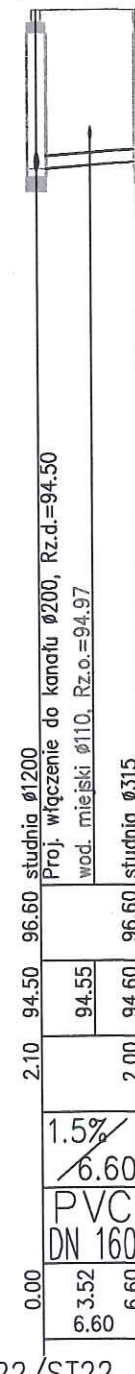





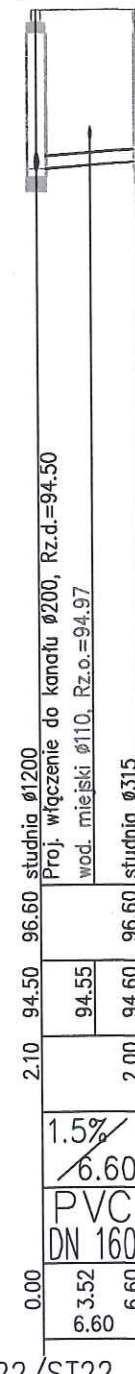





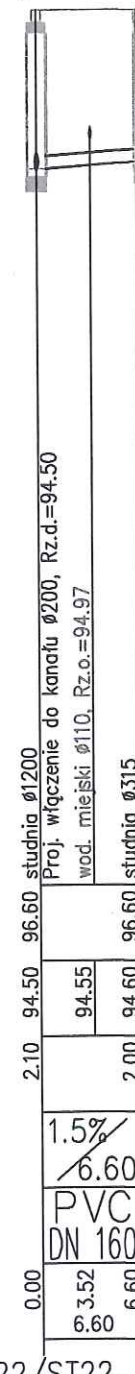





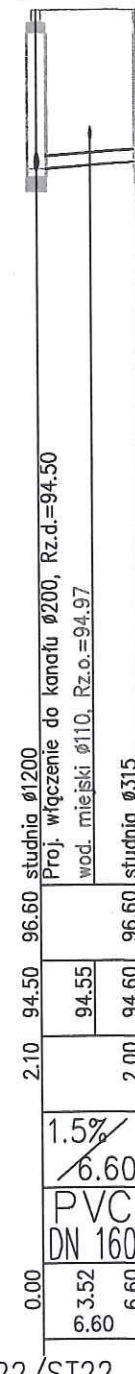





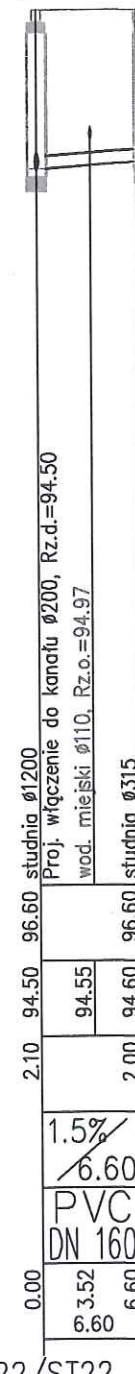





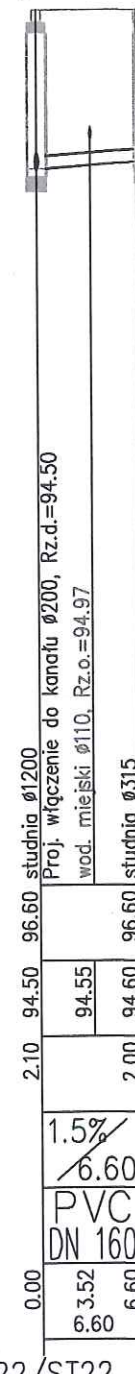





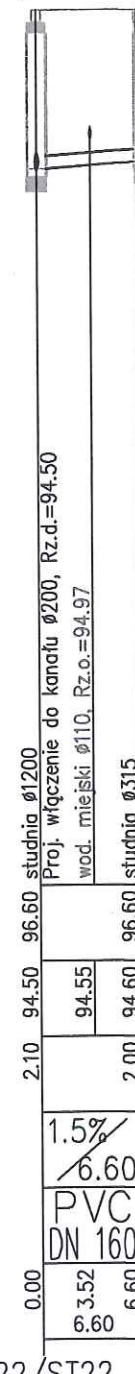





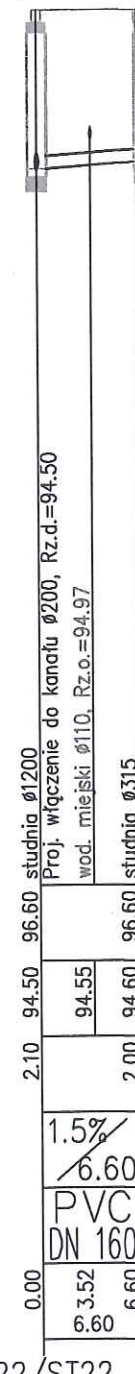





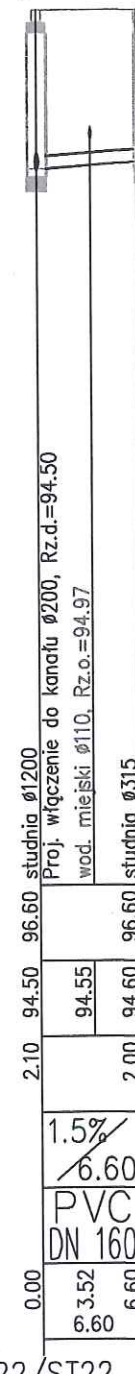





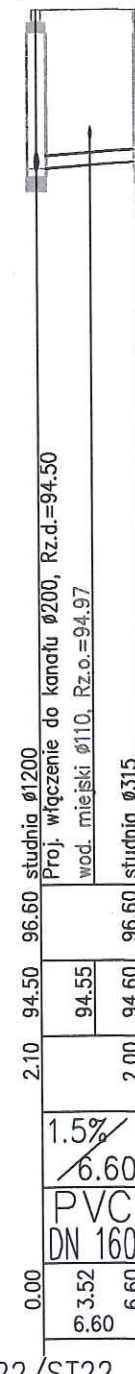





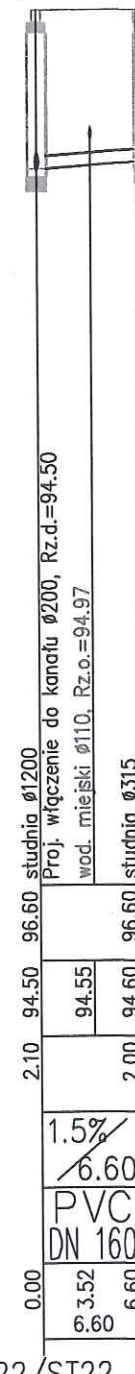





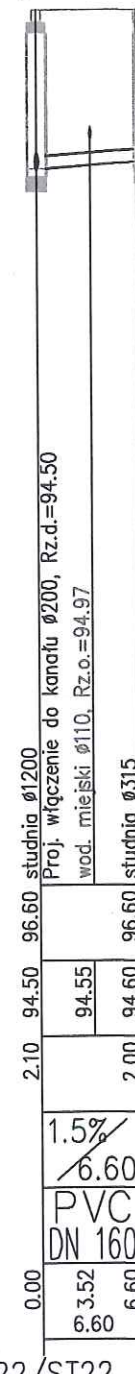





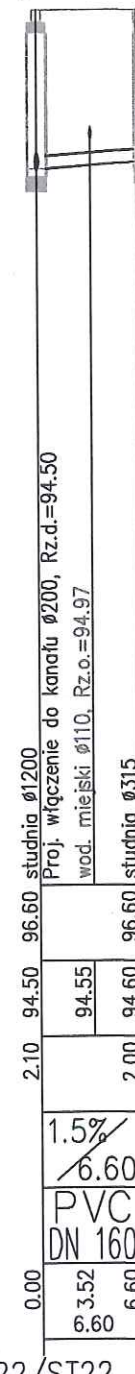

P22/ST22
P22/ST23

P22/ST23


P22/ST22

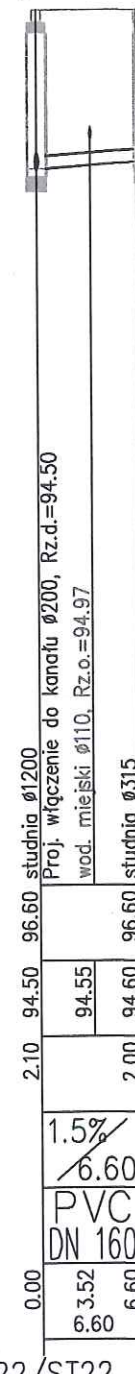





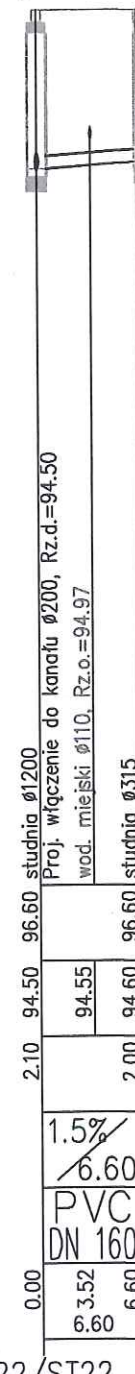





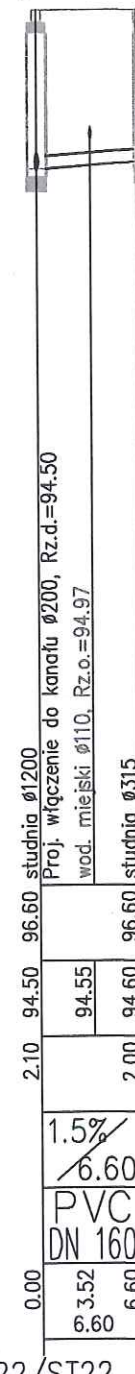





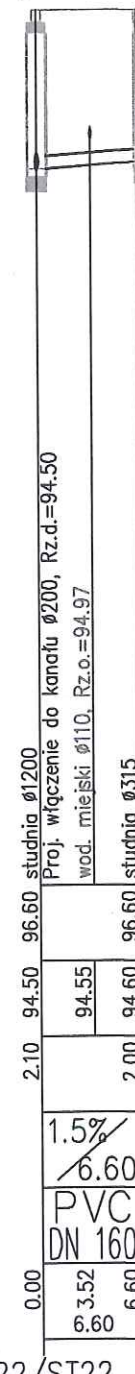





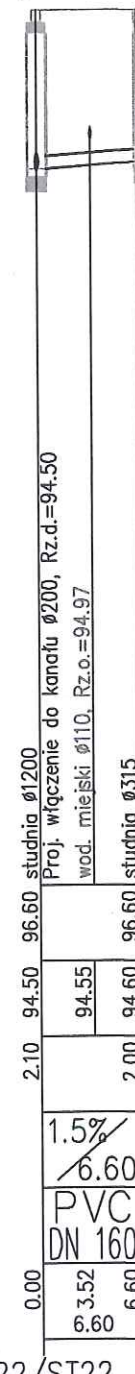





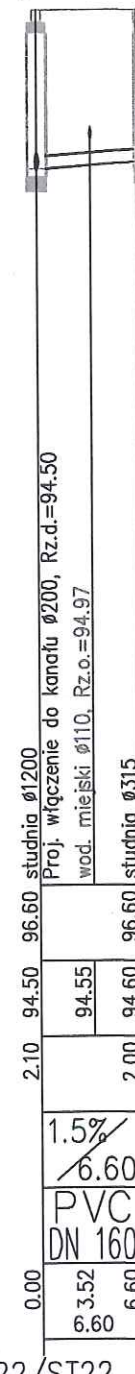





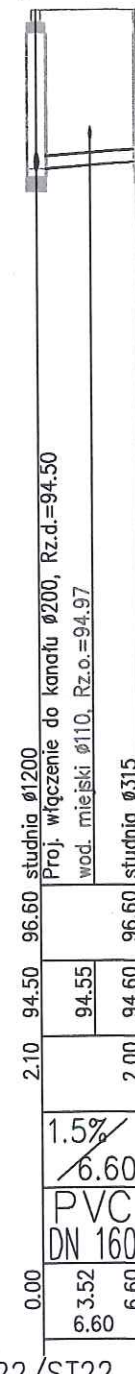





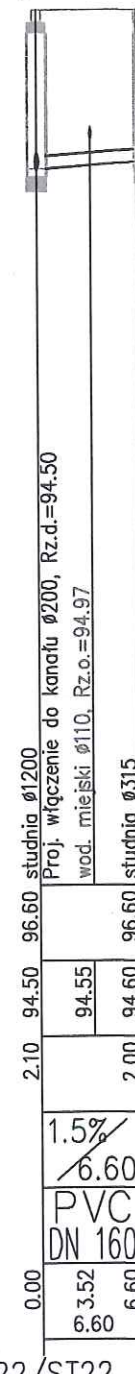




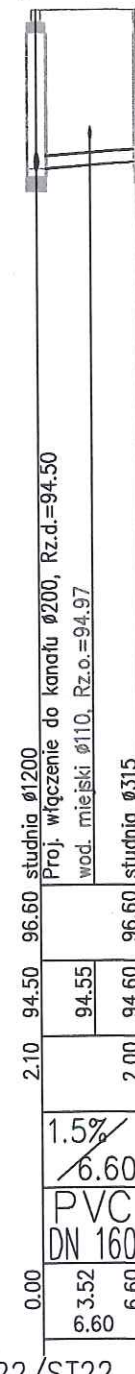



