

SZCZYTNO 2017-04-14  
Znak Pisma: Gg.6630.118.2017

ODPIS  
PROTOKOŁU NARADY KOORDYNACYJNEJ  
NR 8.5.2017

**Uzgodnienie :** przebudowa sieci gazowej,telekomunikacyjnej,energetycznej (wz.z budową dróg gminnych)

**Lokalizacja obiektu :** Gm.Szczytno,obr.Nowe Gizewo,dz.wg załącznika(dr.gm)

**Oznaczenie arkusza mapy :** 7.203.21.21.4,7.203.21.21.2,7.202.21.01.2

**Zleceniodawca :**Projektowanie i nadzory REMOST

inż. Janusz Grasiński

12-100 Szczytno

Przerwy-Tetmajera 16

**Nazwa jednostki projektowej :** Projektowanie i nadzory REMOST

inż. Janusz Grasiński

12-100 Szczytno

Przerwy-Tetmajera 16

**Autor opracowania:** J.Grasiński,K.Marciak,R.Dwurnik,A.Wiszniewski

**Inwestor :** Gmina Szczytno

12-100 Szczytno

Łomżyńska 3

**SYTUOWANIE PROJEKTOWANYCH SIECI UZBROJENIA TERENU**

1. uzgadnia lokalizację ww obiektu z uwzględnieniem uwag:
  - zawartych w załączniku graficznym /Energ-Operator S.A./;
  - zawartych w Uzgodnieniu Nr 25273/TODDROU/P/2017 -/Orange Polska S.A./;
  - uzgodnić branżowo w Oddział Zakład Gazowniczy w Olsztynie, ul.Lubelska 42A, 10-403 Olsztyn.

**Uwagi dodatkowe :**

1. Urządzenia podziemne i naziemne winny być wytyczone przez jednostki wykonawstwa geodezyjnego.
2. Wszystkie urządzenia podziemne podlegają inwentaryzacji powykonawczej przed zasypaniem na zlecenie i koszt inwestora.
3. W miejscach zbliżeń i skrzyżowań z istniejącym uzbrojeniem wykopy wykonać ręcznie.
4. Zwrócić szczególną uwagę na istniejące w terenie punkty osnowy geodezyjnej. W przypadku zniszczenia bądź przemieszczenia koszty wznowienia obciążają inwestora.
5. Odpis jest ważny z załącznikiem graficznym posiadającym klauzulę uzgodnienia.
6. Każda zmiana w projekcie podlega ponownemu uzgodnieniu.

Przewodniczący narady

Z up. STAROSTY  
Janina Litewska  
GŁÓWNY SPECJALISTA  
Katastru i Gospodarki Nieruchomościami

ZAŁĄCZNIK NR 1  
DO WNIOSKU O USYTUOWANIE PROJEKTOWANYCH SIECI UZBROJENIA TERENU

DROGA NR 1

OBRĘB EW. 0016 GM.SZCZYTNO  
DZIAŁKI : 120/12, 122, 124/6, 124/16, 125/6, 124/23, 121/3

DROGA NR 2

OBRĘB EW. 0016 GM.SZCZYTNO  
DZIAŁKI : 126/3, 126/6, 126/41, 127

DROGA NR 3

OBRĘB EW. 0016 GM.SZCZYTNO  
DZIAŁKI : 129/28, 131/7

DROGA NR 4

OBRĘB EW. 0016 GM.SZCZYTNO  
DZIAŁKI : 132/32, 132/38, 132/57

DROGA NR 5

OBRĘB EW. 0016 GM.SZCZYTNO  
DZIAŁKI : 132/48, 132/27, 106/1

DROGA NR 6

OBRĘB EW. 0016 GM.SZCZYTNO  
DZIAŁKI : 137/58, 137/34, 133/49, 137/60, 106/1, 133/37, 133/49

STAROSTWO POWIATOWE  
W SZCZYTNIE

WYDZIAŁ GEODEZJI, KARTOGRAFII, KATASTRU  
I GOSPODARKI NIERUCHOMOŚCIAMI

12-100 Szczytno, ul. Sienkiewicza 1

Na podstawie art. 28c ust. 1 ustawy z dnia 17 maja 1989 r.

Prawo geodezyjne i kartograficzne

(t.j. Dz. U. z 2010 r. Nr 193 poz. 1287 z późn. zm.)

niniejsza dokumentacja była przedmiotem narady koordynacyjnej przeprowadzonej  
w formie spotkania zainteresowanych podmiotów

66-66-118.2017

Szczytno, dnia 14 KW. 2017

Józef Miliński  
GŁÓWNY INŻYNIER  
Wydziału Geodezji, Kartografii,  
Katastru i Gospodarki Nieruchomościami




## UZGODNIENIE Nr 25273/TODDROU/P/2017 z dnia 18-04-2017

**Dotyczy:** przebudowa sieci gazowej, telekomunikacyjnej, przełożenie energetycznej  
wz.z budową bitumicznych dróg gminnych w msc.Nowe Gizewo dz.wg załącznika.

### Przedłożony projekt uzgadnia się na następujących warunkach:

1. Istniejącą sieć telekomunikacyjną podziemną / napowietrzną, będącą własnością Orange Polska S.A., zaznaczono na mapie sytuacyjno – wysokościowej symbolem – t. *Nie zinwentaryzowane geodezyjnie elementy infrastruktury telekomunikacyjnej naniesiono orientacyjnie kolorem pomarańczowym ( zapis opcjonalny ).*
2. Odkryte w trakcie prowadzenia prac, podziemne elementy infrastruktury telekomunikacyjnej OPL S.A. nie zinwentaryzowane geodezyjnie, należy zabezpieczyć i niezwłocznie powiadomić OPL S.A., w celu określenia sposobu usunięcia kolizji.  
Kontakt:  
w godzinach 8<sup>00</sup> – 16<sup>00</sup> od poniedziałku do piątku w dni robocze - Pan Grudziński Paweł  
tel. 89 525 22 27  
w pozostałym czasie - Dysponent Uszkodzeniowy, tel. 89 525 30 30;
3. Wykonawca z 7-dniowym wyprzedzeniem, musi pisemnie powiadomić:  
Orange Polska S.A.,  
Obsługa Techniczna Klienta w Olsztynie,  
Wydział Utrzymania Usług i Infrastruktury 1-Olsztyn,  
10-004 Olsztyn, ul. Pieniężnego 21a,  
tel. 89 525 35 23 lub e-mail [DISU.RNWUUIOL@orange.com](mailto:DISU.RNWUUIOL@orange.com)  
o zamiarze rozpoczęcia prac, podając jednocześnie numer powyższego uzgodnienia.
4. Podczas prowadzenia prac:
  - ustala się 2-metrową strefę ochronną z każdej strony naszych urządzeń. W strefie ochronnej prace należy prowadzić ręcznie. Szczegółowy przebieg i usytuowanie urządzeń w terenie należy ustalić na podstawie przekopów kontrolnych, potwierdzonych wpisem do Dziennika Budowy
  - w razie odkrycia urządzeń telekomunikacyjnych należy je zabezpieczyć przed uszkodzeniem i osiadaniami ziemi. Skrzyżowania i zbliżenia należy wykonać zgodnie z wymaganiami Rozporządzenia Ministra Infrastruktury z 26.10.2005, a przed zasypianiem urządzeń, w celu stwierdzenia poprawności wykonania prac i braku uszkodzeń na urządzeniach OPL S.A., należy skontaktować się z pracownikiem OPL S.A. wymienionym w punkcie 2.
  - przed rozpoczęciem prac ziemnych, ustalić głębokość ułożenia podziemnej infrastruktury OPL S.A. metodą przekopu próbnego. W szczególnych przypadkach prace ziemne prowadzić pod nadzorem pracownika OPL S.A.,



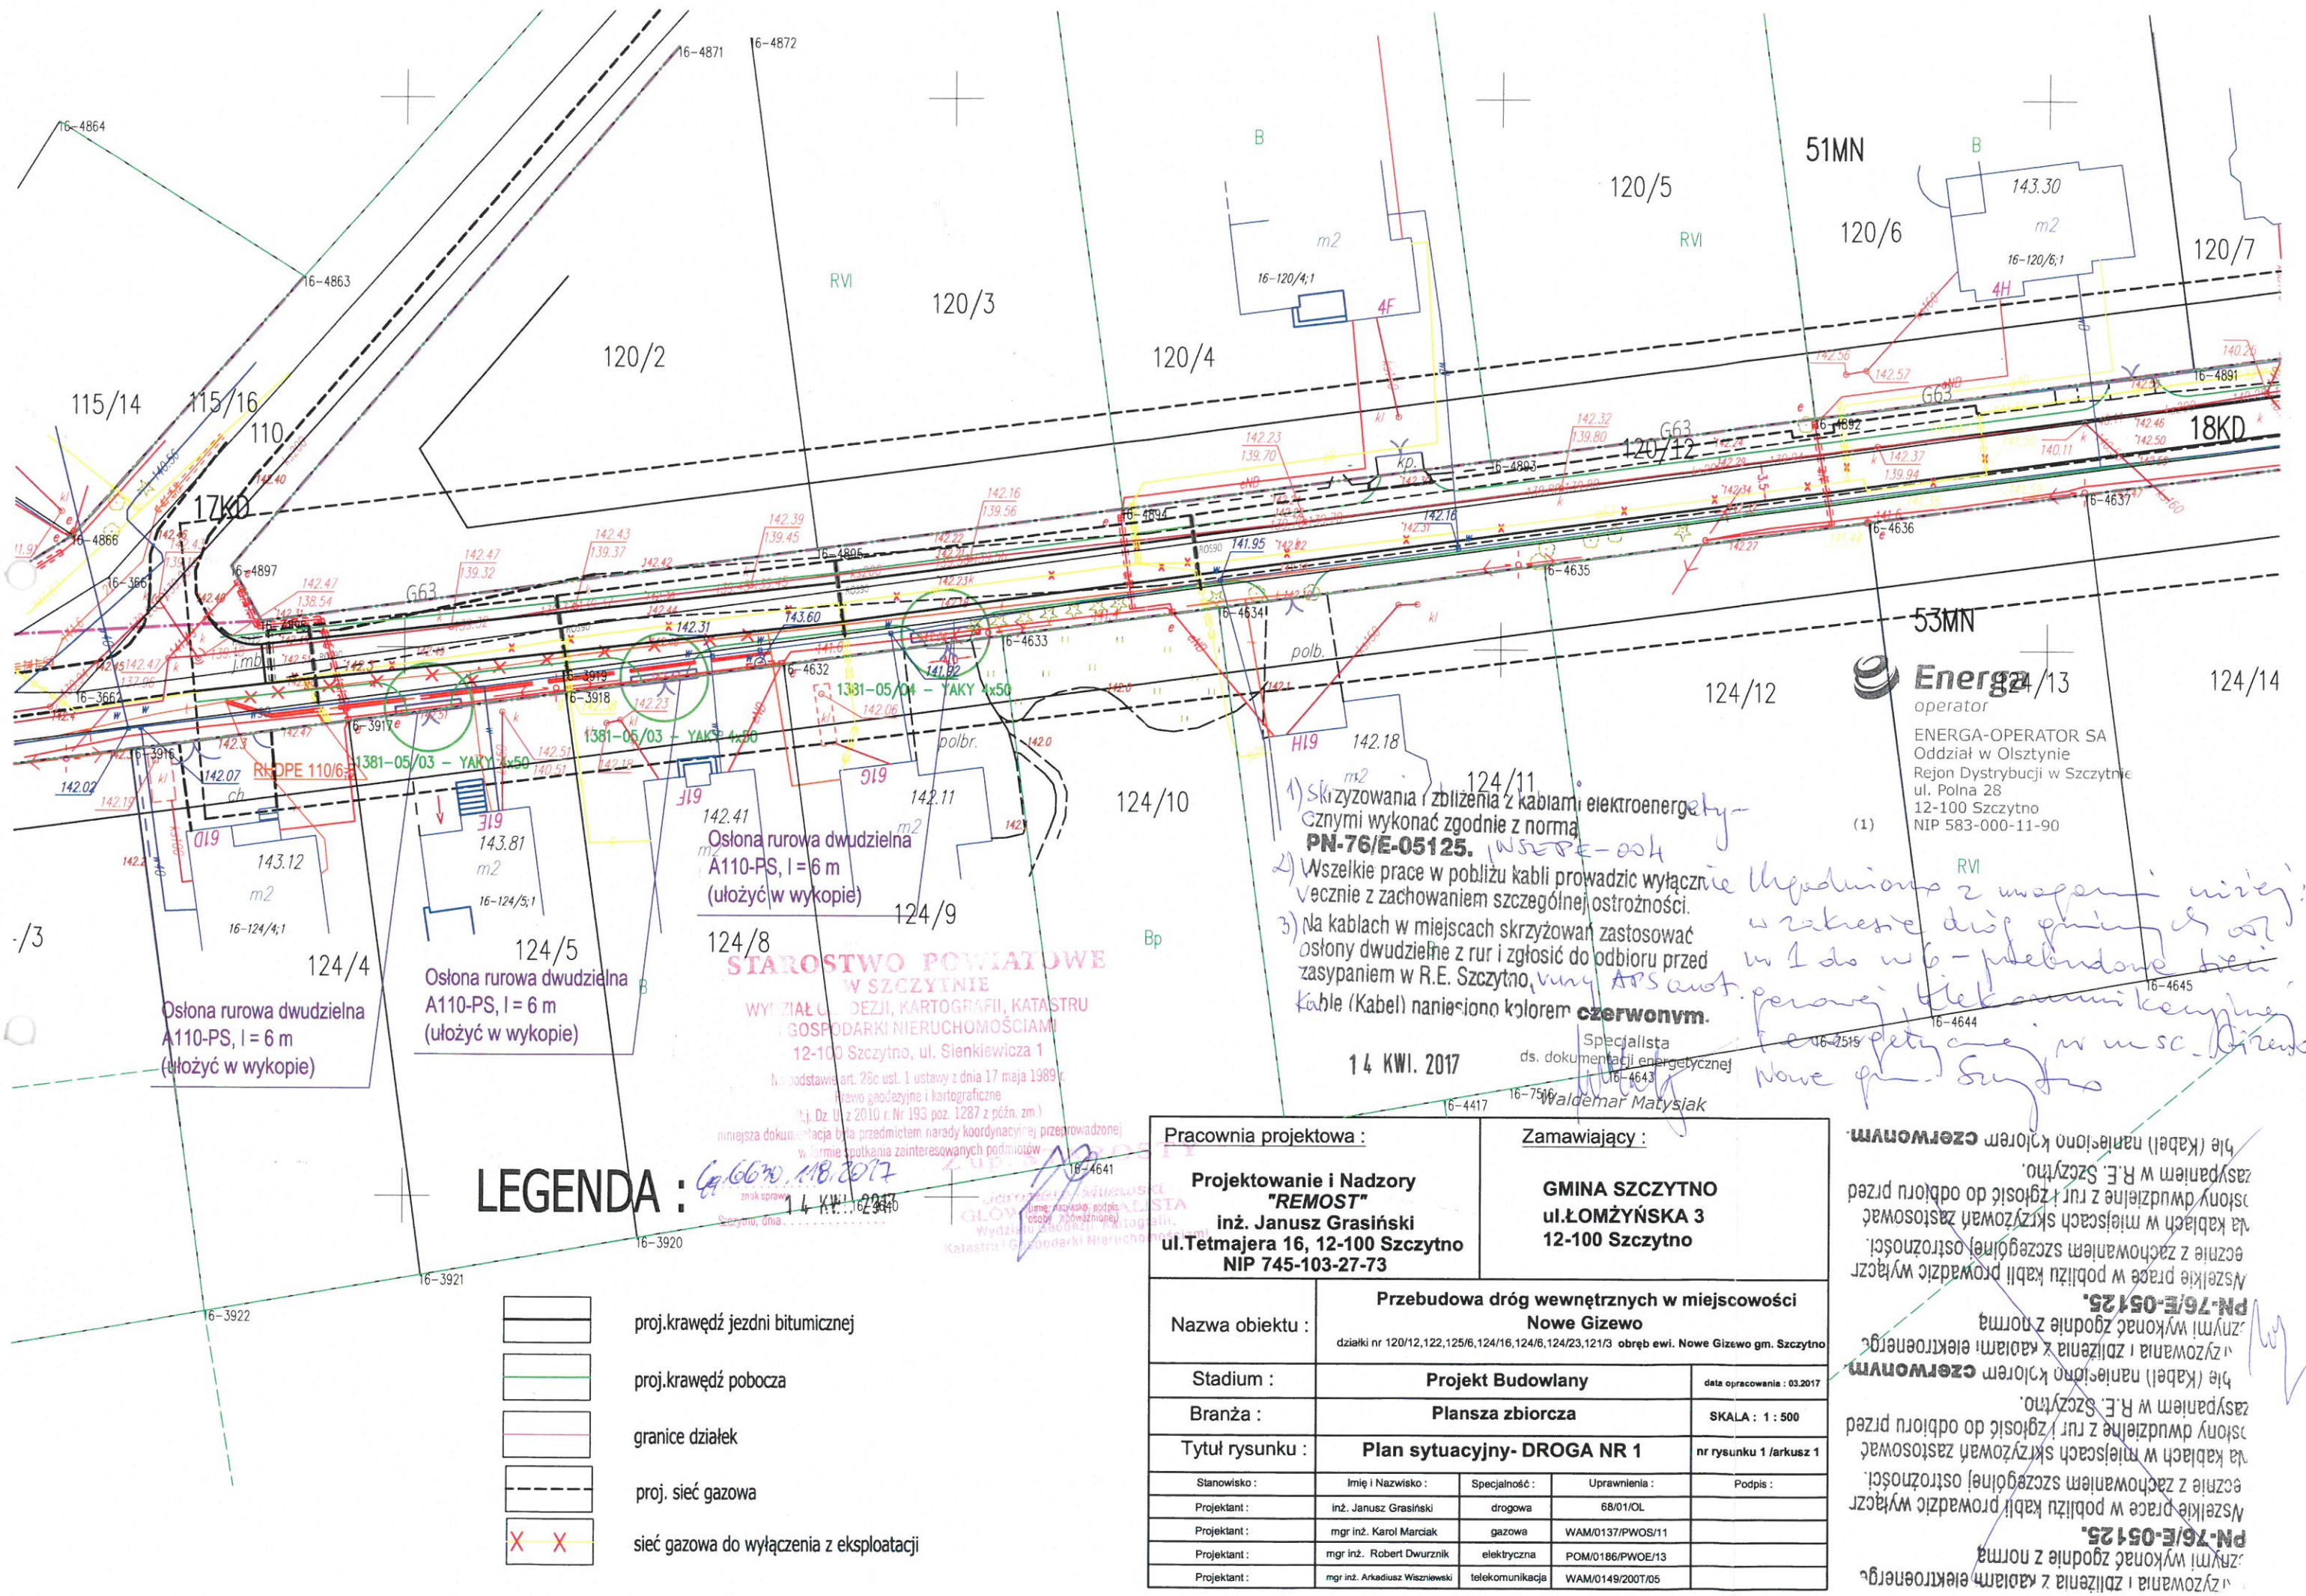

LEGENDA :

- proj.krawędź jezdni bitumicznej
- proj.krawędź pobocza
- granice działek
- proj. sieć gazowa
- sieć gazowa do wyłączenia z eksploatacji

|  |                                    |   |                                   |
|--|------------------------------------|---|-----------------------------------|
| <u>Pracownia projektowa :</u>  |                                    | <u>Zamawiający :</u>  |                                   |
| <b>Projektowanie i Nadzory<br/>"REMOST"</b><br><b>inż. Janusz Grasiński</b><br><b>ul.Tetmajera 16, 12-100 Szczycno</b><br><b>NIP 745-103-27-73</b> |                                    | <b>GMINA SZCZYTNO</b><br><b>ul.ŁOMŻYŃSKA 3</b><br><b>12-100 Szczycno</b>  |                                   |
| <b>Nazwa obiektu :</b>   |                                    | <b>Przebudowa dróg wewnętrznych w miejscowości<br/>Nowe Gizewo</b><br>działki nr 120/12,122,125/6,124/16,124/6,124/23,121/3 obręb ewi. Nowe Gizewo gm. Szczycno |                                   |
| <b>Stadium :</b>   | <b>Projekt Budowlany</b>           |   | <b>data opracowania : 03.2017</b> |
| <b>Branża :</b>  | <b>Plansza zbiorcza</b>            |   | <b>SKALA : 1 : 500</b>            |
| <b>Tytuł rysunku :</b>   | <b>Plan sytuacyjny- DROGA NR 1</b> |   | <b>nr rysunku 1 /arkusz 1</b>     |
| <b>Stanowisko :</b>  | <b>Imię i Nazwisko :</b>           | <b>Specjalność :</b>  | <b>Uprawnienia :</b>              |
| <b>Projektant :</b>  | inż. Janusz Grasiński              | drogowa   | 68/01/OL                          |
| <b>Projektant :</b>  | mgr inż. Karol Marciak             | gazowa  | WAM/0137/PWOS/11                  |
| <b>Projektant :</b>  | mgr inż. Robert Dwurznik           | elektryczna   | POM/0186/PWOE/13                  |
| <b>Projektant :</b>  | mgr inż. Arkadiusz Wiszniewski     | telekomunikacja   | WAM/0149/2007/05                  |

**Energia** 13  
operator  
ENERGA-OPERATOR SA  
Oddział w Olsztynie  
Rejon Dystrybucji w Szczycnie  
ul. Polna 28  
12-100 Szczycno  
NIP 583-000-11-90

(1)

14 KWI. 2017  
Specjalista  
ds. dokumentacji energetycznej  
Waldemar Matysiak

16-4417 16-7516 16-4644 16-4645 16-4646 16-5000











STAROSTWO POWIATOWE  
W SZCZYTNIE  
WYDZIAŁ GEODEZJI, KARTOGRAFII, KATASTRU  
I GOSPODARKI NIERUCHOMOŚCIAMI

12-100 Szczytno, ul. Sienkiewicza 1


Na podstawie art. 28c ust. 1 ustawy z dnia 17 maja 1989 r.  
Prawo geodezyjne i kartograficzne

(t.j. Dz. U. z 2010 r. Nr 193 poz. 1287 z późn. zm.)



GŁÓWNY SPECJALISTA  
Wydział Geodezji, Kartografii,  
Katastru i Gospodarki Nieruchomościami

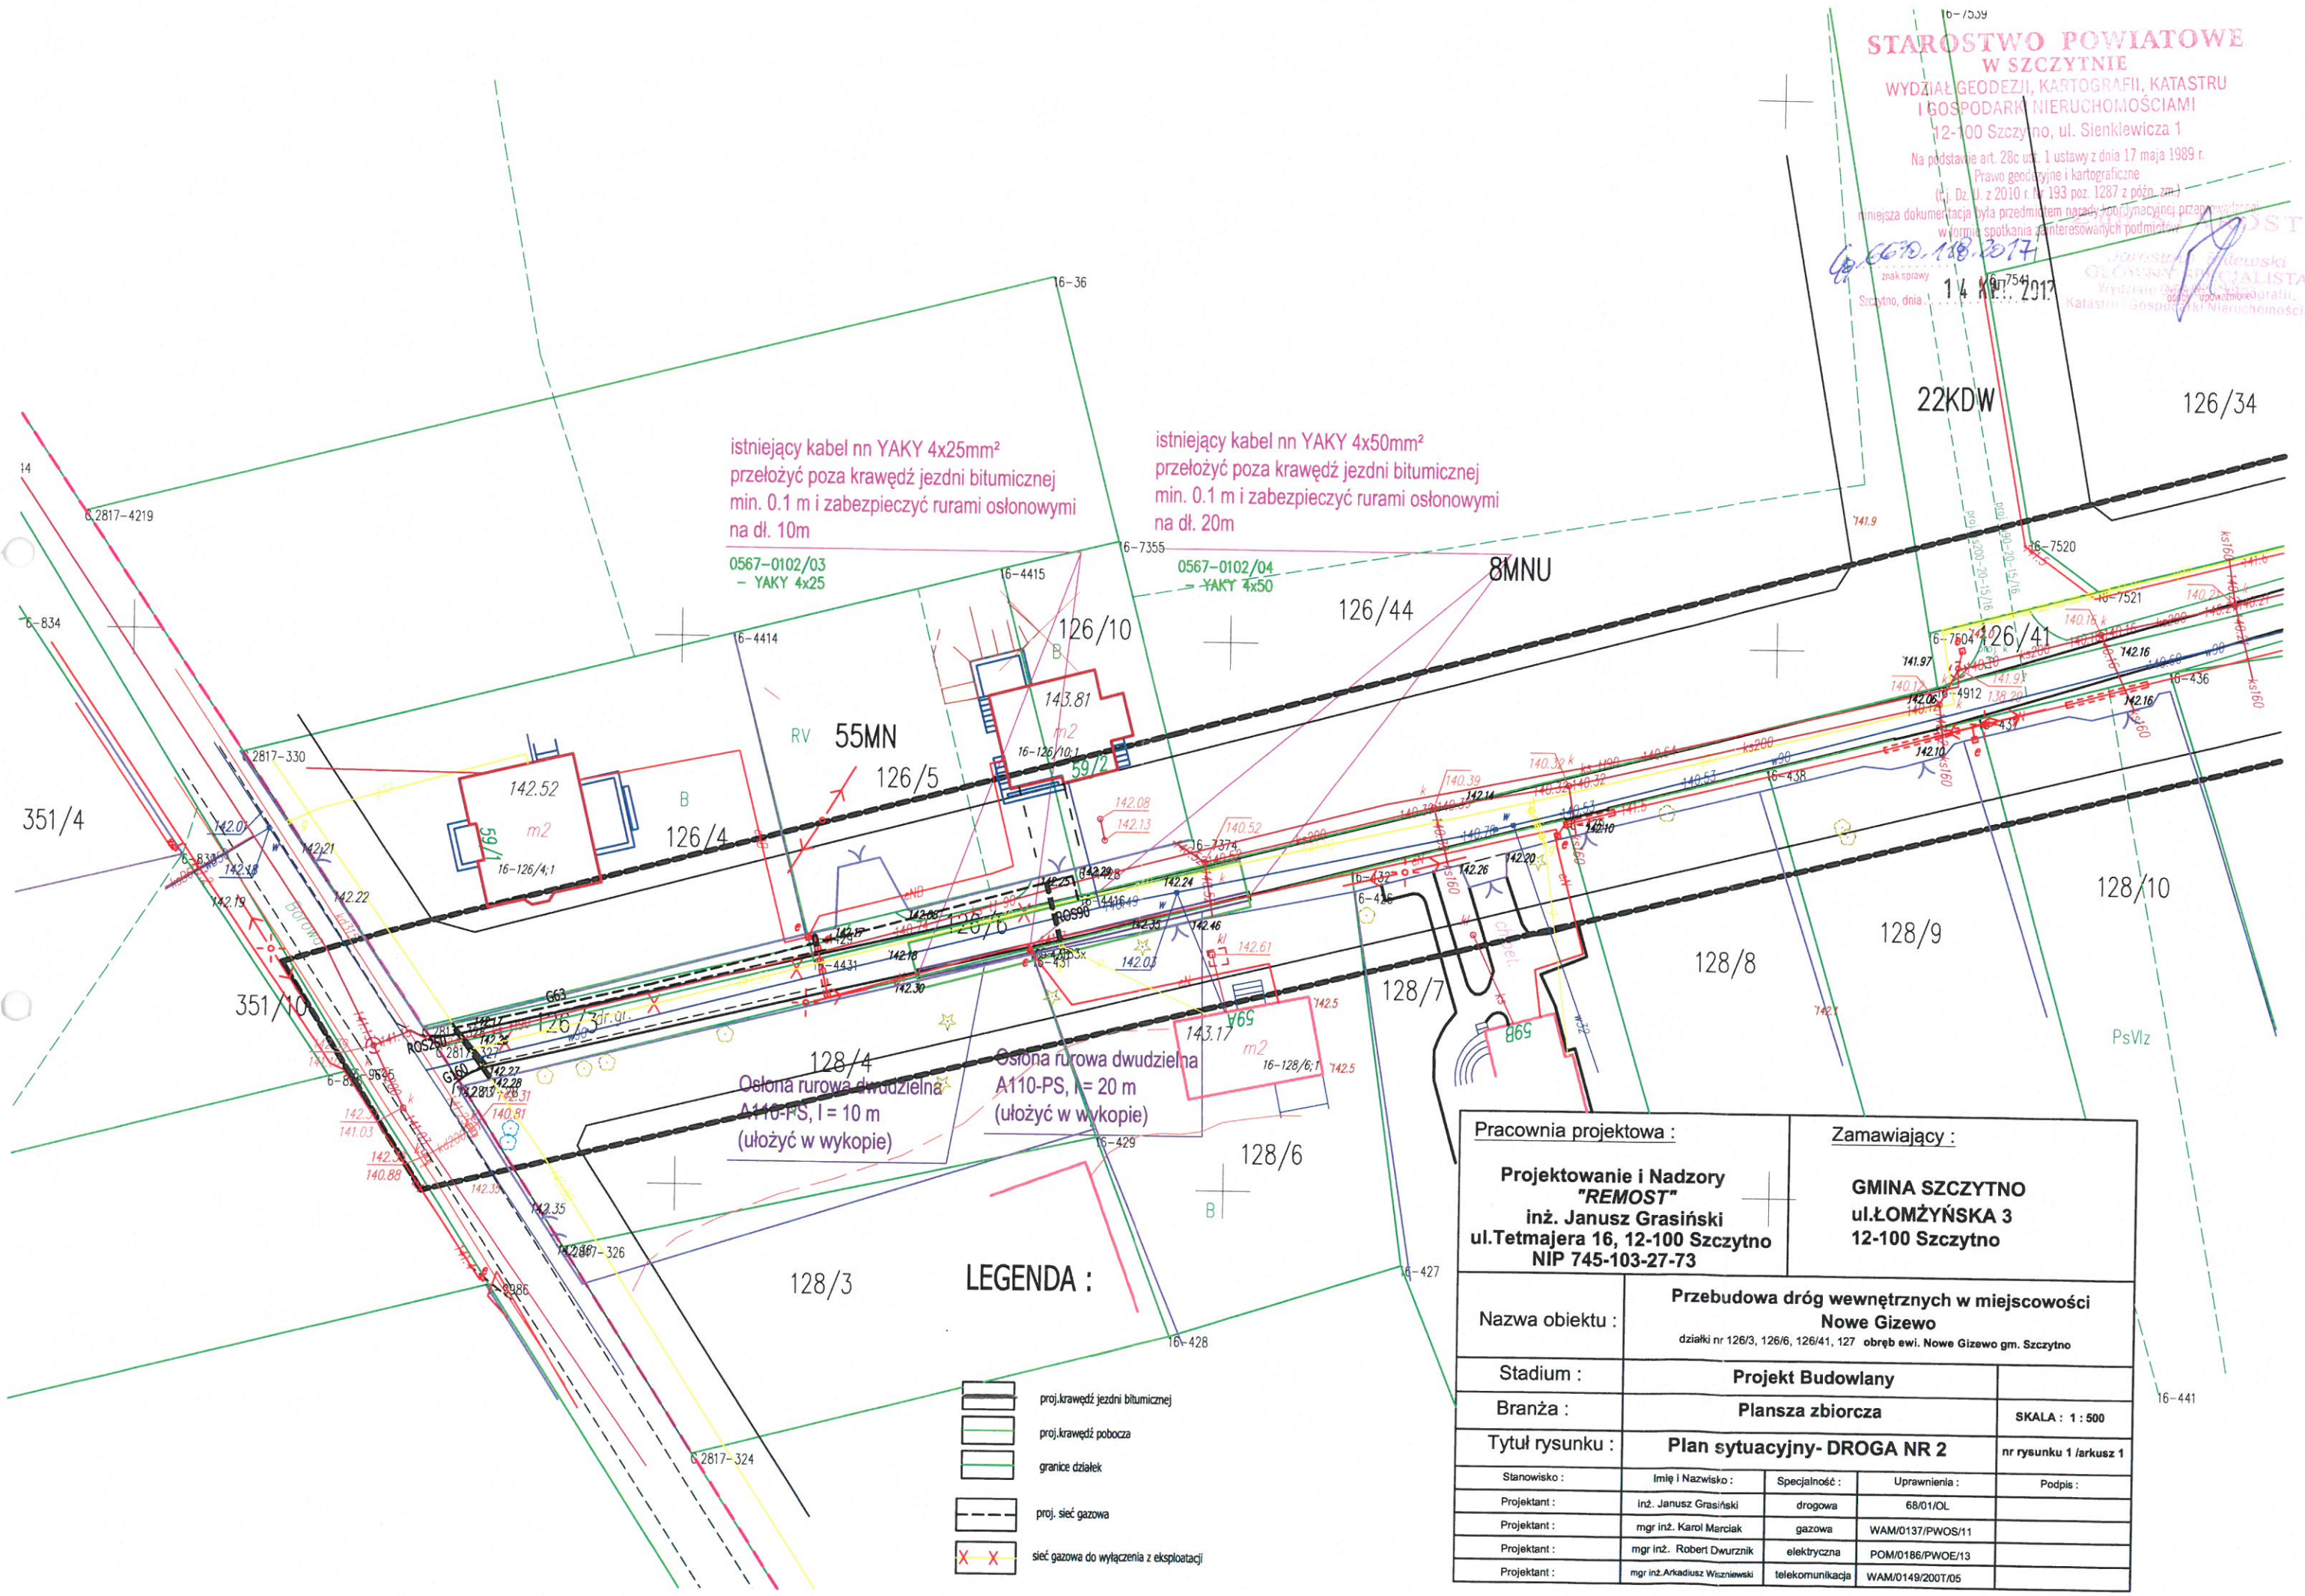

|  |   |  |                        |
|--|---|--|------------------------|
| Pracownia projektowa :   |   | Zamawiający :  |                        |
| Projektowanie i Nadzory<br>"REMOST"<br>inż. Janusz Grasiński<br>ul. Tetmajera 16, 12-100 Szczytno<br>NIP 745-103-27-73 |   | GMINA SZCZYTNO<br>ul. ŁOMŻYŃSKA 3<br>12-100 Szczytno |                        |
| Nazwa obiektu :  | Przebudowa dróg wewnętrznych w miejscowości<br>Nowe Gizewo<br>działki nr 126/3, 126/6, 126/41, 127    obręb ewi. Nowe Gizewo gm. Szczytno |  |                        |
| Stadium :  | Projekt Budowlany   |  |                        |
| Branża :   | Plansza zbiorcza  |  | SKALA : 1 : 500        |
| Tytuł rysunku :  | Plan sytuacyjny- DROGA NR 2   |  | nr rysunku 1 /arkusz 1 |
| Stanowisko :   | Imię i Nazwisko :   | Specjalność :  | Uprawnienia :          |
| Projektant :   | inż. Janusz Grasiński   | drogowa  | 68/01/OL               |
| Projektant :   | mgr inż. Karol Marciak  | gazowa   | WAM/0137/PWOS/11       |
| Projektant :   | mgr inż. Robert Dworzniak   | elektryczna  | POM/0186/PWOWE/13      |
| Projektant :   | mgr inż. Arkadiusz Wisniewski   | telekomunikacja                                      | WAM/0149/2007/05       |
|  |   |  | Podpis :               |



STAROSTWO POWIATOWE  
W SZCZYTNIE  
WYDZIAŁ GEODEZJI, KARTOGRAFII, KATASTRU  
I GOSPODARKI NIERUCHOMOŚCIAMI

12-100 Szczytno, ul. Sienkiewicza 1

Na podstawie art. 28c ust. 1 ustawy z dnia 17 maja 1989 r.





GŁÓWNY SPECJALISTA  
Wydział Geodezji, Kartografii,  
Katastru i Gospodarki Nieruchomościami

126/40  
22KDW

126/39

126/38

54MN

126/37

126/36

Oślona rurowa dwudzielna  
2 x A110-PS, l = 6 m  
(ułożyć w wykopie)

126/34

128/18  
Oślona rurowa dwudzielna  
A110-PS, l = 6 m  
(ułożyć w wykopie)

Oślona rurowa dwudzielna  
A110-PS, l = 6 m  
(ułożyć w wykopie)

128/21  
Oślona rurowa dwudzielna  
A110-PS, l = 6 m  
(ułożyć w wykopie)

LEGENDA :

- proj.krawędź jezdni bitumicznej  
proj.krawędź pobocza  
granicz działek  
proj. sieć gazowa  
sieć gazowa do wyłączenia z eksploatacji

Pracownia projektowa :

Projektowanie i Nadzory  
"REMOST"  
inż. Janusz Grasiński  
ul.Tetmajera 16, 12-100 Szczytno  
NIP 745-103-27-73

Zamawiający :

GMINA SZCZYTNO  
ul.ŁOMŻYŃSKA 3  
12-100 Szczytno

|                     |  |                 |                  |                        |
|---------------------|--|-----------------|------------------|------------------------|
| Nazwa obiektu :     | Przebudowa dróg wewnętrznych w miejscowości<br>Nowe Gizewo               |                 |                  |                        |
|                     | działki nr 126/3, 126/6, 126/41, 127 obręb ewi. Nowe Gizewo gm. Szczytno |                 |                  |                        |
| Stadium :           | Projekt Budowlany  |                 |                  |                        |
| Branża :            | Plansza zbiorcza   |                 |                  | SKALA : 1 : 500        |
| Tytuł rysunku :     | Plan sytuacyjny- DROGA NR 2  |                 |                  | nr rysunku 1 /arkusz 2 |
| Stanowisko :        | Imię i Nazwisko :  | Specjalność :   | Uprawnienia :    | Podpis :               |
| 6-7465 Projektant : | inż. Janusz Grasiński  | drogowa         | 68/01/OL         |                        |
| Projektant :        | mgr inż. Karol Marciak   | gazowa          | WAM/0137/PWOS/11 |                        |
| Projektant :        | mgr inż. Robert Dwurznik   | elektryczna     | POM/0186/PWOE/13 |                        |
| Projektant :        | mgr inż. Arkadiusz Wisniewski  | telekomunikacja | WAM/0149/200T/05 |                        |







LEGENDA :

proj. sieć gazowa

proj. krawężń jezdni bitumicznej

proj. krawężń pobocza

granice działek

Ostona rurowa dwudzielna  
A110-PS, l = 6 m  
(ułożyć w wykopie)










129/34  
86MN














|   |                             |   |                  |
|---|-----------------------------|---|------------------|
| Pracownia projektowa :  |                             | Zamawiający :   |                  |
| Projektowanie i Nadzory<br>"REMOST"<br>inż. Janusz Grasiński<br>ul. Tetmajera 16, 12-100 Szczecino<br>NIP 745-103-27-73 |                             | GMINA SZCZYTNO<br>ul. ŁOMŻYŃSKA 3<br>12-100 Szczecino   |                  |
| Nazwa obiektu :   |                             | Przebudowa dróg wewnętrznych w miejscowości<br>Nowe Gizewo<br>działki nr 129/28, 131/7 obręb ewl. Nowe Gizewo gm. Szczecino |                  |
| Stadium :   |                             | Projekt Budowlany   |                  |
| Branża :  |                             | Planacja zbiorcza   |                  |
| Tytuł rysunku :   |                             | Plan sytuacyjny- DROGA NR 3   |                  |
| Stanowisko :  | Linia i Nazwisko :          | Uprawnienia :   | Podpis :         |
| Projektant :  | inż. Janusz Grasiński       | drogowa   | 68/01/OL         |
| Projektant :  | mgr inż. Karol Marciak      | gazowa  | WAM0137/PWOS/11  |
| Projektant :  | mgr inż. Robert Dworzniak   | elektryczna   | POM0186/PWOWE/13 |
| Projektant :  | mgr inż. Arkadiusz Wieruski | telekomunikacja   | WAM0149/2007/05  |












RV



proj. sieć gazowa

sieć gazowa do wyłączenia z eksploatacji

|   |                                  |
|---|----------------------------------|
|  | proj. krawędź jezdni bitumicznej |
|  | proj. krawędź pobocza            |
|  | granice działek                  |

STAROSTWO POWIATOWE  
W SZCZYTNI

WYDZIAŁ GEODEZJI, KARTOGRAFII, KATASTRU  
I GOSPODARKI NIERUCHOMOŚCIAMI

12-100 Szczepno, ul. Sienkiewicza 1

Na podstawie art. 28c ust. 1 ustawy z dnia 17 maja 1989 r.

Prawo geodezyjne i kartograficzne

(t.j. Dz. U. z 2010 r. Nr 193 poz. 1287 z późn. zm.)

niniejsza dokumentacja była przedmiotem narady koordynacyjnej przeprowadzonej w formie spotkania zainteresowanych podmiotów

630, 118, 2017

znak sprawy  
Szczytno, dnia 14 KWI. 2017

Jarosław Witkowski  
GŁÓWNY SPECJALISTA  
Wydziału Gospodarki  
Tatastru i Gospodarki Nieruchomości

Osłona rurowa dwudzielna  
A110-PS, l = 6 m  
(ułożyć w wykopie)

|   |  |  |  |
|---|--|--|--|
| Pracownia projektowa :<br><br>Projektowanie i Nadzory<br>"REMOST"<br>inż. Janusz Grasiński<br>ul.Tetmajera 36, 12-100 Szczytno<br>NIP 745-103-27-73 |  | Zamawiający :<br><br>GMINA SZCZYTNO<br>ul.ŁOMŻYŃSKA 3<br>12-100 Szczytno   |  |
| Nazwa obiektu :   |  | Przebudowa dróg wewnętrznych w miejscowości<br>Nowe Gizewo<br>działki nr 126/3, 126/6, 126/41, 127 obręb ewi. Nowe Gizewo gm. Szczytno |  |
| Stadium :   |  | Projekt Budowlany  |  |
| Branża :  |  | Plansza zbiorcza   |  |
| Tytuł rysunku :   |  | Plan sytuacyjny- DROGA NR 2  |  |
| Stanowisko :  |  | Imię i Nazwisko :  |  |
| Projektant :  |  | Specjalność :  |  |
| Projektant :  |  | Uprawnienia :  |  |
| Projektant :  |  | Podpis :   |  |



LEGENDA:



- proj. krawędź jezdni bitumicznej
- proj. krawędź pobocza
- granice działek
- proj. sieć gazowa
- sieć gazowa do wyłączenia z eksploatacji

STAROSTWO POWIATOWE  
W SZCZYTNIE

WYDZIAŁ GEODEZJI, KARTOGRAFII, KATASTRU  
I GOSPODARKI NIERUCHOMOŚCIAMI

12-100 Szczytno, ul. Sienkiewicza 1

Na podstawie art. 28c ust. 1 ustawy z dnia 17 maja 1989 r.  
Prawo geodezyjne i kartograficzne  
(t.j. Dz. U. z 2010 r. Nr 193 poz. 1287 z późn. zm.)

niniejsza dokumentacja była przedmiotem narady koordynacyjnej  
w formie spotkania zainteresowanych podmiotów

14 KW. 2017

|  |                                    |  |                               |
|--|------------------------------------|--|-------------------------------|
| <u>Pracownia projektowa :</u>  |                                    | <u>Zamawiający :</u>   |                               |
| <b>Projektowanie i Nadzory<br/>"REMOST"</b><br><b>inż. Janusz Grasiński</b><br><b>ul.Tetmajera 16, 12-100 Szczytno</b><br><b>NIP 745-103-27-73</b> |                                    | <b>GMINA SZCZYTNO</b><br><b>ul.ŁOMŻYŃSKA 3</b><br><b>12-100 Szczytno</b>   |                               |
| <b>Nazwa obiektu :</b>   |                                    | <b>Przebudowa dróg wewnętrznych w miejscowości<br/>Nowe Gizewo</b><br><br>działki nr 132/32 132/57 132/38    obręb ewi. Nowe Gizewo gm. Szczytno |                               |
| <b>Stadium :</b>   | <b>Projekt Budowlany</b>           |  |                               |
| <b>Branża :</b>  | <b>Plansza zbiorcza</b>            |  | <b>SKALA : 1 : 500</b>        |
| <b>Tytuł rysunku :</b>   | <b>Plan sytuacyjny- DROGA NR 4</b> |  | <b>nr rysunku 1 /arkusz 1</b> |
| <b>Stanowisko :</b>  | <b>Imię i Nazwisko :</b>           | <b>Specjalność :</b>   | <b>Uprawnienia :</b>          |
| <b>Projektant :</b>  | inż. Janusz Grasiński              | drogowa  | 68/01/OL                      |
| <b>Projektant :</b>  | mgr inż. Karol Marciak             | gazowa   | WAM/0137/PWOS/11              |
| <b>Projektant :</b>  | mgr inż. Robert Dworzniak          | elektryczna  | POM/0186/PWOE/13              |
| <b>Projektant :</b>  | mgr inż. Arkadiusz Wieszniowski    | telekomunikacja  | WAM/0149/2007/05              |



STAROSTWO POWIATOWE  
W SZCZYTNIE  
WYDZIAŁ GEODEZJI, KARTOGRAFII, KATASTRU  
I GOSPODARKI NIERUCHOMOŚCIAMI  
12-100 Szczytno, ul. Sienkiewicza 1

Na podstawie art. 28c ust. 1 ustawy z dnia 17 maja 1989 r.

Prawo geodazyjne i kartograficzne

(t.j. Dz.U. z 2010 r. Nr 193 poz. 1287 z późn. zm.)

niniejsza dokumentacja była przedmiotem narady koordynacyjnej przeprowadzonej  
w formie spotkania zainteresowanych podmiotów

Cp. 6679. 10. 2017  
Szczytno, dnia 14. 11. 2017

Jarosław Wilecki  
GŁÓWNY INŻYNIER KATASTRU  
Wydział Geodezji, Kartografii,  
Katastru i Gospodarki Nieruchomościami

LEGENDA :

- proj. krawężń jezdni bitumicznej
- proj. krawężń pobocza
- granice działek

Osłona rurowa dwudzielna  
A110-PS, l = 5 m  
(ułożyć w wykopie)

Osłona rurowa dwudzielna  
A110-PS, l = 5 m  
(ułożyć w wykopie)

Osłona rurowa dwudzielna  
A110-PS, l = 6 m  
(ułożyć w wykopie)

|                                    |                                |   |                   |                        |
|------------------------------------|--------------------------------|---|-------------------|------------------------|
| Pracownia projektowa :             |                                | Zamawiający :   |                   |                        |
| Projektowanie i Nadzory<br>"REMOS" |                                | GMINA SZCZYTNO  |                   |                        |
| inż. Janusz Grasiński              |                                | ul. ŁOMŻYŃSKA 3   |                   |                        |
| ul. Tetmajera 16, 12-100 Szczytno  |                                | 12-100 Szczytno   |                   |                        |
| NIP 745-103-27-73                  |                                |   |                   |                        |
| Nazwa obiektu :                    |                                | Przebudowa dróg wewnętrznych w miejscowości<br>Nowe Gizewo          |                   |                        |
|                                    |                                | działki nr 132/32 132/57 132/38 obręb ewi. Nowe Gizewo gm. Szczytno |                   |                        |
| Stadium :                          |                                | Projekt Budowlany   |                   |                        |
| Branża :                           |                                | Plansza zbiorcza  |                   | SKALA : 1 : 500        |
| Tytuł rysunku :                    |                                | Plan sytuacyjny- DROGA NR 4   |                   | nr rysunku 1 /arkusz 2 |
| Stanowisko :                       | Imię i Nazwisko :              | Specjalność :   | Uprawnienia :     | Podpis :               |
| Projektant :                       | inż. Janusz Grasiński          | drogowa   | 68/01/OŁ          |                        |
| Projektant :                       | mgr inż. Karol Marciak         | gazowa  | WAM/0137/PWOS/11  |                        |
| Projektant :                       | mgr inż. Robert Dworzniak      | elektryczna   | POM/0186/PWOWE/13 |                        |
| Projektant :                       | mgr inż. Arkadiusz Wiszniewski | telekomunikacja   | WAM/0149/2007/05  |                        |



# LEGENDA:

|  |                                  |
|--|----------------------------------|
|  | proj. krawędź jezdni bitumicznej |
|  | proj. krawędź pobocza            |
|  | granice działek                  |






|  |                                 |   |                            |          |
|--|---------------------------------|---|----------------------------|----------|
| <p><b>Projektowanie i Nadzory</b><br/> <b>"REMOST"</b><br/> inż. Janusz Grasiński<br/> ul.Tetmajera 16, 12-100 Szczytno<br/> NIP 745-103-27-73</p> |                                 | <p><b>GMINA SZCZYTNO</b><br/> ul.ŁOMŻYŃSKA 3<br/> 12-100 Szczytno</p>   |                            |          |
| <p>Nazwa obiektu :</p>   |                                 | <p><b>Przebudowa dróg wewnętrznych w miejscowości Nowe Gizewo</b><br/> działki nr 132/27,132/48,106/1 obręb ewi. Nowe Gizewo gm. Szczytno</p> |                            |          |
| Stadium :  | Projekt Budowlany               |   | data opracowania : 03.2017 |          |
| Branża :   | Plansza zbiorcza                |   | SKALA : 1 : 500            |          |
| Tytuł rysunku :  | Plan sytuacyjny- DROGA NR 5     |   | nr rysunku 1/arkusz 1      |          |
| Stanowisko :   | Imię i Nazwisko :               | Specjalność :   | Uprawnienia :              | Podpis : |
| Projektant :   | Inż. Janusz Grasiński           | drogowa   | 68/01/OL                   |          |
| Projektant :   | mgr inż. Karol Marciak          | gazowa  | WAM/0137/PWOS/11           |          |
| Projektant :   | mgr inż. Robert Dwurznik        | elektryczna   | POM/0186/PWOE/13           |          |
| Projektant :   | mgr inż. Arkadiusz Wieszniowski | telekomunikacja   | WAM/0149/2007/05           |          |



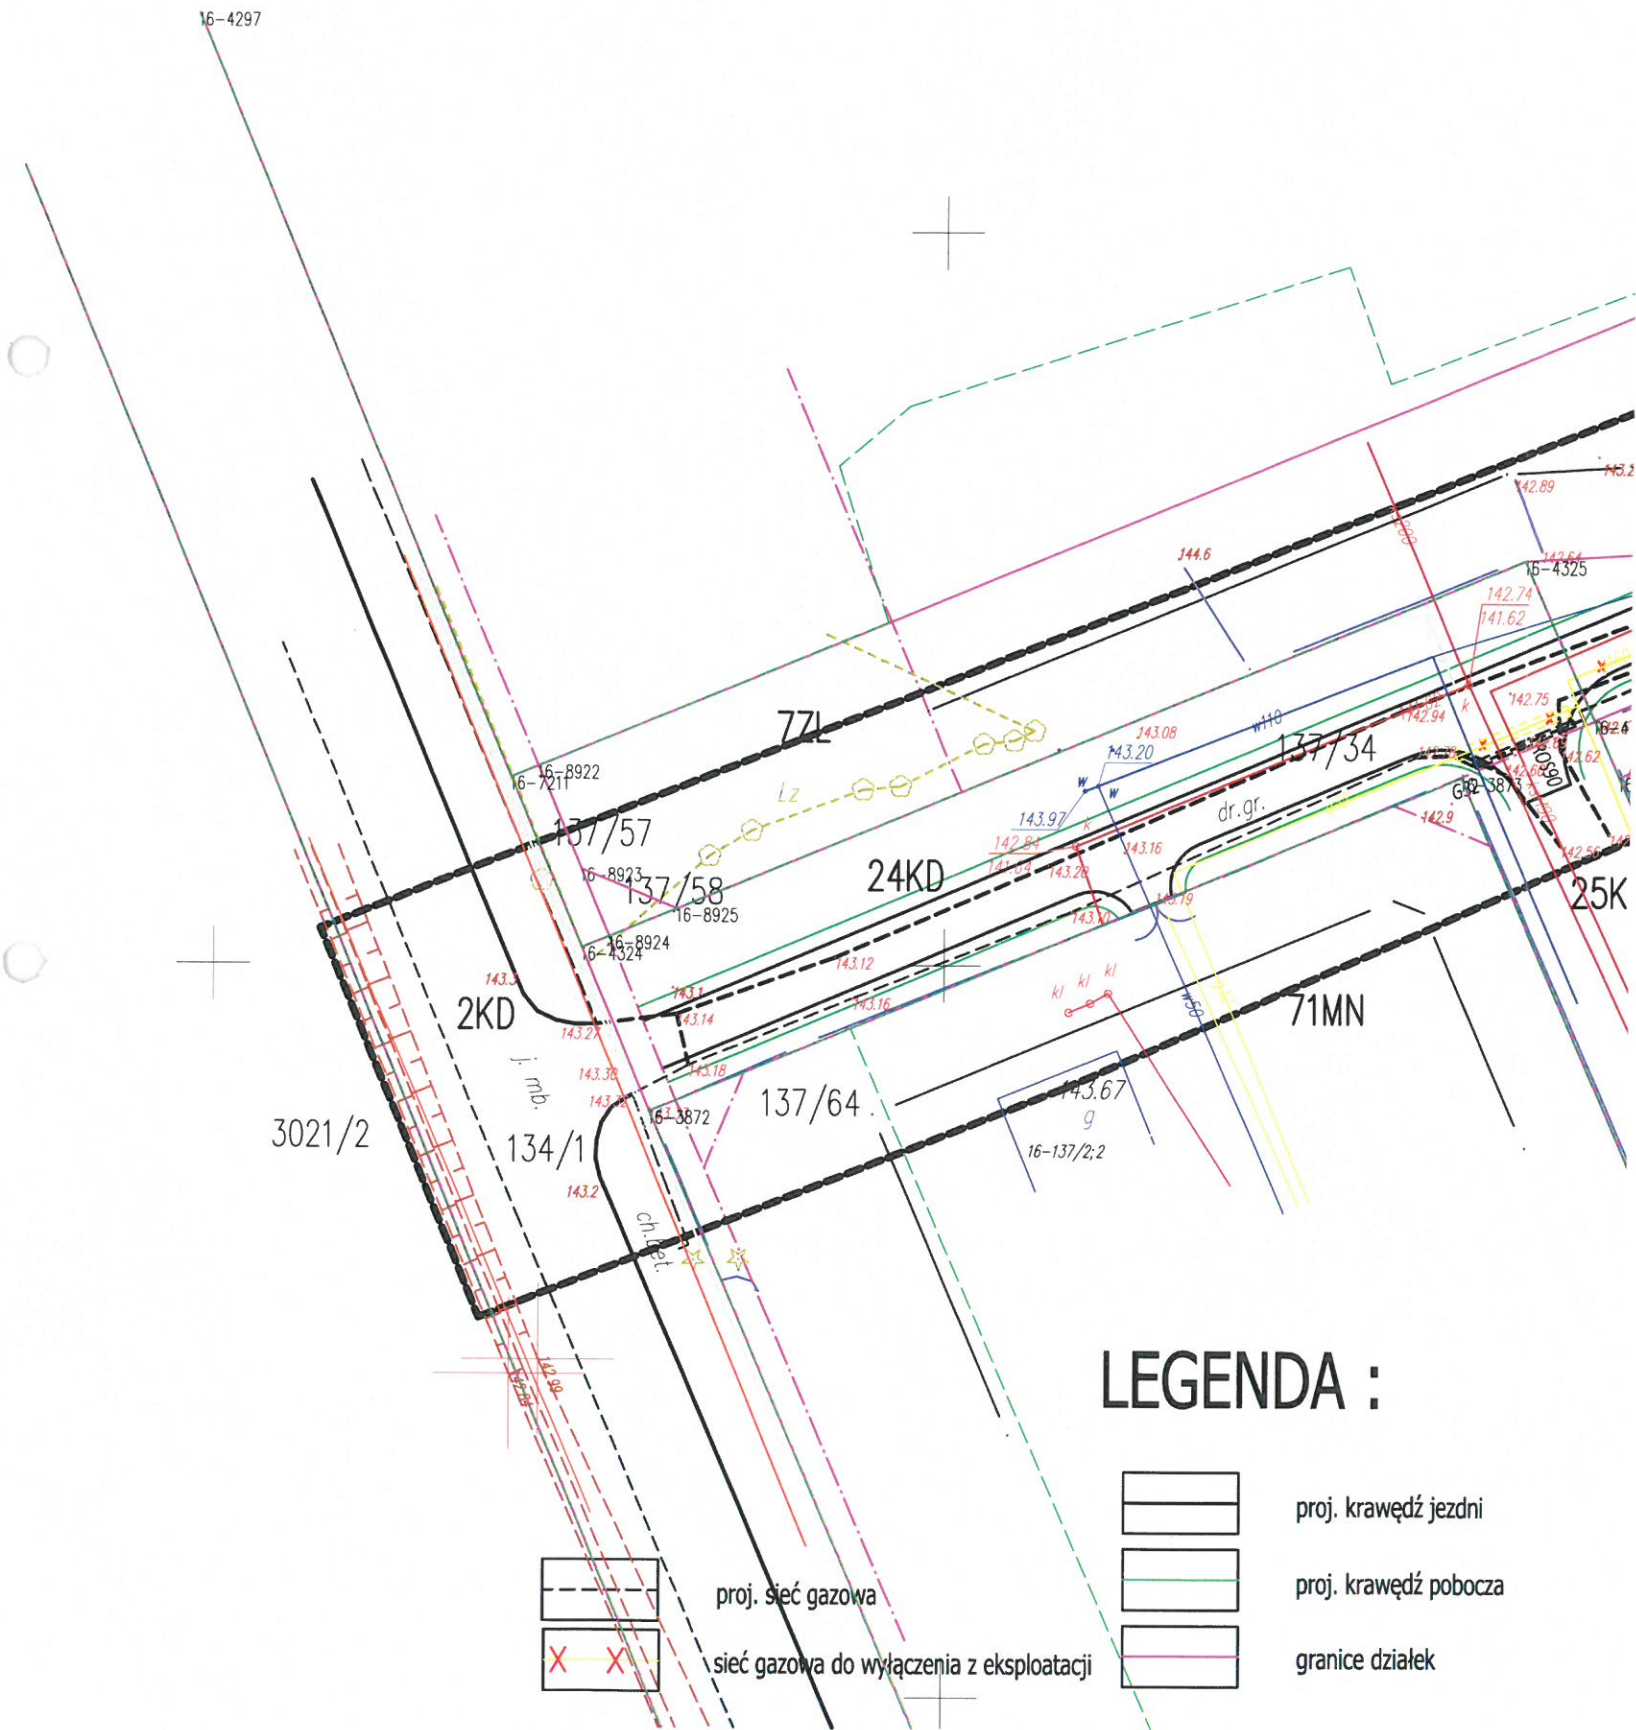


# LEGENDA :

- proj. krawężń jezdni
- proj. krawężń pobocza
- granice działek
- proj. sieć gazowa
- sieć gazowa do wyłączenia z eksploatacji

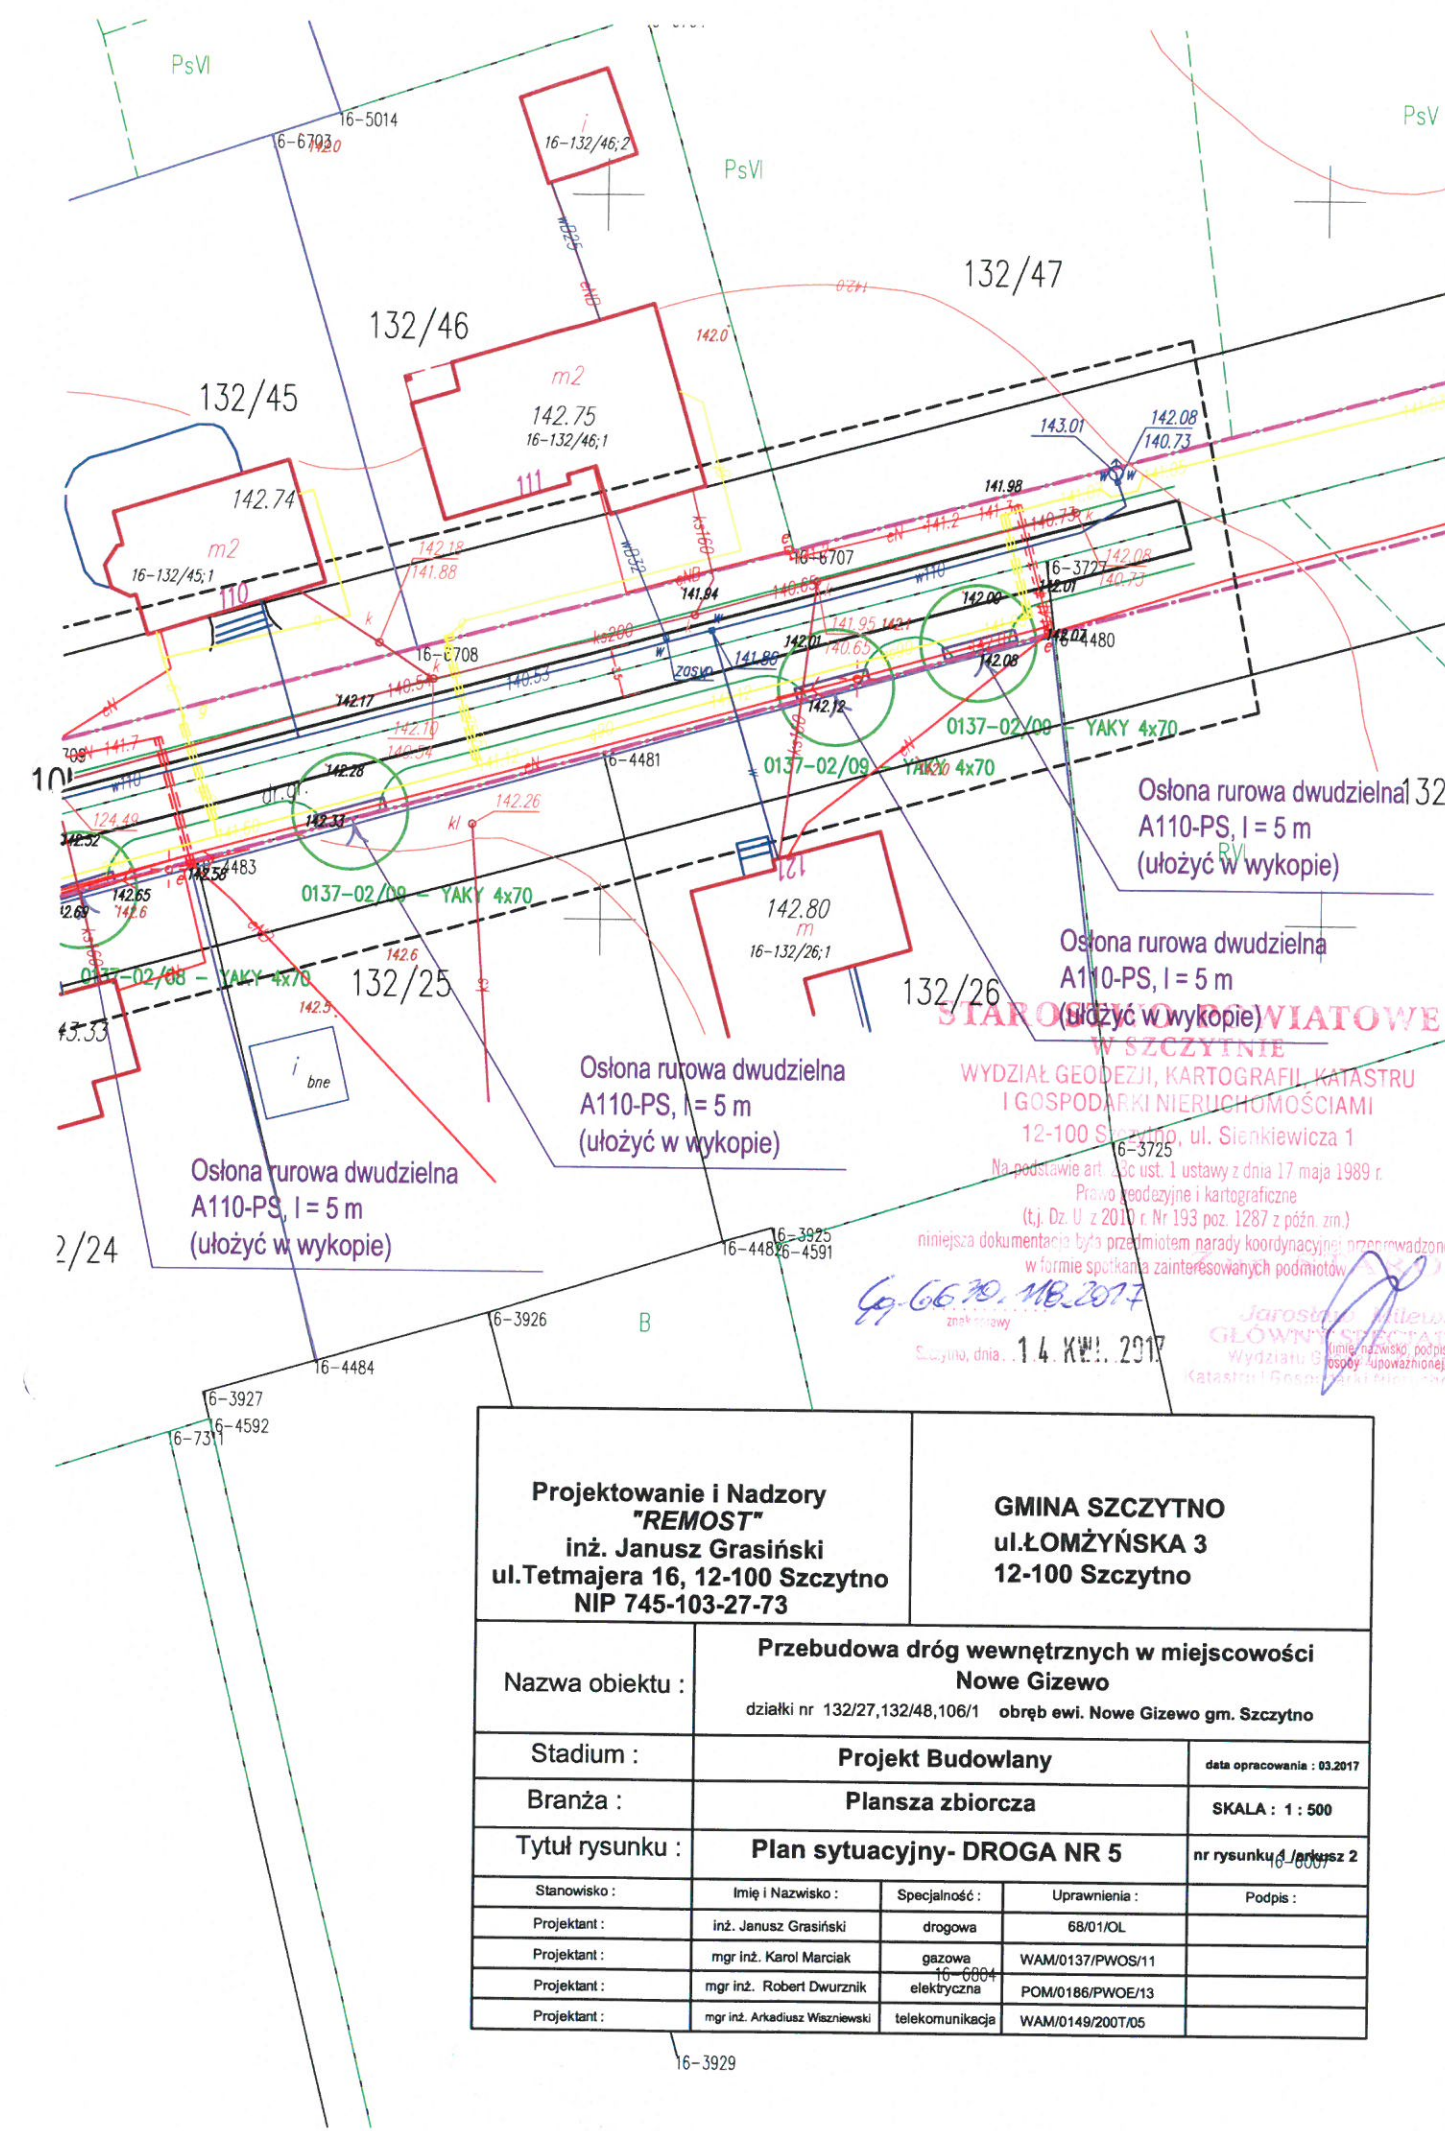

|   |   |  |                            |          |
|---|---|--|----------------------------|----------|
| Projektowanie i Nadzory<br>"REMOS"<br>inż. Janusz Grasiński<br>ul. Tetmajera 16, 12-100 Szczytno<br>NIP 745-103-27-73 |   | GMINA SZCZYTNO<br>ul. ŁOMŻYŃSKA 3<br>12-100 Szczytno |                            |          |
| Nazwa obiektu :   | Przebudowa dróg wewnętrznych w miejscowości<br>Nowe Gizewo<br>działki nr 132/27,132/48,106/1    obręb ewi. Nowe Gizewo gm. Szczytno |  |                            |          |
| Stadium :   | Projekt Budowlany   |  | data opracowania : 03.2017 |          |
| Branża :  | Plansza zbiorcza  |  | SKALA : 1 : 500            |          |
| Tytuł rysunku :   | Plan sytuacyjny- DROGA NR 5   |  | nr rysunku 4 / arkusz 2    |          |
| Stanowisko :  | Imię i Nazwisko :   | Specjalność :  | Uprawnienia :              | Podpis : |
| Projektant :  | inż. Janusz Grasiński   | drogowa  | 68/01/OL                   |          |
| Projektant :  | mgr inż. Karol Marciak  | gazowa   | WAM/0137/PWOS/11           |          |
| Projektant :  | mgr inż. Robert Dwurznik  | elektryczna  | POM/0186/PWOWE/13          |          |
| Projektant :  | mgr inż. Arkadiusz Waszniewski  | telekomunikacja                                      | WAM/0149/200T/05           |          |



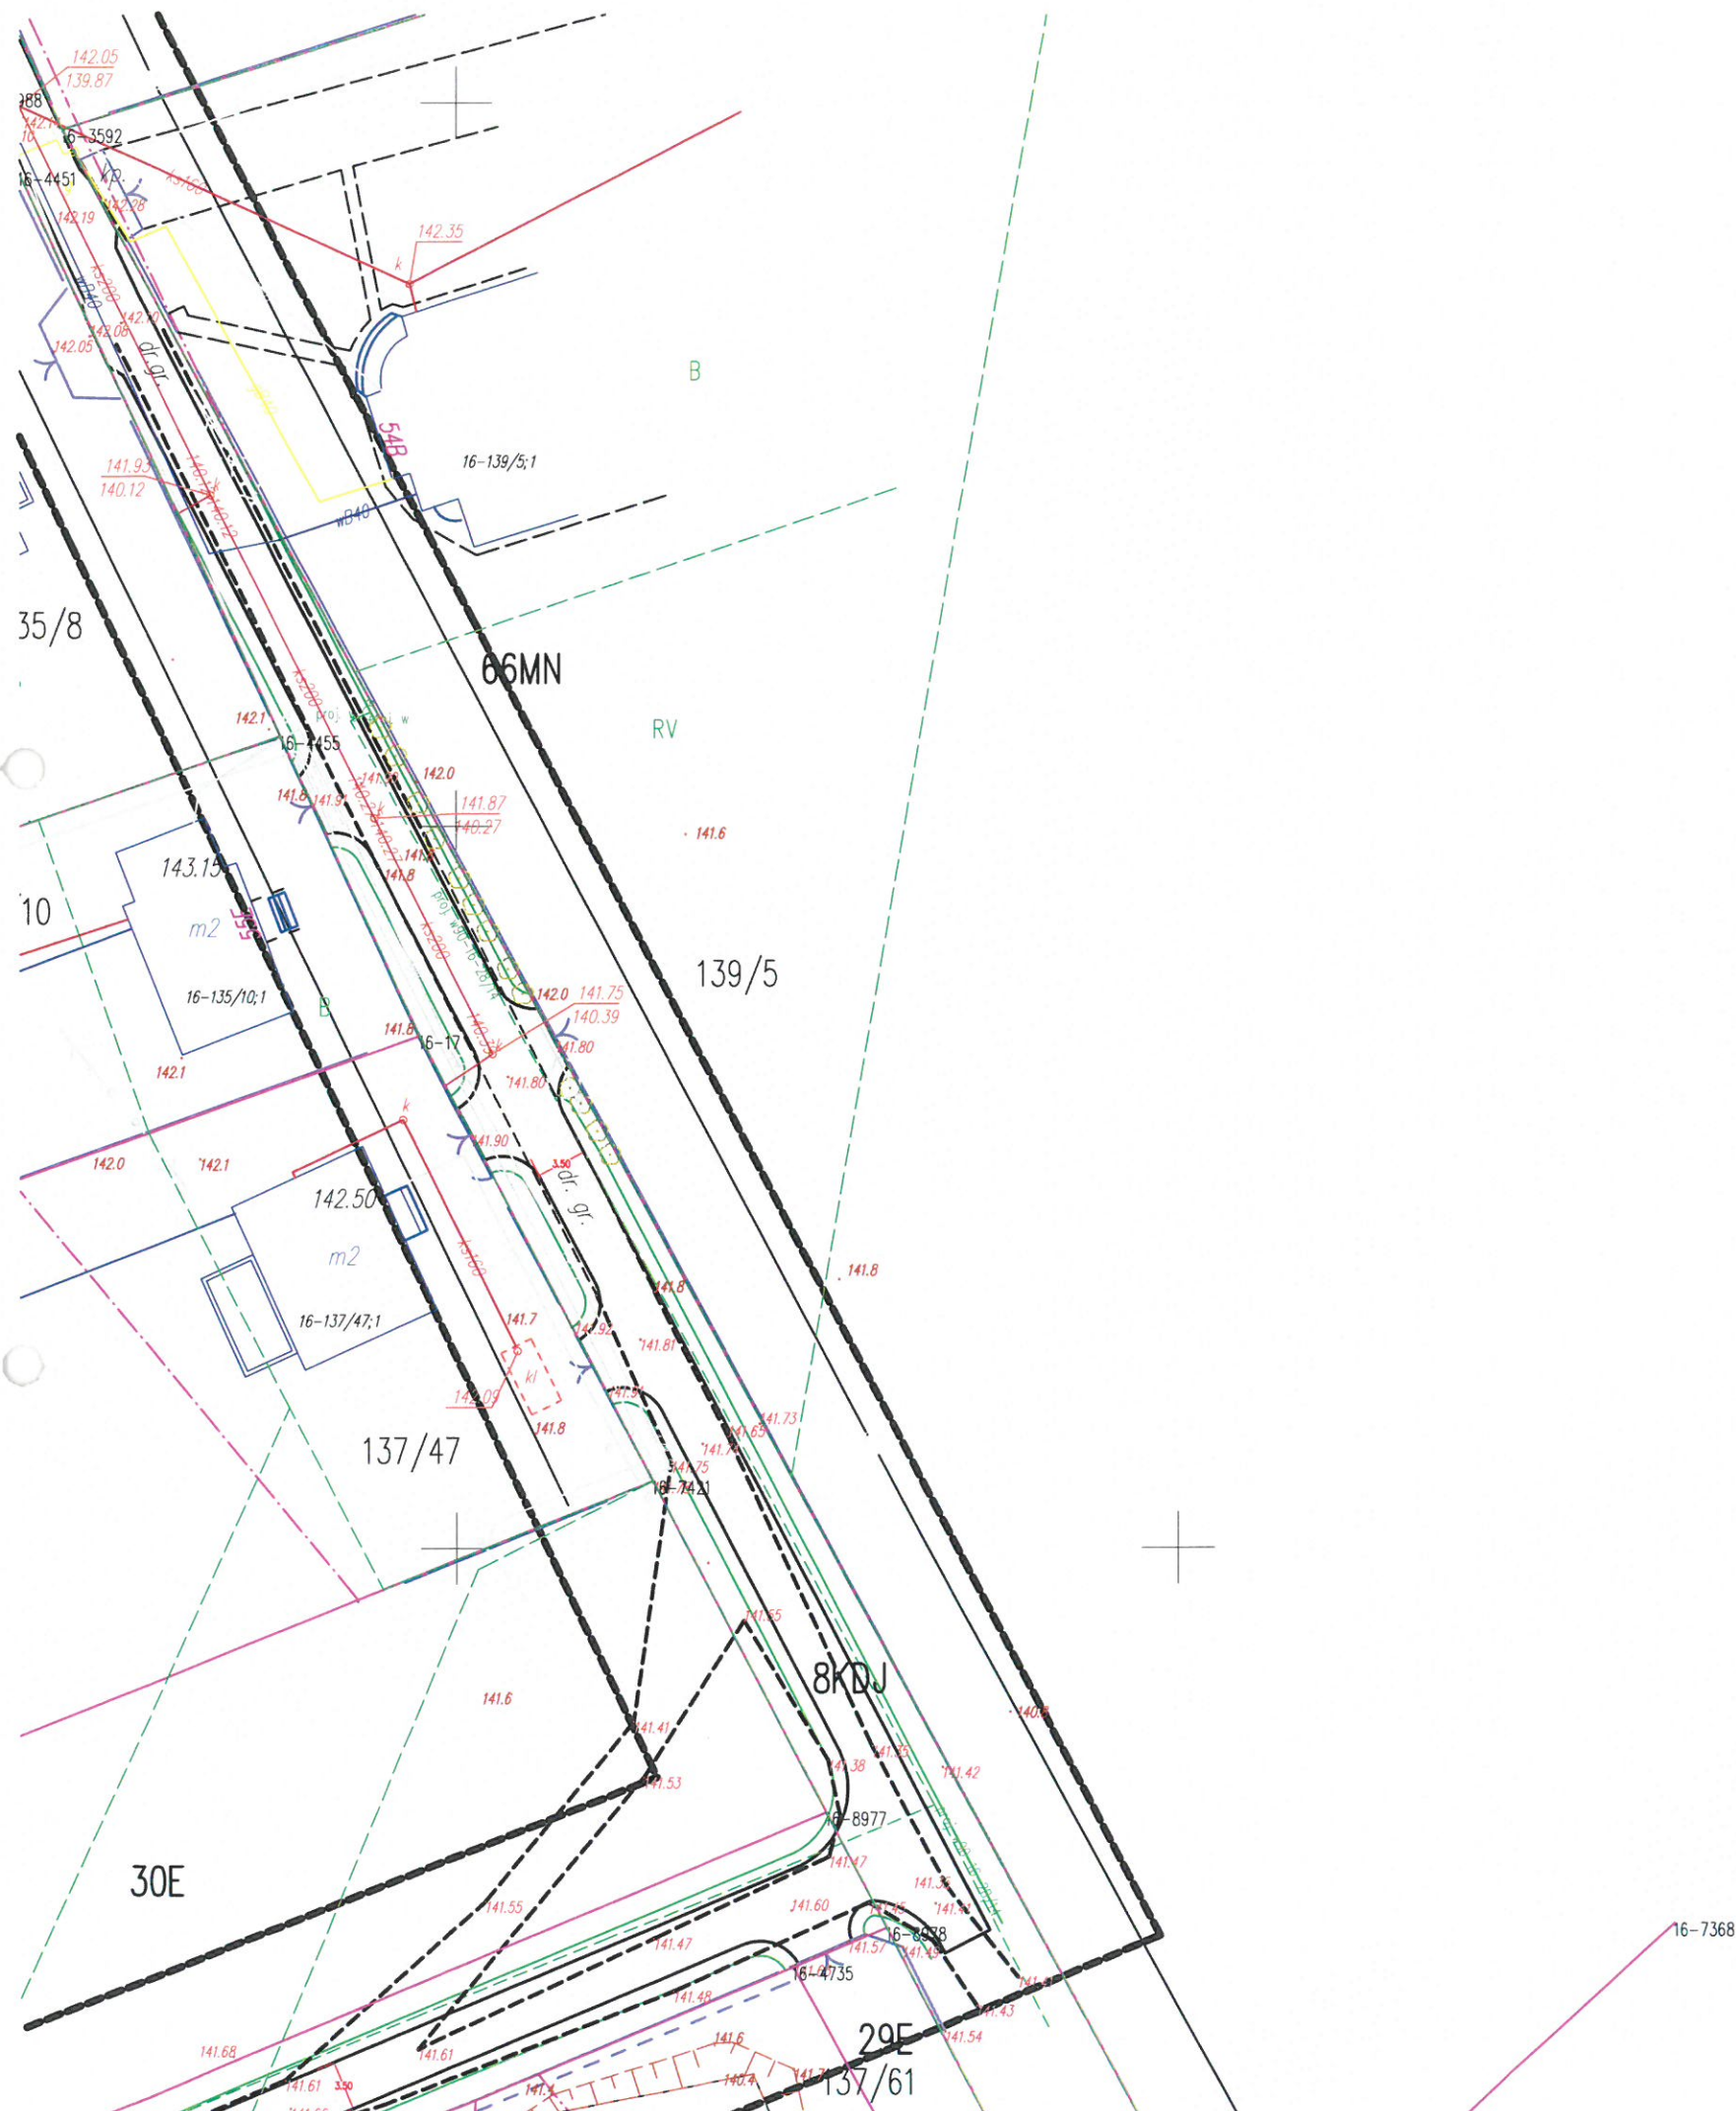


STAROSTWO POWIATOWE  
W SZCZYTNIE  
WYDZIAŁ GEODEZJI, KARTOGRAFII, KATASTRU  
I GOSPODARKI NIERUCHOMOŚCIAMI  
12-100 Szczytno, ul. Sienkiewicza 1  
Na podstawie art. 28c ust. 1 ustawy z dnia 17 maja 1989 r.  
Prawo geodezyjne i kartograficzne  
(t.j. Dz. U. z 2010 r. Nr 193 poz. 1267 z późn. zm.)  
niniejsza dokumentacja była przedmiotem narady koordynacyjnej przeprowadzonej  
w formie spotkania zainteresowanych podmiotów  
Szczytno, dnia 14 KW. 2017  
Jarosław Wierzbicki  
GŁÓWNY SPECJALISTA  
Wydziału Geodezji, Kartografii,  
Katastru i Gospodarki Nieruchomościami

LEGENDA :

- proj. krawędź jezdni
- proj. krawędź pobocza
- granice działek

|  |  |  |                      |                                   |
|--|--|--|----------------------|-----------------------------------|
| <b>Projektowanie i Nadzory</b><br><b>"REMOST"</b><br><b>inż. Janusz Grasiński</b><br><b>ul.Tetmajera 16, 12-100 Szczytno</b><br><b>NIP 745-103-27-73</b> |  | <b>GMINA SZCZYTNO</b><br><b>ul.ŁOMŻYŃSKA 3</b><br><b>12-100 Szczytno</b> |                      |                                   |
| <b>Nazwa obiektu :</b>   | <b>Przebudowa dróg wewnętrznych w miejscowości</b><br><b>Nowe Gizewo</b><br>działki nr 137/58,137/34,137/60,106/1,133/58,133/49    obręb ewl. Nowe Gizewo gm. Szczytno |  |                      |                                   |
| <b>Stadium :</b>   | <b>Projekt Budowlany</b>   |  |                      | <b>data opracowania : 03.2017</b> |
| <b>Branża :</b>  | <b>Plansza zbiorcza</b>  |  |                      | <b>SKALA : 1 : 500</b>            |
| <b>Tytuł rysunku :</b>   | <b>Plan sytuacyjny- DROGA NR 6</b>   |  |                      | <b>nr rysunku 1 /arkusz 2</b>     |
| <b>Stanowisko :</b>  | <b>Imię i Nazwisko :</b>   | <b>Specjalność :</b>   | <b>Uprawnienia :</b> | <b>Podpis :</b>                   |
| <b>Projektant :</b>  | inż. Janusz Grasiński  | drogowa  | 68/01/OL             |                                   |
| <b>Projektant :</b>  | mgr inż. Karol Marciak   | gazowa   | WAM/0137/PWOS/11     |                                   |
| <b>Projektant :</b>  | mgr inż. Robert Dwurznik   | elektryczna  | POM/0186/PWOE/13     |                                   |
| <b>Projektant :</b>  | mgr inż. Arkadiusz Wiszniewski   | telekomunikacja  | WAM/0149/2007/05     |                                   |



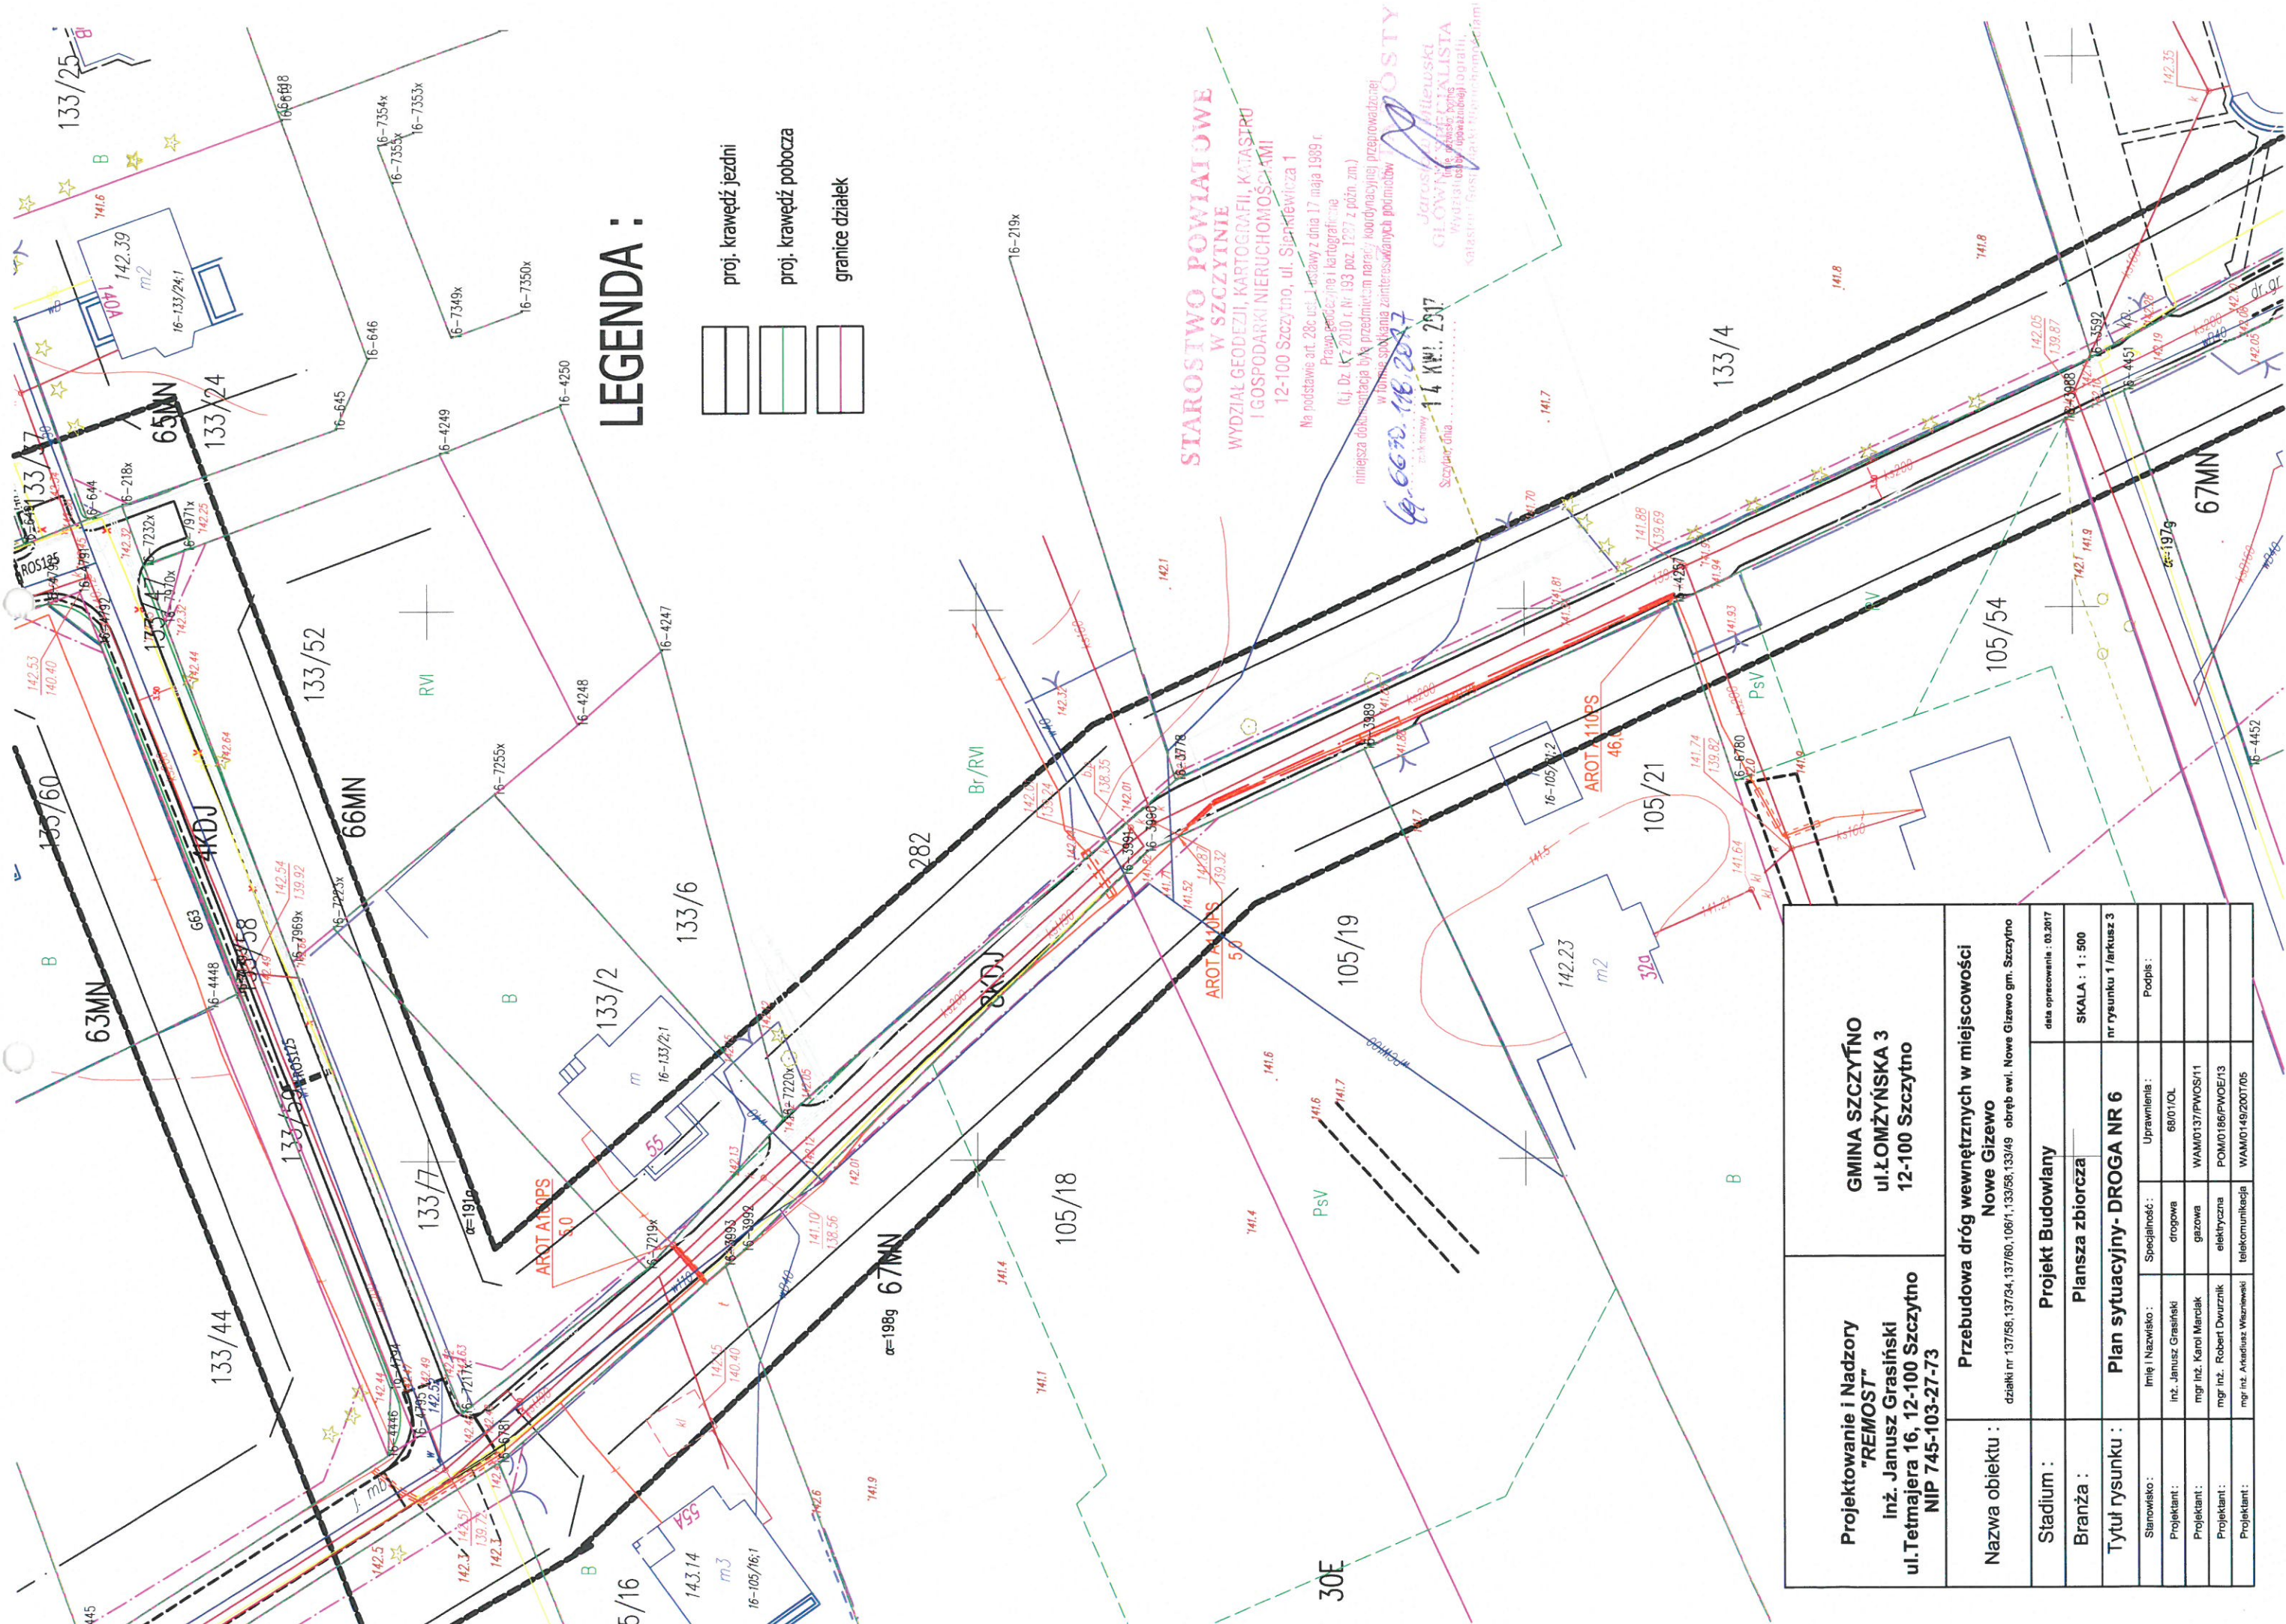

# LEGENDA :

- proj. krawędź jezdni
- proj. krawędź pobocza
- granice działek

|  |                                |  |                  |
|--|--------------------------------|--|------------------|
| Projektowanie i Nadzory<br>"REMOST"<br>inż. Janusz Grasiński<br>ul. Tetmajera 16, 12-100 Szczytno<br>NIP 745-103-27-73 |                                | GMINA SZCZYTNO<br>ul.ŁOMŻYŃSKA 3<br>12-100 Szczytno  |                  |
| Nazwa obiektu :  |                                | Przebudowa dróg wewnętrznych w miejscowości<br>Nowe Gizewo<br>działki nr 137/58, 137/54, 137/60, 106/1, 133/58, 133/49 obręb ewl. Nowe Gizewo gm. Szczytno |                  |
| Stadium :  |                                | Projekt Budowlany  |                  |
| Branża :   |                                | Plansza zbiorcza   |                  |
| Tytuł rysunku :  |                                | Plan sytuacyjny- DROGA NR 6  |                  |
| Stanowisko :   | Imię i Nazwisko :              | Specjalność :  | Uprawnienia :    |
| Projektant :   | inż. Janusz Grasiński          | drogowa  | 68/01/OL         |
| Projektant :   | mgr inż. Karol Marciniak       | gazowa   | WAM/0137/PWOS/11 |
| Projektant :   | mgr inż. Robert Dworzniak      | elektryczna  | POM/0186/PWOE/13 |
| Projektant :   | mgr inż. Arkadiusz Waszniewski | telekomunikacja  | WAM/0149/2007/05 |
|  |                                | data opracowanie : 03.2017   |                  |
|  |                                | SKALA : 1 : 500  |                  |
|  |                                | nr rysunku 1 /arkusz 3   |                  |
|  |                                | Podpis :   |                  |



