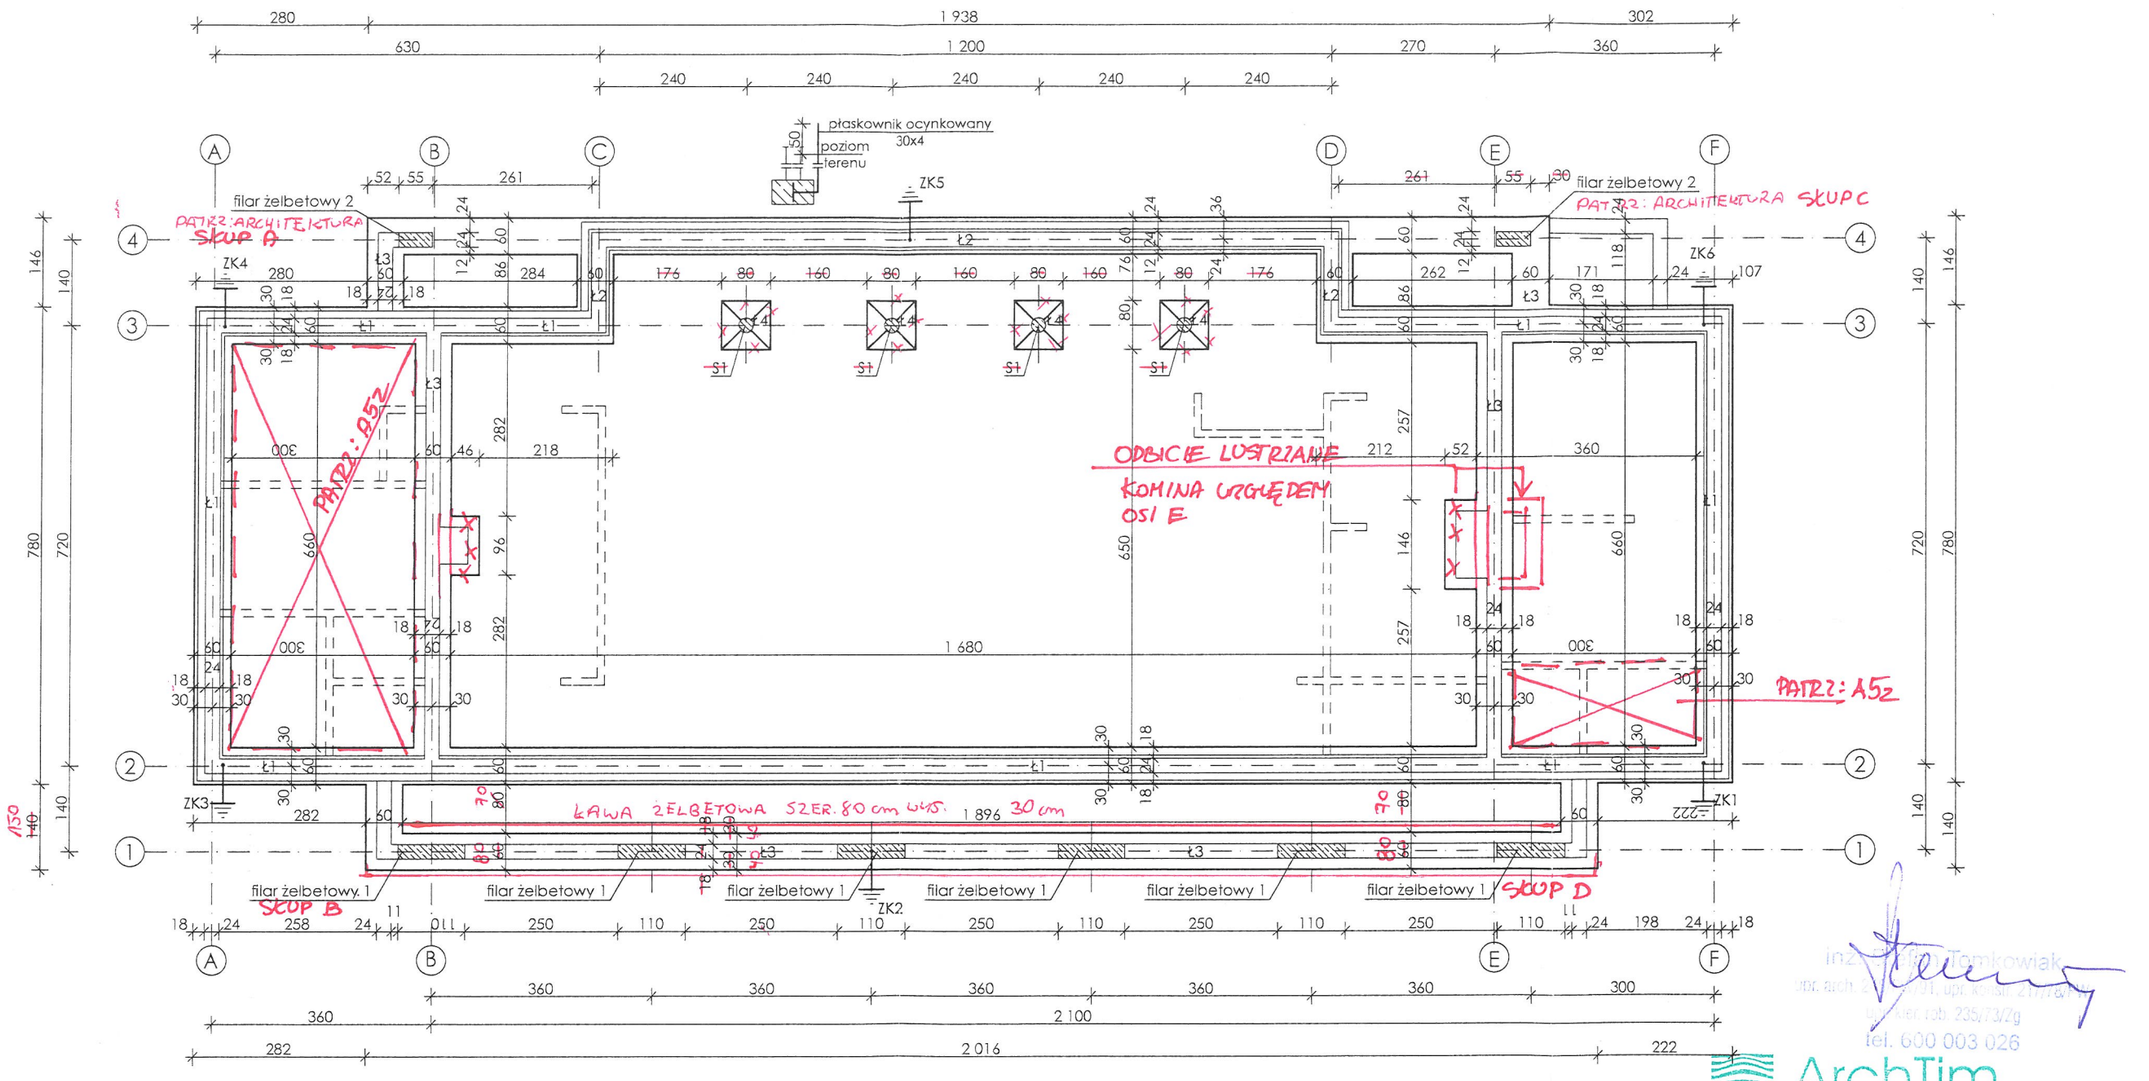

Uwaga:
pod murowanymi ściankami działowymi
parteru o gr. 12cm wzmocnić ~~płytę betonową~~ WARSTWĘ PODBETONU
~~na gruncie~~ przez pogrubienie ~~lub podzbrojenie~~ DO 30 cm

fundamenty pod kominy zazbroić
siatką #12co12cm (w dwóch kierunkach)

RZUT FUNDAMENTÓW 1:100

SPRAWDZAJĄCY:

ADAPTACJA:
mgr inż. KATARZYNA JANKOWIAK
UPRAWNIENIA BUDOWLANE DO PROJEKTOWANIA BEZ OGRANICZEŃ
W SPECJALNOŚCI KONSTRUKCYJNO - BUDOWLANEJ
nr uprawnień ...0006/POOK/16
nr wpisu do CROPUB: 4363/16/U/C

inż. Danuta Tomkowiak
upr. bez ograniczeń
tel. 600 003 026

ArchTim
PRACOWNIA ARCHITEKTURY
oryginalny projekt posiada niniejszą pieczątkę w kolorze zielonym oraz zwieszczony jest hologramem komplet projektu składa się z czterech egzemplarzy
kopiowanie i rozpowszechnianie zabronione
PRAWA AUTORSKIE ZASTRZEŻONE
Dz. Ust. Nr 24 Poz. 83 z dn. 4.02.1994

pracownia architektury ArchTim	MURATOR UC06L - Budynek usługowy			
	Nazwa obiektu: Rzut fundamentów		Branża: K	Skala: 1:100
	Przedmiot/tytuł:			
Autor projektu:	mgr inż. Danuta Dębska	upr. §2 ust.1 i §13 ust.1 pkt2 UAN/U/7342/43/91	Data: XI 2016	Nr. rysunku: K/1
Autor adaptacji:		upr.		
Inwestor, adres budowy: DZ. 91/28 PRZEBĘDOWO, GM. MUROWANA GOŚLINA				

199