

Inwestor:	Wójt Gminy Staroźreby 09-440 Staroźreby ul. Płocka 18	
Zamawiający:	Wójt Gminy Staroźreby 09-440 Staroźreby ul. Płocka 18	
Obiekt:	Droga gminna Nr 291404 W Dąbrusk - Staroźreby gm. Staroźreby	
Zakres:	Budowa drogi gminnej Nr 291404W Dąbrusk – Staroźreby na terenie gminy Staroźreby	
Stadium:	Projekt budowlany i wykonawczy	Egzemplarz nr: 6

Tytuł:

Projekt stałej organizacji ruchu

Budowa drogi gminnej Nr 291404W –
Dąbrusk - Staroźreby
na terenie gminy Staroźreby

Nr umowy: 1/ZO.4/2021	Nr arch.: DS/PSOR	Data Wrzesień 2021
Opracował:	mgr inż. Tomasz Górgoń	
 PRACOWNIA PROJEKTOWA PROFIL IZABELA FRĄCKIEWICZ	PRACOWNIA PROJEKTOWA „PROFIL” mgr inż. Izabela Frąckiewicz 09-400 Płock ul. J.Kwiatka 36 lok.11 tel./fax. 24 365 66 11 tel. kom. 693 137 985 e-mail: profil.frackiewicz@petronet.pl	

ORYGINAŁ

1. Przedmiot i zakres opracowania

Przedmiotem opracowania jest wykonanie oznakowania pionowego po wykonaniu budowy drogi gminnej Nr 291404W Dąbrusk - Staroźreby na terenie gminy Staroźreby

2. Usytuowanie przedsięwzięcia

Projektowany odcinek drogi gminnej Nr 291404W Dąbrusk - Staroźreby położony jest pomiędzy drogami powiatowymi Nr 2911W Goślice - Smolino - Sędek - Kłaki - Drobin a Nr 2914W Kłaki - Staroźreby w północno - zachodniej części gminy Staroźreby.

3. Podstawa opracowania:

Projekt budowy drogi gminnej Nr 291404W na terenie gminy Staroźreby opracowano na podstawie zlecenia Wójta Gminy Staroźreby oraz zawartej w tej sprawie umowy.

Do opracowania wykorzystano:

- Mapę do projektu w skali 1:500 opracowaną przez Usługi Geodezyjne Kartograficzne Geodeta upraw. Jerzy Włodarski Płock
- Ustawa „ Prawo o ruchu drogowym ” z dnia 20 czerwca 1997r. (Dz. U. z 2021 poz. 1045 z późniejszymi zmianami)
- Rozporządzenie Ministra Infrastruktury z dnia 3.07.2003 r. w sprawie szczegółowych warunków technicznych dla znaków drogowych oraz urządzeń bezpieczeństwa ruchu drogowego i warunków ich umieszczania (Dz. U. z 2015 poz. 1314).
- Rozporządzenie Infrastruktury z dnia 23 września 2003 r. w sprawie szczegółowych warunków zarządzania ruchem na drogach oraz wykonywania nadzoru nad tym zarządzaniem (Dz. U. z 2017 poz.784).
- Normatywy i przepisy techniczne
- Wizja w terenie.

4. Cel opracowania

Celem opracowania jest wprowadzenie oznakowania pionowego po wykonaniu drogi gminnej Nr 291403W dla zapewnienia wymaganego poziomu bezpieczeństwa ruchu w pasie dróg powiatowych (skrzyżowania z budowaną drogą gminną) i gminnej.

5. Zakres opracowania

Opracowanie swoim zakresem obejmuje wykonanie oznakowania pionowego po wykonaniu robót związanych z budową drogi gminnej Nr 291404W Dąbrusk - Staroźreby na terenie gminy Staroźreby

6. Stan istniejący.

Całkowita długość projektowanego odcinka drogi gminnej Nr 291404W Dąbrusk - Staroźreby wynosi około 3500 m.

Obecnie na terenach objętych planowanym przedsięwzięciem znajduje się droga gminna o zniszczonej nawierzchni gruntowej o szerokości od 4,0 do 4,5m. Na część przyległych do drogi działek wykonano zjazdy o nawierzchni gruntowej. Droga ta przebiega w znacznej części poza wyznaczonymi granicami działek pasem drogowym. Istniejąca droga w znacznej części przechodzi przez teren o zabudowie jednorodzinnej i zagrodowej, w pozostałej części przez tereny rolne. Obecna szerokość pasa drogowego ma ok. 6-8m.

7. Rozwiązania projektowe.

Całkowita długość projektowanej drogi wynosi około 3500 m a projektowana szerokość pasa drogowego 10m. Projektowana jest droga gminna klasy D i kategorii ruchu KR-1

W ramach wykonanej przebudowy wykonane zostanie droga o nawierzchni bitumicznej o szerokości 5,0m oraz wykonane zostaną nowe pobocza z kruszywa łamanego o szerokości 0.75m i zjazdy na wszystkie przyległe działki

8. Przedmiar robót.

L.p.	Podstawa obmiaru	J.m.	Ilość	Uwagi
1.	Montaż słupków znaków pionowych	szt.	39	
2.	Montaż znaków pionowych			
	- znaki ostrzegawcze	szt.	4(s)+7(m)	A
	- znaki zakazu	szt.	1(s)+7(m)	B
	- znaki informacyjne	szt.	4(s)+8(m)	D
	- znaki kierunku i miejscowości	szt.	16(m)	E
	- tabliczki	szt.	5	T
3.	Urządzenia bezpieczeństwa ruchu	szt.	6	U

Wielkość znaków do wprowadzenia zgodnie z projektem określa pkt.1.2.1 litera c i d- **znaki średnie i małe** a podstawowe wymiary znaków określa tabela 1.1 według Rozporządzenia Ministra Infrastruktury z dnia 3.07.2003 r. w sprawie szczegółowych warunków technicznych dla znaków drogowych oraz urządzeń bezpieczeństwa ruchu drogowego i warunków ich umieszczania (Dz. U. z 2015 poz. 1314).

Stosować folię odblaskową typu 1 wg pkt-u 1.2.2 oraz 1.3 tabela 1.2 i 1.3 wyżej wymienionego rozporządzenia.


10. Termin wprowadzenia projektowanej organizacji ruchu

Przewidywany okres wprowadzenia organizacji ruchu: 30.06.2023r.

Opracował: mgr inż. Tomasz Górgoń



1 : 25000

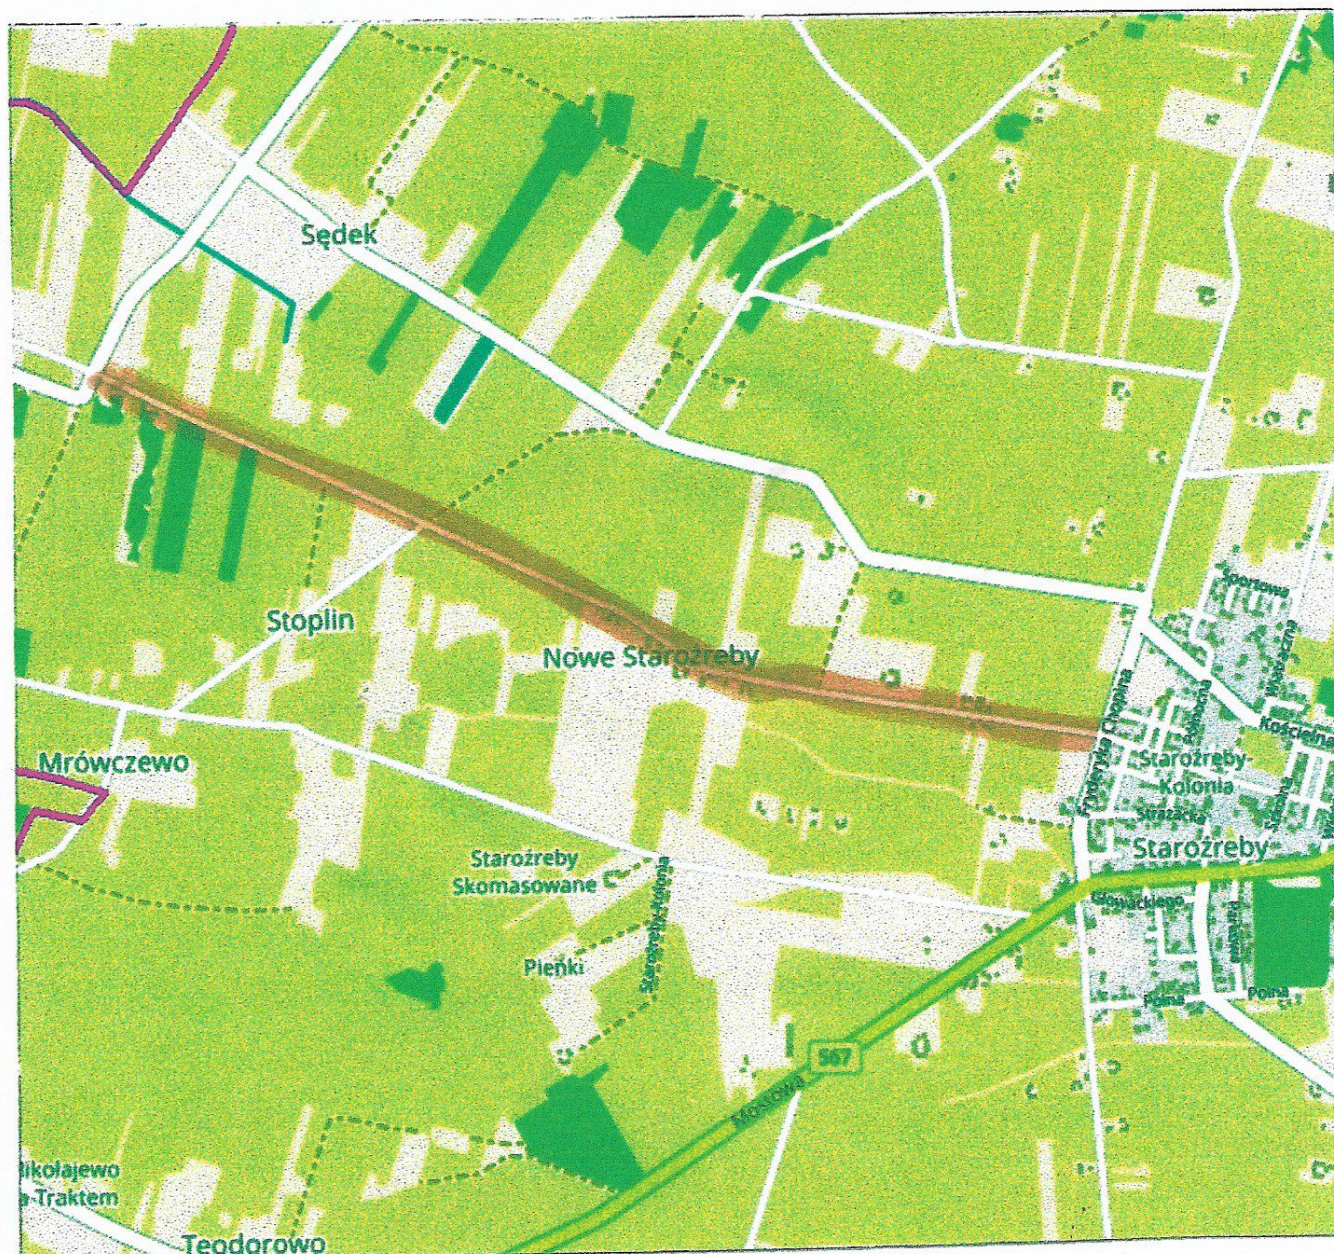

Rys. DS/PSOR/1



Płock, 2 lutego 2022 r.

KM-III.7123.1.238.2021

Pracownia Projektowa PROFIL**Izabela Frąckiewicz****ul. Kwiatka 36 lok. 11****09-400 Płock**

Odpowiadając na wniosek z dnia 3 stycznia 2021 roku o zatwierdzenie projektu stałej organizacji ruchu pn. „Projekt stałej organizacji ruchu – Budowa drogi gminnej nr 291404W – Dąbrusk – Staroźreby na terenie gminy Staroźreby”, informuję o zatwierdzeniu projektu z terminem wprowadzenia do 30 czerwca 2023 roku.

Organizacja ruchu została zatwierdzona z następującymi warunkami:

- skrzyżowanie z drogą powiatową nr 2911W zlokalizowane jest poza obszarem zabudowanym, w związku z tym należy ustawić znaki A-6b/c zamiast znaków D-1,
- w ciągu drogi powiatowej nr 2911W należy przenieść znak D-15 w kierunku Drobin tak by znaki D-15 nie znajdowały się przeciwległe,
- w ciągu Drogi powiatowej nr 2911W należy przenieść projektowany znak B-34 „40” za skrzyżowanie w kierunku m. Drobin za przesuwany znak D-15,
- w ciągu drogi 2911W należy zaprojektować znak B-33 „40” przed skrzyżowaniem w kierunku m. Drobin oraz należy go powtórzyć za skrzyżowaniem w kierunku m. Drobin przed znakami D-15,
- w ciągu drogi powiatowej nr 2911W projektowany znak B-33 „40” należy przenieść przed skrzyżowanie w kierunku m. Goślice.

Powyższe ma na celu poprawę bezpieczeństwa w zakresie ograniczenia prędkości w obrębie przystanków autobusowych w bliskim sąsiedztwie skrzyżowania.

Jeżeli w tym terminie Starosta Płocki nie zostanie zawiadomiony o wprowadzeniu organizacji ruchu – zarząd drogi zostanie zawiadomiony o utracie ważności zatwierdzonej organizacji ruchu.

Ponadto informuję, że zgodnie z §12 ust. 1 rozporządzenia Ministra Infrastruktury z dnia 23 września 2003 roku (Dz. U. nr 2017 poz. 784) jednostka wprowadzająca organizację ruchu zawiadamia organ zarządzający ruchem i zarząd drogi oraz Komendanta Miejskiego Policji w Płocku o terminie jej wprowadzenia, co najmniej na 7 dni przed terminem wprowadzenia organizacji ruchu.

Otrzymują:

1. Adresat,
2. a/a.

Do wiadomości:

3. Komenda Miejska Policji w Płocku,
4. Zarząd Dróg Powiatowych w Płocku.


STAROSTA

Sylwester Tadeusz Ziemkiewicz

WÓJT GMINY STAROŻREBY
powiat płocki, woj. mazowieckie

Płock, dn. 02.06.2022
Zatwierdzam organizację ruchu w całości
- bez zmian
Termin wprowadzenia organizacji ruchu:
do 30.06.2023

mgr Kamil Groszewski

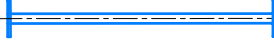	Oznaczenie
Projektowane granice pasa drogowego	
Projektowana oś drogi	
Projektowana linia pobocza	
Projektowana krawędź nawierzchni bitumicznej	
Rowy przydrożne projektowane	
Projektowany krawężnik wtopiony (opornik)	
Projektowany zjazd	
Projektowana rura ochronna	
Projektowany przepust	
Projektowane oznakowanie pionowe	

Zupoważnienia
Komendanta Mińskiego Polic,
w Plocku

PROJEKT - SZKIC
organizacji ruchu opiniuję
pozytywnie - ~~negatywnie~~
~~Z następującymi uwagami:~~
w zakresie dróg parafary

Z-CA DYREKTORA
Zarządu Dróg Powiatowych
w Plesku
[Signature]
mgr inż. Piotr Małecki

Investor:	WÓJT GMINY STAROŻREBY 09-440 STAROŻREBY ul. PŁOCKA 18				PRACOWNIA PROJEKTOWA PROFIL IZABELA FRĄCKIEWICZ 09-402 Plock tel. 693 137 985 ul. J.Kwiatka 36 lok.11 tel./fax. 24 365 66 11	
Tytuł projektu	BUDOWA DROGI GMINNEJ NR 291404W DĄBRUSK – STAROŻREBY NA TERENIE GMINY STAROŻREBY					
Tytuł rysunku	PROJEKT STAŁEJ ORGANIZACJI RUCHU					
	Nazwisko	Specjalność	Nr upr.	Podpis	Nr projektu: DS-01/2021	Nr rysunku: DS/PSOR/
Projektował						
Sprawdził					Data: 09.2021	Nr strony:
Opracował	mgr inż.Tomasz Górgoń				Skala: 1 :1000	Ark. 1

Inwestor:	WÓJT GMINY STAROŻREBY 09-440 STAROŻREBY ul. PŁOCKA 18				PRACOWNIA PROJEKTOWA PROFIL IZABELA FRĄCKIEWICZ 09-402 Płock ul. J.Kwiatka 36 lok.11 tel. 693 137 985 tel./fax. 24 365 66 11	
Tytuł projektu	BUDOWA DROGI GMINNEJ NR 291404W DĄBRUSK – STAROŻREBY NA TERENIE GMINY STAROŻREBY					
Tytuł rysunku	PROJEKT STAŁEJ ORGANIZACJI RUCHU				Nr projektu:	Nr rysunku:
	Nazwisko	Specjalność	Nr upr.	Podpis	DS-01/2021	DS/PSOR/2
Projektował					Data:	Nr strony:
Sprawił					09.2021	
Opracował	mgr inż.Tomasz Górkoń				Skala: 1 :1000	Ark. 2

	Oznaczenie
Projektowane granice pasa drogowego	
Projektowana oś drogi	
Projektowana linia pobocza	
Projektowana krawędź nawierzchni bitumicznej	
Rowy przydrożne projektowane	
Projektowany krawężnik wtopiony (opornik)	
Projektowany zjazd	
Projektowana rura ochronna	
Projektowany przepust	
Projektowane oznakowanie pionowe	A-7

Z upoważnienia
Kierownika Miejskiego Policji,
w Płocku

PROJEKT - SZKIC
organizacji ruchu opiniuje
pozytywnie - negatywnie
z następującymi warunkami
w zakresie drogi powiatowej

STAROSTA

Sylwester Tadeusz Ziemiński

STAROSTWO POWIATOWE
w PŁOCKU
ul. Biłska 59
09-400 Płock

02 LUT. 2022

Płock, dn.
Zatwierdzam organizację ruchu w całości
- bez zmian

Termin wprowadzenia organizacji ruchu:

do 30.06.2023

WÓJT GMINY STAROŻREBY
powiat płocki, woj. mazowieckie

Inwestor:	WÓJT GMINY STAROŻREBY 09-440 STAROŻREBY ul. PŁOCKA 18				PRACOWNIA PROJEKTOWA PROFIL IZABELA FRĄCKIEWICZ 09-402 Płock ul. J.Kwiatka 36 lok.11 tel. 693 137 985 tel./fax. 24 365 66 11	
Tytuł projektu	BUDOWA DROGI GMINNEJ NR 291404W DĄBRUSK – STAROŻREBY NA TERENIE GMINY STAROŻREBY					
Tytuł rysunku	PROJEKT STAŁEJ ORGANIZACJI RUCHU					
	Nazwisko	Specjalność	Nr upr.	Podpis	Nr projektu:	Nr rysunku:
Projektował					DS-01/2021	DS/PSOR/2
Sprawdził					Data: 09.2021	Nr strony:
Opracował	mgr inż.Tomasz Górgoń				Skala: 1 :1000	Ark. 3


	Oznaczenie
Projektowane granice pasa drogowego	
Projektowana oś drogi	
Projektowana linia pobocza	
Projektowana krawędź nawierzchni bitumicznej	
Rowy przydrożne projektowane	
Projektowany krawężnik wtopiony (opornik)	
Projektowany zjazd	
Projektowana rura ochronna	
Projektowany przepust	
Projektowane oznakowanie pionowe	A-7

Z upoważnienia
Komendanta Miejskiego Policji,
w Płocku

PROJEKT - SKIC

organizacji ruchu opiniuję
pozytywnie - ~~negatywnie~~
z następującymi warunkami
w zakresie drogi powiatowej

12 10 2021

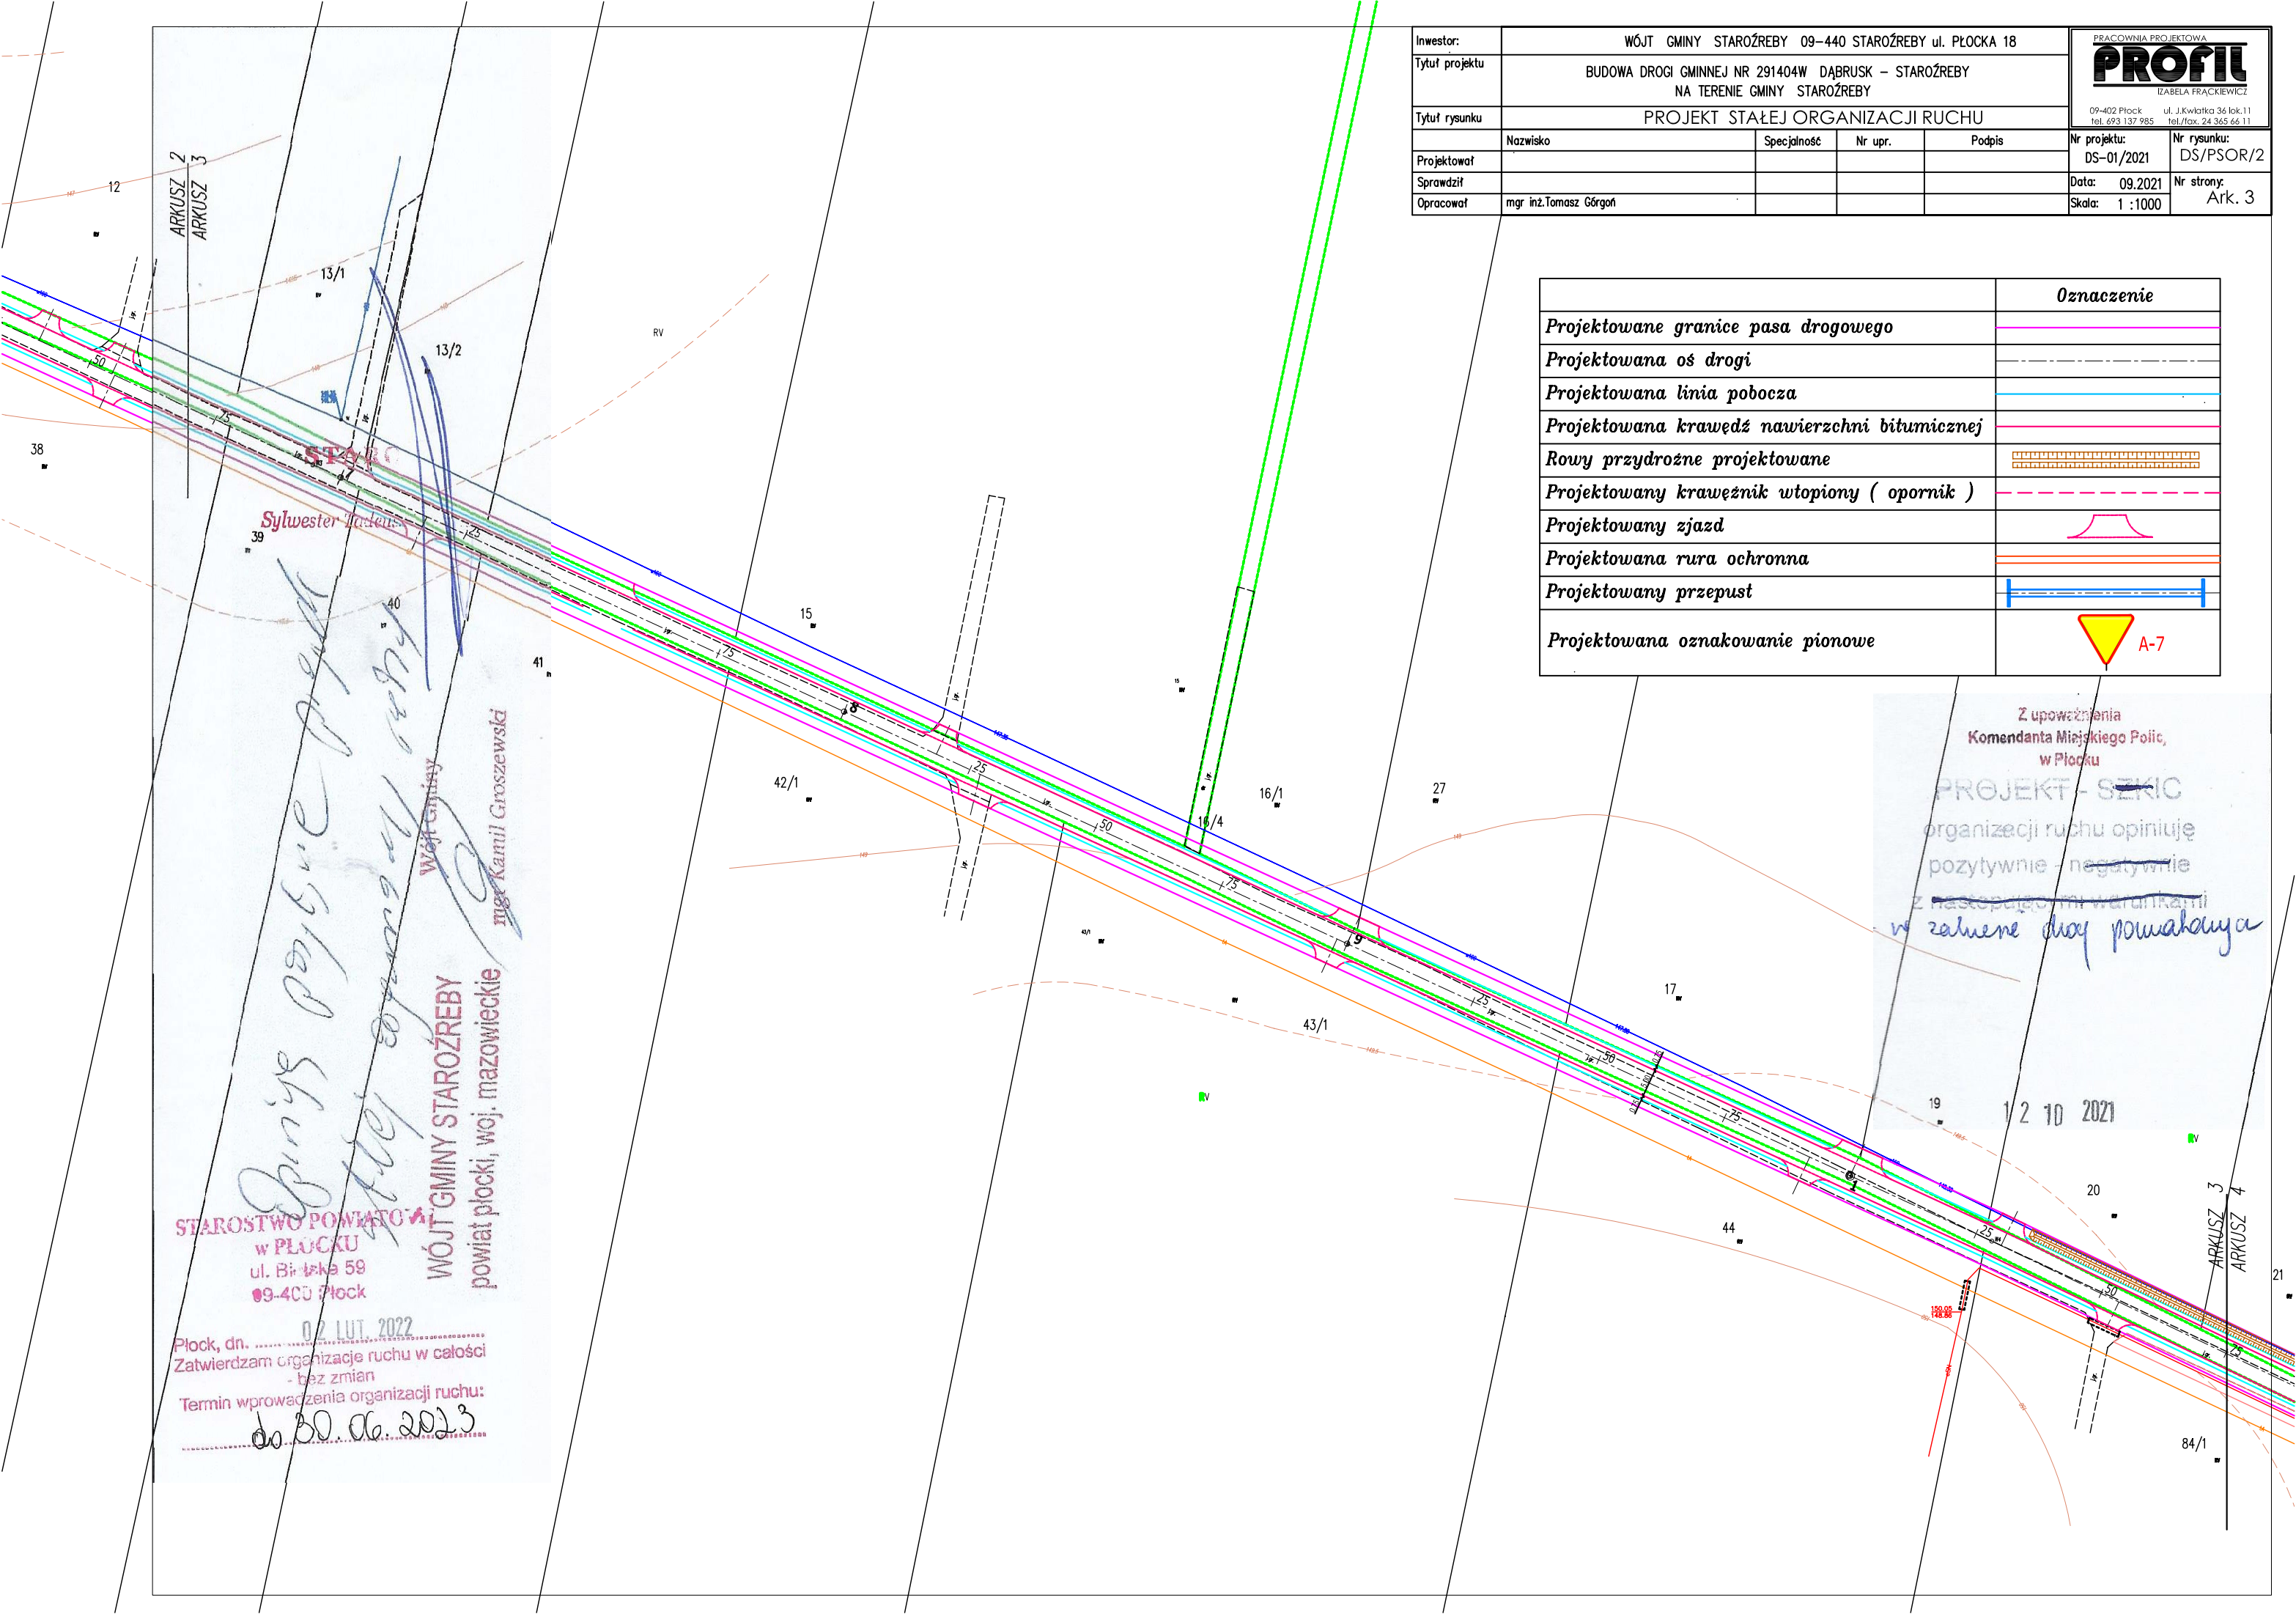

ARKUSZ 2
ARKUSZ 3

12

13/1

13/2

38

39

40

41

15

42/1

16/1

16/4

27

43/1

17

19

20

44

84/1

21

RV


Wójt Gminy

mgr Kamil Groszewski

STAROSTWO POWIATOWE
w PŁOCKU
ul. Bielska 59
09-400 Płock

WÓJT GMINY STAROŻREBY
powiat płocki, woj. mazowieckie

Płock, dn. 02 LUT. 2022

Zatwierdzam organizację ruchu w całości
- bez zmian

Termin wprowadzenia organizacji ruchu:
do 30.06.2023

Inwestor:

Tytuł projektu

Tytuł rysunku

Projektował

Sprawdził

Opracował

WÓJT GMINY STAROŻREBY 09-440 STAROŻREBY ul. PŁOCKA 18

BUDOWA DROGI GMINNEJ NR 291404W DĄBRUSK – STAROŻREBY
NA TERENIE GMINY STAROŻREBY

PROJEKT STAŁEJ ORGANIZACJI RUCHU

mgr inż. Tomasz Górgoń

PRACOWNIA PROJEKTOWA

PROFIL

IZABELA FRĄCKIEWICZ

09-402 Płock
tel. 493 137 985

tel./fax. 24 365 66 11

Nr projektu:

Nr rysunku:

Data:

Nr strony:

Skala:

	Oznaczenie
Projektowane granice pasa drogowego	
Projektowana oś drogi	
Projektowana linia pobocza	
Projektowana krawędź nawierzchni bitumicznej	
Rowy przydrożne projektowane	
Projektowany krawężnik wtopiony (opornik)	
Projektowany zjazd	
Projektowana rura ochronna	
Projektowany przepust	
Projektowane oznakowanie pionowe	

Z upoważnienia
Komendanta Miejskiego Policji,
w Płocku

PROJEKT - SZKIC

organizacji ruchu opiniuję
pozytywnie - negatywnie



Wójt Gminy
mgr Kamil Groszewski

STAROSTWO POWIATOWE
w PŁOCKU
ul. Bielska 59
09-400 Płock

02 LUT. 2022

Płock, dn.
Zatwierdzam organizację ruchu w całości
- bez zmian

Termin wprowadzenia organizacji ruchu:
do 30.06.2023

Inwestor:	WÓJT GMINY STAROŻREBY 09-440 STAROŻREBY ul. PŁOCKA 18				PRACOWNIA PROJEKTOWA PROFIL IZABELA FRĄCKIEWICZ 09-402 Płock ul. J.Kwiatka 36 lok.11 tel. 693 137 985 tel./fax 24 365 66 11	
Tytuł projektu	BUDOWA DROGI GMINNEJ NR 291404W DĄBRUSK – STAROŻREBY NA TERENIE GMINY STAROŻREBY					
Tytuł rysunku	PROJEKT STAŁEJ ORGANIZACJI RUCHU				Nr projektu:	Nr rysunku:
	Nazwisko	Specjalność	Nr upr.	Podpis	DS-01/2021	DS/PSOR/2
Projektował					Data:	Nr strony:
Sprawdził					09.2021	Ark. 5
Opracował	mgr inż.Tomasz Górka				Skala: 1 :1000	


	Oznaczenie
Projektowane granice pasa drogowego	
Projektowana oś drogi	
Projektowana linia pobocza	
Projektowana krawędź nawierzchni bitumicznej	
Rowy przydrożne projektowane	
Projektowany krawężnik wtopiony (opornik)	
Projektowany zjazd	
Projektowana rura ochronna	
Projektowany przepust	
Projektowane oznakowanie pionowe	

Z upoważnienia
Komendanta Miejskiego Policji,
w Płocku
PROJEKT - SZKIC
organizacji ruchu opiniuję
pozytywnie - negatywnie
z następującymi warunkami
w zakresie drogi planowanej

STAROSTWO POWIATOWE
w PŁOCKU
ul. Biłńska 59
09-400 Płock

Płock, dn. 02 LUT, 2022
Zatwierdzam organizację ruchu w całości
- bez zmian
Termin wprowadzenia organizacji ruchu:
do 30.06.2023

WÓJT GMINY STAROŻREBY
nowiat płocki, woj. mazowiecka

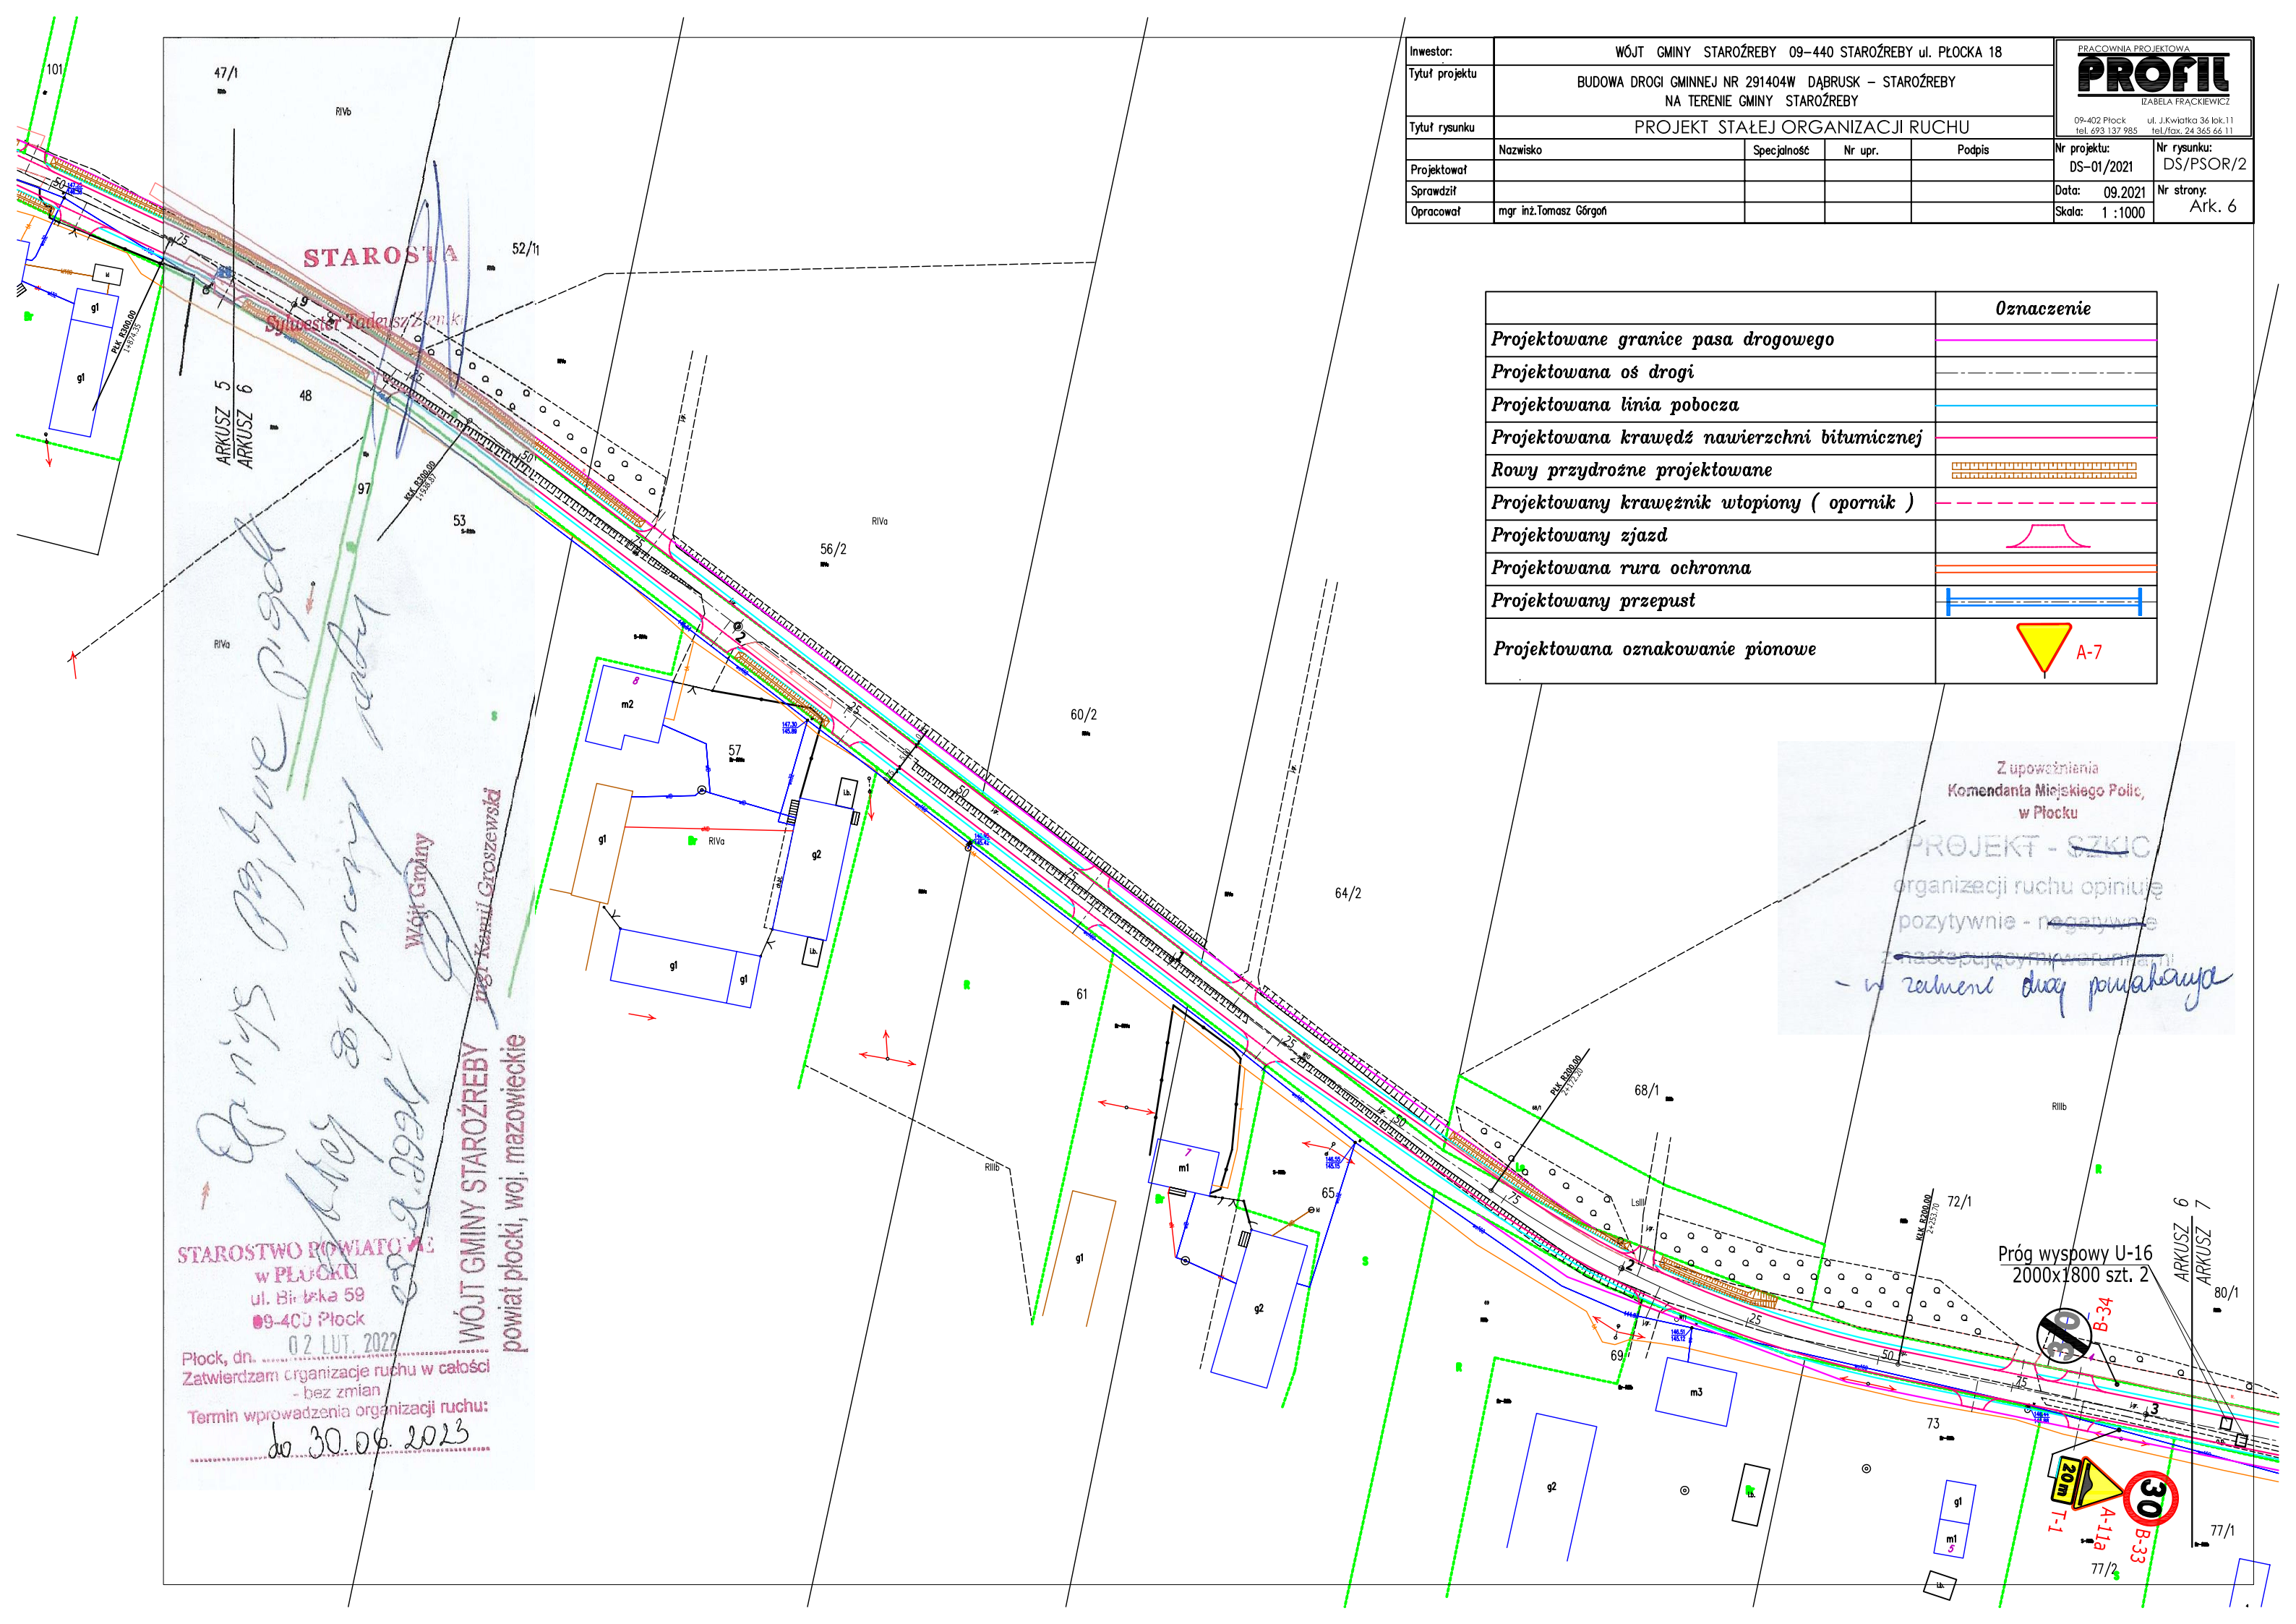

Inwestor:	WÓJT GMINY STAROŻREBY 09-440 STAROŻREBY ul. PŁOCKA 18				PRACOWNIA PROJEKTOWA PROFIL IZABELA FRĄCKIEWICZ 09-402 Płock ul. J.Kwiatka 36 lok.11 tel. 693 137 985 tel/fax. 24 365 66 11	
Tytuł projektu	BUDOWA DROGI GMINNEJ NR 291404W DĄBRUSK – STAROŻREBY NA TERENIE GMINY STAROŻREBY					
Tytuł rysunku	PROJEKT STAŁEJ ORGANIZACJI RUCHU					
	Nazwisko	Specjalność	Nr upr.	Podpis	Nr projektu: DS-01/2021	Nr rysunku: DS/PSOR/2
Projektował						
Sprawdził					Data: 09.2021	Nr strony:
Opracował	mgr inż.Tomasz Górgoń				Skala: 1 :1000	Ark. 6

	Oznaczenie
Projektowane granice pasa drogowego	
Projektowana oś drogi	
Projektowana linia pobocza	
Projektowana krawędź nawierzchni bitumicznej	
Rowy przydrożne projektowane	
Projektowany krawężnik wtopiony (opornik)	
Projektowany zjazd	
Projektowana rura ochronna	
Projektowany przepust	
Projektowane oznakowanie pionowe	A-7

Z upoważnienia
Komendanta Miejskiego Policji,
w Płocku

PROJEKT - SZKIC
organizacji ruchu opiniuję
pozytywnie - negatywnie
- w zakresie drogi powiatowej

STAROSTWO POWIATOWE
w PŁOCKU
ul. Bielska 59
09-400 Płock


Zatwierdzam organizację ruchu w całości
- bez zmian

Termin wprowadzenia organizacji ruchu:
do 30.06.2023

WÓJT GMINY STAROŻREBY
mgr Kamil Groszewski
powiat płocki, woj. mazowieckie

STAROSTWO POWIATOWE
w PŁOCKU
ul. Bielska 59
09-400 Płock

Płock, dn. 02.02.2022
Zatwierdzam organizację ruchu w całości
- bez zmian
Termin wprowadzenia organizacji ruchu:
do 30.06.2023

STAROSTA

Sylwester Tadeusz Ziembiewicz

Łóg wyspowy U-16
2000x1800 szt.

30
B-33

WÓJT GMINY STAROŻREBY
powiat płocki, woj. mazowieckie
mgr Kamil Grodzewski

	Oznaczenie
Projektowane granice pasa drogowego	
Projektowana oś drogi	
Projektowana linia pobocza	
Projektowana krawężnik nawierzchni bitumicznej	
Rowy przydrożne projektowane	
Projektowany krawężnik wtopiony (opornik)	
Projektowany zjazd	
Projektowana rura ochronna	
Projektowany przepust	
Projektowane oznakowanie pionowe	

Z upoważnienia
Komendanta Miejskiego Policji
w Płocku
PROJEKT - SZKIC
organizacji ruchu opiniuję
pozytywnie - negatywnie
z następującymi warunkami
- wskazane dwa punkty

Inwestor:	WÓJT GMINY STAROŻREBY 09-440 STAROŻREBY ul. PŁOCKA 18				PRACOWNIA PROJEKTOWA PROFIL IZABELA FRĄCKIEWICZ 09-402 Płock tel. 693 137 985 ul. J.Kwiatka 36 lok.11 tel./fax. 24 365 66 11	
Tytuł projektu	BUDOWA DROGI GMINNEJ NR 291404W DĄBRUSK – STAROŻREBY NA TERENIE GMINY STAROŻREBY					
Tytuł rysunku	PROJEKT STAŁEJ ORGANIZACJI RUCHU					
	Nazwisko	Specjalność	Nr upr.	Podpis	Nr projektu: DS-01/2021	Nr rysunku: DS/PSOR/
Projektował					Data: 09.2021	Nr strony:
Sprawdził					Skala: 1 : 1000	Ark. 7
Opracował	mgr inż.Tomasz Górgoń					

STAROSTWO POWIATOWE
w PŁOCKU
ul. Biłkowska 59
09-400 Płock

02 LUT. 2022
Płock, dn.
Zatwierdzam organizację ruchu w całości
- bez zmian
Termin wprowadzenia organizacji ruchu:
do 30.06.2023

STAROSTA

WÓJT GMINY STAROŻREBY
mgr Kamil Groszewski

	Oznaczenie
Projektowane granice pasa drogowego	
Projektowana oś drogi	
Projektowana linia pobocza	
Projektowana krawędź nawierzchni bitumicznej	
Rowy przydrożne projektowane	
Projektowany krawężnik wtopiony (opornik)	
Projektowany zjazd	
Projektowana rura ochronna	
Projektowany przepust	
Projektowane oznakowanie pionowe	


Z upoważnienia
Komendanta Miejskiego Policji
w Płocku
organizacji ruchu opiniuje
pozytywnie - negatywnie
z następującymi uwagami
- w zakresie drogi pomiarowej


Inwestor:	WÓJT GMINY STAROŻREBY 09-440 STAROŻREBY ul. PŁOCKA 18				PRACOWNIA PROJEKTOWA PROFIL IZABELA FRĄCKIEWICZ 09-402 Płock ul. J.Kwiatka 36 lok.11 tel. 693 137 985 tel./fax. 24 365 66 11	
Tytuł projektu	BUDOWA DROGI GMINNEJ NR 291404W DĄBRUSK – STAROŻREBY NA TERENIE GMINY STAROŻREBY					
Tytuł rysunku	PROJEKT STAŁEJ ORGANIZACJI RUCHU				Nr projektu:	Nr rysunku:
	Nazwisko	Specjalność	Nr upr.	Podpis	DS-01/2021	DS/PSOR/2
Projektował						
Sprawdził					Data: 09.2021	Nr strony:
Opracował	mgr inż.Tomasz Górkoń				Skala: 1 :1000	Ark. 8

STAROSTWO POWIATOWE
w PŁOCKU
ul. Biłtka 59
09-400 Płock

02 LUT. 2023
Płock, dn.
Zatwierdzam organizację ruchu w całości
- bez zmian
Termin wprowadzenia organizacji ruchu:
do 30.06.2023

	Oznaczenie
Projektowane granice pasa drogowego	
Projektowana oś drogi	
Projektowana linia pobocza	
Projektowana krawędź nawierzchni bitumicznej	
Rowy przydrożne projektowane	
Projektowany krawężnik wtopiony (opornik)	
Projektowany zjazd	
Projektowana rura ochronna	
Projektowany przepust	
Projektowane oznakowanie pionowe	 A-7

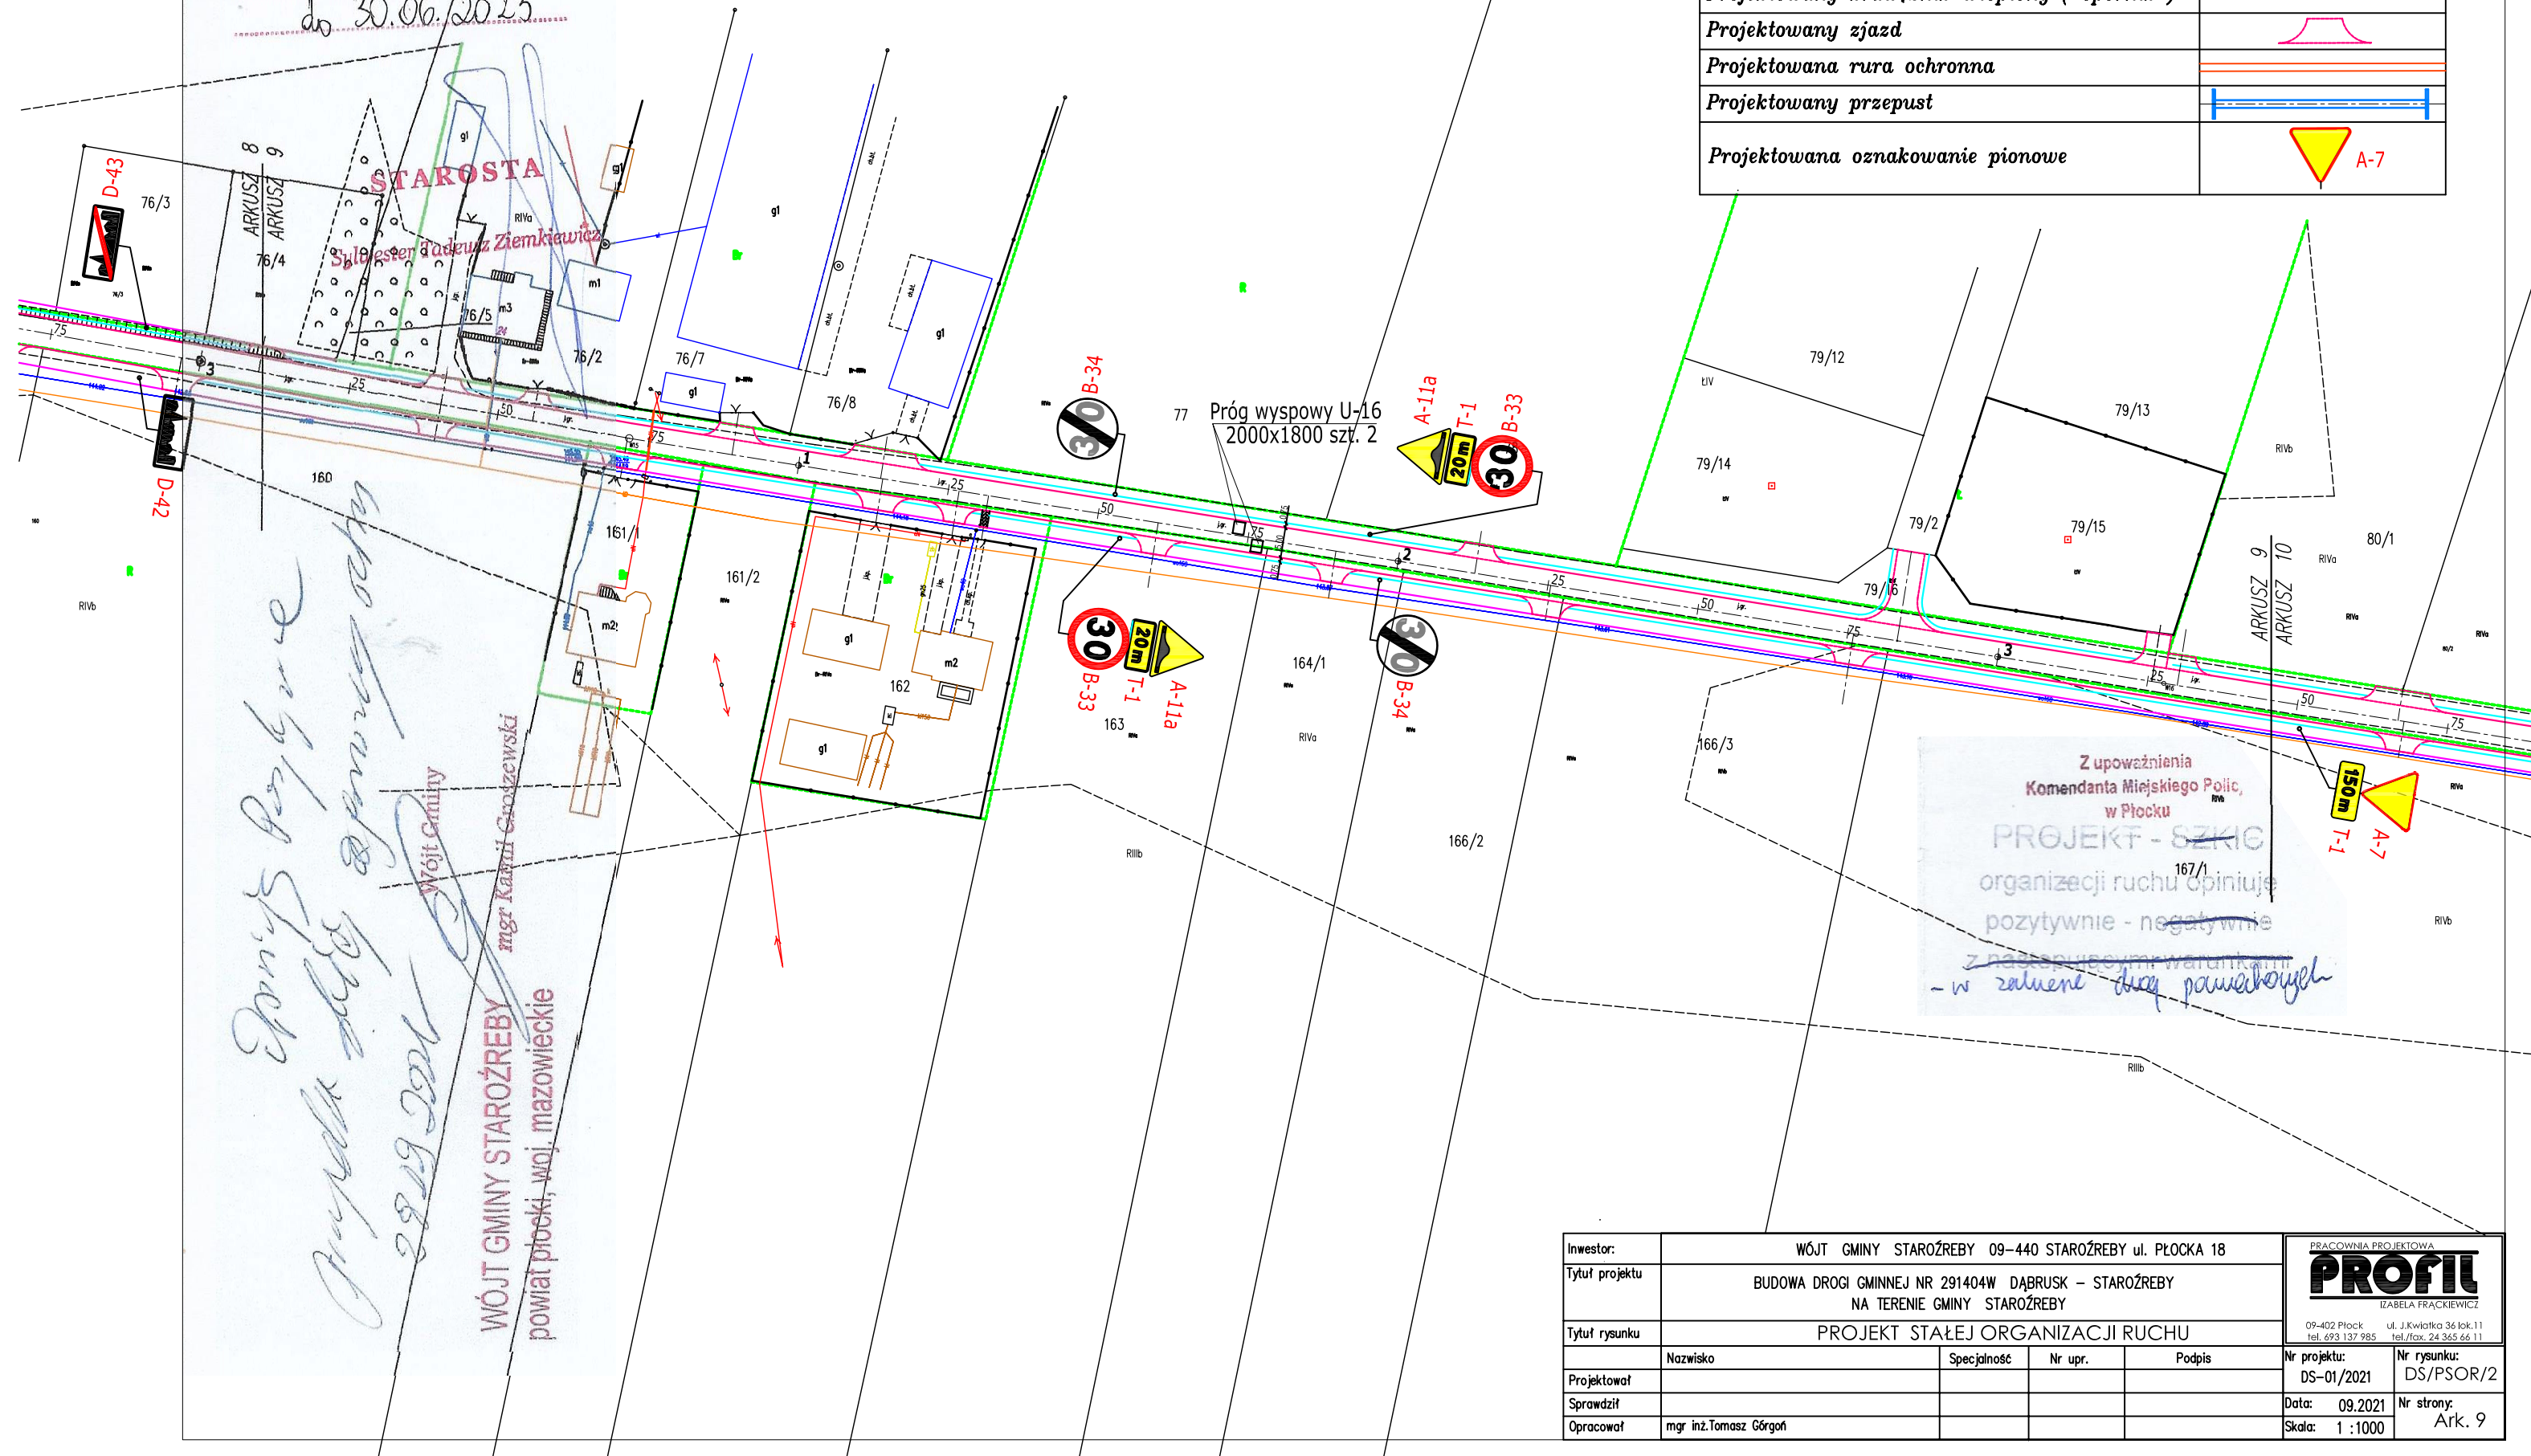

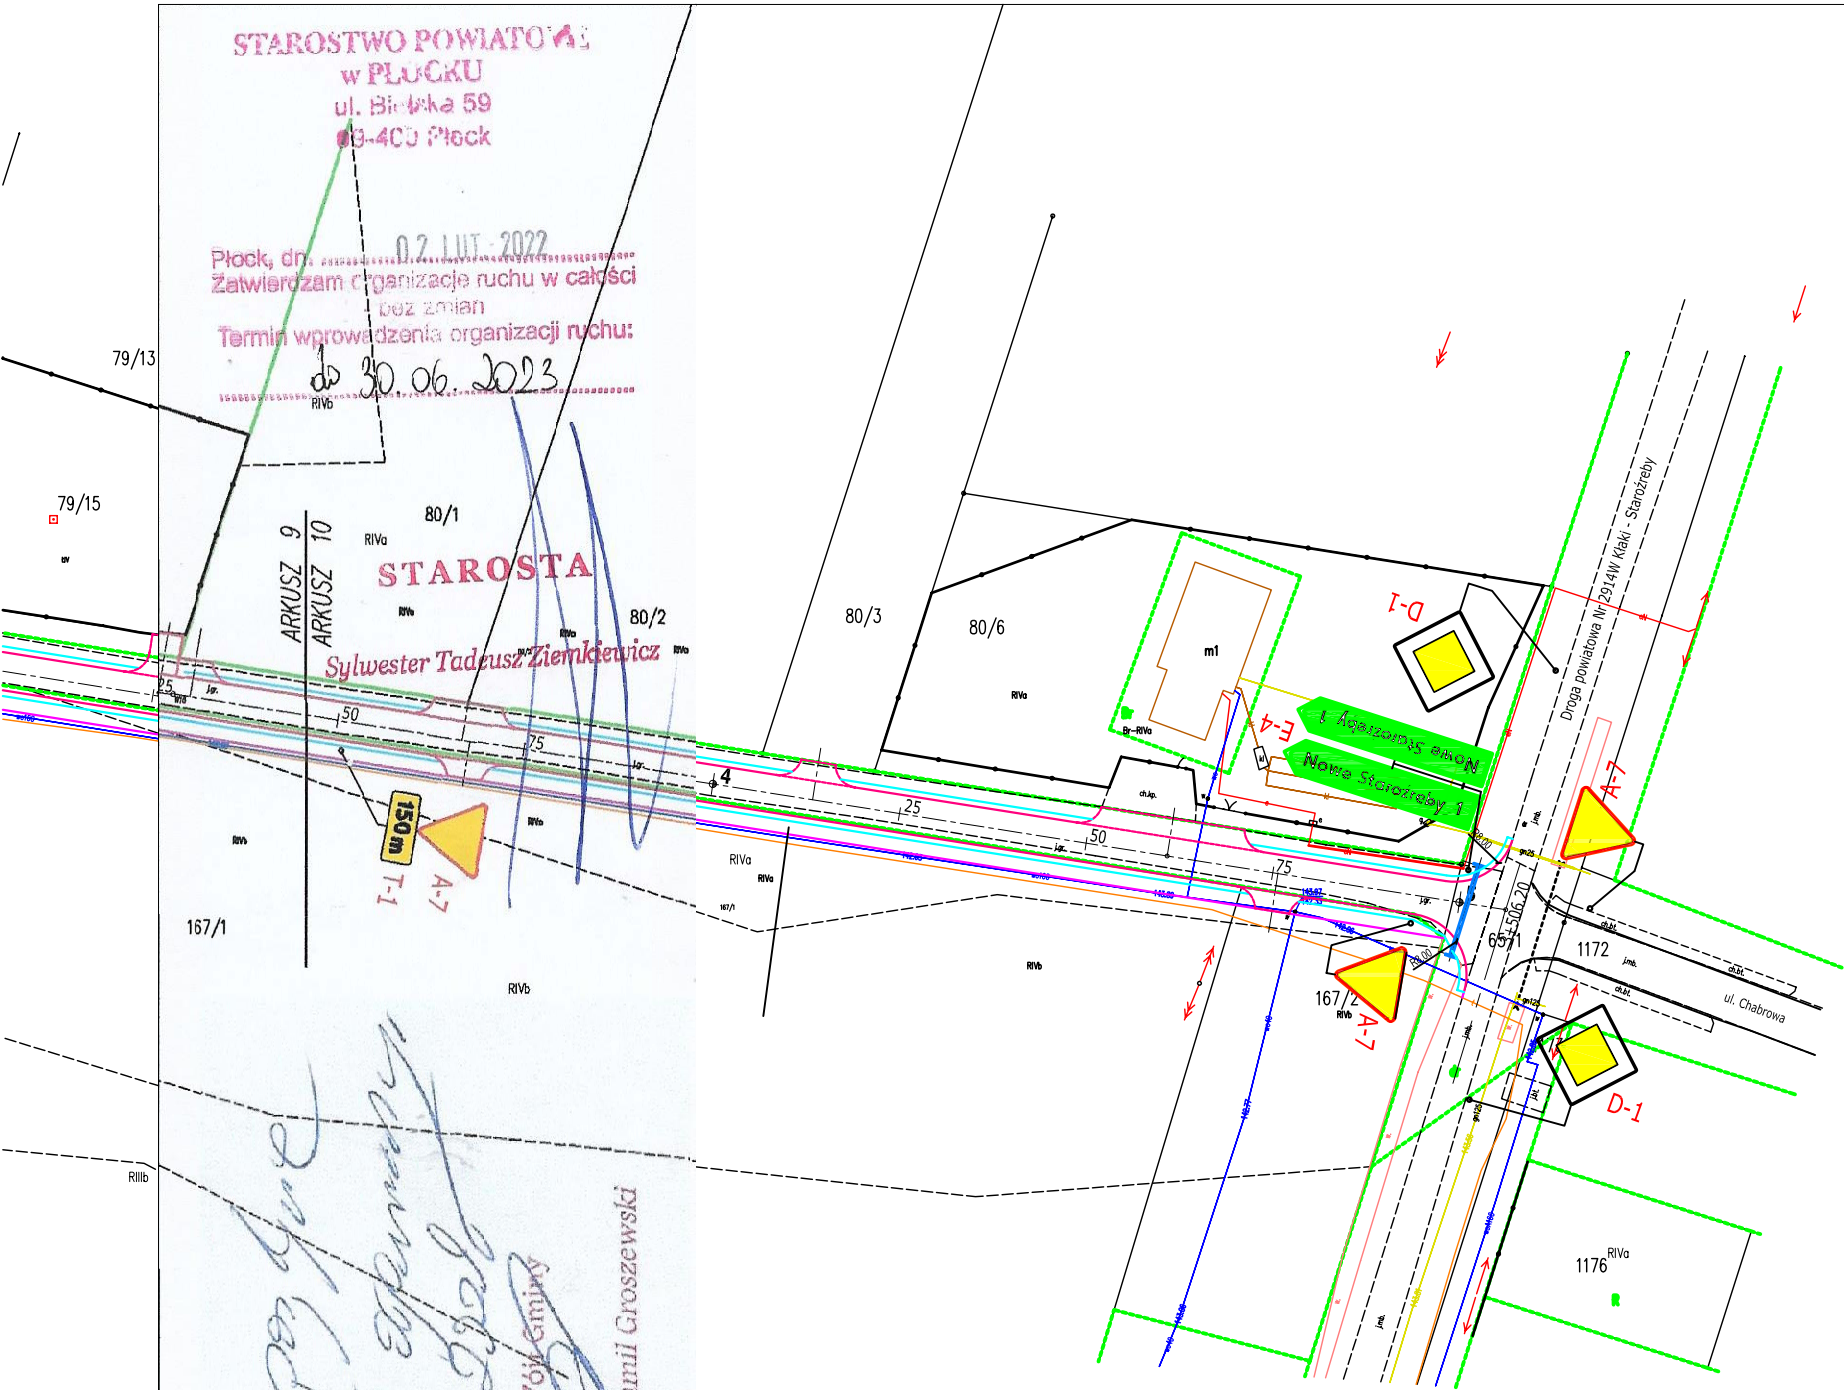

Opinia pozytywna
Dyrektor Gminy Staroźreby
dn. 28.02.2021

Wójt Gminy Staroźreby
mgr Kamil Groszewski

	Oznaczenie
Projektowane granice pasa drogowego	
Projektowana oś drogi	
Projektowana linia pobocza	
Projektowana krawędź nawierzchni bitumicznej	
Rowy przydrożne projektowane	
Projektowany krawężnik wtopiony (opornik)	
Projektowany zjazd	
Projektowana rura ochronna	
Projektowany przepust	
Projektowane oznakowanie pionowe	

Z upoważnienia
Komendanta Miejskiego Policji,
w Płocku

PROJEKT - SZKIC
organizacji ruchu opiniuje
pozytywnie - ~~negatywnie~~
z następującymi warunkami
- w zakresie drogi powiatowej

12.10.2021

ZARZĄD DRÓG POWIATOWYCH W PŁOCKU
09-400 Płock, ul. Bełska 57a
Uzgodniono pismem/decyzją

z dnia 09.11.2021 znak 1081.140/192/2021

DYREKTOR
Zarządu Dróg Powiatowych
w Płocku

mgr inż. Marcin Błaszczak

Inwestor:	WÓJT GMINY STAROŹREBY 09-440 STAROŹREBY ul. PŁOCKA 18				PRACOWNIA PROJEKTOWA PROFIL IZABELA FRACKIEWICZ 09-402 Płock ul. J.Kwiatka 36 lok.11 tel. 693 137 985 tel./fax. 24 365 66 11	
Tytuł projektu	BUDOWA DROGI GMINNEJ NR 291404W DĄBRUSK – STAROŹREBY NA TERENIE GMINY STAROŹREBY					
Tytuł rysunku	PROJEKT STAŁEJ ORGANIZACJI RUCHU				Nr projektu:	Nr rysunku:
	Nazwisko	Specjalność	Nr upr.	Podpis	DS-01/2021	DS/PSOR/2
Projektował					Data:	Nr strony:
Sprawdził					09.2021	Ark. 10
Opracował	mgr inż.Tomasz Górski				Skala:	
					1 : 1000	